


【別図】北側遊歩道平面詳細図

S=1/200

遊歩道延長 L=113m、W=1.5m、A=170m²

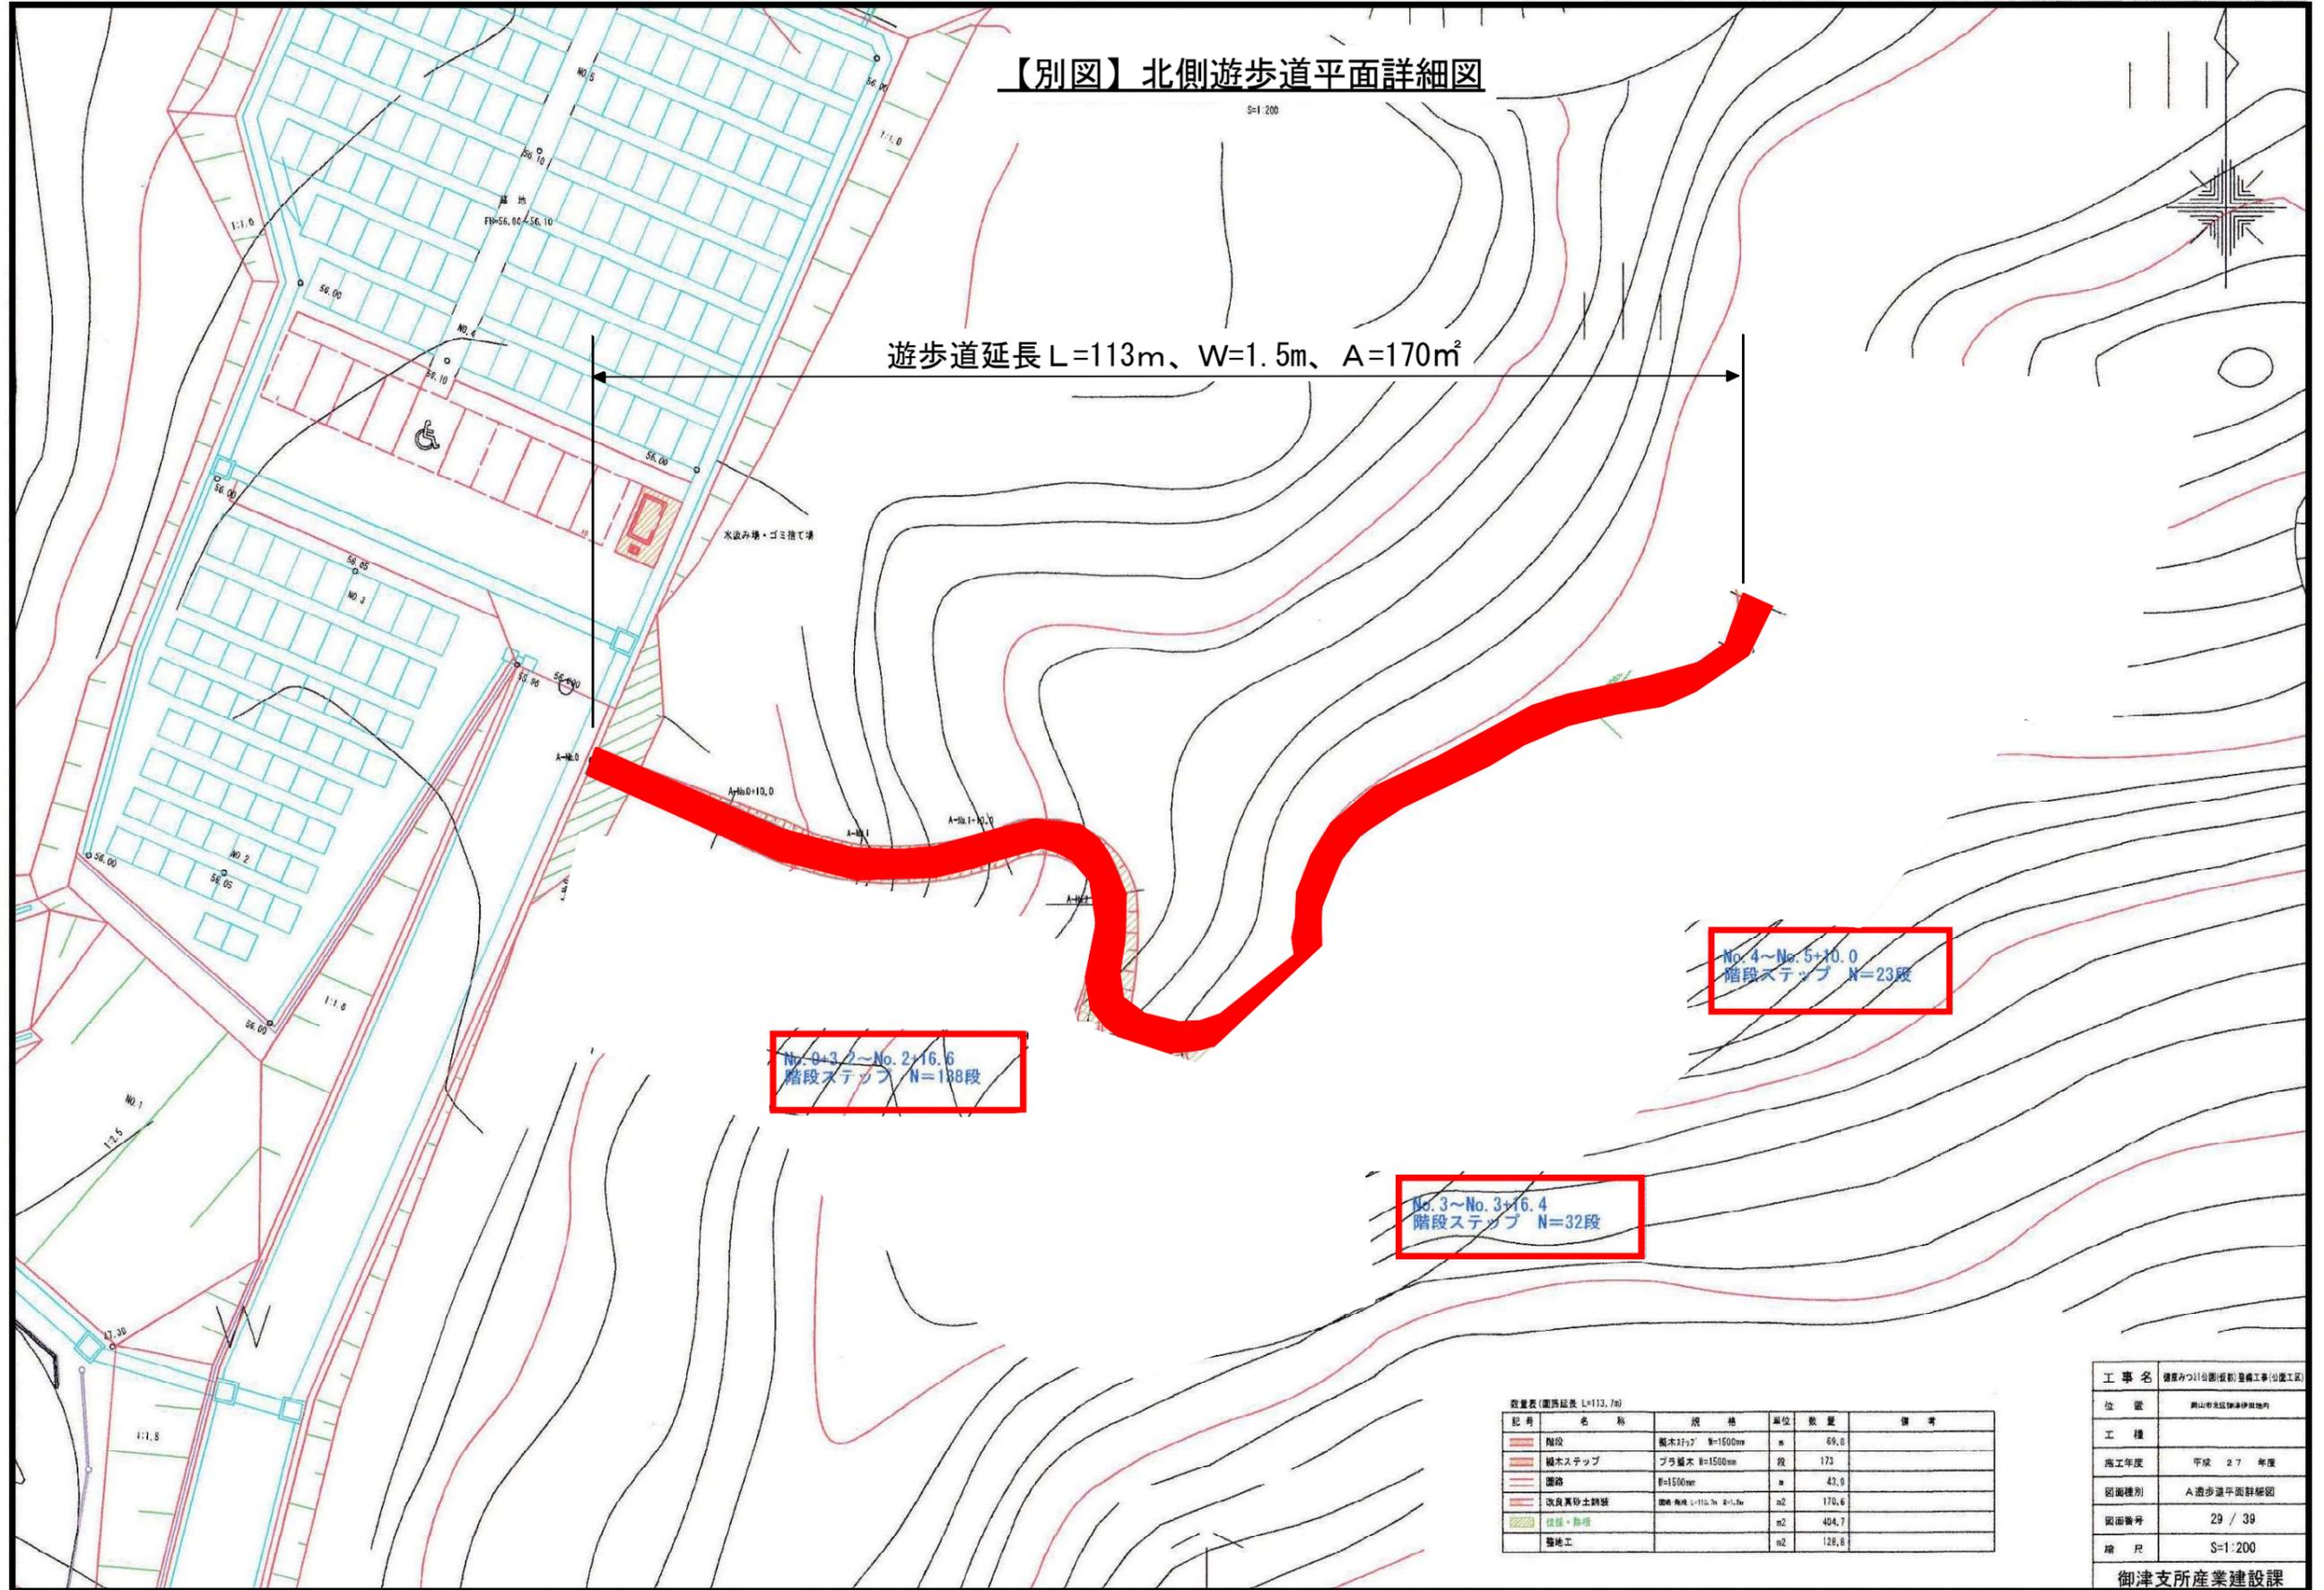

No. 0+3.2~No. 2+16.6

No. 3~No. 3+16.4
階段ステップ N=32段

No. 4~No. 5+10.0
階段ステップ N=23段


数量表 (遊歩道延長 L=113.7m)

記号	名称	規格	単位	数量	備考
〓	階段	風木3F+2' W=1500mm	m	69.8	
〓	縦木ステップ	ブラ風木 W=1500mm	段	173	
〓	園路	W=1500mm	m	43.9	
〓	改良真砂土舗装	遊歩道幅 L=113.7m W=1.5m	m ²	170.6	
〓	伐株・取埋		m ²	404.7	
〓	整地工		m ²	128.8	

工事名	健康みつ11分園(仮称)整備工事(公園工事)
位置	岡山県北區御津町御津
工種	
施工年度	平成 27 年度
図面種別	A 遊歩道平面詳細図
図面番号	29 / 39
縮尺	S=1/200
御津支所産業建設課	

【別図】南側遊歩道平面詳細図

S=1:200

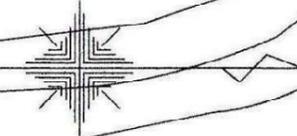

遊歩道延長 L=128m、W=1.5m、A=192m²

A=62m²

No. 5+10.0~No. 6+10.0
階段ステップ N=15段

No. 4+10.0~No. 5+10.0
階段ステップ N=15段

No. 2+8.1~No. 3+13.4
階段ステップ N=46段

No. 0~No. 2+2.0
階段ステップ N=106段

芝生広場

健康広場
FH=46.76~47.00

KRM2
H=41.97m

PG-1
44.72

数量表(箇所延長 L=123.3m)

記号	名称	仕様	単位	数量	備考
○	階段	桧木27×7 W=1500mm	m	87.6	
■	桧木ステップ	プラ桧木 W=1500mm	段	181	
□	園路	W=1500mm	m	45.7	
△	改良真砂土舗装	厚さ=135.3m W=1.5m	m ²	200.9	
◇	防護・散水		m ²	358.2	
○	整地工		m ²	62.2	

工事名	健康みづ1公園(資料)整備工事(公園工事)
位置	岡山県北區御津町御津
工種	
施工年度	平成 27 年度
図面種別	日遊歩道平面詳細図
図面番号	34 / 39
縮尺	S=1:200

御津支所産業建設課

園内求積図 (別図1/2)

V=1/500



【年2回草刈・清掃】

凡例

黄緑着色：公園

青着色：墓園

赤紫着色：進入路

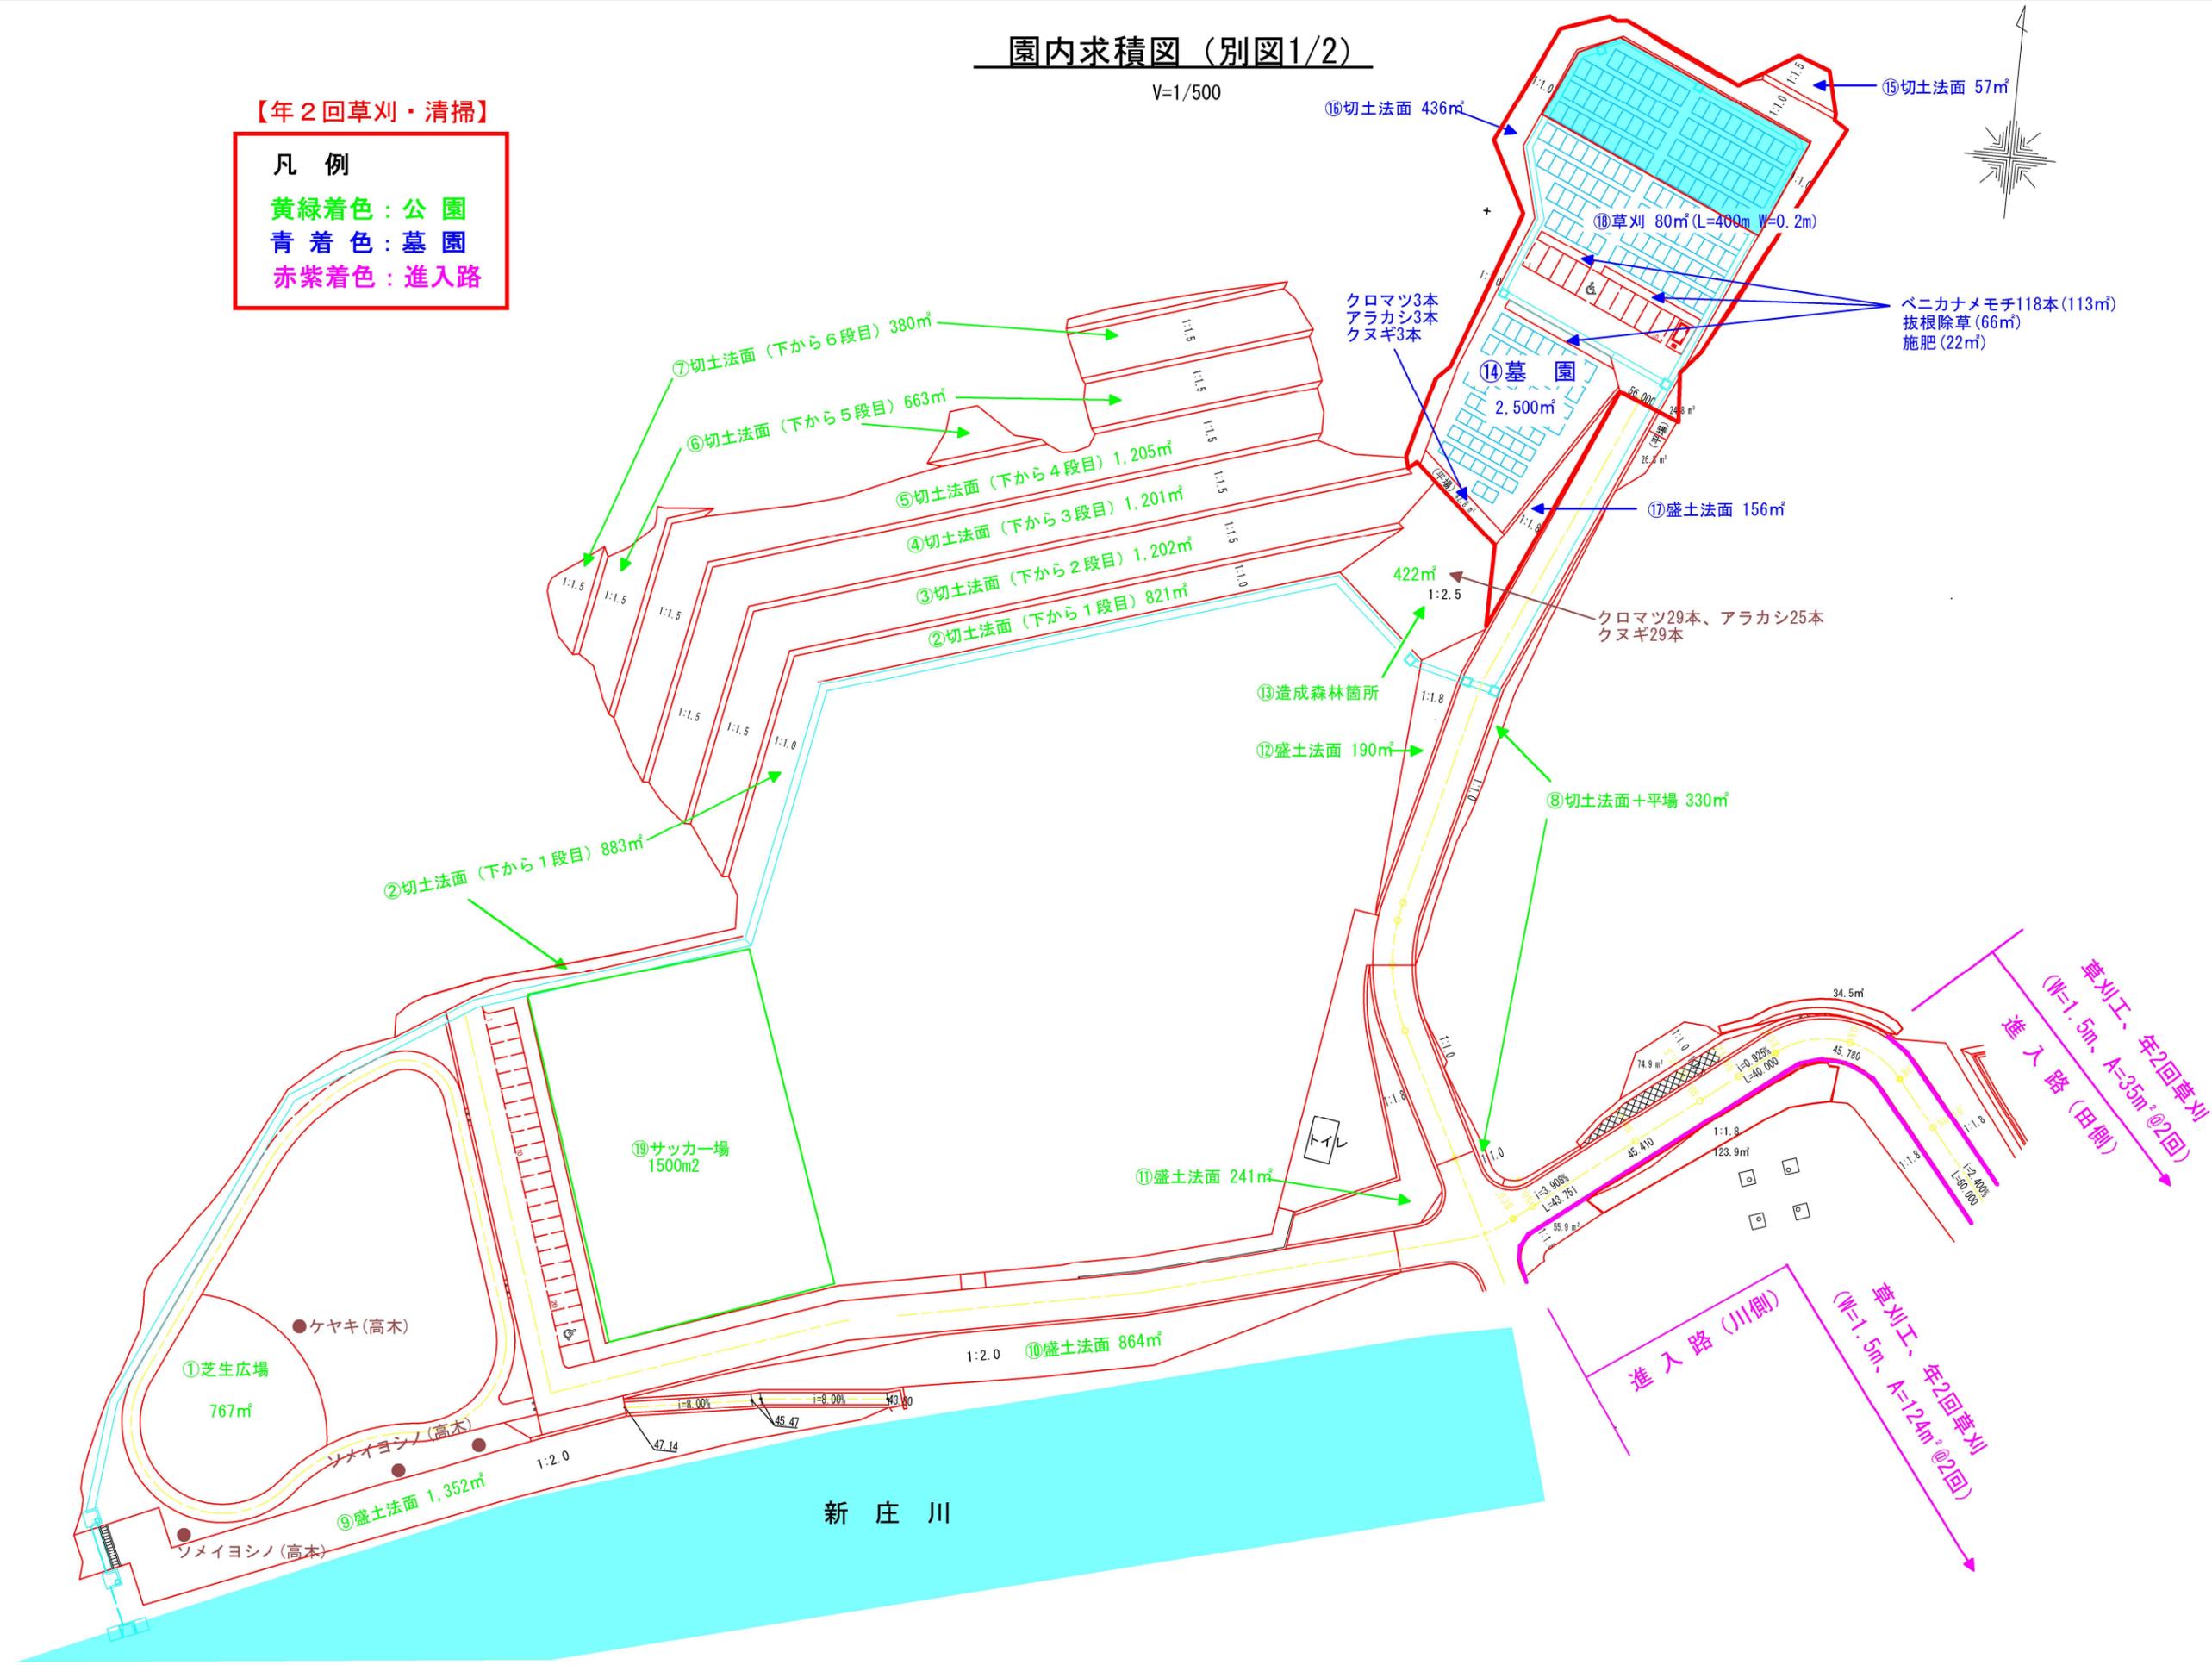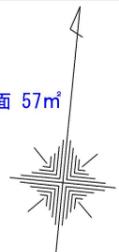

園内求積図 (別図2/2)

V=1/500

