


③映写室設備機能向上 (HDMIケーブル敷設)

- ・現状は古いアナログ映像機器のみであり、映写室が全く機能していない。
- ・映写室からも映像・音声再生できるようにHDMIケーブルを敷設して機能向上するもの。

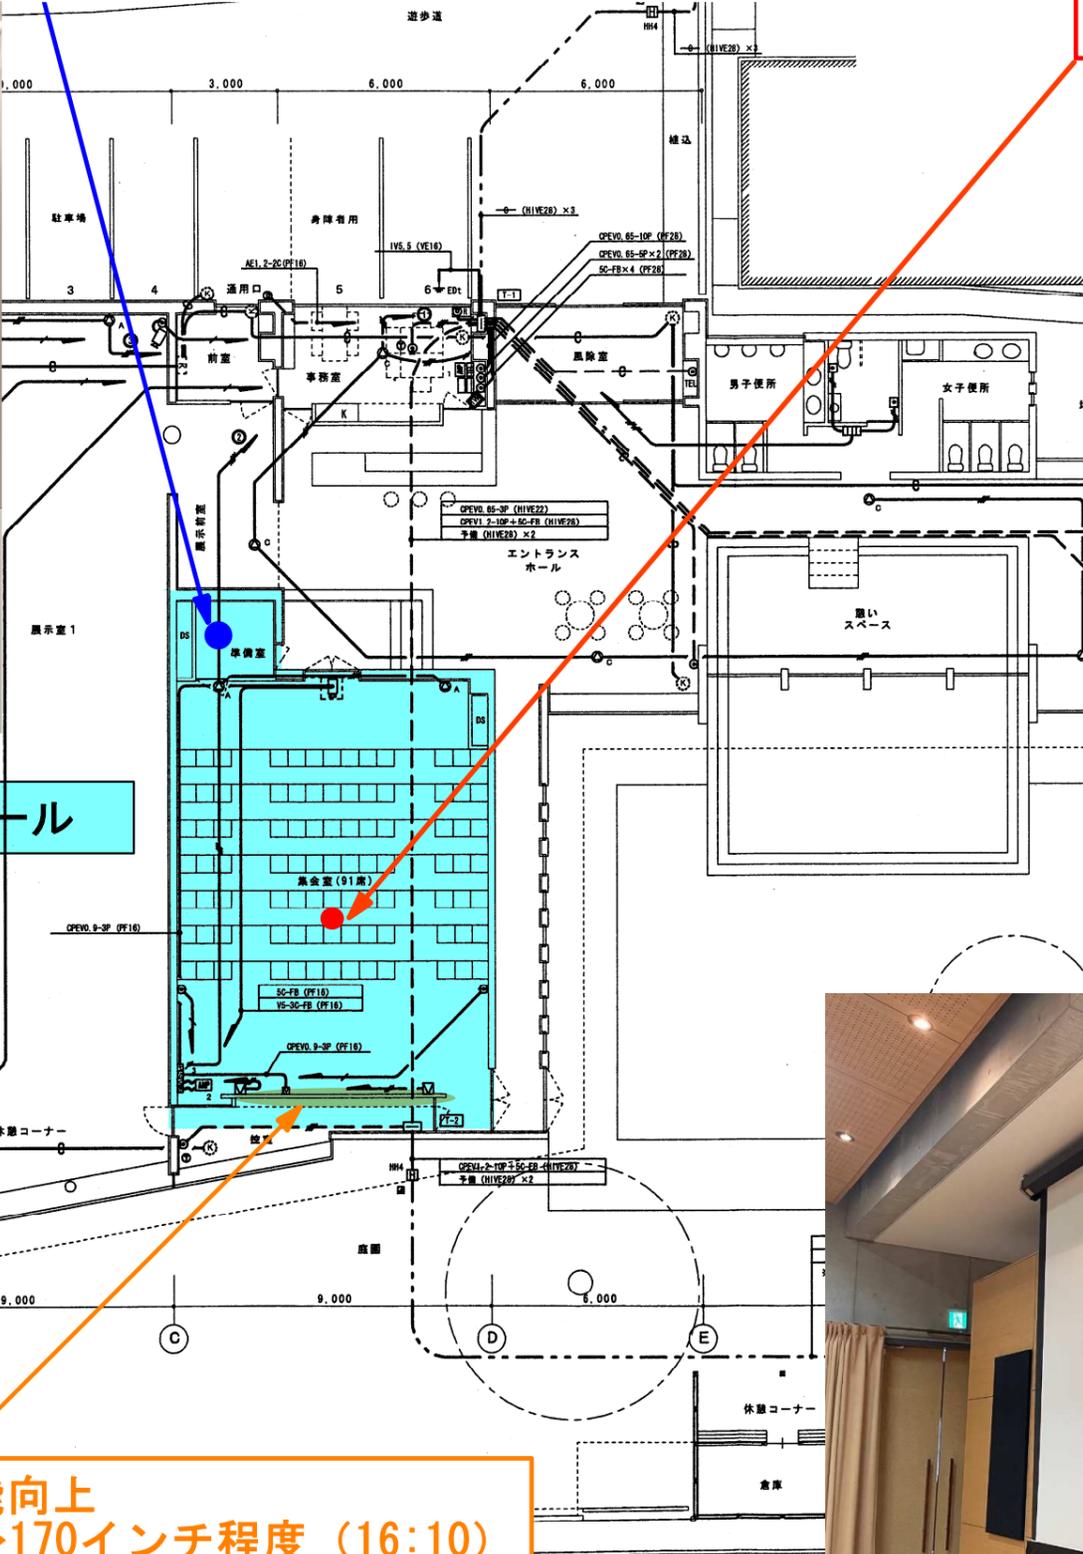

①プロジェクター機能向上 (既存4,200lm → 11,000lmへ)

- ・既存の4,200lmはアナログ機器で映像がかなり不鮮明である。
- ・最新の11,000lm (ホール・大会議室での用途に適した明るさ) のデジタル機器への更新を行い、様々な映像の魅力を下さることなく映写できるようにする。



②電動スクリーン機能向上 150インチ (4:3) → 170インチ程度 (16:10)

- ・「4:3」旧型パソコン、アナログテレビの画角
- ・「16:10」新型パソコン、デジタルテレビ、パワーポイントなどの画角



アクリルプレート
ツツアイ