





特環 建部処理区 (福渡地区)

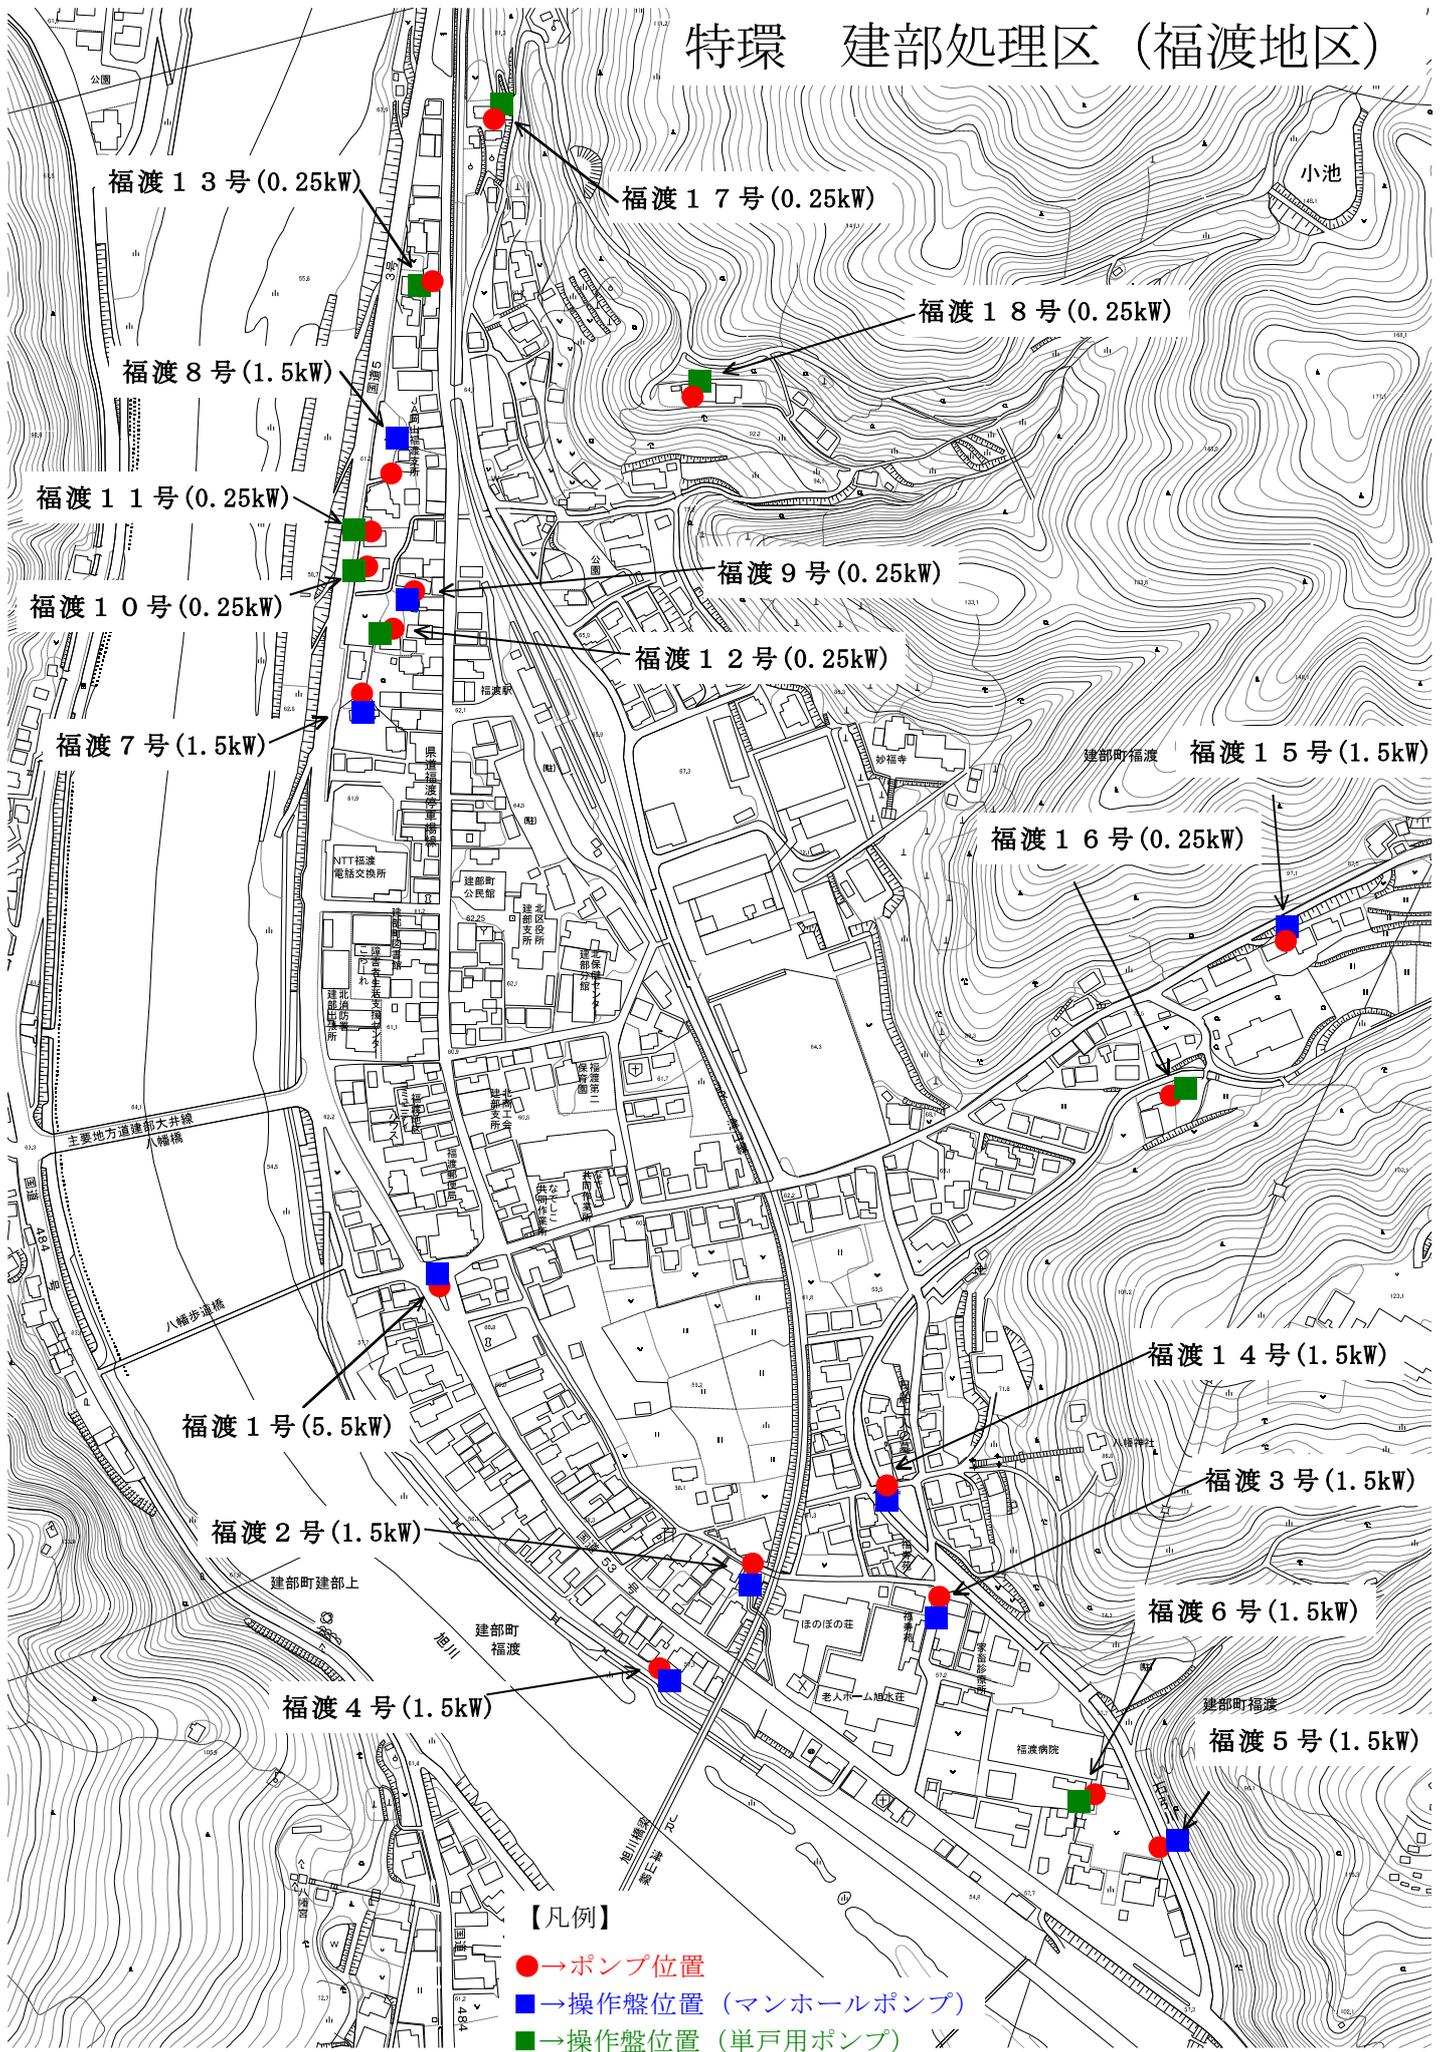

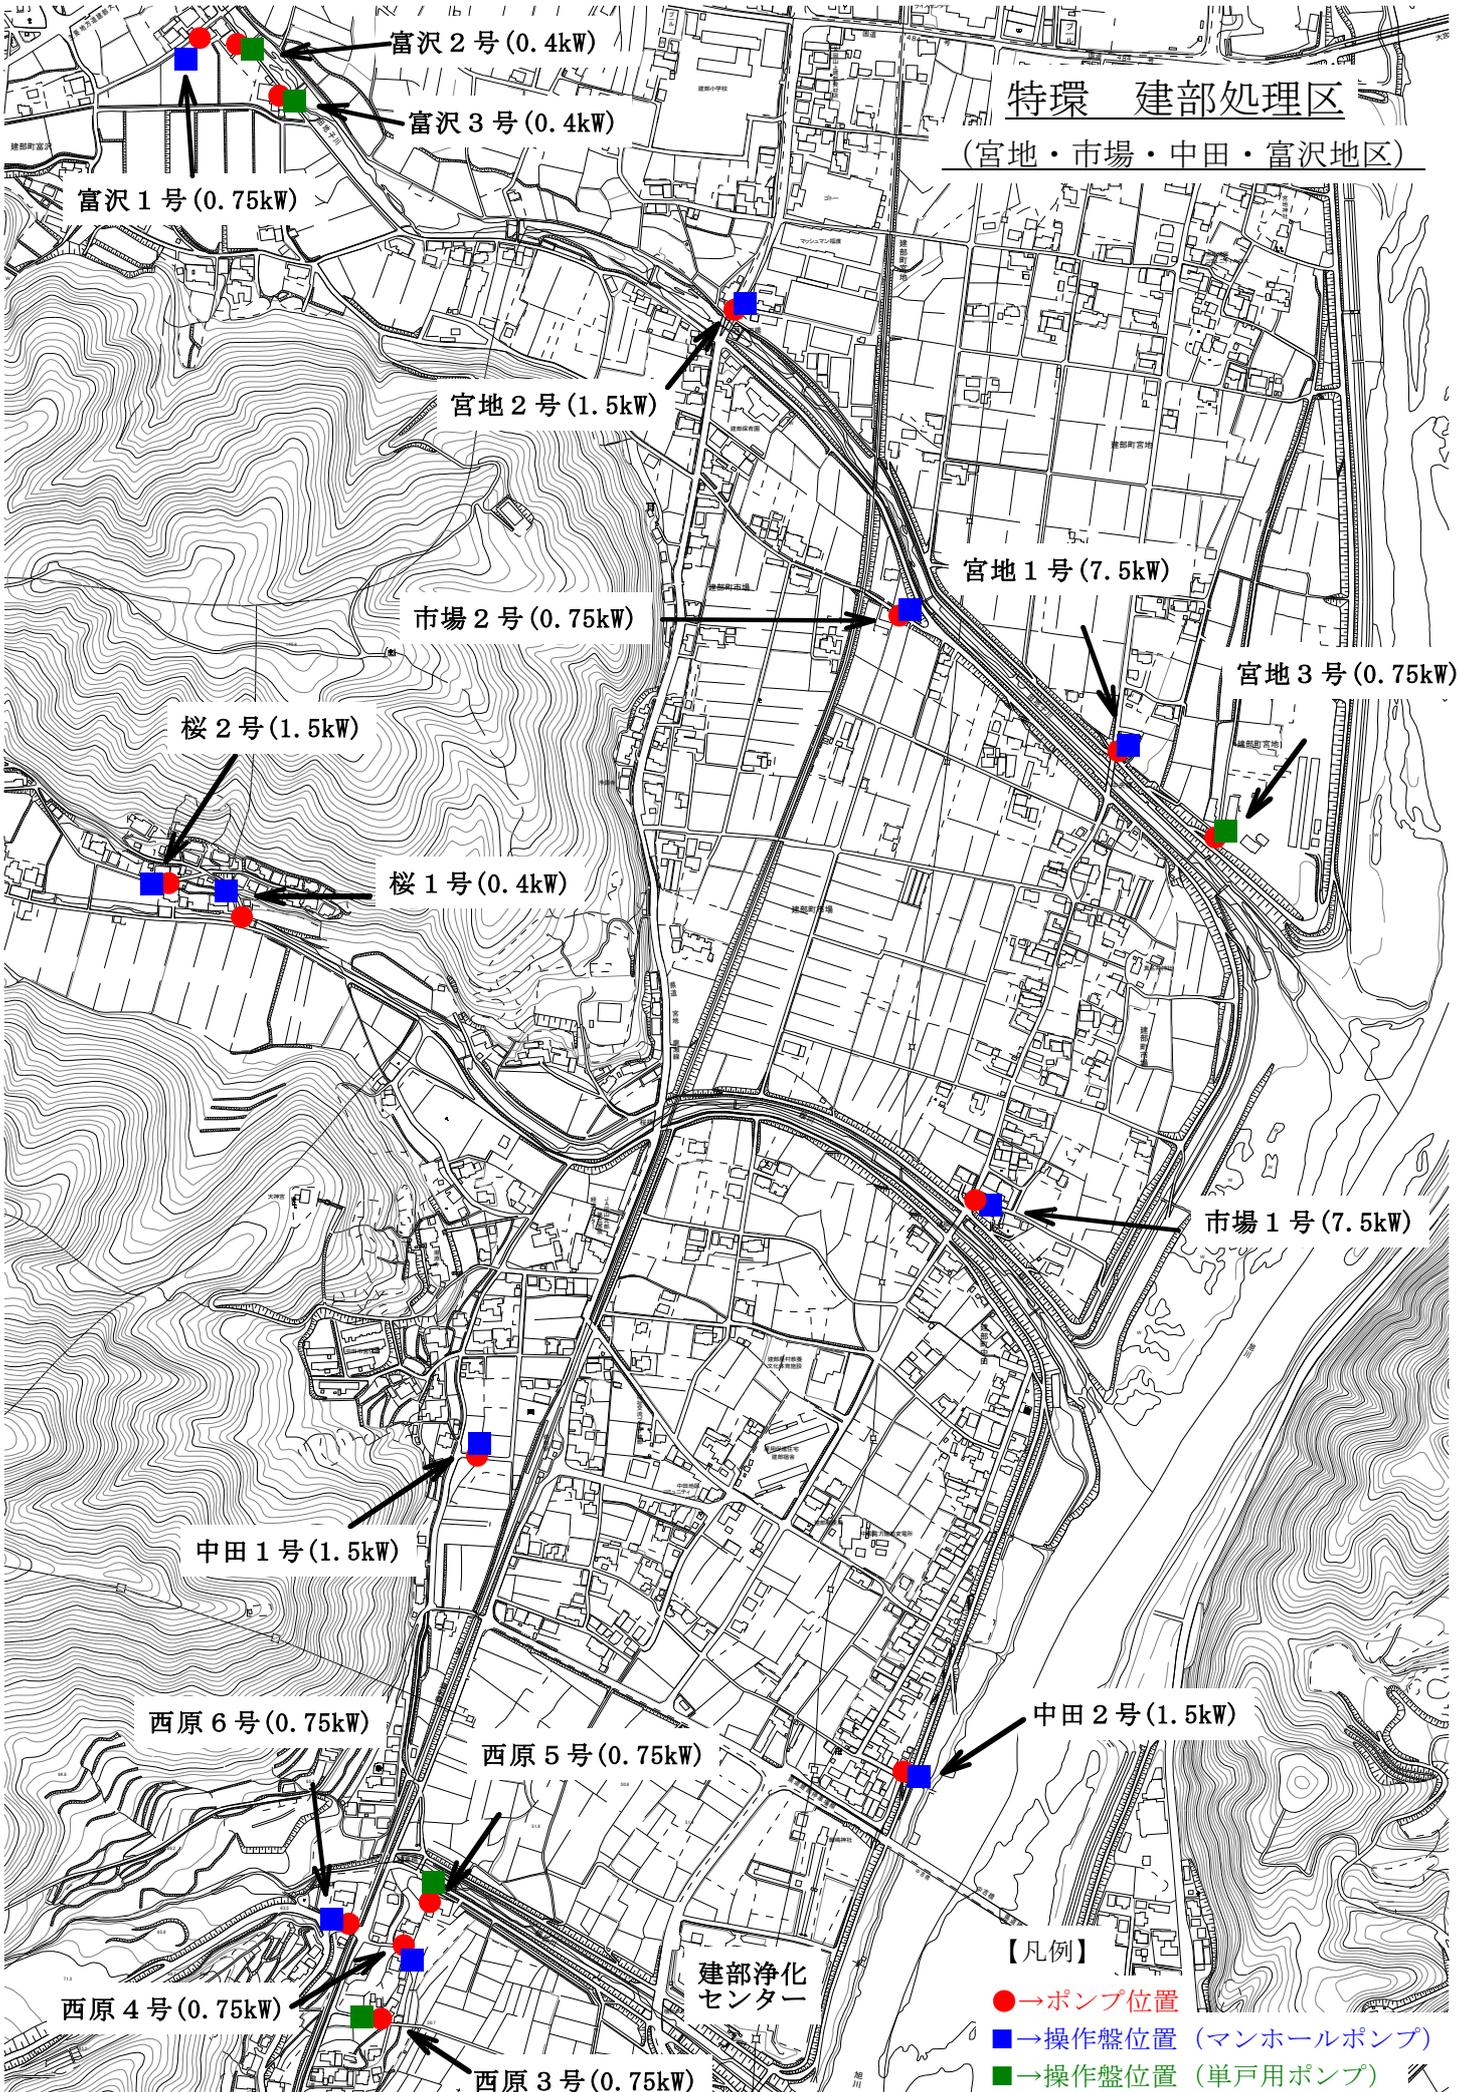

特環 建部処理区 (建部上地区)

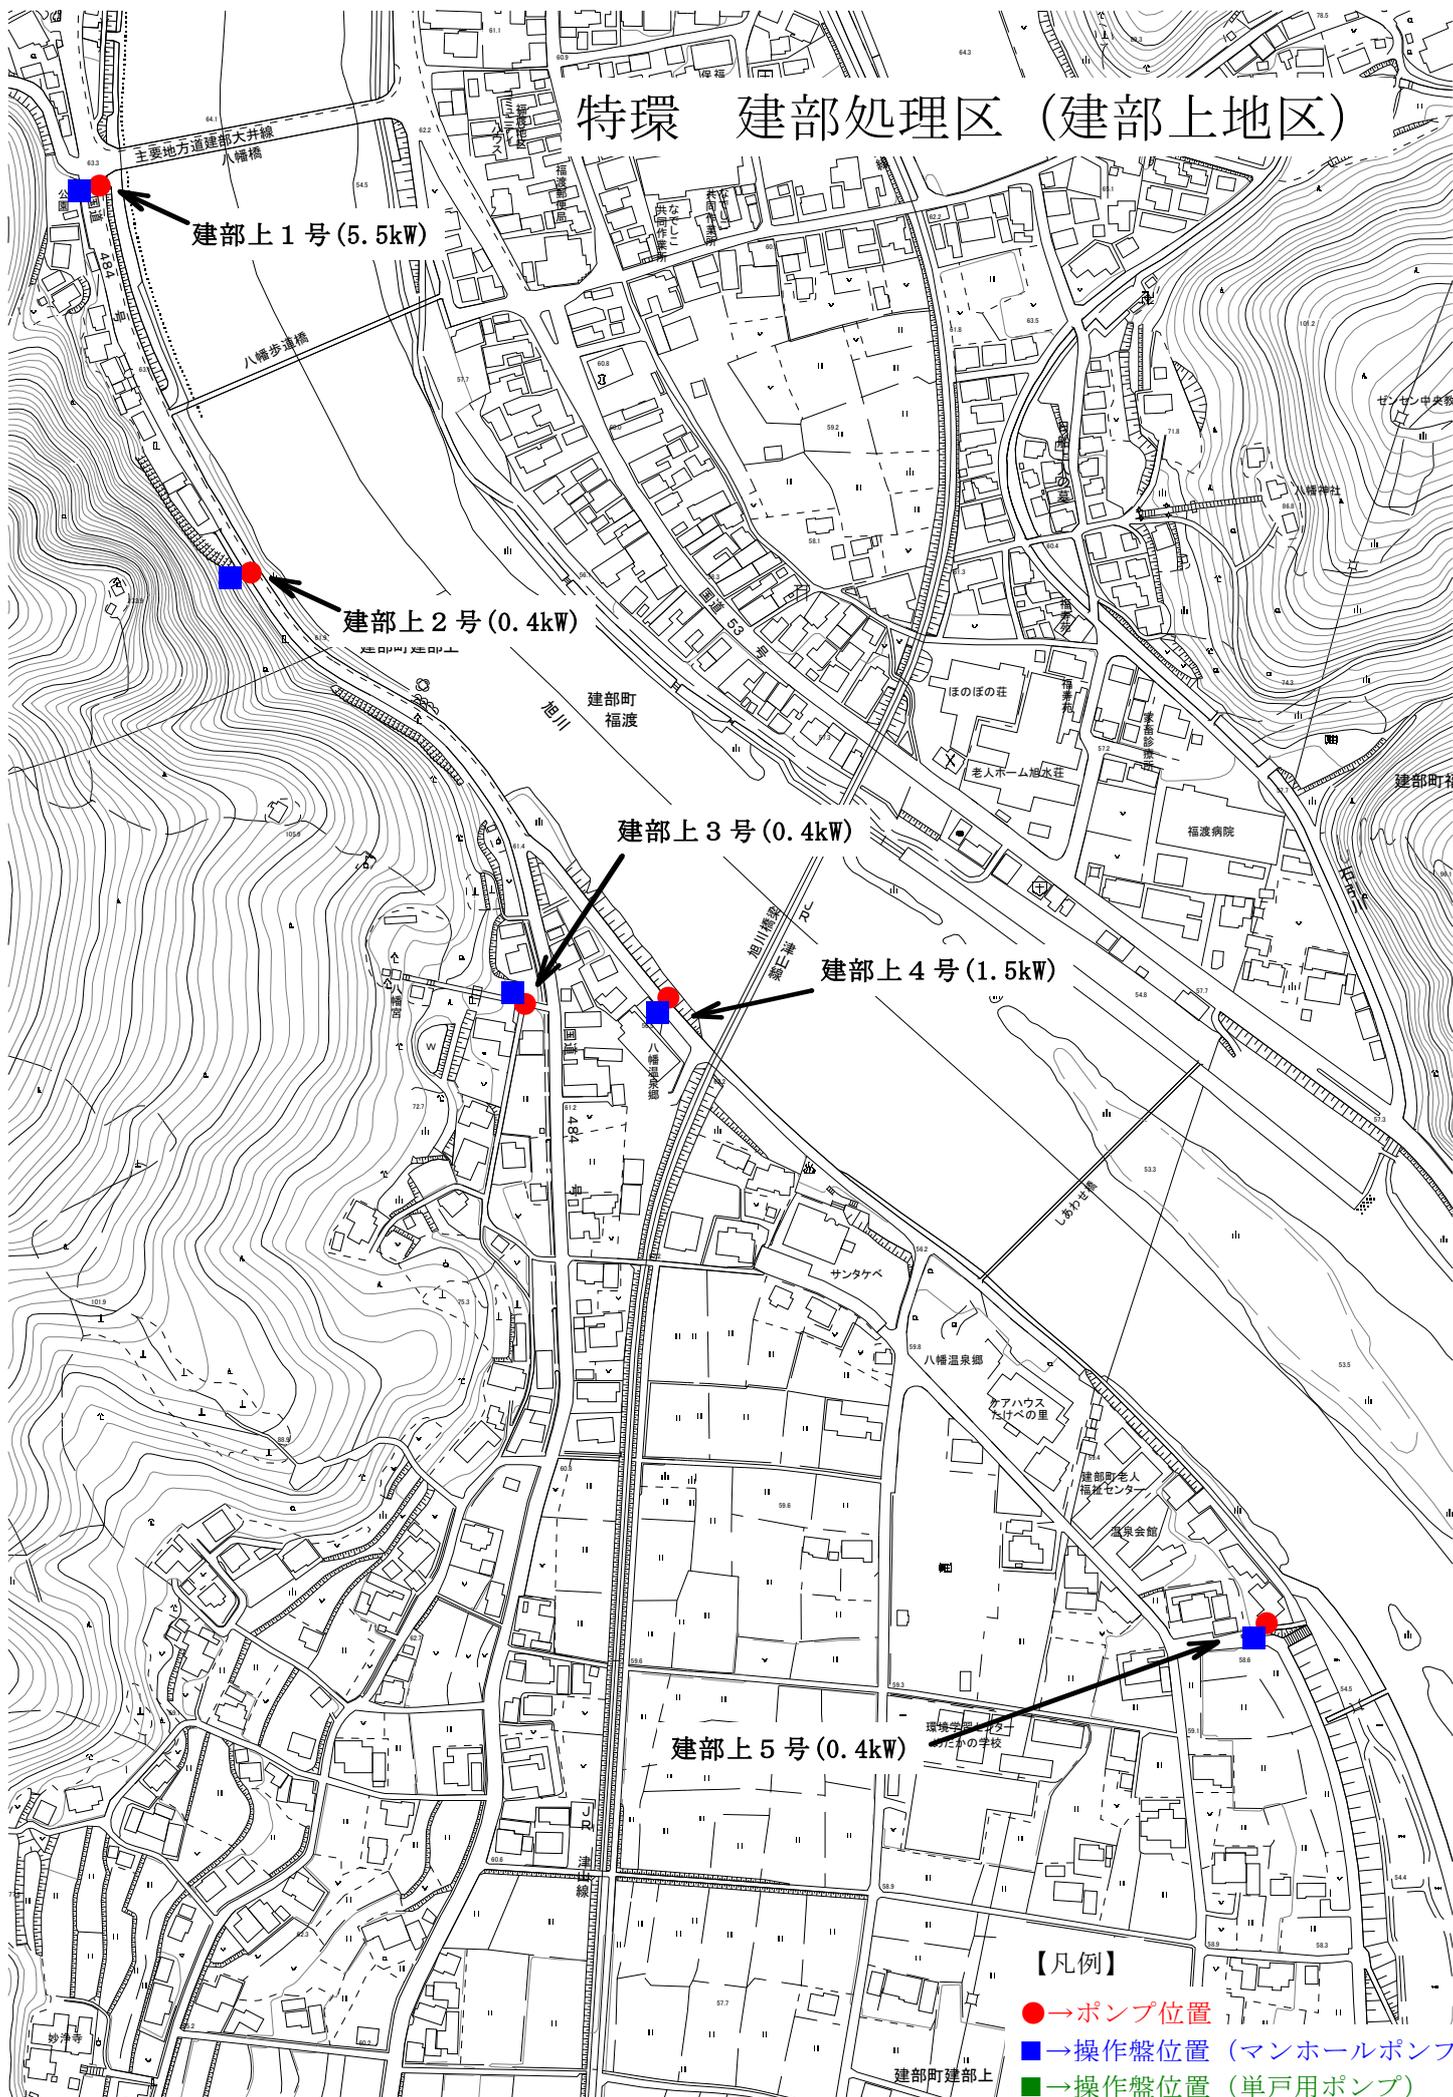

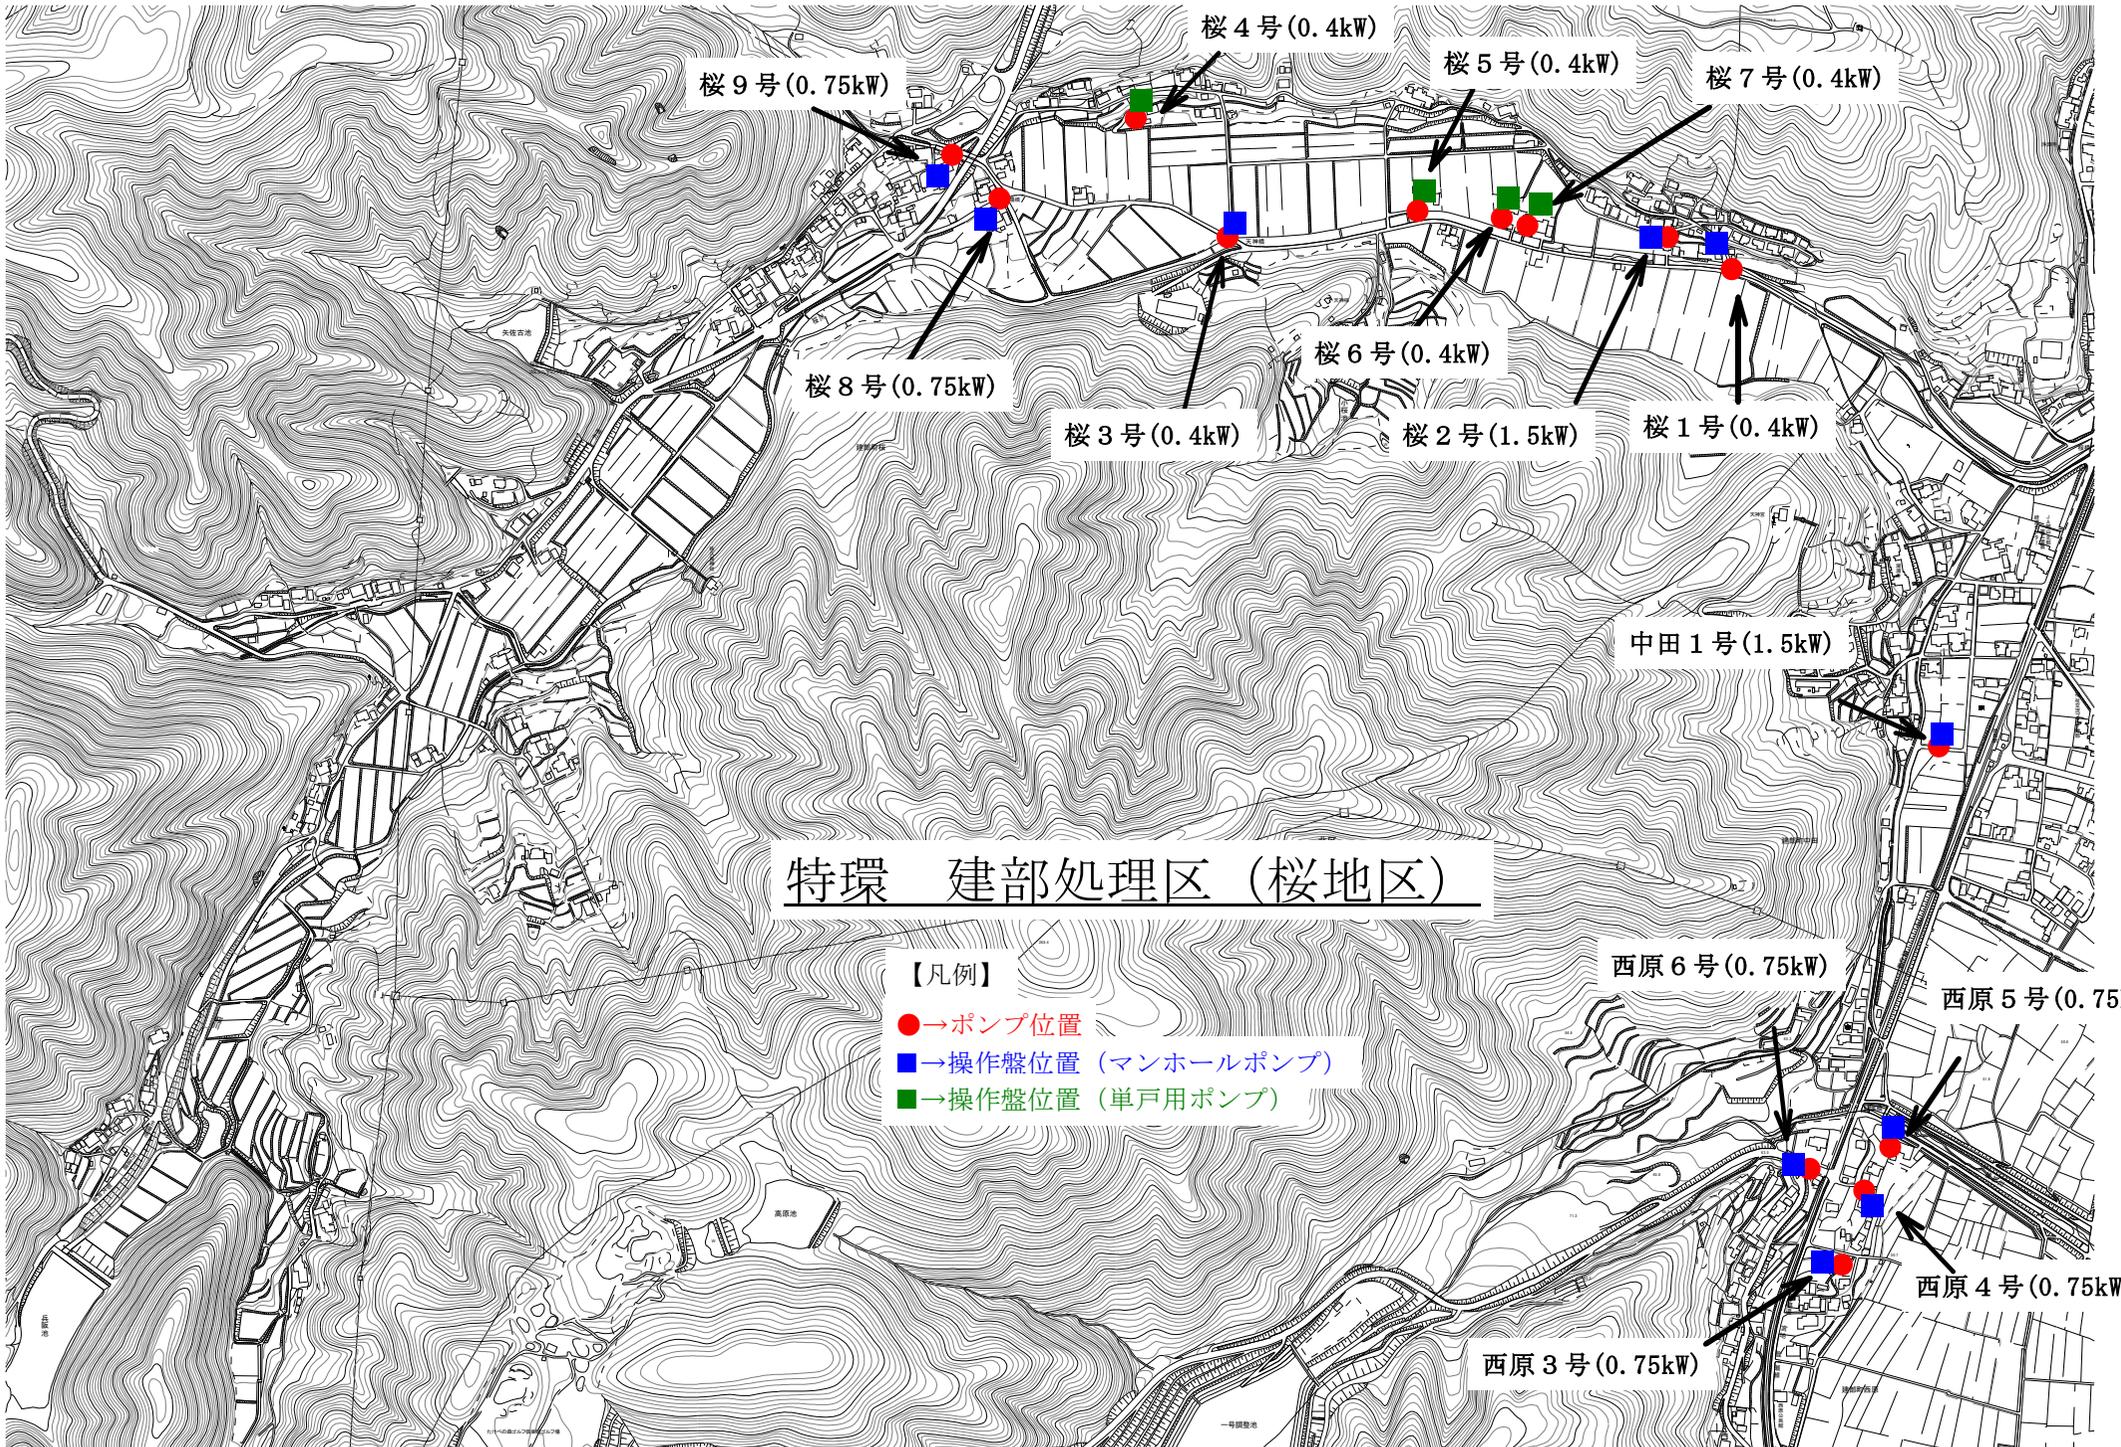

特環 建部処理区 (桜地区)

【凡例】

- → ポンプ位置
- → 操作盤位置 (マンホールポンプ)
- → 操作盤位置 (単戸用ポンプ)

特環 建部処理区
(品田地区)

