


機器名称			(kW)
1	S-1	瀬戸中継ポンプ場	22.00
2	S-2	鍛冶屋中継ポンプ場	45.00
3	S-3	東江尻マンホールポンプ	0.75
4	S-4	西江尻マンホールポンプ	0.75
5	S-5	南方マンホールポンプ	3.70
6	S-6	二日市北マンホールポンプ	0.75
7	S-7	南方真空ステーション	5.50
8	S-8	笹岡中マンホールポンプ	2.20
9	S-9	二日市中マンホールポンプ	0.75
10	—	IPU中継ポンプ	5.50
11	S-10	森末東マンホールポンプ	0.75
12	S-11	二日市東マンホールポンプ	0.75
13	S-12	大井マンホールポンプ	0.40
14	S-13	宗堂北マンホールポンプ	0.40
15	S-14	二日市南マンホールポンプ	0.75
16	S-15	森末西マンホールポンプ	0.75
17	S-16	森末中マンホールポンプ	1.50
18	S-17	宗堂南マンホールポンプ	0.75
19	S-18	南方東マンホールポンプ	0.75
20	S-19	南方中マンホールポンプ	0.75
21	S-20	宗堂西マンホールポンプ	0.40
22	S-21	下マンホールポンプ	0.75
101	—	大井ユニットポンプ1号	0.25
102	—	大井ユニットポンプ2号	0.25
103	—	宗堂ユニットポンプ1号	0.25
104	—	宗堂ユニットポンプ2号	0.25
105	—	宗堂ユニットポンプ3号	0.25
106	—	二日市ユニットポンプ1号	0.40
107	—	大井ユニットポンプ3号	0.40
108	—	宗堂ユニットポンプ4号	0.40
109	—	笹岡ユニットポンプ1号	0.40
110	—	笹岡ユニットポンプ2号	0.40
111	—	笹岡ユニットポンプ3号 【供用外・使用停止中】	0.40


瀬戸公共下水道管渠設備（マンホールポンプ等）位置図

観音寺99ポンプ場（宅内）	0.40kw
観音寺22-3ポンプ場	0.75kw
観音寺22-6ポンプ場	0.75kw
観音寺29-10ポンプ場	0.75kw
坂根地区MP2号	3.70kw
坂根60ポンプ場	0.40kw
塩納23ポンプ場	0.75kw
塩納28ポンプ場	0.75kw

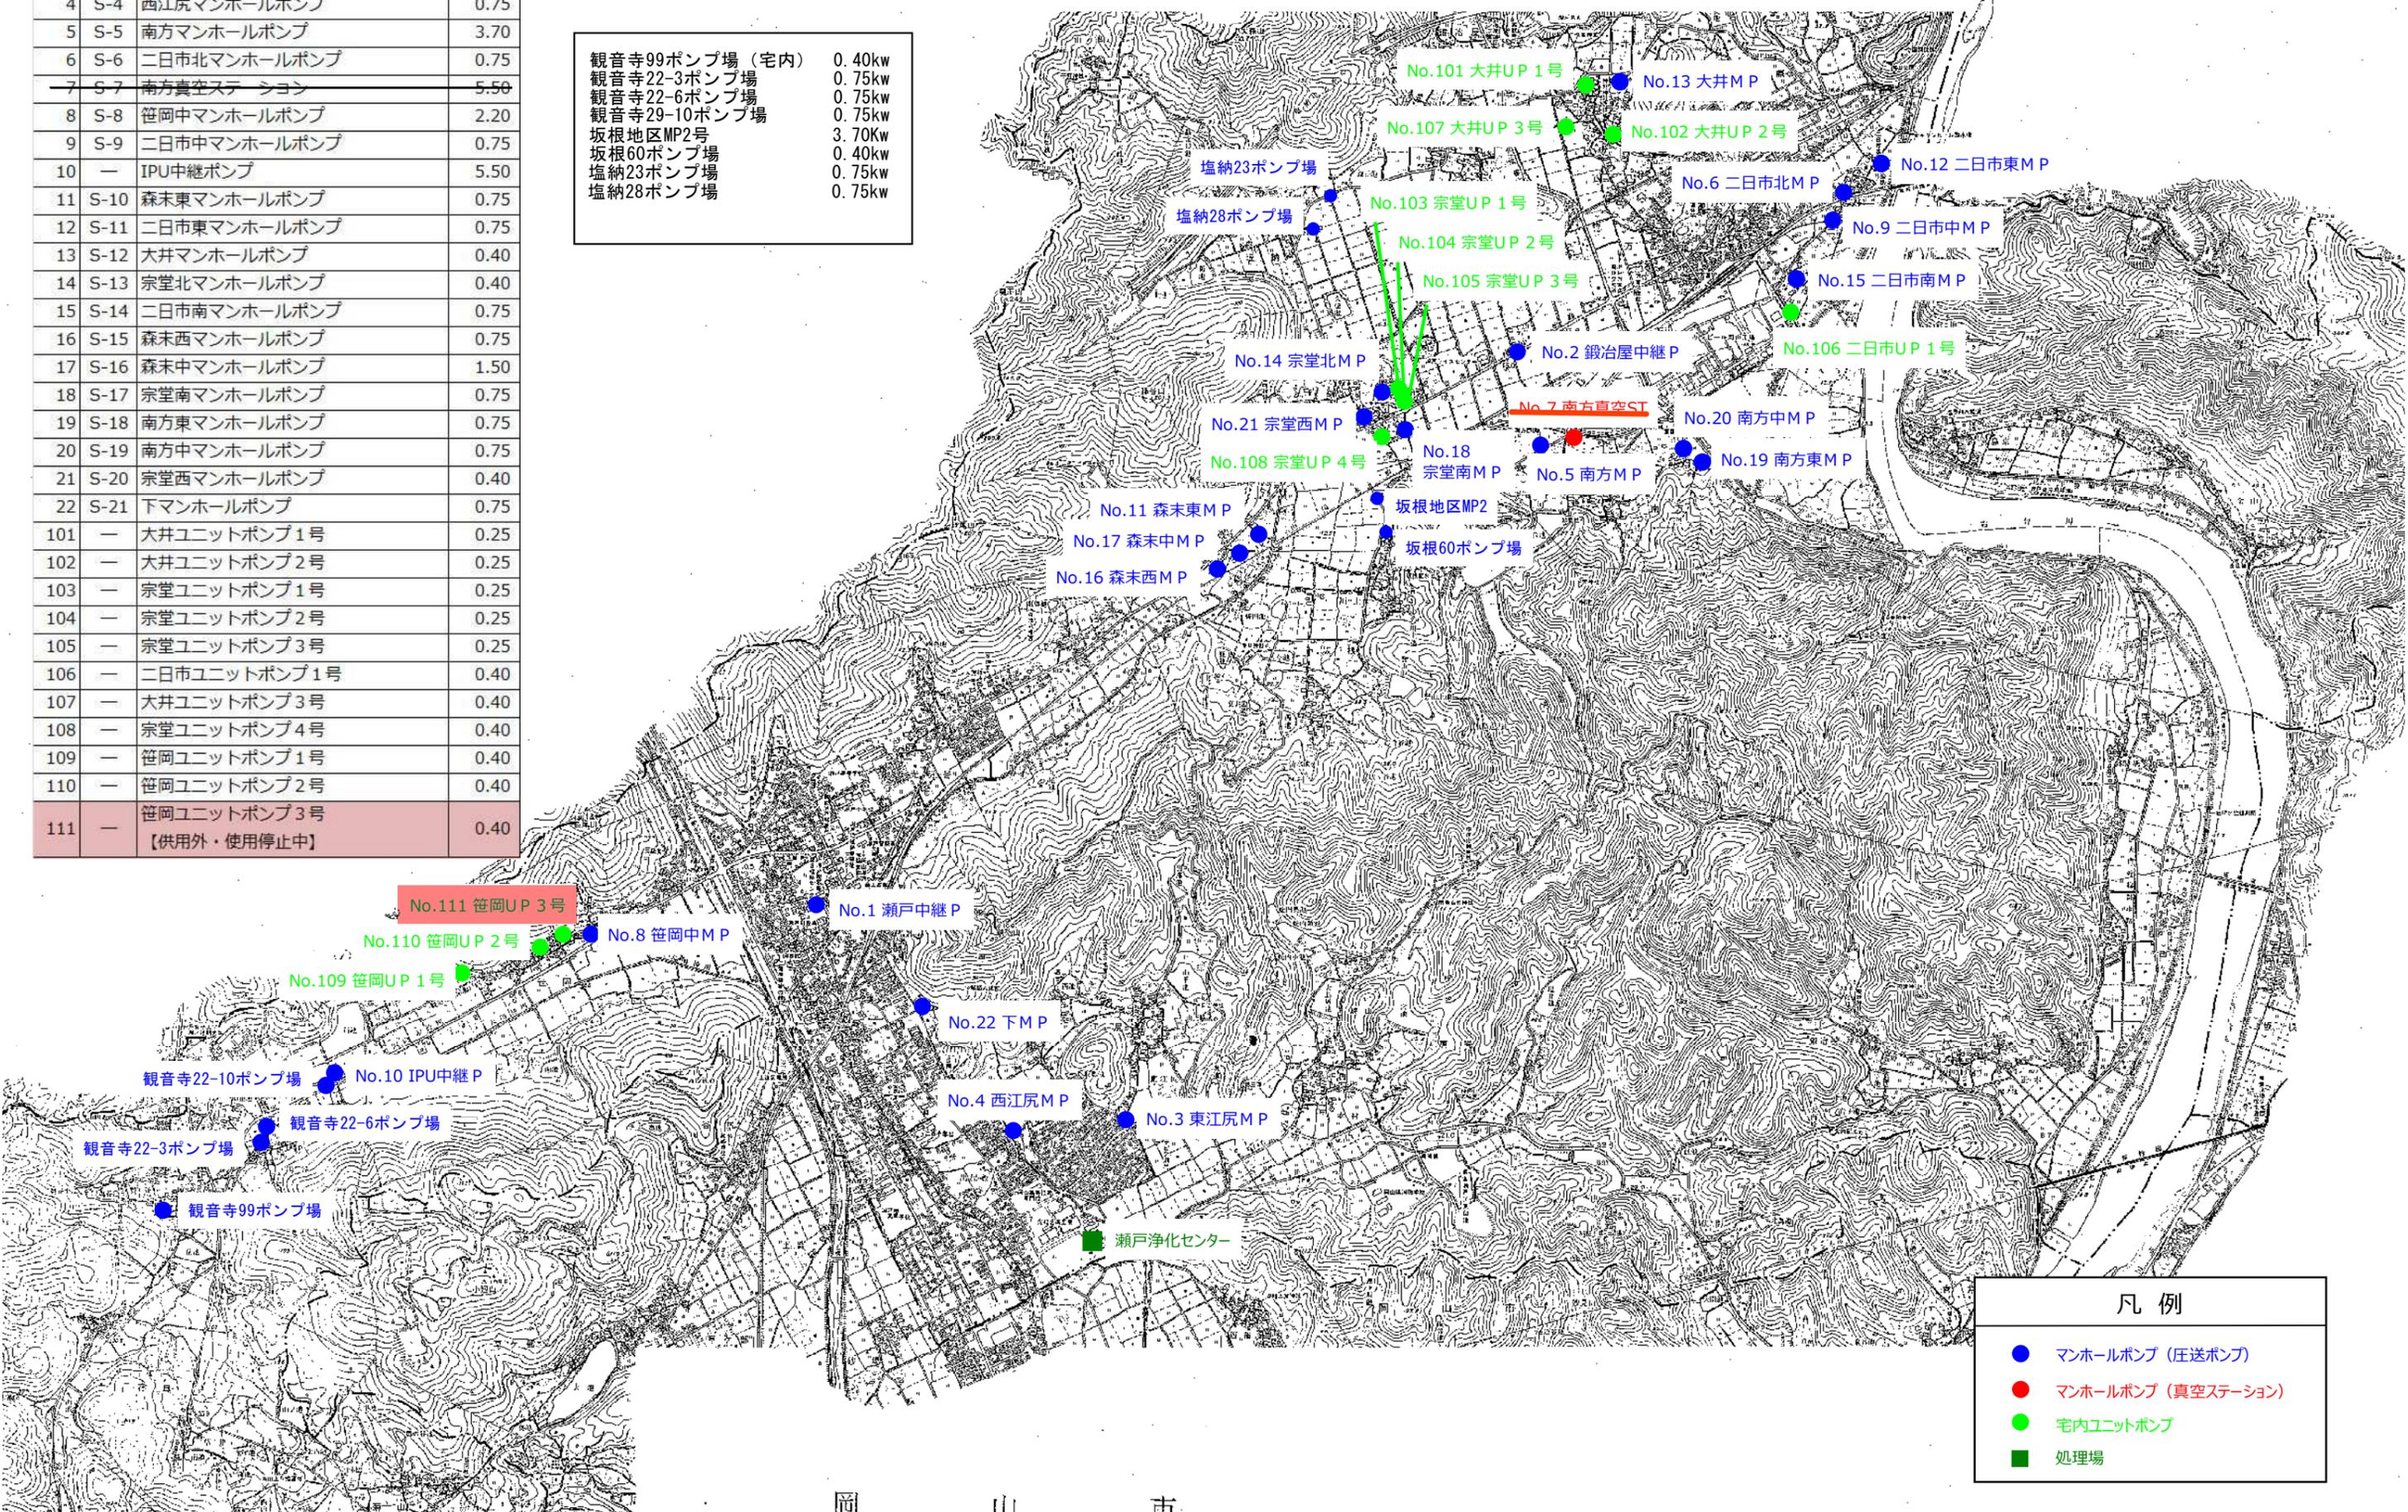

凡例	
●	マンホールポンプ（圧送ポンプ）
●	マンホールポンプ（真空ステーション）
●	宅内ユニットポンプ
■	処理場

上道地区南古都マンホールポンプ

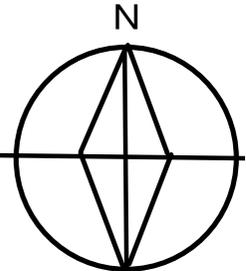

S-25 南古都マンホールポンプ3号

0.75kw

S-23 南古都マンホールポンプ1号

S-24 南古都マンホールポンプ2号

0.75kw

0.75kw

