


變更後

凡 例	
	店舗施設
	併設施設
	駐車場

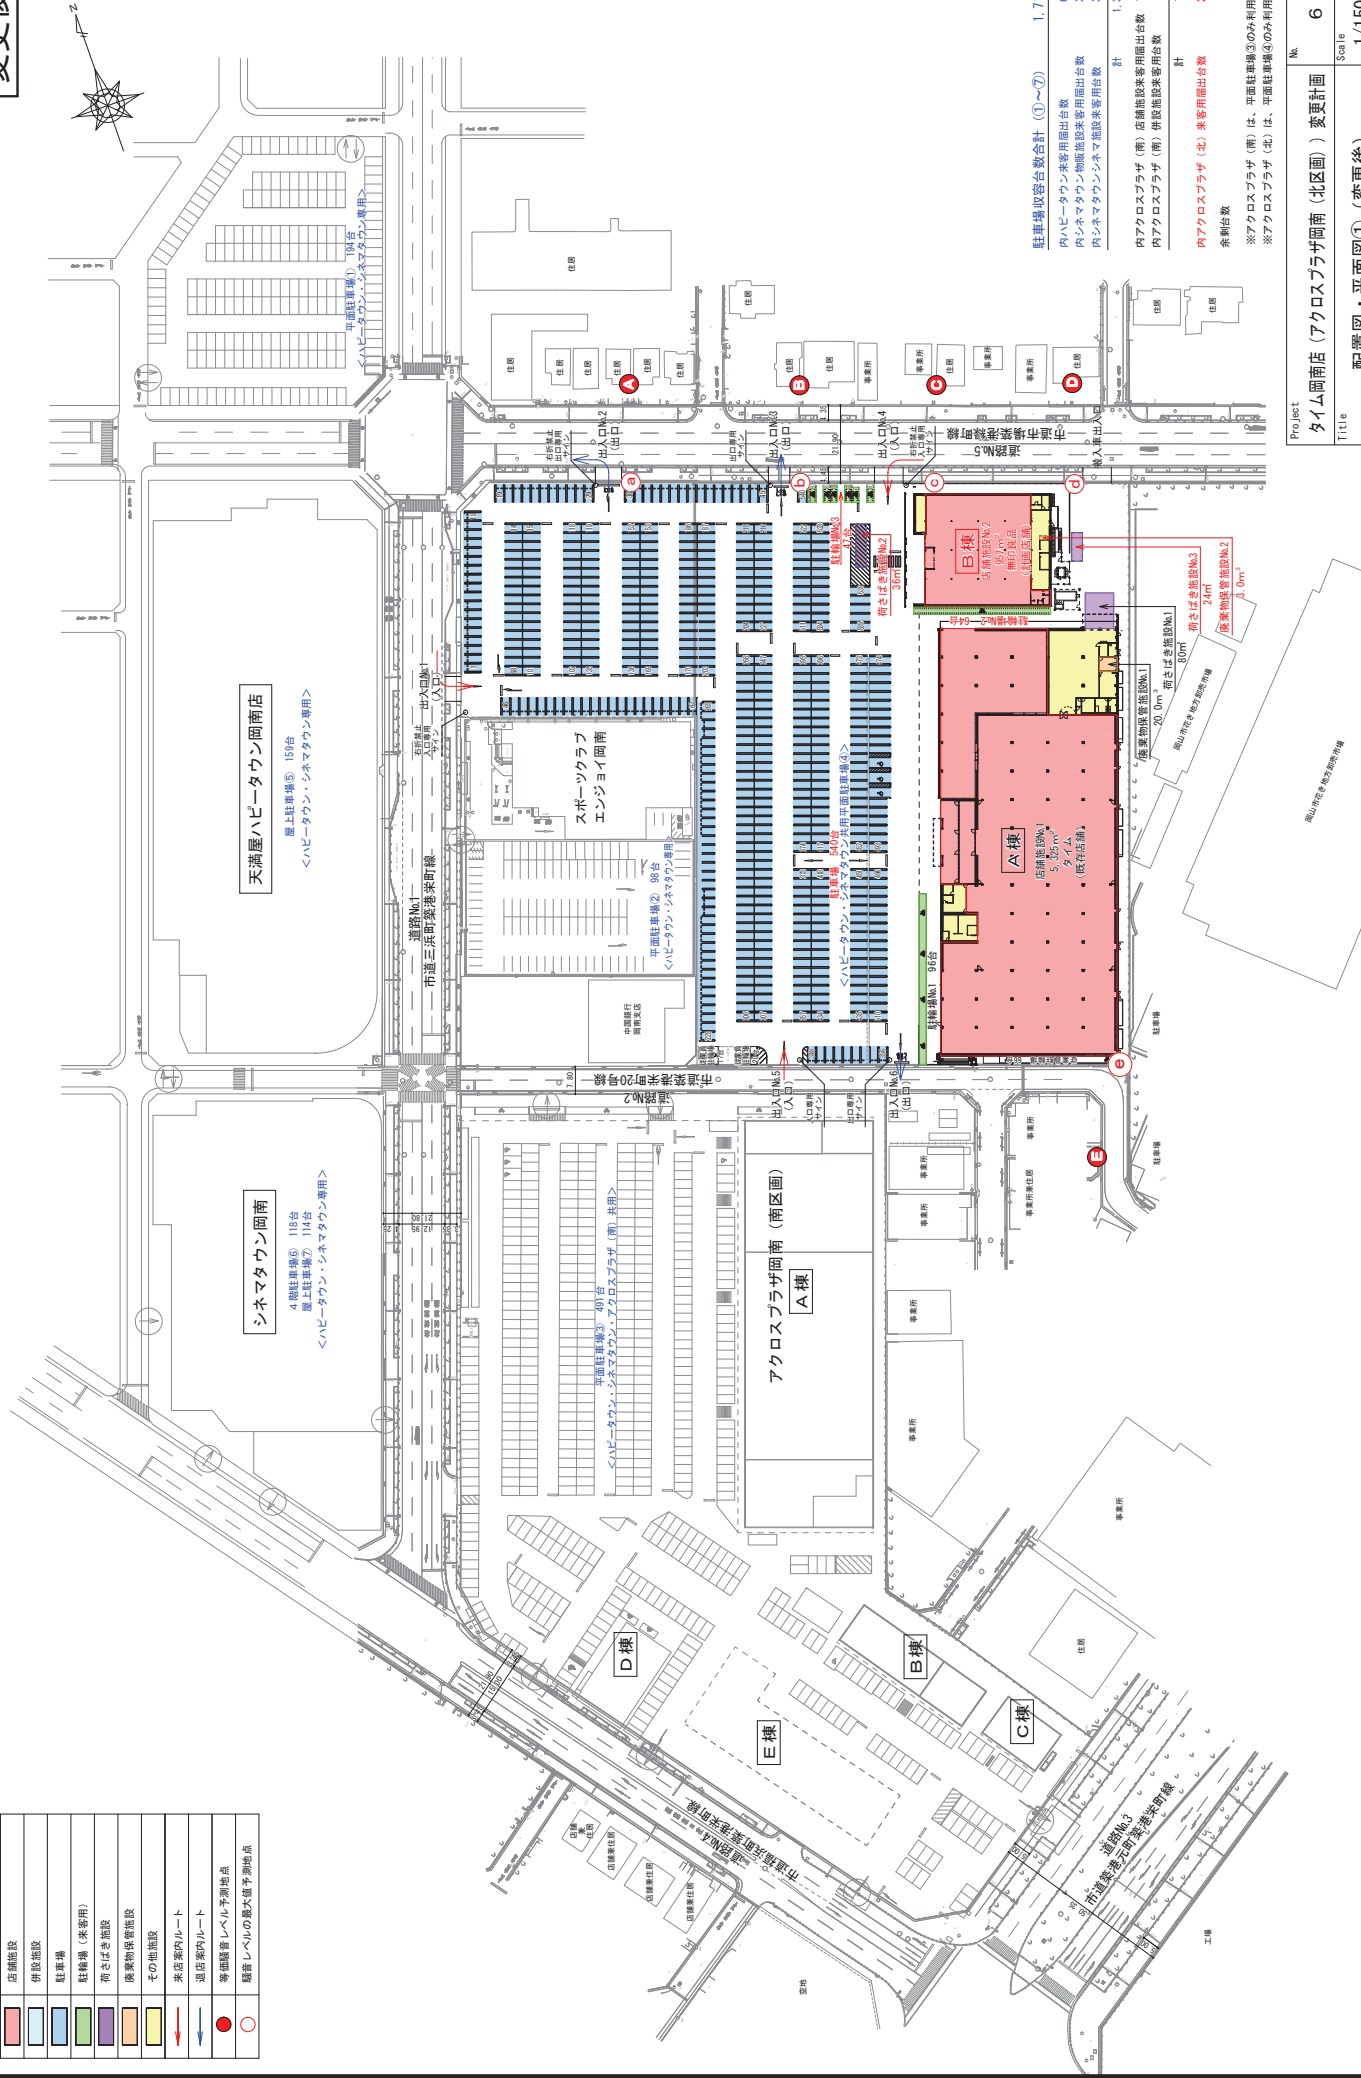

Project	No.	6
Title	Scale	1/1500
配置図・平面図① (変更後)		