
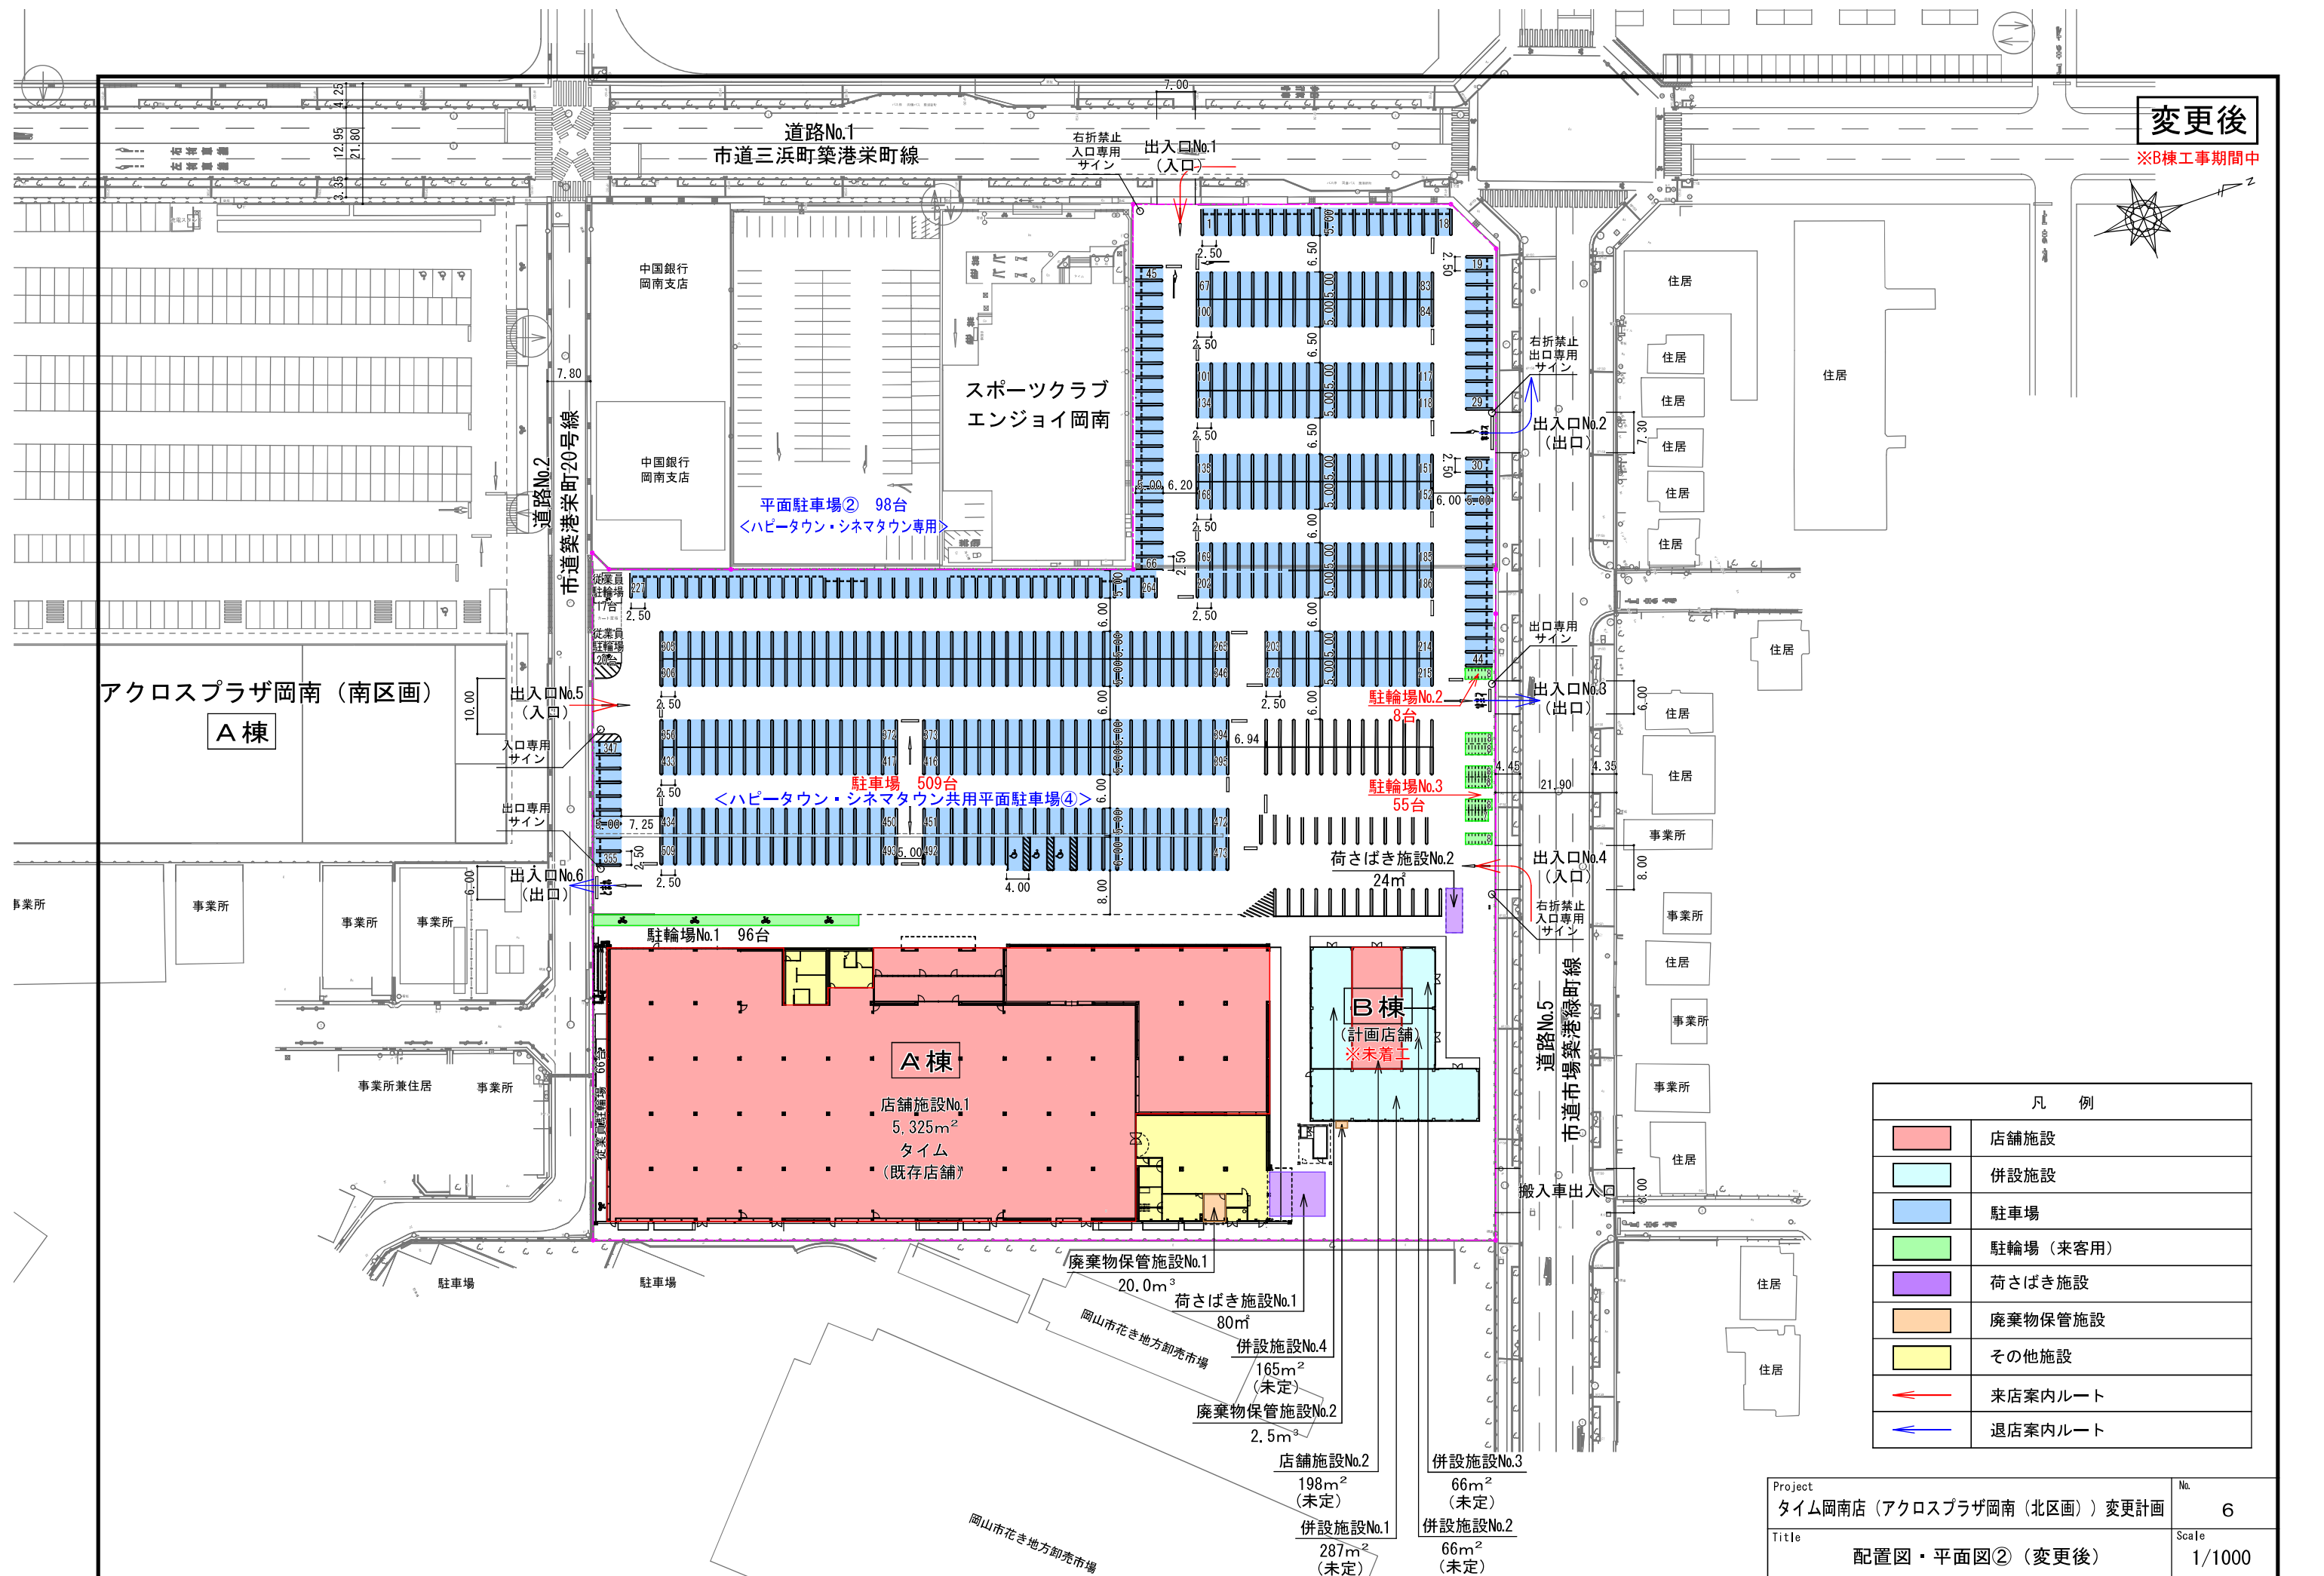


変更後

※B棟工事期間中

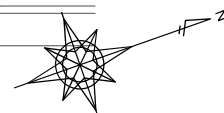

凡 例	
<span style="display:inline-block; width:15px; height:15px; background-color: #f08080; border: 1px solid black;"></span>	店舗施設
<span style="display:inline-block; width:15px; height:15px; background-color: #add8e6; border: 1px solid black;"></span>	併設施設
<span style="display:inline-block; width:15px; height:15px; background-color: #6495ed; border: 1px solid black;"></span>	駐車場
<span style="display:inline-block; width:15px; height:15px; background-color: #90ee90; border: 1px solid black;"></span>	駐輪場 (来客用)
<span style="display:inline-block; width:15px; height:15px; background-color: #8a2be2; border: 1px solid black;"></span>	荷さばき施設
<span style="display:inline-block; width:15px; height:15px; background-color: #ffcc99; border: 1px solid black;"></span>	廃棄物保管施設
<span style="display:inline-block; width:15px; height:15px; background-color: #ffff00; border: 1px solid black;"></span>	その他施設
<span style="display:inline-block; width:15px; height:15px; border-bottom: 2px solid red;"></span>	来店案内ルート
<span style="display:inline-block; width:15px; height:15px; border-bottom: 2px solid blue;"></span>	退店案内ルート

Project	タイム岡南店 (アクロスプラザ岡南 (北区画)) 変更計画	No.	6
Title	配置図・平面図② (変更後)	Scale	1/1000