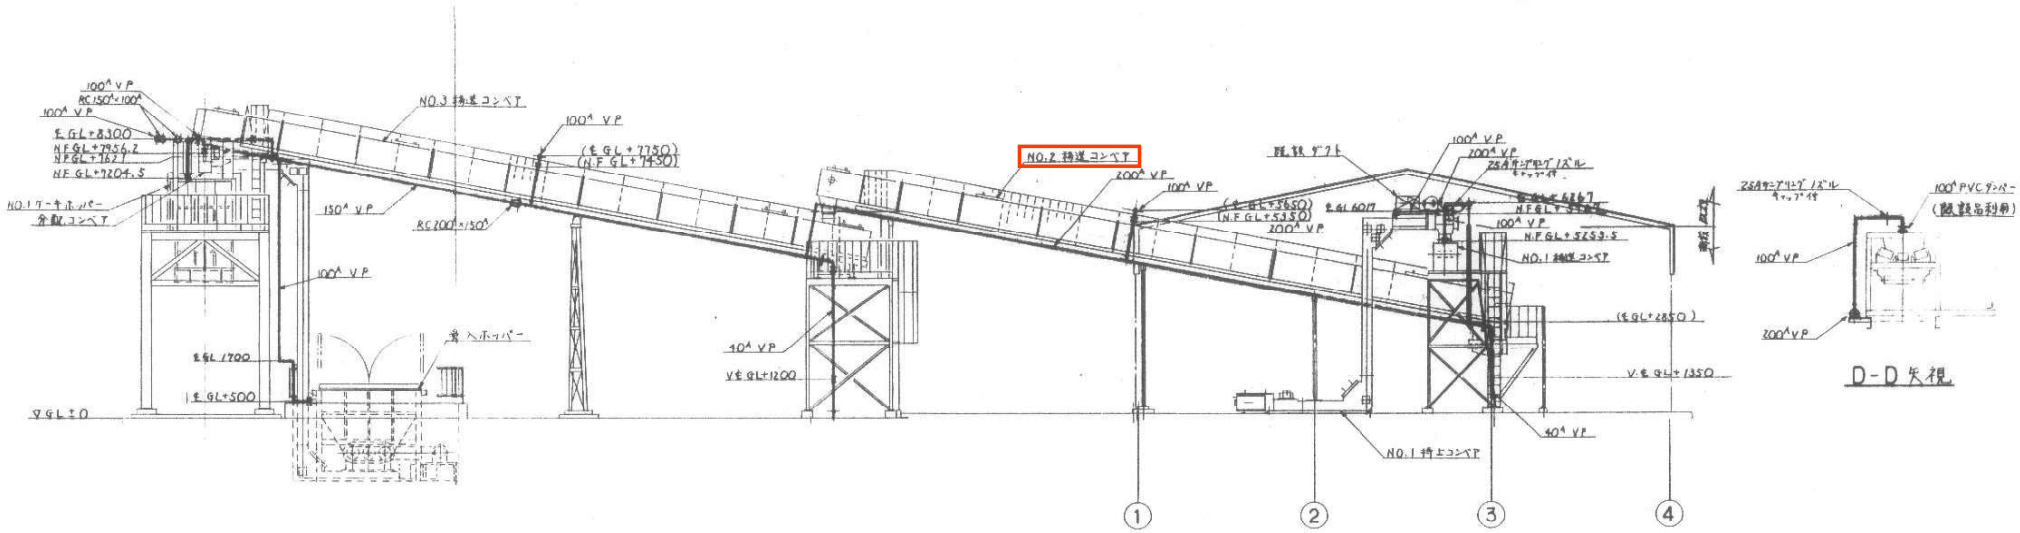

A-A 矢視

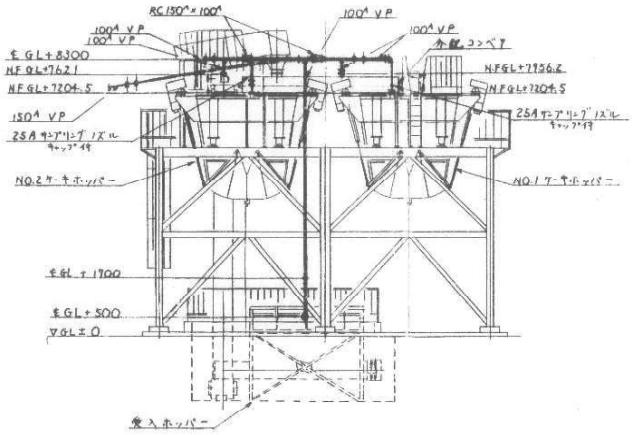

B-B 矢視

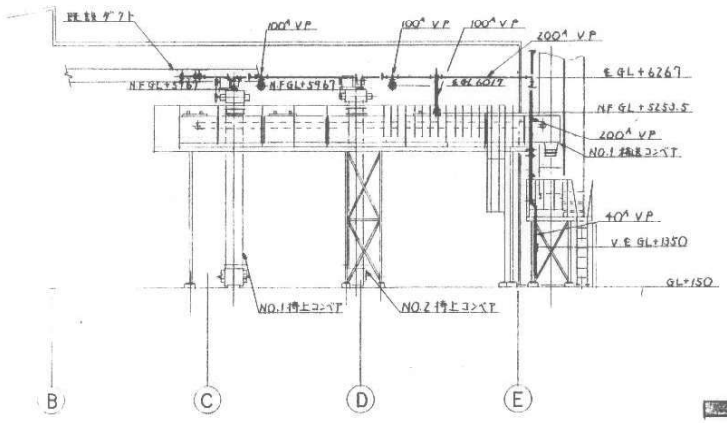

C-C 矢視

今回工事ヶ所を示す

件名	当新田浄化センターNo.2移送コンベア修繕

岡山市 殿
当新田浄化センター移送コンベア 設置工事
ダクト配管図(主動回)
H.1 1.17
P-2
1/10