


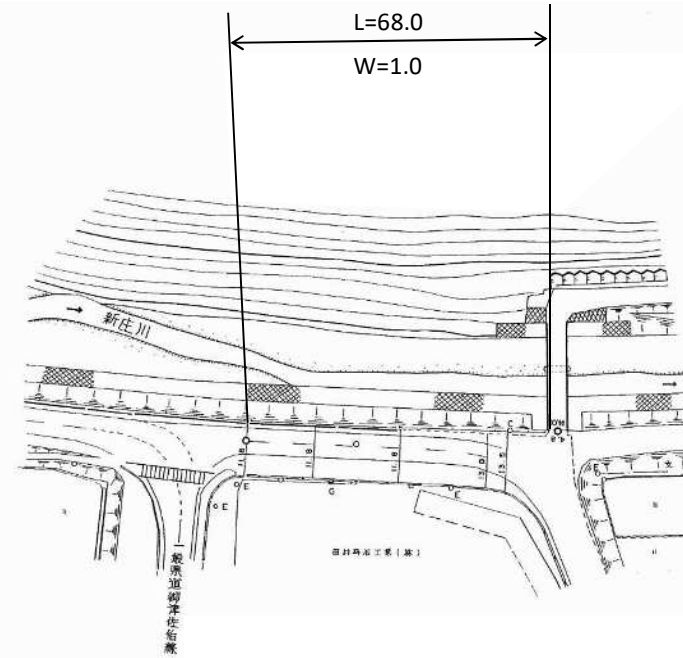

①


L=68.0


W=1.0










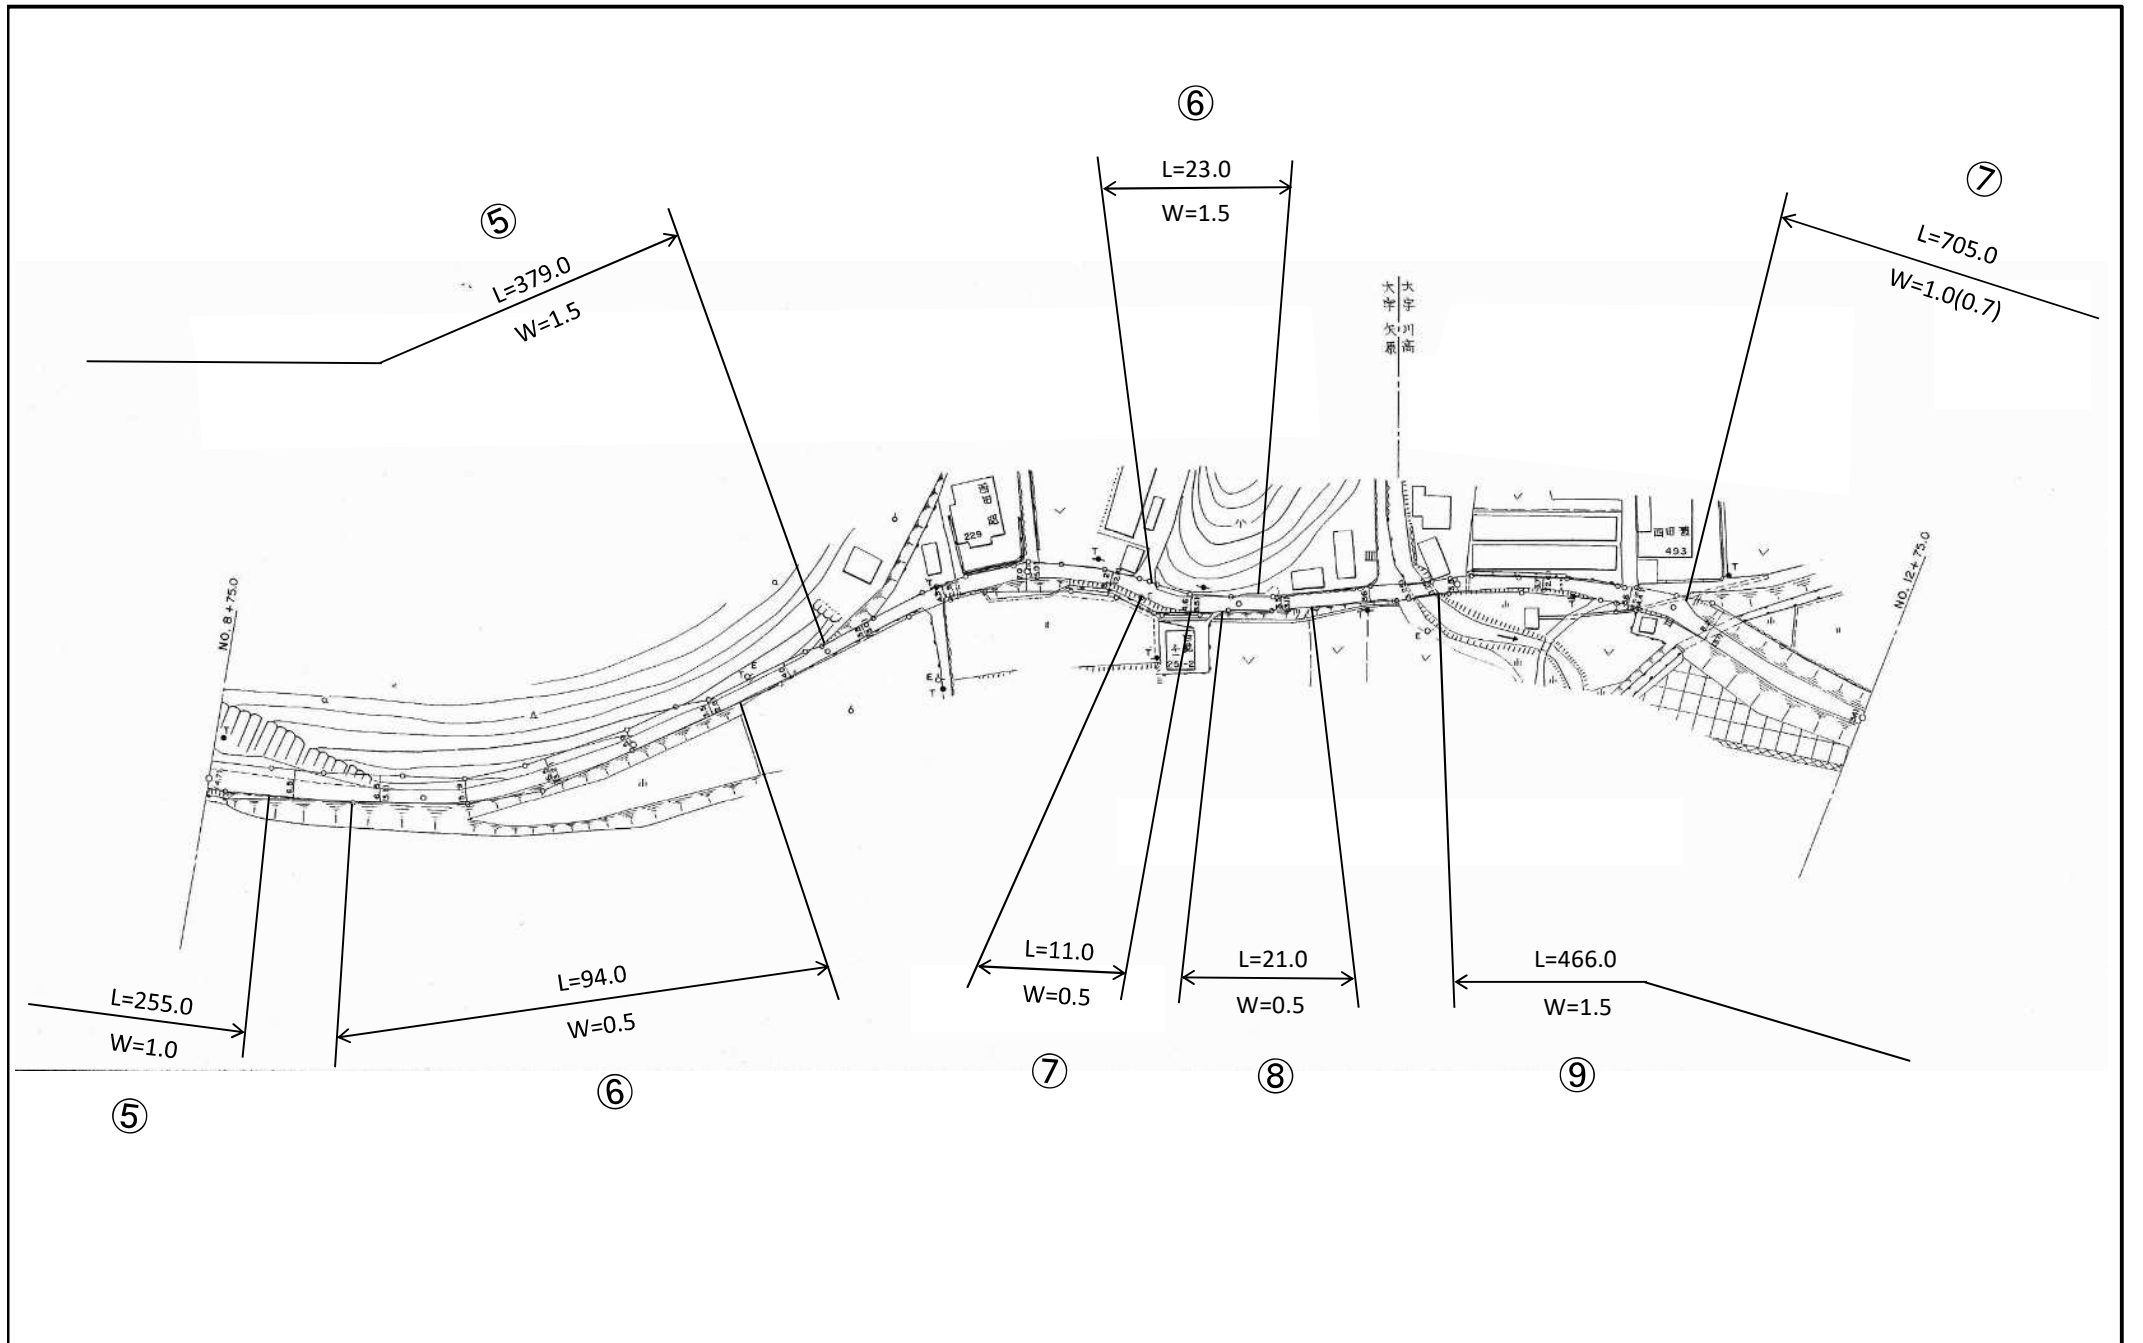


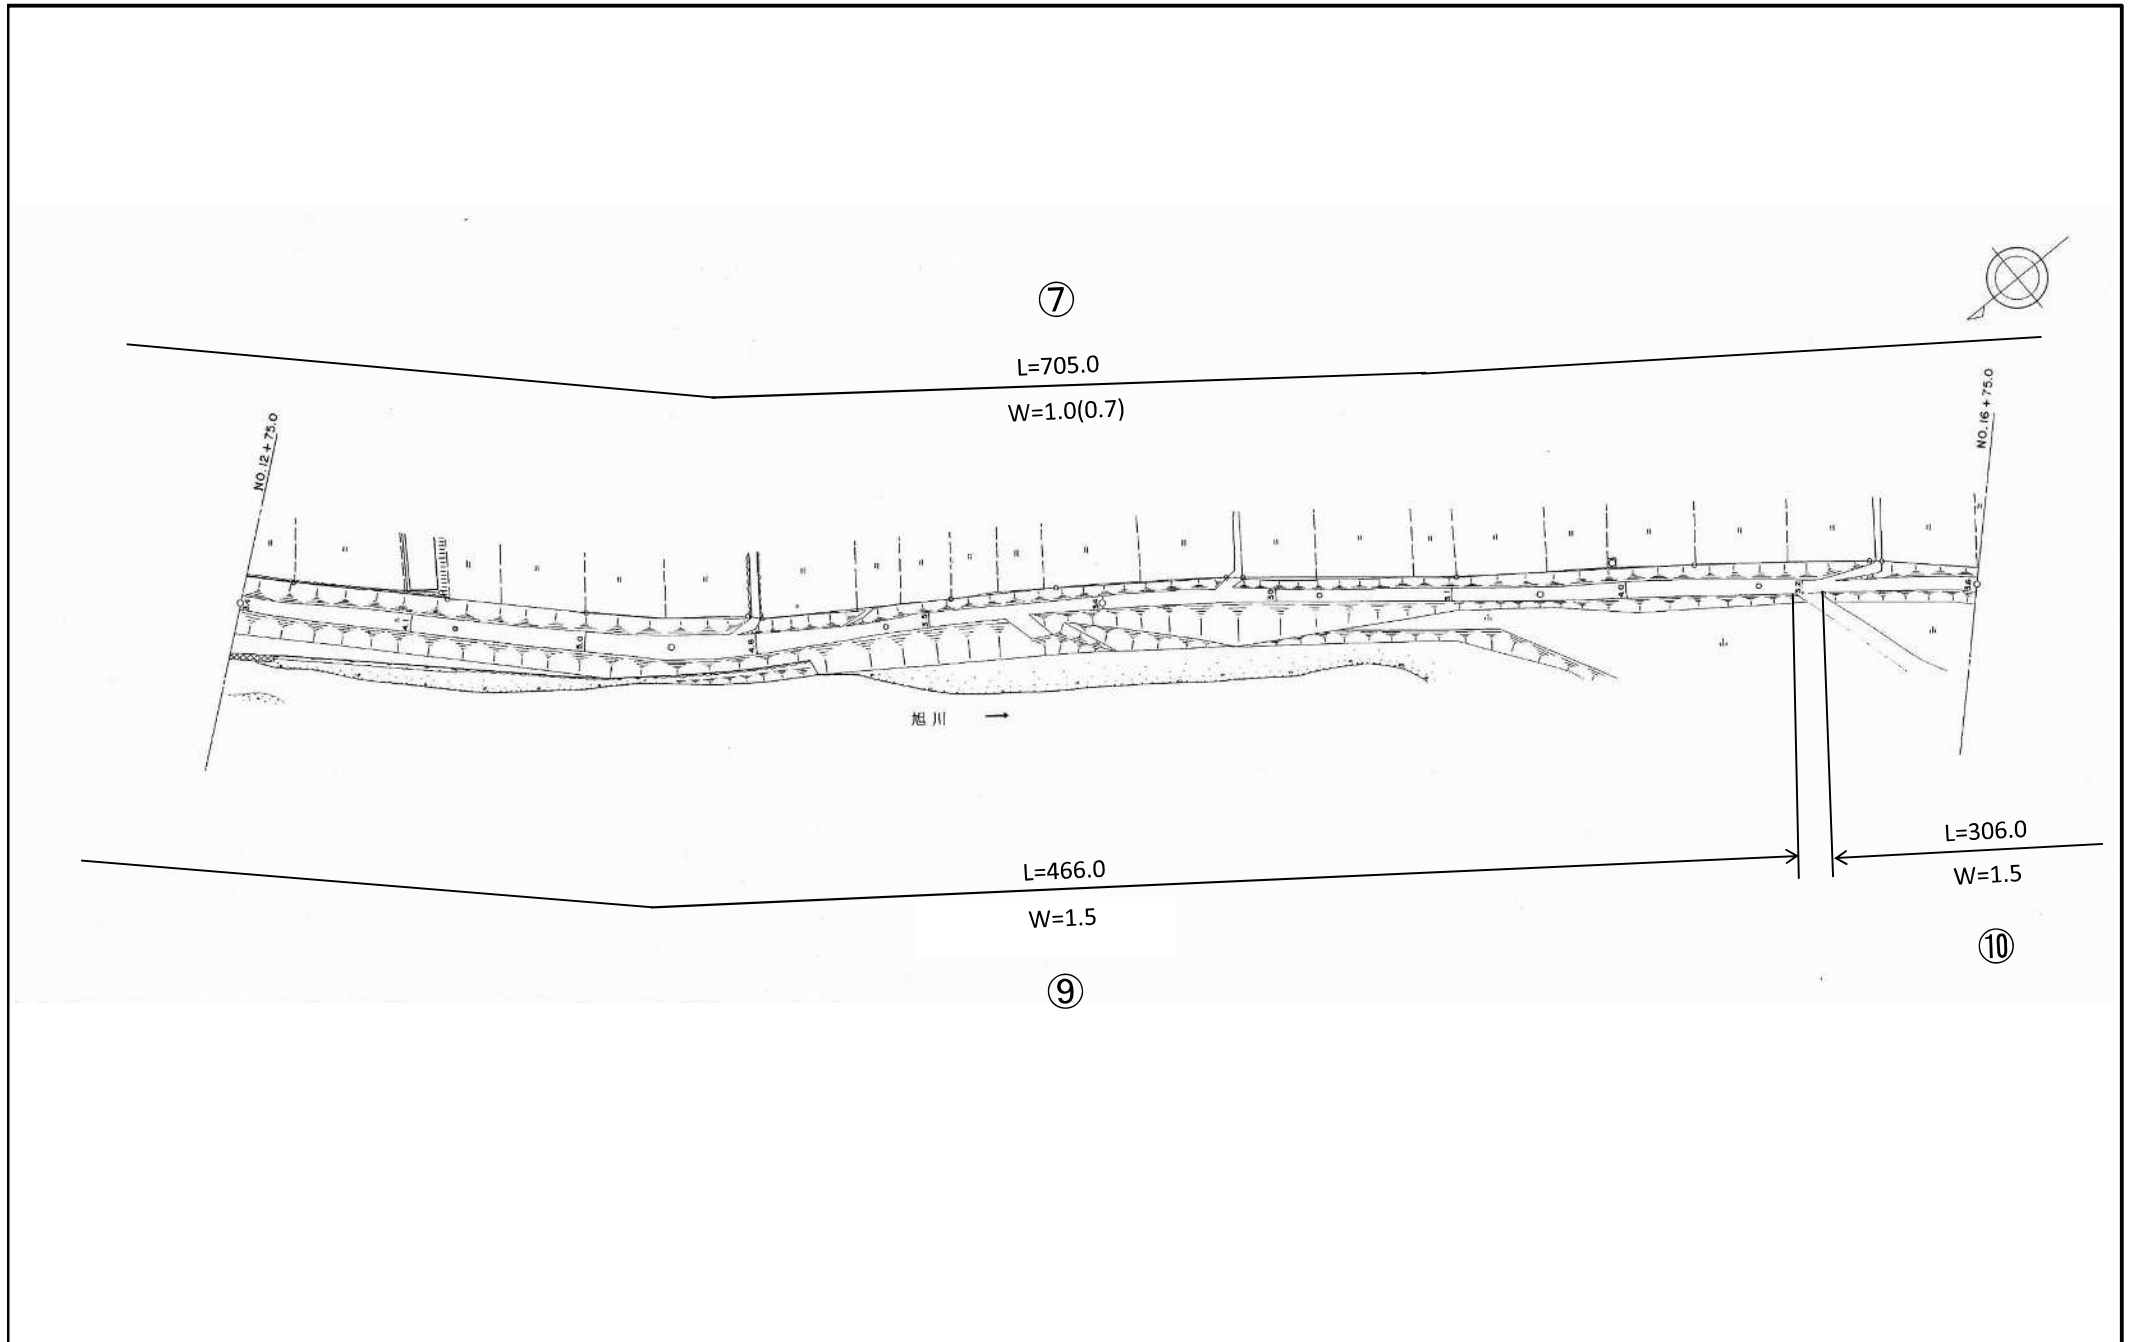


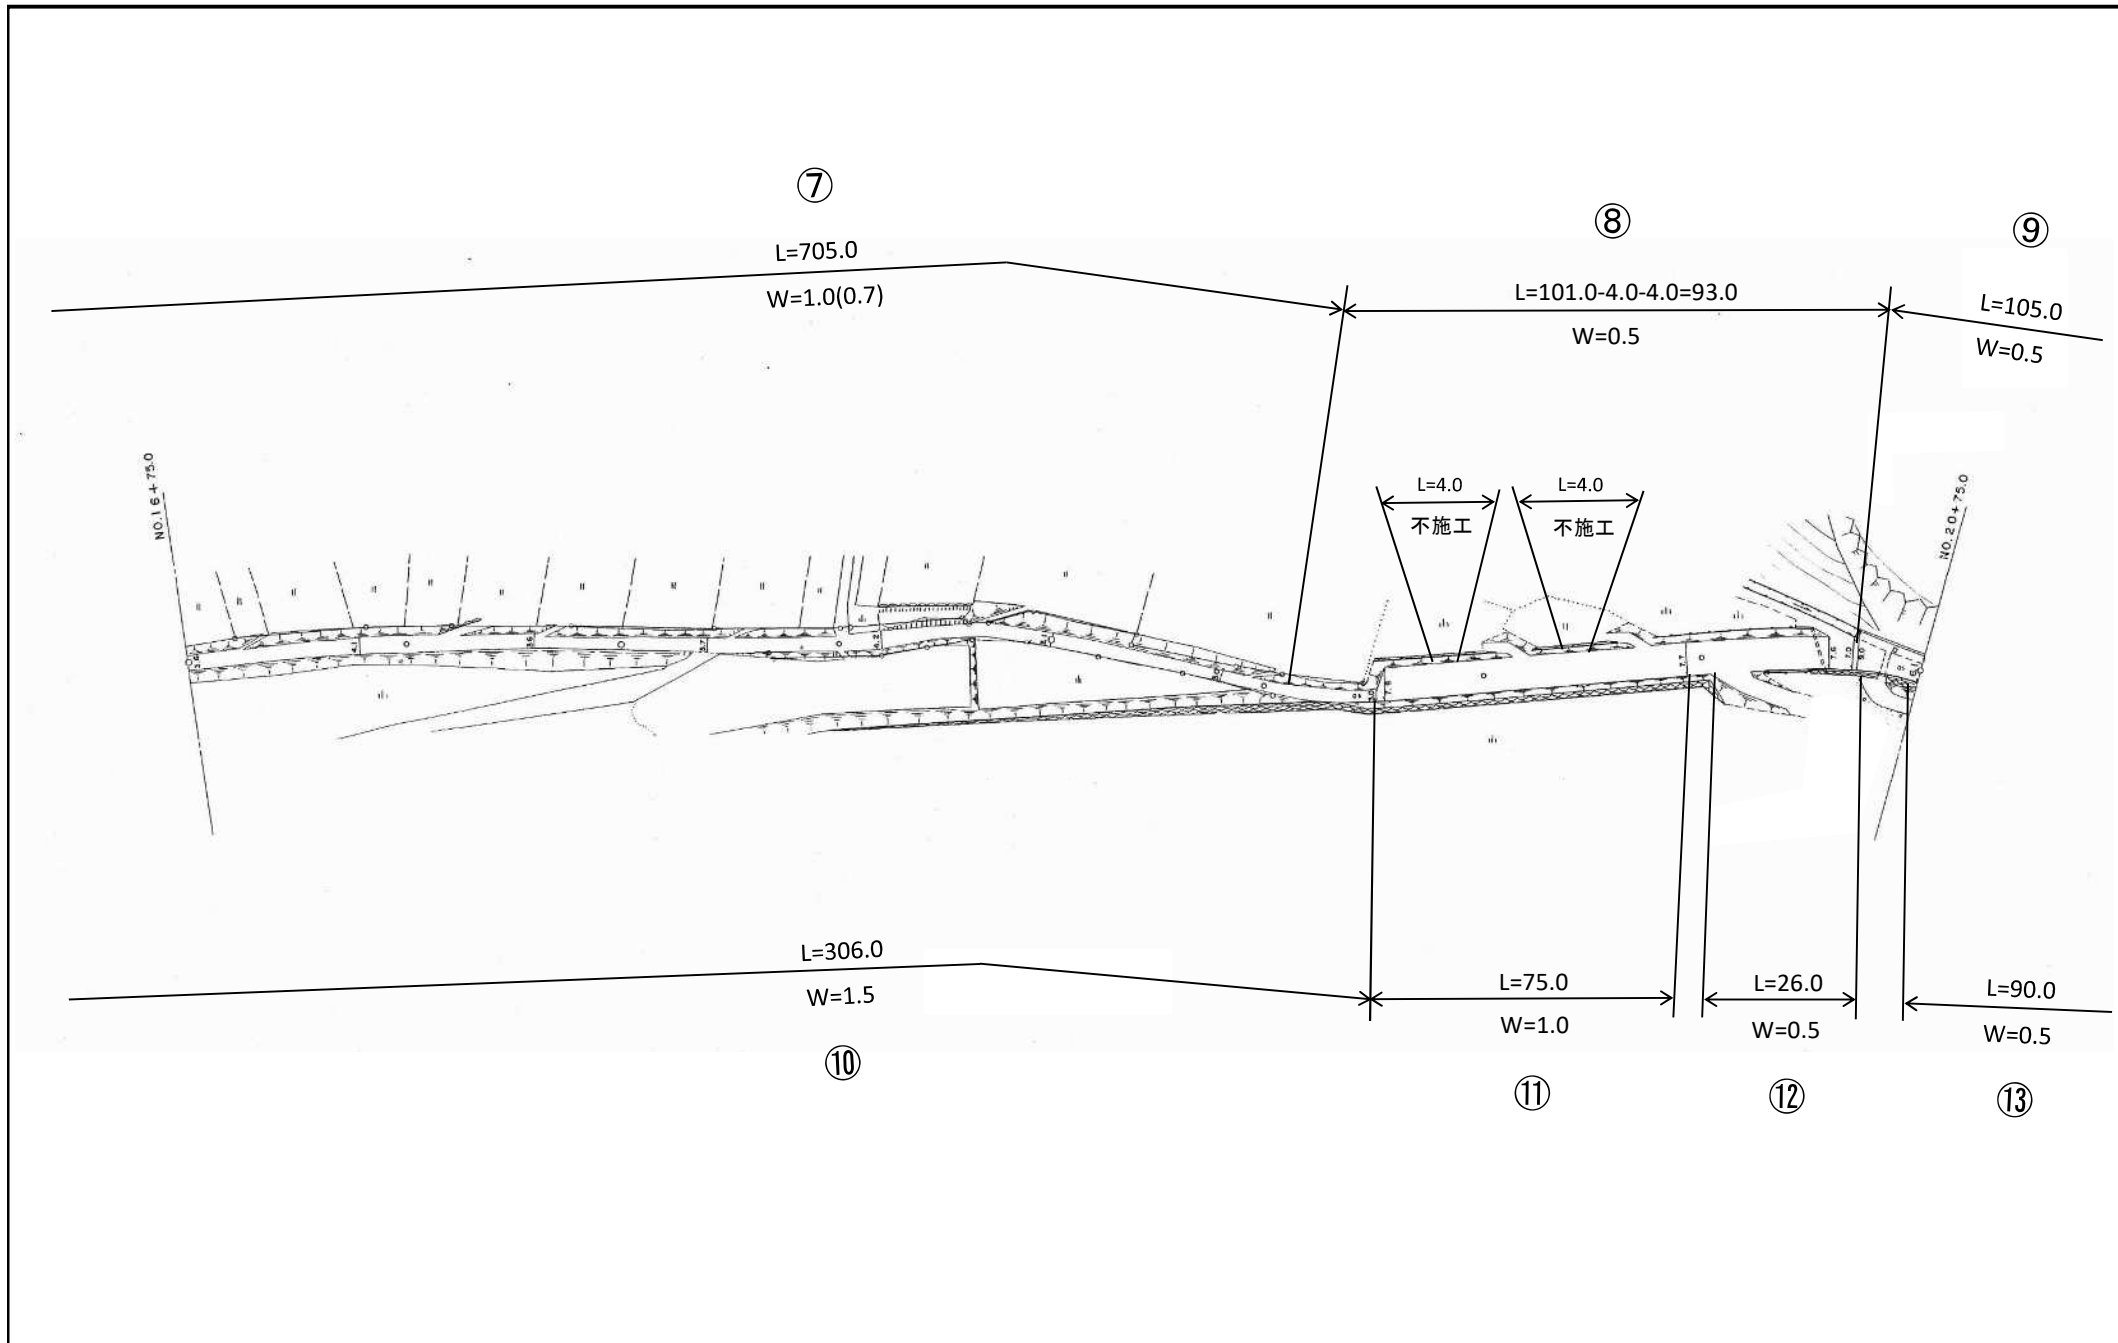

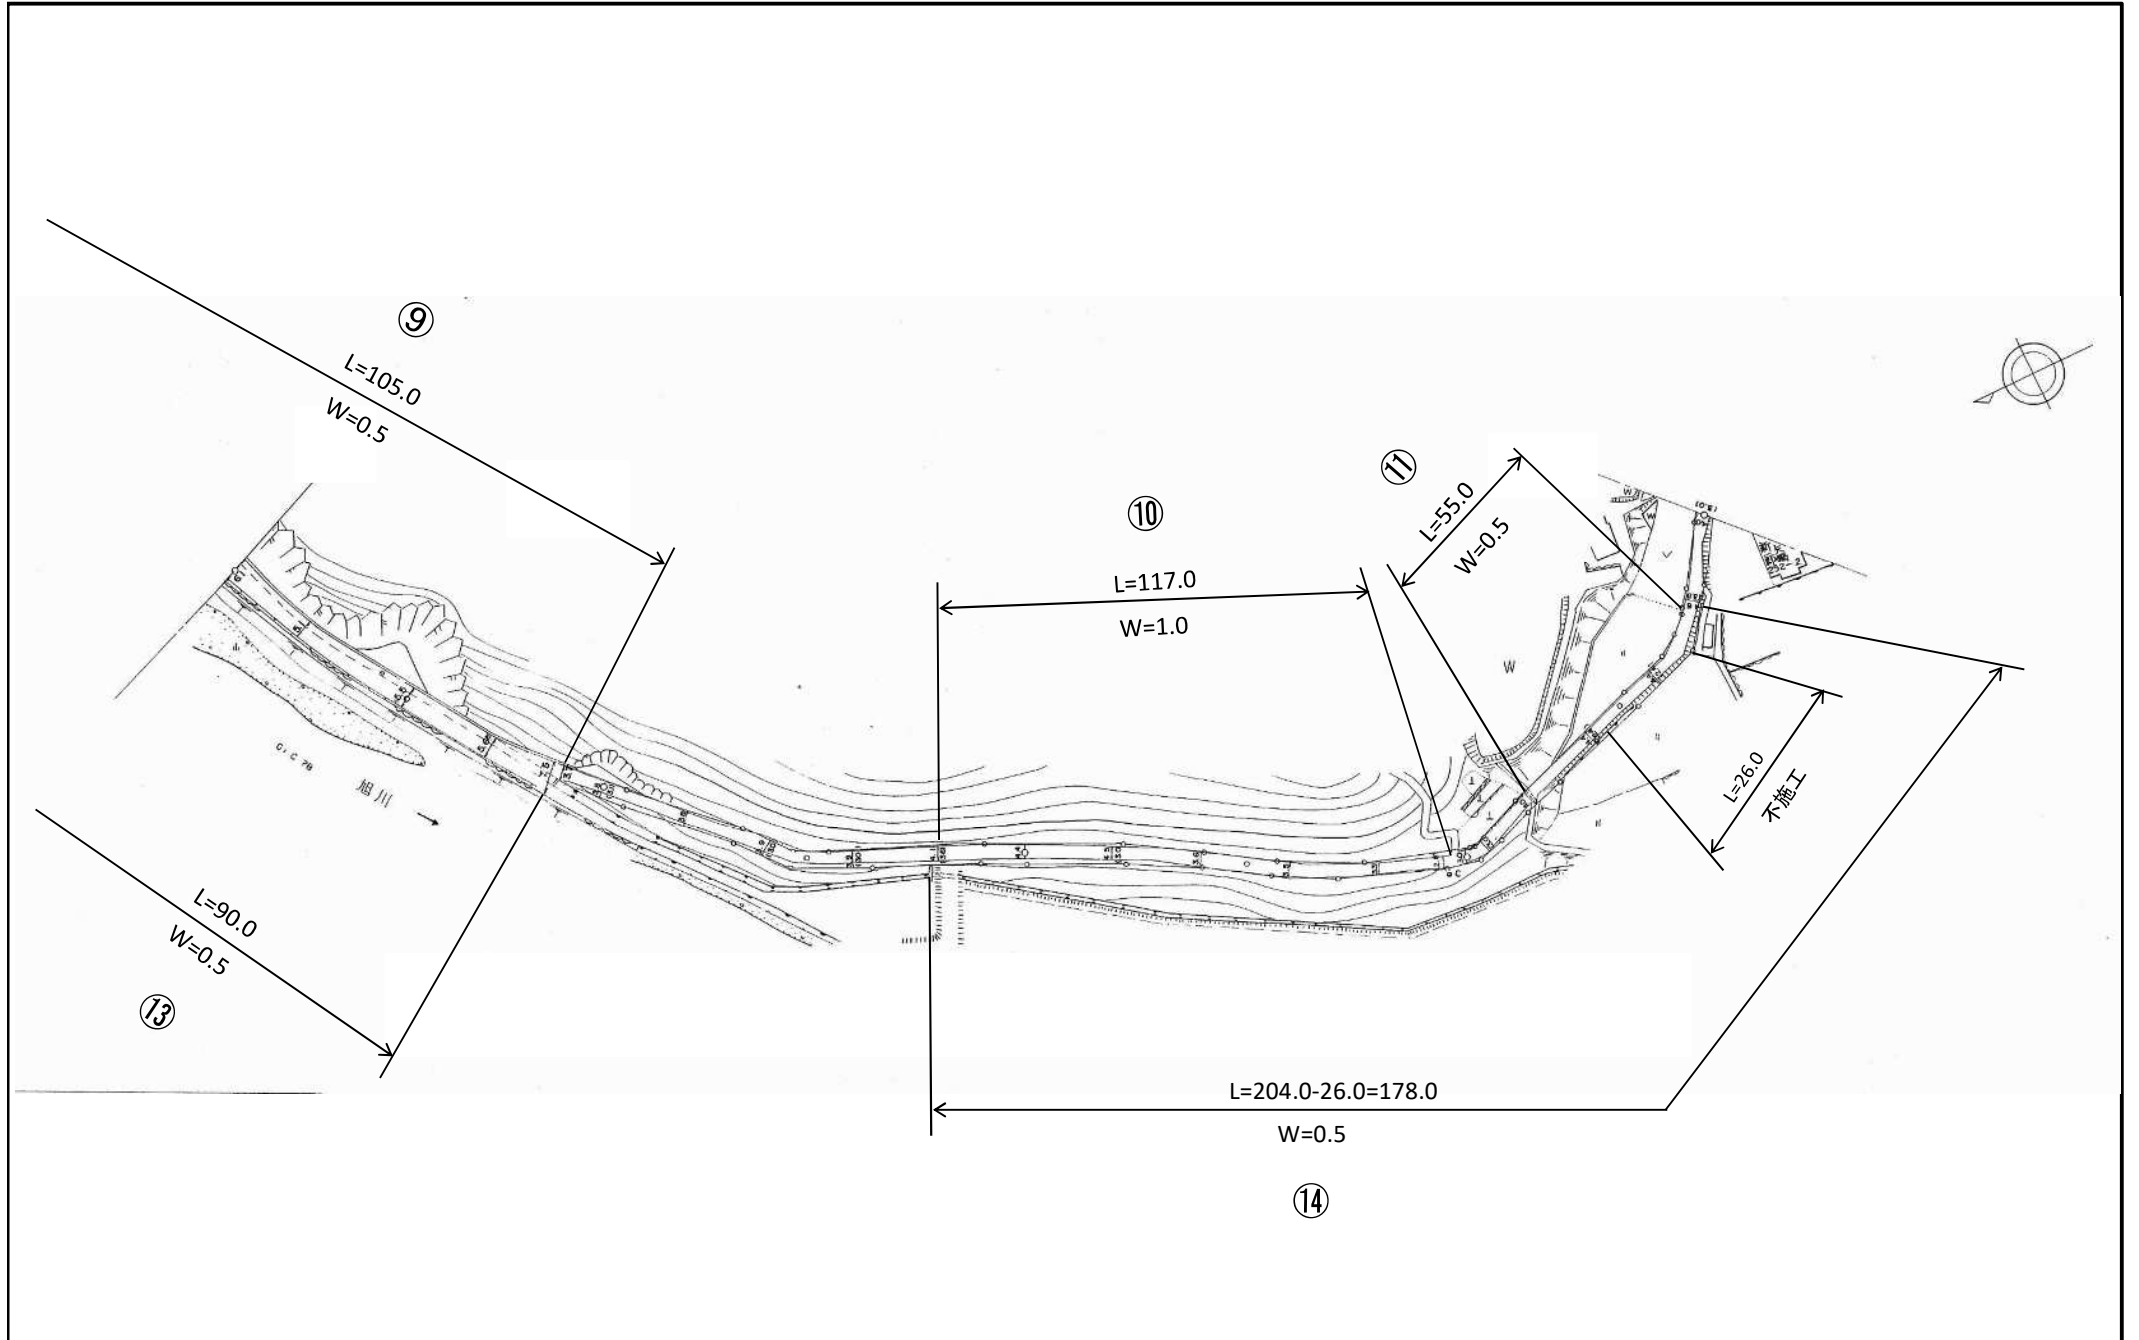

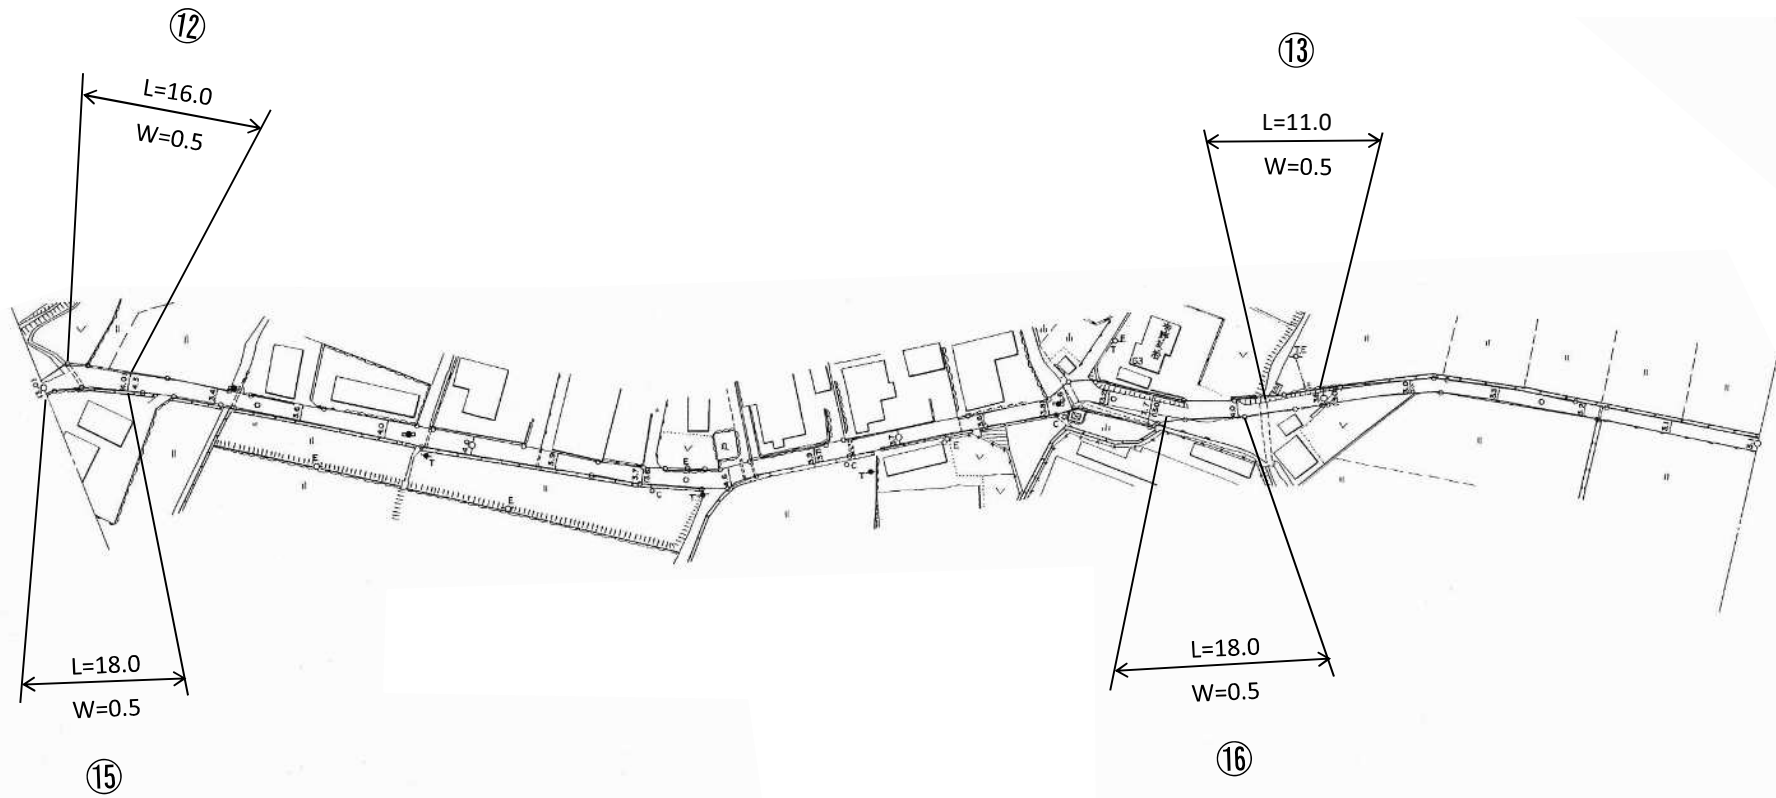

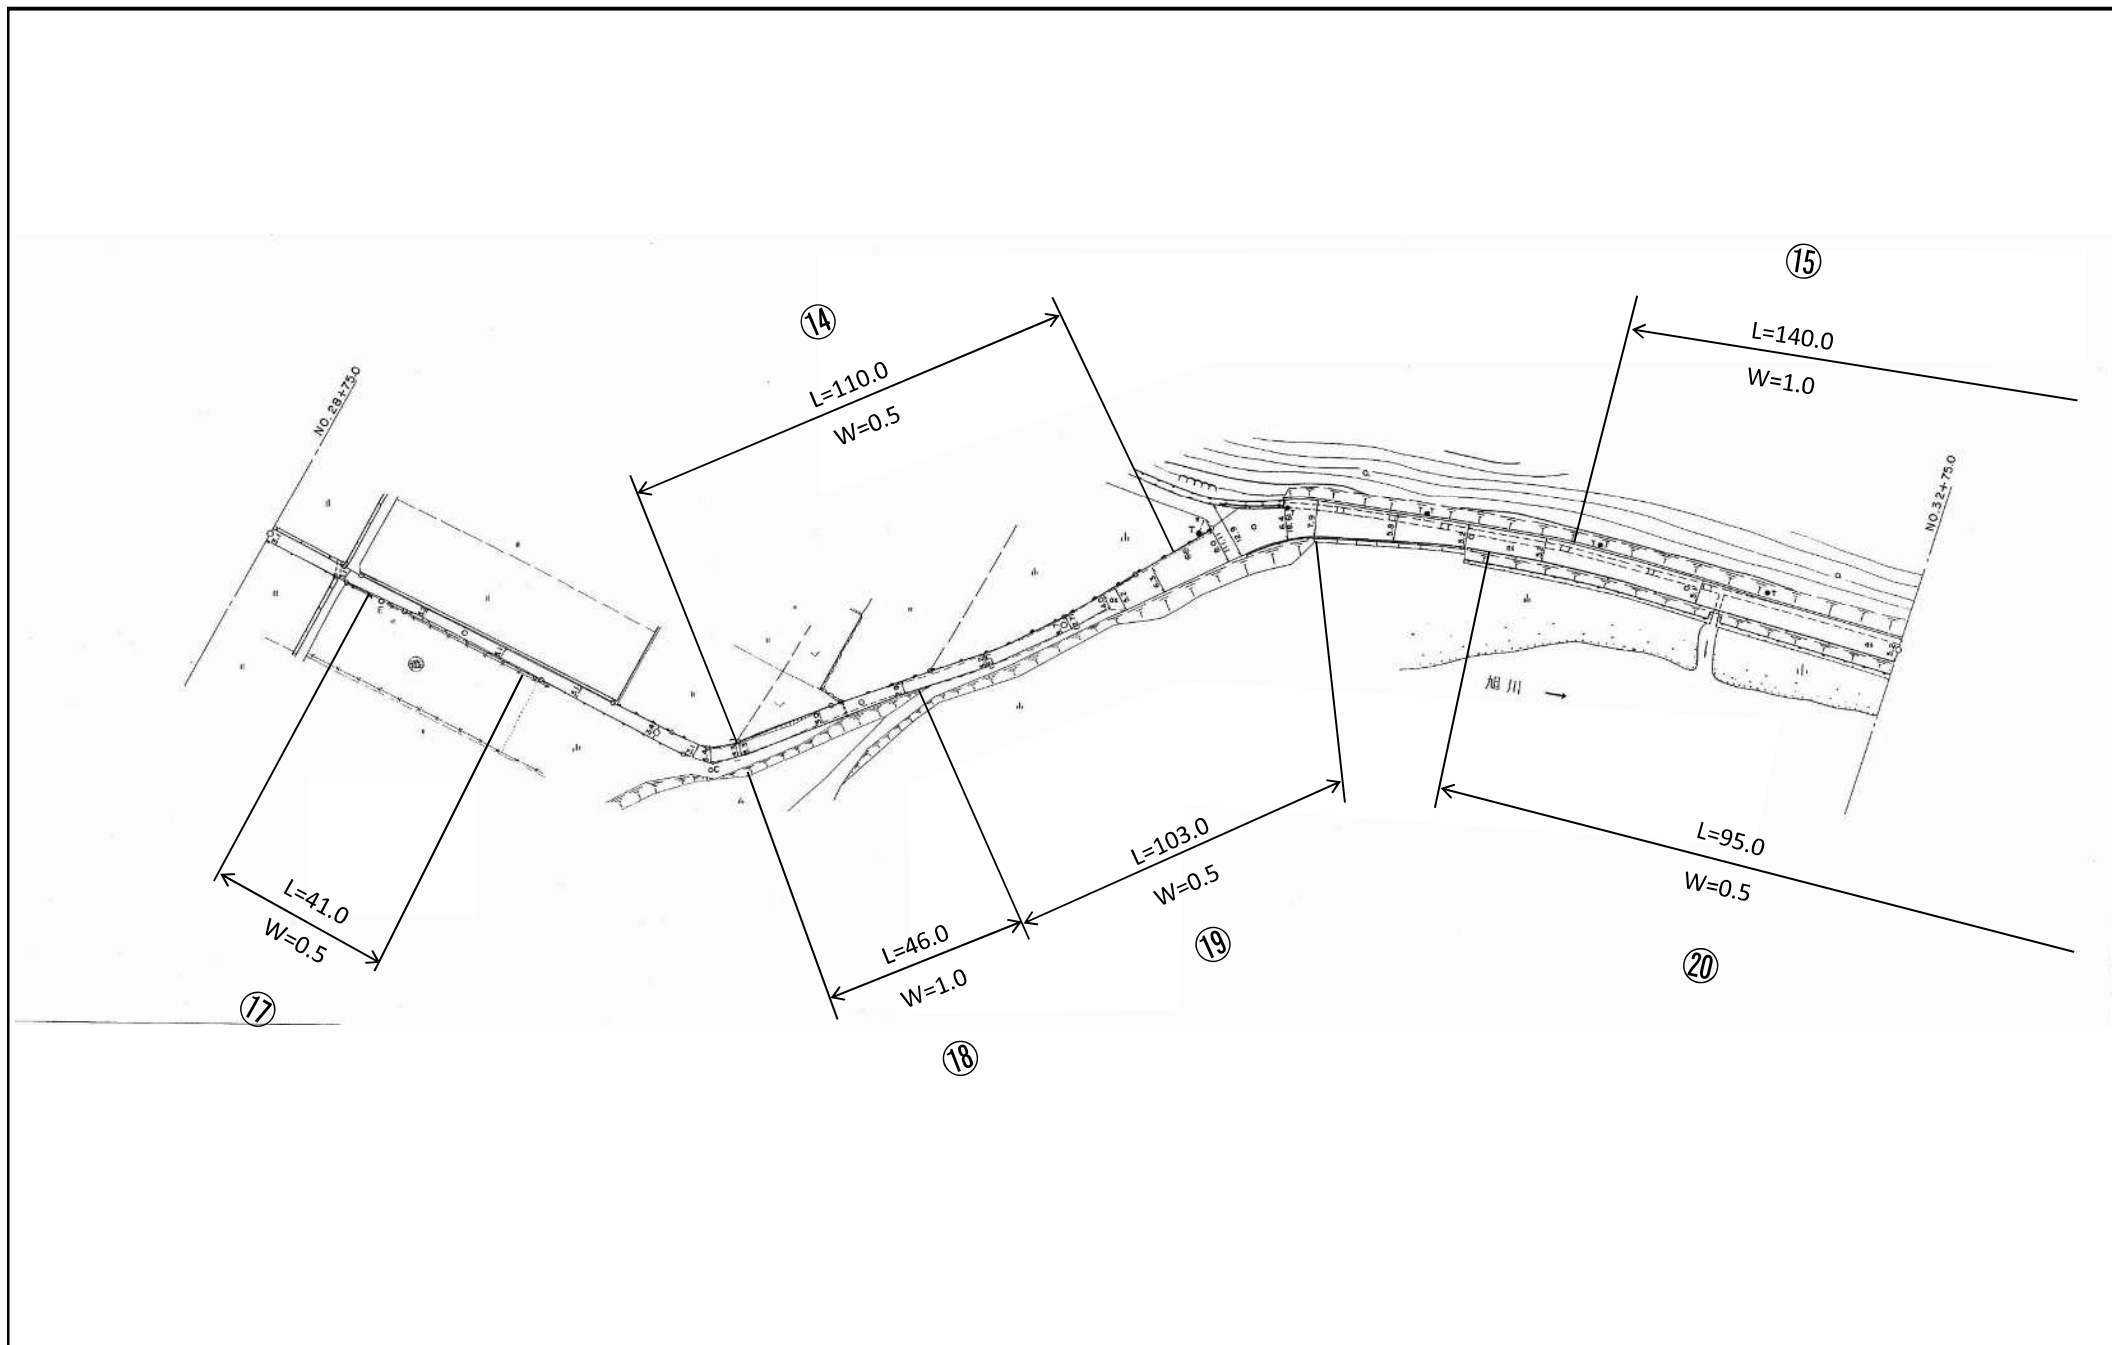

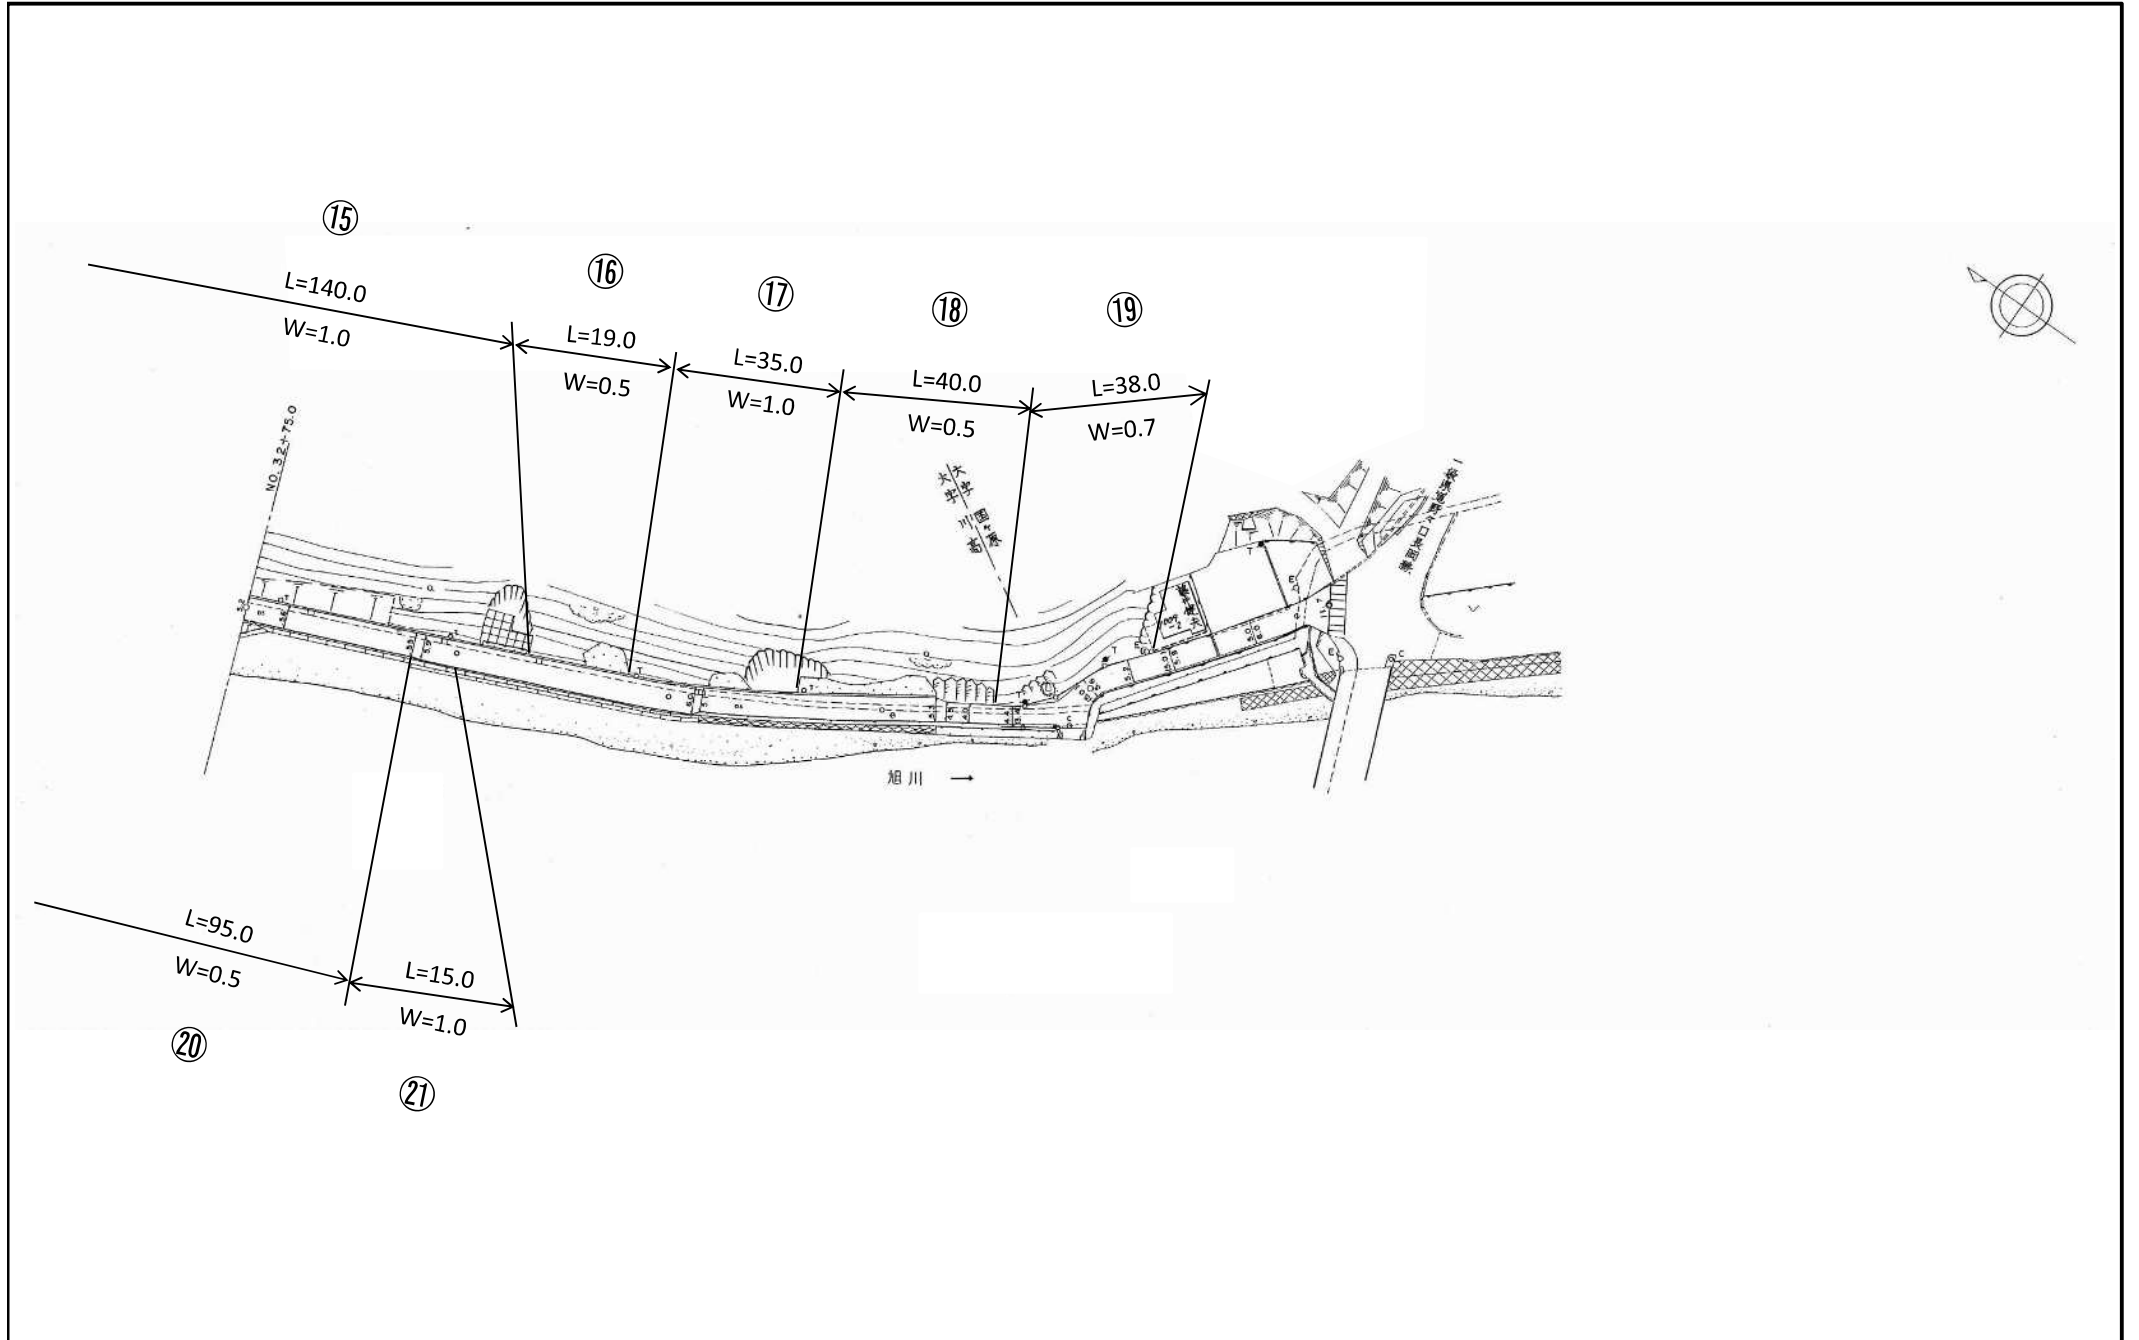



22


$L=650.0$   
 $W=0.5$

20

$L=650.0$   
 $W=0.5$

IP-4


一般県道 (3461) 県道 矢原国ヶ原線 平面図

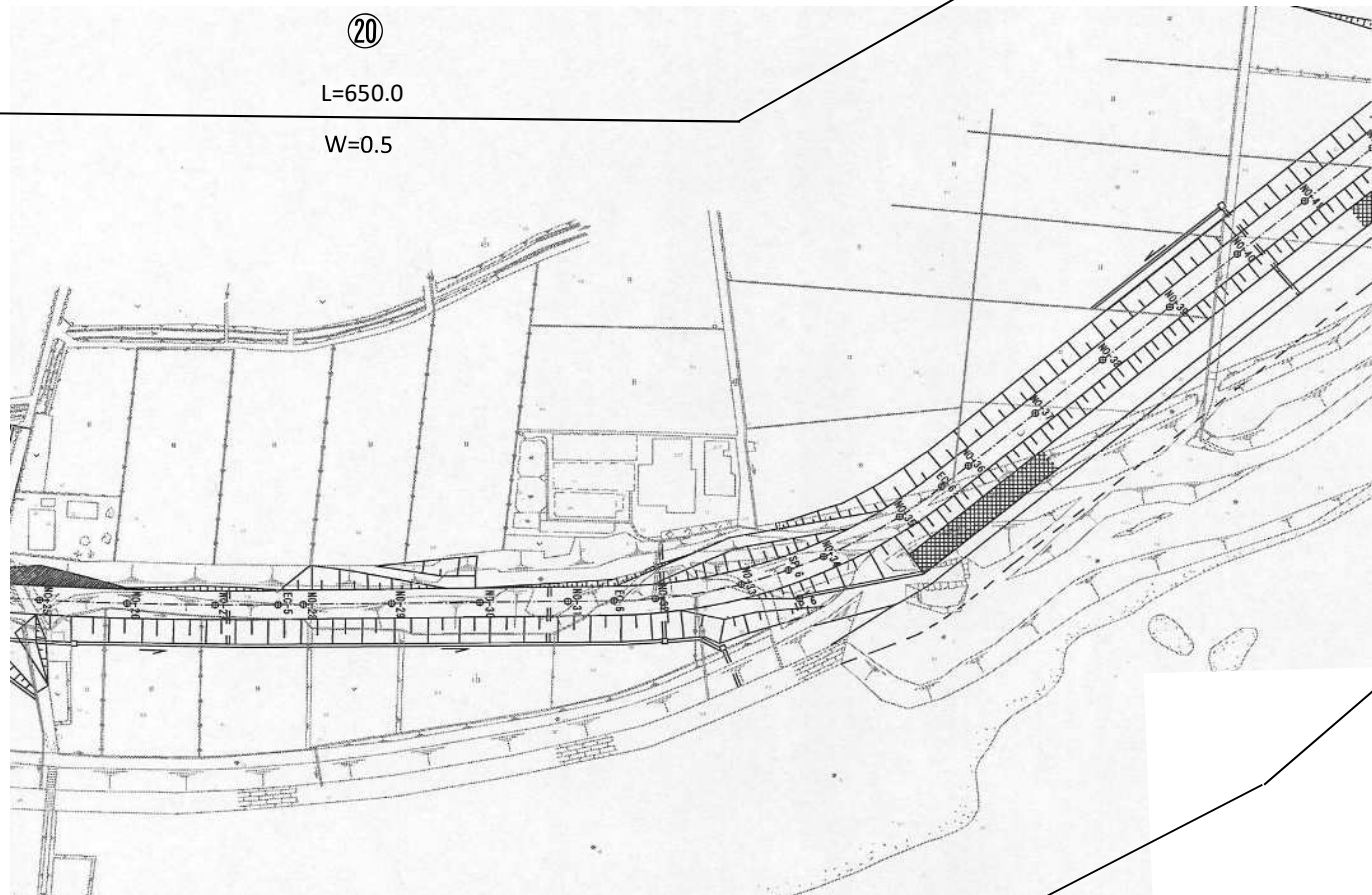


L=650.0

W=0.5

22

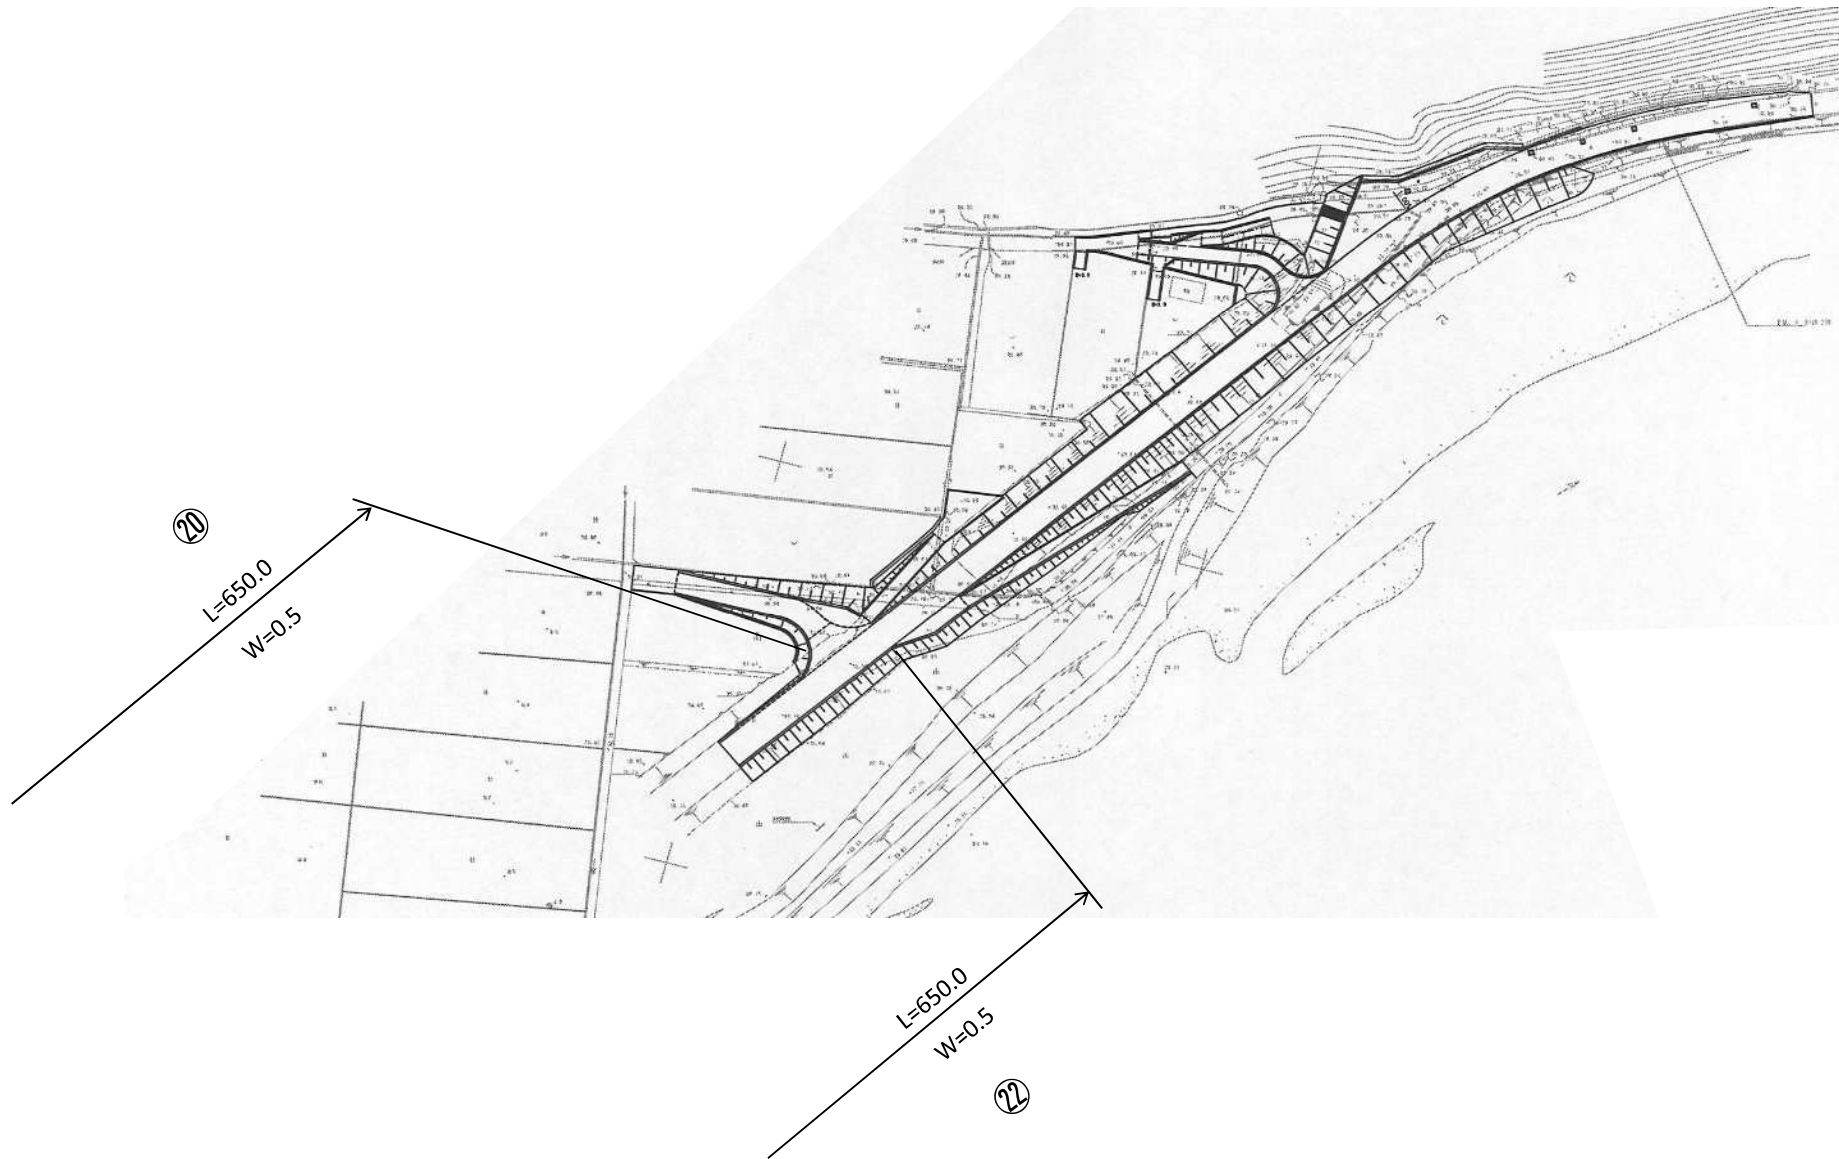


# 主要地方道 (1081) 東岡山御津線平面図

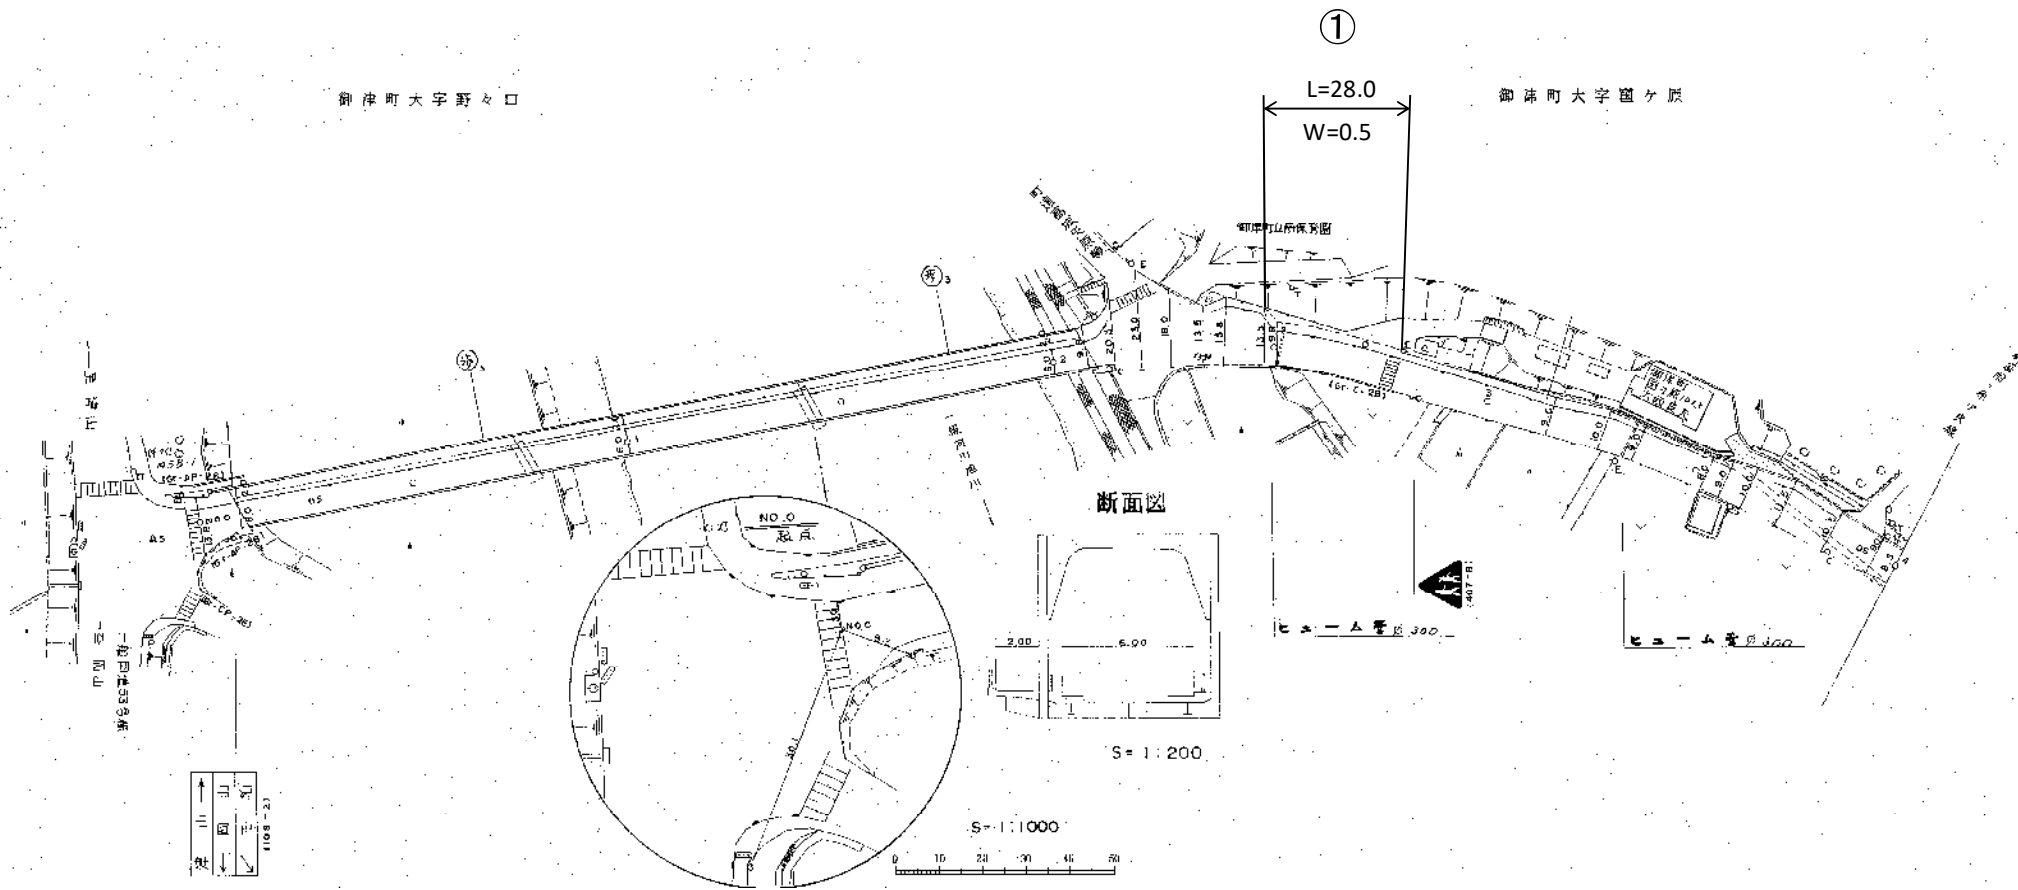

# 主要地方道 (1081) 東岡山御津線平面図

1 | ② | 3

御津町大字園ヶ原

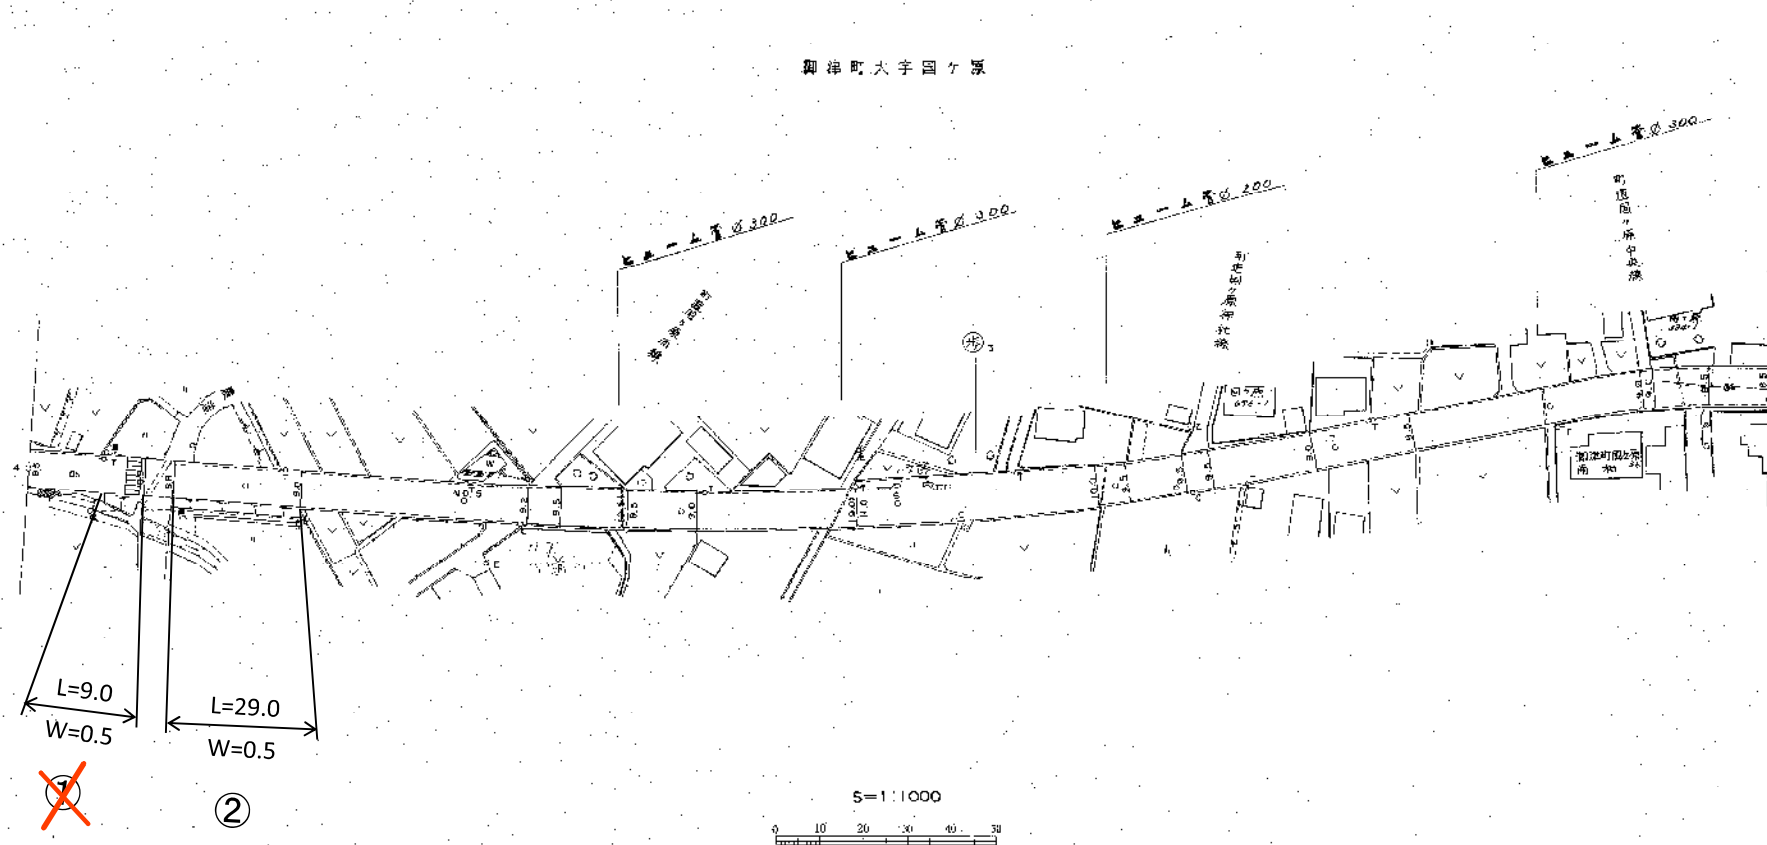


~~①~~  
改良済み

# 主要地方道(1081)東岡山御津線平面図

2 ③ 4

御津町大字區分原

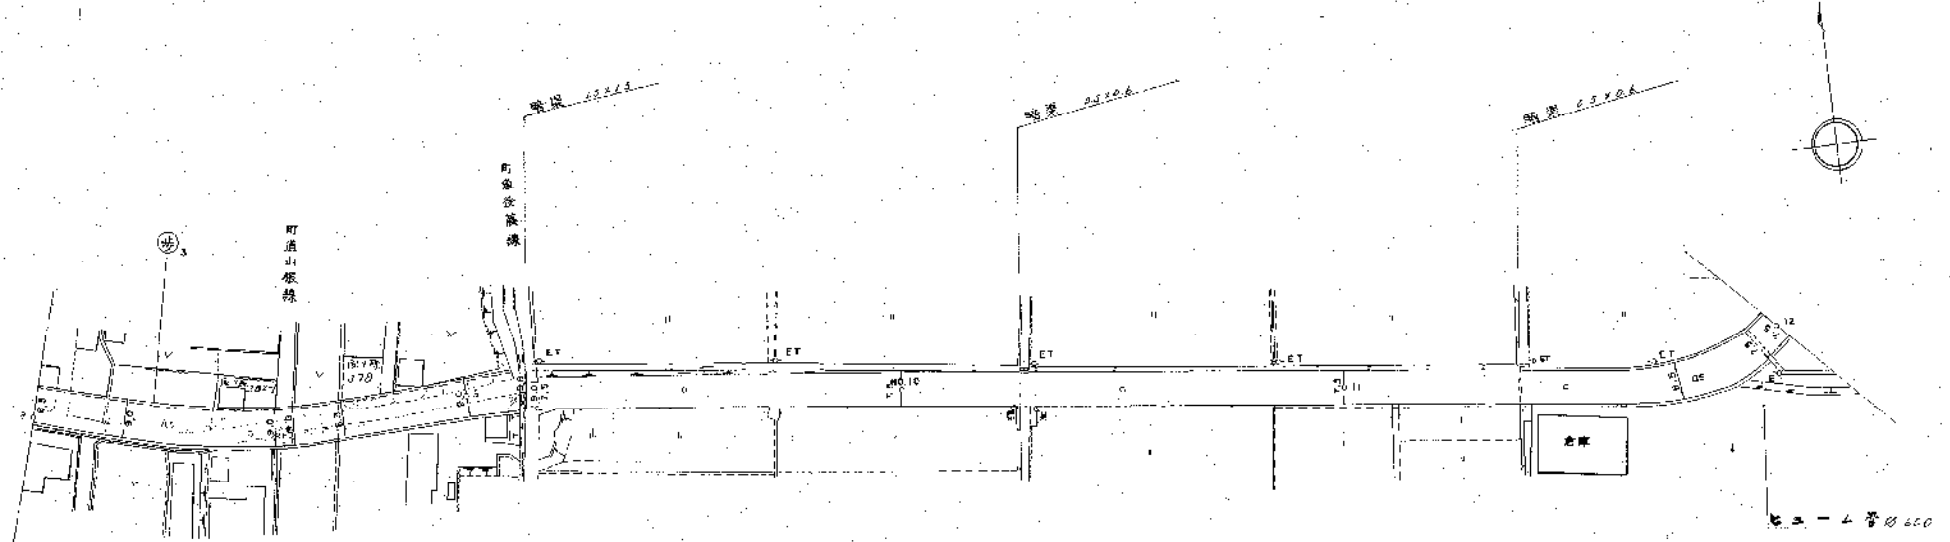


S 1:1000



# 主要地方道 (1081) 東岡山御津線平面図

3 4 5


御津町大字国分原

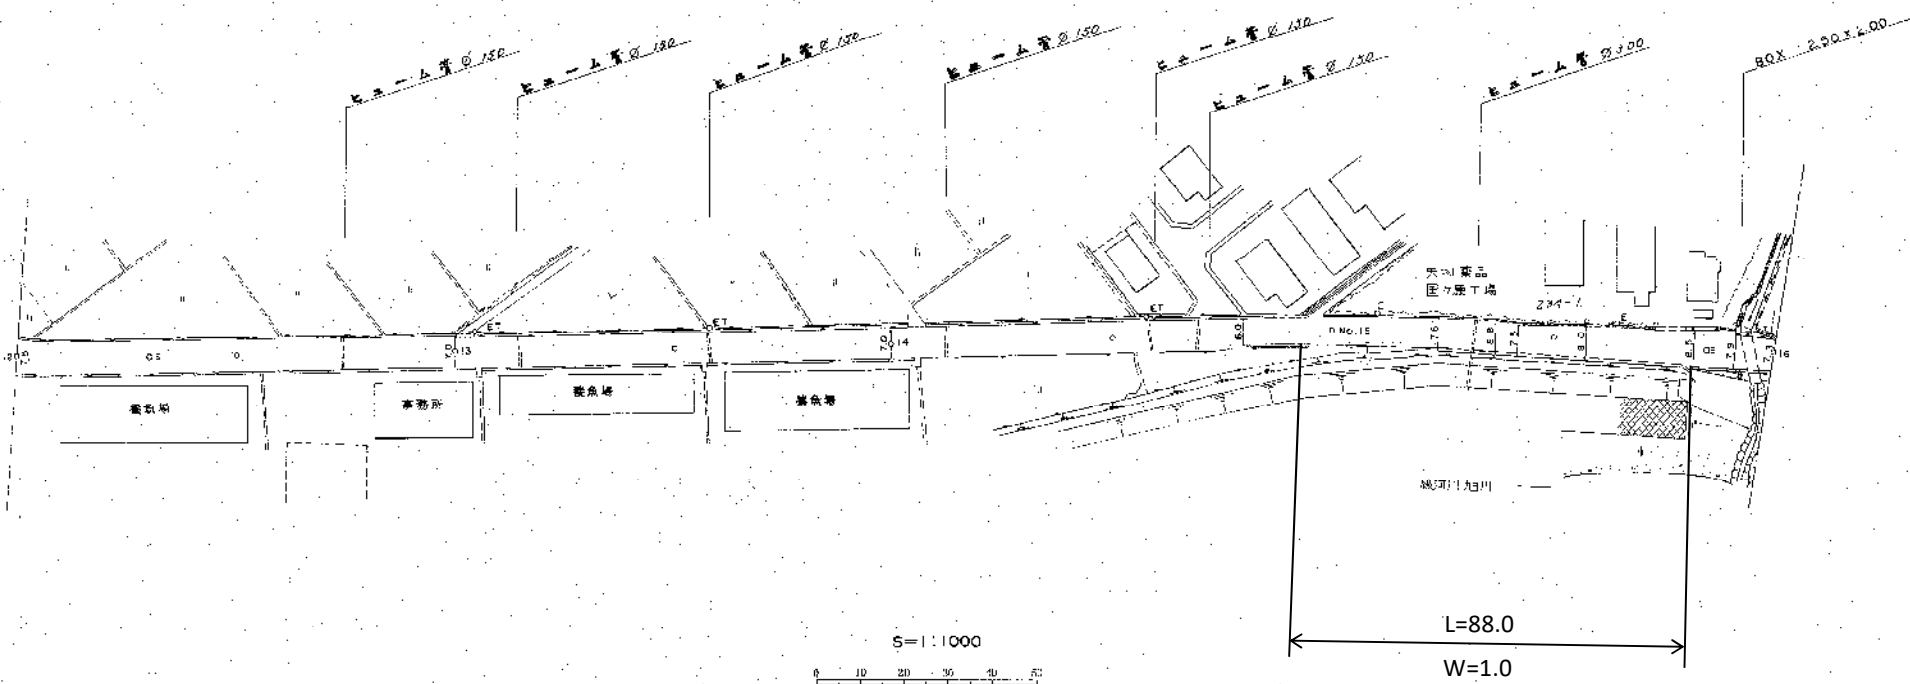


~~③~~  
改良済み

# 主要地方道 (1081) 東岡山御津線平面図

4 ⑤ 6

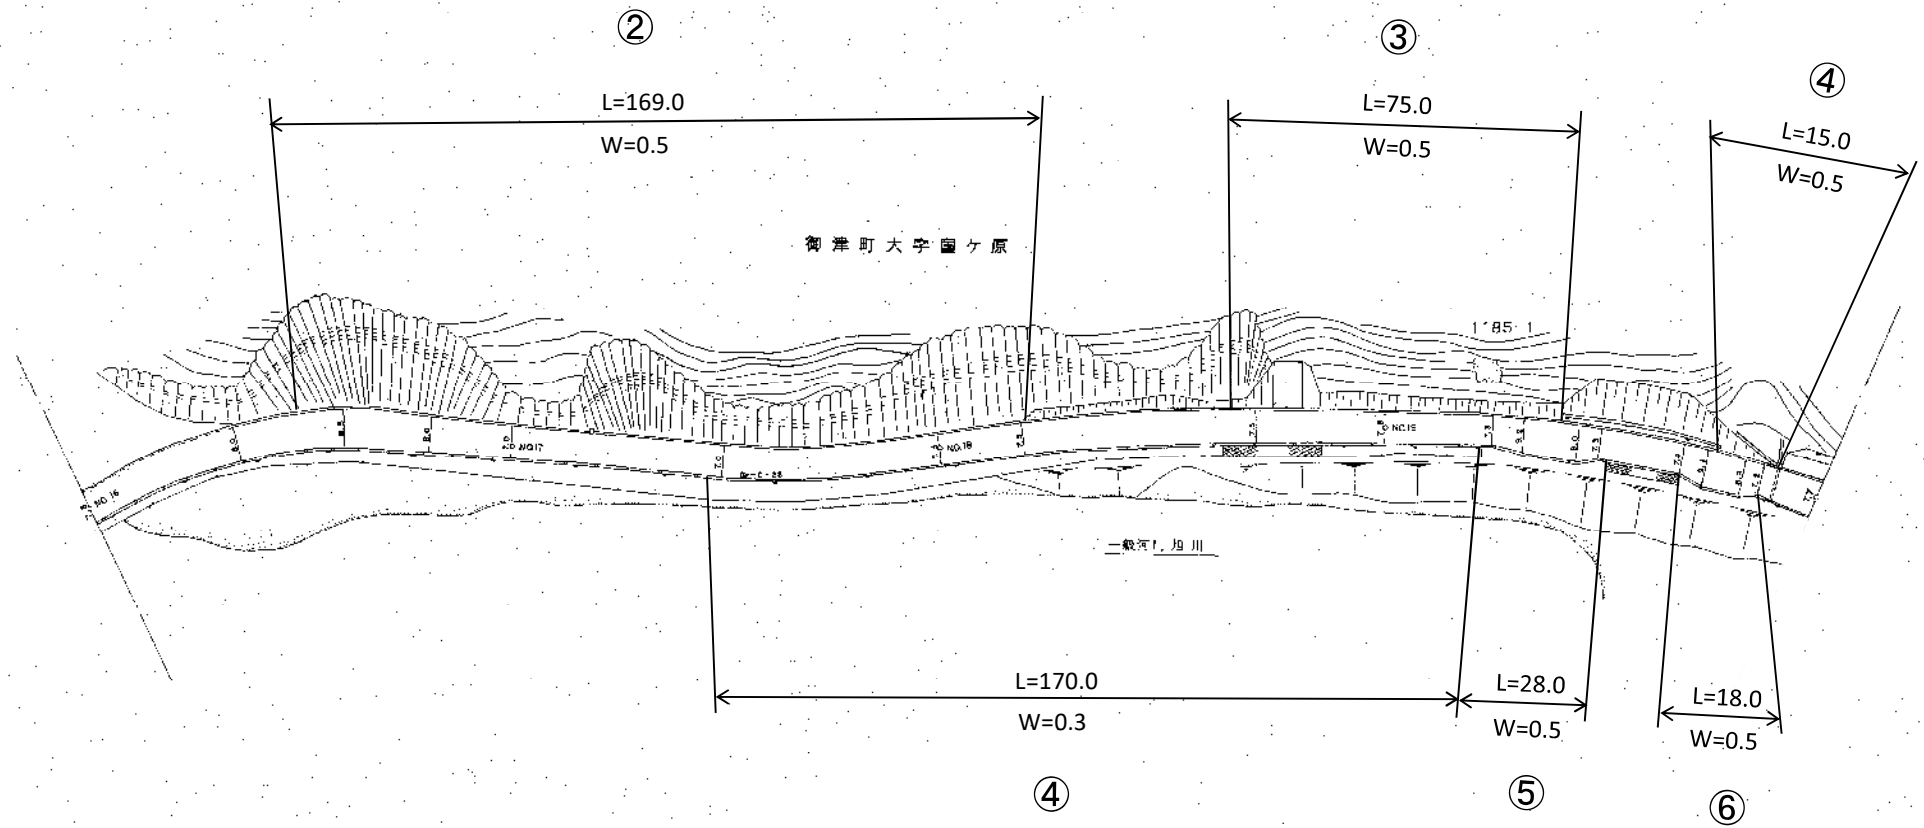


主要地方道 (1081) 東岡山御津線平面図

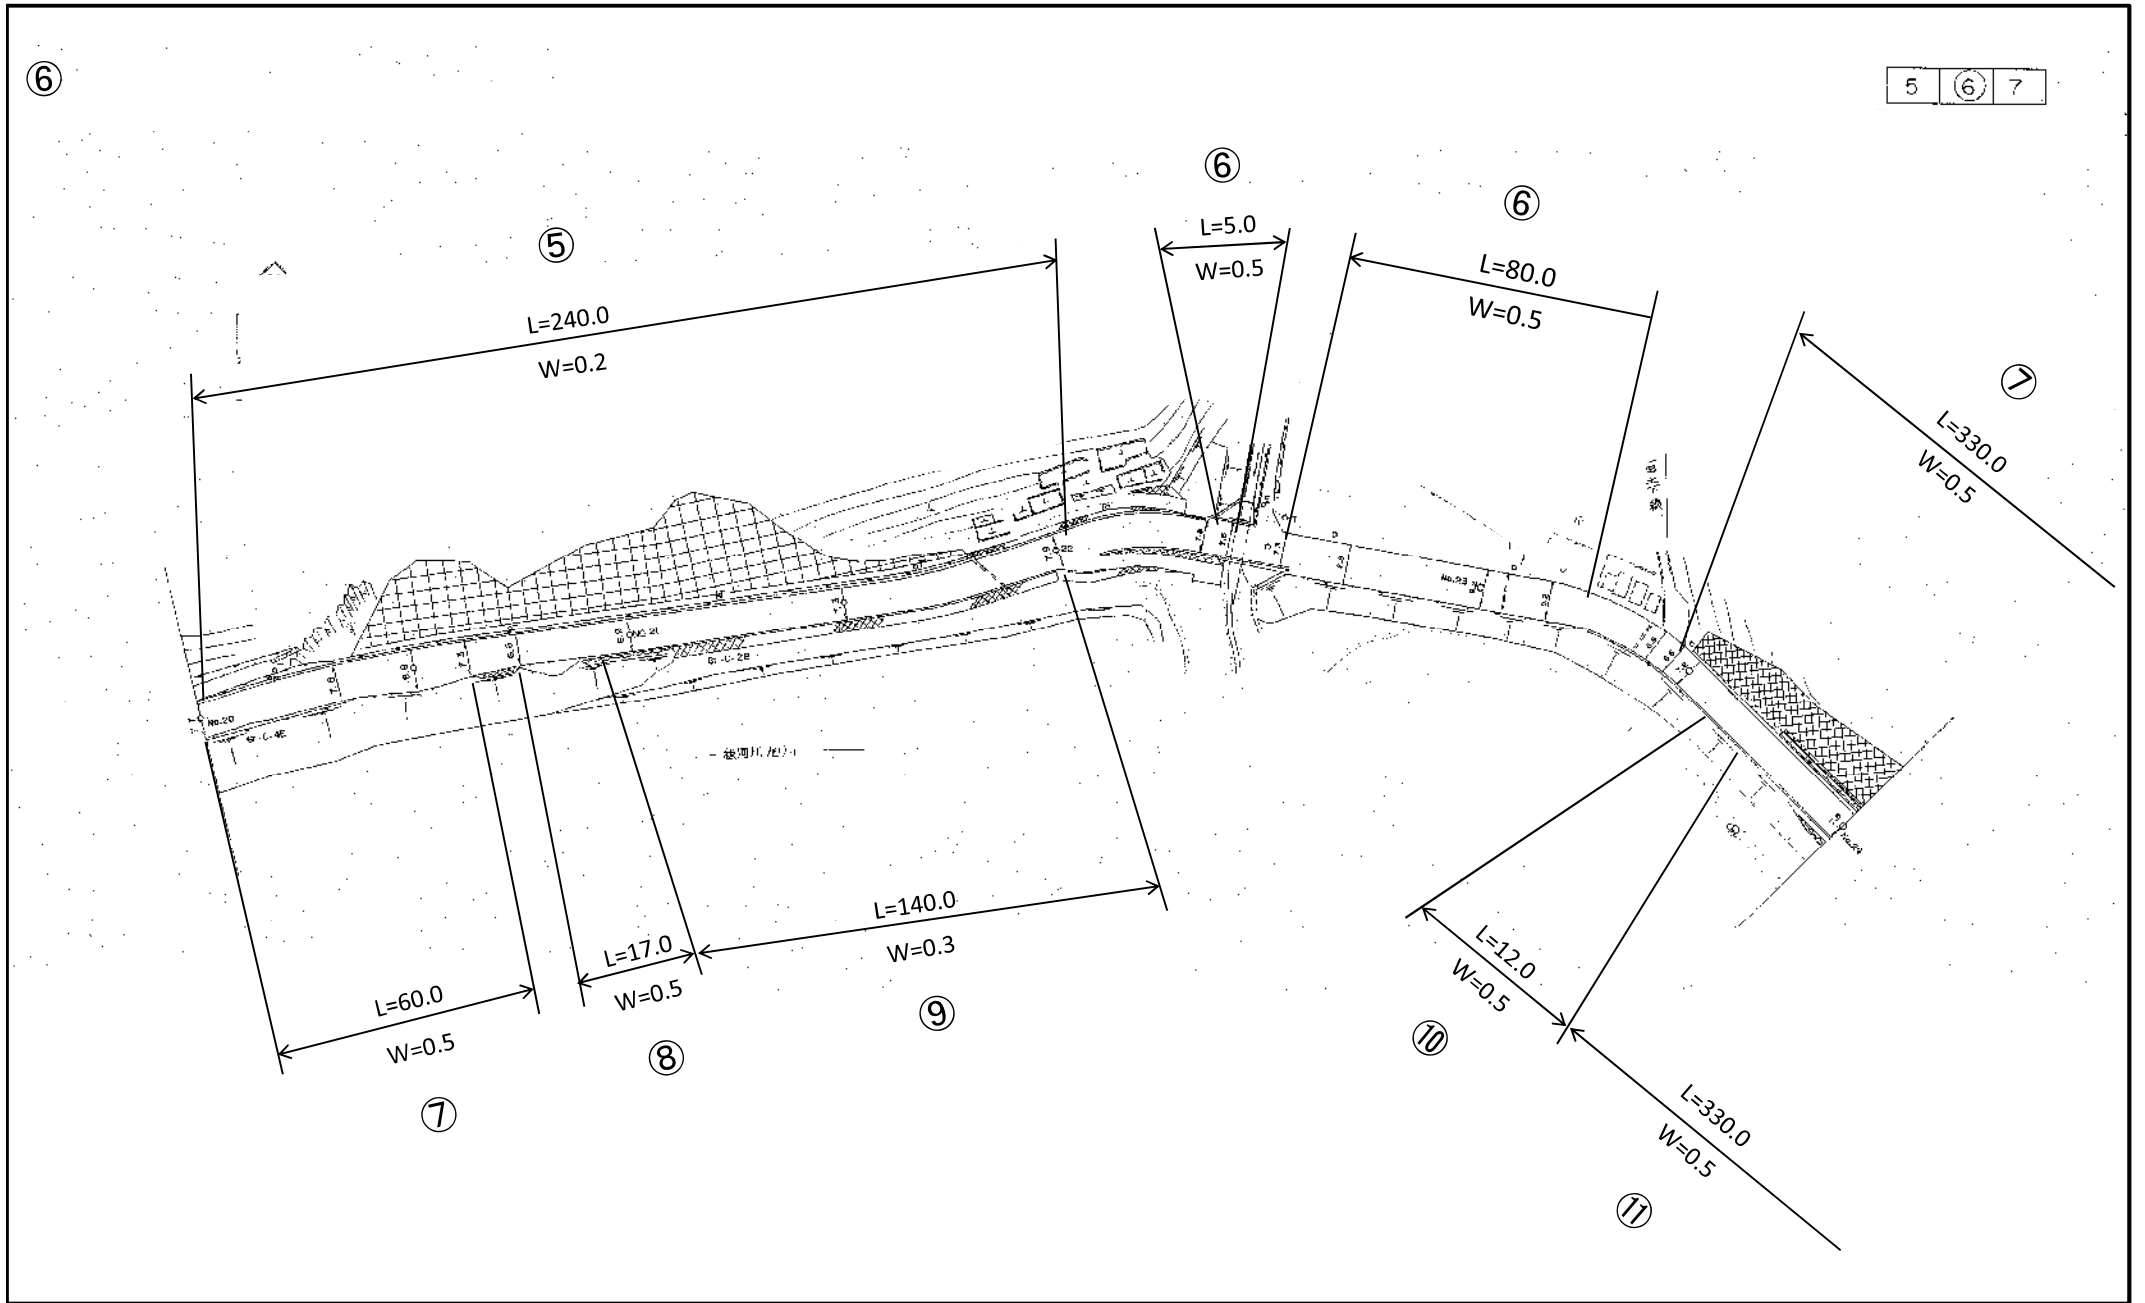





# 主要地方道 (1081) 東岡山御津線平面図

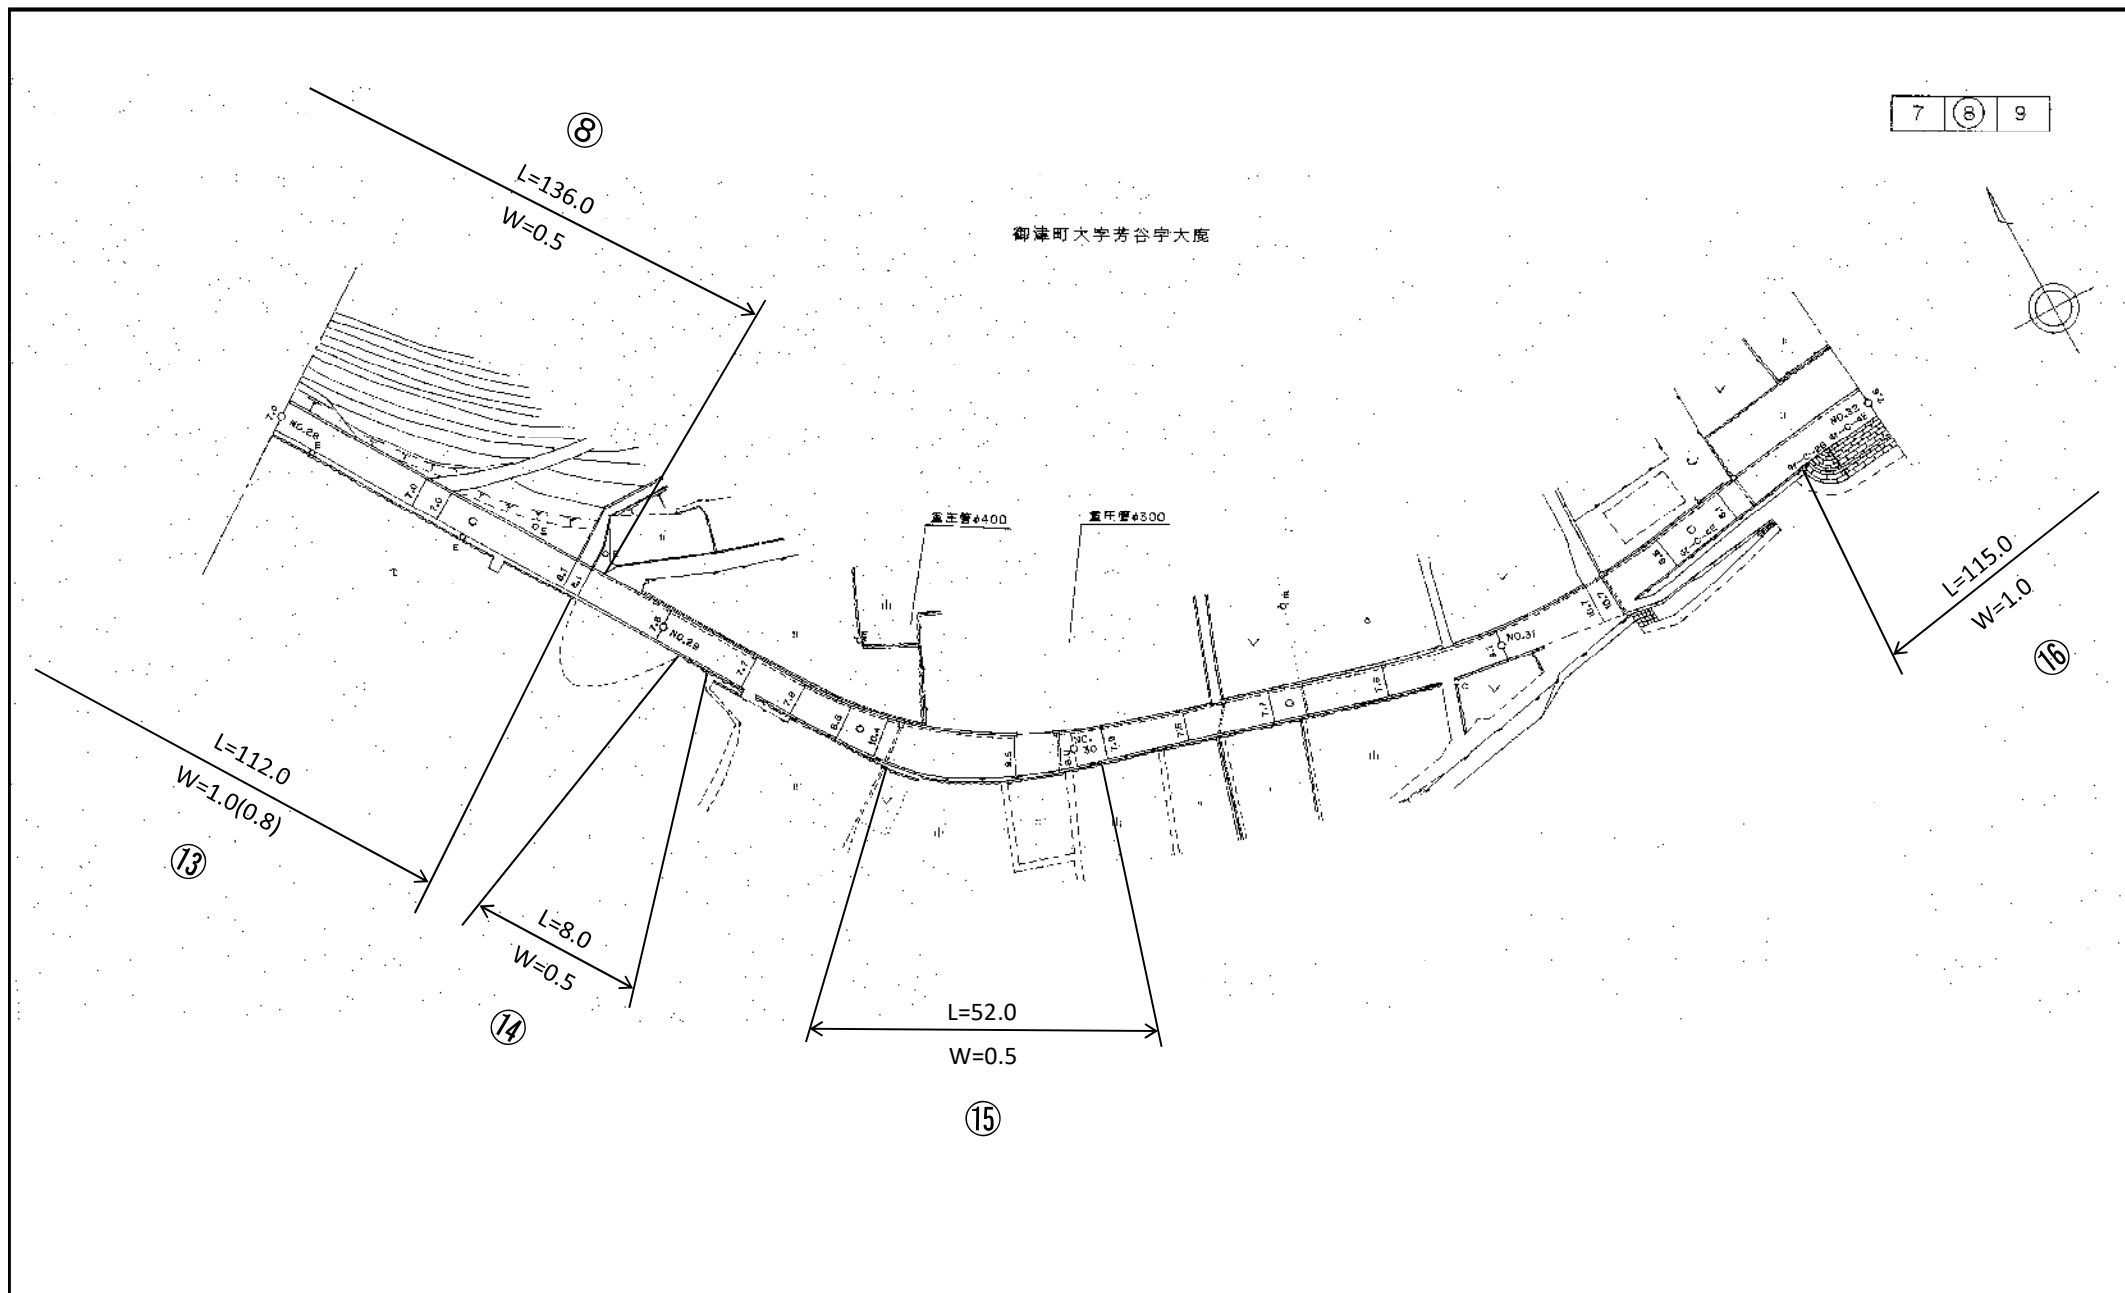


# 主要地方道 (1081) 東岡山御津線平面図

養津町大字芳谷津大鹿

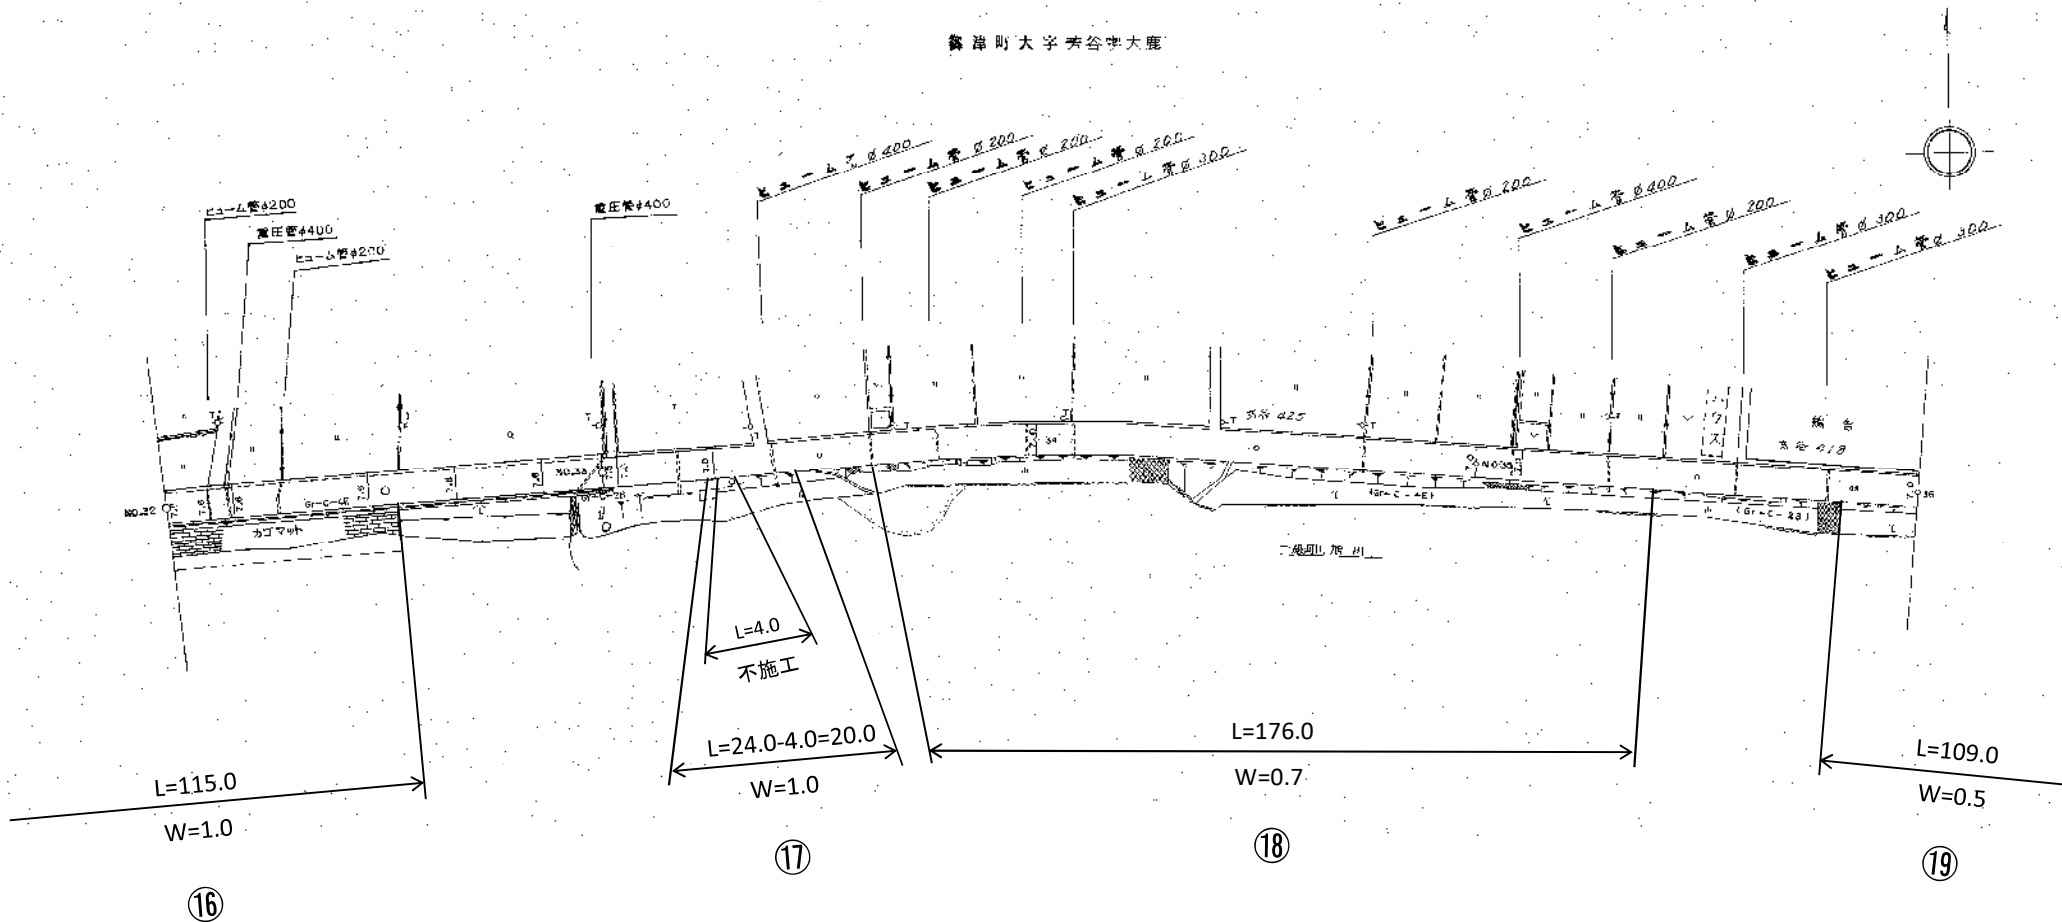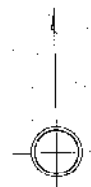

主要地方道 (1081) 東岡山御津線平面図

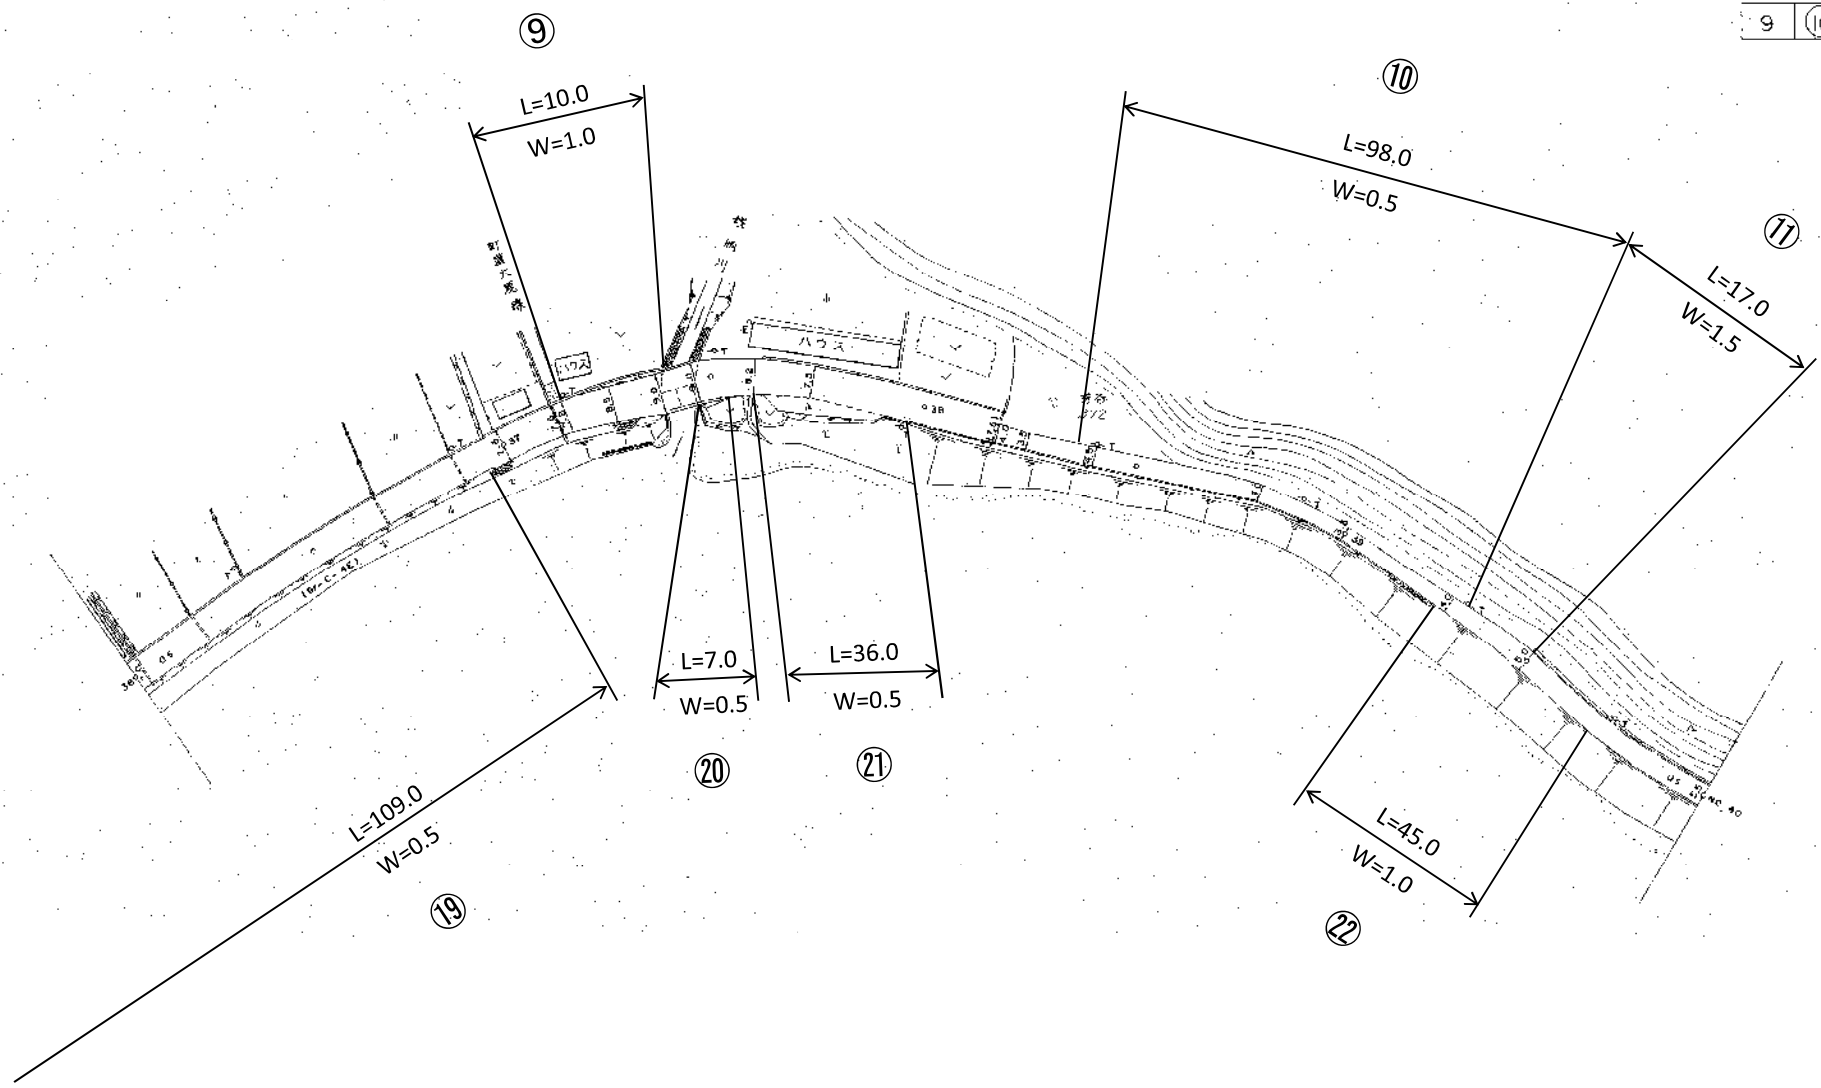

# 主要地方道 (1081) 東岡山御津線平面図

10 11 12

12

御津町大字芳谷

L=298.0  
W=0.5

13


L=98.0  
W=1.5(1.0)

新四州 旭出


L=430.0

W=0.5


23

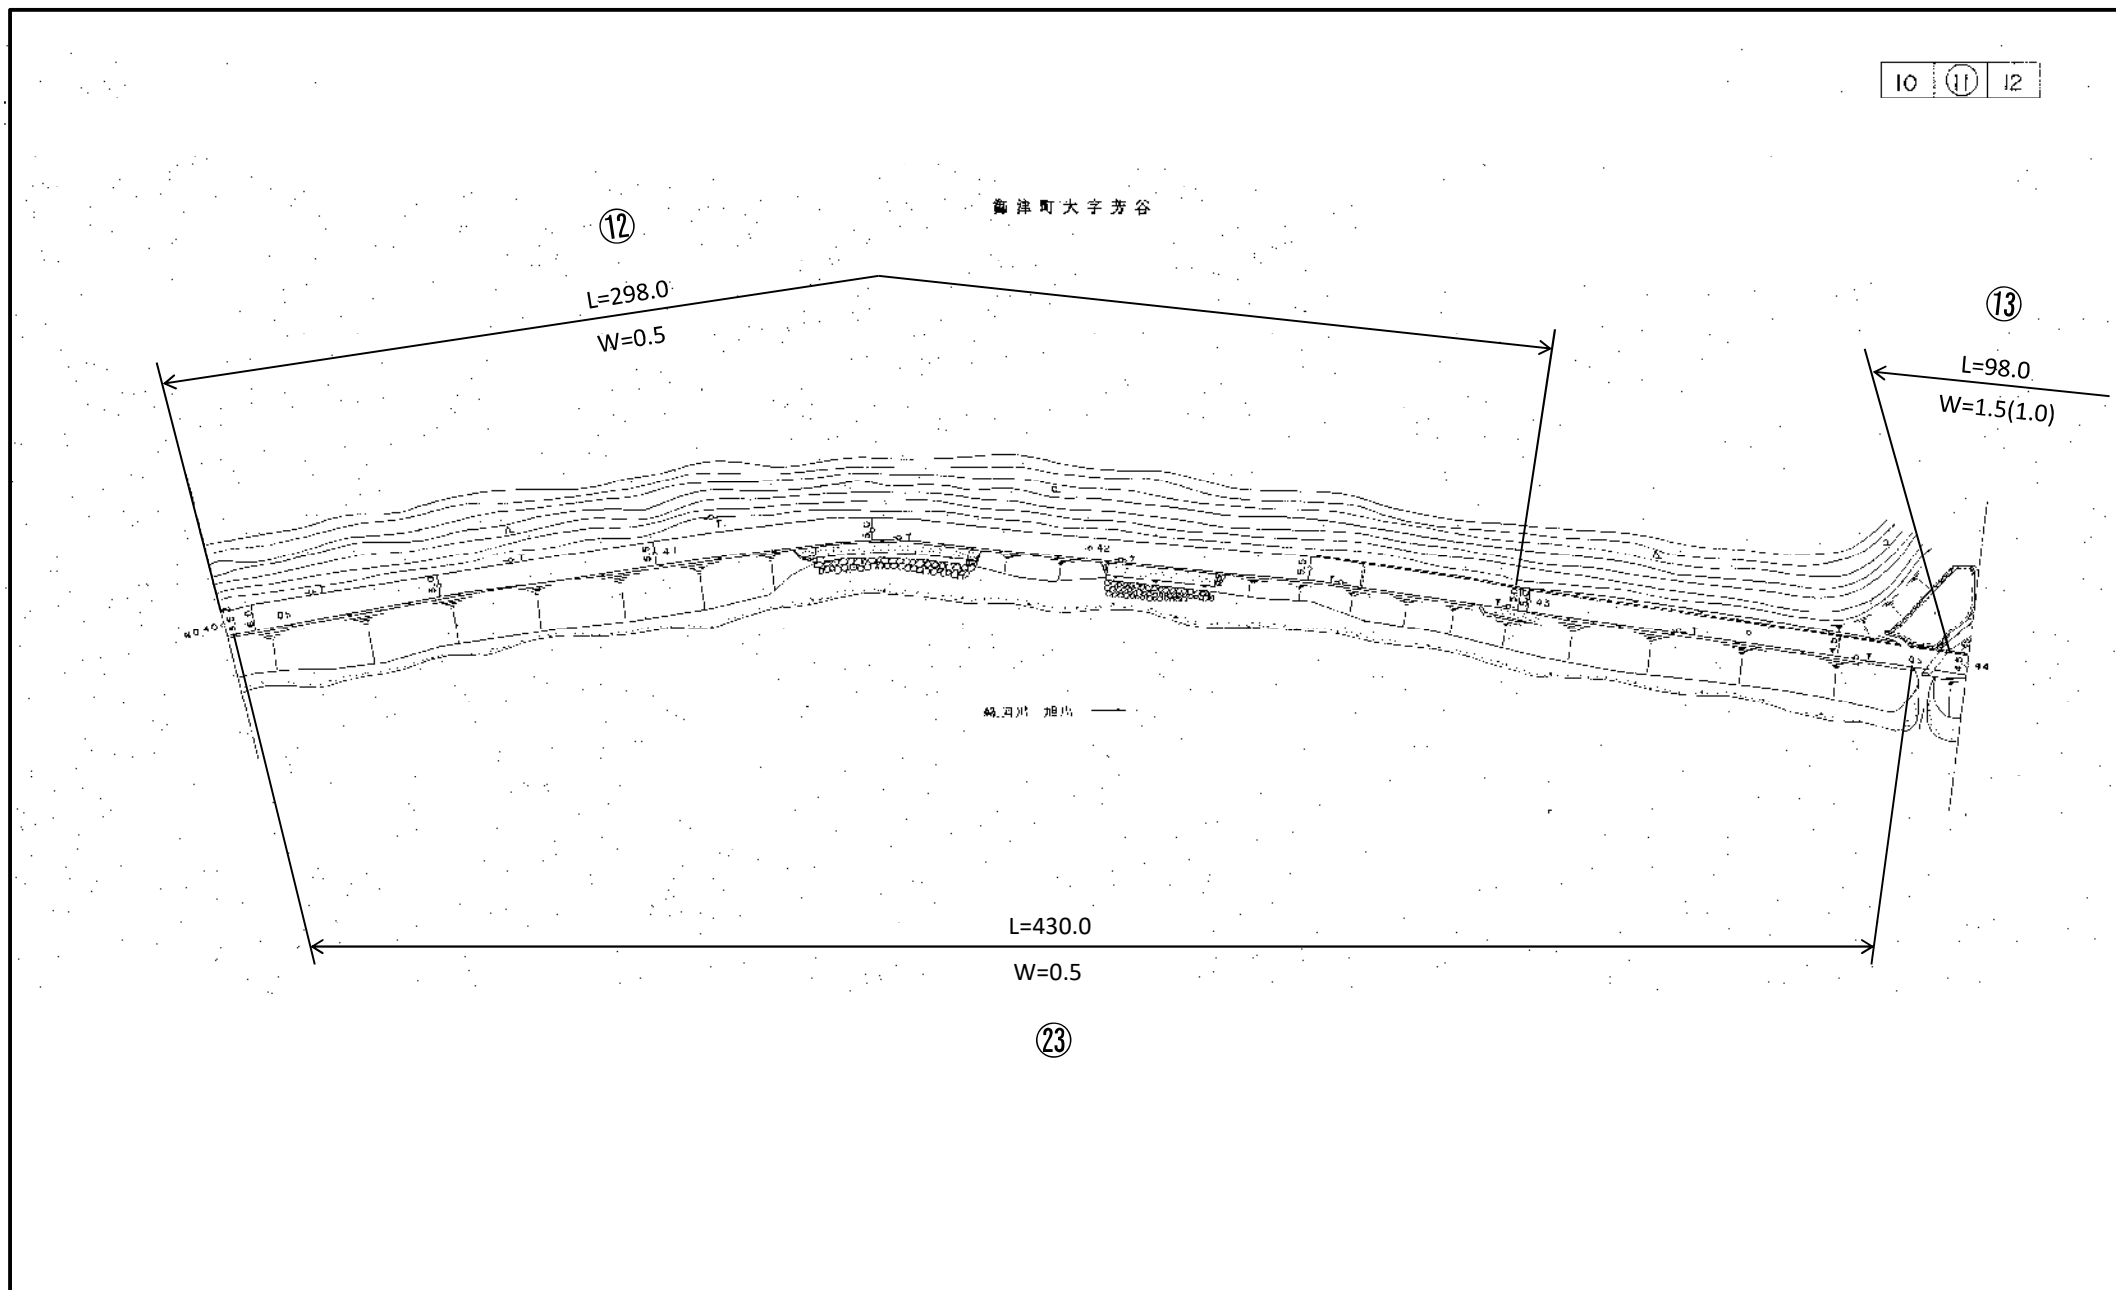


# 主要地方道 (1081) 東岡山御津線平面図

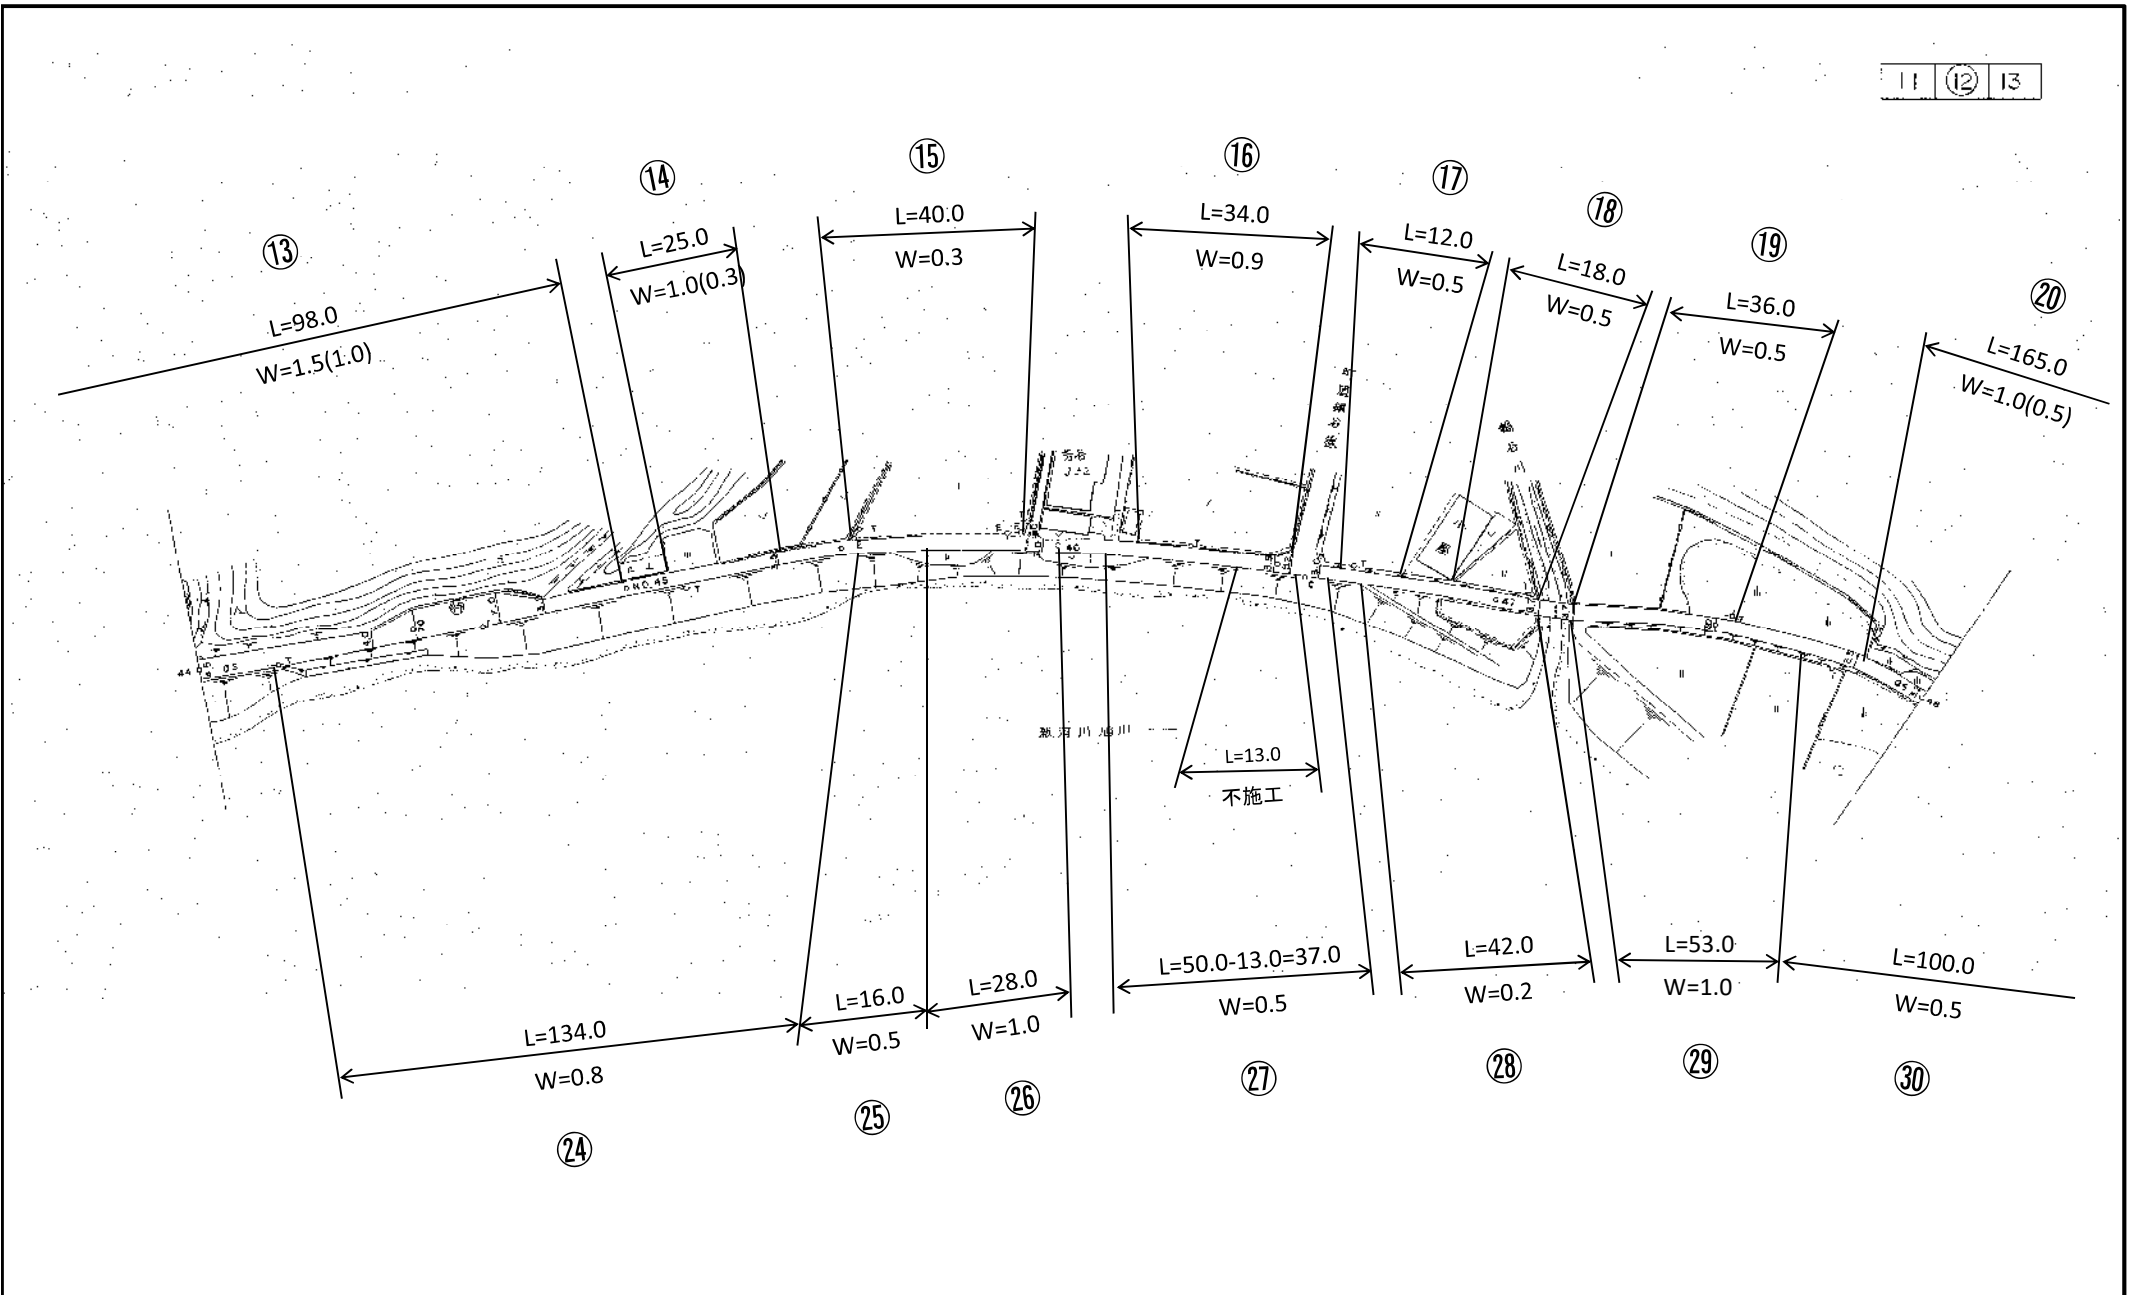


# 主要地方道 (1081) 東岡山御津線平面図

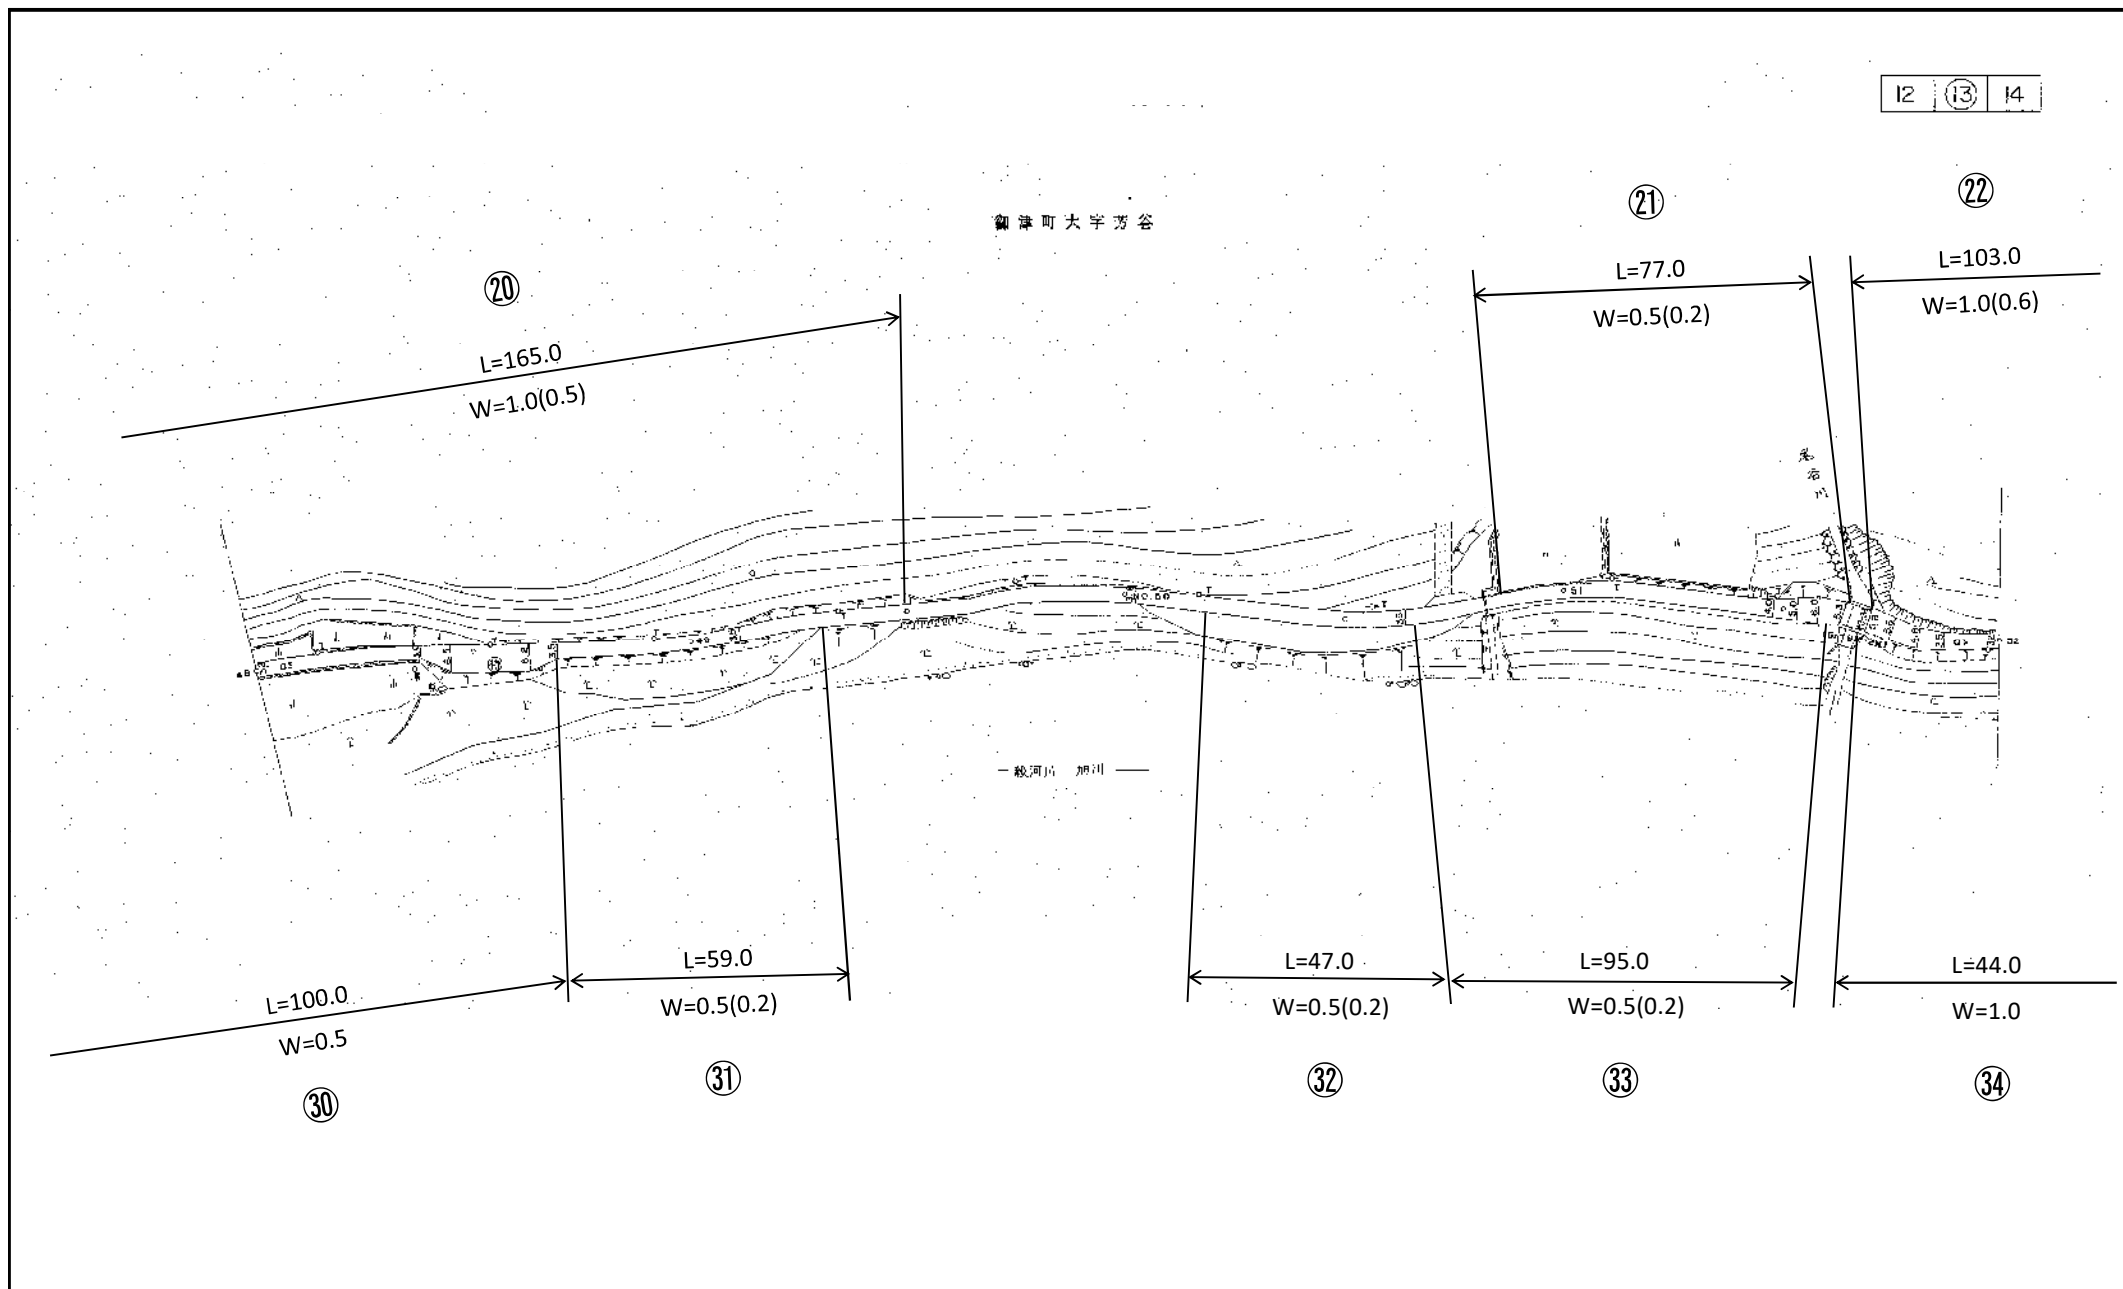


主要地方道 (1081) 東岡山御津線平面図

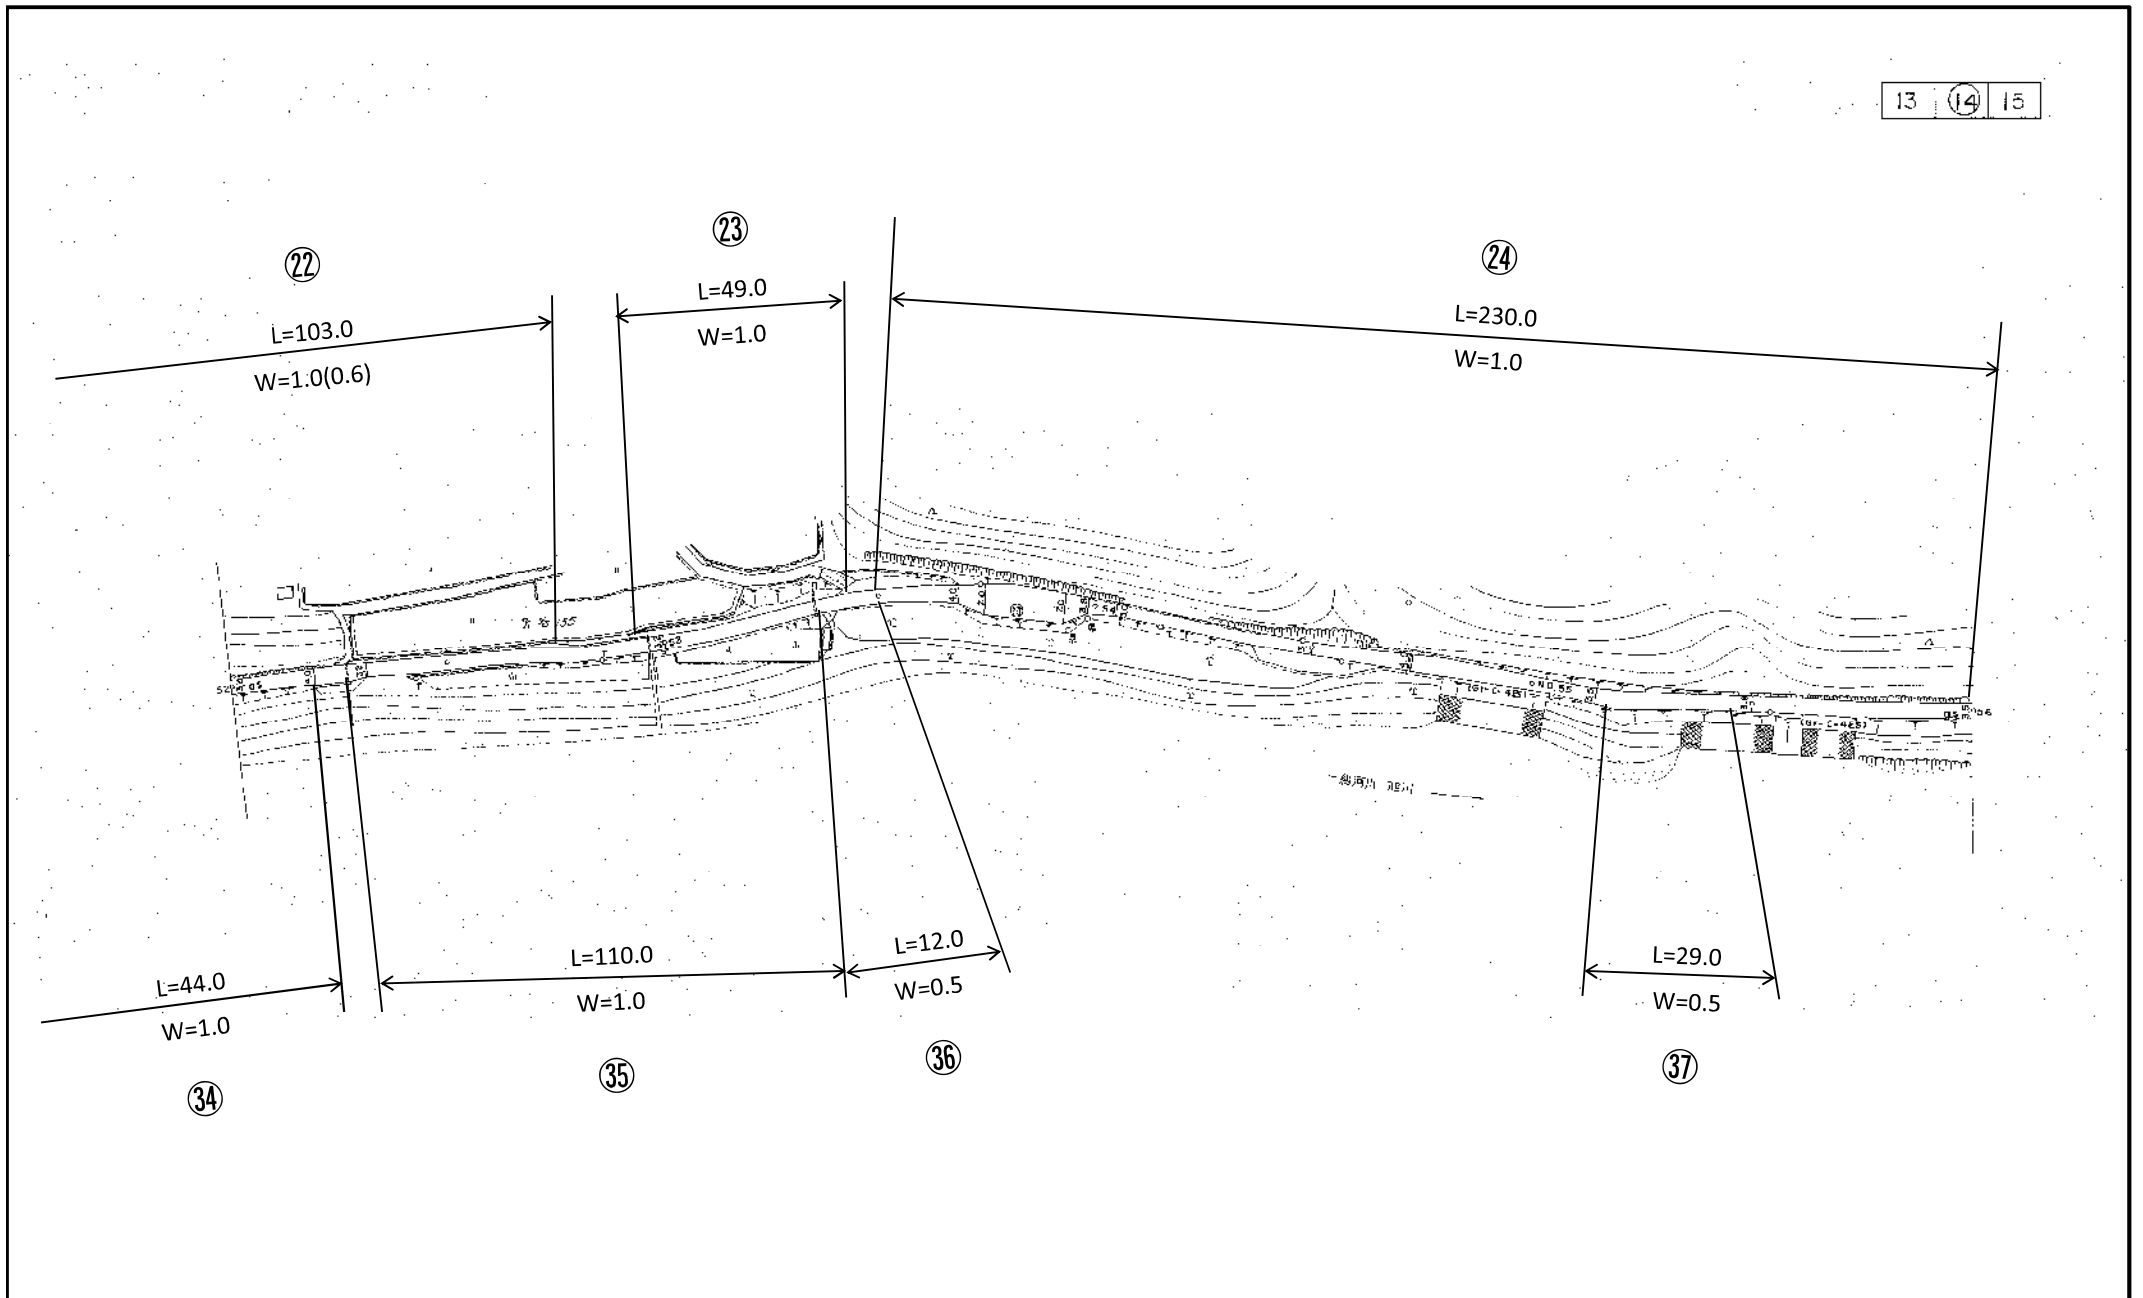


主要地方道 (1081) 東岡山御津線平面図

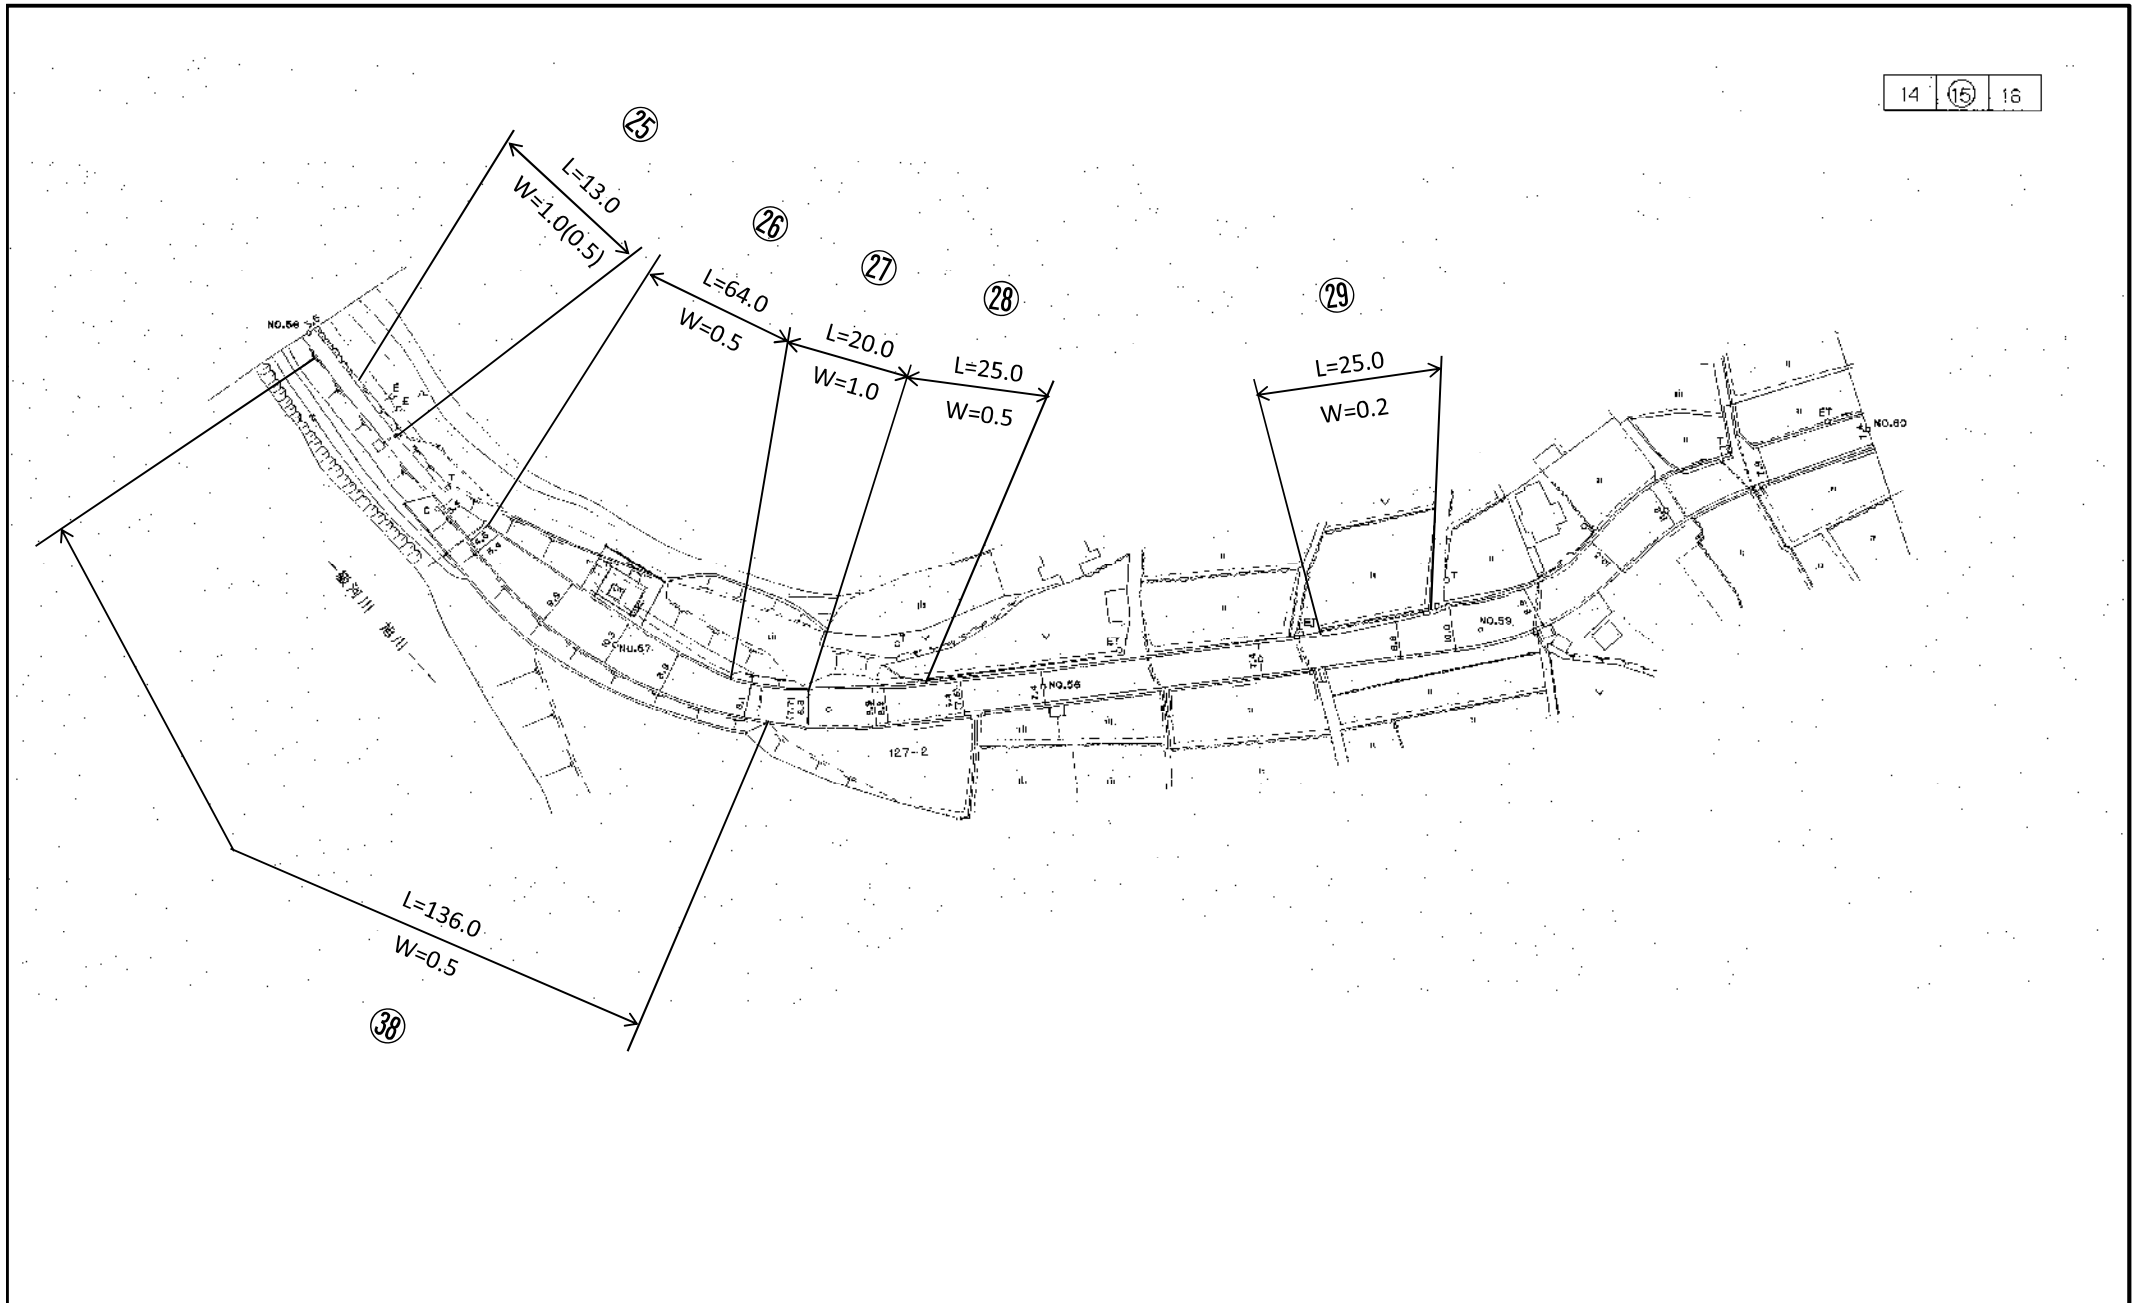


# 主要地方道 (1081) 東岡山御津線平面図

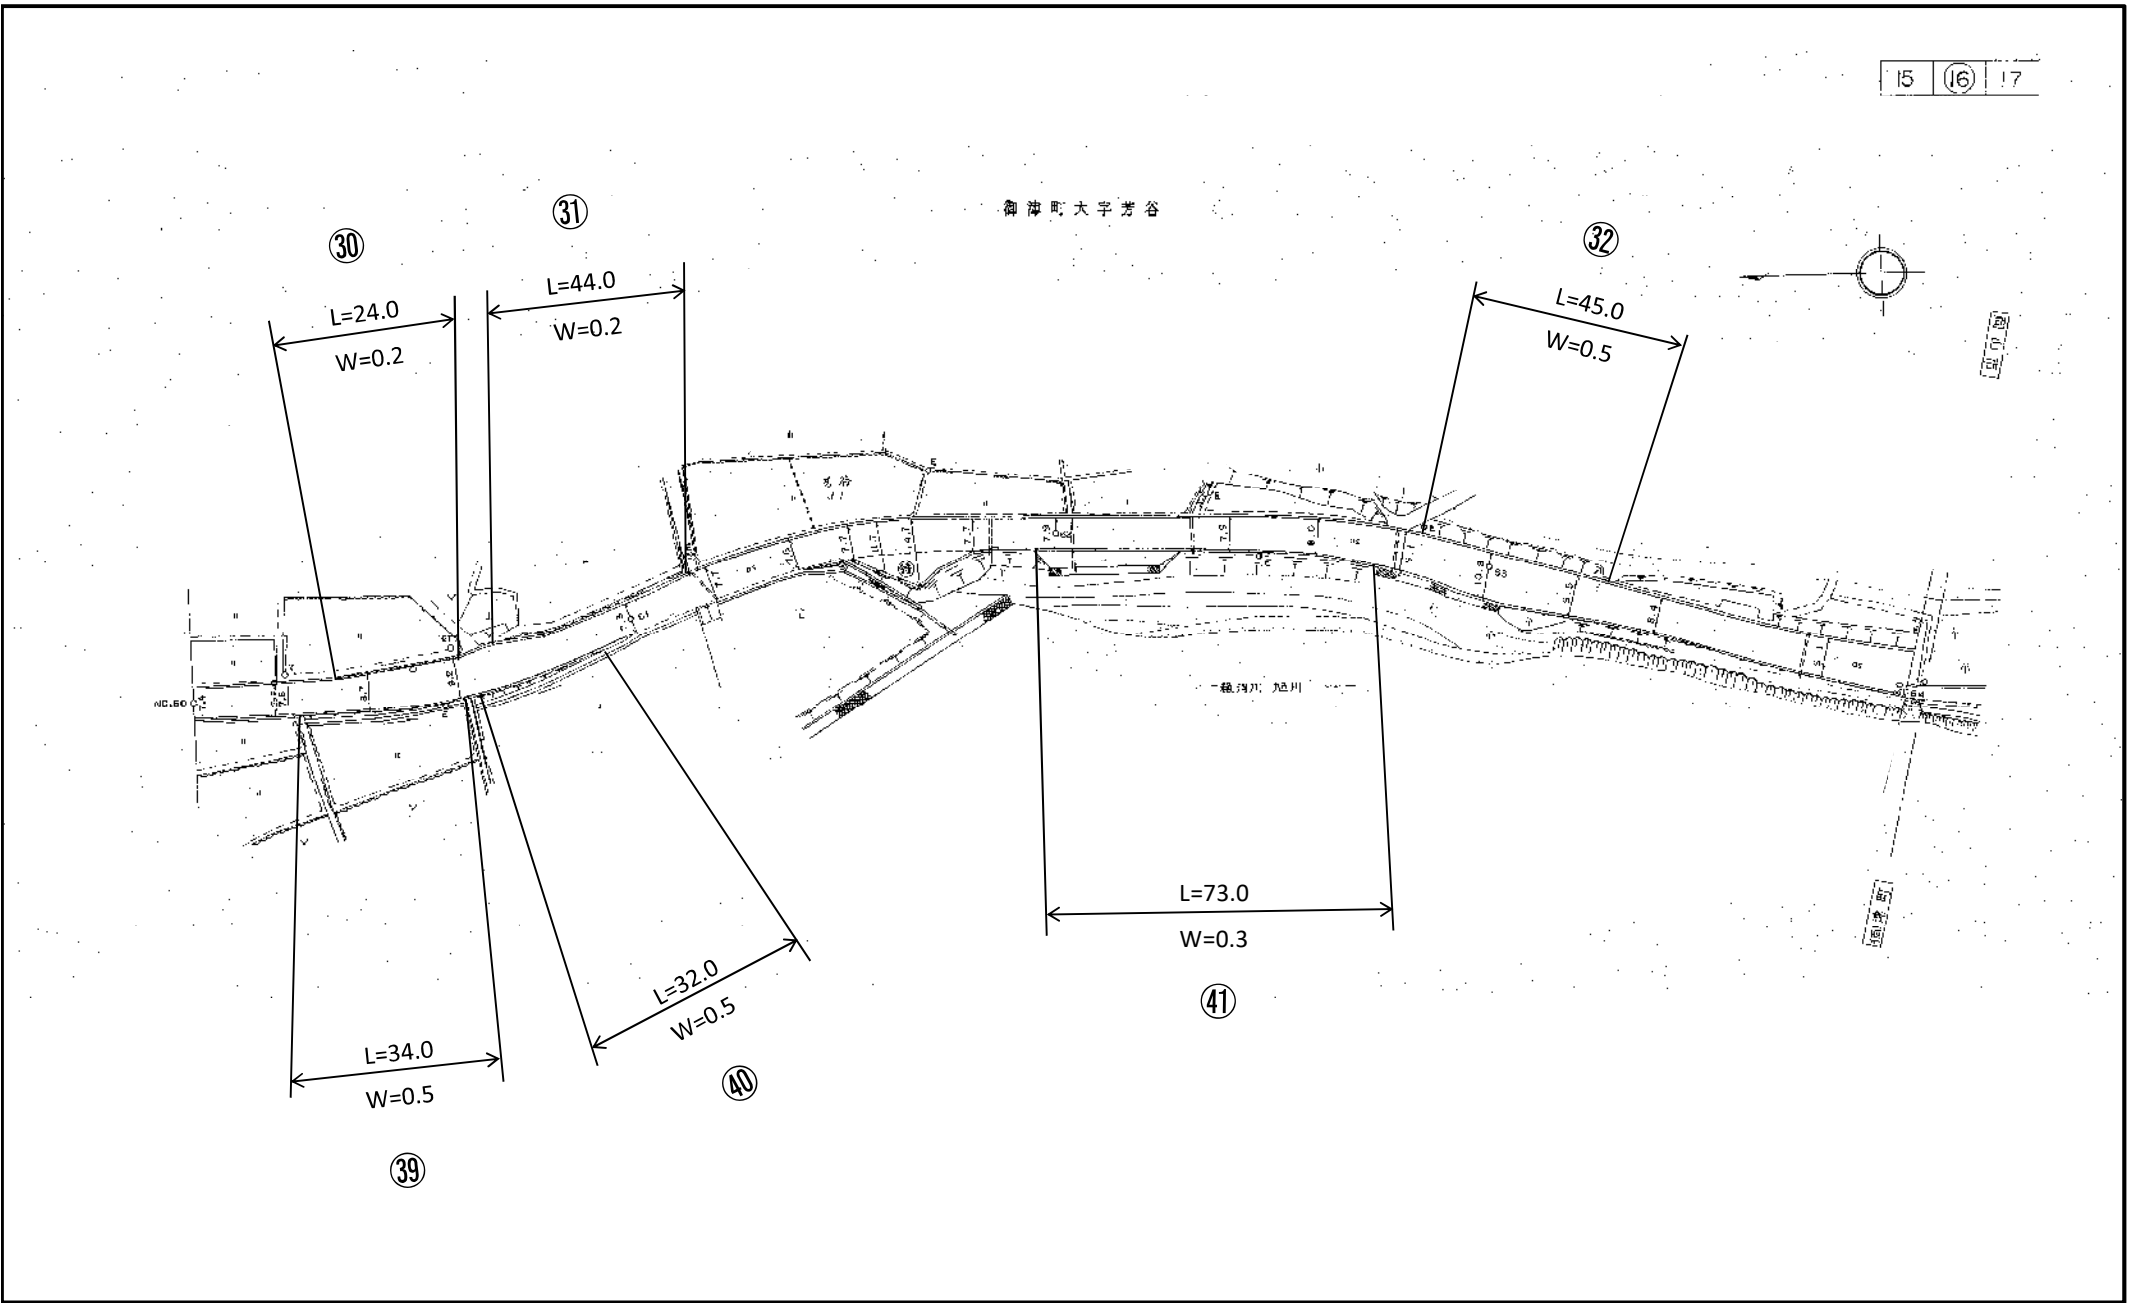

主要地方道(1081)東岡山御津線 平面図 NO.15

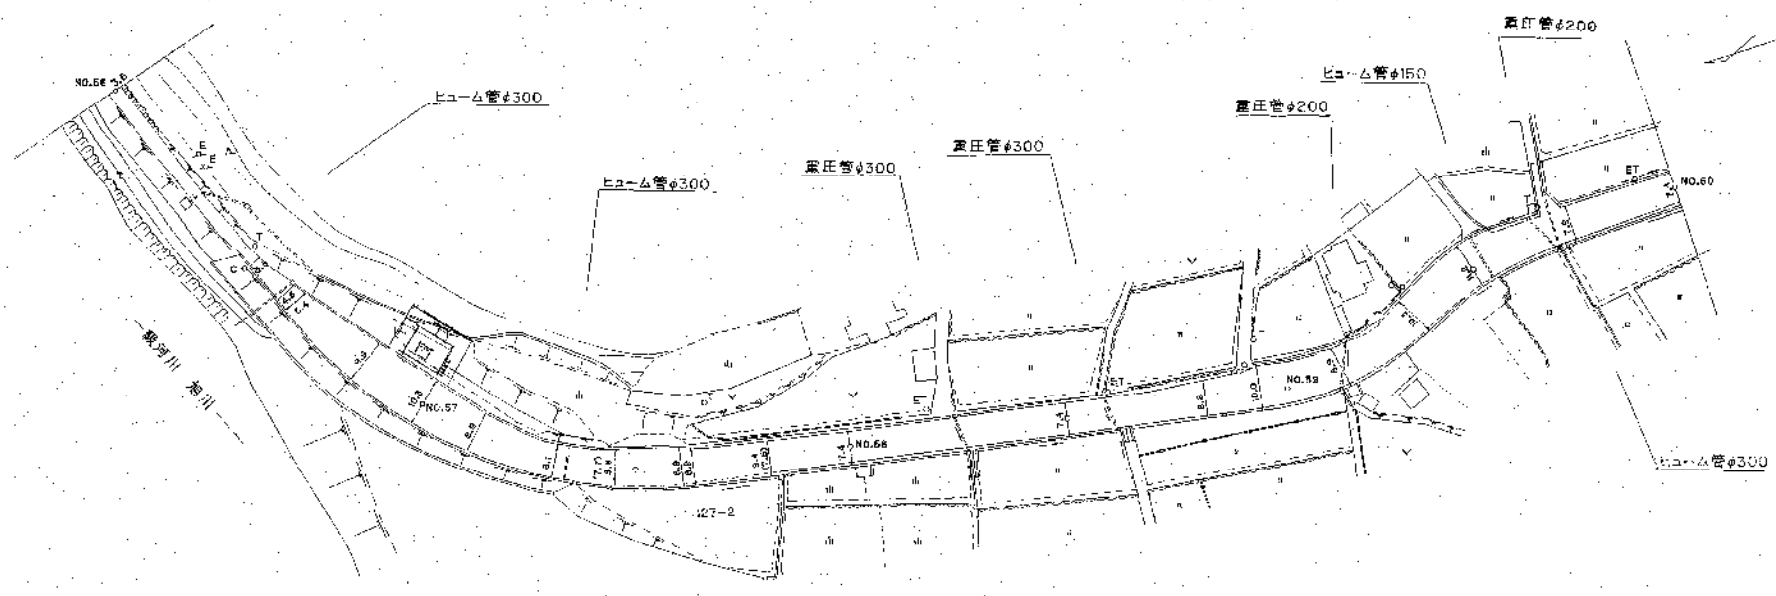

S=1:1000

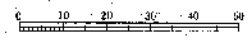

主要地方道(1081)東岡山御津線平面図 NO.16

御津町大字芳谷

