


平面図

市道富吉田原線ほか

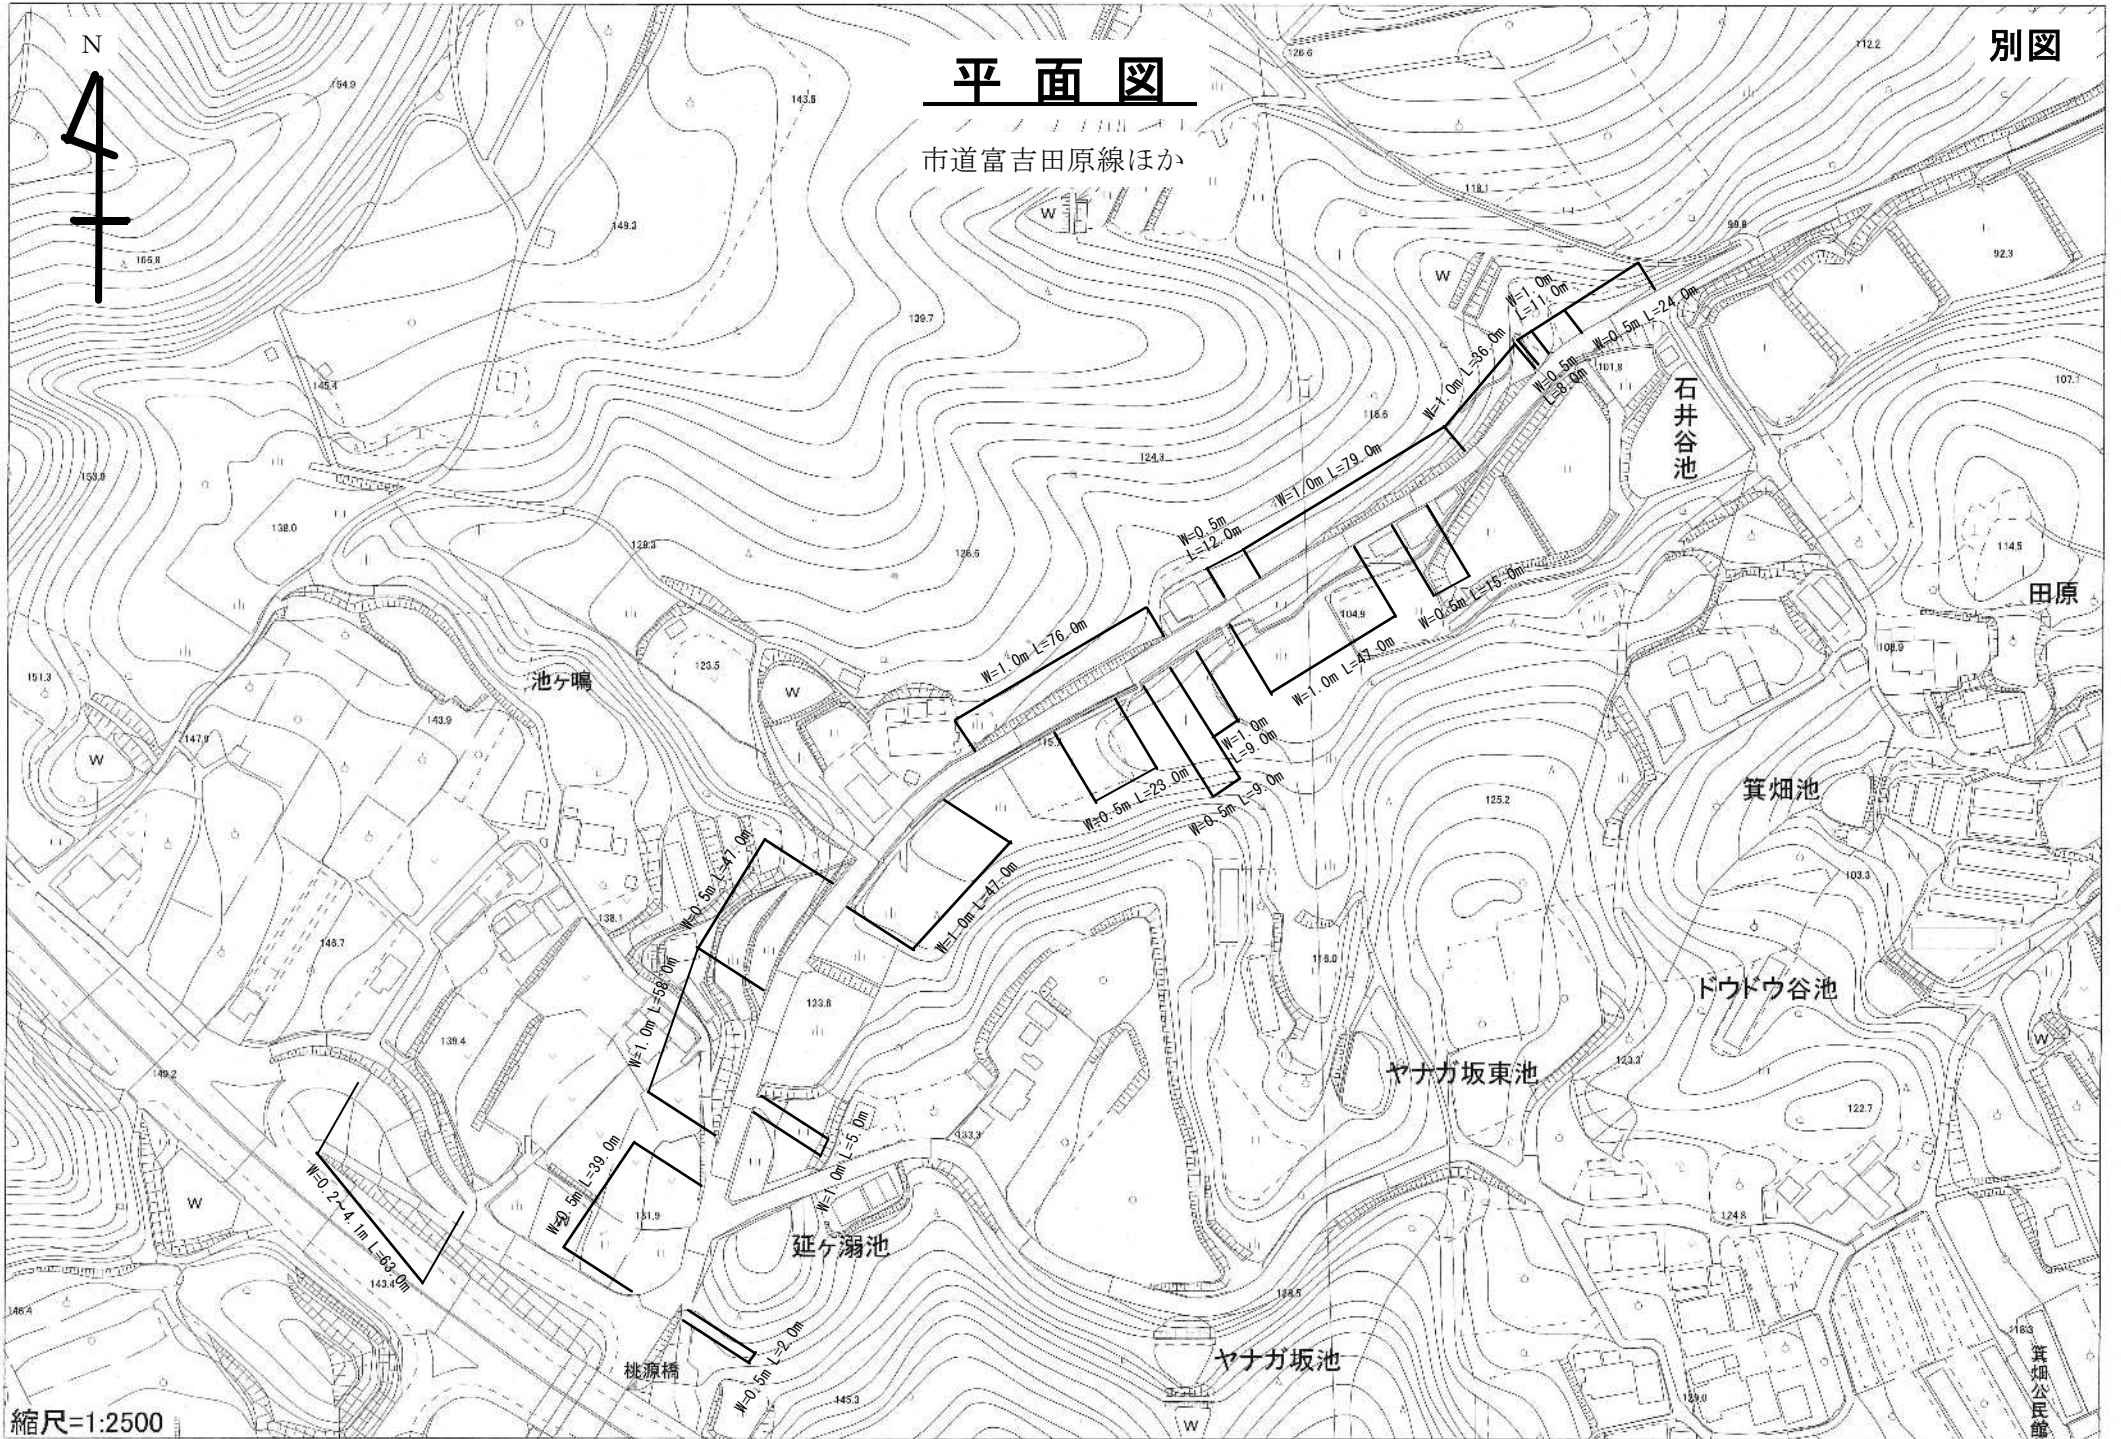

縮尺=1:2500

箕畑公民館


標準断面図 S=1:100

別図 2

2
2


市道芳賀211号線ほか

(西側上)

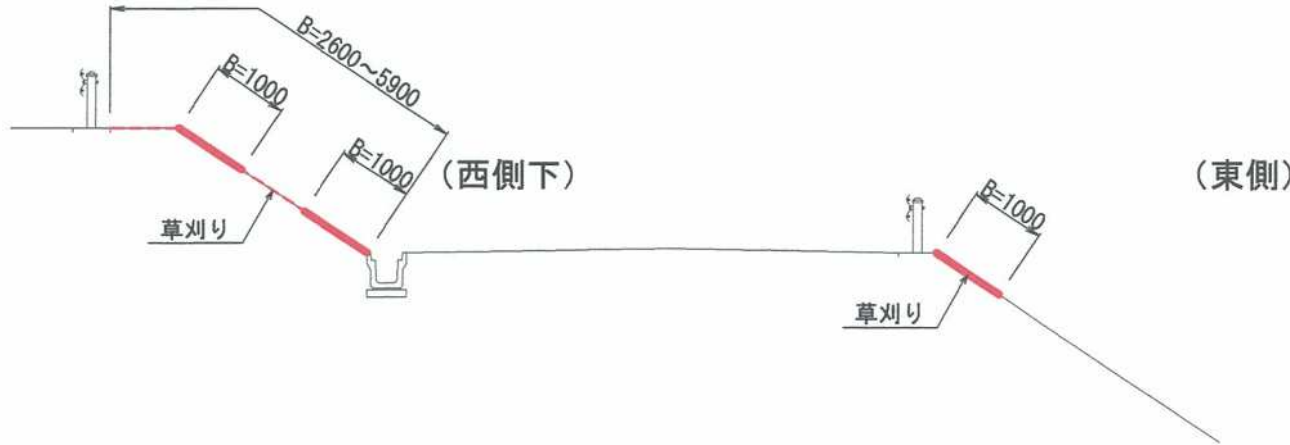


展開図 S=1:1,000

合計 A=585.0m²

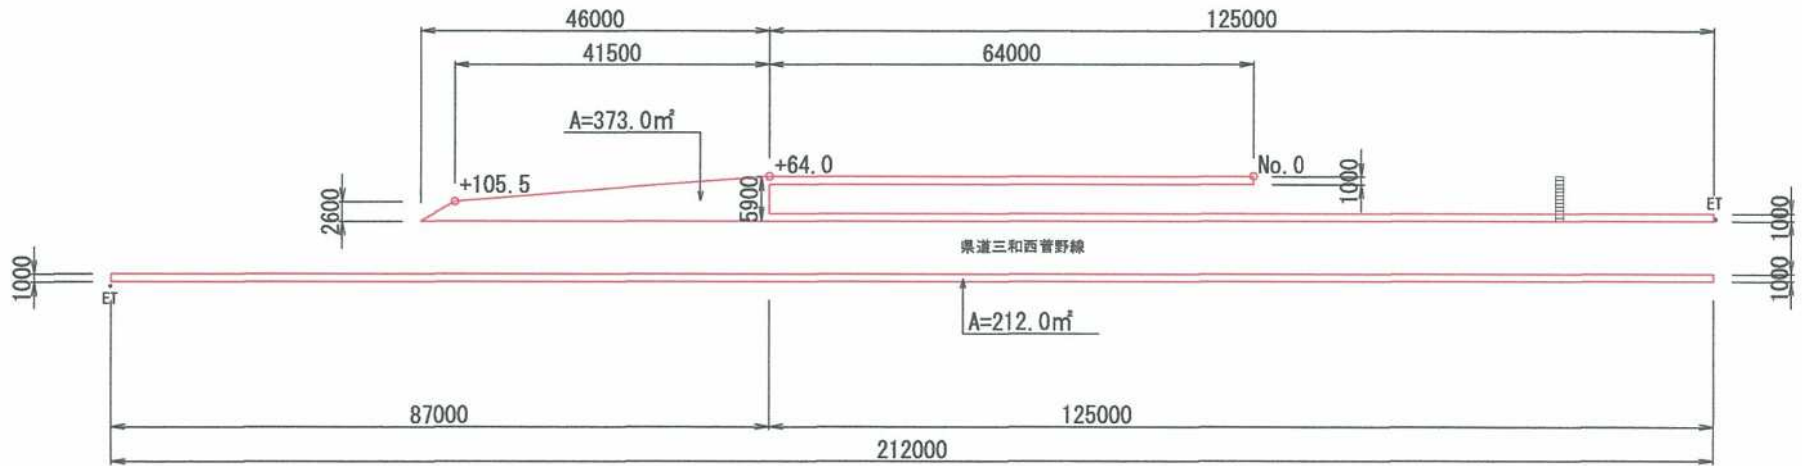

位置図

別図3

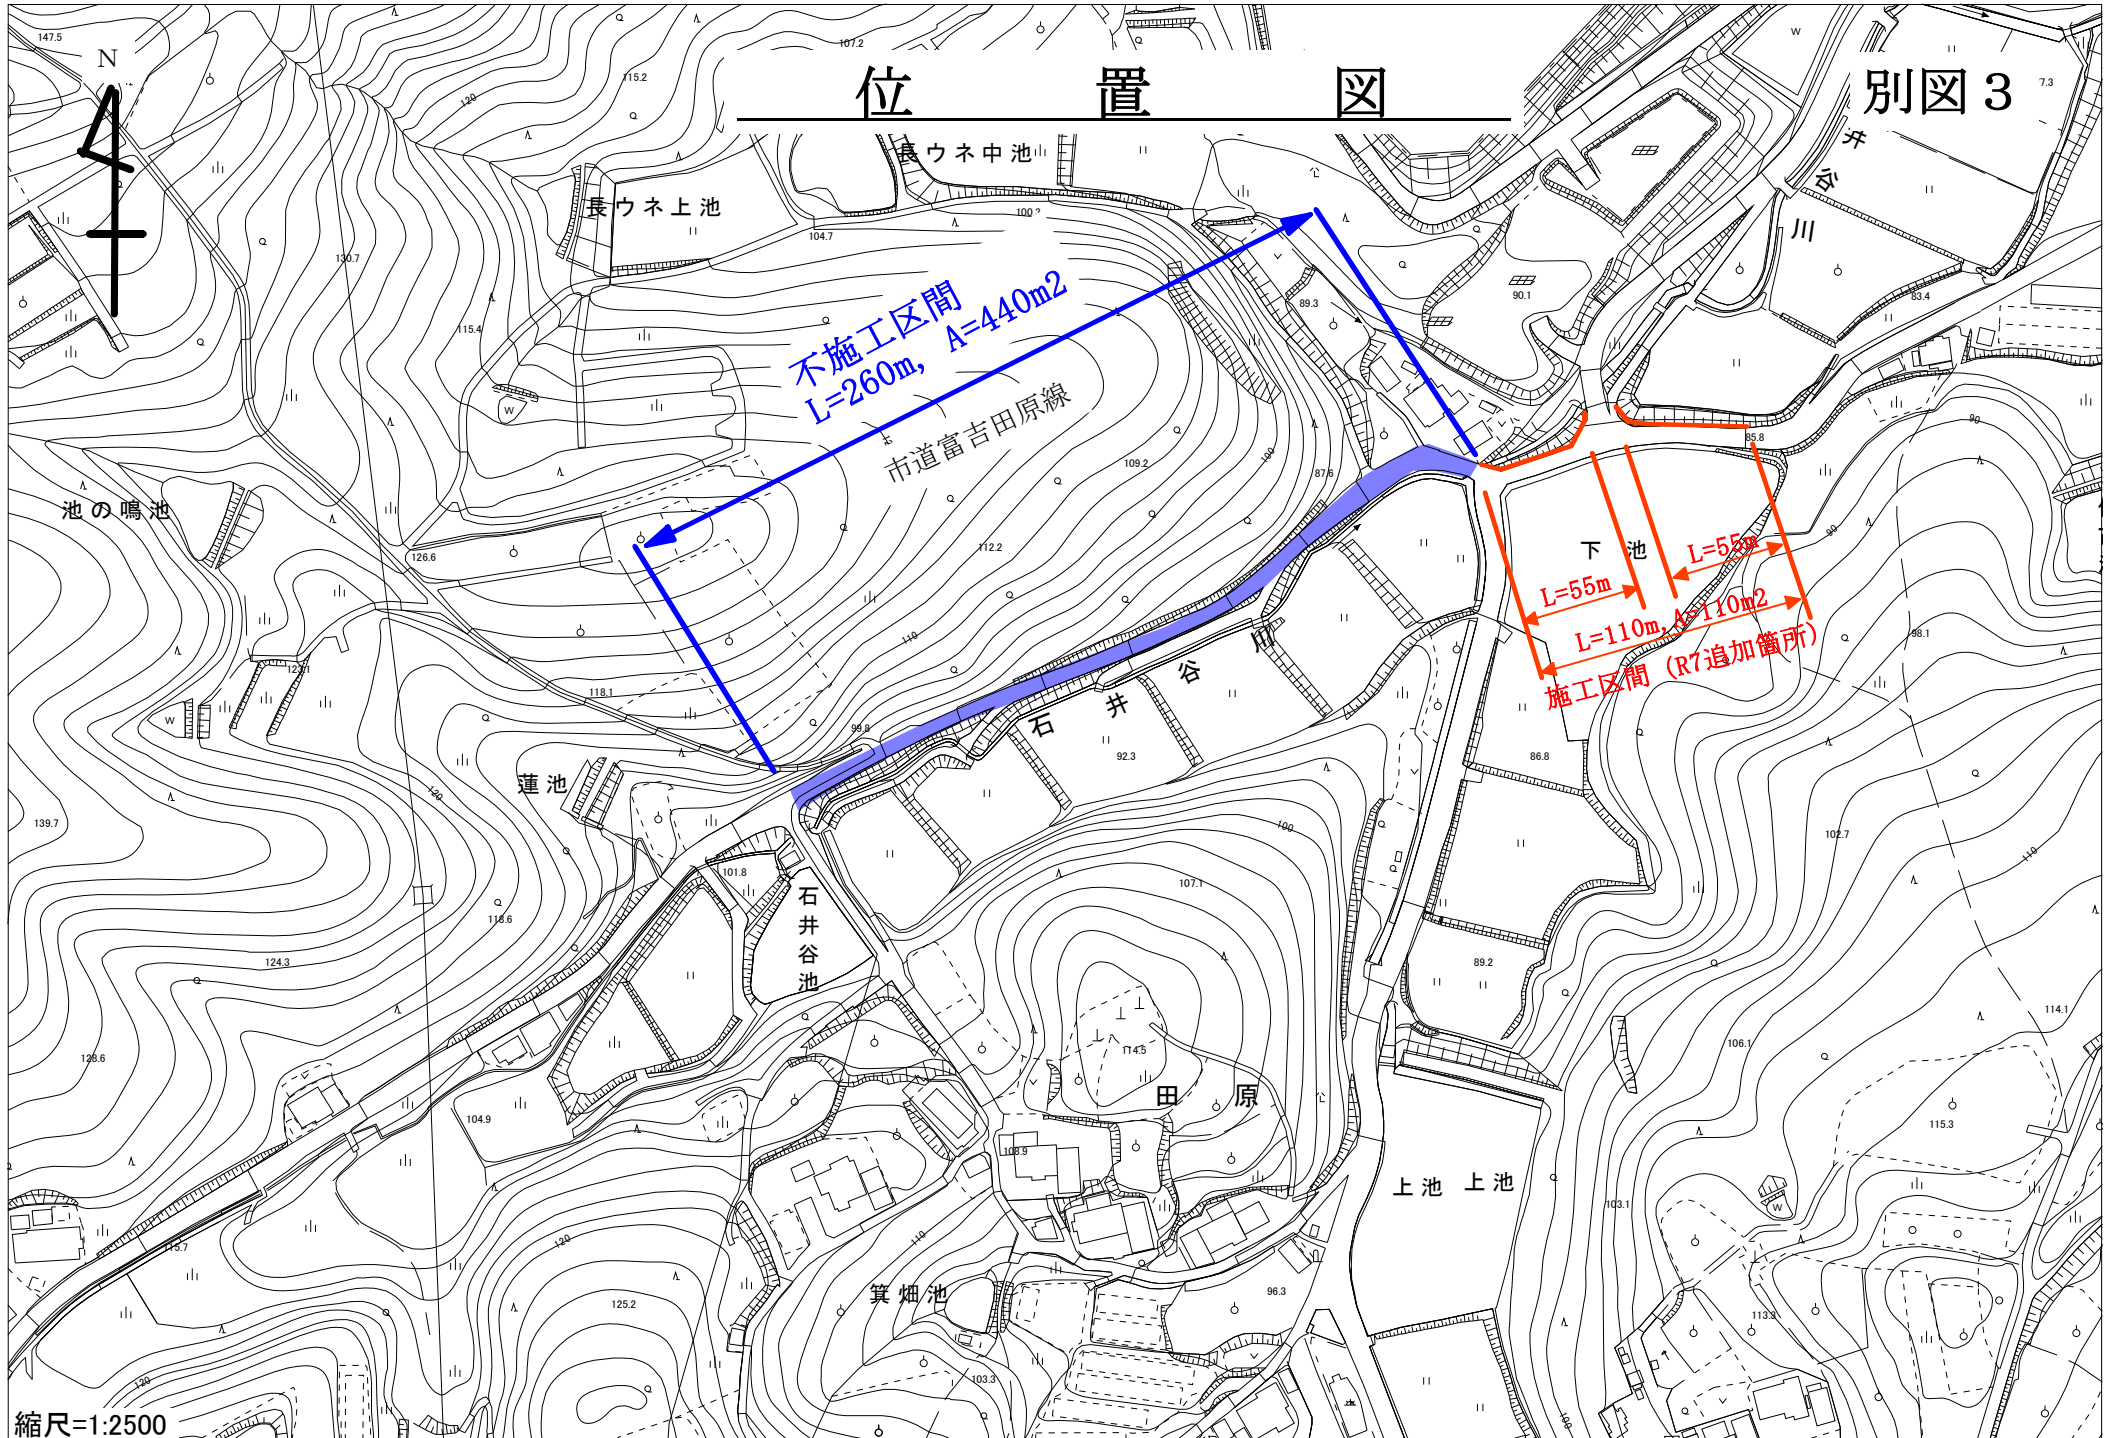

縮尺=1:2500

位置図



新手池

L=209m A=209m²
2回刈

市道田原3号線ほか

ミノバタ池