

## 仕 様 書

- 1 業務名 岡山市立中央図書館チラー設備フェンス修繕
- 2 目的 発錆・腐食したチラー設備フェンスの一部を修繕するもの。
- 3 履行場所 岡山市北区二日市町56番地
- 4 履行期間 契約日から令和8年12月25日まで
- 5 契約保証金 免除
- 6 数量等（参考）

※以下の数量等はあくまで参考とし、現場に応じた施工とすること。

項目	規格・摘要	数量
材料費		
角パイプ SS400 75×45×2.3	8m×2本	16m
角パイプ SS400 75×45×2.3	6m×1本	6m
ジョイント金物 2.3t 240×100		5個
ボルト、ナット類		1式
補足材		1式
内作加工費 切断及び曲げ加工		1式
塗装費	白さび	1式
機材他段取片付費	積込及び荷降ろし	1式
運搬費	4t車	1式
仮設足場費	W900×6枚 H3600	1式
重機費	レッカー	1式
現場工事費		1式
タッチアップ塗装費	白さび	1式
ウェルダー他リース費		1式
消耗副資材費		1式

### 7 その他

- ・現場搬入・搬出作業等は、原則として定例休館日（祝休日を除く月曜日）又は館内整理休館日（令和8年10月5日（月）～15日（木））に行うこと。
- ・落札決定後、施工作业計画に際して、中央図書館の指定管理者及び図書館担当者との打ち合わせを行うこと。
- ・本仕様書は、本修繕の基本的内容について定めるものであり、本仕様書に明記されていない事項でも修繕の目的達成のために必要な修繕又は修繕の性質上当然必要と思われる軽微なものについては、設計図書の記載の有無にかかわらず受託者の責任においてすべて完備しなければならない。
- ・修繕に伴い発生する産業廃棄物については、関係法令に従い適正に処分すること。
- ・修繕業務完了の際、修繕箇所及び修繕内容がわかる写真帳を提出すること。
- ・受託者は、修繕施工に際して既設工作物等に損傷を与えた場合は、受託者において弁償、原形復旧すること。
- ・支払は完了検査合格後一括払いとし、請求書受理から30日以内とする。
- ・仕様書に定めのない事項については、委託者と受託者が協議して定めるものとする。


- 8 問い合わせ先 中央図書館（担当：杉野・花房） 電話：223-3373  
月曜休館／開館時間10時～18時、ただし木曜日11時～19時

付近見取図 S = 1:2,500


工事場所 岡山市北区二日市町56番地





建物配置図 1/300

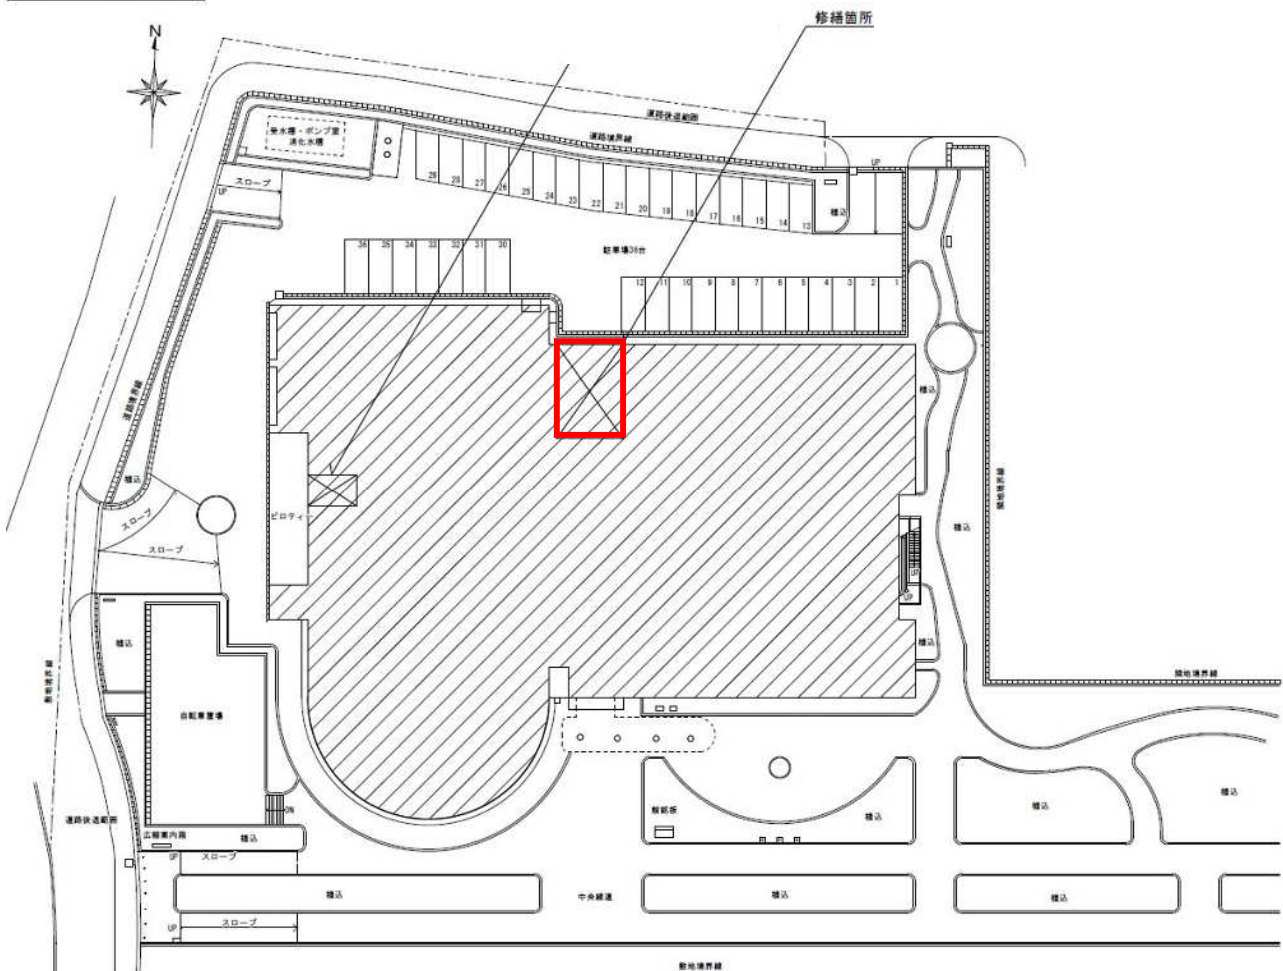

4Fチラー設置エリア平面図

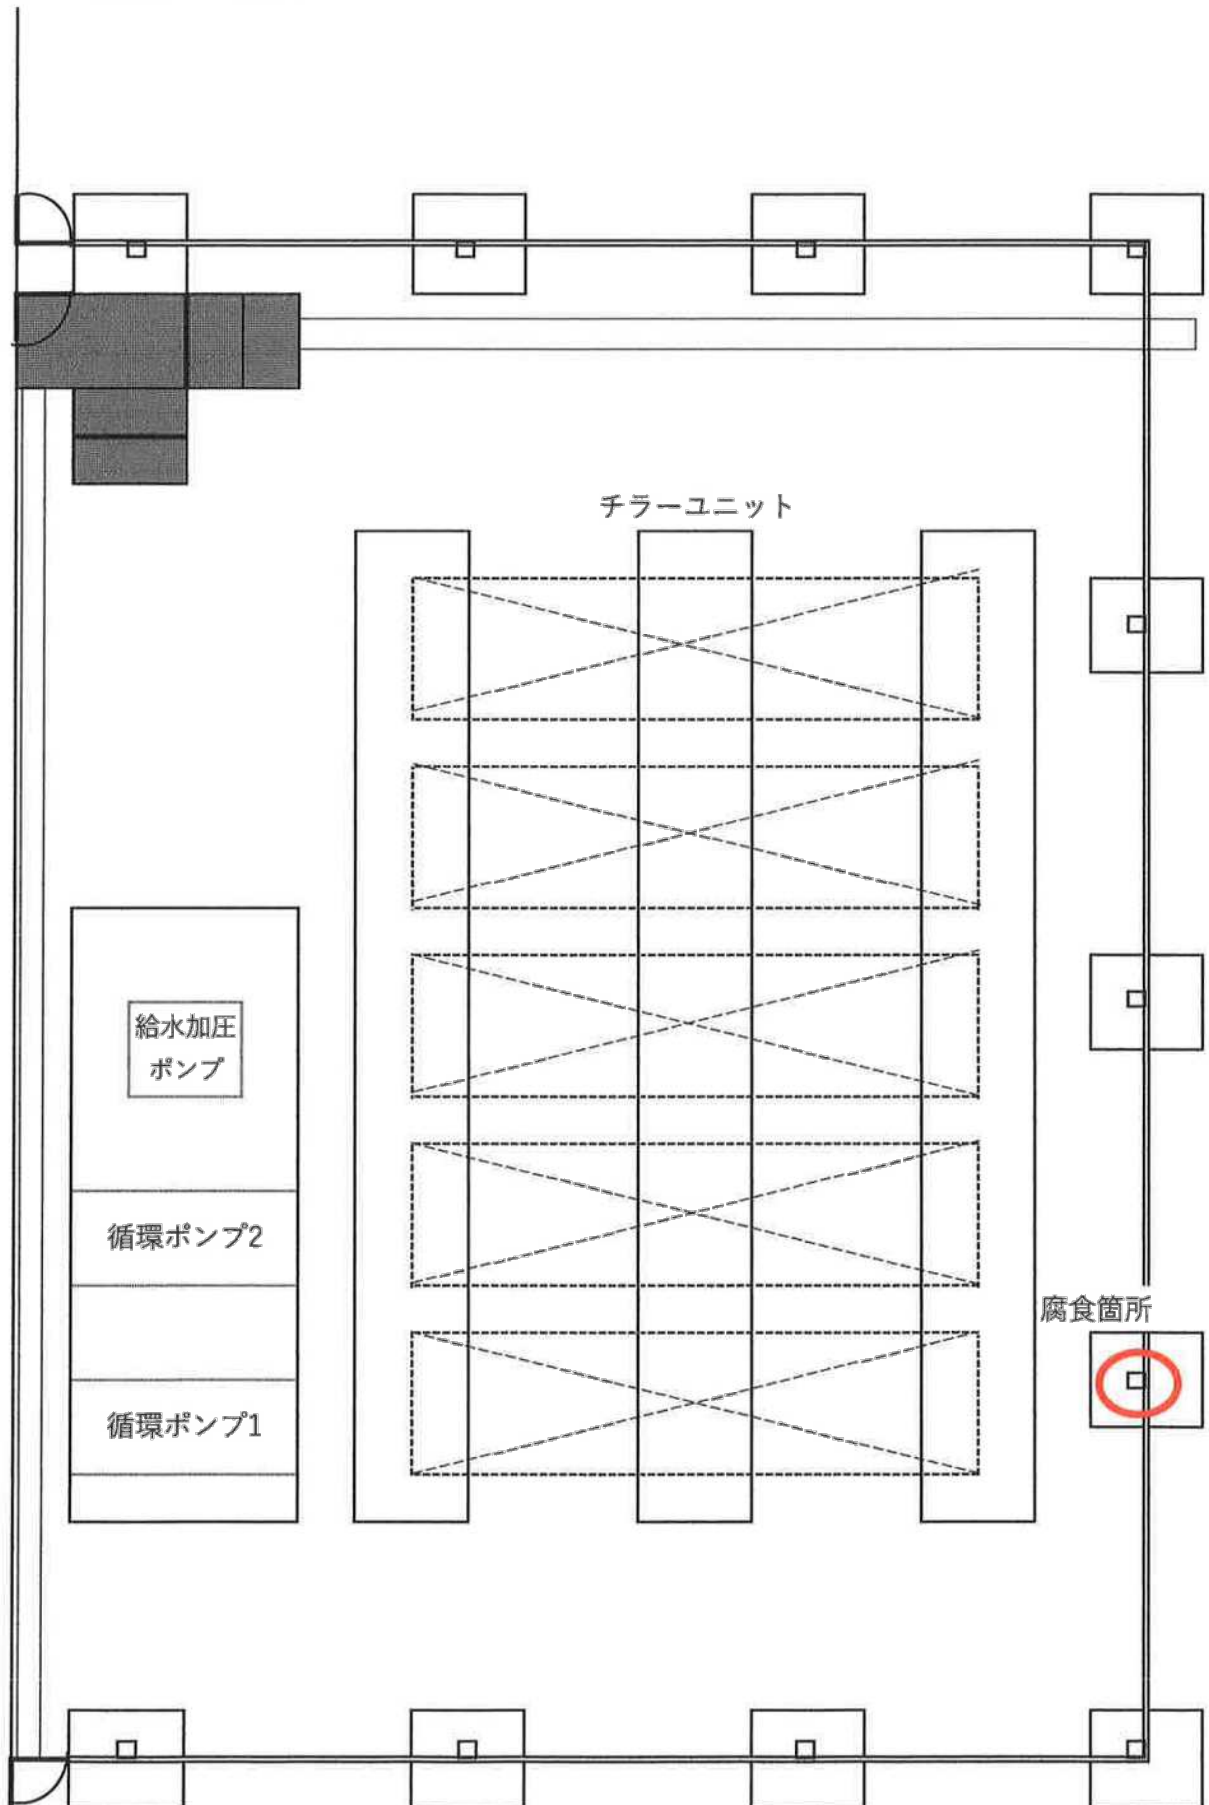

チラーエリア囲い断面図

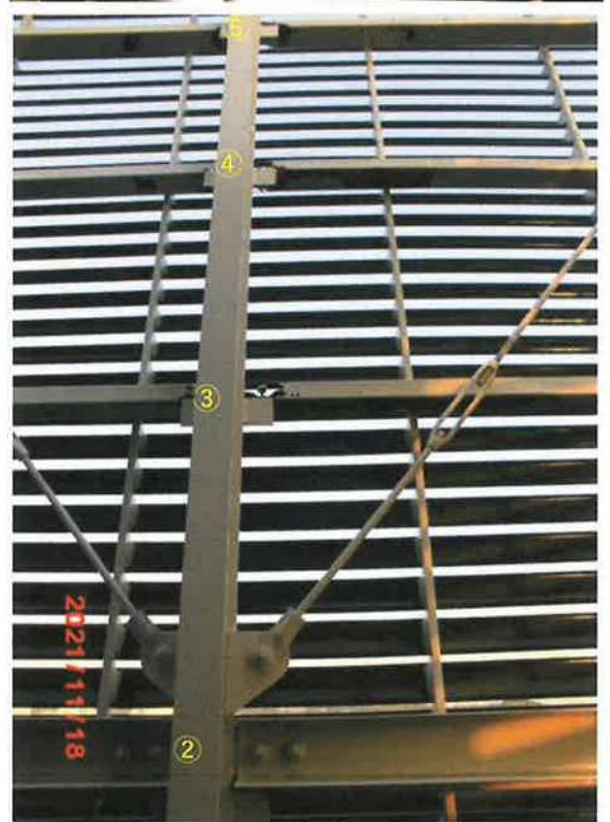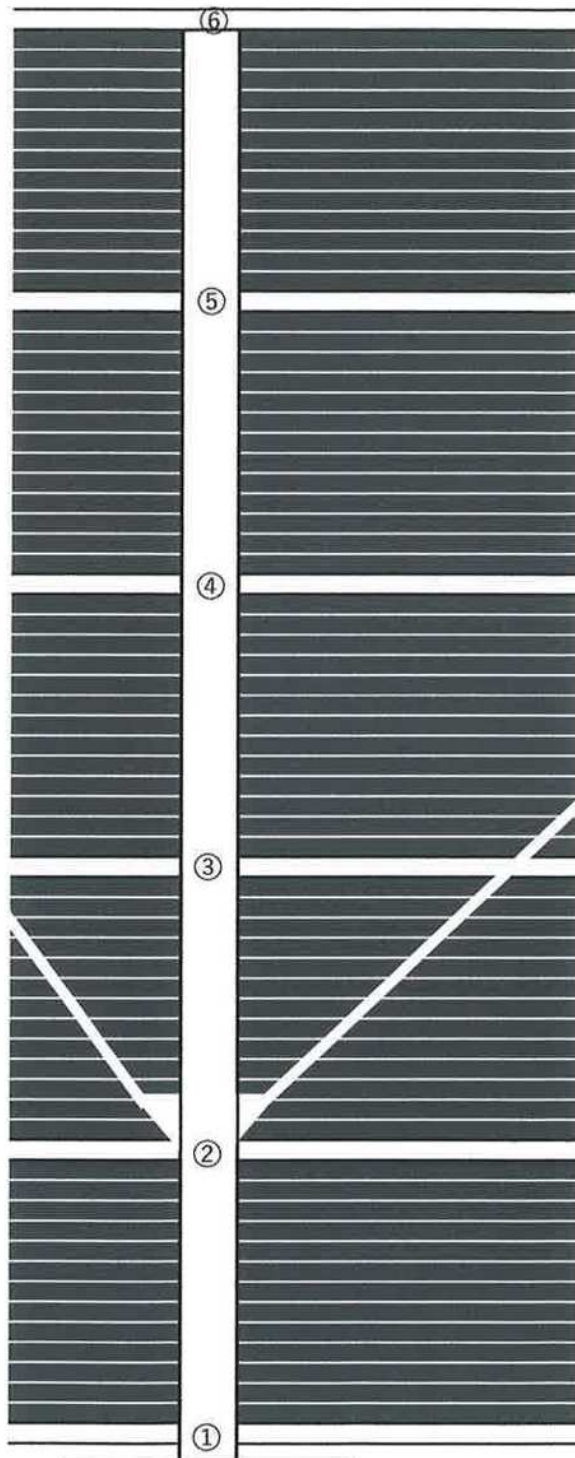

GL

腐食箇所詳細

