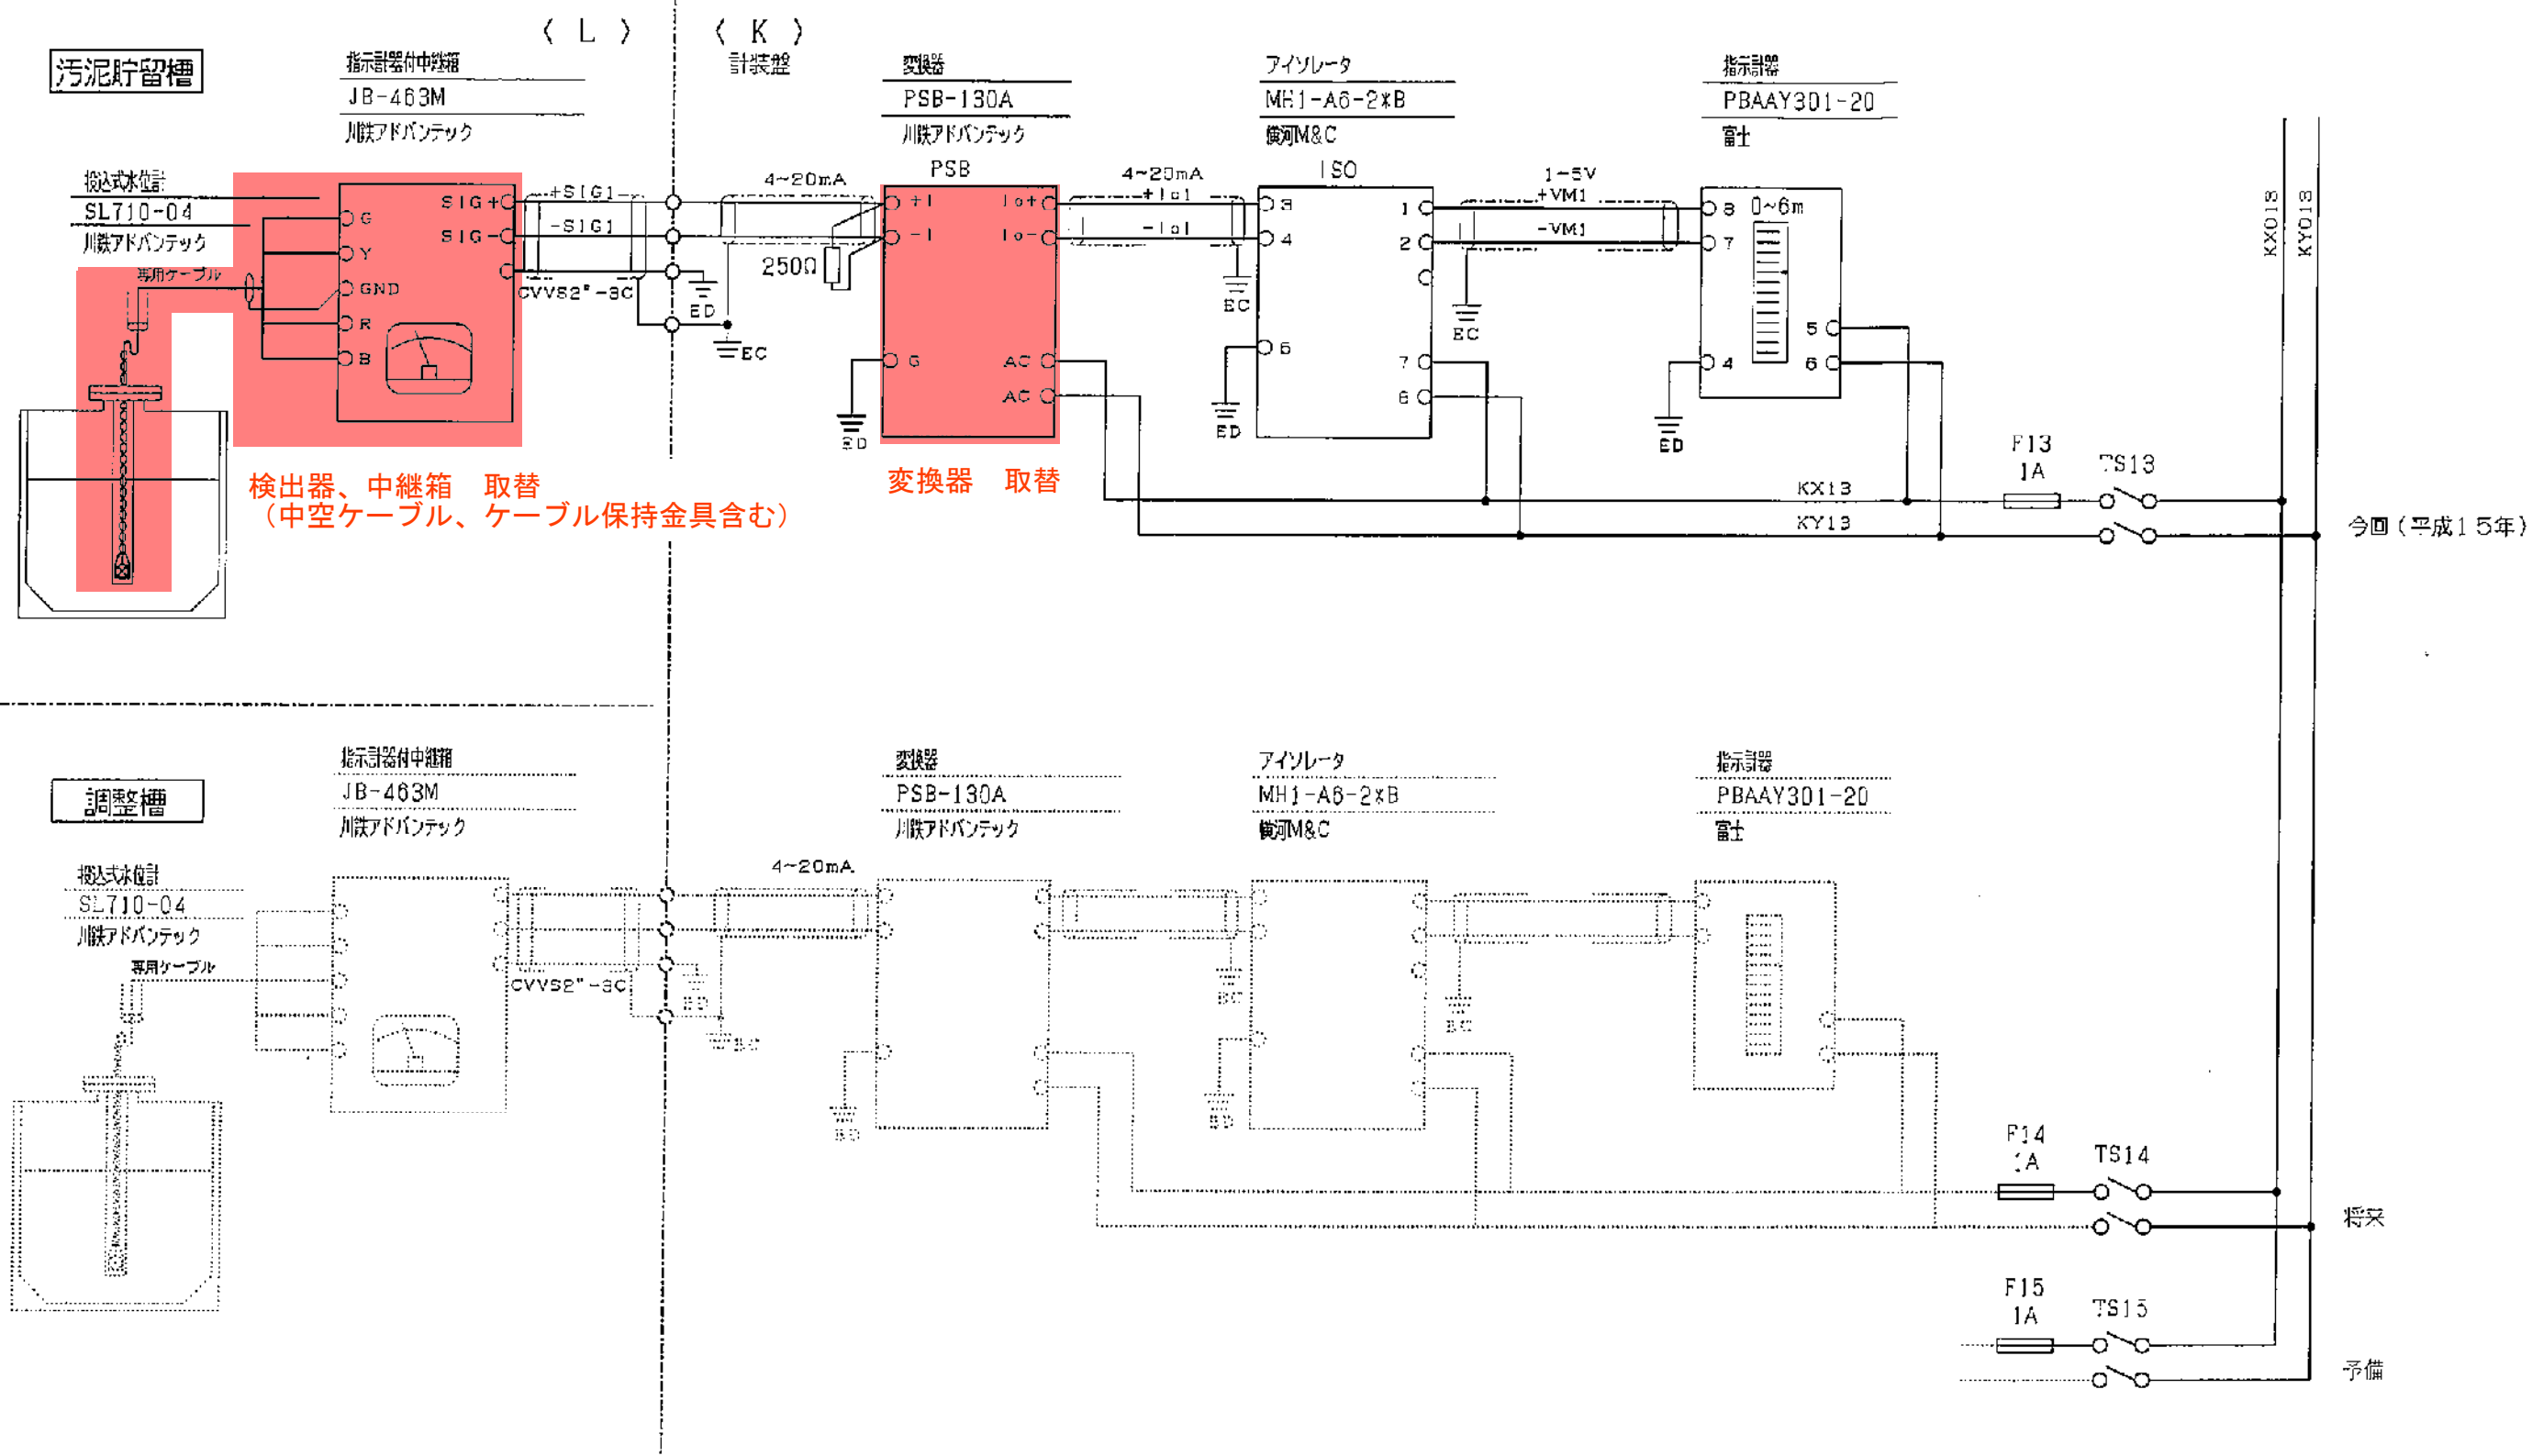



取替対象箇所: 

当新田浄化センター水処理棟汚泥貯留槽水位計取替修繕回路図

A B C D E F G H


取替対象箇所：

汚泥貯留槽平面図 S=1/50

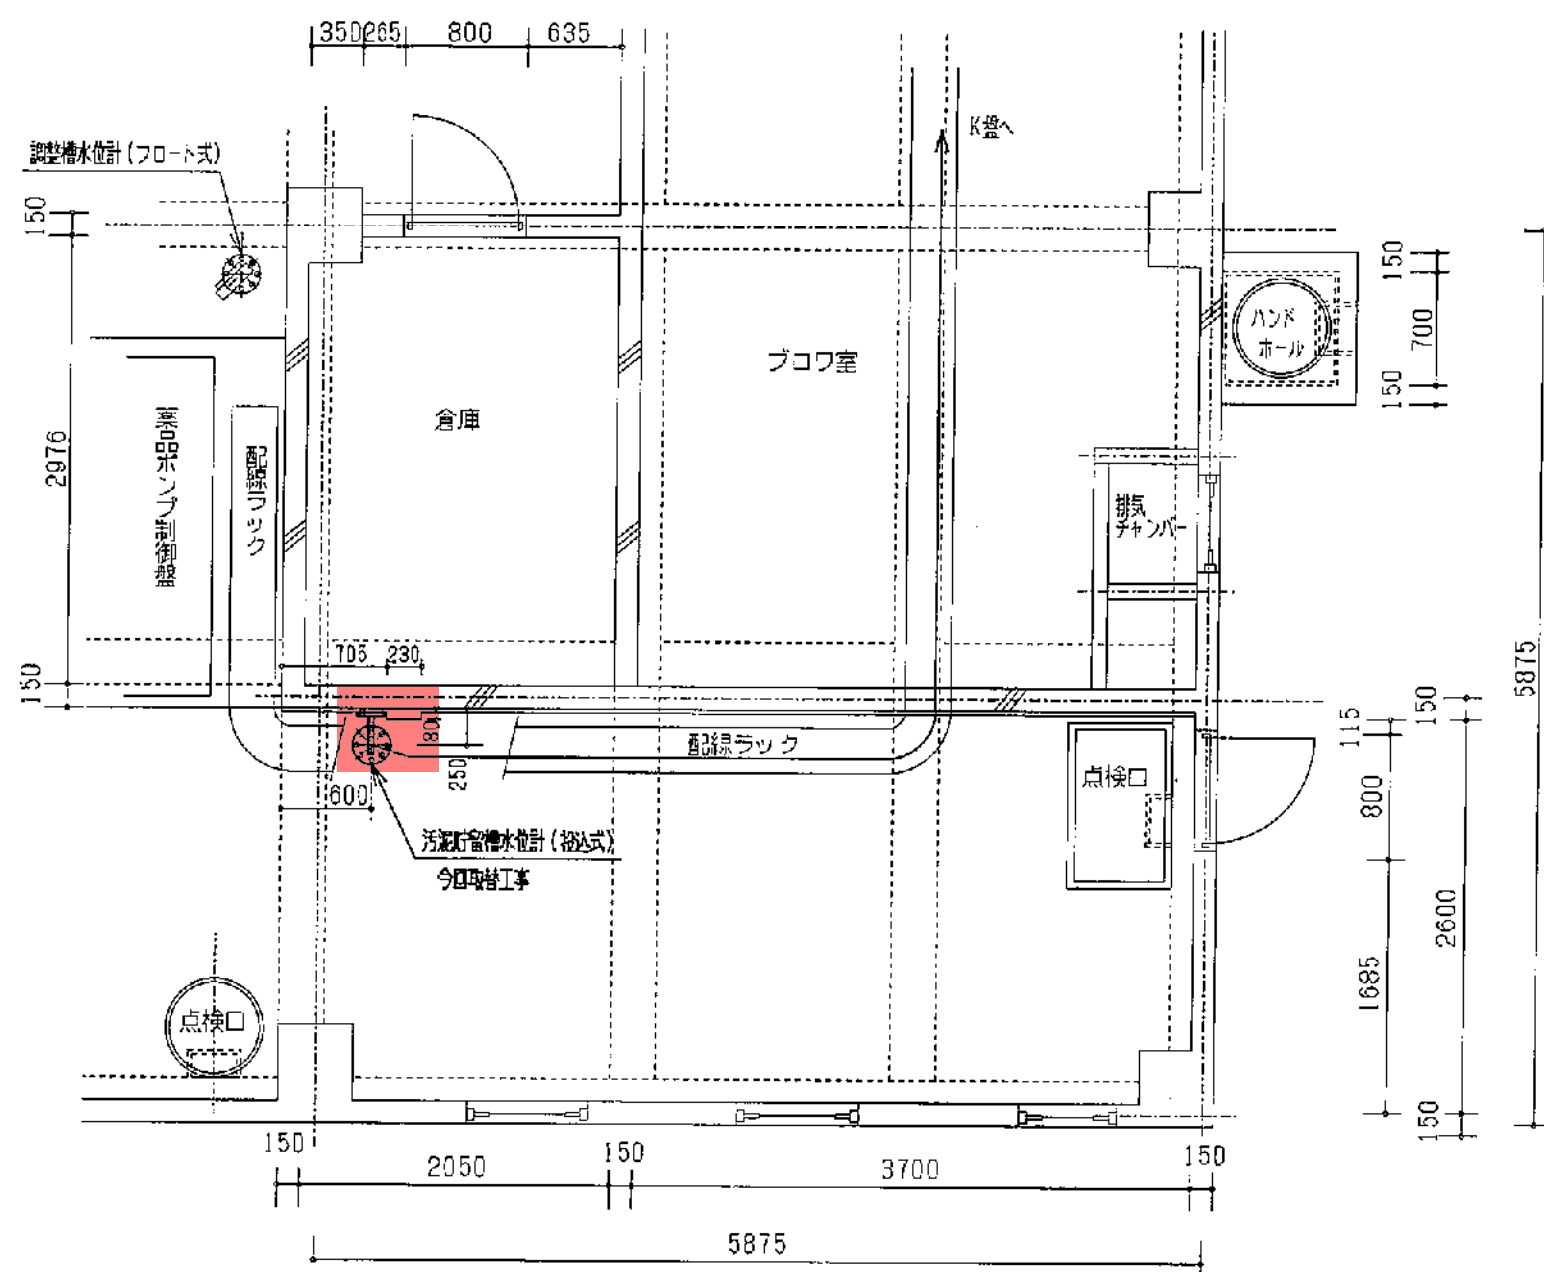

汚泥貯留槽投入式水位計 S=1/50

検出器、中継箱 取替
(中空ケーブル、ケーブル保持金具含む)

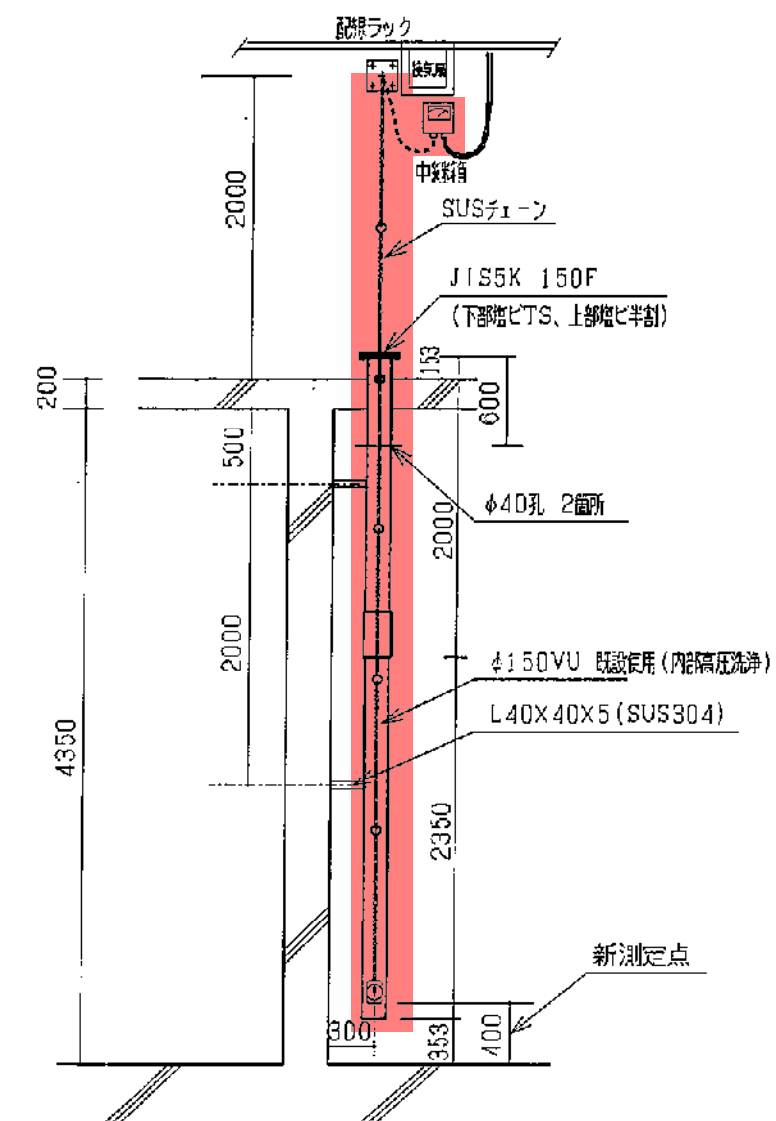

当新田浄化センター水処理棟汚泥貯留槽水位計取替修繕
汚泥貯留槽平面図



A B C D E F G H

汚泥貯留槽断面図

S=1/50

取替対象箇所:

検出器、中継箱 取替
(中空ケーブル、ケーブル保持金具含む)

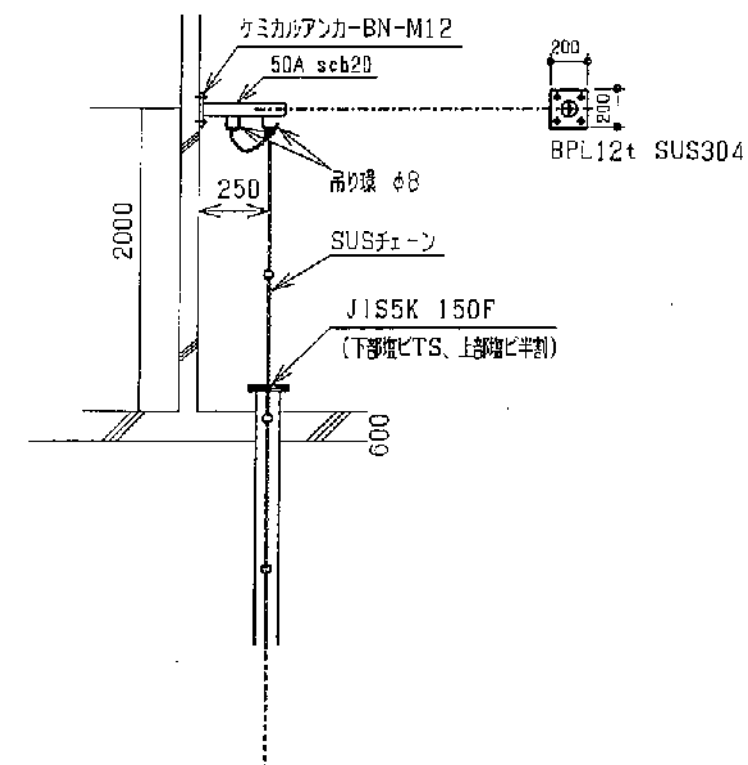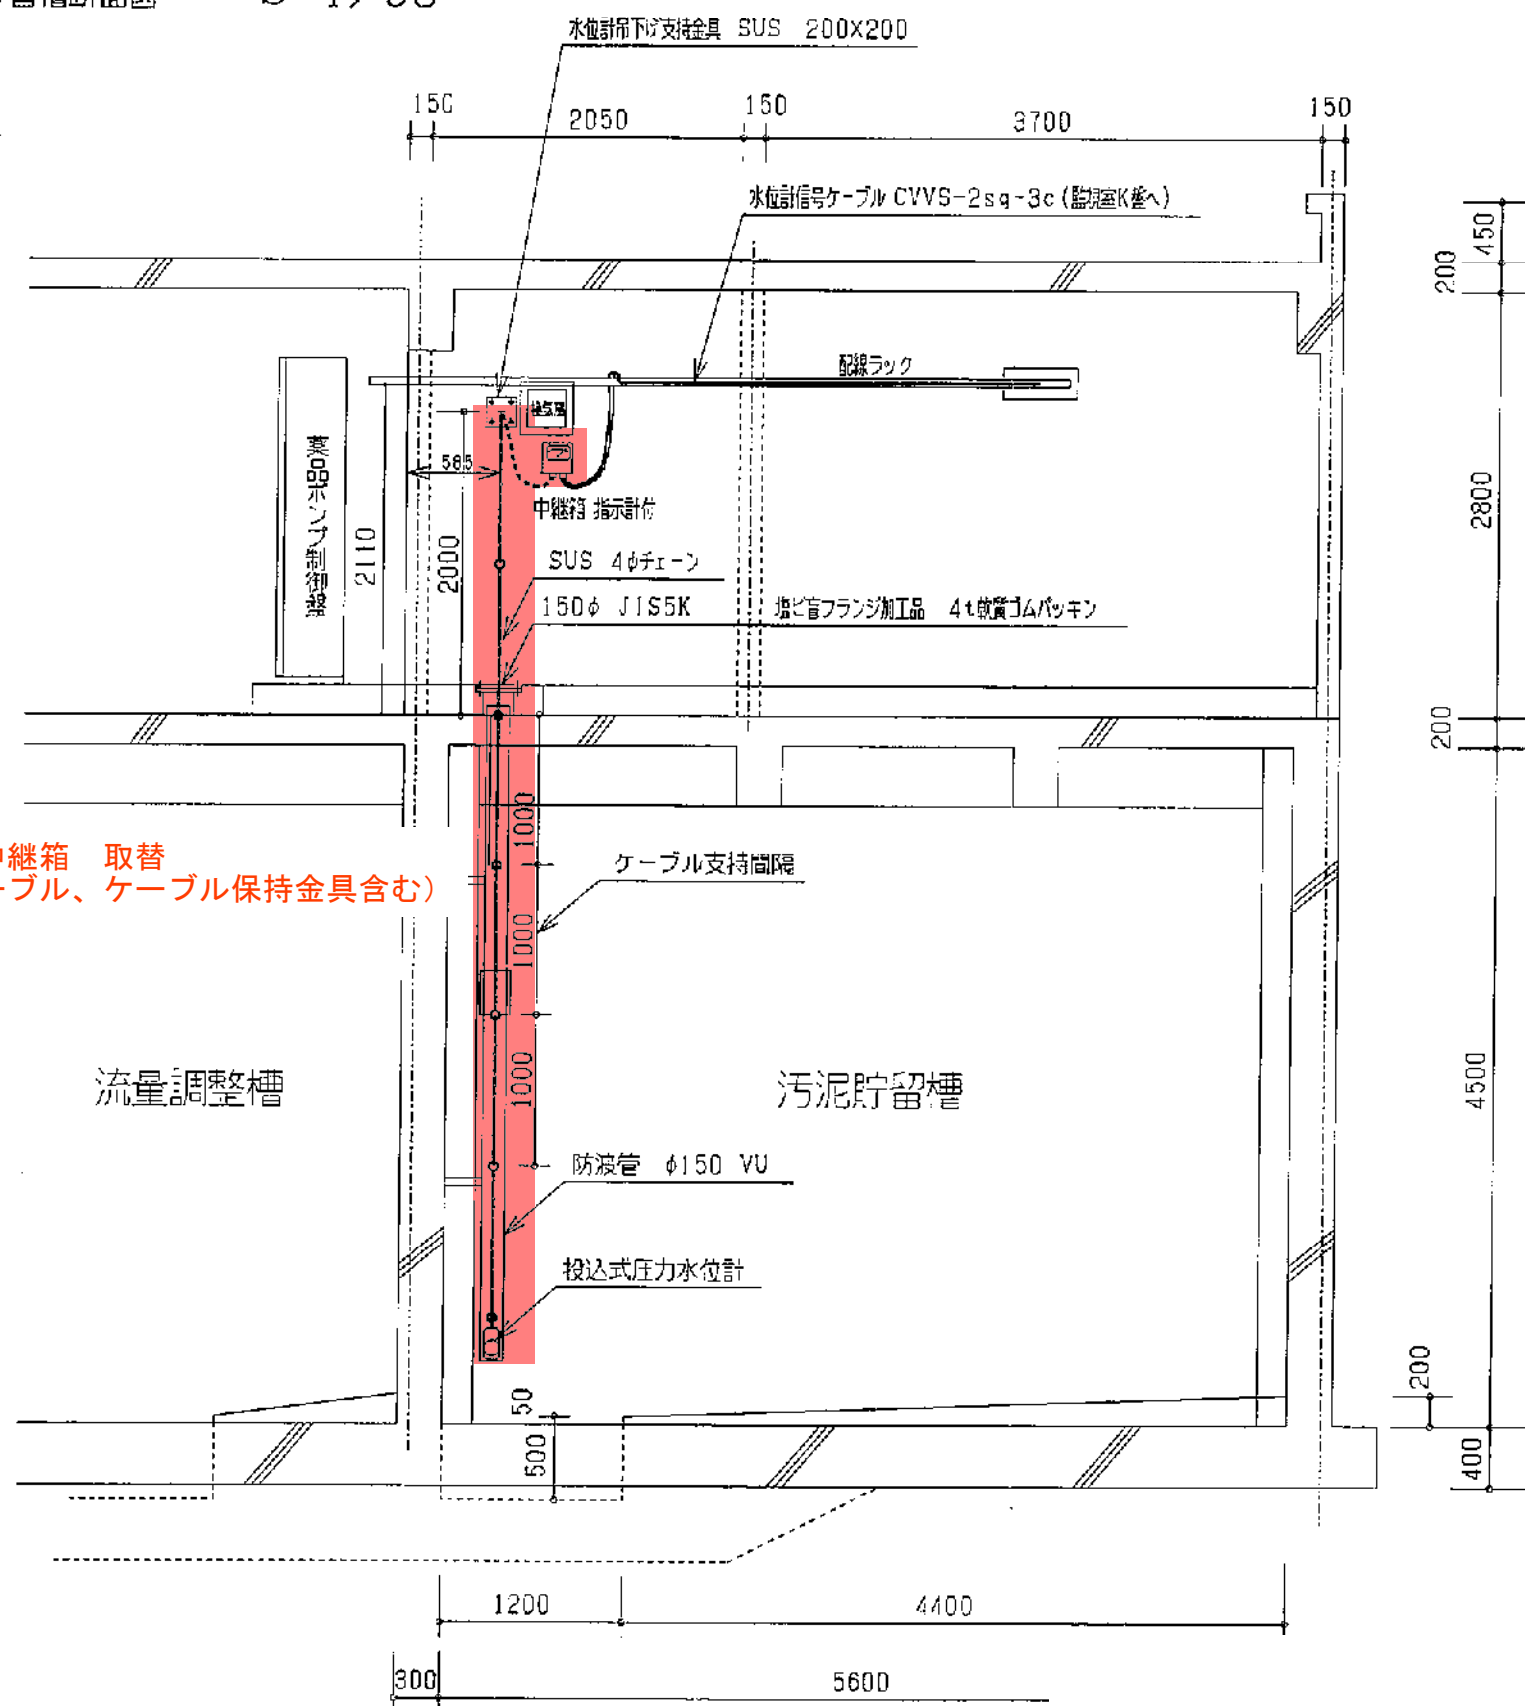

当新田浄化センター水処理棟汚泥貯留槽水位計取替修繕
汚泥貯留槽断面図

