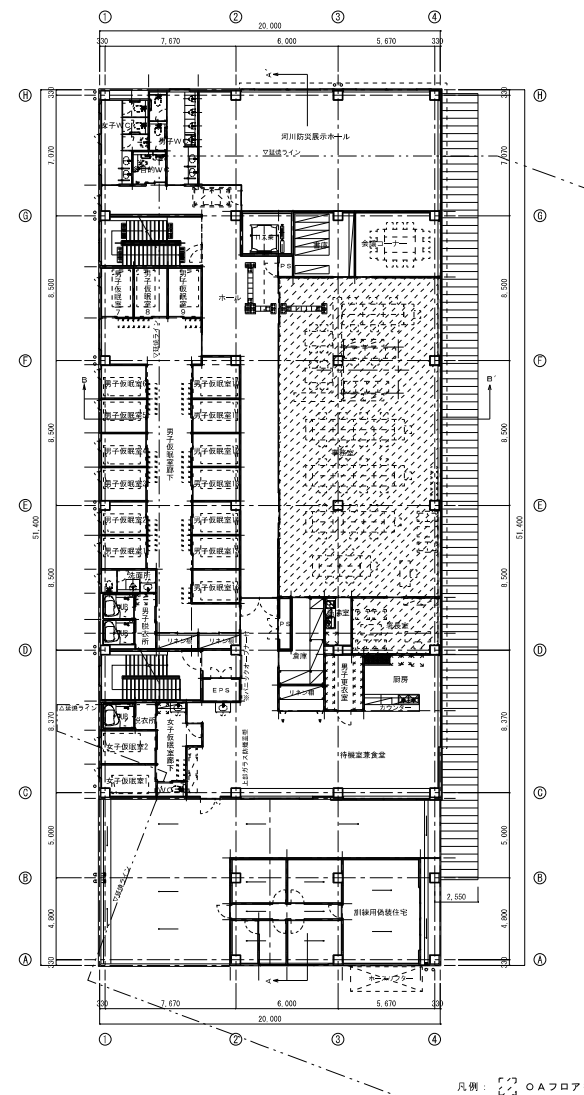
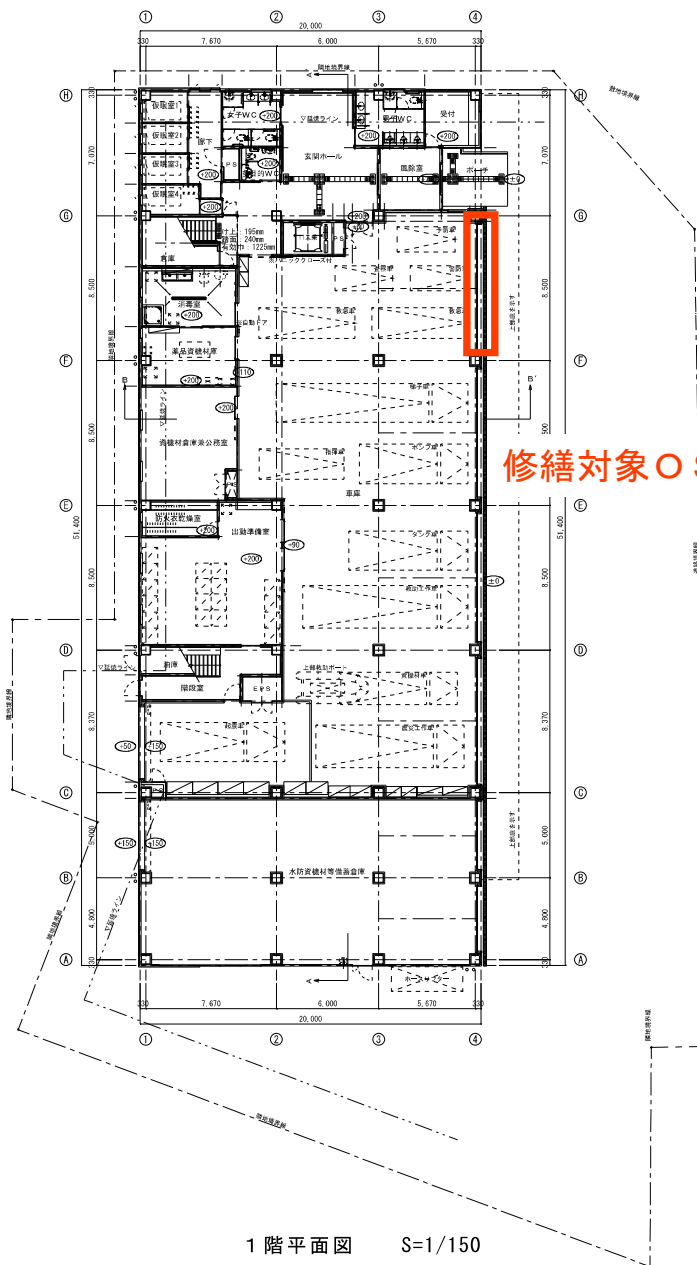


凡例：○Aフロアを示す