



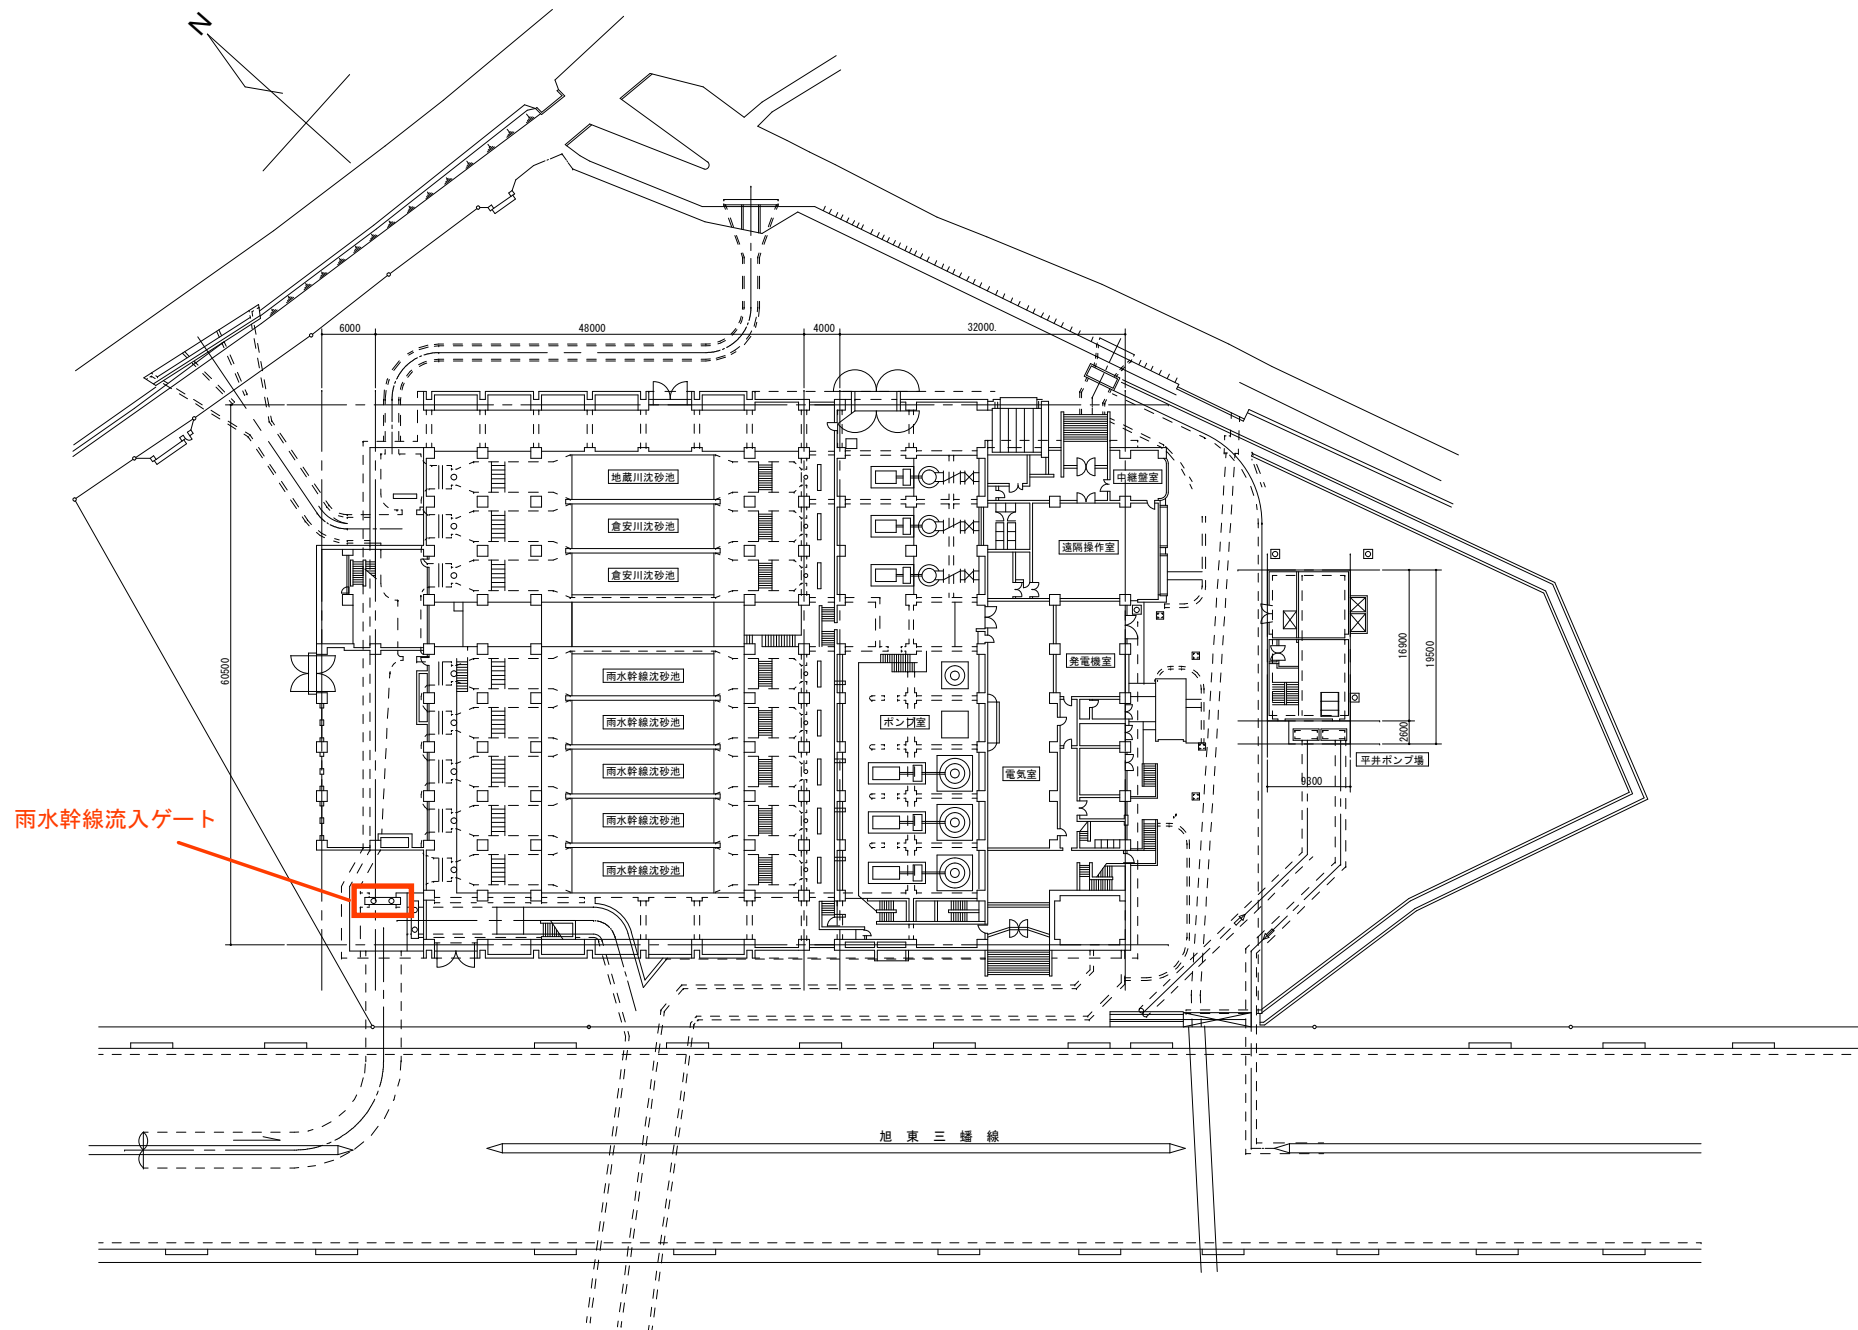

平井排水センター雨水幹線流入ゲートバルブコントロール点検整備業務委託

平井排水センター雨水幹線流入ゲートバルブコントロール点検整備業務委託

図面①

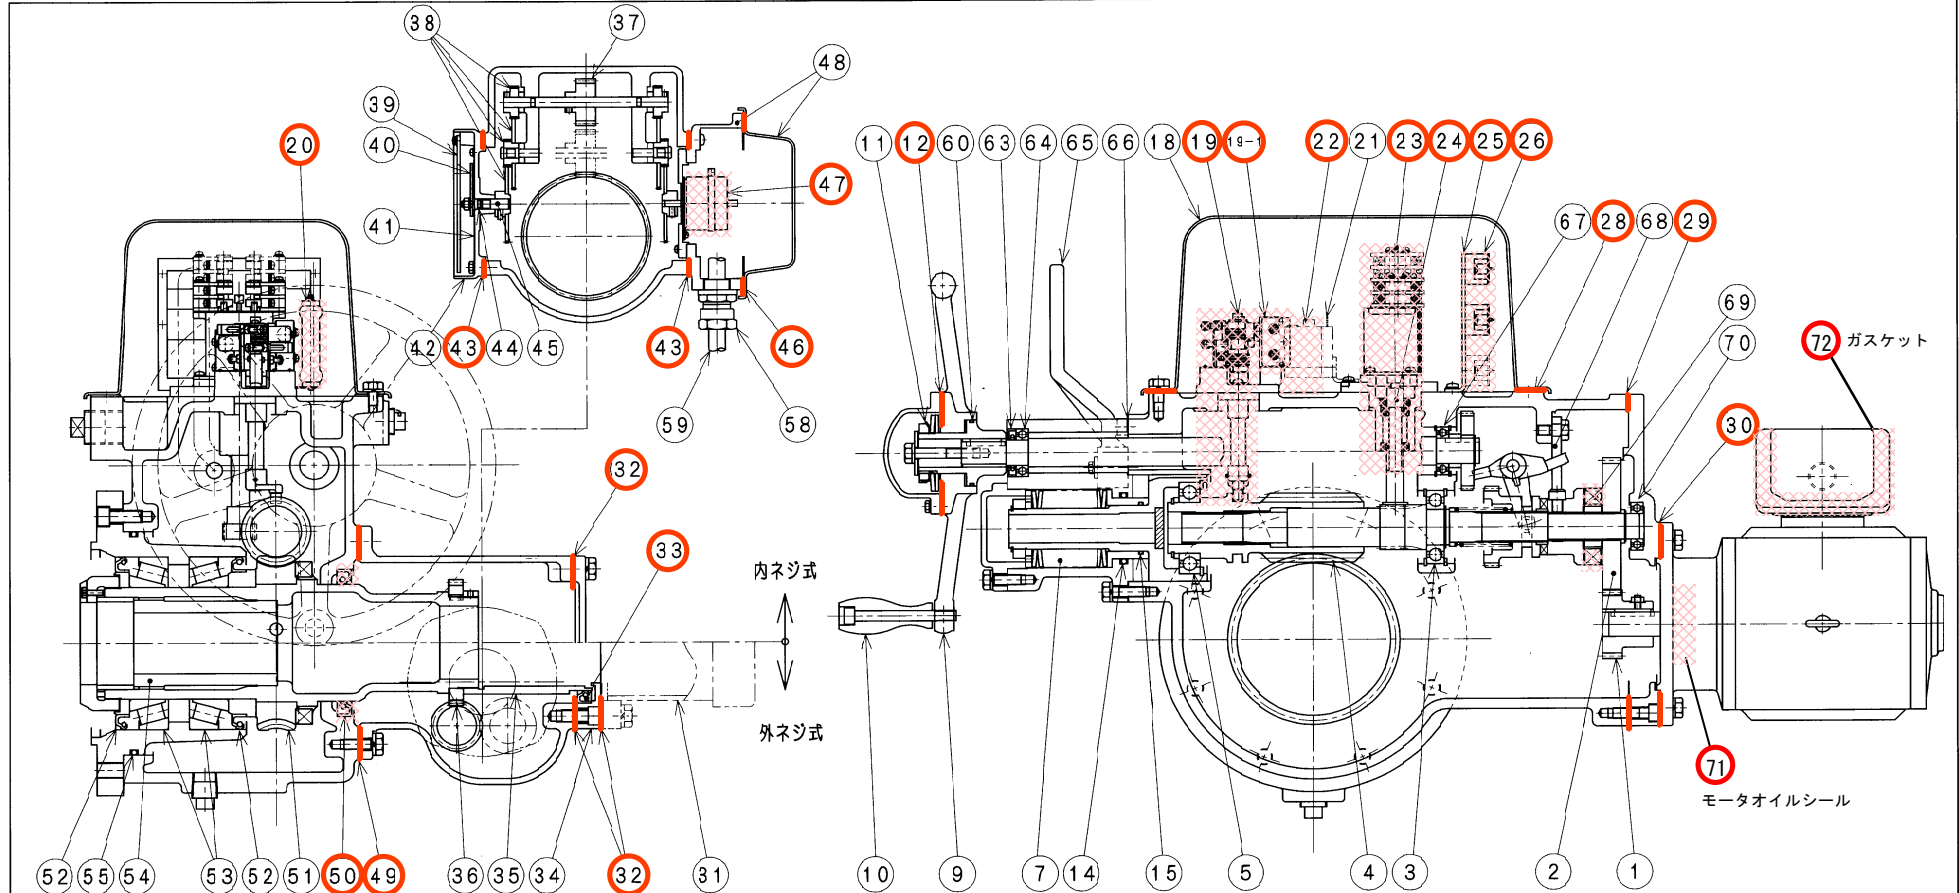


項	名	数	項	名	数	項	名	数	項	名	数
1	A ギヤ	1	19	トルクスイッチユニット	1式	36	開度計ウオーム	1	54	ステムブッシュ	1
2	B ギヤ	1	19-1	マイクロスイッチ	2	37	開度計ウオームホイール	1	55	O リング	1
3	ベアリング	1	20	スペースヒータ	1	38	開度計ギヤ	1	56		
4	ウオーム	1	21	セイレスタ	1	39	遮断力バ	1	57		
5	ベアリング	1	22	セイミッタ	1	40	指示針	1	58	コネクタ	1
6			23	リミットスイッチユニット	1式	41	目盛板	1	59	キャプタイヤケーブル	1
7	トルクスプリング	1式	24	リミットスイッチギヤユニット	1式	42	ケース	1	60	O リング	1
8			25	ターミナルサポート	1	43	ガスケット	2	61		
9	手動ハンドル	1	26	ターミナル	1	44	D リング	1	62		
10	ハンドル廻り	1	27			45	シジシャフト	1	63	オイルシール	1
11	スリップ装置	1式	28	ガスケット	1	46	ガスケット	1	64	ベアリング	1
12	ガスケット	1	29	ガスケット	1	47	飛脱機	1	65	キリカエレバ	1
13			30	ガスケット	1	48	飛脱機ケース	1	66	ガスケット	1
14	D リング	1	31	スピンドルカバ	1	49	ガスケット	1	67	ベアリング	1
15	D リング	1	32	ガスケット	1~2	50	オイルシール	1	68	ロックレバ	2
16			33	オイルシール	1	51	ウオームホイール	1	69	ソフトクラッチ	1
17			34	スベサ	1	52	オイルシール	2	70	ベアリング	1
18	スイッチカバ	1	35	ジョイント	1	53	ベアリング	2	71	モータオイルシール	1
									72	ガスケット	1

- (注) 1. モータ関係は別図で指示します。
- (注) 2. 項30ガスケットは1. 5kWまで付属します。
2. 2kW以上は液状ガスケットを使用します。
- (注) 3. LTMD-3, 5形では項29は付属しません。
液状ガスケットを使用します。

④	'09.04.28	関村 岩井	項63 数記入	単 位 UNIT mm	R 度 SCALE /	図 名 TITLE
③	'03.05.23	北島 池田	項50向き訂正	三 角 法 日 付 99.10.22	3RD. ANG. PROJ. DATE	メンテナンス交換部品配置図
②	'02.06.10	本松 池田	誤記訂正	承認 APP.	原案 CKD.	製図 DWN.
①	'01.07.16	本松 小川	項64誤記訂正	小川	佐藤	森本
改訂	日 付	氏 名	内 容	西部電機株式会社		図 番 DWG. NO.
REV.	DATE	DWN.	APP.	DESCRIPTION		3897909
				SEIBU Electric & Machinery CO., LTD.		FILE 6P

コントロールユニット外形図

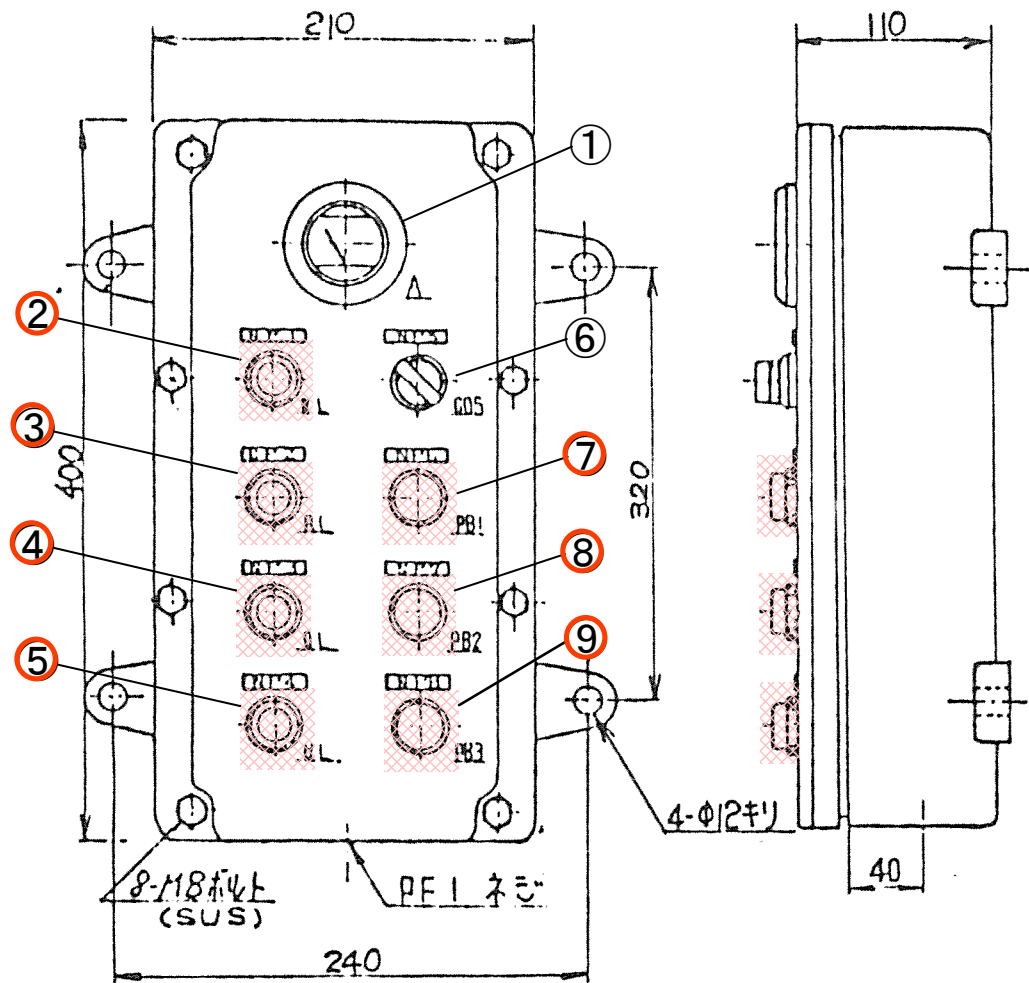

図番	名称	仕様	色
1	A 交流電流計	60/5A 3倍延長目盛	
2	WL 表示灯	AC220/18V 2W φ25	緑色
3	RL	・	赤色
4	OL	・	橙色
5	GL	・	緑色
6	COS 切替スイッチ	2ノリ1段	黒色
7	PB1 押釦スイッチ	1A1B	赤色
8	PB2	1B	赤色
9	PB3	1A1B	黒色

SUS製			
部品	仕様	部品	仕様
NP1	全開	NP5	全開
NP2	全閉	NP6	全閉
NP3	故障	NP7	故障
NP4	全閉	NP8	全閉


幹線流入ゲート用

平井排水センター雨水幹線流入ゲートバルブコントロール点検整備業務委託

図面③

形 式	D ₁	D ₂	D ₃	D ₄	D ₅	H ₁	H ₂	H ₃	H ₄	H ₅	H ₆	A	B	Z	L
SEB-05	110	72	70	72	85	7	56	140	69	1	5	170	145	M12	15
SEB-1	140	92	90	94	110	4	66	180	89	1	5	185	160	M12	15
SEB-2	170	118	115	118	140	4	76	220	99	1	5	220	195	M12	15
SEB-3	220	145	140	145	185	18	49	250	100	3	5	390	360	M12	22

項	名 称
1	A ギヤ
2	オイルシール
3	B カバ
4	ボールベアリング
5	Bハウジング
6	B ギヤ
7	スリーブ
8	ギャケース
9	ローラベアリング
10	メネジ
11	ナット
12	O リング
13	ギャカバ
14	ニコスリング
15	O リング
16	ガスケット
17	ガスケット

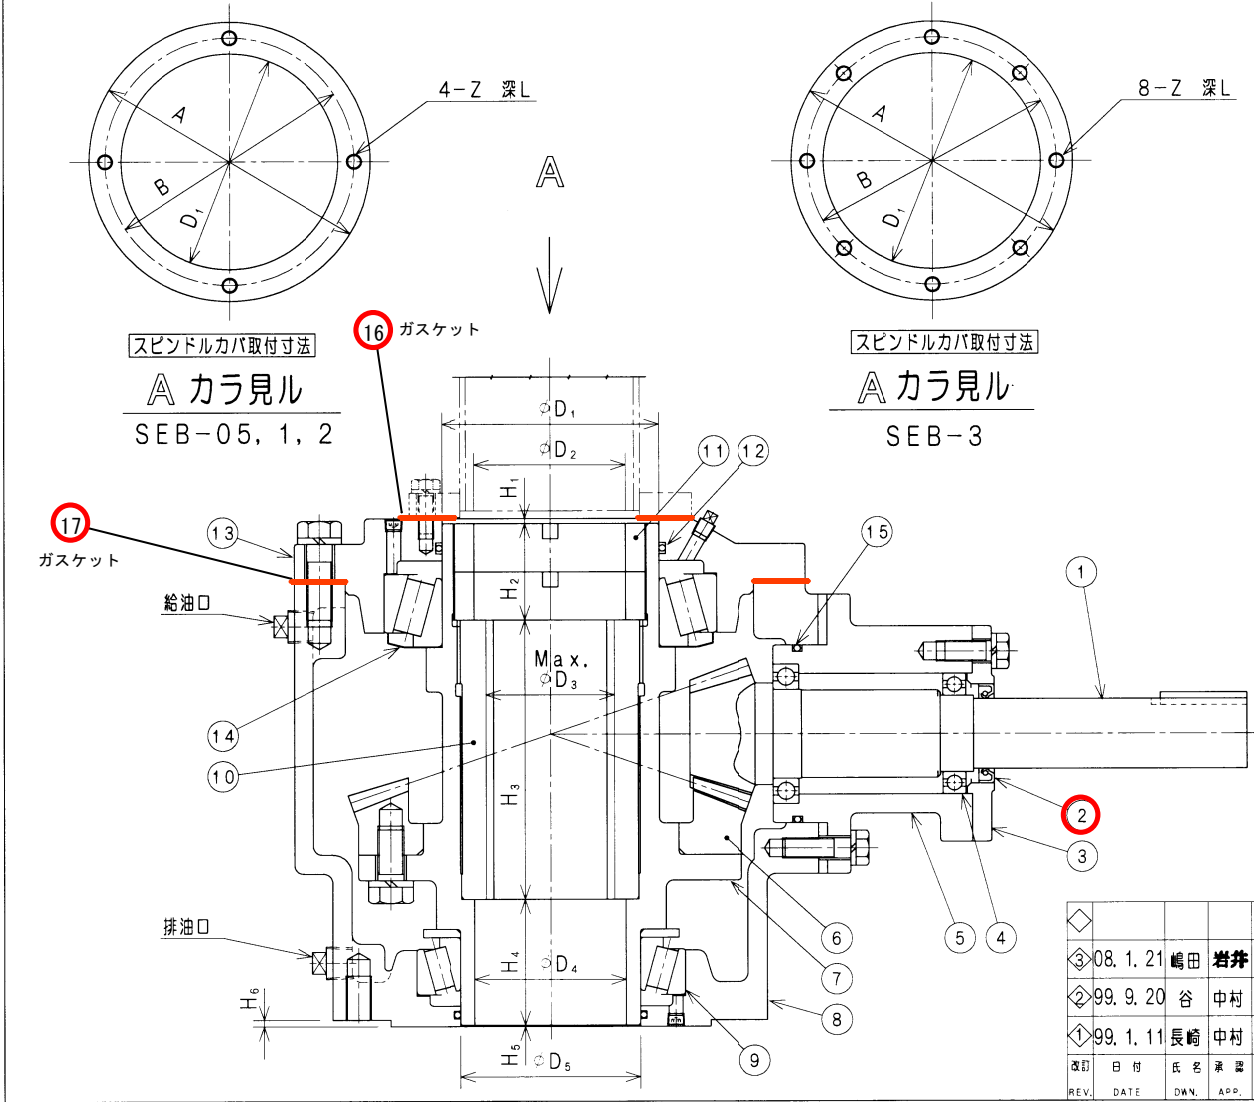

単位 UNIT	mm	尺 度 SCALE	1/	図 名 TITLE	構 造 図
三 角 法 3RD. ANG. PROJ.		日 付 DATE	95.11.10	形 式 TYPE	バルブコントロール
承認 APP.	製 図 DWN.	製 図 CKD.	製 図 DWN.	形 式 TYPE	SEB-05, 1, 2, 3
改訂 REV.	日 付 DATE	氏 名 DWN.	内 容 DESCRIPTION	図 番 DWG. NO.	3895482
08. 1. 21	嶋田 岩井	SEB-05 H1寸法変更		FILE	a
99. 9. 20	谷 中村	SEB-3 D1D4寸法変更			
99. 1. 11	長崎 中村	SEB-3 D1寸法変更			
西部電機株式会社				SEIBU Electric & Machinery CO., LTD.	