


図面①

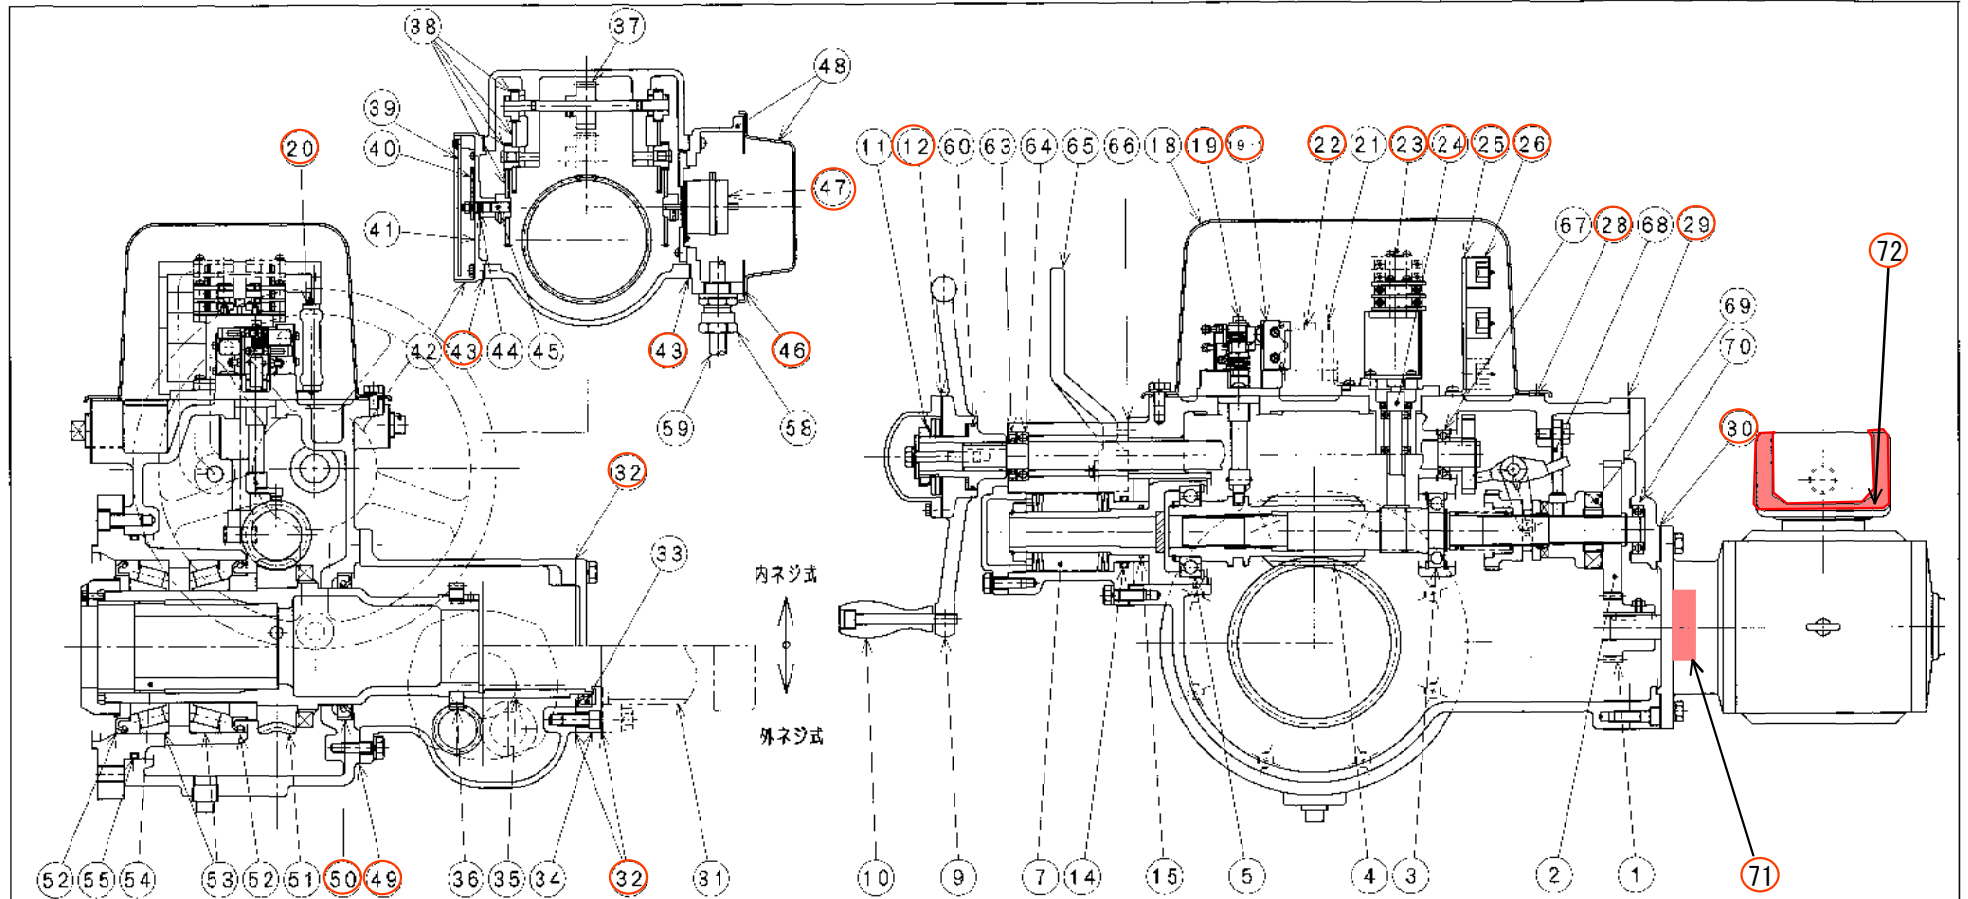


項	名	数	項	名	数	項	名	数	項	名	数
1	A ギヤ	1	19	トルクスイッチユニット	1	36	閉鎖計ワーム	1	54	ステムブッシュ	1
2	ギヤ	1	19-1	マイクロスイッチ	2	37	閉鎖計ワームホイール	1	55	O リング	1
3	ベアリング	1	20	スペースコーダ	1	38	閉鎖計ギヤ	1	56	-	-
4	ワーム	1	21	セイレスサ	1	39	遮断カバ	1	57	-	-
5	ベアリング	1	22	セイミツ	1	40	指針	1	58	コネクタ	1
6	-	-	23	リミットスイッチユニット	1	41	目盛板	1	59	キャブタイヤケーブル	1
7	トルクスプリング	1	24	リミットスイッチギヤユニット	1	42	ケーブ	1	60	O リング	1
8	-	-	25	ターミナルボーム	1	43	ガスケット	2	61	-	-
9	手動ハンドル	1	26	ターミナル	1	44	O リング	1	62	-	-
10	ハンドル軸	1	27	-	1	46	シフト	1	63	オイルシール	1
11	スリップ装置	1	28	ガスケット	1	46	ガスケット	1	64	ベアリング	1
12	ガスケット	1	29	ガスケット	1	47	指針	1	65	キリカエレバ	1
13	-	-	30	ガスケット	1	48	電磁コネクタ	1	66	ガスケット	1
14	O リング	1	31	スピンドルカバ	1	49	ガスケット	1	67	ベアリング	1
15	O リング	1	32	ガスケット	1	50	オイルシール	1	68	ロックレバ	2
16	-	-	33	オイルシール	1	51	コォームホイール	1	69	ソフトグリップ	1
17	-	-	34	スベサ	1	52	オイルシール	2	70	ベアリング	1
18	スイッチカバ	1	35	ジョイント	1	53	ベアリング	2	71	モータオイルシール	1
									72	ガスケット	1

- (注) 1. モータ関係は別図で指示します。
- (注) 2. 項30ガスケットは1.5kWまで付属します。
2.2kW以上は液状ガスケットを使用します。
- (注) 3. LTMD-3, 5形では項29は付属しません。
液状ガスケットを使用します。

09.04.28 関村 岩井	項63 数記入	UNIT mm	R SCALE	図名 TITLE
03.05.23 北島 池田	項50 向き訂正	3RD. ANG. PROJ. DATE 99.10.22		メンテナンス交換部品配置図
02.06.10 本松 池田	誤記訂正	実用 APP. 構造 CKD. 設計 DWN. 形式 TYPE		
01.07.16 本松 小川	項64 誤記訂正	小川 佐藤 森本		LTMD-05, 1, 3, 5
西部電機株式会社		図番 DWG. NO.		FILE
REV. DATE DWN. APP. DESIGN		3897909		69

No. 1, 2遊水池流入ゲート

岡東浄化センターポンプ場No. 1, 2遊水池流入ゲートバルブコントロール点検整備業務委託

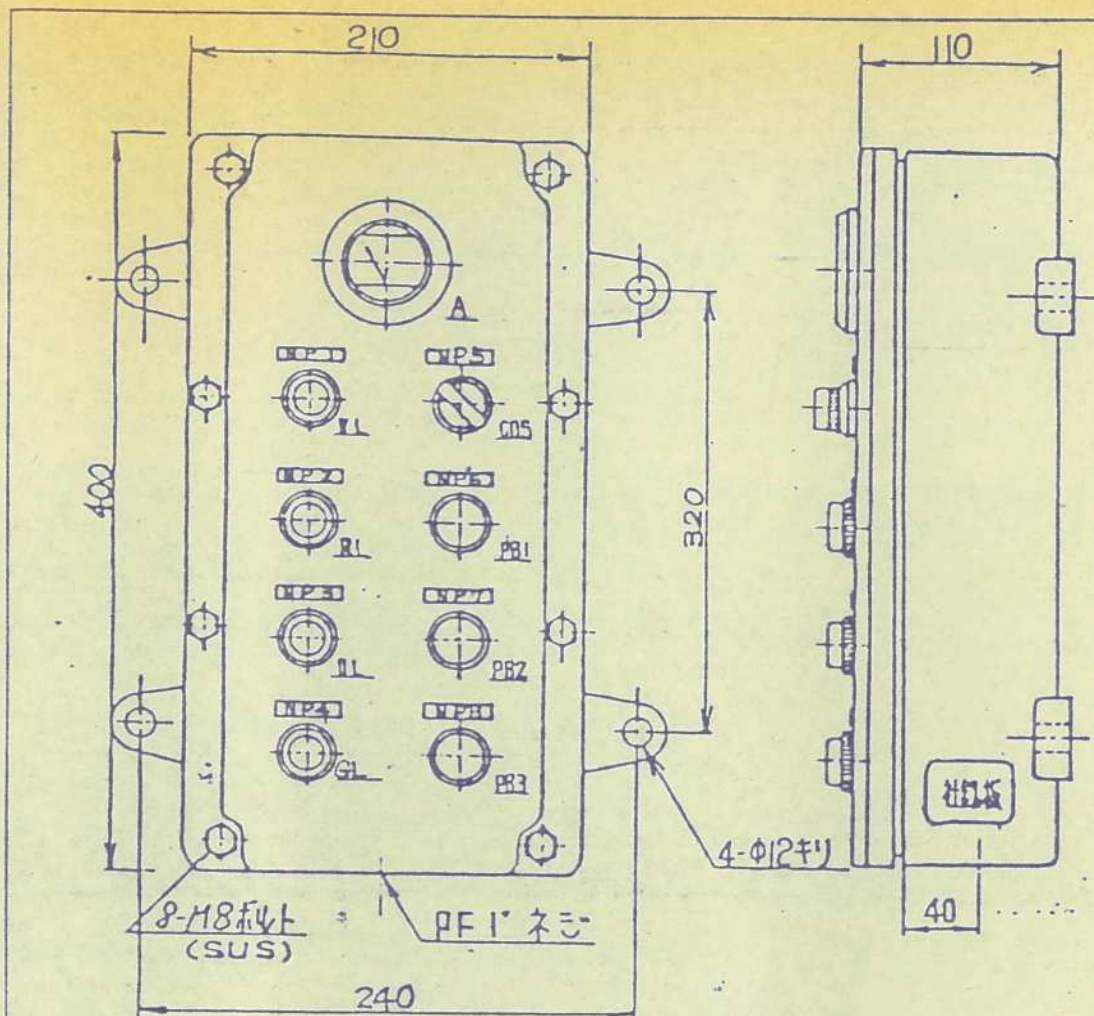

記号	取付	仕様	色	型式	メーカー
A	交流電流計	20/5A 3倍並長目盛		YS-206G	三洋
WL	表示灯	AC110/18V2W φ25	乳白色	LT25P110	中村
RL	・	・	赤色	・	・
OL	・	・	橙色	・	・
GL	・	・	緑色	・	・
OS	切替スイッチ	21.7A 1段	黒色	XS-25	中村
PB1	押釦スイッチ	1A1B	黒色	B25T-III	中村
PB2	・	1B	赤色	B25T-01	・
PB3	・	1A1B	黒色	B25T-III	・


SUS板			
NP1	電	源	NP5 中央 現場
NP2	全	用	NP6 用
NP3	故	障	NP7 停
NP4	全	用	NP8 用

正寄電機図番 M-0512539


配布先	客	機1	機2	機3	仕	水	工	検	資	製	控	計
部品コード 符号 名 称 材 質 老台分 個 数 摘 要 SEB-1用 コントロールユニット(中村電機製)												
20-80-11340-010 1台 56.1 1台												
製作番号 製作数 摘 要 年月 担当												
△ ×												
△ ×												
符 号 訂 正 記 事 年月日 担当												
株式会社 栗本鐵工所												
昭和56年1月20日												

図面③


形 式	D ₁	D ₂	D ₃	D ₄	D ₅	H ₁	H ₂	H ₃	H ₄	H ₅	H ₆	A	B	Z	L
SEB-05	110	72	70	72	85	7	56	140	69	1	5	170	145	M12	15
SEB-1	140	92	90	94	110	4	66	180	89	1	5	185	160	M12	15
SEB-2	170	118	115	118	140	4	76	220	99	1	5	220	195	M12	15
SEB-3	220	145	140	145	185	18	49	250	100	3	5	390	360	M12	22

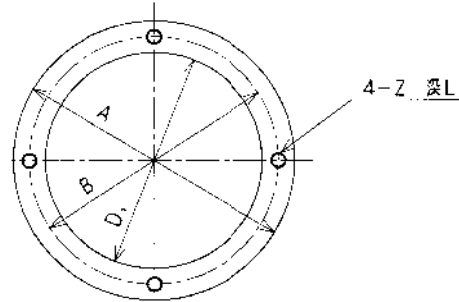

スピンドルカバ取付寸法
A カラ見ル
SEB-05, 1, 2

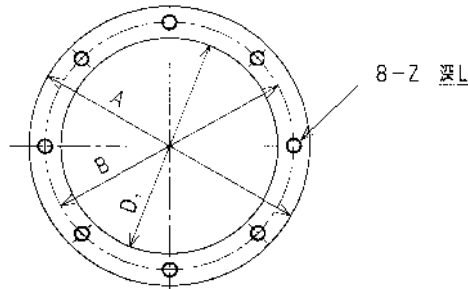

スピンドルカバ取付寸法
A カラ見ル
SEB-3

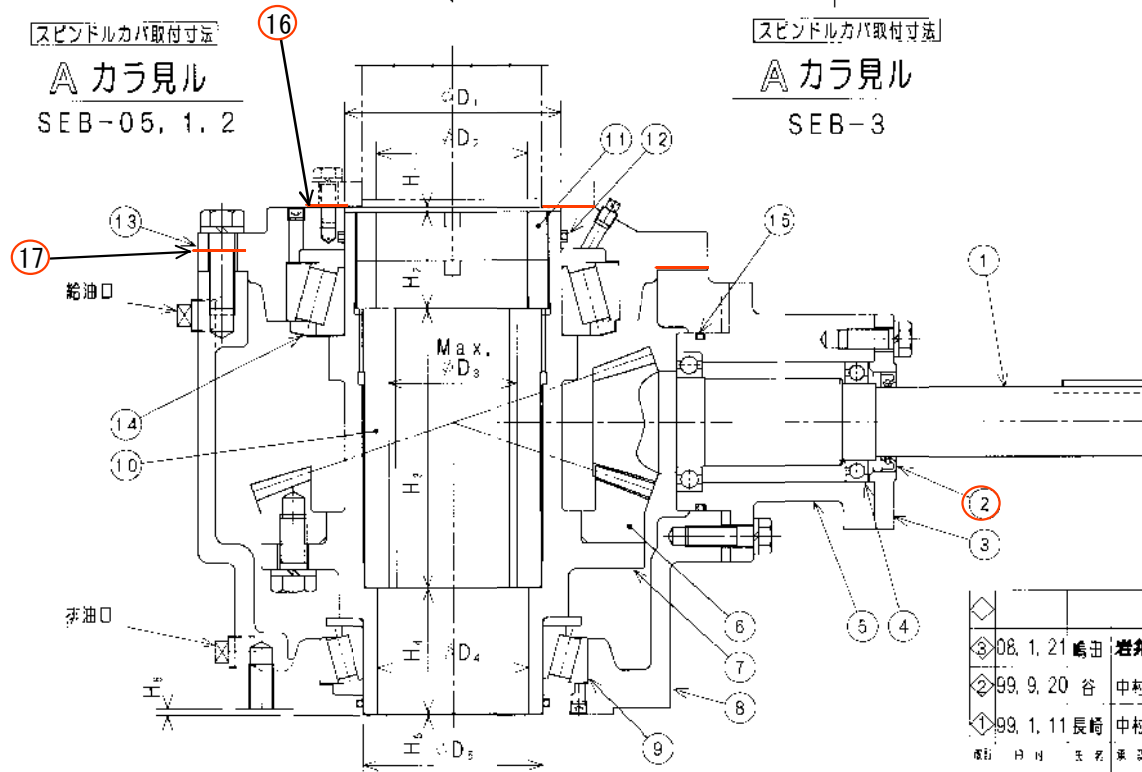

項	名 称
1	A ギヤ
2	オイルシール
3	B カバ
4	ボールベアリング
5	Bハウジング
6	B ギヤ
7	スリーブ
8	ギヤケース
9	ローバアリング
10	メネジ
11	ナット
12	O リング
13	ギヤカバ
14	ニロスリング
15	O リング
16	ガスケット
17	ガスケット

No. 1, 2遊水池流入ゲート

DATE	REV	DESCRIPTION	UNIT	SCALE	FILE
西部電機株式会社			No. 1, 2遊水池流入ゲートバルブコントロール点検整備業務委託		
図 名 T T Y C : バルブコントロール			SEB-05, 1, 2, 3		
図 号 DWG. NO.			3895482		