

地積測量図(資料3)

公用

登記年月日：平成27年4月16日

これは図面に記録されている内容を証明した書面である。
令和8年4月28日
岡山地方裁判所


登記官

廣兼昌久



地積測量図
土地所在図

地番	8-101, 8-102
土地の所在	岡山市北区大供一丁目

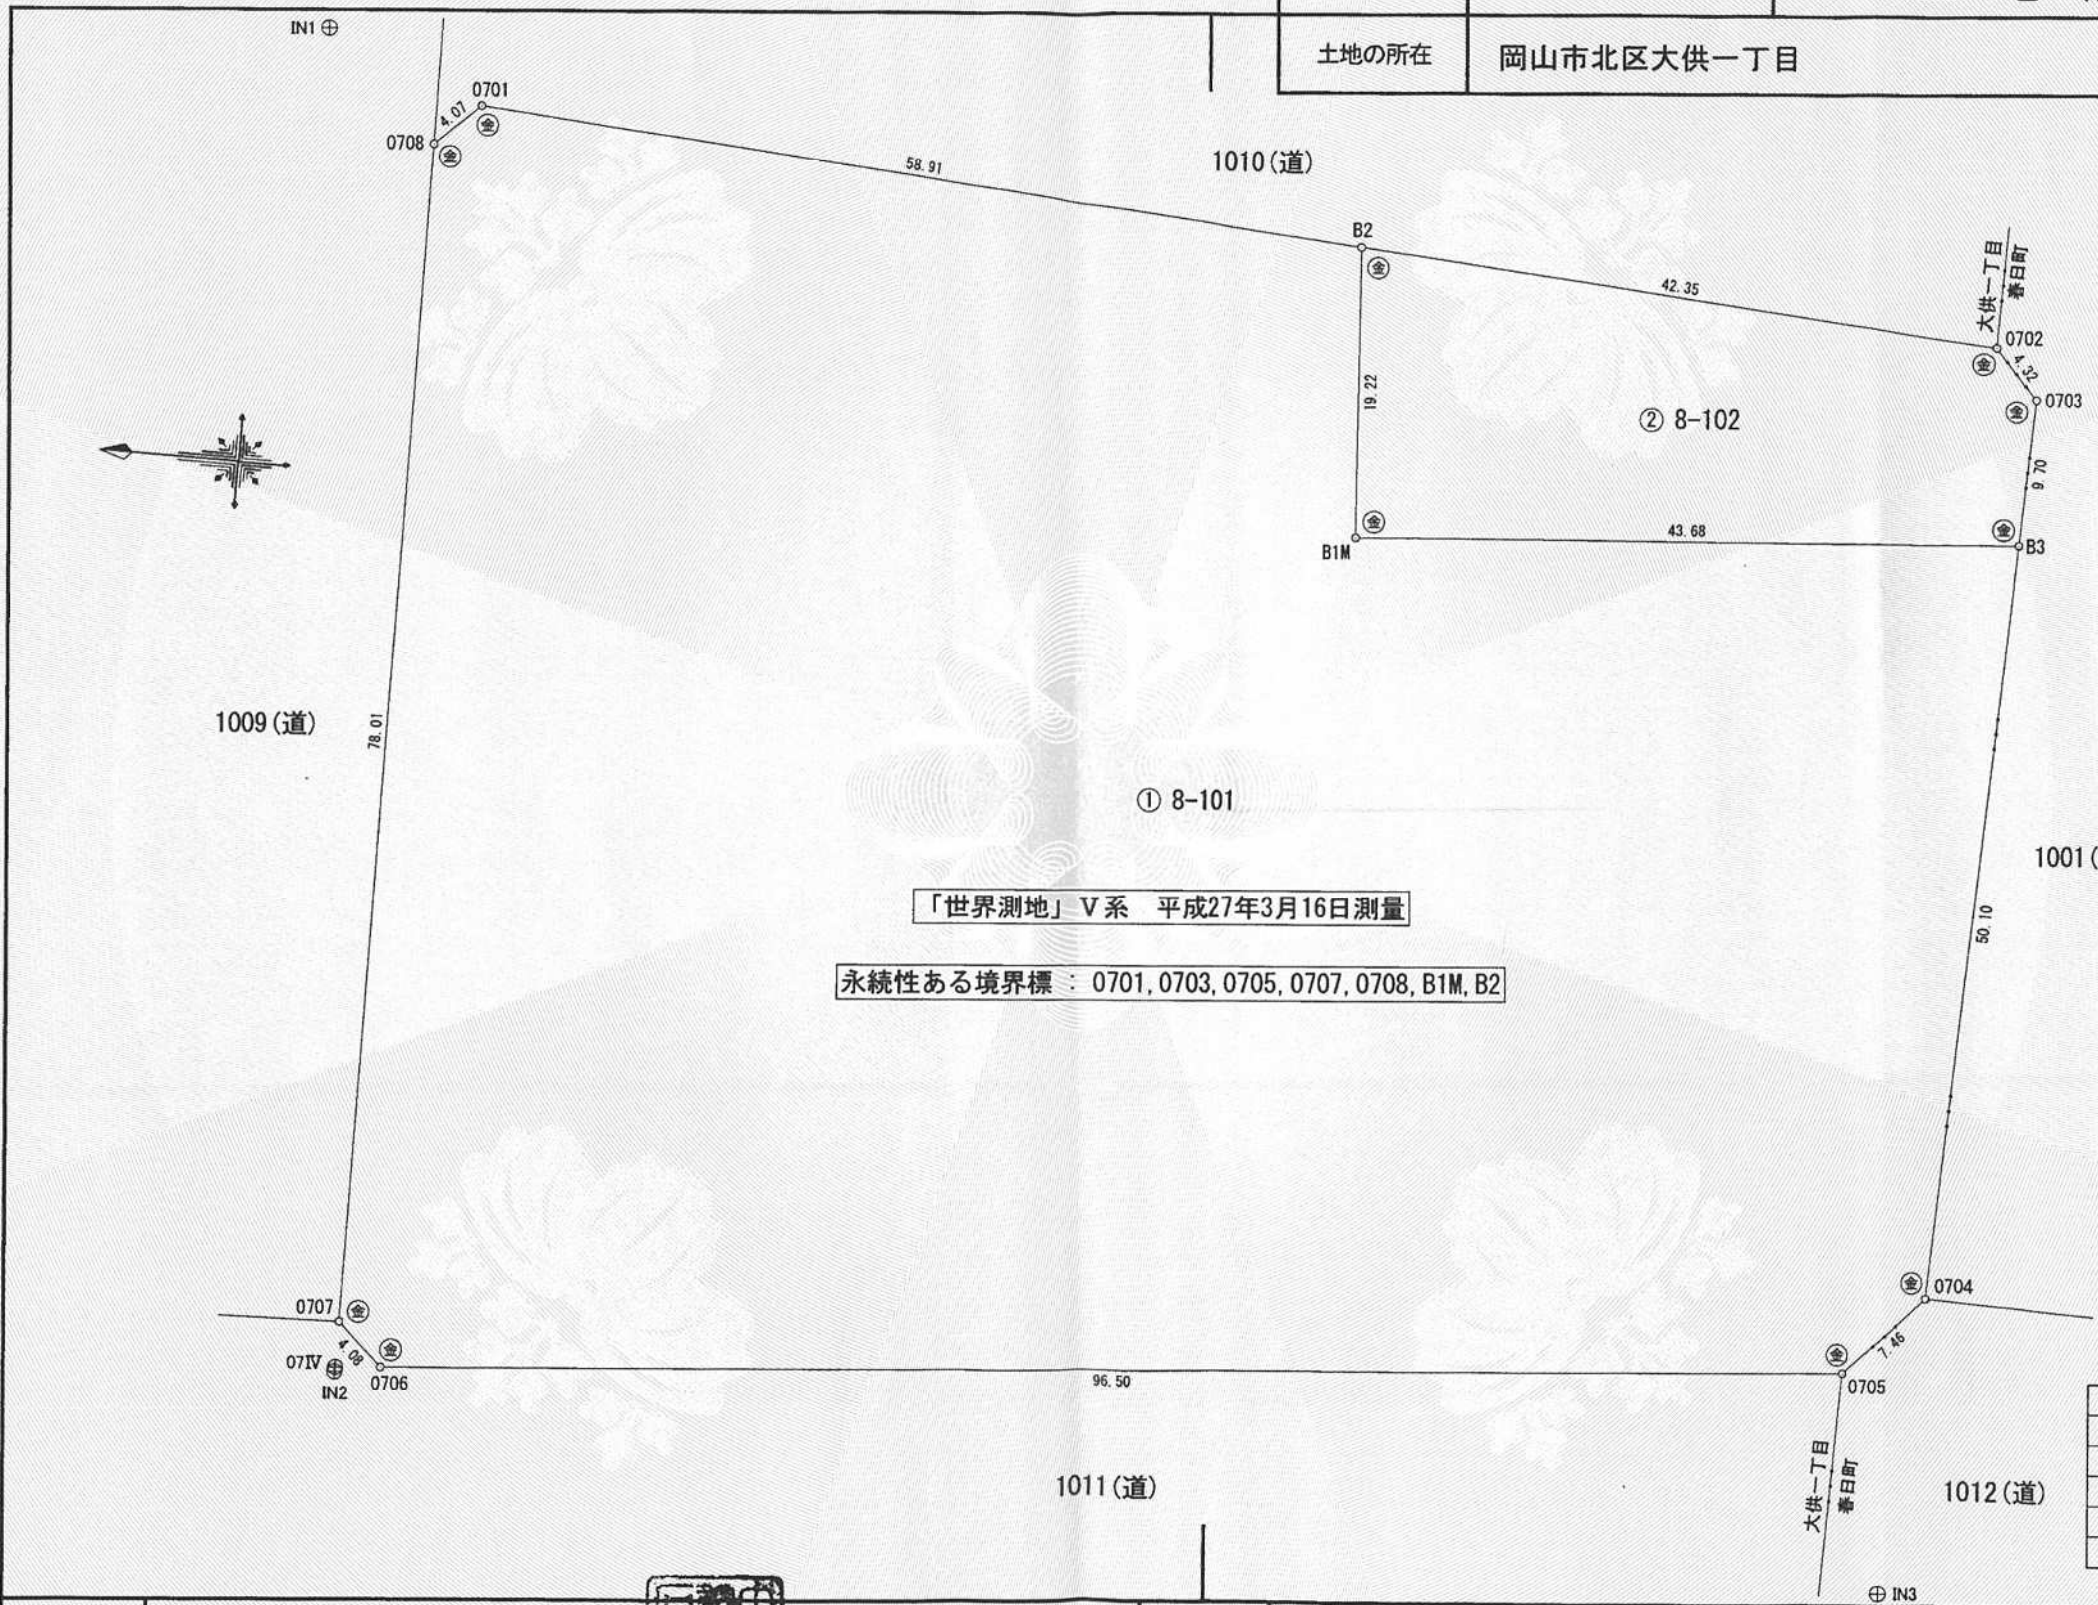

「世界測地」V系 平成27年3月16日測量
永続性ある境界標：0701, 0703, 0705, 0707, 0708, B1M, B2

筆界点	境界標の種類
㊦	コンクリート杭
㊧	金 属 標
㊨	金 属 釘
㊩	プラスチック杭
㊪	赤 ペ ン キ

作 成 者	土地家屋調査士 岡山市北区津高416番地 石島 弘 章 (平成27年4月8日作成)	申 請 人	国家公務員共済組合連合会 理事長 尾 原 榮 夫	縮 尺	1/500
-------	---	-------	--------------------------	-----	-------

これは図面に記録されている内容を証明した書面である。
令和8年4月28日 岡山地方事務局

登記官

廣兼昌久



地積測量図
土地所在図

2/2

地番	8-101, 8-102
土地の所在	岡山市北区大供一丁目

求積表

地番	① 8-101			
NO	杭種	X _n	Y _n	距離
0701	金属標	-149059.009	-37789.795	4.07
0708	金属標	-149056.031	-37792.572	78.01
0707	金属標	-149056.395	-37870.582	4.08
0706	金属標	-149059.400	-37873.345	96.50
0705	金属標	-149155.603	-37865.705	7.46
0704	金属標	-149160.764	-37860.313	50.10
B3	金属標	-149162.540	-37810.242	43.68
B1M	金属標	-149118.971	-37813.361	19.22
B2	金属標	-149117.762	-37794.173	58.91
合計面積		7282.5859380		
地積		7282.58		m ²
坪数		2202.98		坪

地番	② 8-102			
NO	杭種	X _n	Y _n	距離
B2	金属標	-149117.762	-37794.173	19.22
B1M	金属標	-149118.971	-37813.361	43.68
B3	金属標	-149162.540	-37810.242	9.70
0703	金属標	-149162.884	-37800.541	4.32
0702	金属標	-149159.999	-37797.320	42.35
合計面積		703.3291195		
地積		703.32		m ²
坪数		212.75		坪

座標一覧表

点名	X座標	Y座標	備考
20C32	-148999.983	-37737.880	都市再生街区多角点
4A426	-149002.311	-37829.462	都市再生街区補助点
4A437	-149402.285	-37894.093	都市再生街区補助点
20C74	-149414.154	-37851.231	都市再生街区多角点
IN1	-149048.470	-37785.553	引照点(調査士会標)
IN2	-149056.379	-37873.870	引照点(調査士会標)
IN3	-149159.198	-37879.929	引照点(調査士会標)
IN4	-149174.651	-37790.508	引照点(調査士会標)
07IV	-149056.409	-37873.582	引照点(街区点)

作成者	土地家屋調査士 岡山市北区津高4-1-6 石島弘章 (平成27年4月8日作成)	申請人	国家公務員共済組合連合会 理事長 尾原 榮夫	縮尺	1/
-----	---	-----	------------------------	----	----