


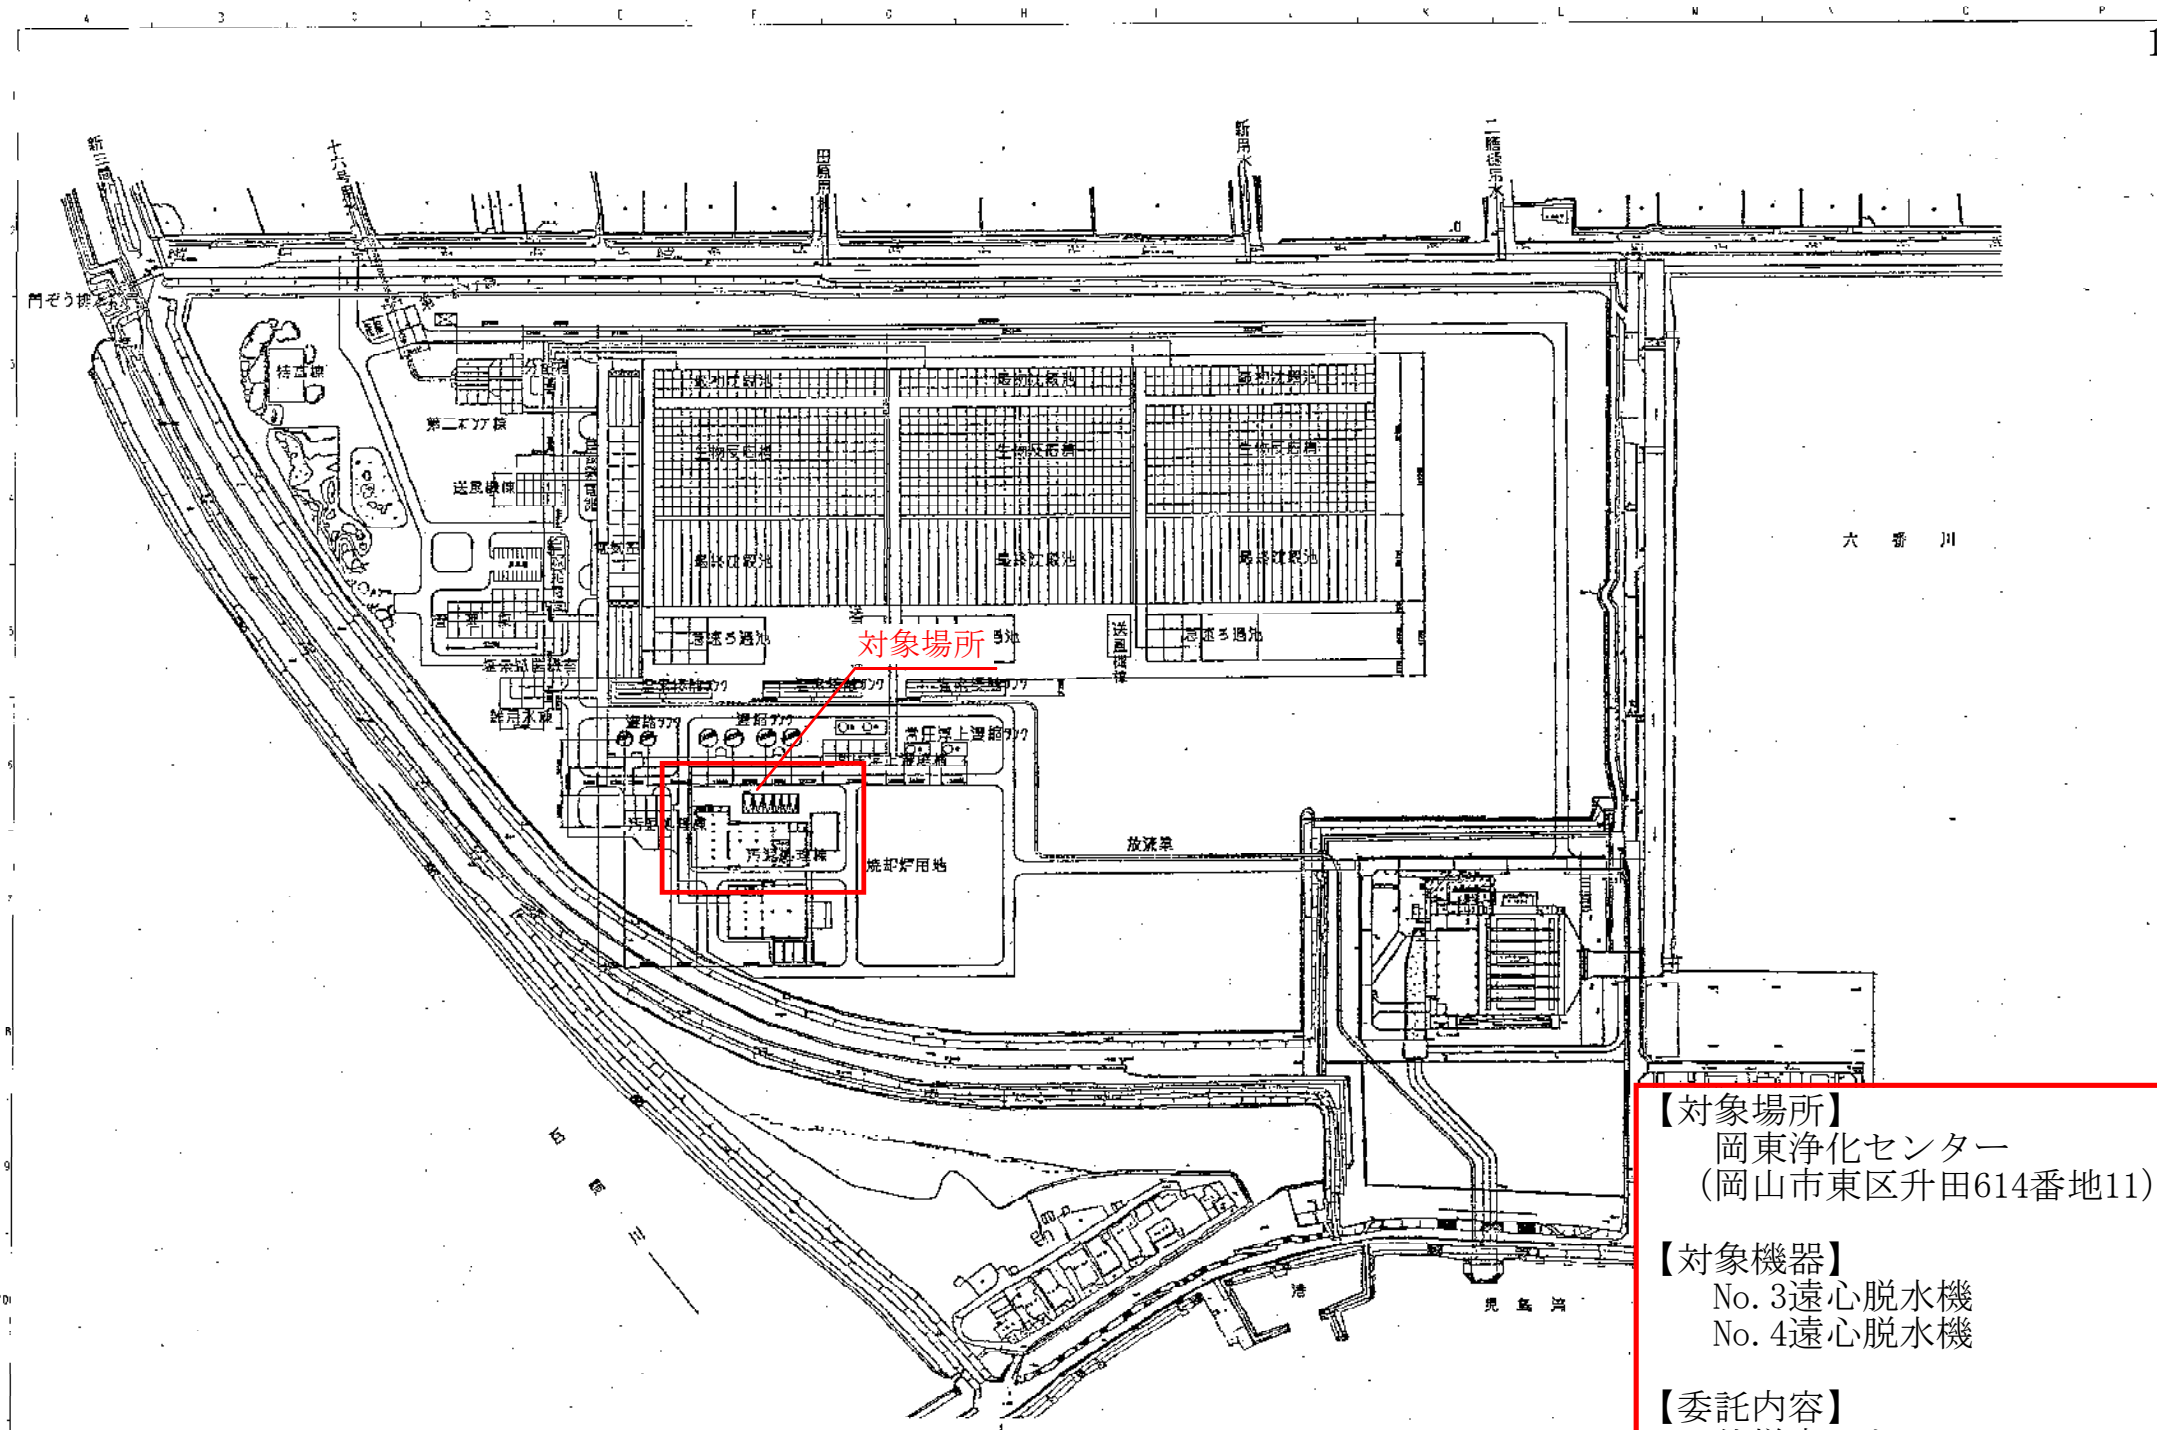

【対象場所】
岡東浄化センター
(岡山市東区升田614番地11)



【対象機器】
No. 3遠心脱水機
No. 4遠心脱水機

【委託内容】
仕様書のとおり

岡東浄化センター遠心脱水機定期点検調整業務委託

機器配置図


1階上部平面図

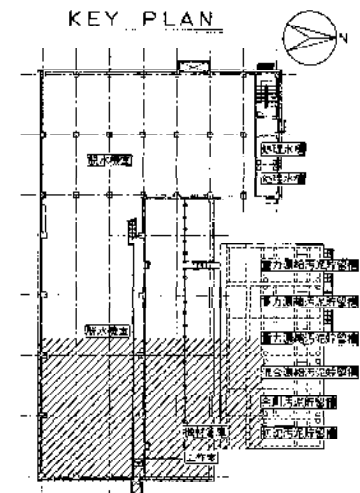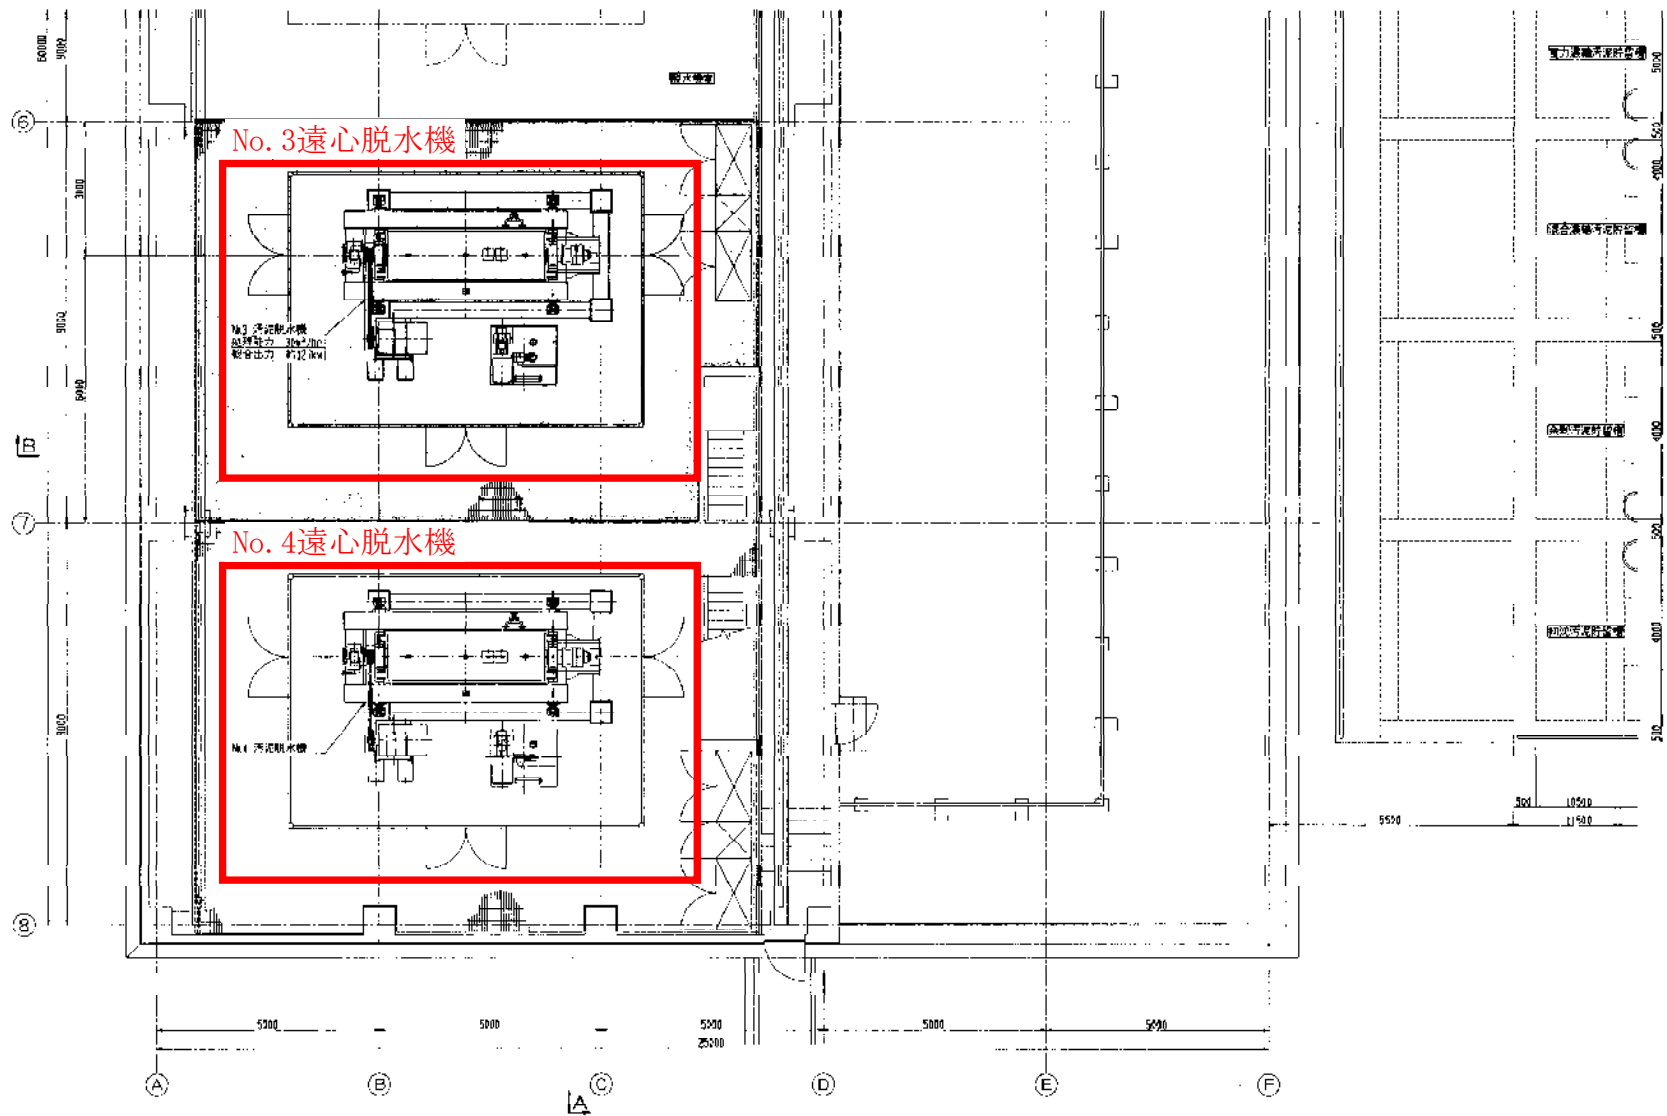






岡東浄化センター遠心脱水機定期点検調整業務委託

機器断面図


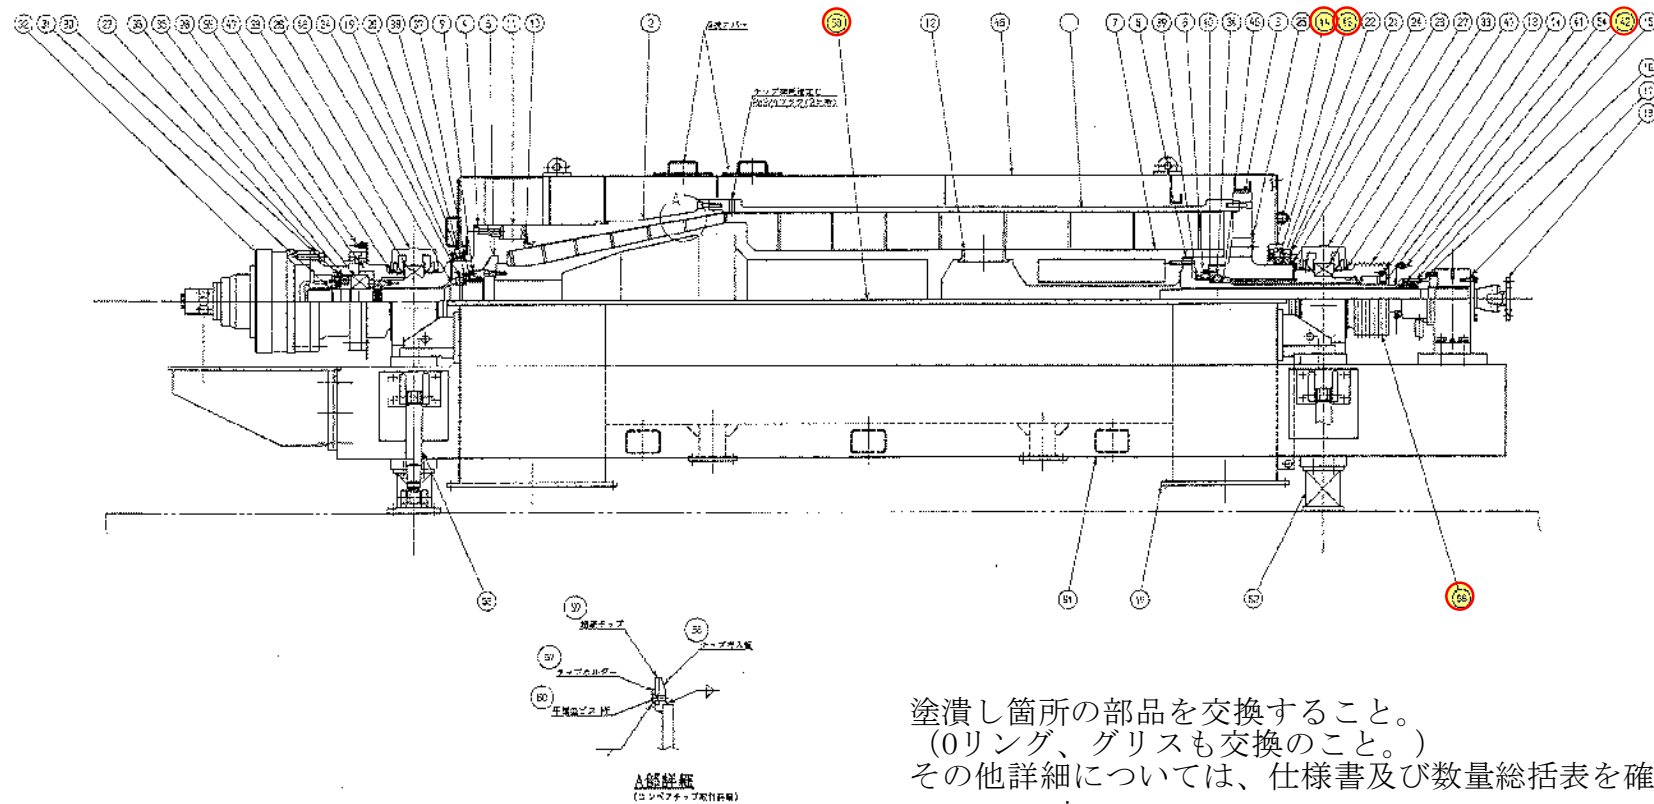

No. 3油圧ユニット外形図

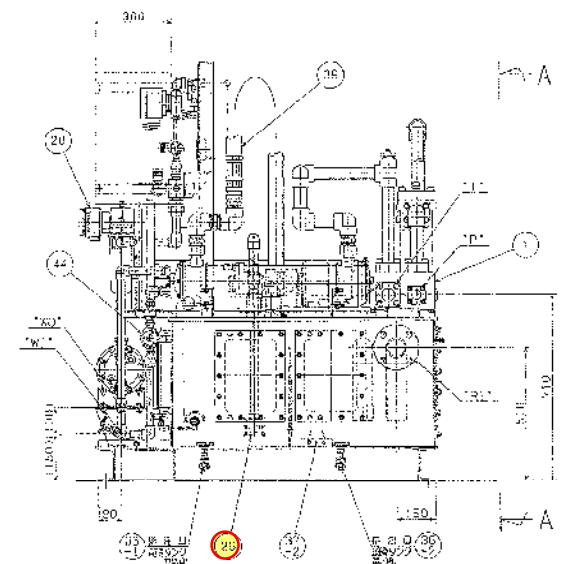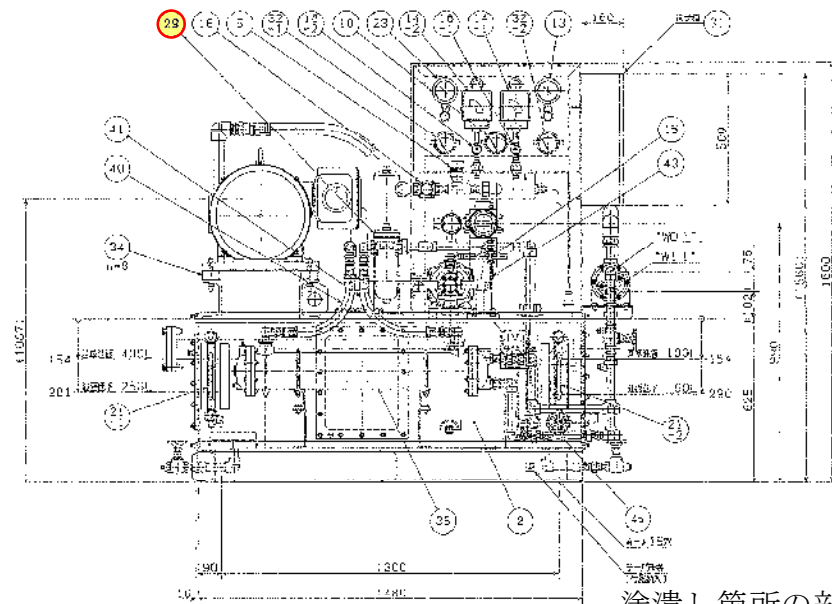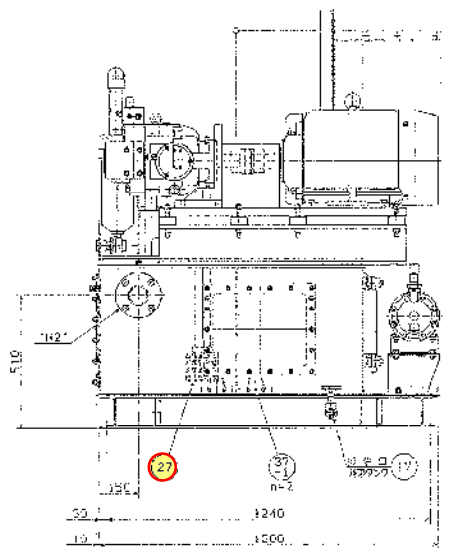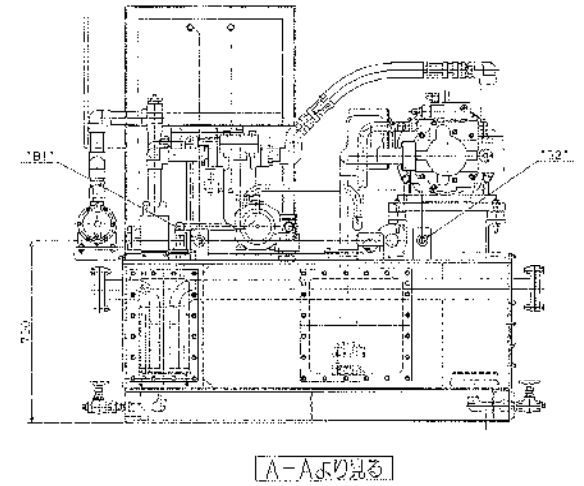
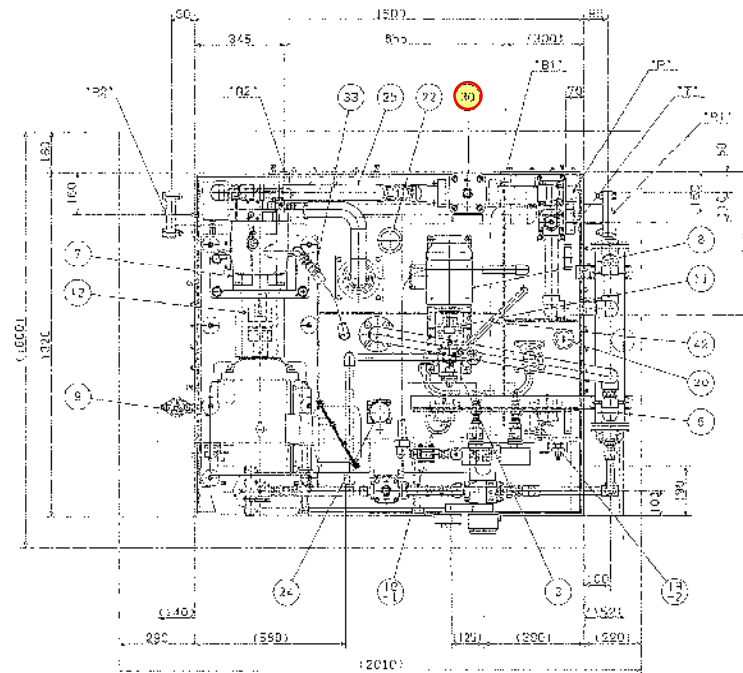


塗潰し箇所の部品を交換すること。
 その他詳細については、仕様書及び数量総括表を確認のこと。

岡東浄化センター遠心脱水機定期点検調整業務委託

No. 3油圧ユニット回路図

塗潰し箇所の部品を交換すること。
 その他詳細については、仕様書及び数量総括表を確認のこと。

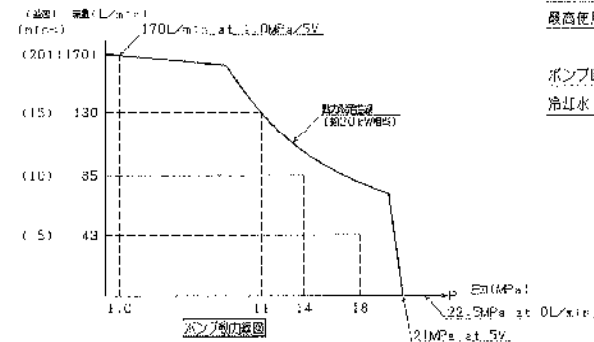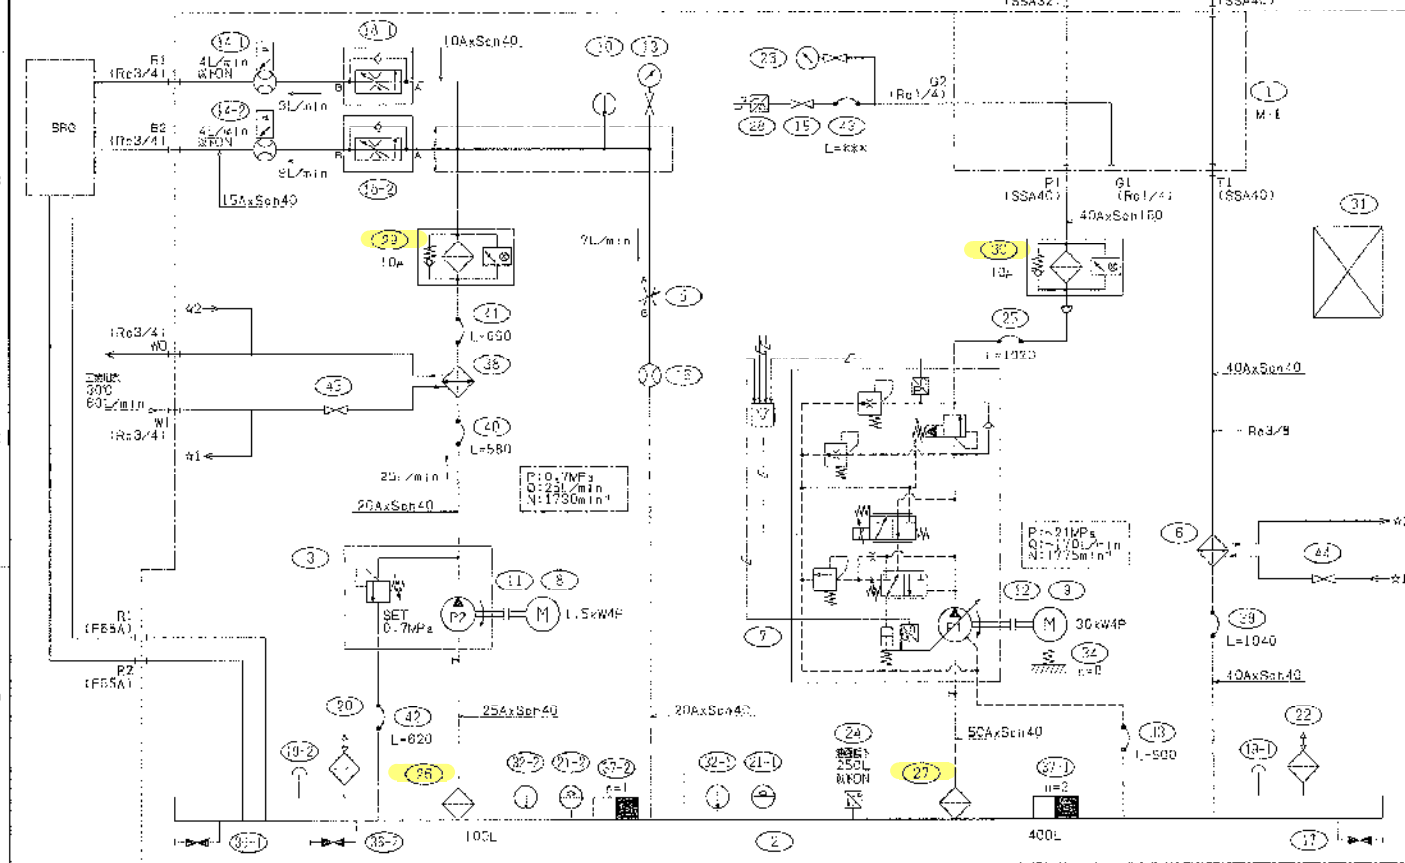


仕様	基準 P1	調整 P2
最高使用圧力:	21MPa	0.7MPa
ポンプ吐出量:	130L/min以上 at 11MPa	25L/min以上 at 0.3MPa
冷却水:	工業用水 60L/min	
	MAX 20°C 圧力 0.3MPa (MAX)	
	オイルシール交換量 12.1kW (8) 圧升系	
	オイルクーラ交換量 4.8kW (36) 減速系	

液圧ポート接続図

記号	MARK	P	T	R1	R2	B1	B2	W1	W2
口径	SIZE	32A	40A	65A	65A	3/4	3/4	3/4	3/4
形状	TYPE	JIS 21MPa (SUS-SSA)	JIS 10K						
		交換フランジ							



電源仕様 SPECIFICATION	
電力系	POWER SUPPLY : AC400V 60Hz 3相
制御系	OPERATING VOLTAGE : AC100V 60Hz 単相
	DC 24V (CON-2)
塗装色	COLOR OF PAINT : 10 GY 6/2
作動油	HYDRAULIC FLUID : ISO VG68

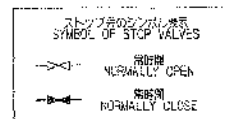




JOE NO. 3230101

岡東浄化センター
 遠心脱水機定期点検調整業務委託

No. 4油圧ユニット外形図

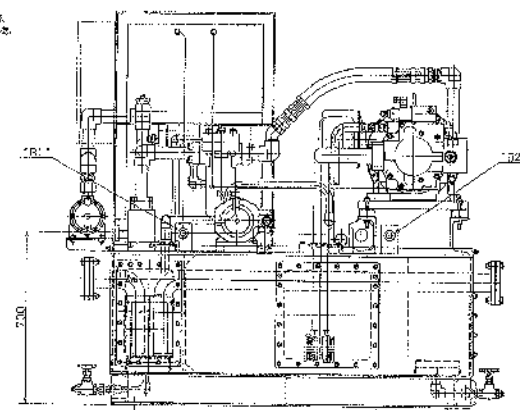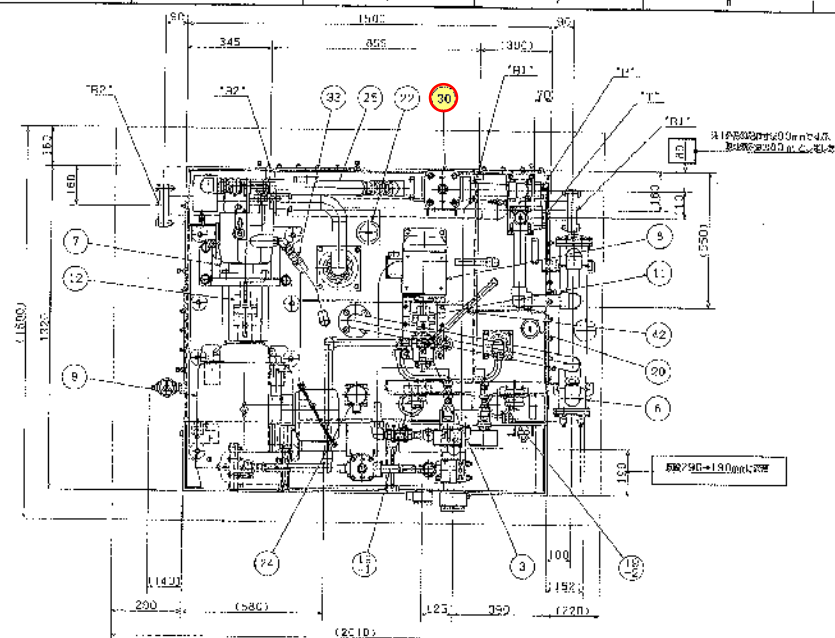

A Aより見る

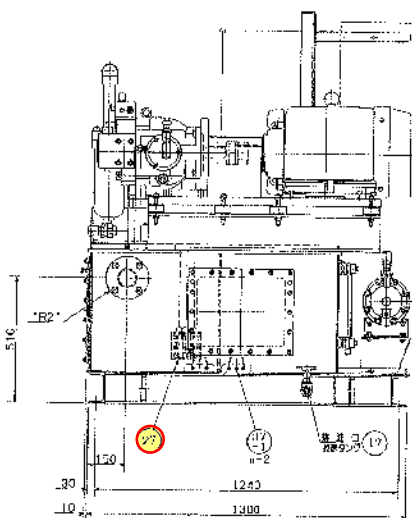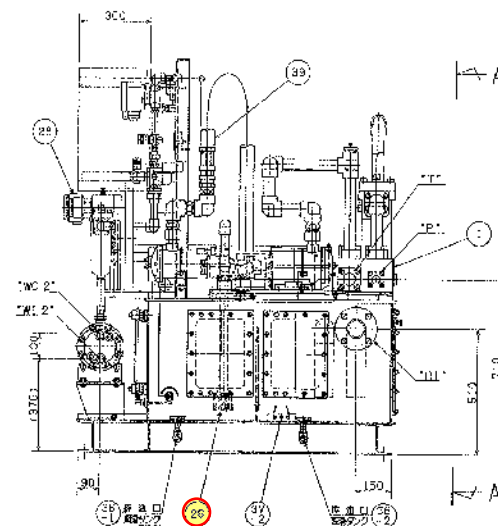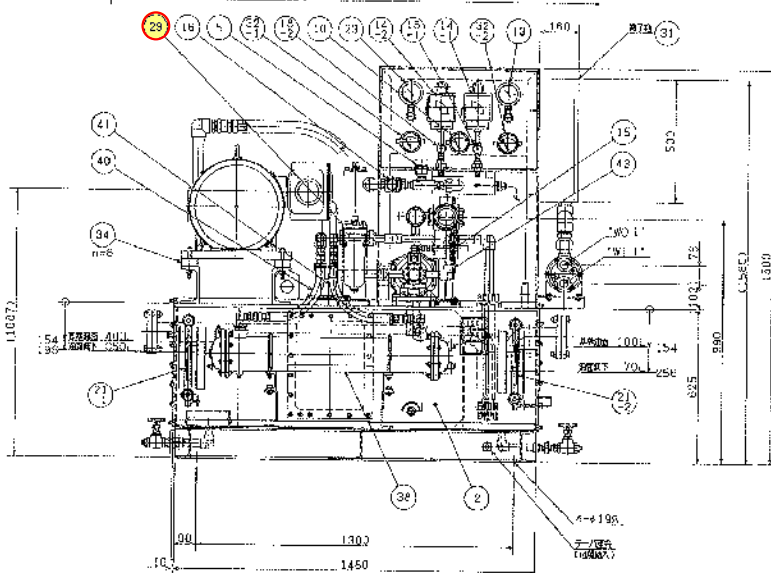

JCB NO. 3191664


重量: 約1400kg
(概算値)

塗潰し箇所の部品を交換すること。
 その他詳細については、仕様書及び数量総括表を確認のこと。


岡東浄化センター遠心脱水機定期点検調整業務委託

No. 4油圧ユニット回路図

塗潰し箇所の部品を交換すること。
その他詳細については、仕様書及び数量総括表を確認のこと。

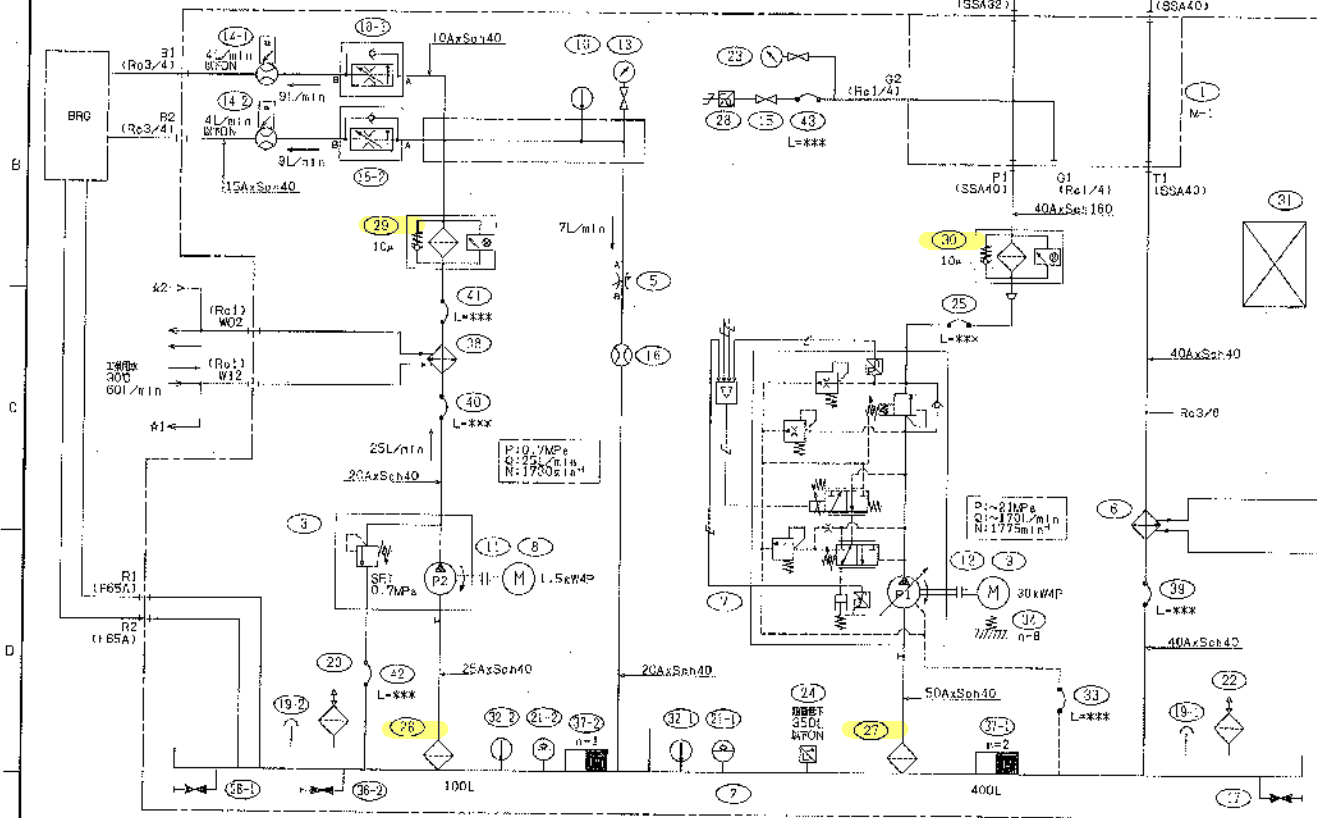

メインモータ外形図

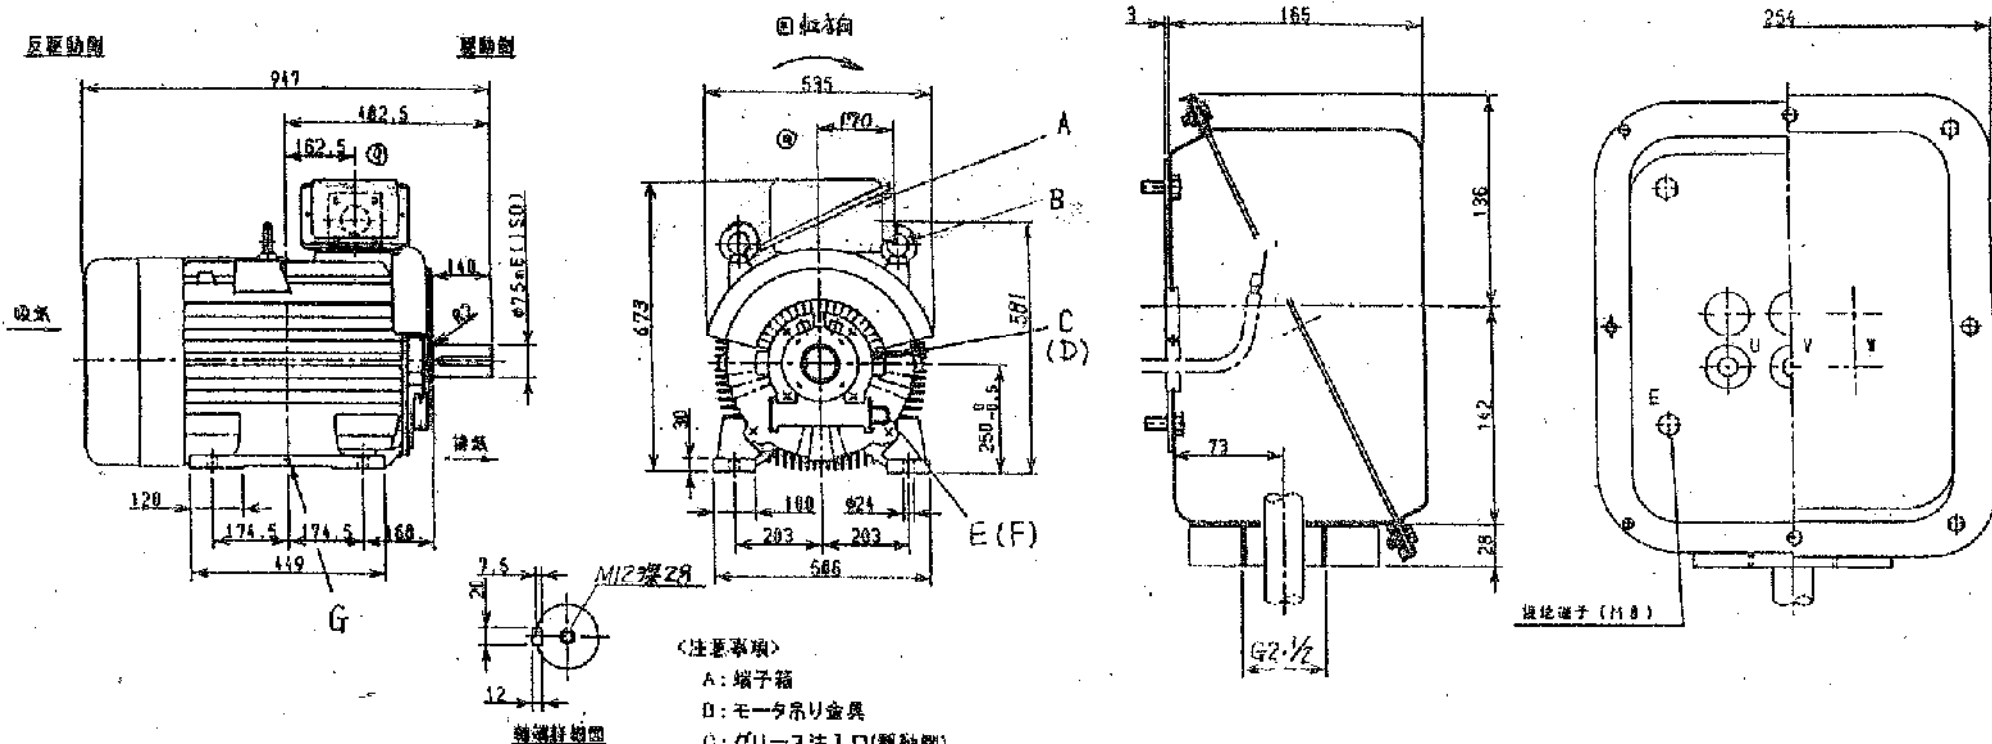

No. 3遠心脱水機用 SER No. 01118594DS1
No. 4遠心脱水機用 SER No. 99128534DS1

MLA9253B	4	3	90~45 kW	400~203 V	162~162 A	60~30.4 Hz	1775~889 1/min	連続	F	JEC-37-1979	535kg
形式	個数	相数	出力	電圧	電流	周波数	回転速度	定格	絶縁	規格	質量(約)

250H	JPW44
仕様	保護構造

軸受	駆動側	NU318
	反駆動側	6314
グリース	マルテンゾ LRL3	

寸法単位: mm

岡東浄化センター遠心脱水機
定期点検調整業務委託

年月日 署名 承認			NYS		名	
製造			調製		検査	
富士電機株式会社			記号		備考	