


(令和7年度)

施設の配置図	縮尺	1/1300 (A4)	学校名	伊島小学校	調査番号	(都道府県)	(市町村)	(学 校)	整理番号	0069-1
	0	10	20	30	40	50	m			

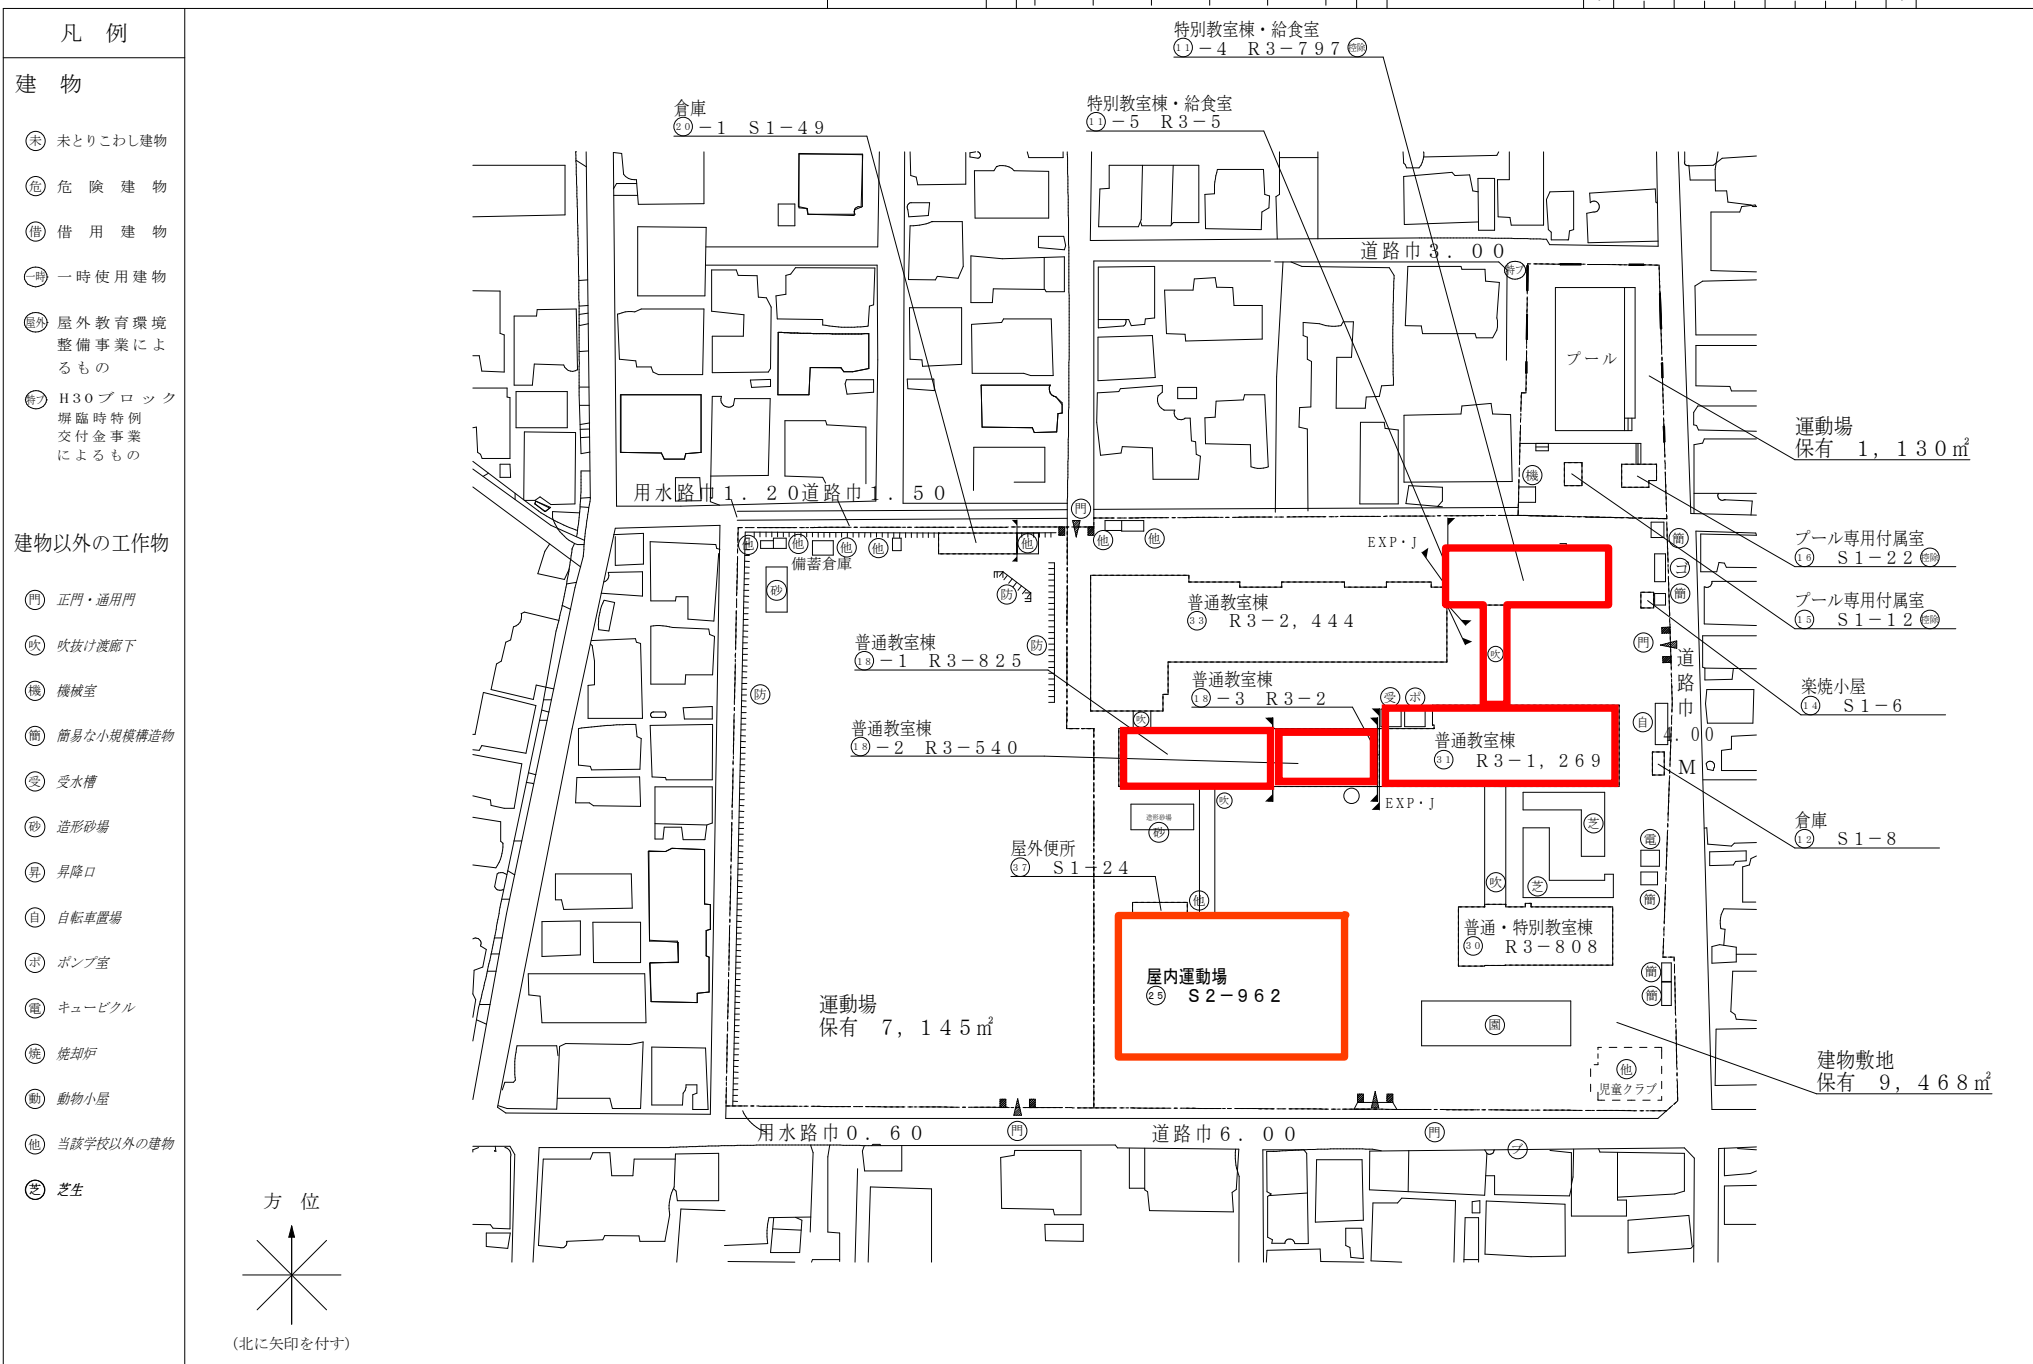


(令和7年度)


平 面 図	縮 尺	1 / 6 0 0 (A4) 0 5 10 15 20 m	学 校 名	伊 島 小 学 校	調 査 番 号	(都道府県)	(市町村)	(学 校)	整 理 番 号	0 0 6 9 - 2
					33	201	0017			

○：検体採取想定箇所




1 階

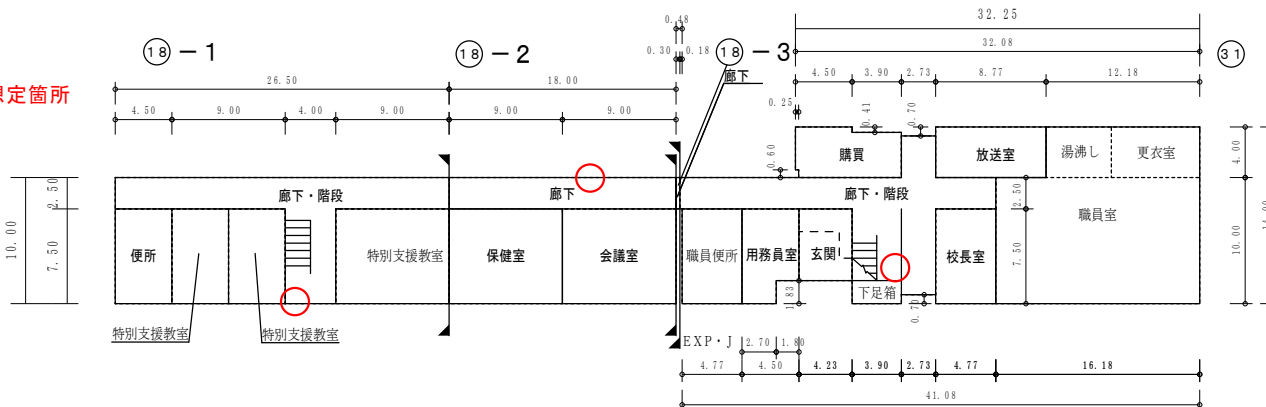

2 階

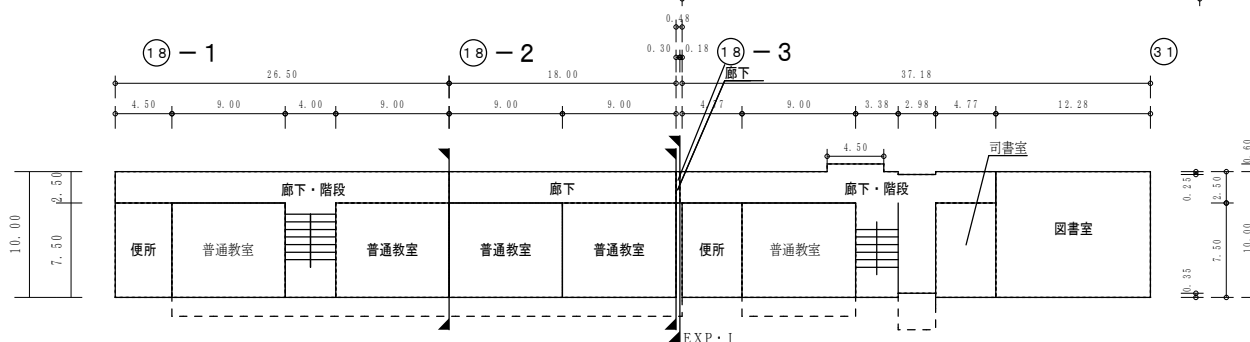

3 階

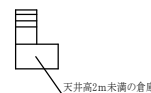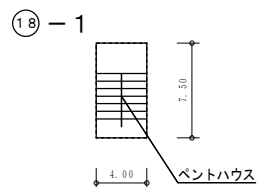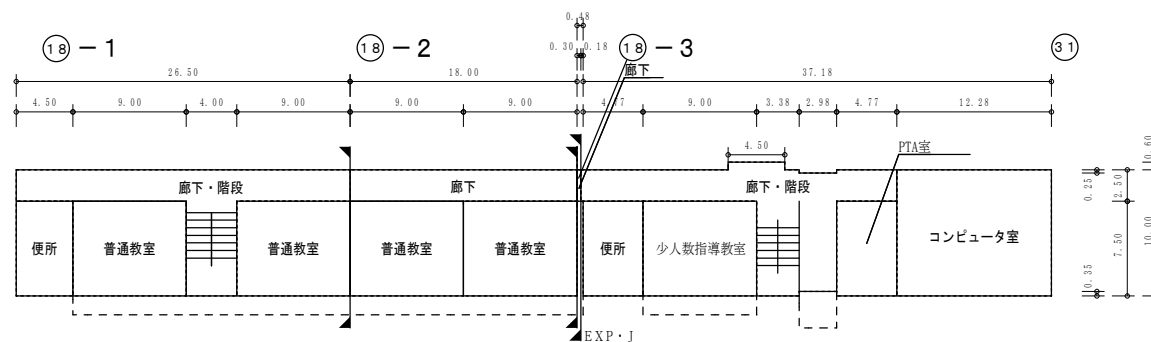

(令和7年度)

平面図

縮尺

1/600 (A4)

学校名

伊島小学校

調査番号

33

(都道府県)

201

(市町村)






0017

(学校)

整理番号

009-3

○：検体採取想定箇所

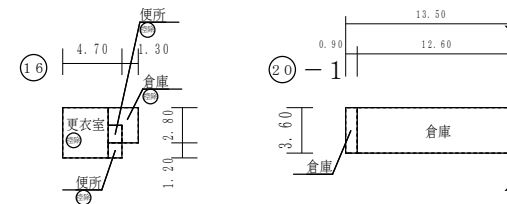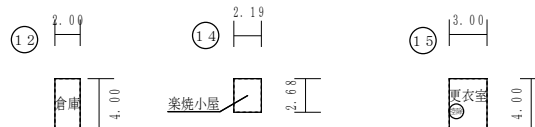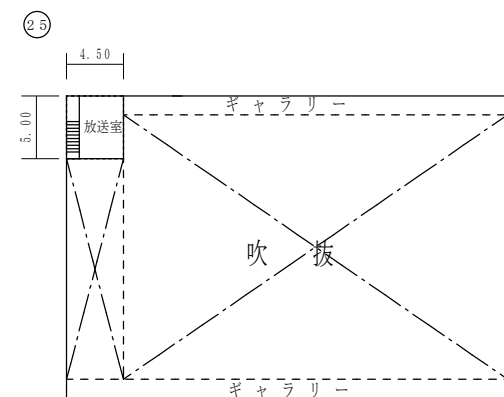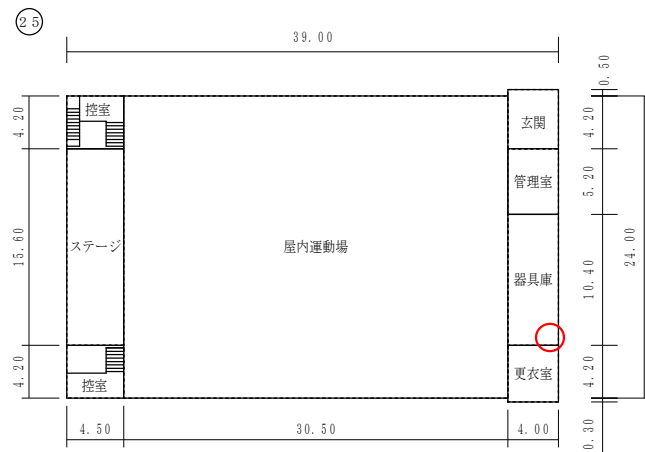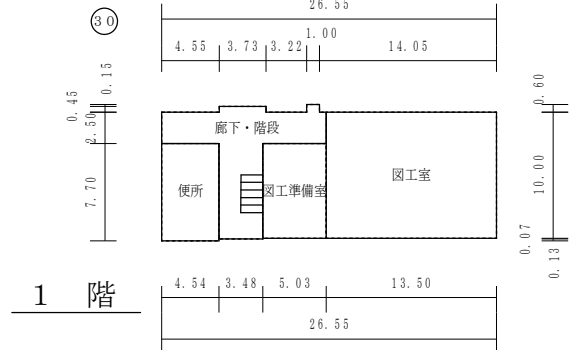


保有控除
プール専用付属室 34.44㎡

(令和7年度)


平面図	縮尺	1/600 (A4)	学校名	伊島小学校	調査番号	(都道府県)	(市町村)	(学 校)	整理番号	0069-4
		0 5 1.0 1.5 2.0 m			33	20	10	017		

○：検体採取想定箇所


1 階

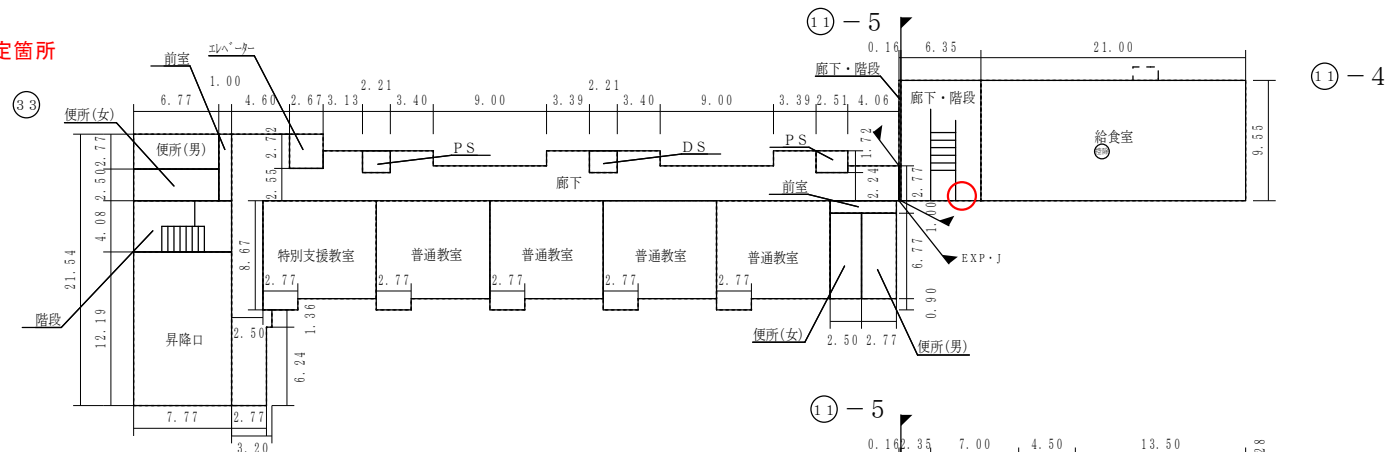

2 階

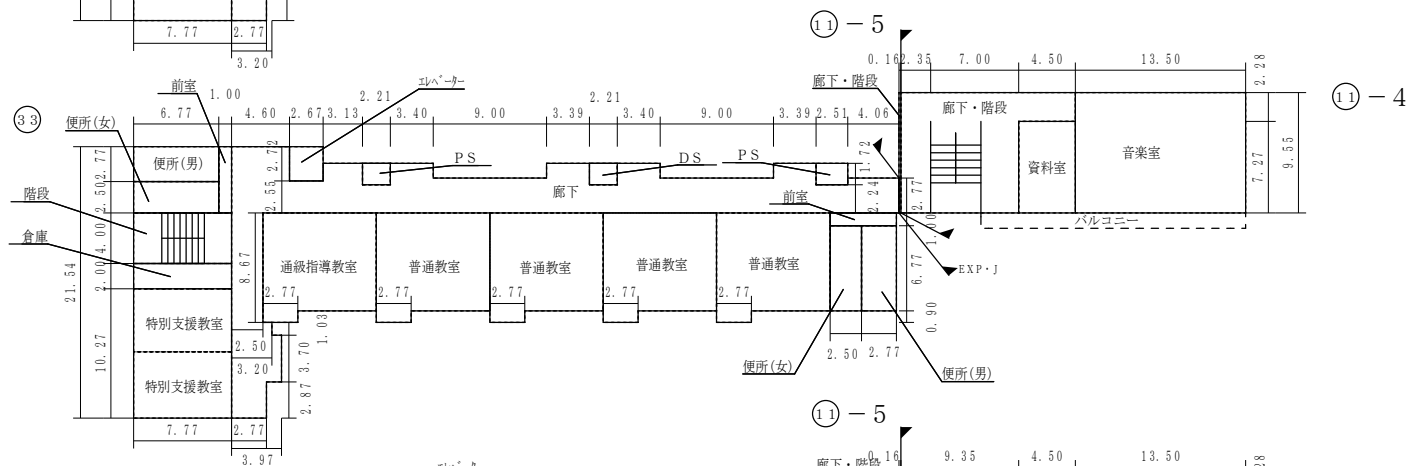


3 階

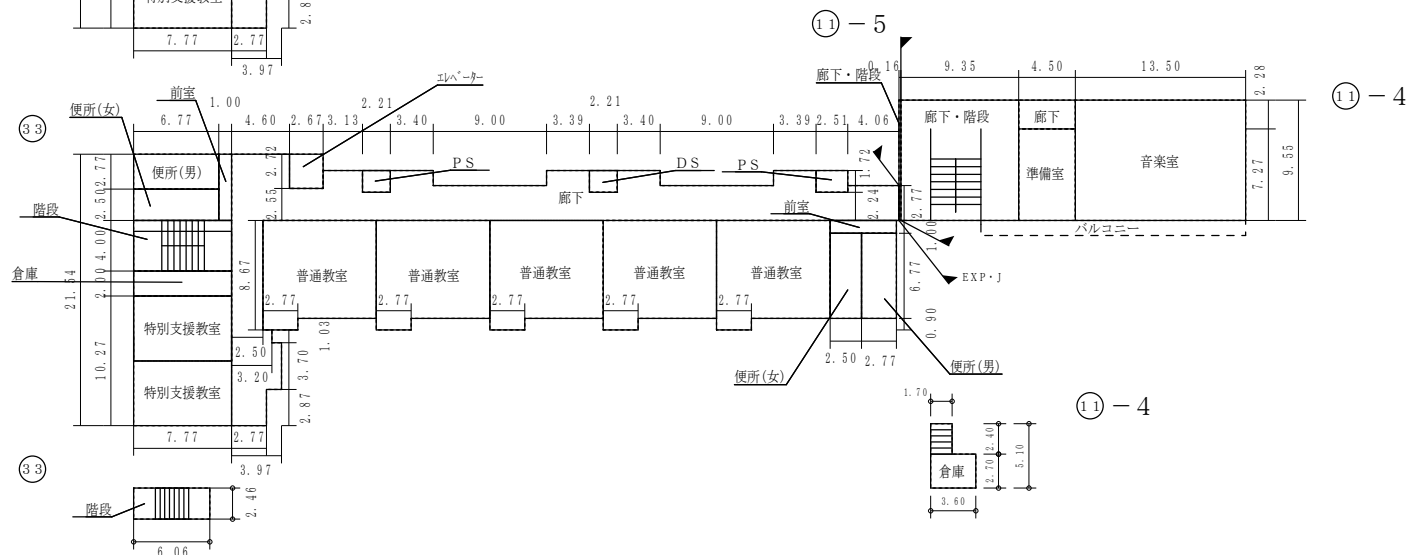

通級指導教室 72m²
保有控除
給食室 200.55m²

(令和7年度)

施設の配置図	縮尺	1/1300 (A4)	学校名	石井小学校	調査番号	(都道府県)	(市町村)	(学 校)	整理番号
					33	20	10	018	

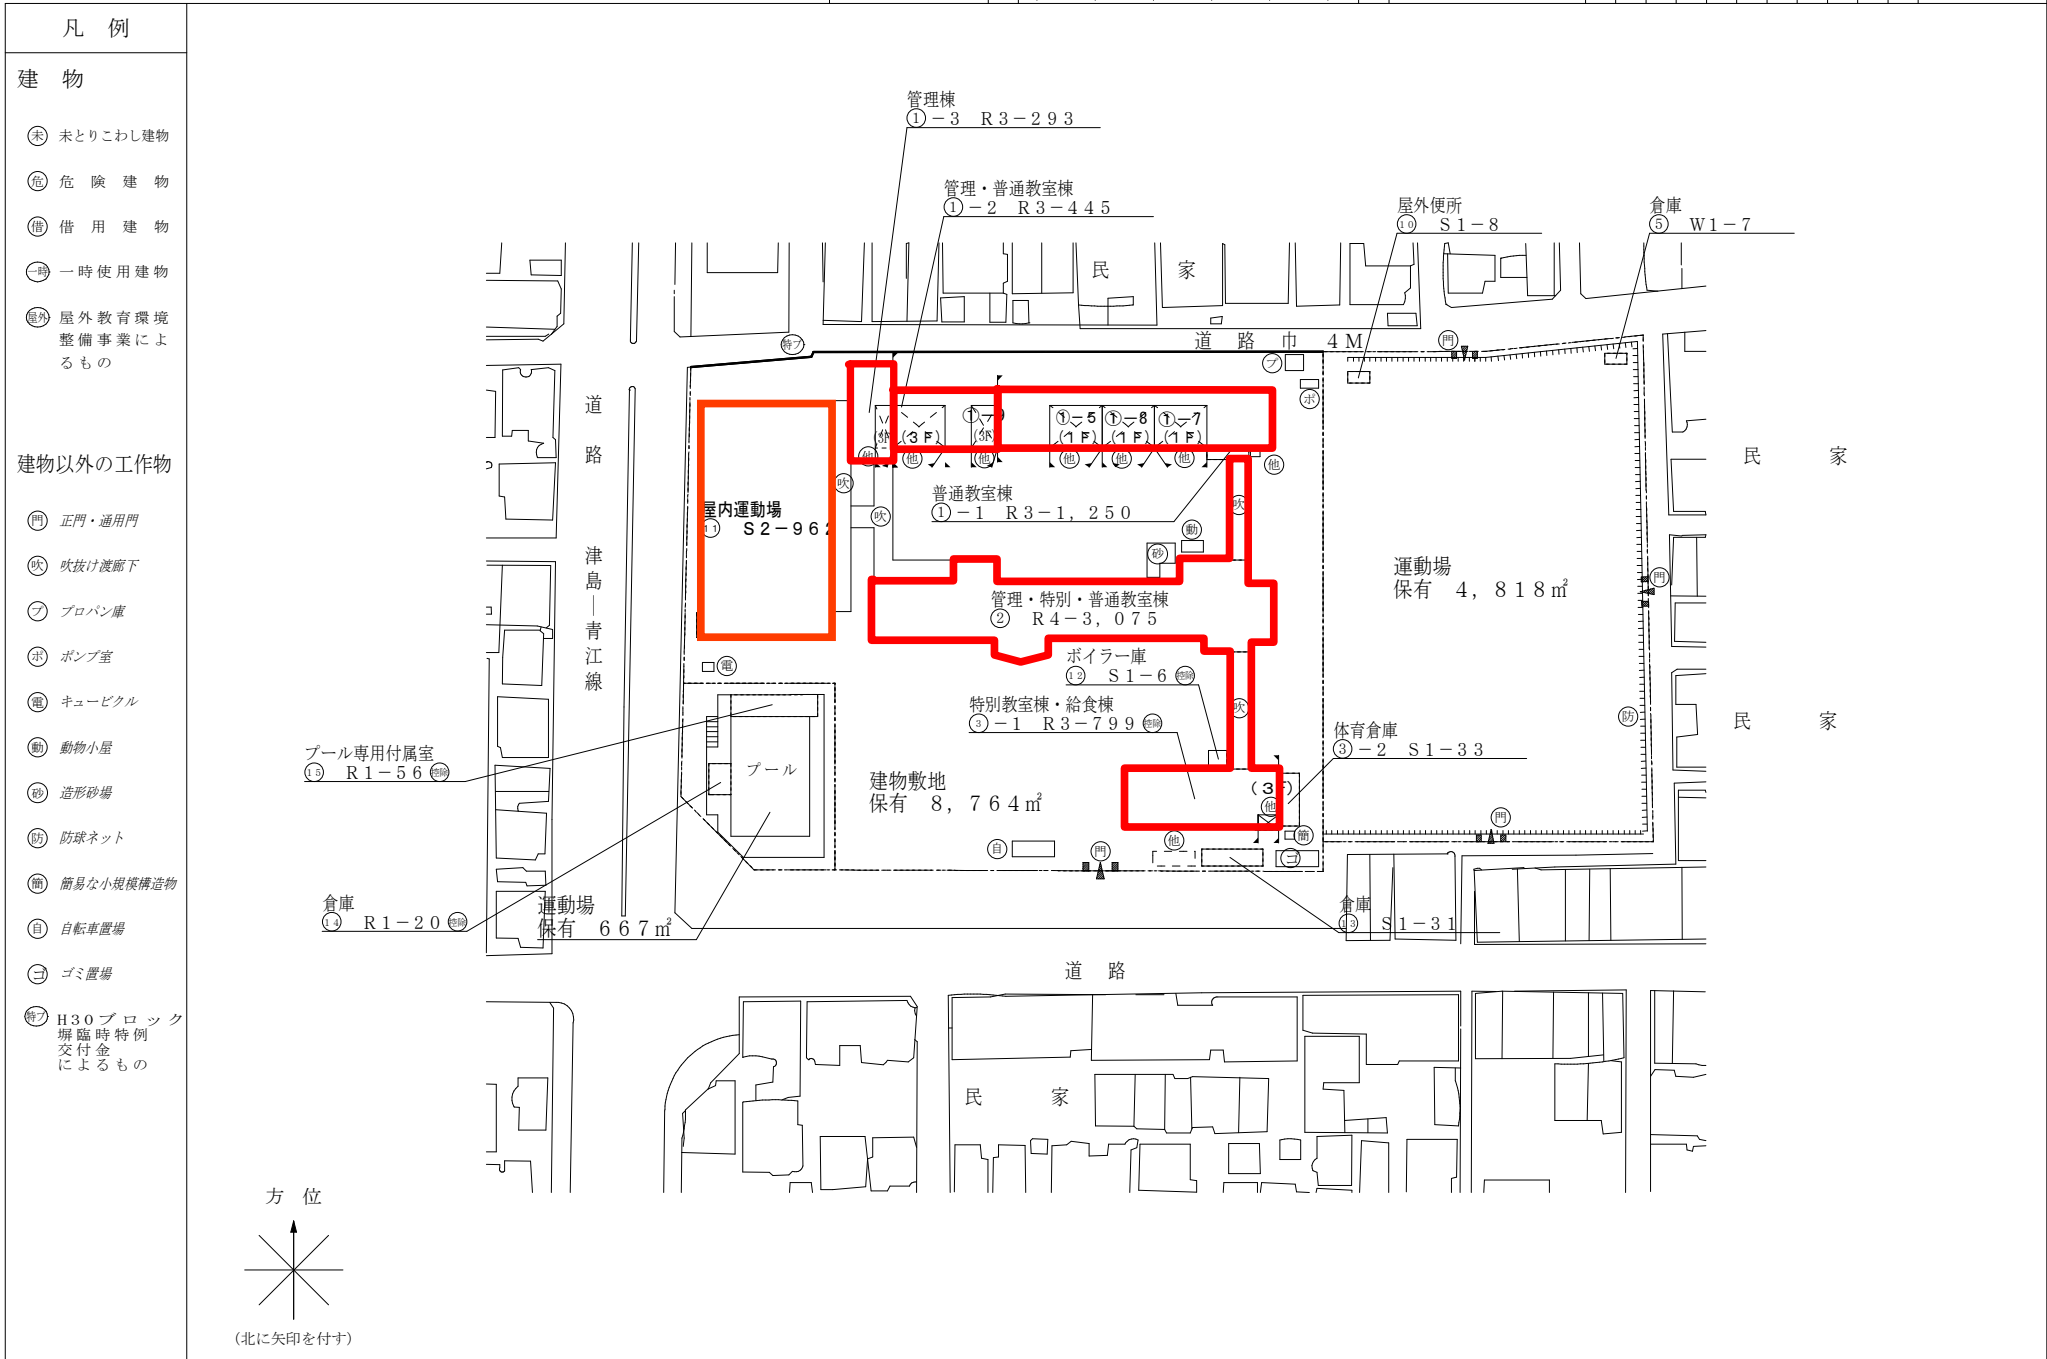

(令和7年度)

平面図

縮尺

1/600 (A4)



学校名

石井小学校

調査番号

33

(都道府県)

201

(市町村)

0018

(学 校)


整理番号

0071-2


0071-2

○：検体採取想定箇所




1 階

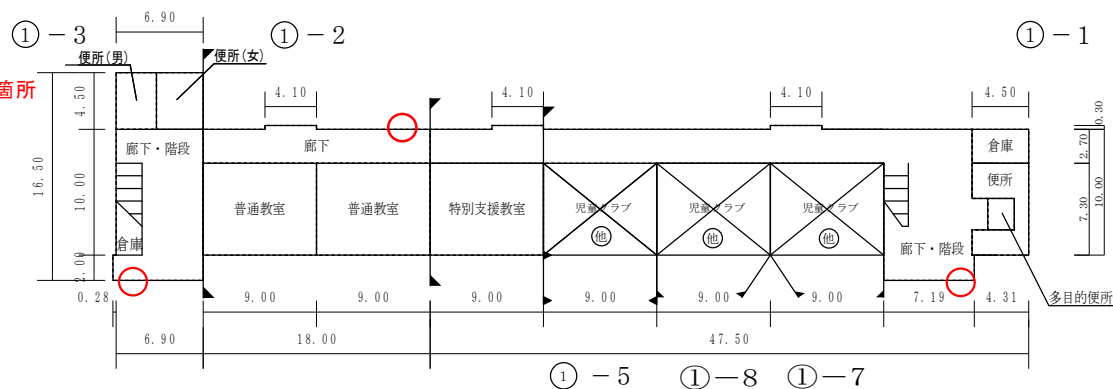

2 階

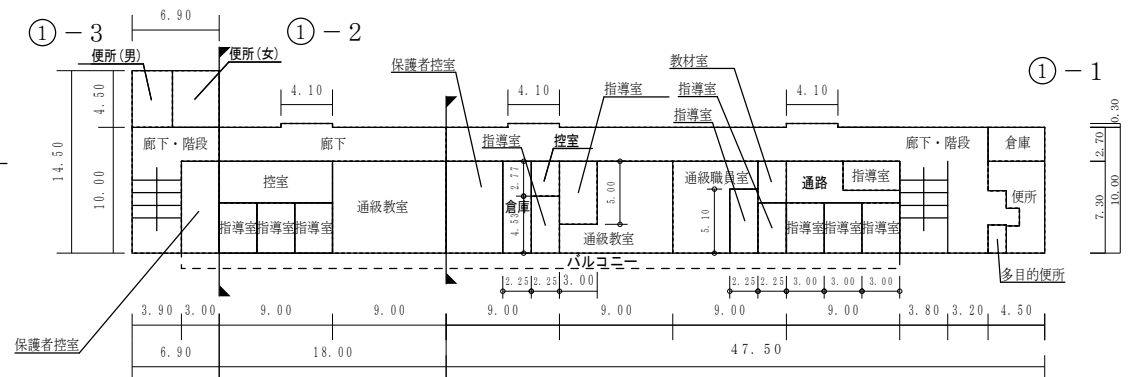

3 階

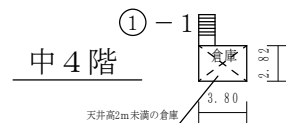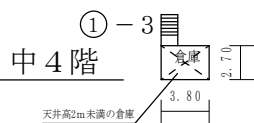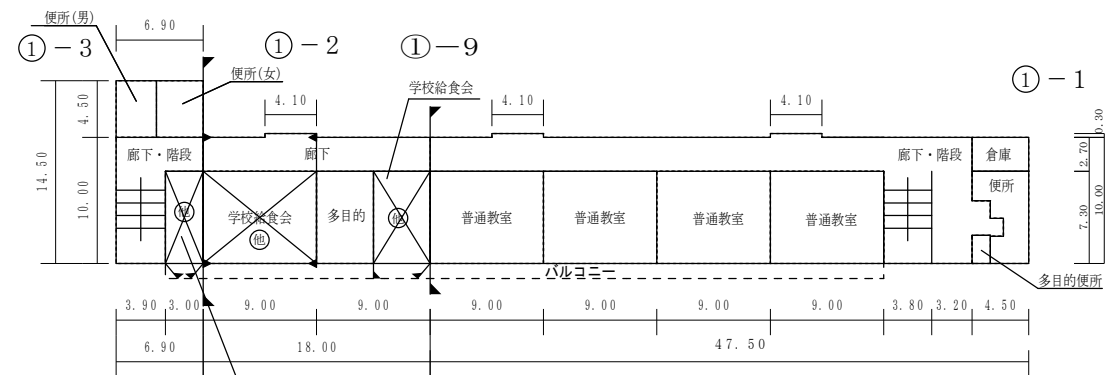

通級教室 244㎡


(令和7年度)

平 面 図	縮 尺	1 / 6 0 0 (A 4)	学 校 名	石 井 小 学 校	調 査 番 号	(都 道 府 県)	(市 町 村)	(学 校)	整 理 番 号	0 0 7 1 - 3
					3 3	2 0 1	0 0 1	8		

○：検体採取想定箇所


1 階

②

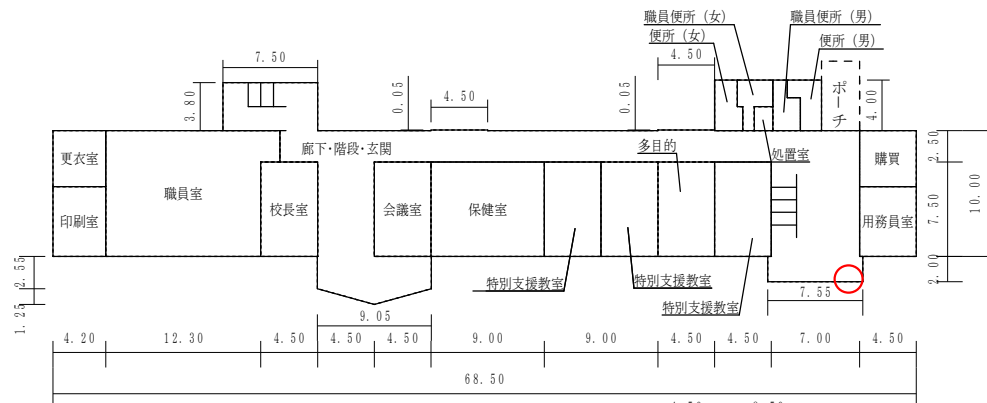


2 階

②

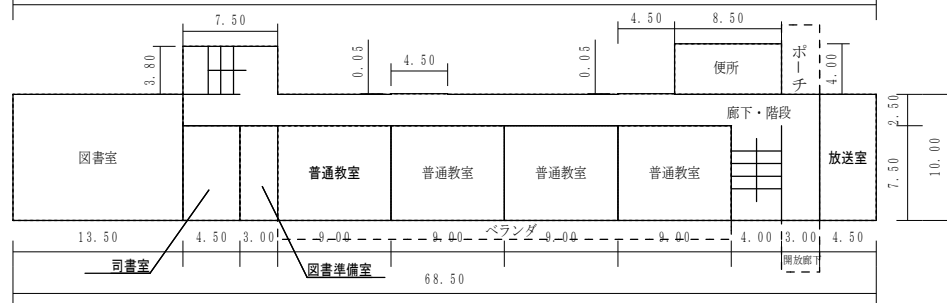



3 階

②

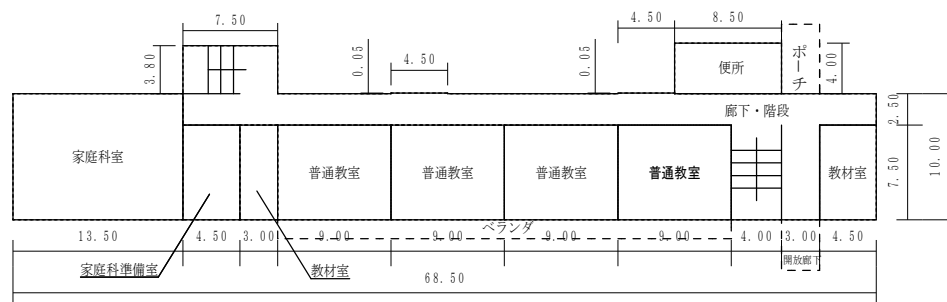

4 階

②

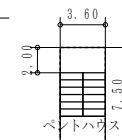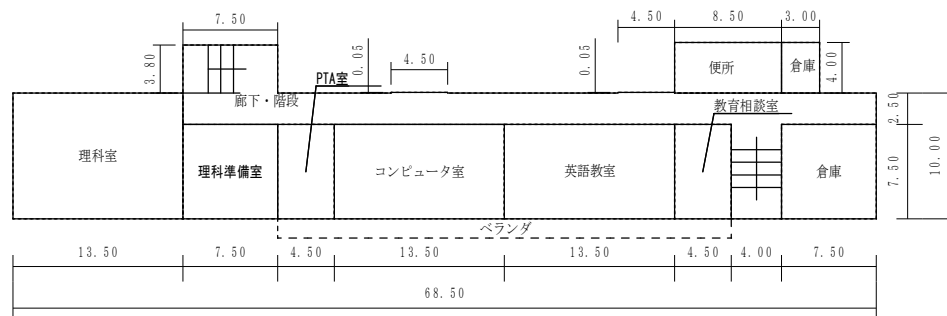

(令和7年度)

平面図

縮尺

1/600 (A4)

学校名

石井小学校

調査番号

(都道府県)
33






(市町村)
201

(学 校)
0018

整理番号

0071-4


○：検体採取想定箇所

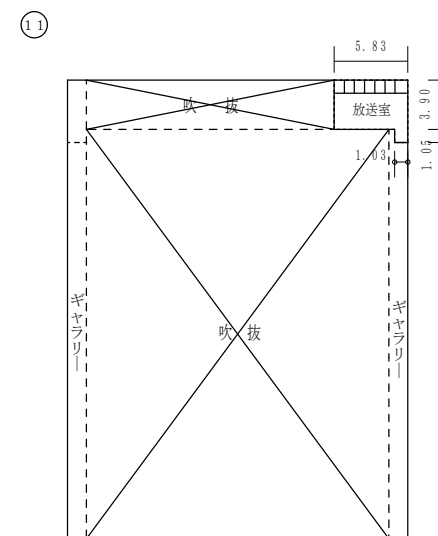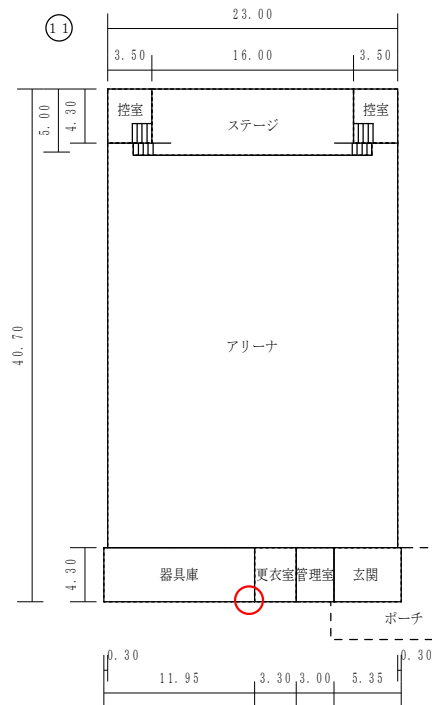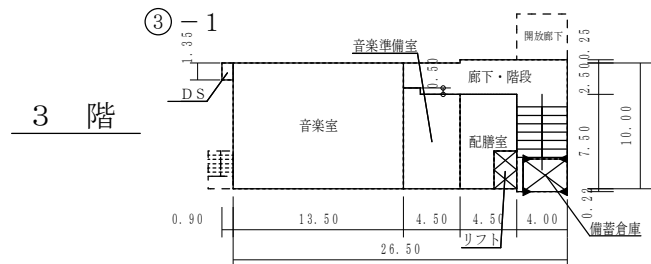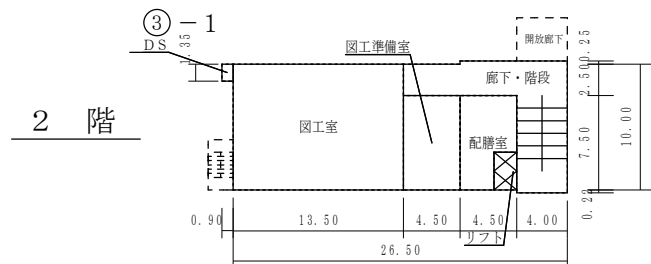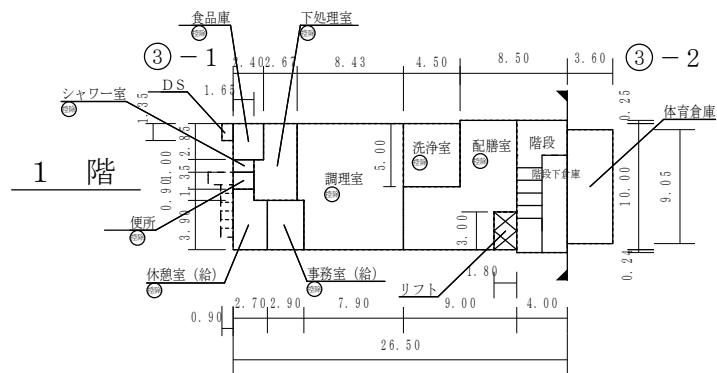

保有控除
給食室 220.72㎡

(令和7年度)


施設の配置図	縮尺	1/1300 (A4)	学校名	浮田小学校	調査番号	(都道府県)	(市町村)	(学 校)	整理番号	0119-1
					33	20	10	489		

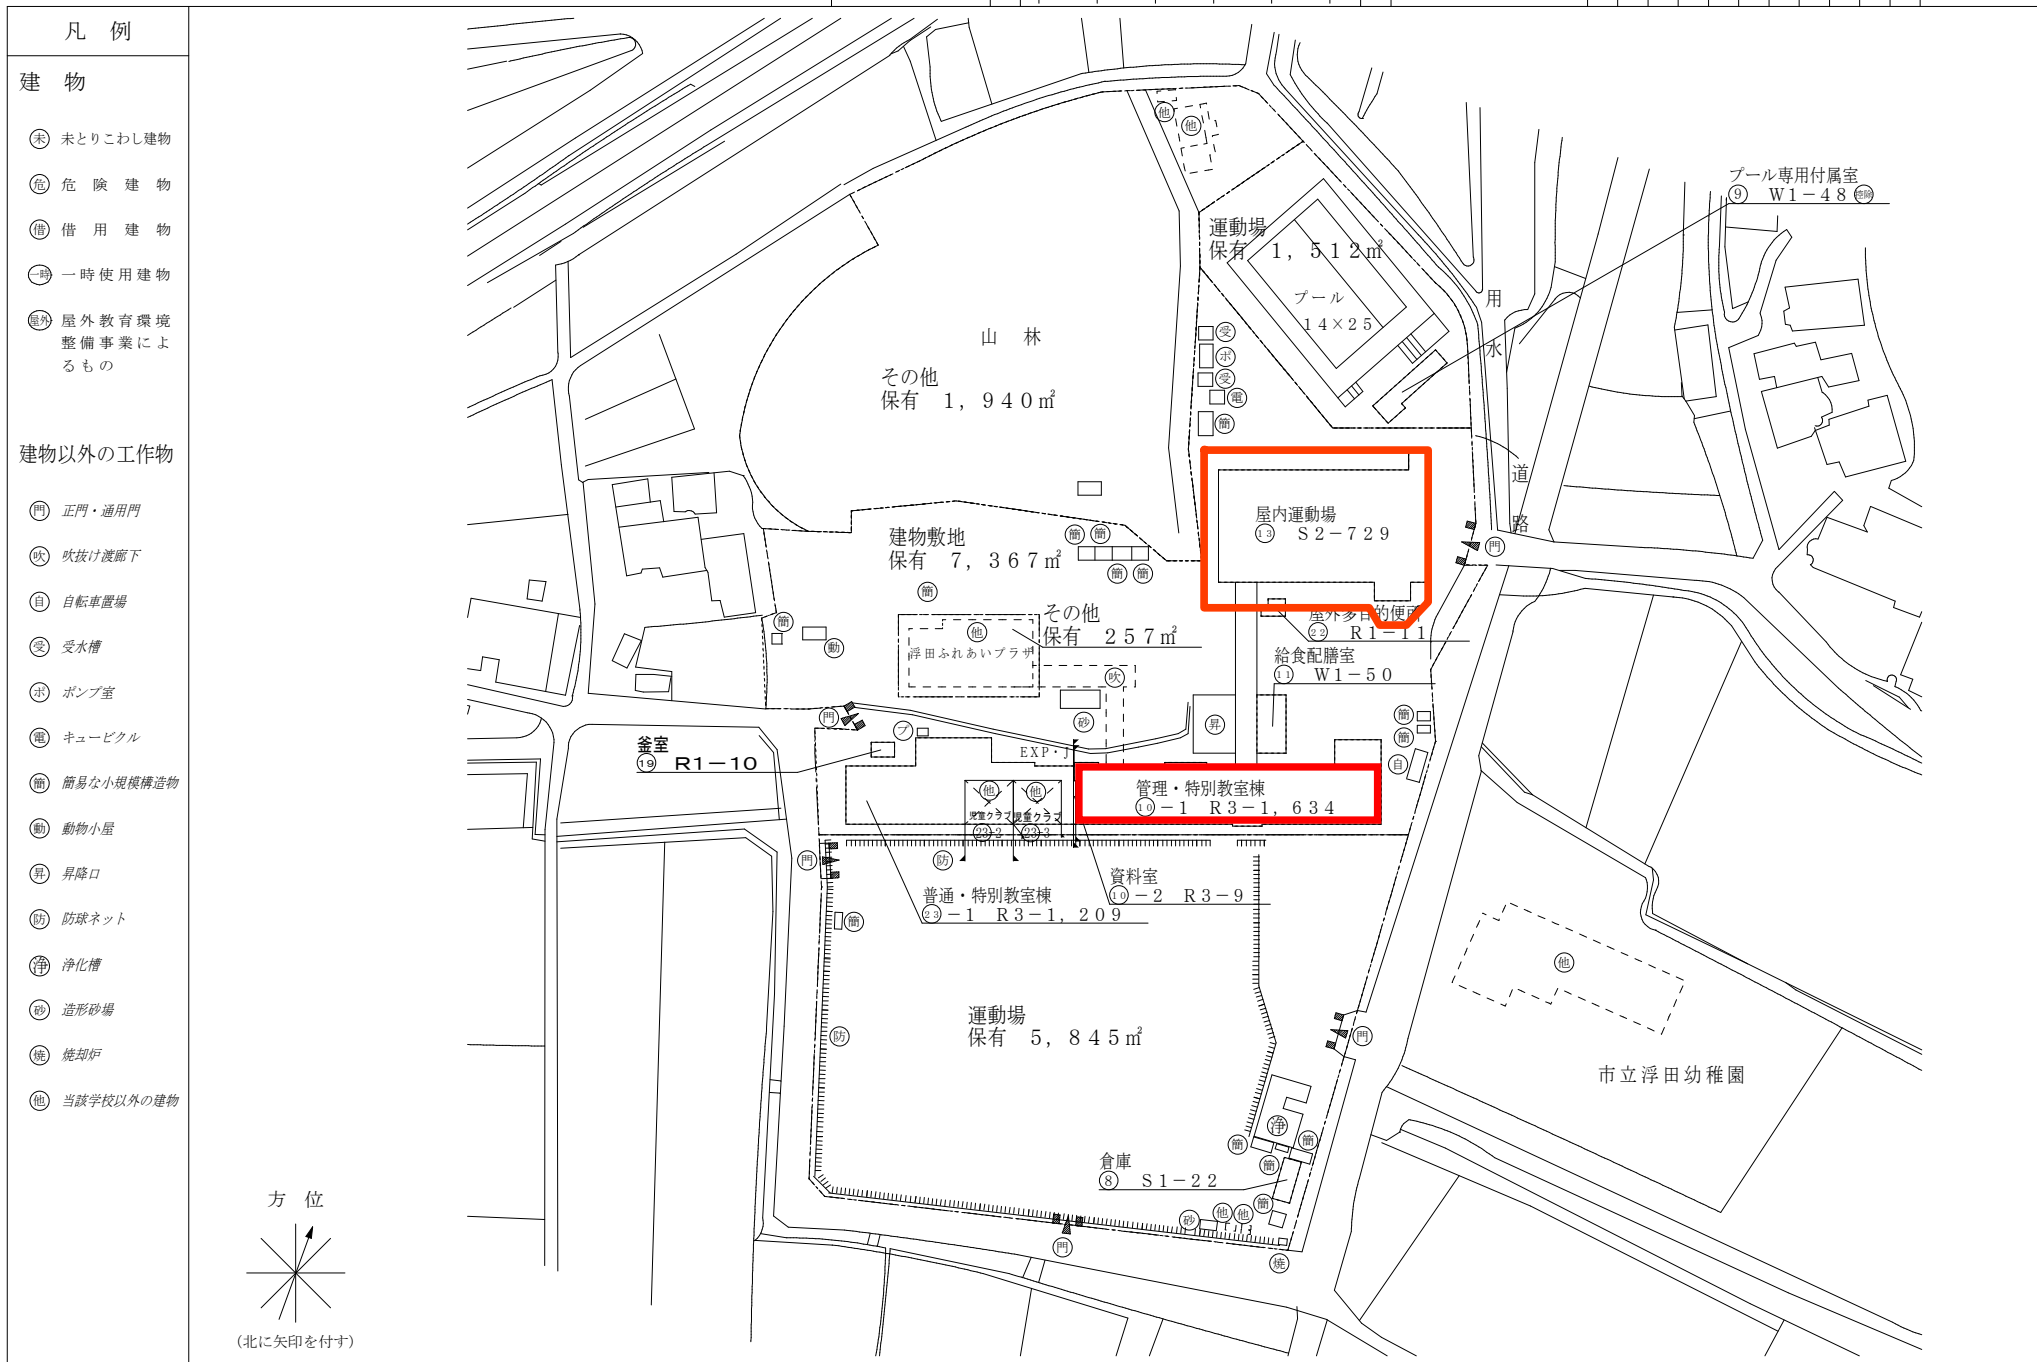

(令和7年度)

平面図	縮尺	1/600 (A4)	学校名	浮田小学校	調査番号	(都道府県)	(市町村)	(学 校)	整理番号	0119-2
					33	20	1	0489		







○：検体採取想定箇所

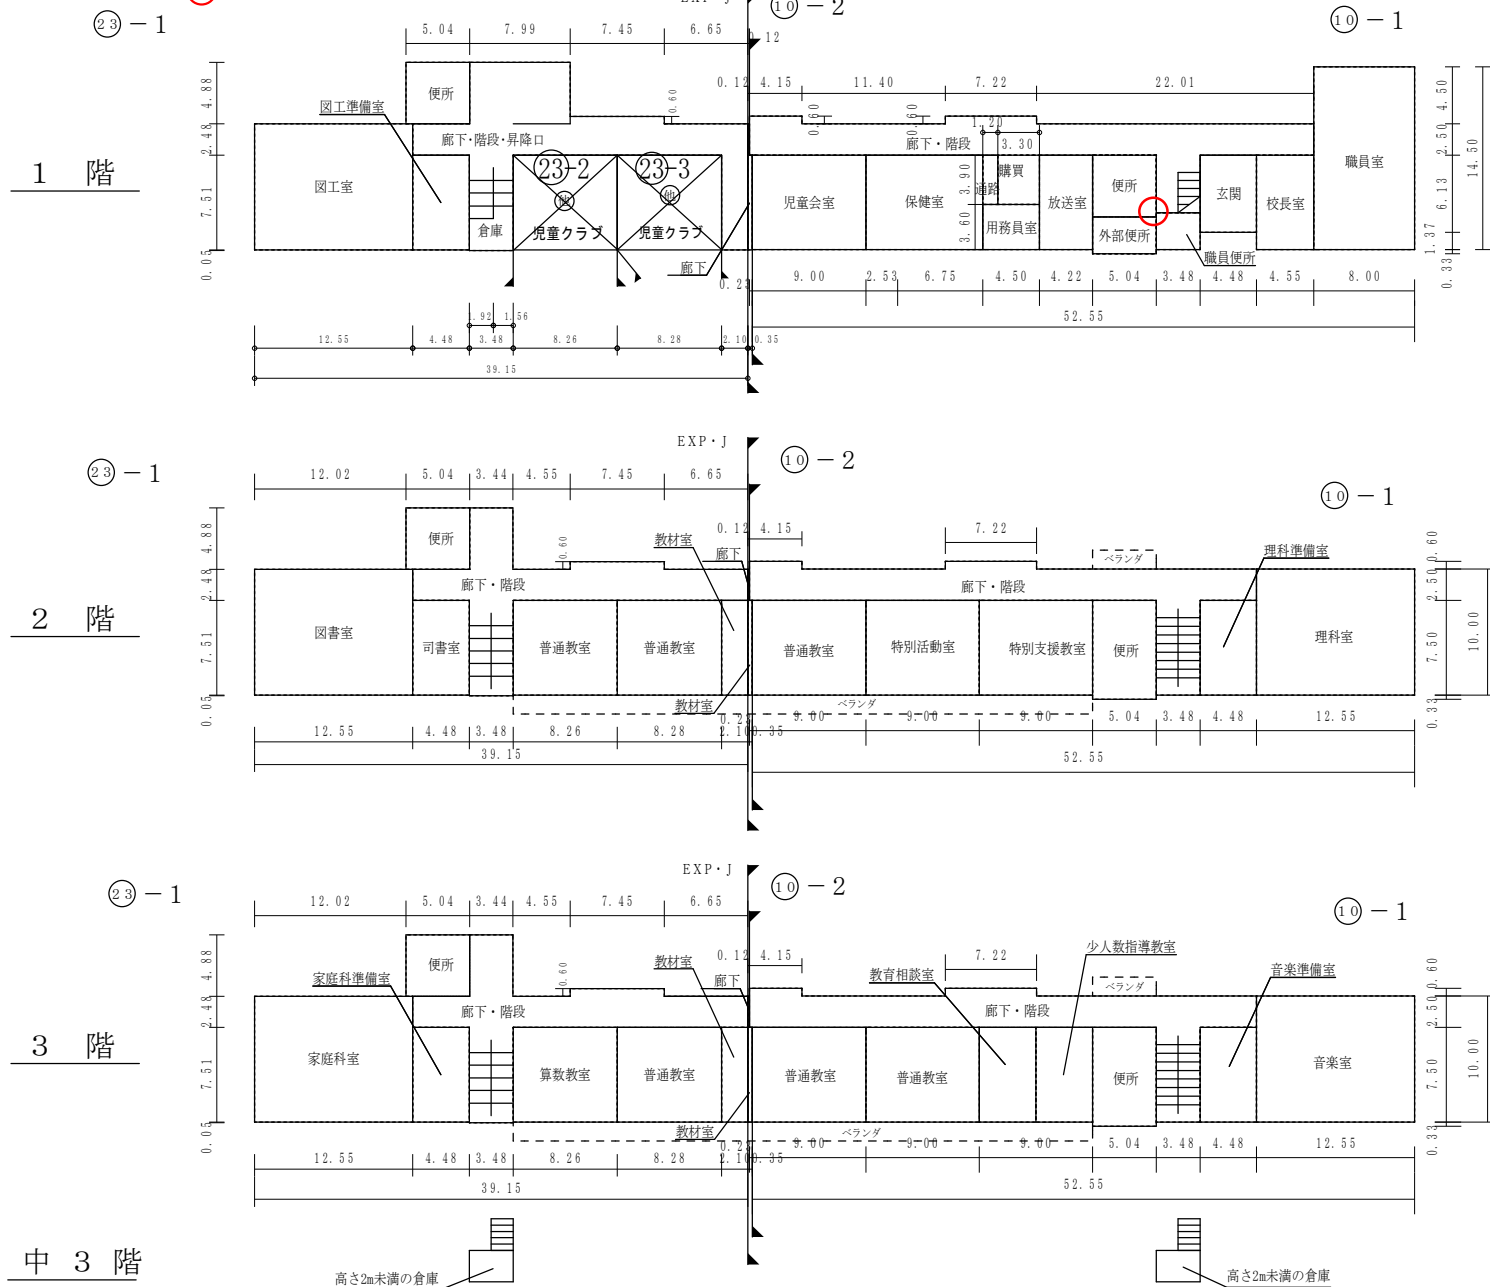

(令和7年度)

平面図	縮尺	1/600 (A4)	学校名	浮田小学校				調査番号	(都道府県)	(市町村)	(学校)	整理番号
									33	201	0489	

○：検体採取想定箇所

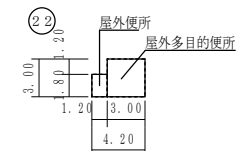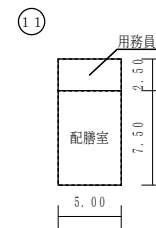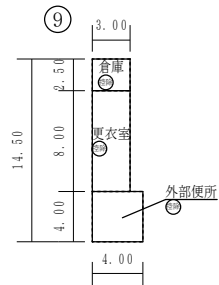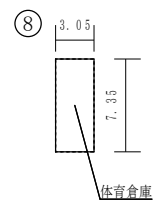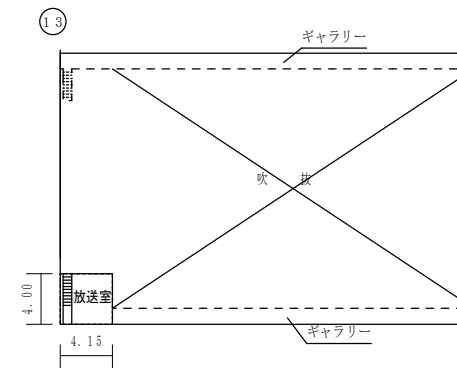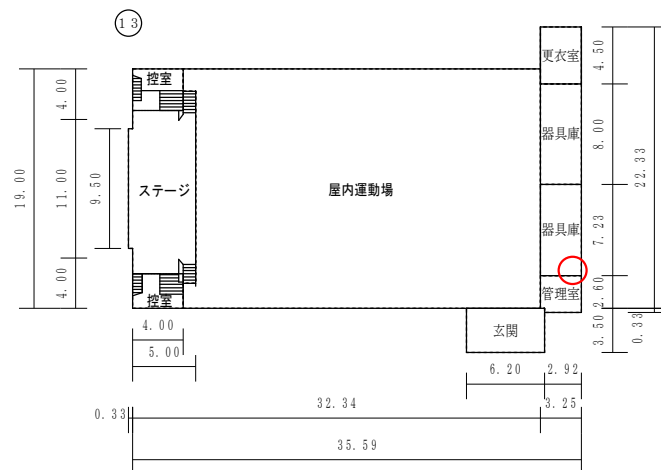

保有控除
プール専用付属室 47.50㎡

(令和7年度)

施設の配置図	縮尺	1/1300 (A4)	学校名	大元小学校	調査番号	(都道府県)	(市町村)	(学 校)	整理番号	0095-1
						33	201	0043		


凡 例

建 物

- 未 未とりこわし建物
- 危 危険建物
- 借 借用建物
- 一 一時使用建物
- 屋外 屋外教育環境整備事業によるもの

建物以外の工作物


- 門 正門・通用門
- 吹 吹抜け・渡廊下
- 簡 簡易な小規模構造物
- 浄 浄化槽
- 機 機械室
- 受 受水槽
- ボ ポンプ室
- 防 防球ネット
- 他 当該学校以外の建物
- バ ムックネット
- 自 自転車置場
- 砂 造形砂場
- 芝 芝生
- 特ア H30ブロック塀臨時特例交付金によるもの

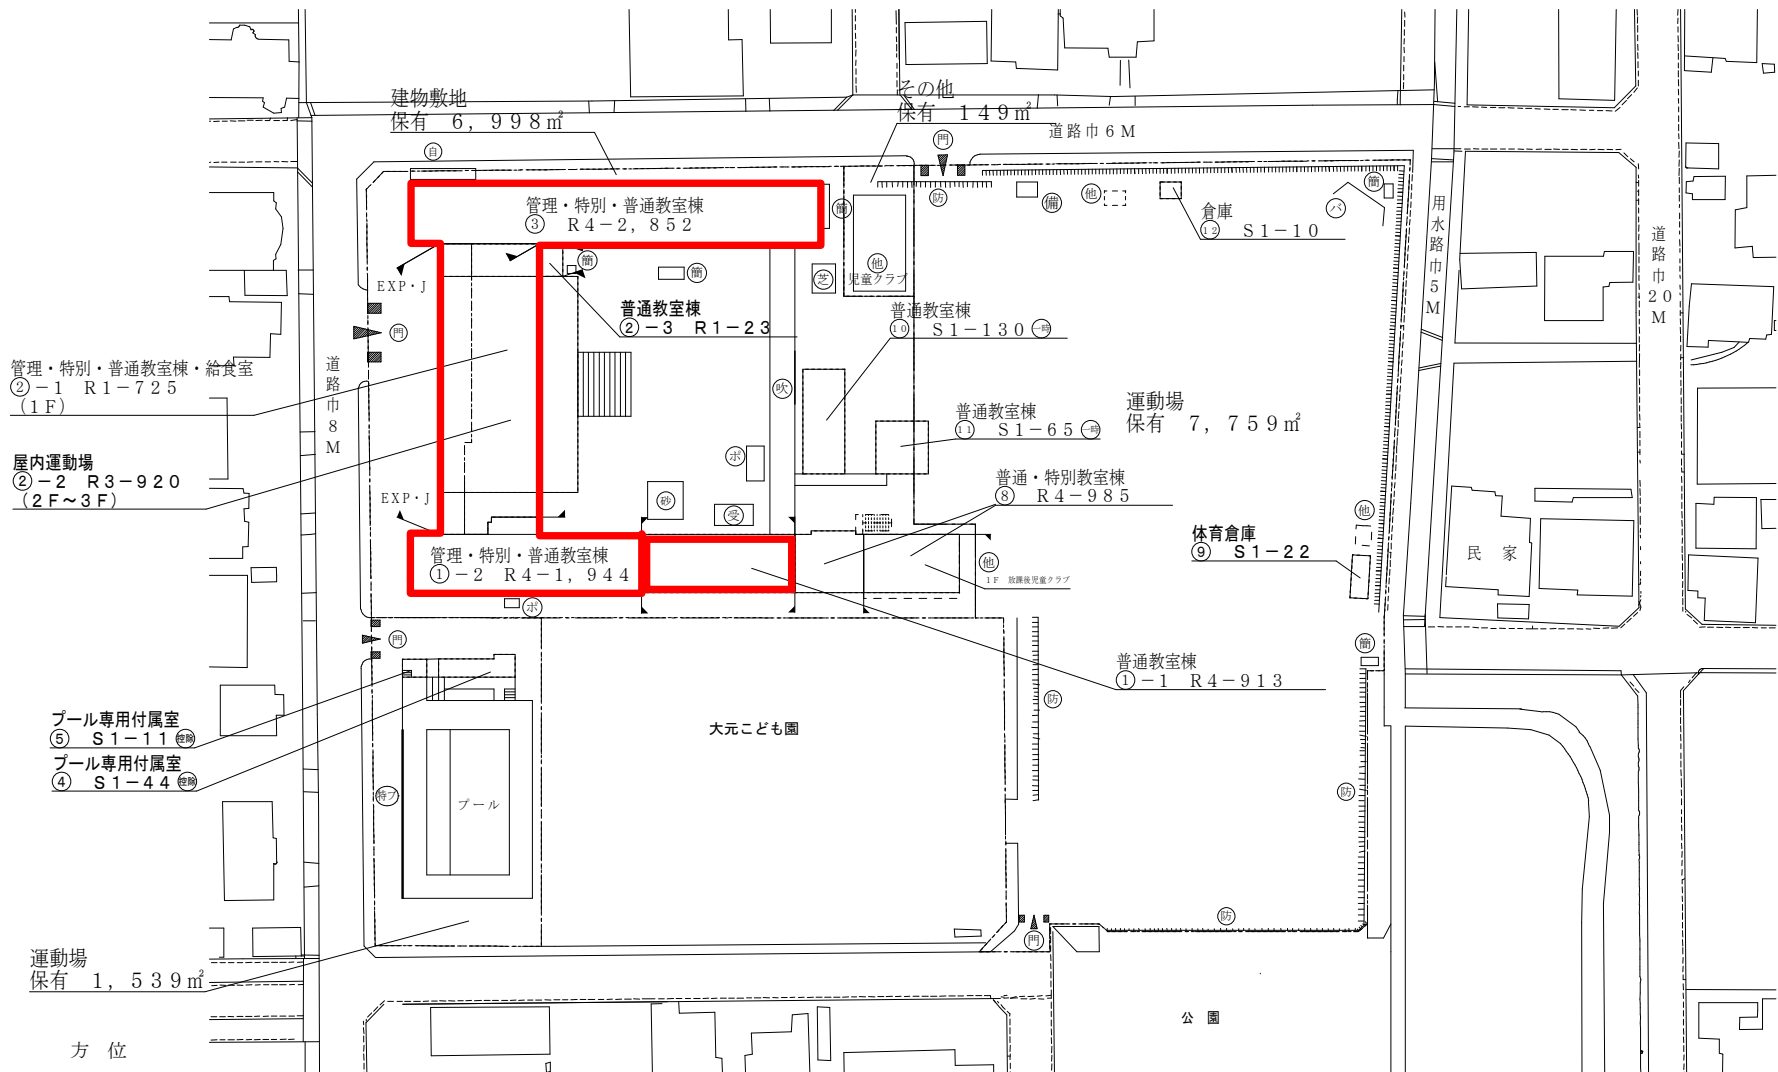

(令和7年度)

平面図	縮尺	1/600 (A4)	学校名	大元小学校	調査番号				整理番号	0095-2
					3	3	2	0		

○：検体採取想定箇所

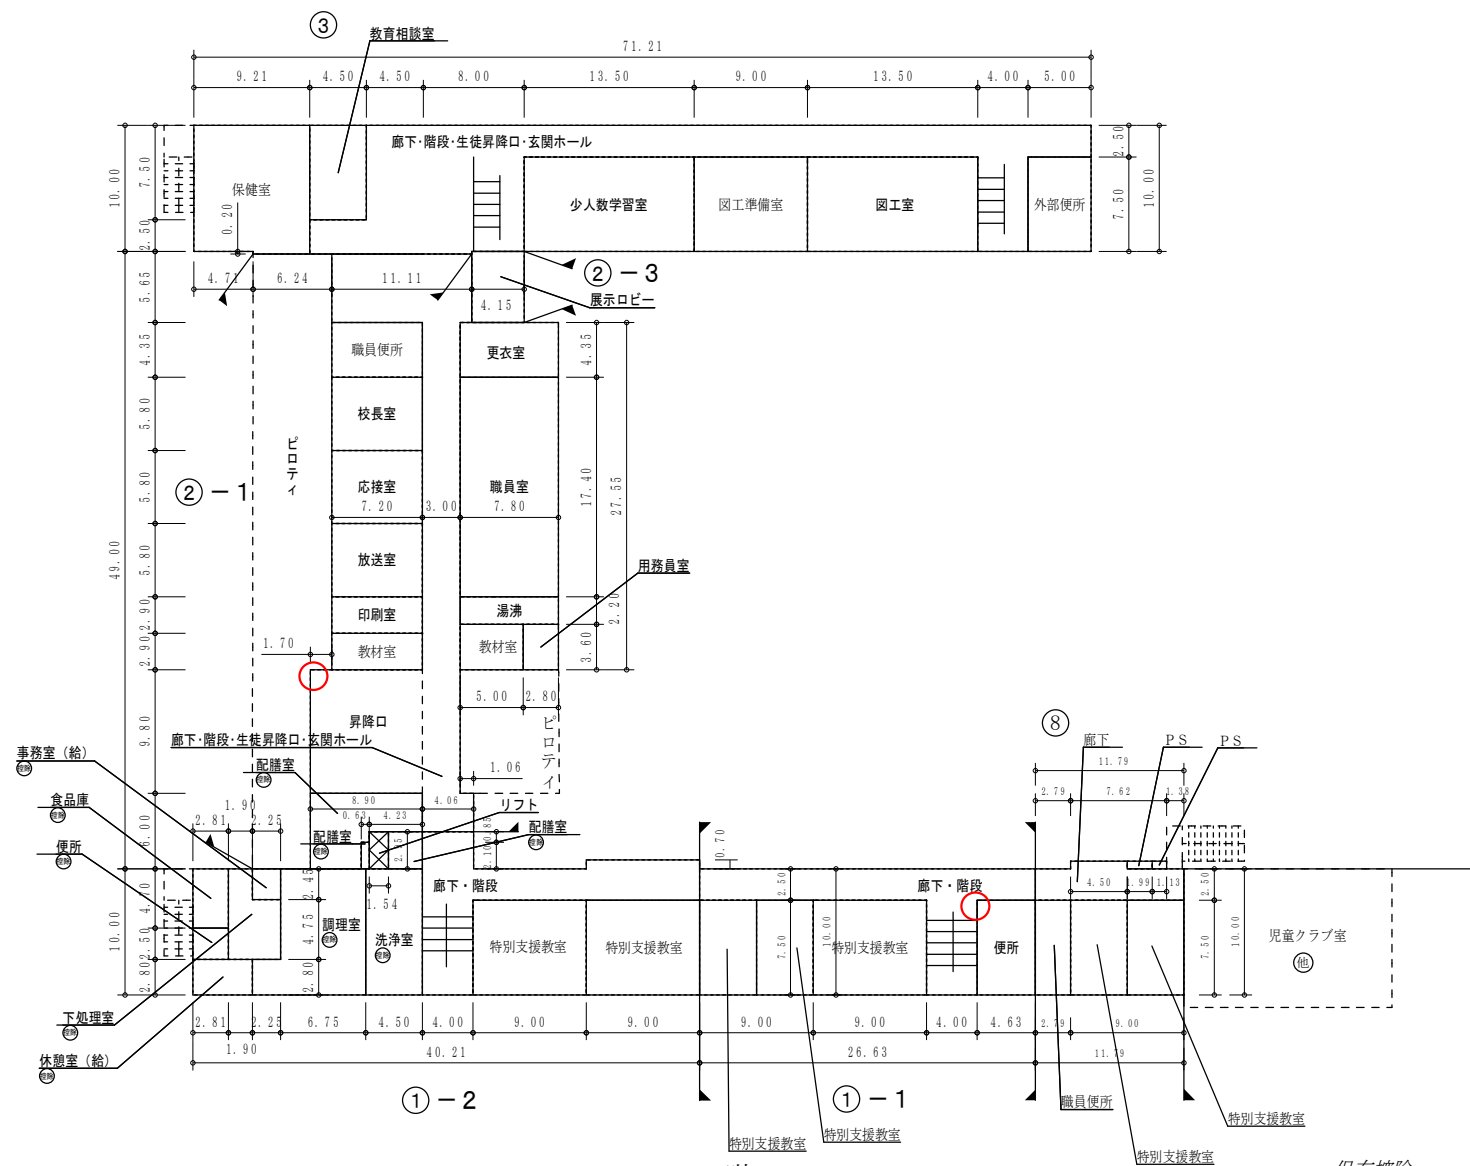

保有控除
給食室 230.96㎡

(令和7年度)

施設の配置図	縮尺	1/1300 (A4)	学校名	大野小学校	調査番号	(都道府県)	(市町村)	(学 校)	整理番号	0085-1
						33	201	0032		



凡 例

建 物

- ① 未とこわし建物
- ② 危 険 建 物
- ③ 借 用 建 物
- ④ 一時使用建物
- ⑤ 屋外教育環境整備事業によるもの

建物以外の工作物



- ① 正門・通用門
- ② 吹抜け・渡廊下
- ③ 機械室
- ④ 浄化槽
- ⑤ 簡易な小規模構造物
- ⑥ 昇降口
- ⑦ 動物小屋
- ⑧ 受水槽
- ⑨ ポンプ室
- ⑩ 自転車置場
- ⑪ ゴミ置場
- ⑫ 防球ネット
- ⑬ 造形砂場
- ⑭ バックネット

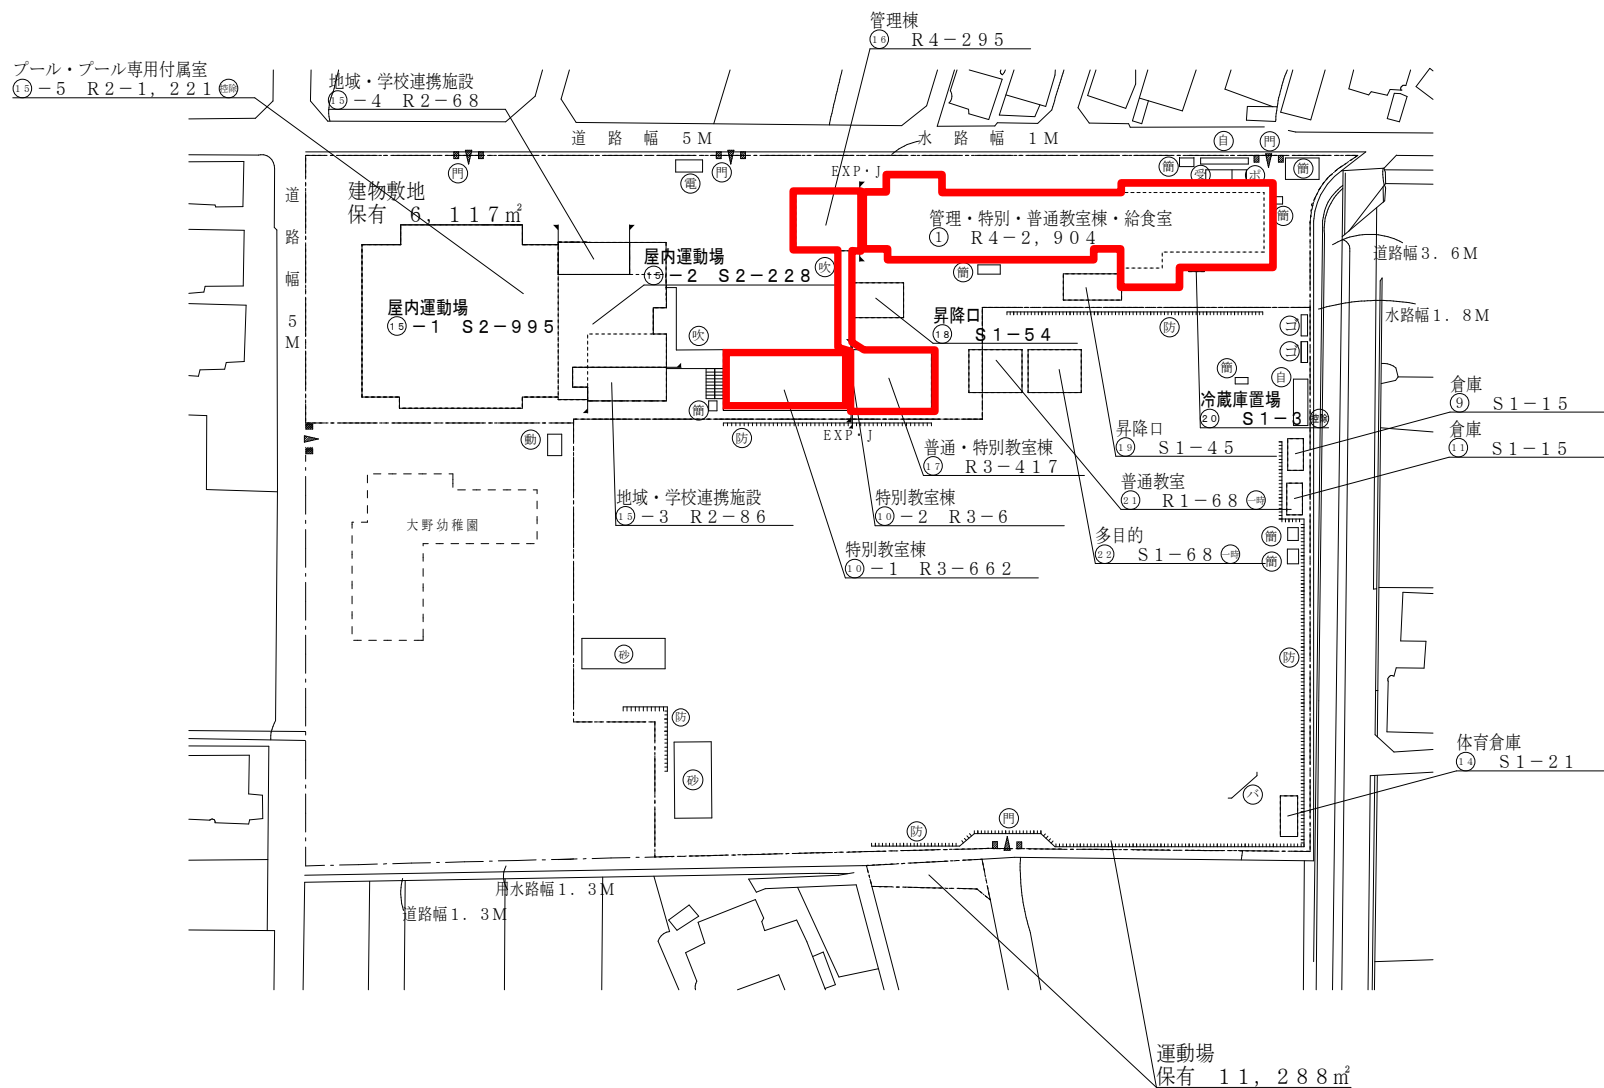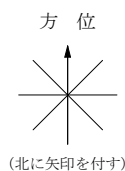

(令和7年度)

平 面 図	縮 尺	1 / 6 0 0 (A 4)	学 校 名	大 野 小 学 校	調 査 番 号	(都道府県)	(市町村)	(学 校)	整 理 番 号	0 0 8 5 - 2
		0 5 1 0 1.5 2.0 m			3 1 3	2 0 1	0 0 3 2			

○ : 検体採取想定箇所

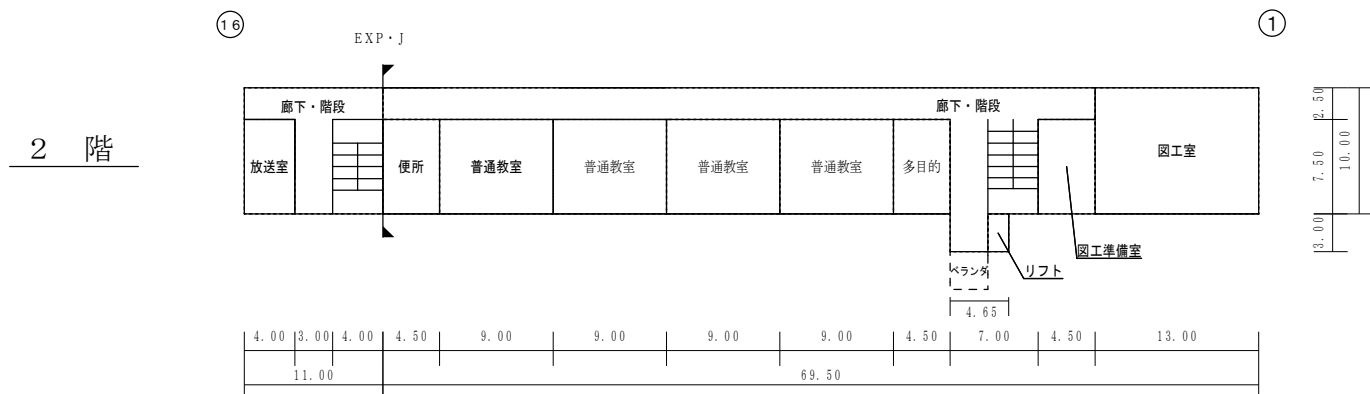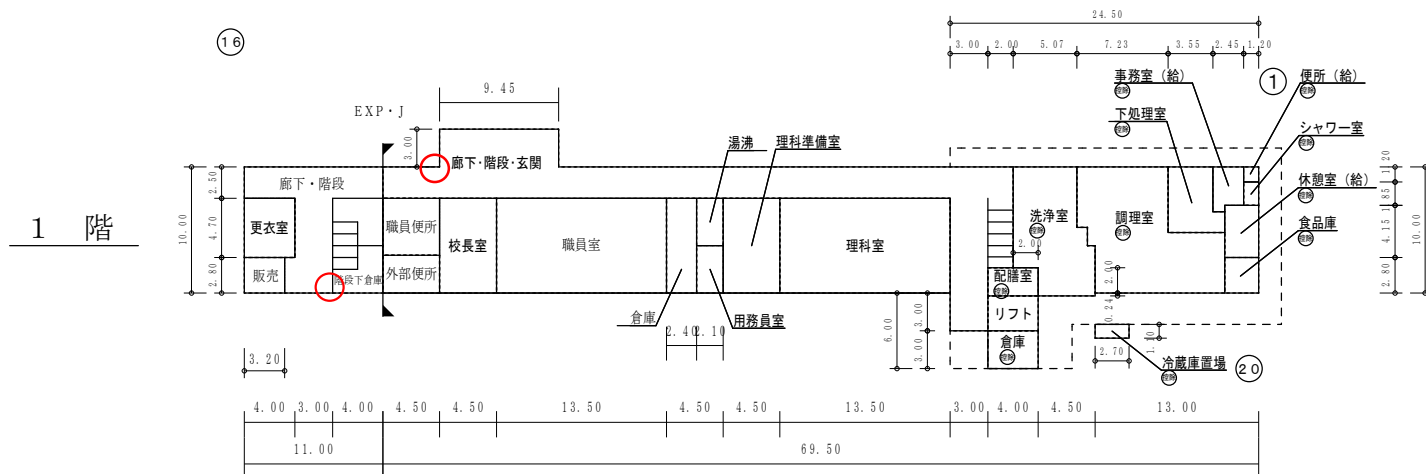


保有控除
給食室 216.01㎡

(令和7年度)

平面図

縮尺

1/600 (A4)

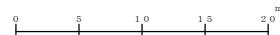

学校名

大野小学校

調査番号

33

201




0032

整理番号


0085-4

○：検体採取想定箇所




1 階

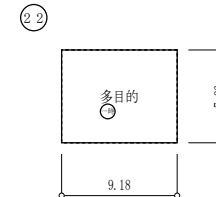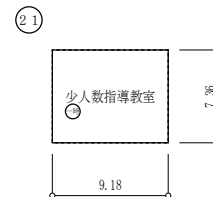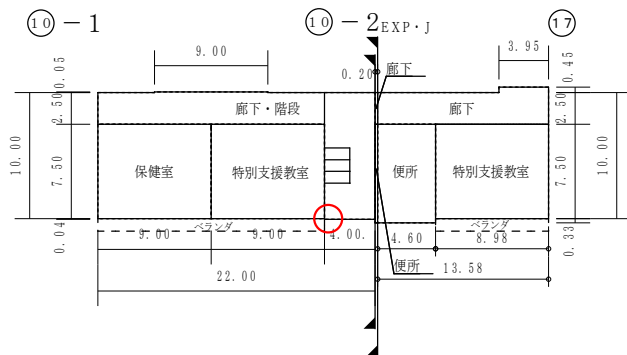

2 階

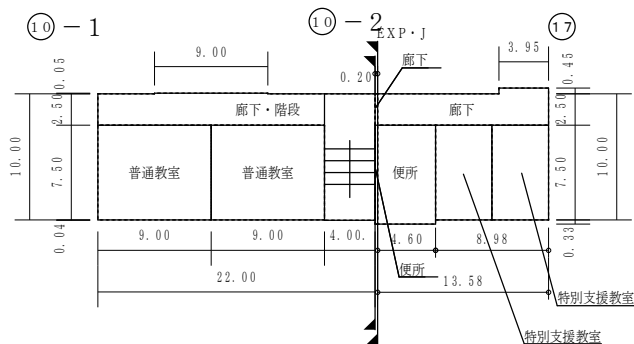


3 階

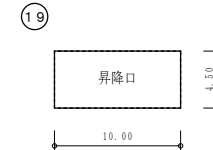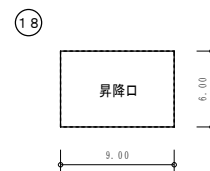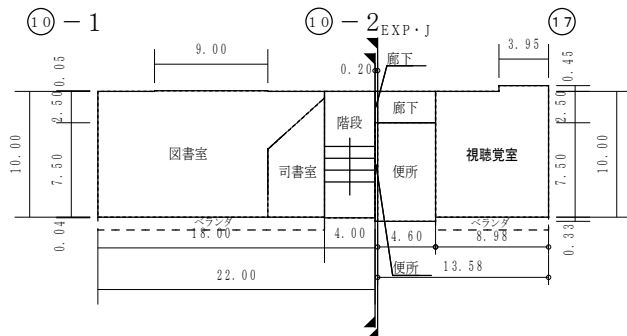





(令和7年度)

施設の配置図	縮尺	1/1300 (A4)	学校名	雄神小学校	調査番号	(都道府県)	(市町村)	(学 校)	整理番号	0103-1
					33	20	10	201		

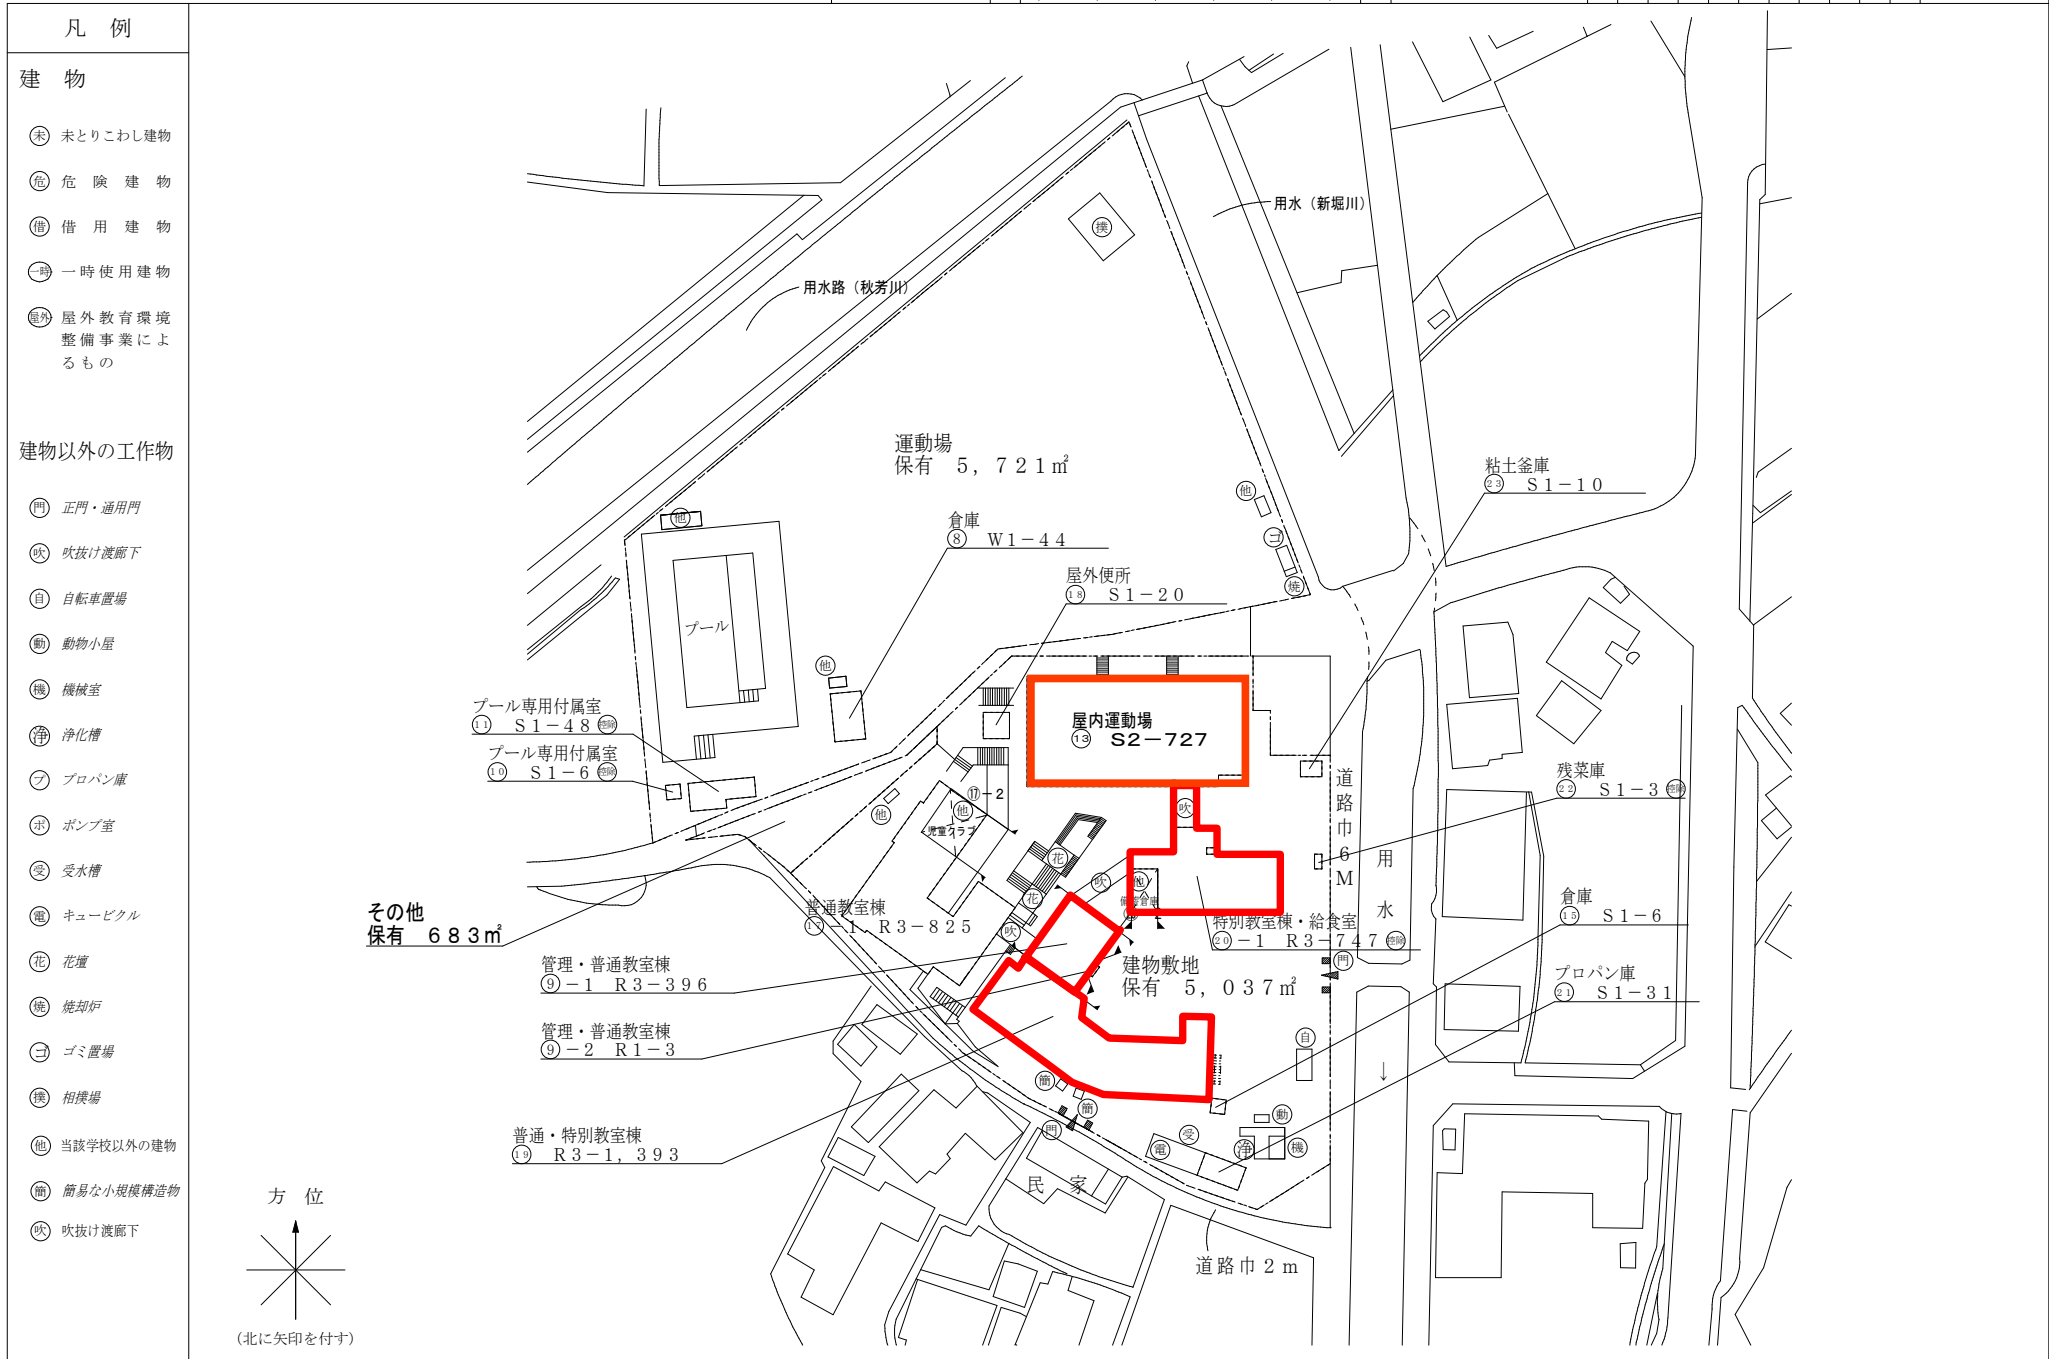


(令和7年度)

平面図	縮尺	1/600 (A4)	学校名	雄神小学校	調査番号	(都道府県)	(市町村)	(学校)	整理番号	0103-2
		0 5 10 15 20 m			33	201	0201			

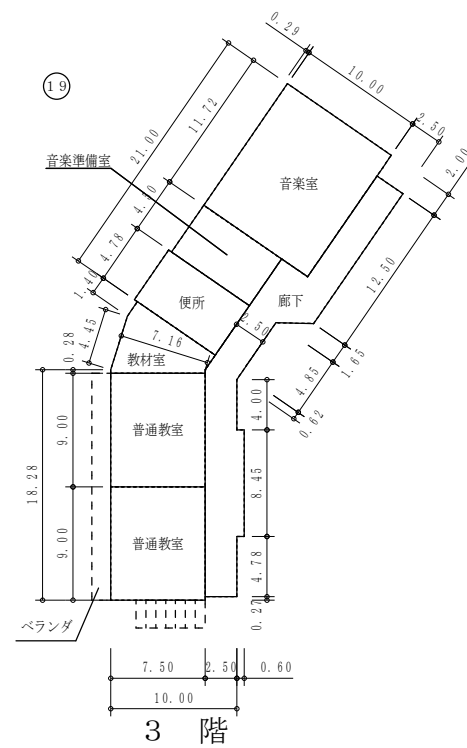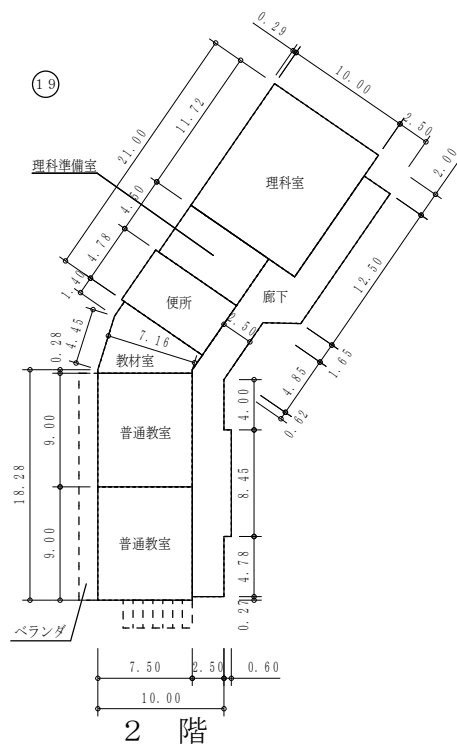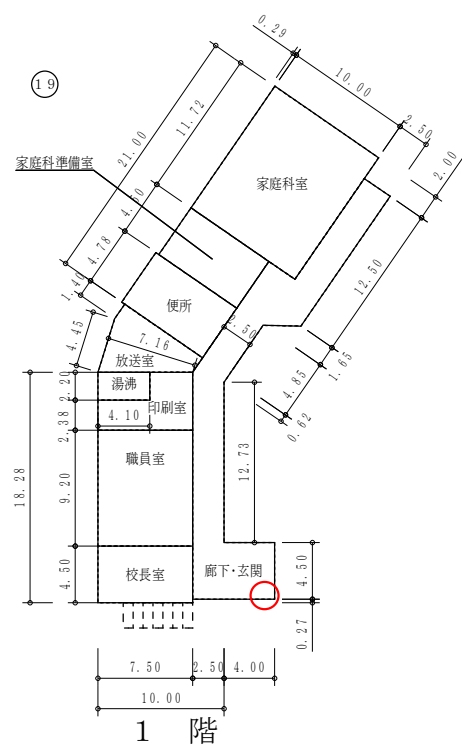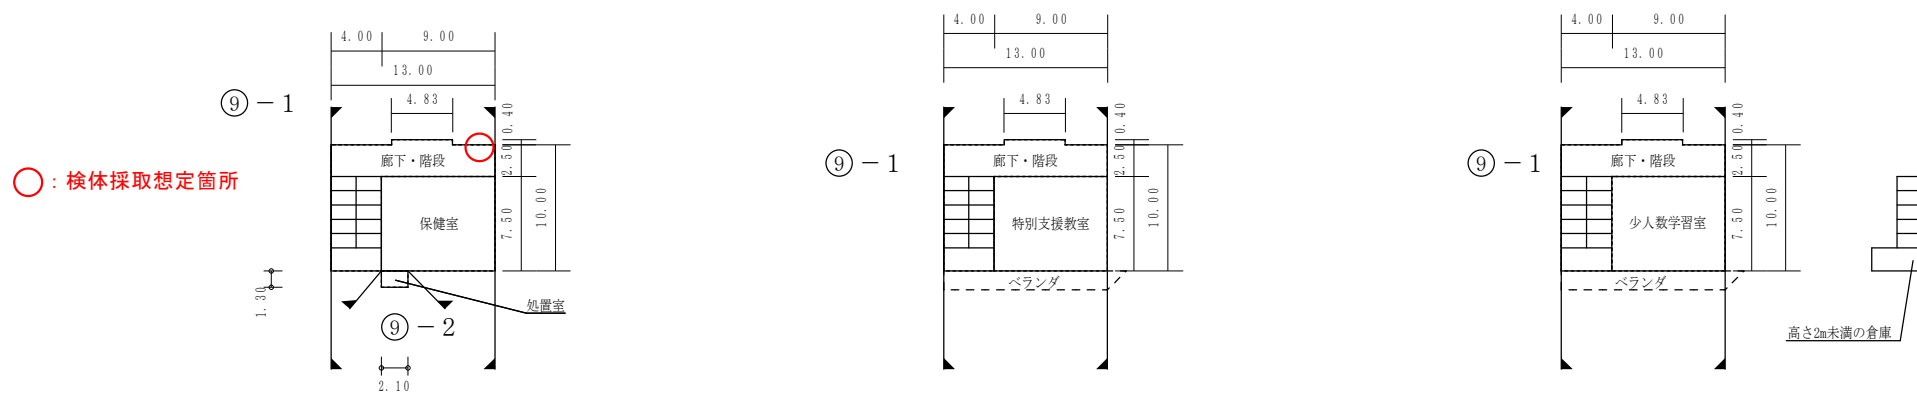


(令和7年度)



平 面 図	縮 尺		学 校 名	雄神小学校	調 査 番 号	(都道府県)	(市町村)	(学 校)	整 理 番 号
					313	201	0201	0103-3	

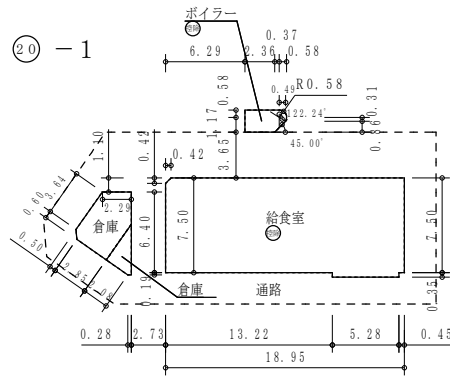


1 階

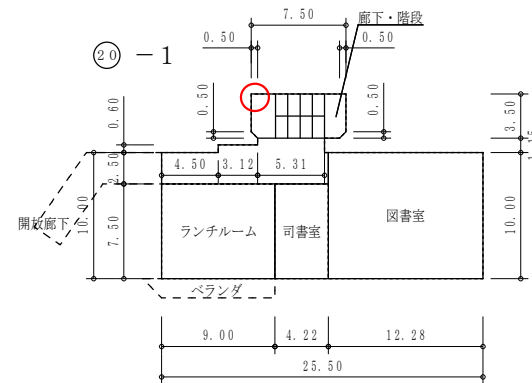


2 階

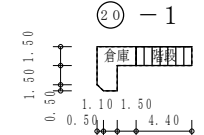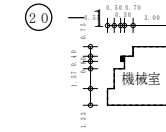


4 階

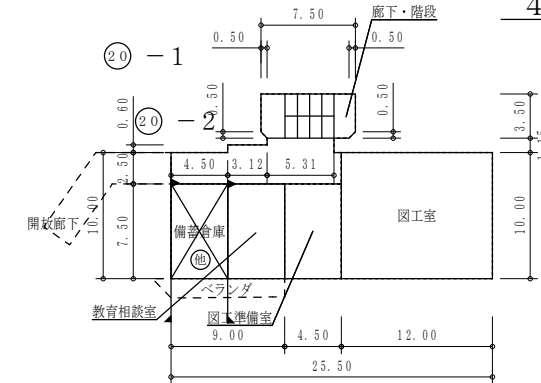


3 階

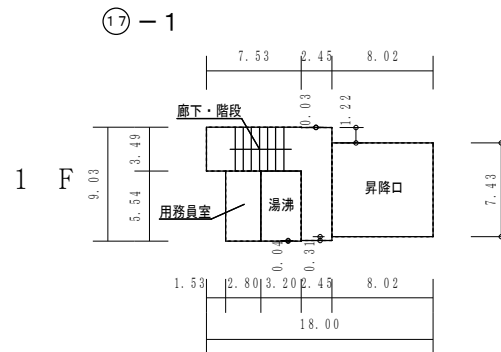


1 階

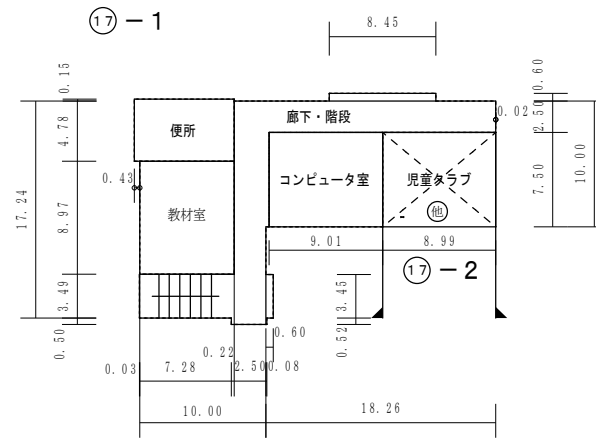

2 階

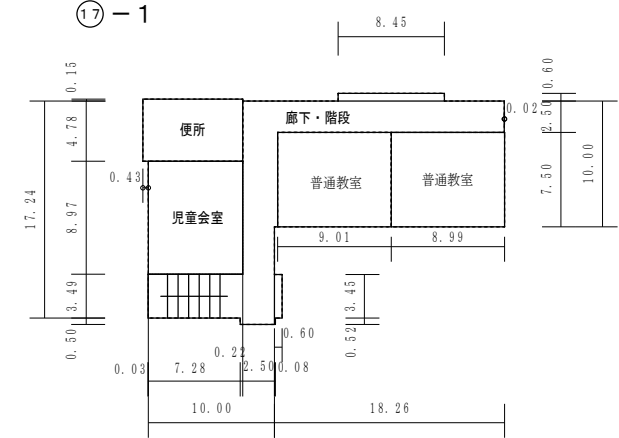





3 階

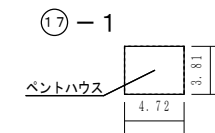

① 7 - 1

(令和7年度)

平面図	縮尺	1/600 (A4)	学校名	雄神小学校	調査番号	(都道府県)	(市町村)	(学校)	整理番号	0103-4
		0 5 1.0 1.5 2.0 m			33	20	10	20	1	

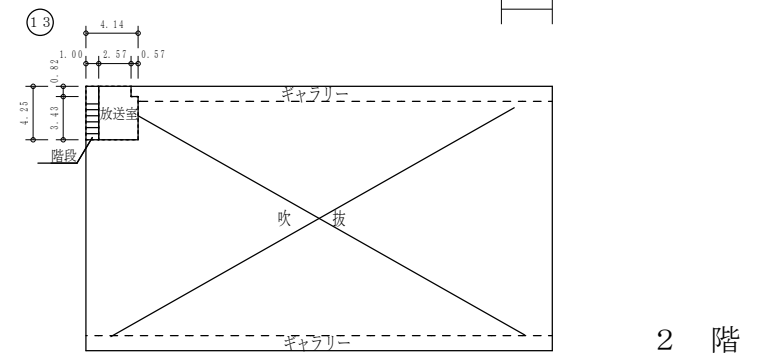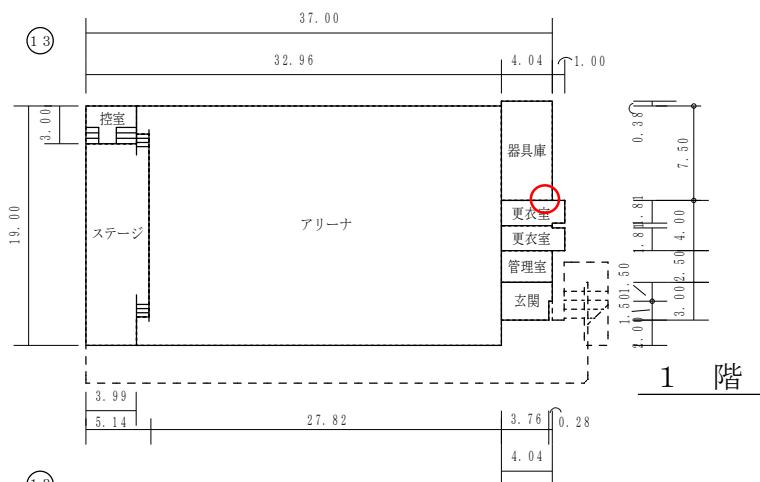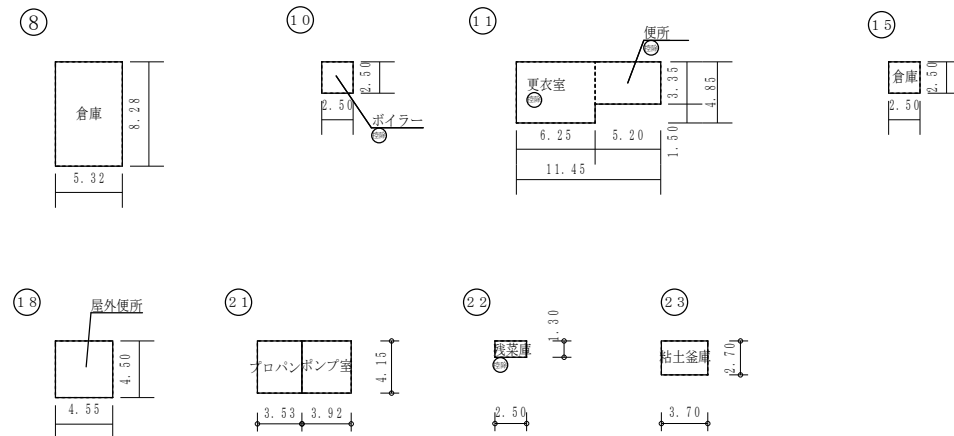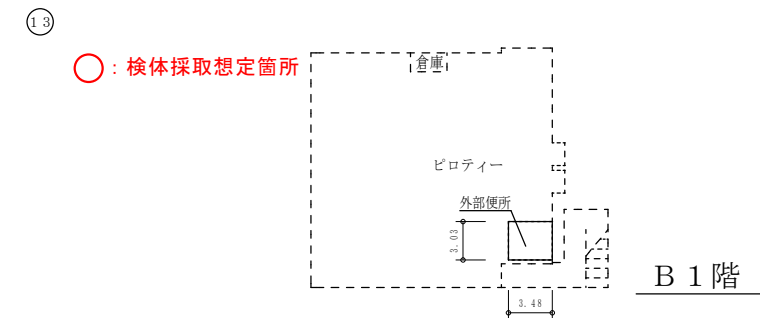

保有控除
プール専用付属室 53.98㎡
給食室 3.25㎡

(令和7年度)

施設の配置図	縮尺	1/1300 (A4)	学校名	加茂小学校	調査番号	(都道府県)	(市町村)	(学 校)	整理番号	0129-1
					33	20	10	642		


凡 例

建 物


- 未 未とりこわし建物
- 危 危険建物
- 借 借用建物
- 一 一時使用建物
- 屋外 屋外教育環境整備事業によるもの

建物以外の工作物

- 門 正門・通用門
- 吹 吹抜け・渡廊下
- 機 機械室
- 浄 浄化槽
- フ プロパン庫
- ポ ポンプ室
- 受 受水槽
- 簡 簡易な小規模構造物
- 砂 造形砂場
- 昇 昇降口
- 自 自転車置場
- 動 動物小屋
- 電 キュービクル
- 防 防球ネット
- 他 当該学校以外の建物

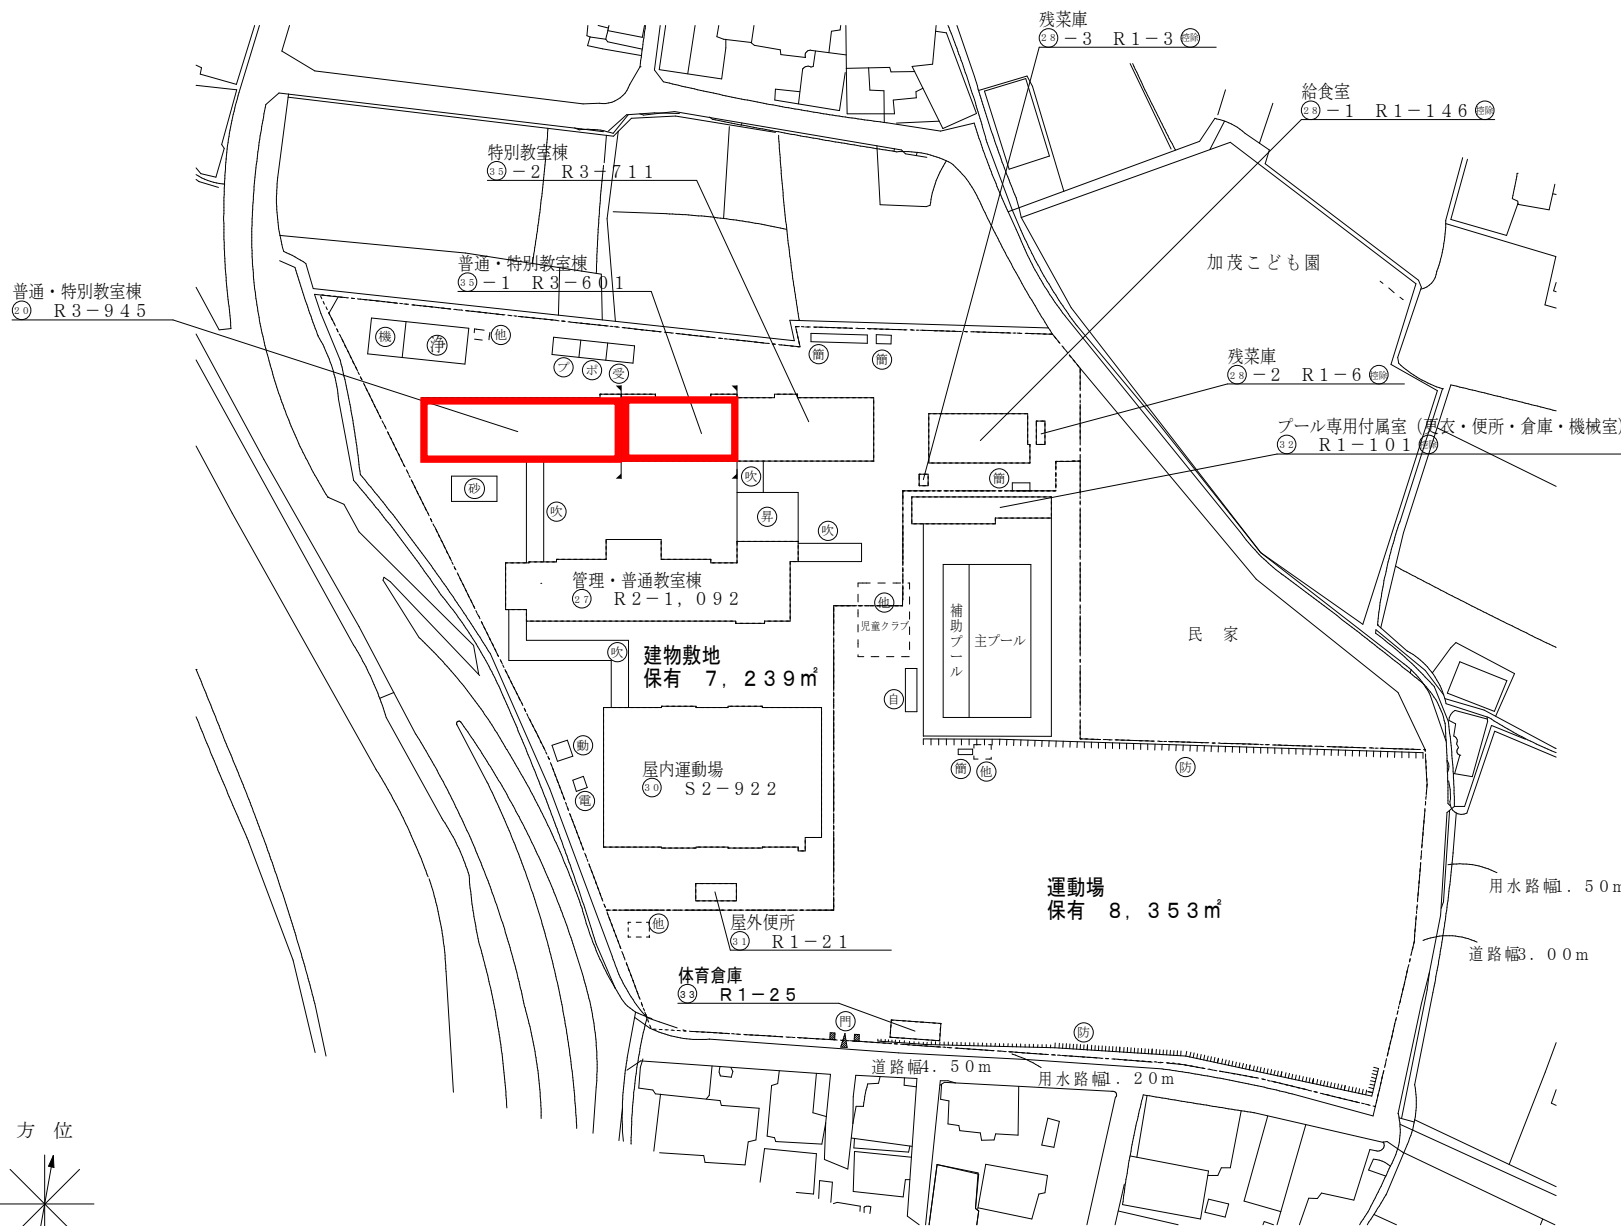

方 位

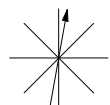

(北に矢印を付す)

(令和7年度)

平面図

縮尺

1/600 (A4)

学校名

加茂小学校

調査番号

33

201


0642

整理番号


0129-2

○：検体採取想定箇所


1 階

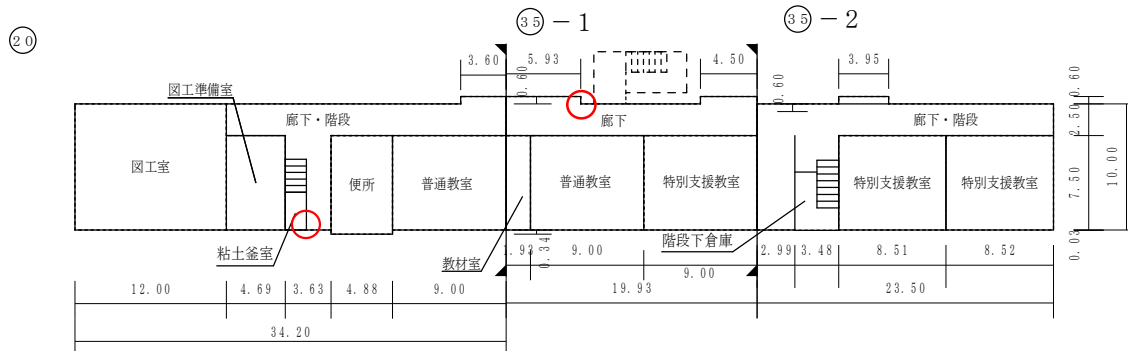



2 階

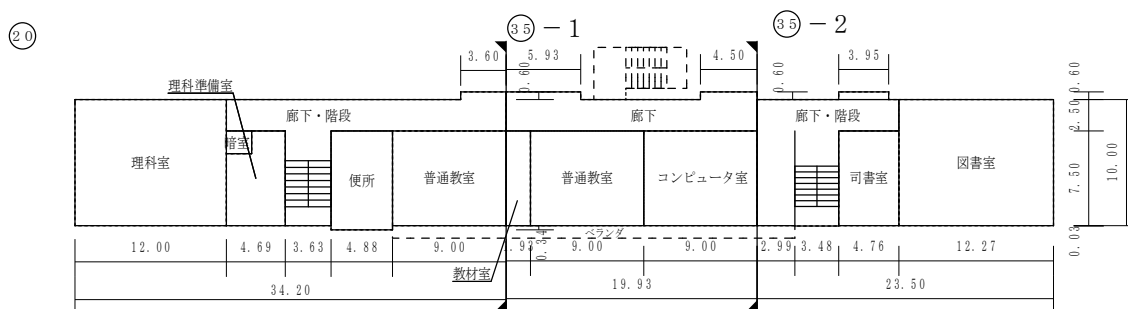

3 階

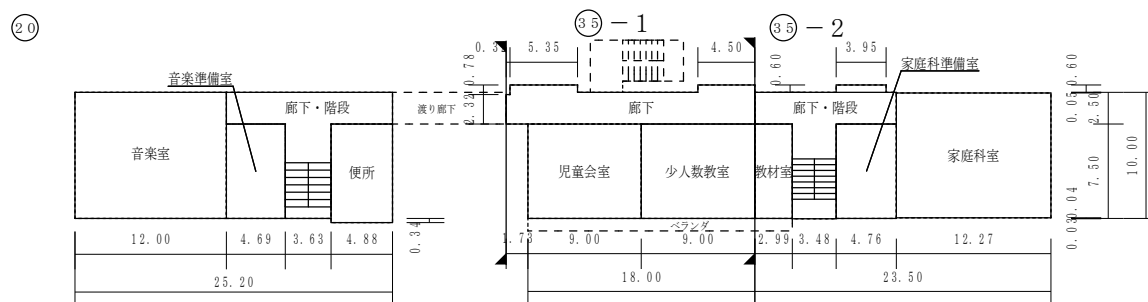


中 3 階

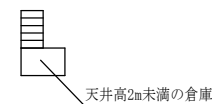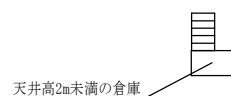

(令和7年度)

施設の配置図	縮尺	1/1300 (A4)	学校名	開成小学校	調査番号	(都道府県)	(市町村)	(学 校)	整理番号
						33	201	0198	



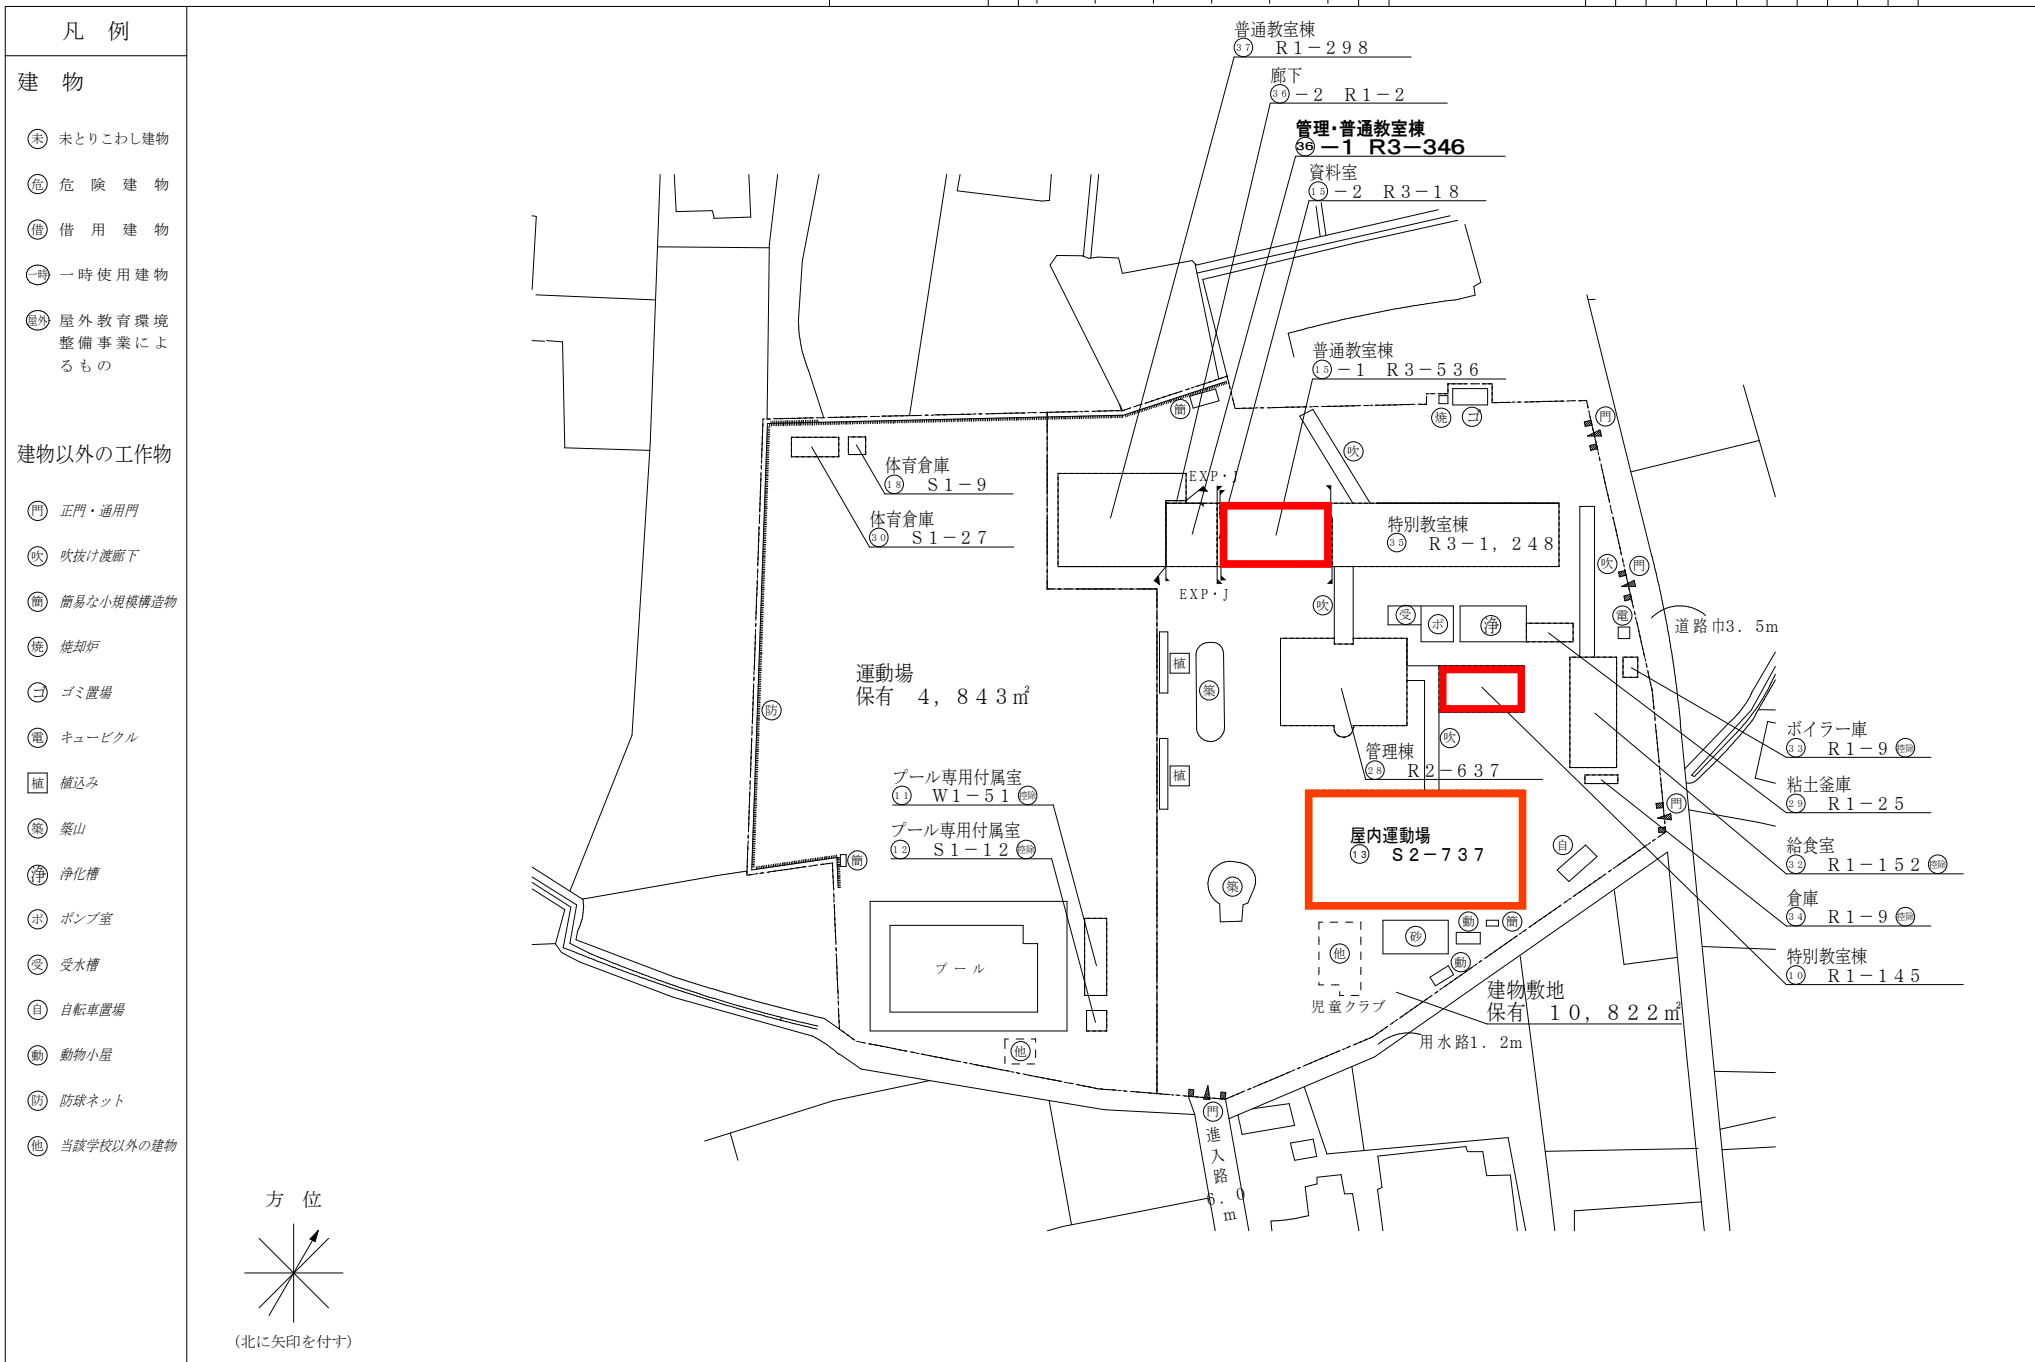


(令和7年度)




平 面 図	縮 尺	1 / 6 0 0 (A4) 0 5 10 15 20 m	学 校 名	開成小学校	調 査 番 号	(都道府県)	(市町村)	(学 校)	整 理 番 号	0 1 0 0 - 2
					33	201	0198			

○：検体採取想定箇所




1 階

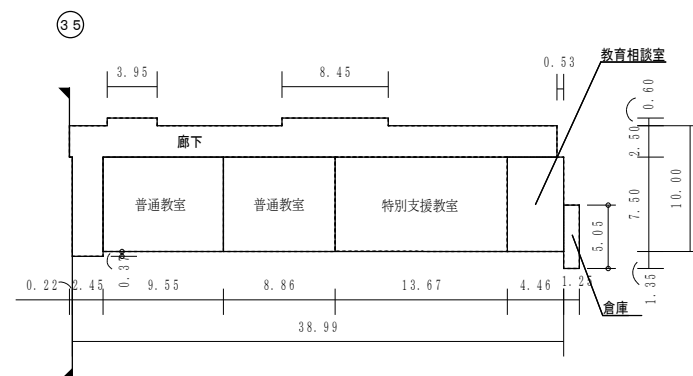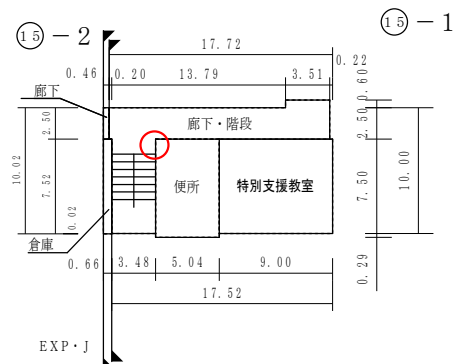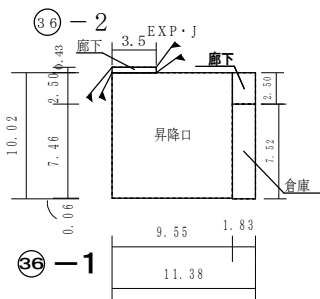

2 階

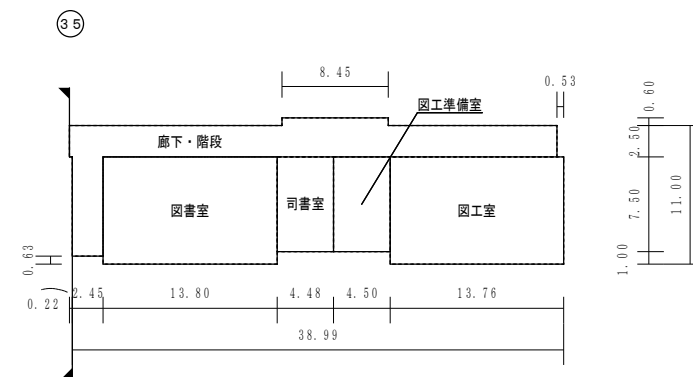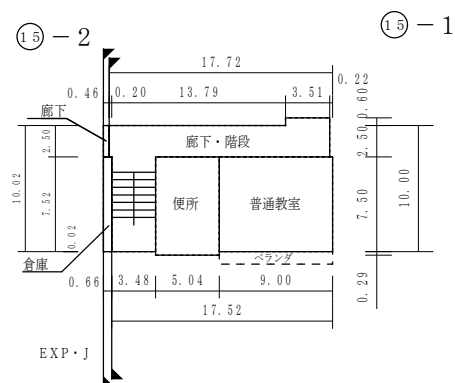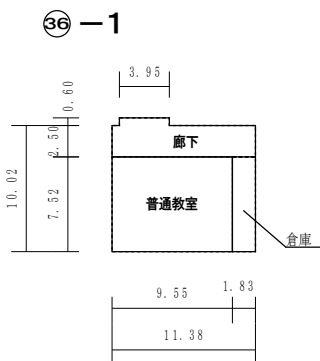

3 階

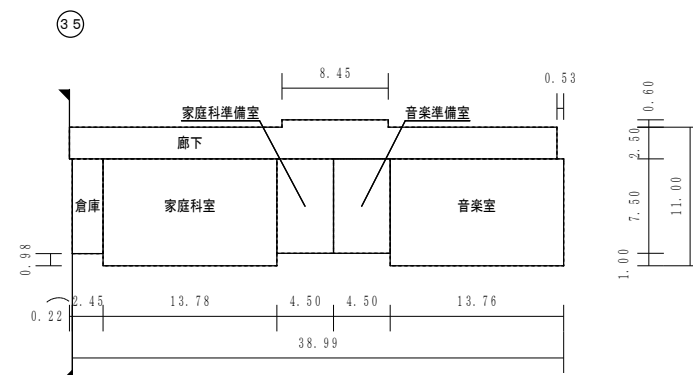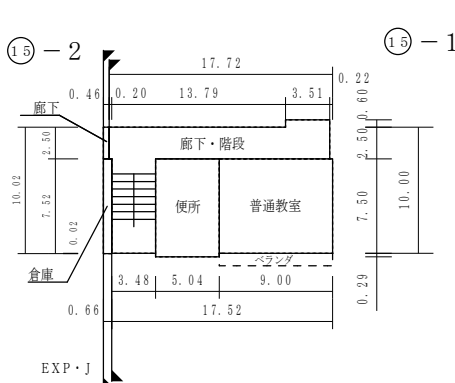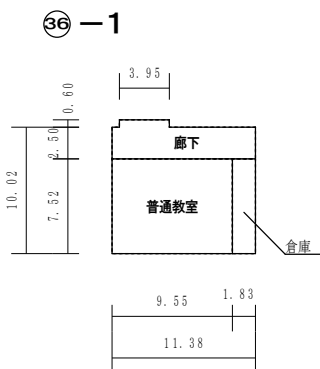

(令和7年度)

平面図

縮尺

1/600 (A4)

学校名

開成小学校

調査番号

33

(都道府県)

201

(市町村)





0198

(学 校)

整理番号

0100-3

○：検体採取想定箇所

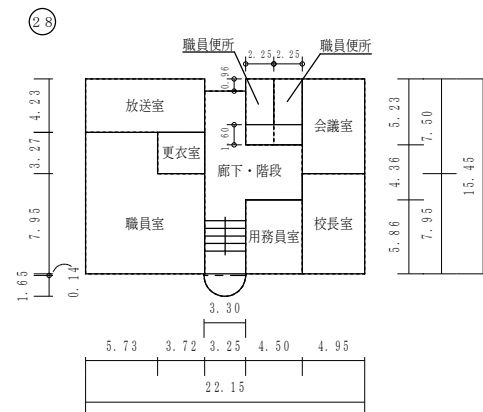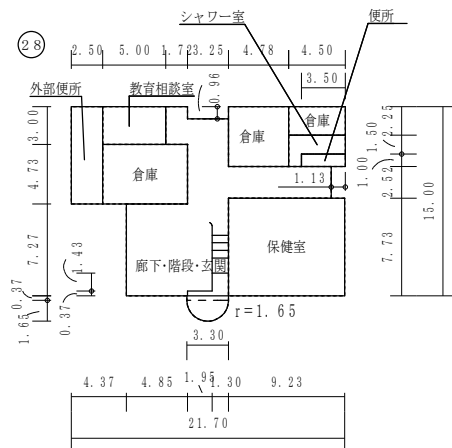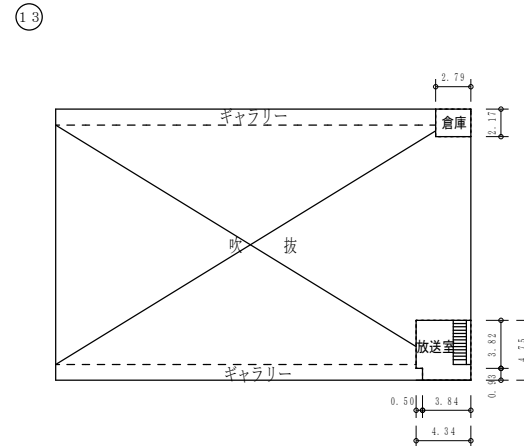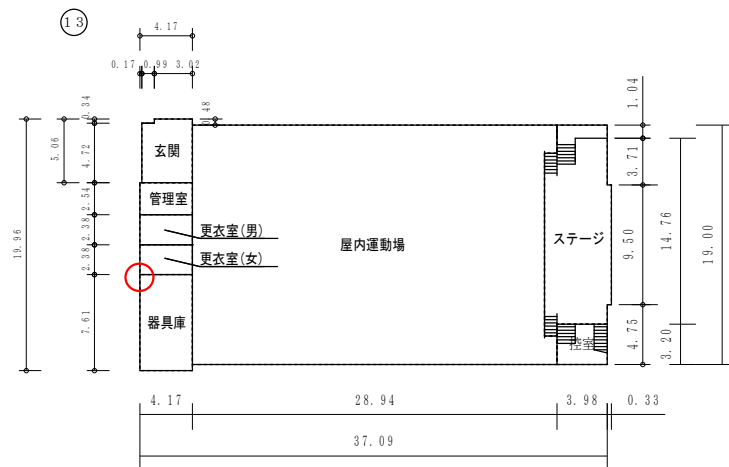

(令和7年度)

平面図

縮尺

1/600 (A4)

学校名

開成小学校

調査番号

(都道府県)
33











(市町村)
201

(学 校)
0198

整理番号

0100-4

○：検体採取想定箇所

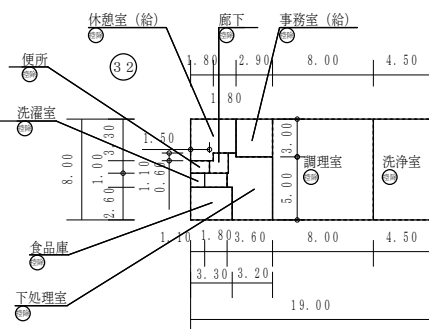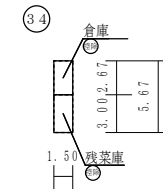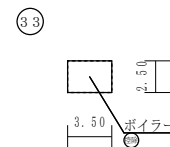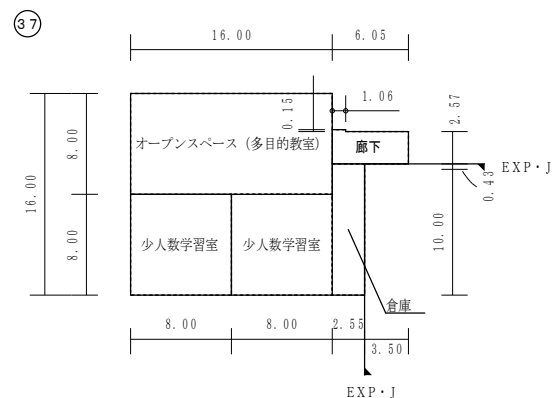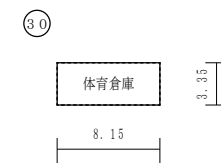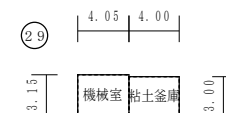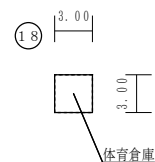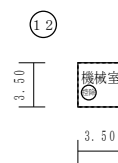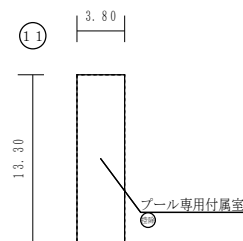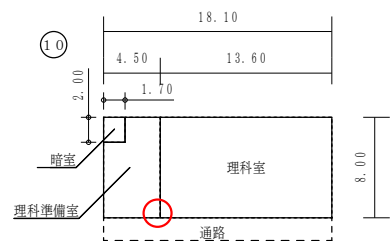


保有控除
プール専用付属室 62.79㎡
給食室 169.25㎡

施設の配置図	縮尺		学校名	桑田中学校	調査番号	(都道府県)	(市町村)	(学 校)	整理番号
					33	201	3515	0138-1	

建 物

- ④ 未とりこわし建物
- ⑤ 危険建物
- ⑥ 借用建物
- ⑦ 一時使用建物
- ⑧ 屋外教育環境整備事業によるもの

- 門 正門・通用門
- 吹 吹抜け渡廊下
- 防 防球ネット
- 簡 簡易な小規模構造物
- ゴ ゴミ置場
- 自 自転車置場
- 受 受水槽
- 電 キュービクル
- 温 温室
- 昇 昇降口
- 倉 倉庫

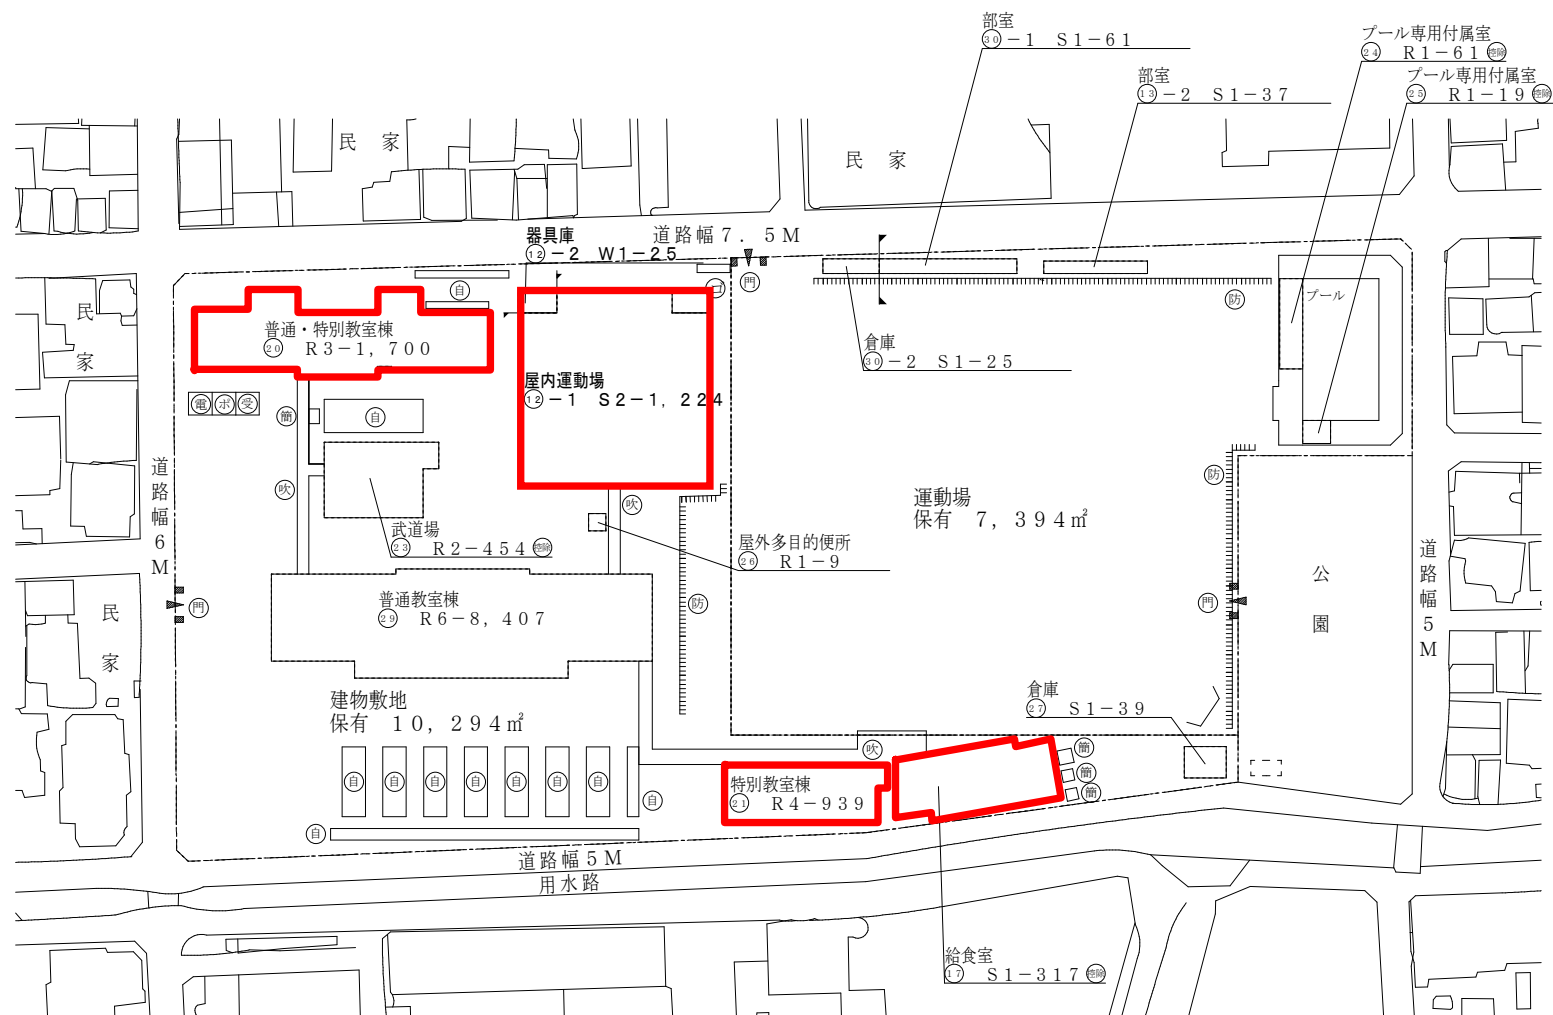

(北に矢印を付す)

(令和7年度)

平面図

縮尺

1/600 (A4)

学校名

桑田中学校

調査番号

33

(都道府県)

201

(市町村)





3515

(学 校)

整理番号

0138-2


○：検体採取想定箇所

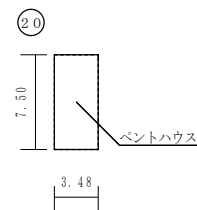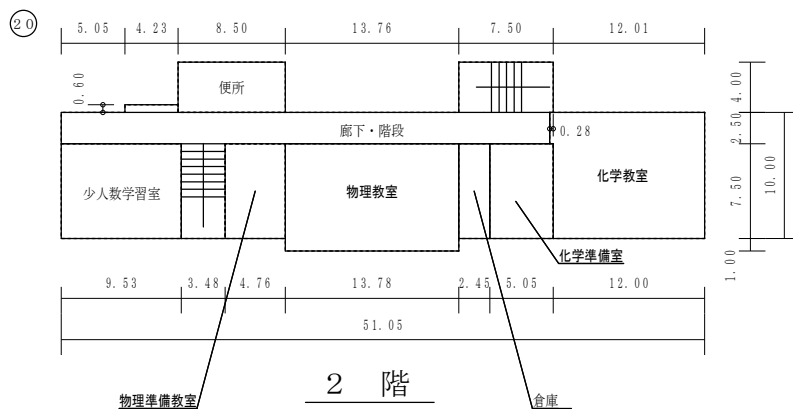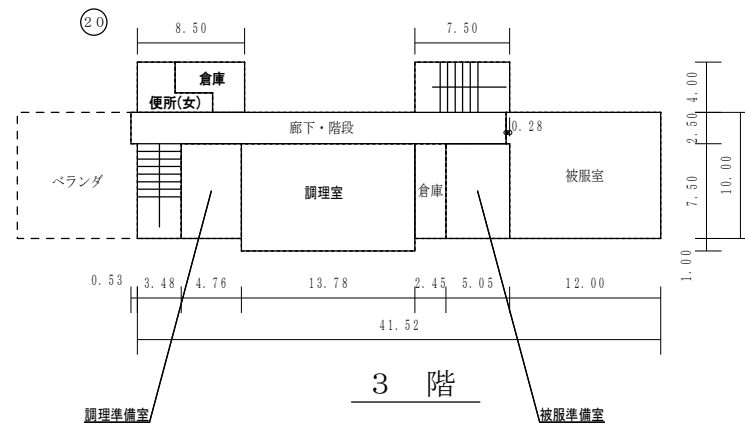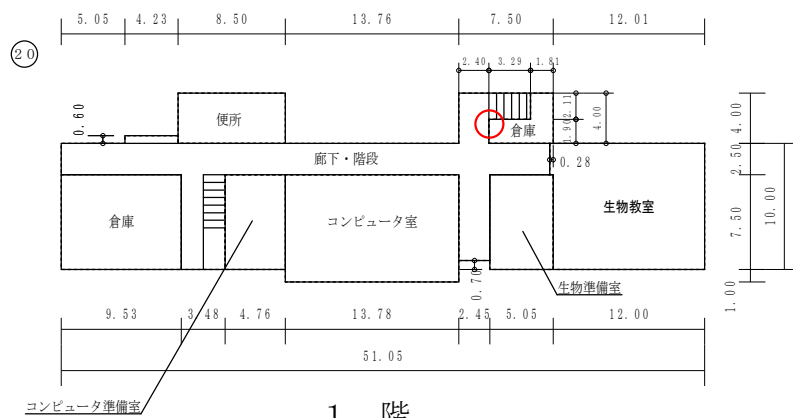


(令和7年度)

平 面 図	縮 尺	1 / 6 0 0 (A4) 0 5 1.0 1.5 2.0 m	学 校 名	桑田中学校	調 査 番 号	(都道府県)	(市町村)	(学 校)	整 理 番 号	0 1 3 8 - 3
					3 3	2 0 1	3 5 1 5			


○：検体採取想定箇所

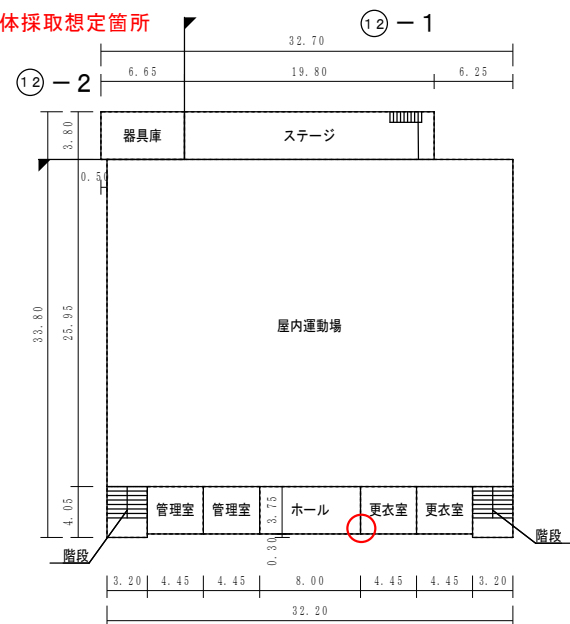


1 階

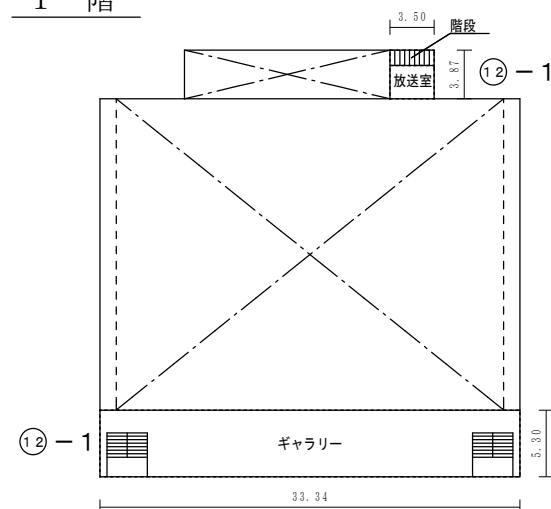


2 階

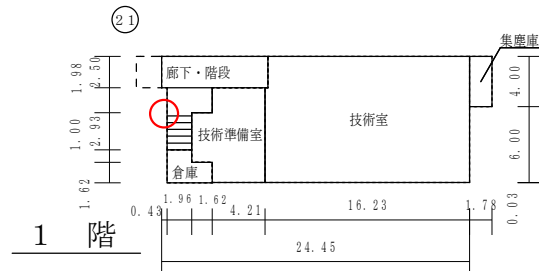


1 階

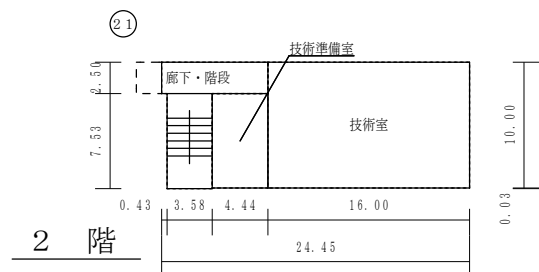



2 階

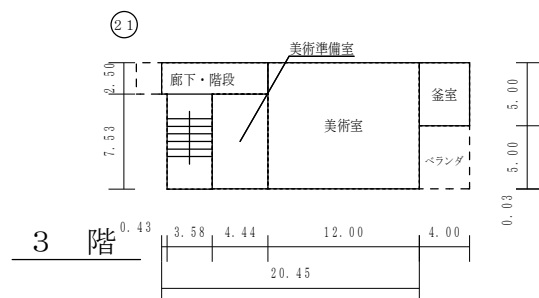


3 階

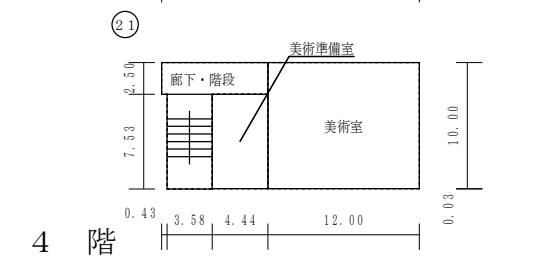


4 階

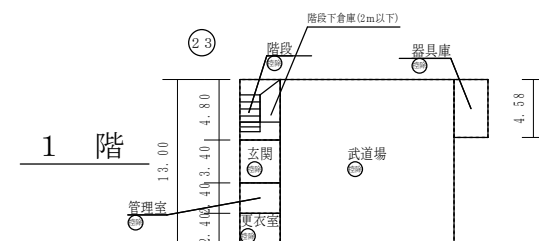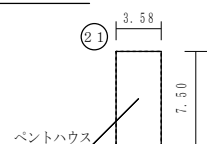

1 階

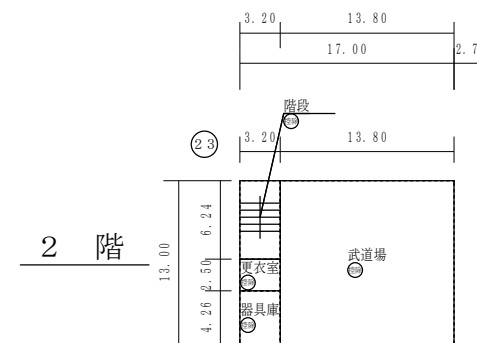

2 階

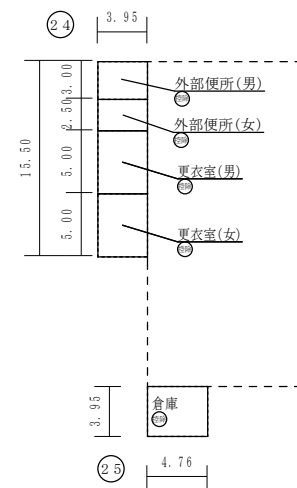


保有控除
プール専用付属室 80.02㎡
武道場 454.37㎡

(令和7年度)

平 面 図	縮 尺	1 / 6 0 0 (A 4)	学 校 名	桑 田 中 学 校	調 査 番 号	(都道府県)	(市町村)	(学 校)	整 理 番 号	0 1 3 8 - 4
		0 5 1.0 1.5 2.0 m			3 3	2 0 1	3 5 1 5			


○：検体採取想定箇所

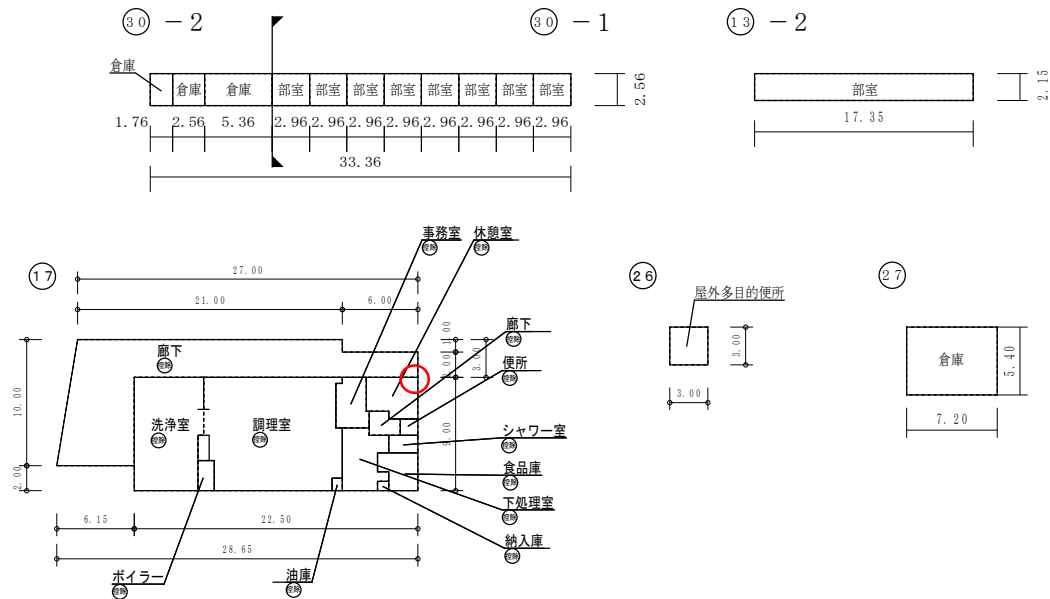

保有控除
給食室 317.25㎡

(令和7年度)

施設の配置図	縮尺	1 / 1300 (A4) 01020304050 m	学校名	岡南小学校	調査番号	(都道府県)	(市町村)	(学 校)	整理番号	0078-1
					33	201	0025			

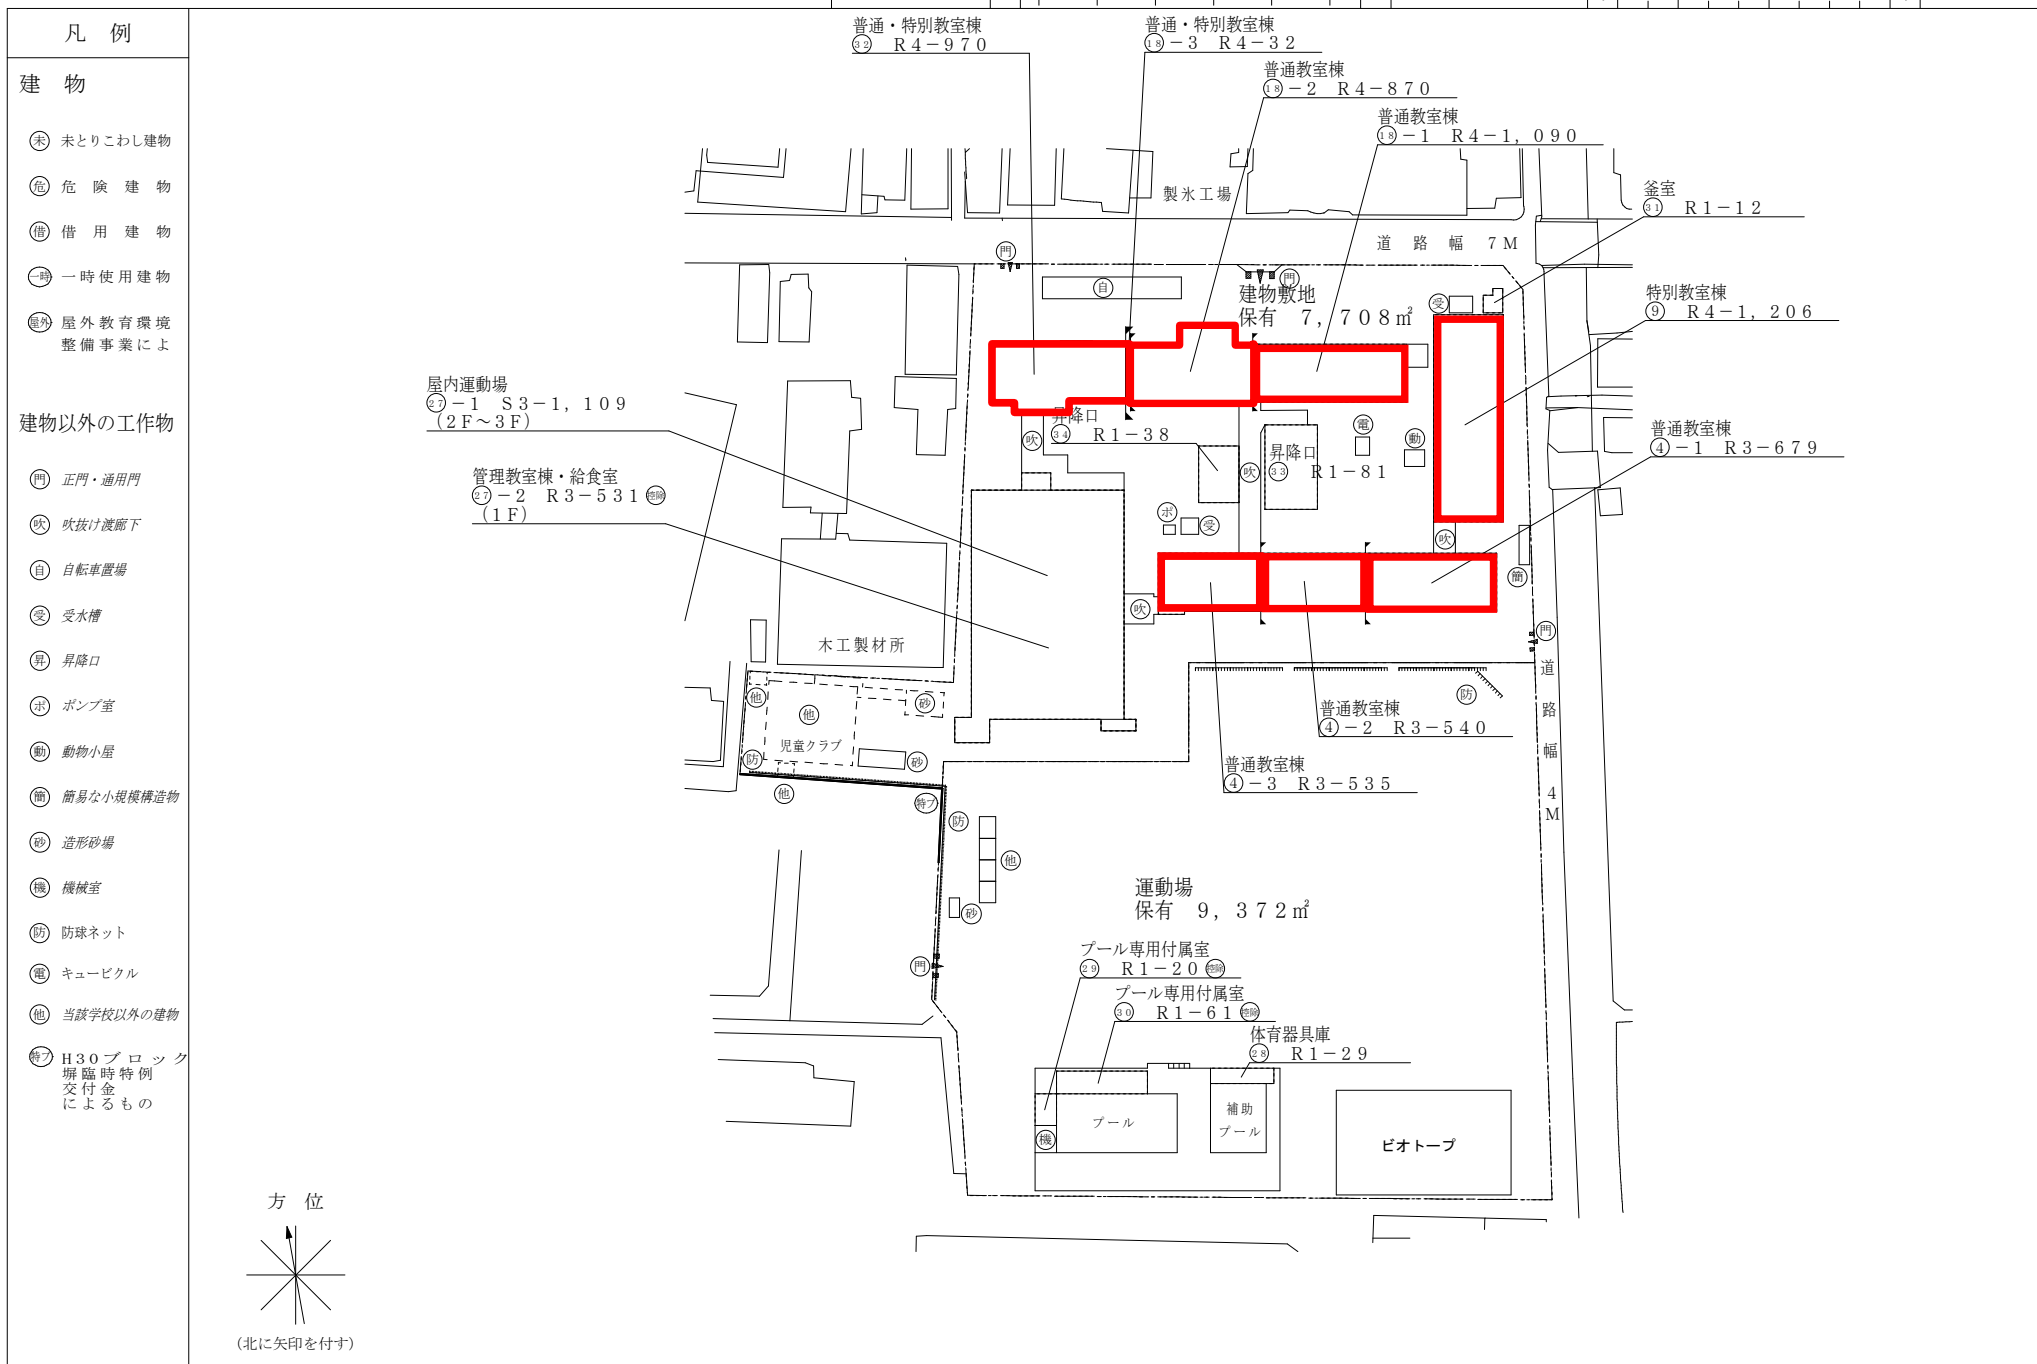


(令和7年度)


平 面 図	縮 尺	1 / 6 0 0 (A4) 05101520 m	学 校 名	岡南小学校	調 査 番 号	(都道府県)	(市町村)	(学 校)	整 理 番 号	0 0 7 8 - 2
					33	201	0025			

○：検体採取想定箇所


1 階

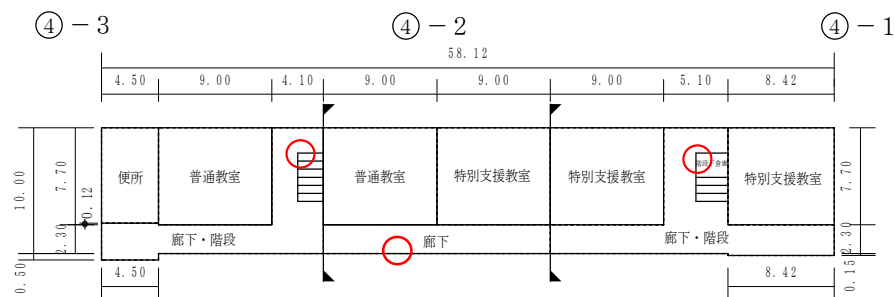

2 階

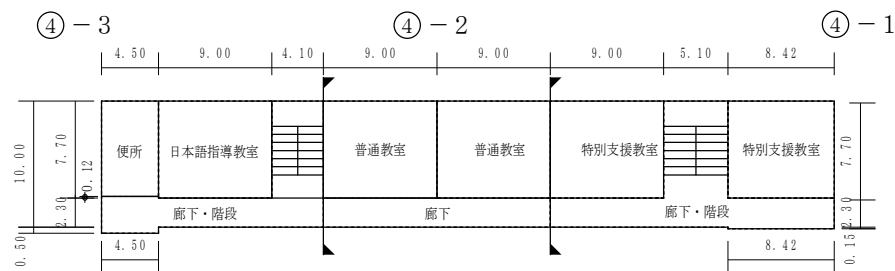



3 階

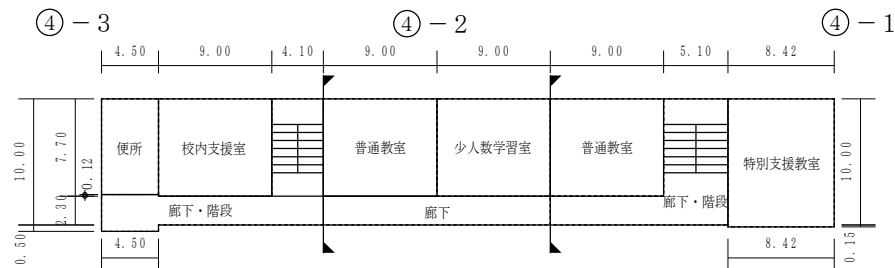

(令和7年度)

平 面 図	縮 尺	1 / 6 0 0 (A4)	学 校 名	岡南小学校	調 査 番 号	(都道府県)	(市町村)	(学 校)	整 理 番 号	0 0 7 8 - 3
					313	201	0025			





○：検体採取想定箇所

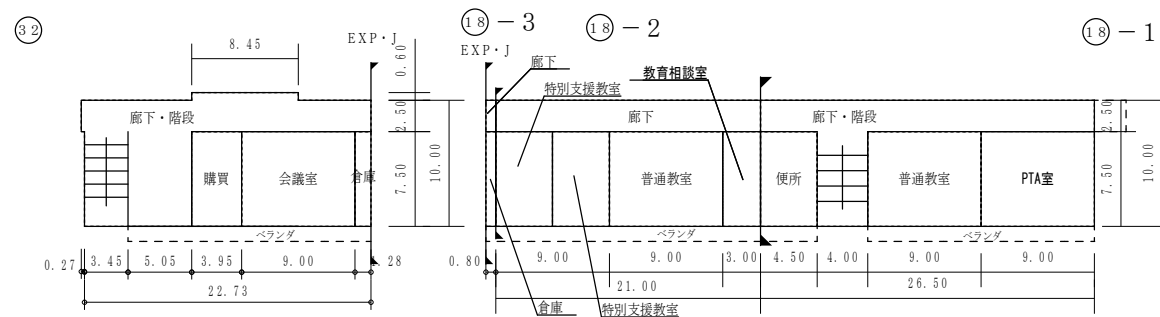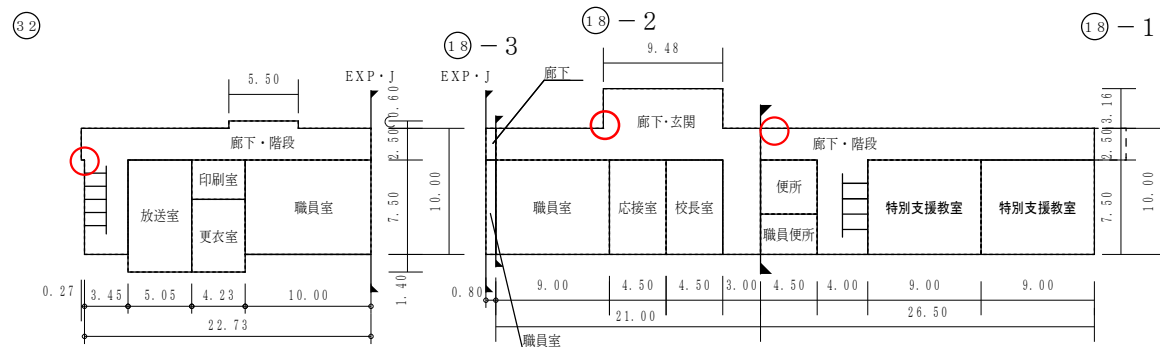

(令和7年度)

平 面 図	縮 尺	1 / 6 0 0 (A 4)	学 校 名	岡南小学校	調 査 番 号	(都道府県)	(市町村)	(学 校)	整 理 番 号	0 0 7 8 - 5
					3 3	2 0 1	0 0 2 5			

○：検体採取想定箇所

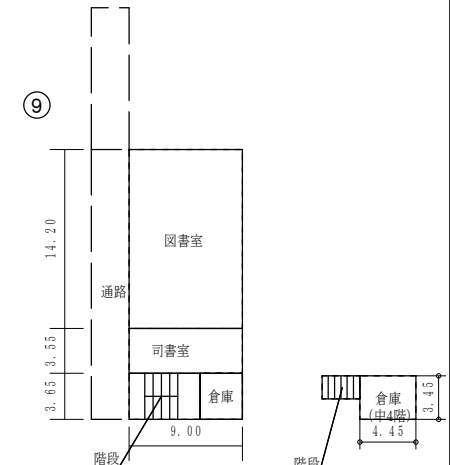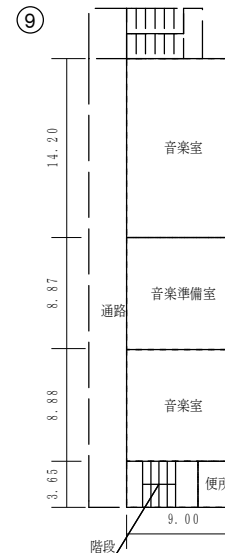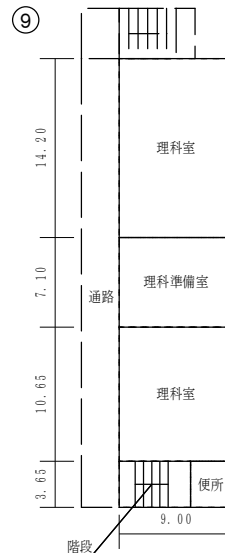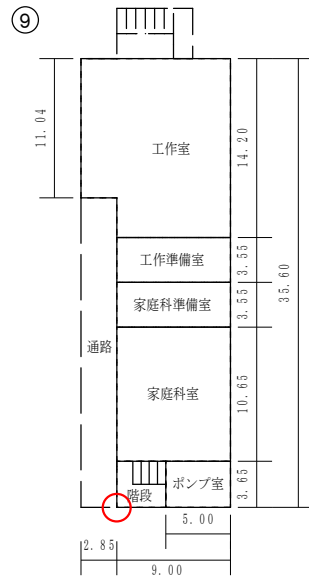

(令和7年度)

施設の配置図	縮尺	1/1300 (A4)	学校名	鹿田小学校	調査番号	(都道府県)	(市町村)	(学校)	整理番号	0072-1
	0 10 20 30 40 50 m				33	20	10	01	9	

凡 例


建 物

- 未 未とりこわし建物
- 危 危険建物
- 借 借用建物
- 一 一時使用建物
- 屋外 屋外教育環境整備事業によるもの


建物以外の工作物

- 門 正門・通用門
- 吹 吹抜け渡廊下
- 目 自転車置場
- 簡 簡易な小規模構造物
- ボ ポンプ室
- 受 受水槽
- 動 動物小屋
- 機 機械室
- 砂 造形砂場
- ゴ ゴミ置場
- 油 油庫
- 防 防球ネット
- バ バックネット
- 他 当該学校以外の建物
- 百 百葉箱
- 芝 芝生

方 位

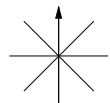


(北に矢印を付す)

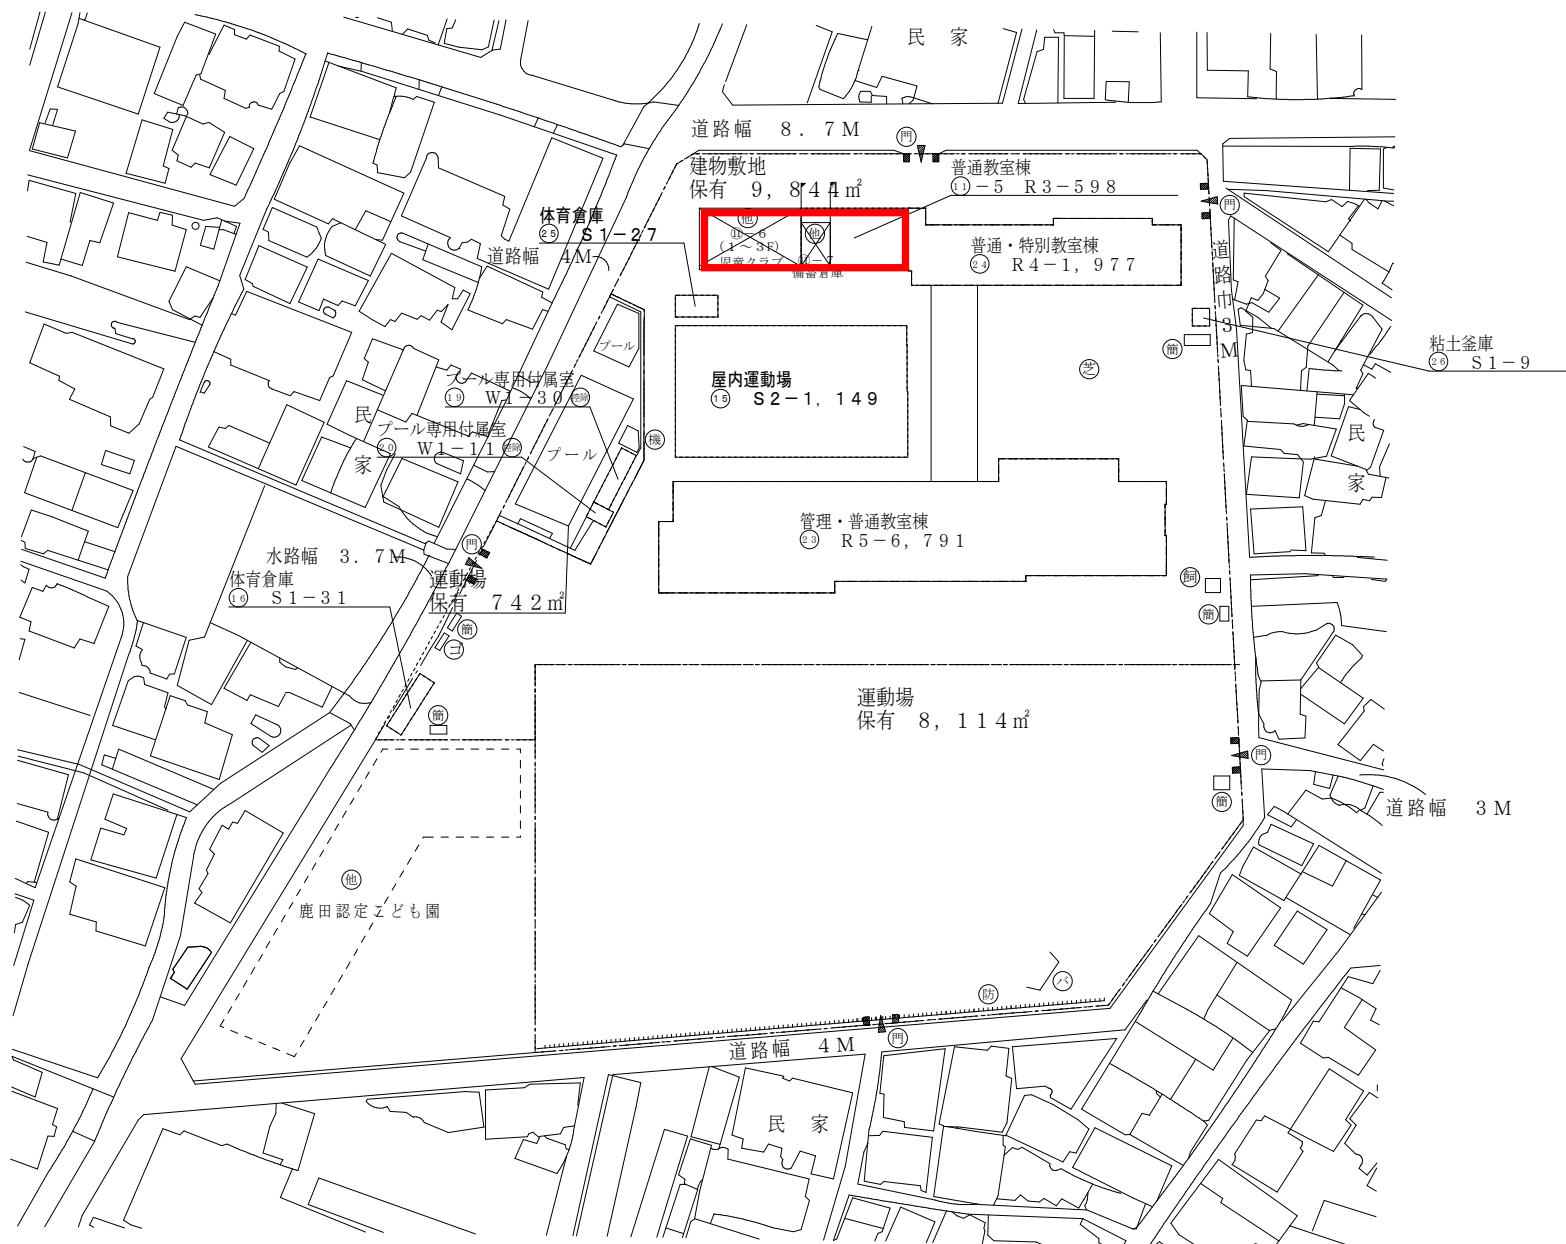

(令和7年度)

平 面 図	縮 尺	1 / 6 0 0 (A4) 051.0152.0 m	学 校 名	鹿 田 小 学 校	調 査 番 号	(都道府県)	(市町村)	(学 校)	整 理 番 号	0 0 7 2 - 2
					3 3	2 0 1	0 0 1 9			


○：検体採取想定箇所

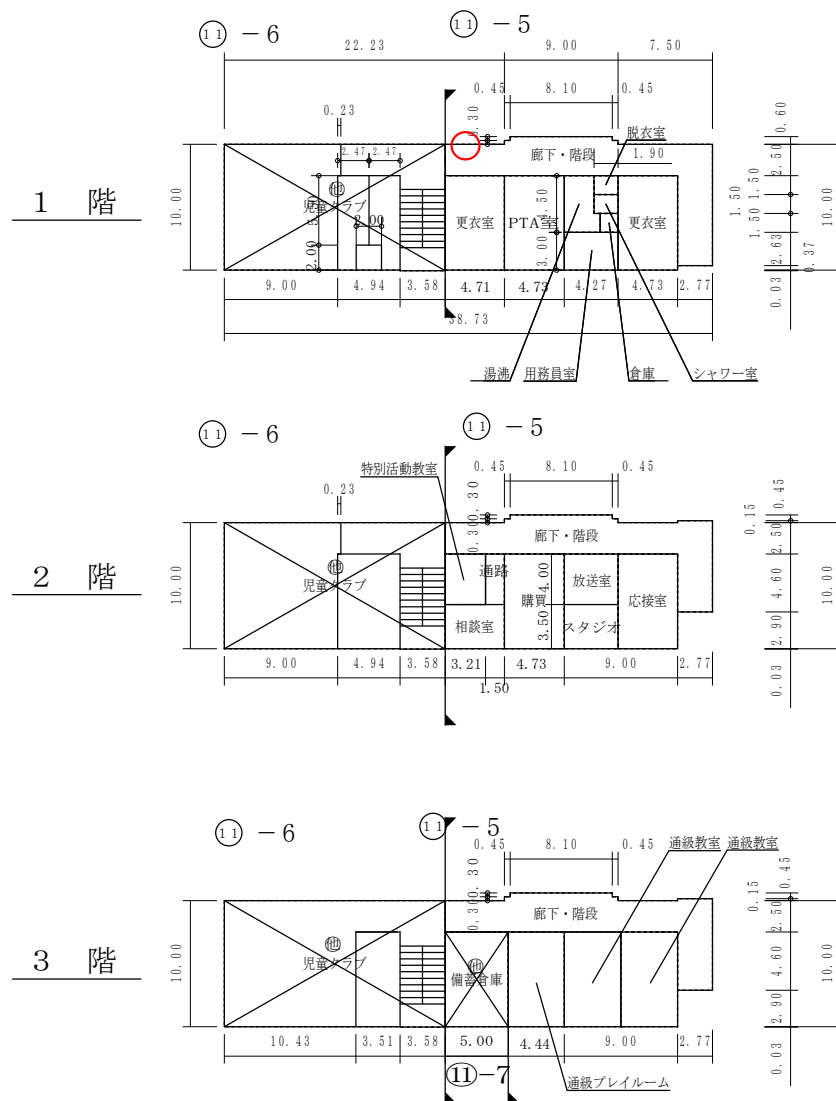

通級教室 100.796㎡

(令和7年度)

施設の配置図	縮尺	1/1300 (A4)	学校名	高島小学校	調査番号	(都道府県)	(市町村)	(学 校)	整理番号	0091-1
					33	20	10	038		

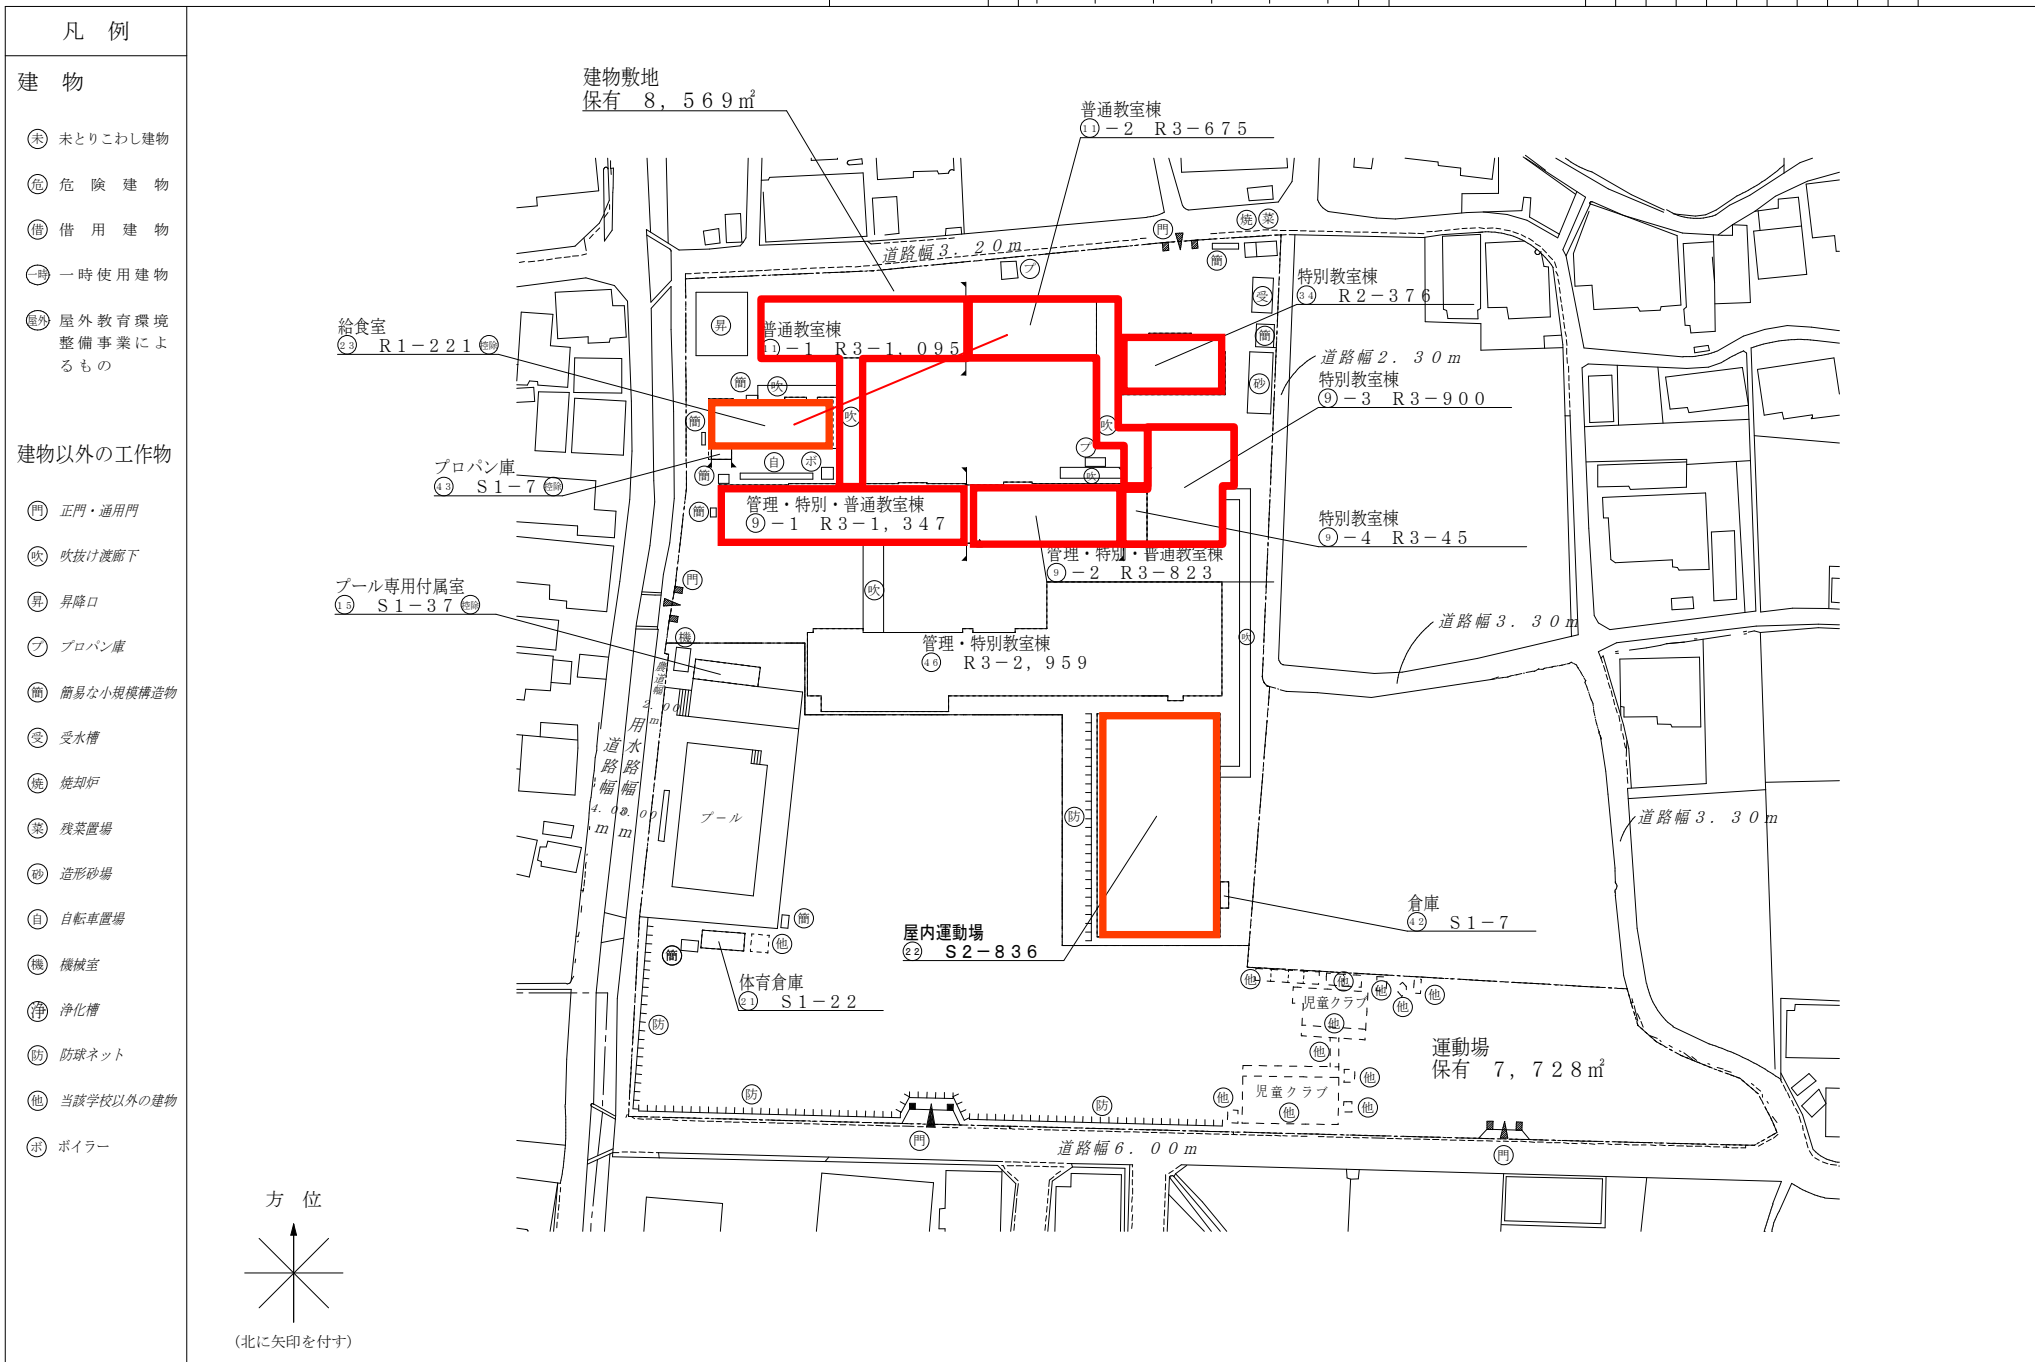

(令和7年度)

平面図

縮尺

1/600 (A4)

学校名

高島小学校

調査番号

33

(都道府県)

201

(市町村)

0038


(学 校)

整理番号


0091-3

○：検体採取想定箇所


1 階

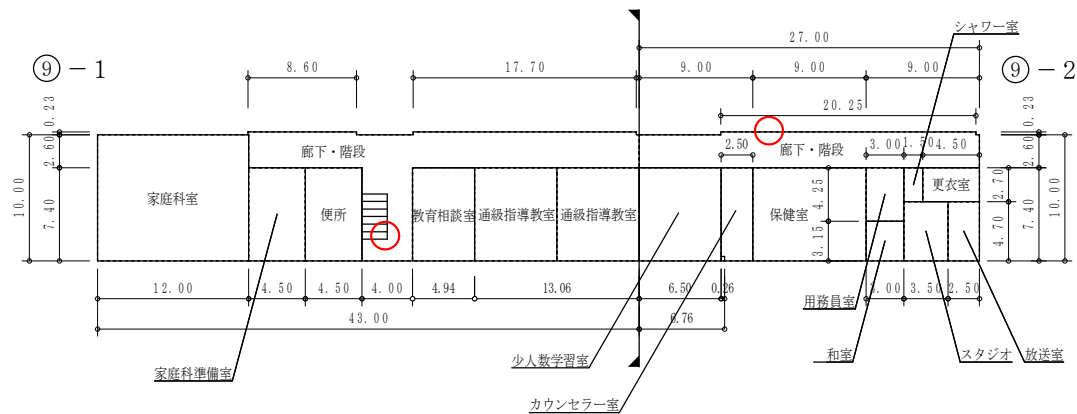

2 階

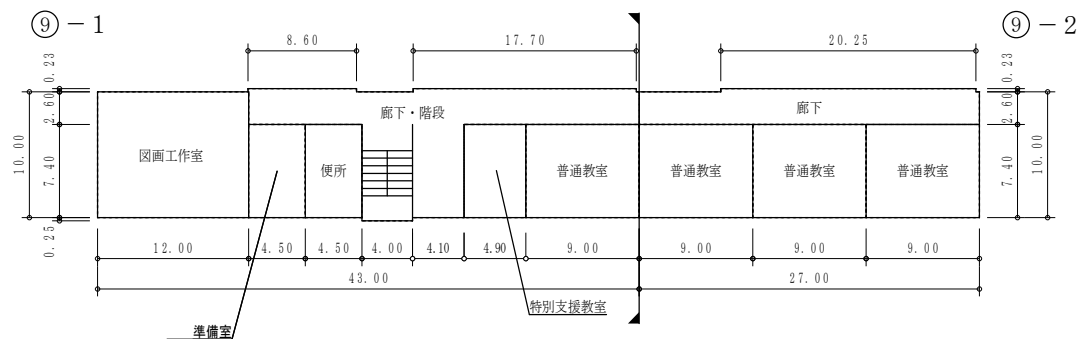

3 階

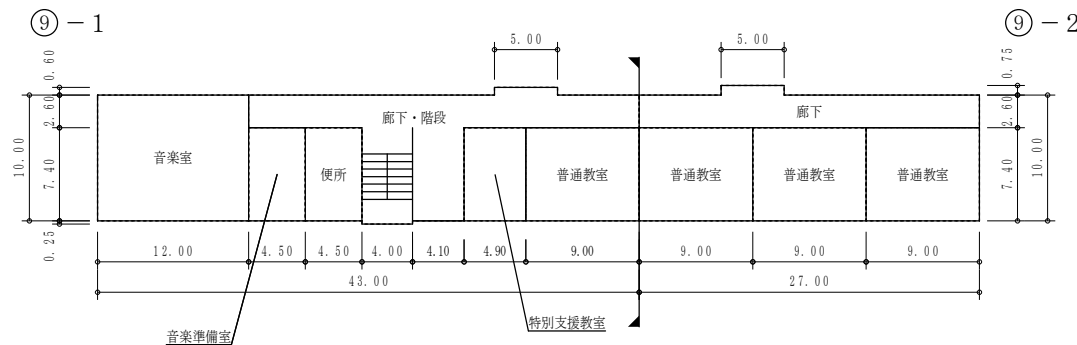


⑨-1



中3階

⑨-1

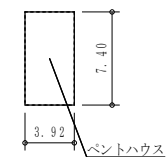


屋上階

通級指導教室 96.64㎡


(令和7年度)

平 面 図	縮 尺	1 / 6 0 0 (A4)		学 校 名	高 島 小 学 校	調 査 番 号	(都道府県)	(市町村)	(学 校)	整 理 番 号	0 0 9 1 - 4
						3 3	2 0 1	0 0 3 8			


○ : 検体採取想定箇所

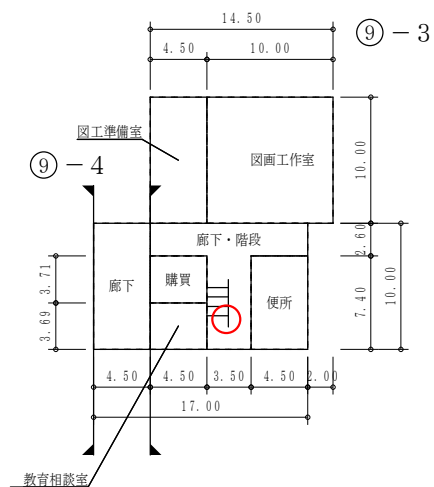

1 階

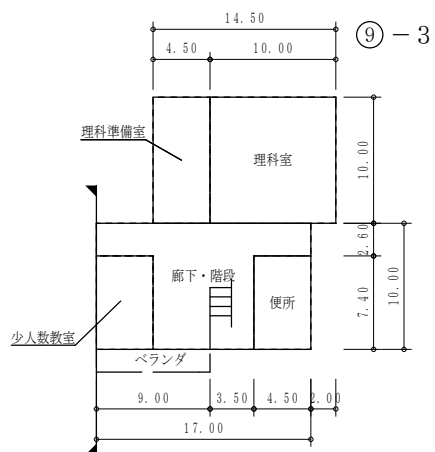

2 階

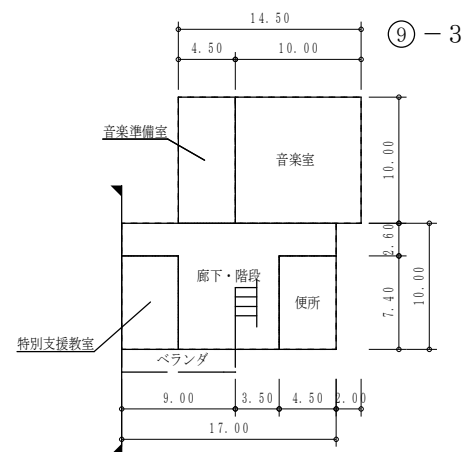


3 階

(令和7年度)

平 面 図	縮 尺	1 / 6 0 0 (A4) 0 5 1.0 1.5 2.0 m	学 校 名	高 島 小 学 校	調 査 番 号	(都道府県)	(市町村)	(学 校)	整 理 番 号	0 0 9 1 - 5
					3 3	2 0 1	0 0 3 8			

○ : 検体採取想定箇所

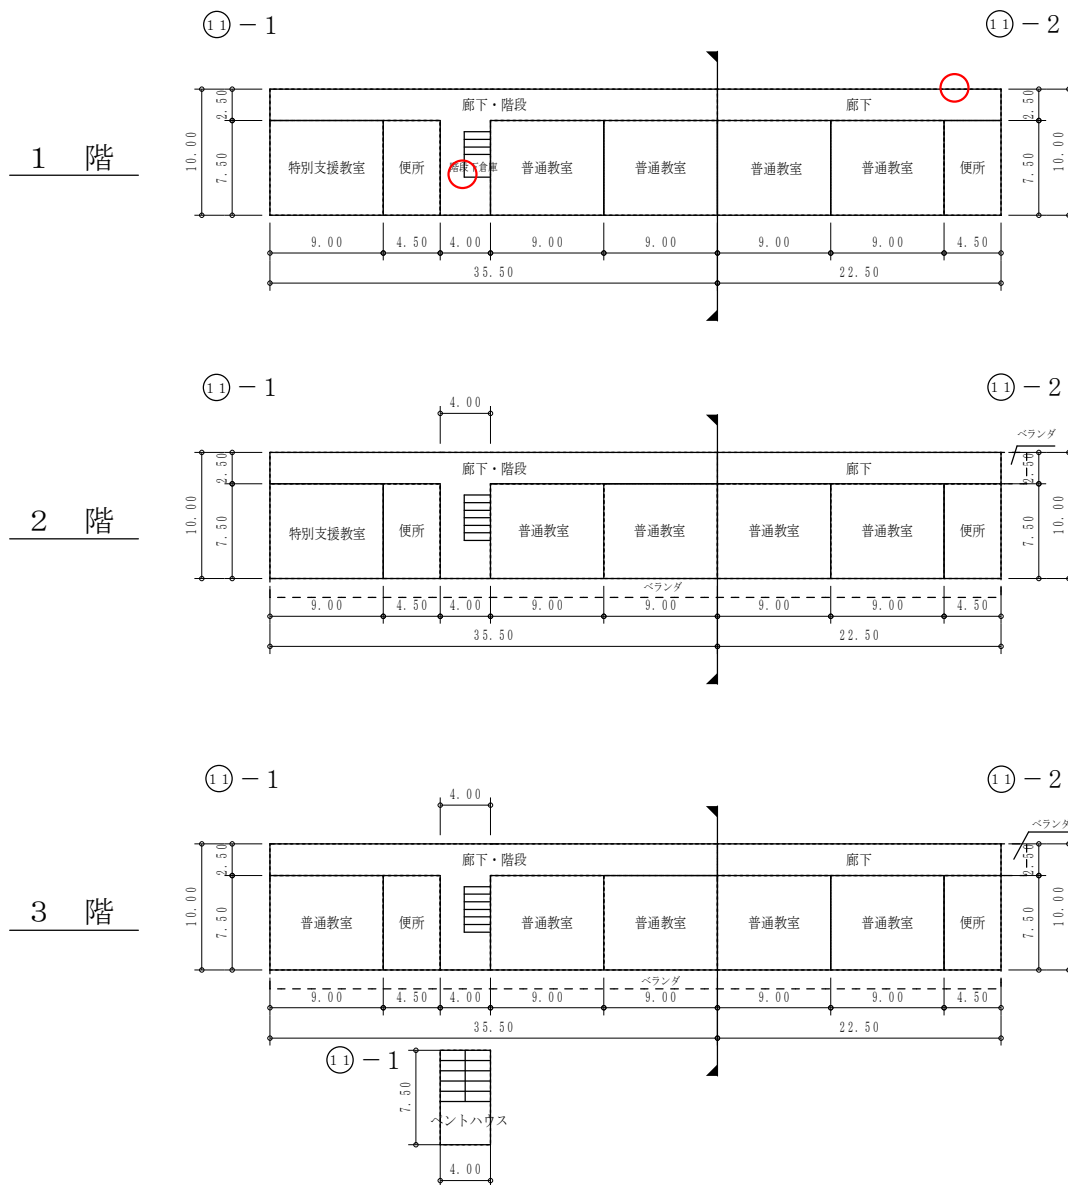


(令和7年度)

平 面 図	縮 尺	1 / 6 0 0 (A4) 0 5 1.0 1.5 2.0 m	学 校 名	高 島 小 学 校	調 査 番 号	(都道府県)	(市町村)	(学 校)	整 理 番 号	0 0 9 1 - 6
					3 3	2 0 1	0 0 3 8			


○：検体採取想定箇所




1 階

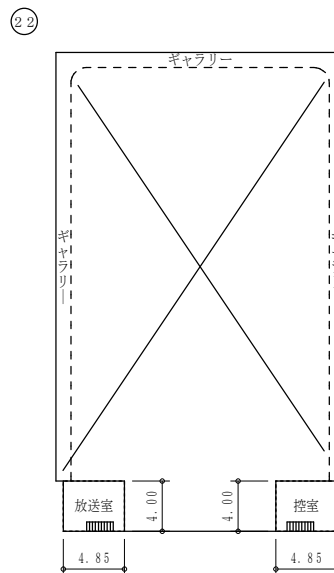


2 階

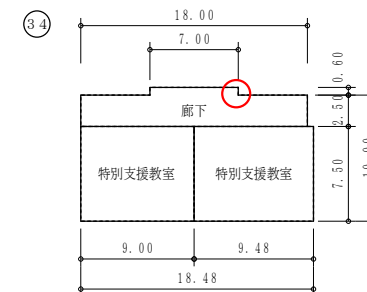


1 階

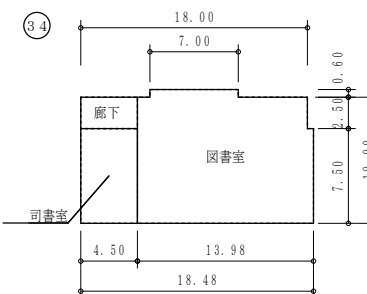


2 階

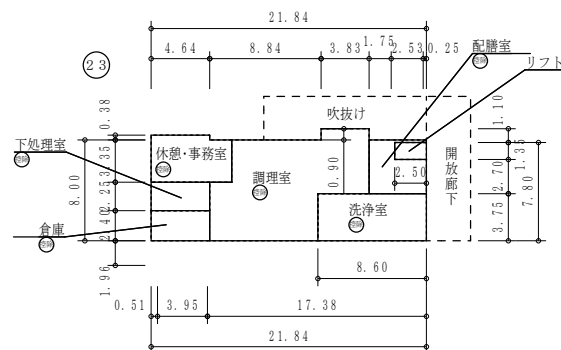

1 階

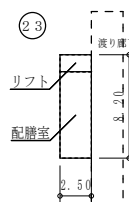

2 階

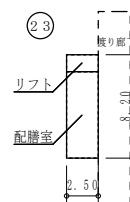

3 階



保有控除
給食室 183.56㎡

(令和7年度)

施設の配置図	縮尺	1/1300 (A4)	学校名	第三藤田小学校	調査番号	(都道府県)	(市町村)	(学 校)	整理番号	0687-1
	0 1.0 2.0 3.0 4.0 5.0 m				33	20	10	523		

凡 例


建 物

- 未 未とりこわし建物
- 危 危険建物
- 借 借用建物
- 一 一時使用建物
- 屋外 屋外教育環境整備事業によるもの


建物以外の工作物

- 門 正門・通用門
- 吹 吹抜け渡廊下
- 簡 簡易な小規模構造物
- フ プロパン庫
- 油 油庫
- 砂 造形砂場
- 動 動物小屋
- 浄 浄化槽
- 機 機械室
- ボ ポンプ室
- 電 キュービクル
- 自 自転車置場
- ゴ ミ置場
- 池 池
- バ バックネット

○：検体採取想定箇所

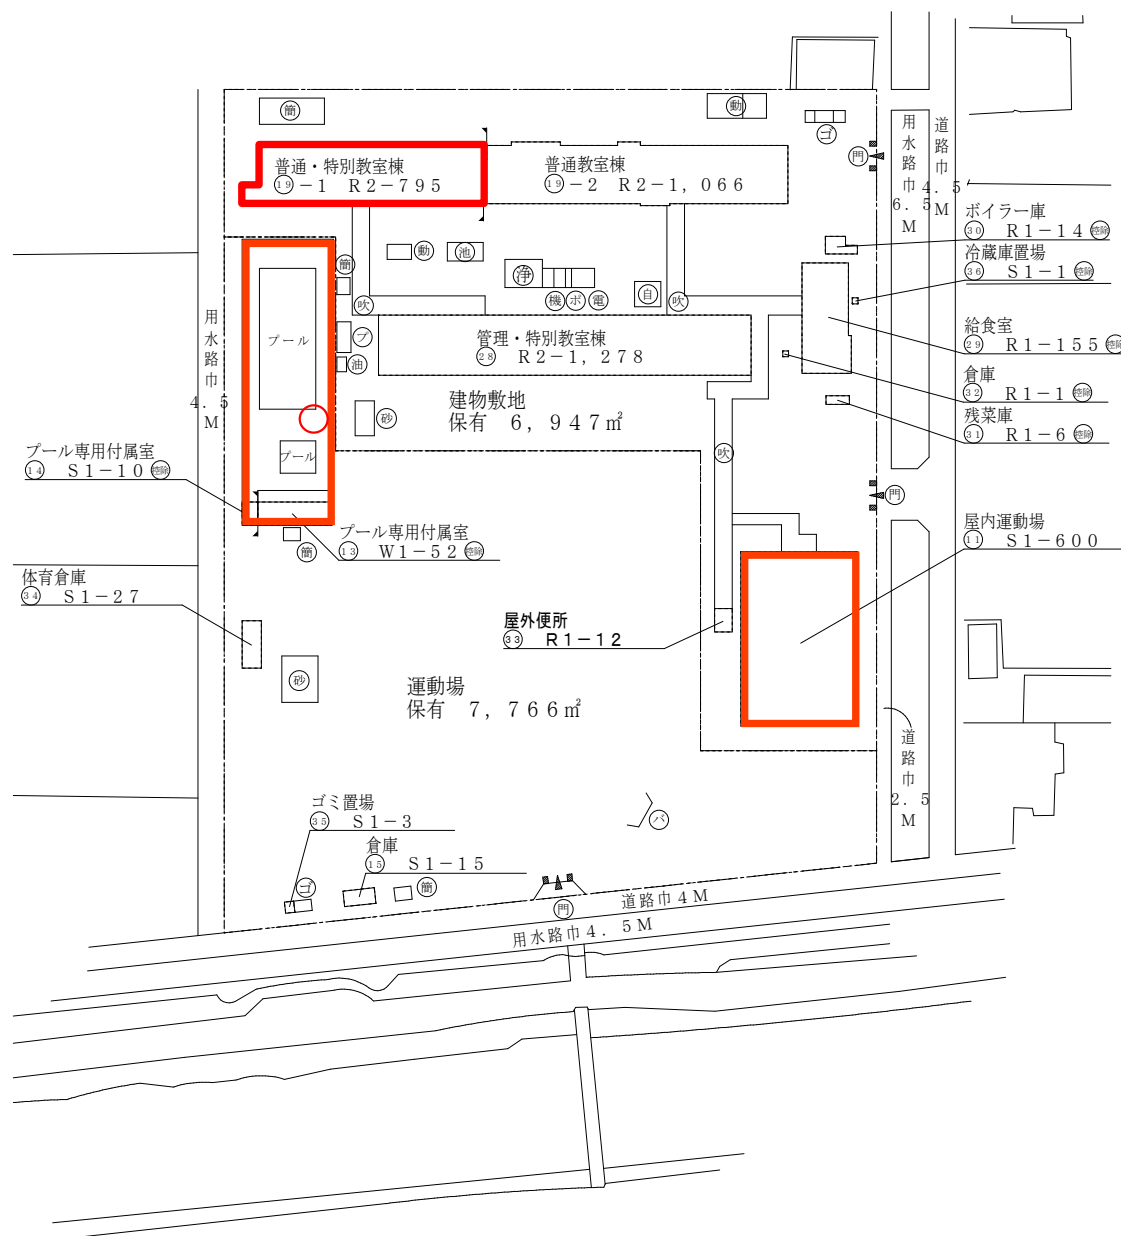

方 位

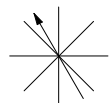

(北に矢印を付す)


(令和7年度)

平 面 図	縮 尺	1 / 6 0 0 (A4)	学 校 名	第三藤田小学校	調 査 番 号	(都道府県)	(市町村)	(学 校)	整 理 番 号	0 6 8 7 - 2
					3 3	2 0 1	0 5 2 3			


○：検体採取想定箇所

1 階

①9-1

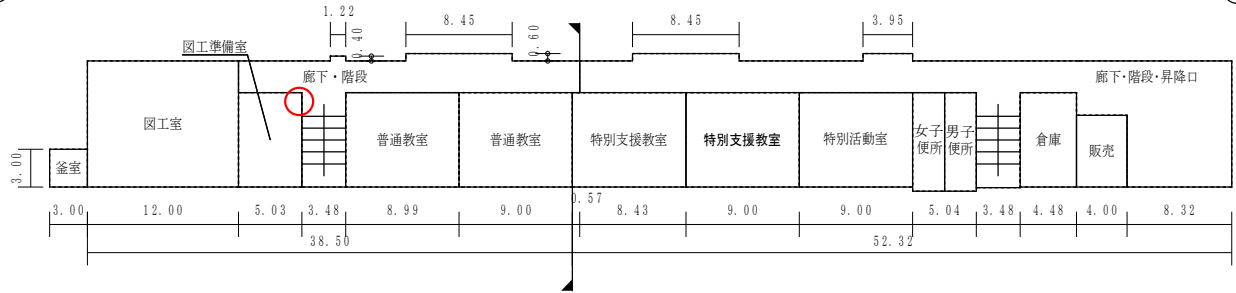


①9-2

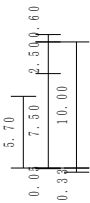

2 階

①9-1

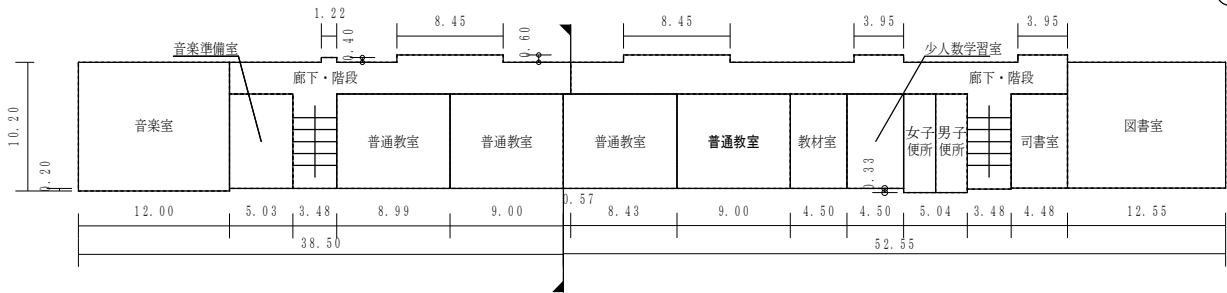

①9-2




(令和7年度)

平面図

縮尺

1/600 (A4)

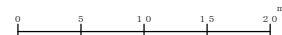

学校名

第三藤田小学校

調査番号

(都道府県)












(市町村)

(学 校)

整理番号

0687-4


○：検体採取想定箇所

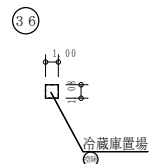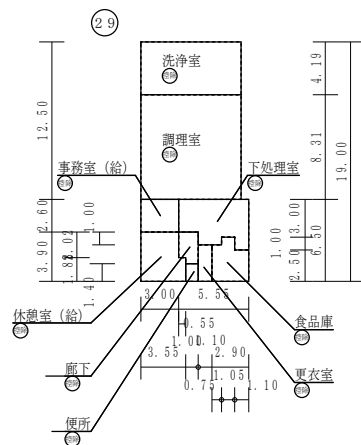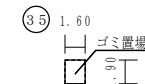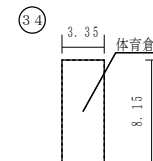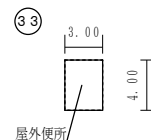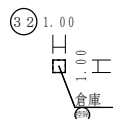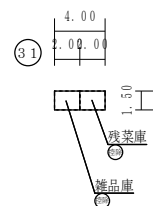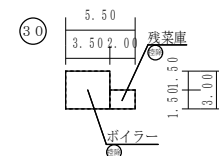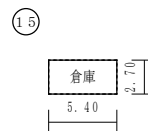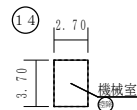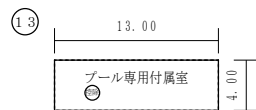

保有控除
プール専用附属室 61.99㎡
給食室 176.53㎡

(令和7年度)



施設の配置図	縮尺	1/1300 (A4)	学校名	中山小学校	調査番号	(都道府県)	(市町村)	(学 校)	整理番号	0110-1
						33	201	0320		

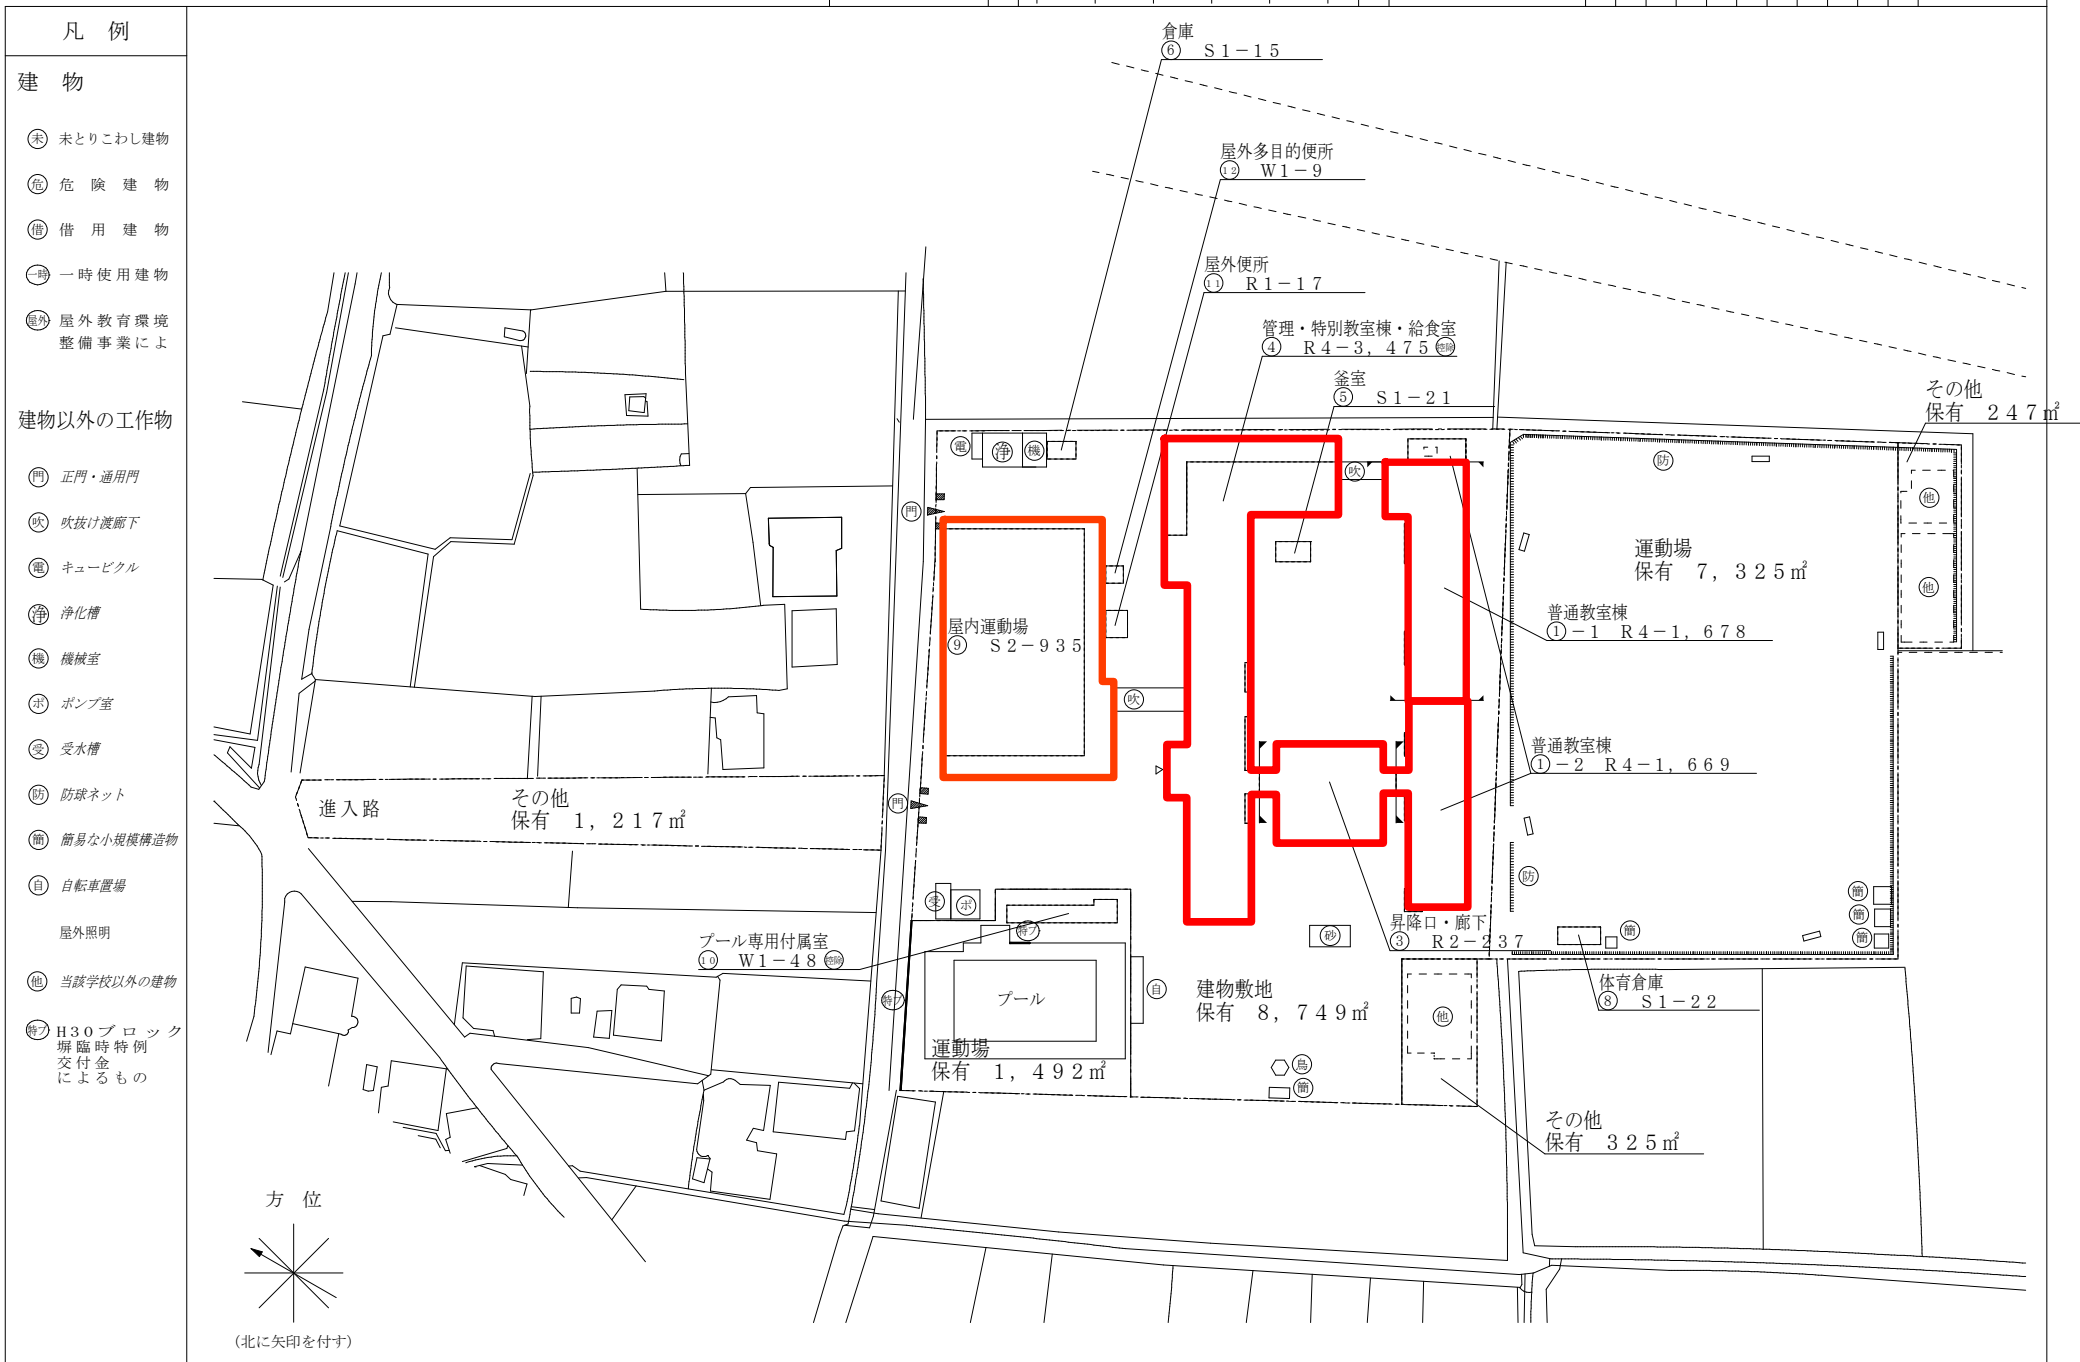

(令和7年度)








平 面 図	縮 尺	1 / 6 0 0 (A4)	学 校 名	中山小学校	調 査 番 号	(都道府県)	(市町村)	(学 校)	整 理 番 号	0 1 1 0 - 2
					3 3	2 0	1 0	3 2		

○：検体採取想定箇所

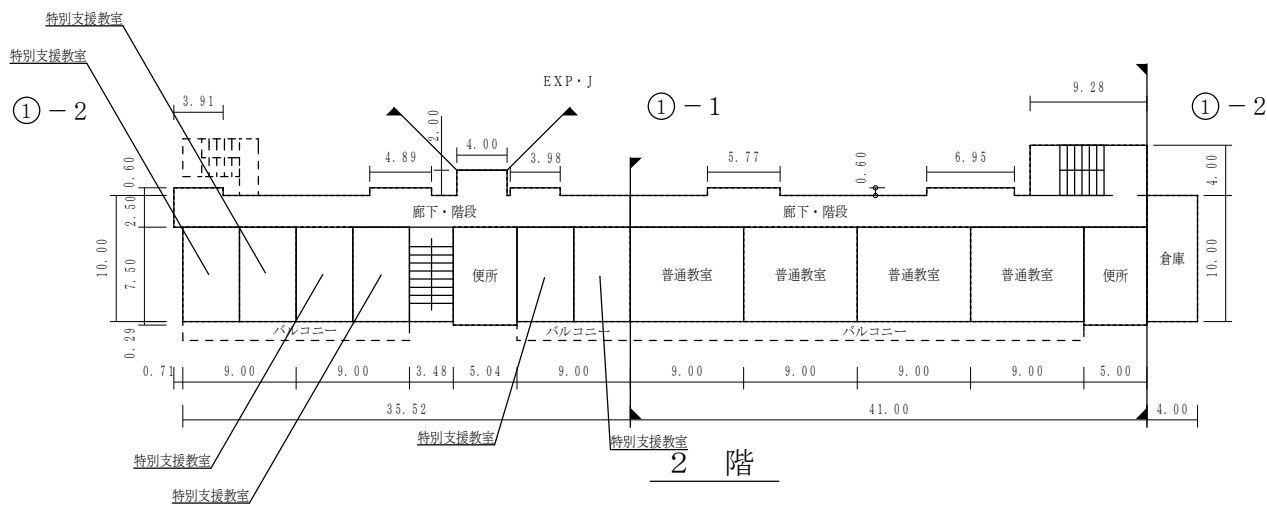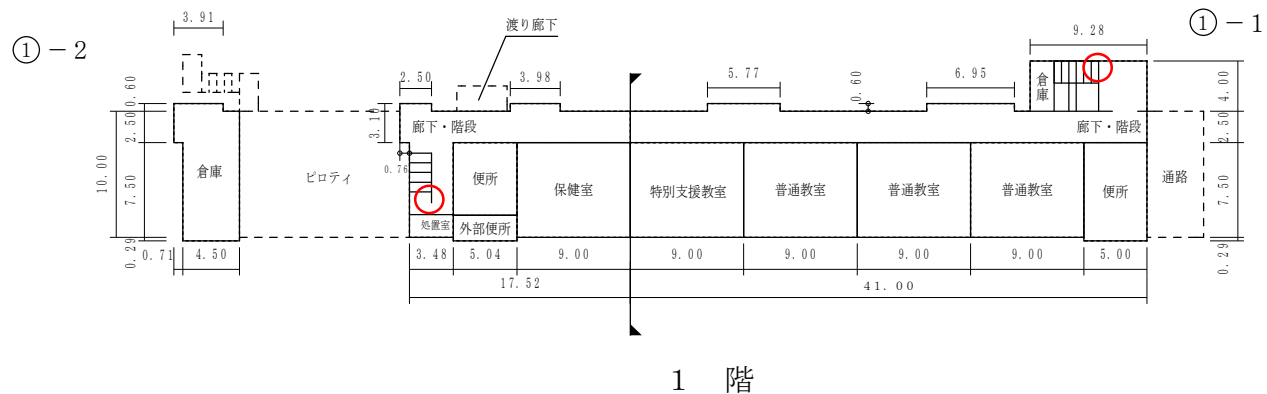

○：検体採取想定箇所

平 面 図	縮 尺		学 校 名	中山小学校	調 査 番 号	(都道府県)	(市町村)	(学 校)	整 理 番 号
					313	201	03210	0110-6	

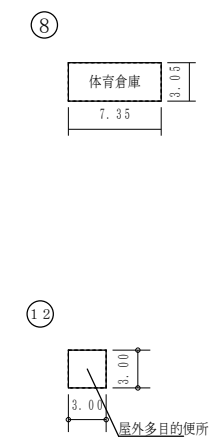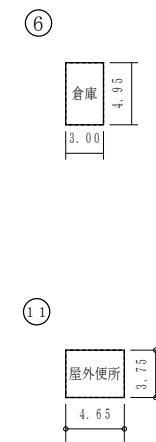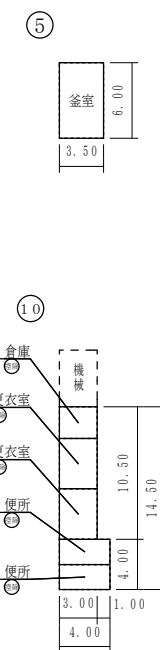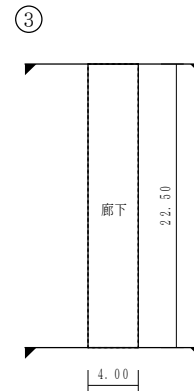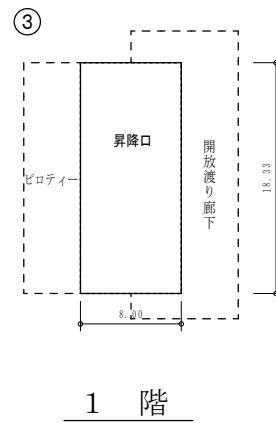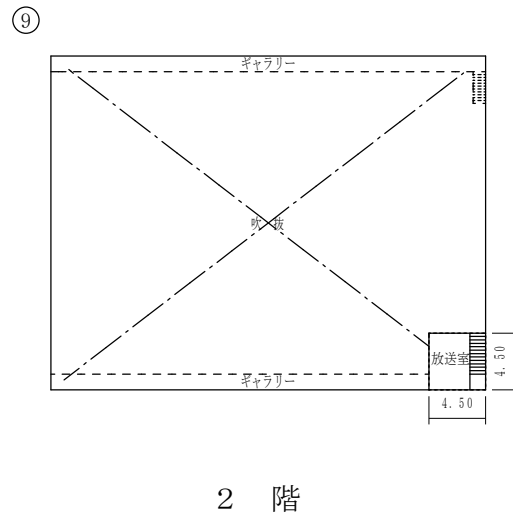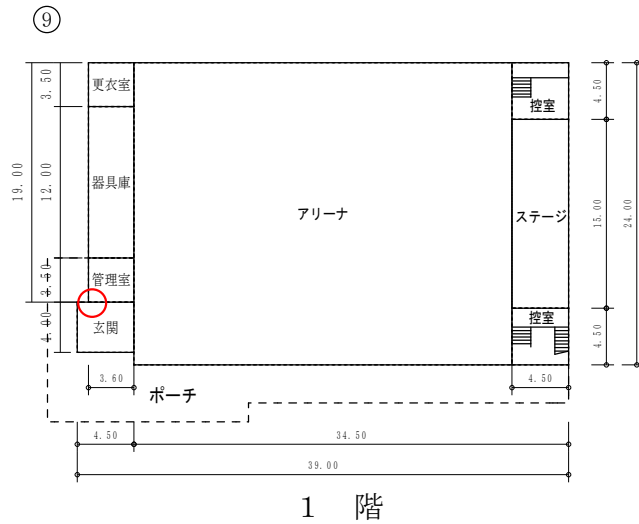

保有控除
プール専用付属室 47.50m²

(令和7年度)

施設の配置図	縮尺	1/1300 (A4)	学校名	角山小学校	調査番号	(都道府県)	(市町村)	(学 校)	整理番号	0118-1
					33	20	10	488		

凡 例


建 物

- ① 未とこわし建物
- ② 危 険 建 物
- ③ 借 用 建 物
- ④ 一時使用建物
- ⑤ 屋外教育環境整備事業によるもの


建物以外の工作物

- ① 正門・通用門
- ② 吹抜け渡廊下
- ③ ゴミ置場
- ④ 簡易な小規模構造物
- ⑤ キュービクル
- ⑥ 受水槽
- ⑦ ポンプ室
- ⑧ プロパン庫
- ⑨ 動物小屋
- ⑩ 造形砂場
- ⑪ 浄化槽
- ⑫ バックネット
- ⑬ 当該学校以外の建物

方 位

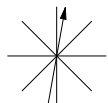


(北に矢印を付す)

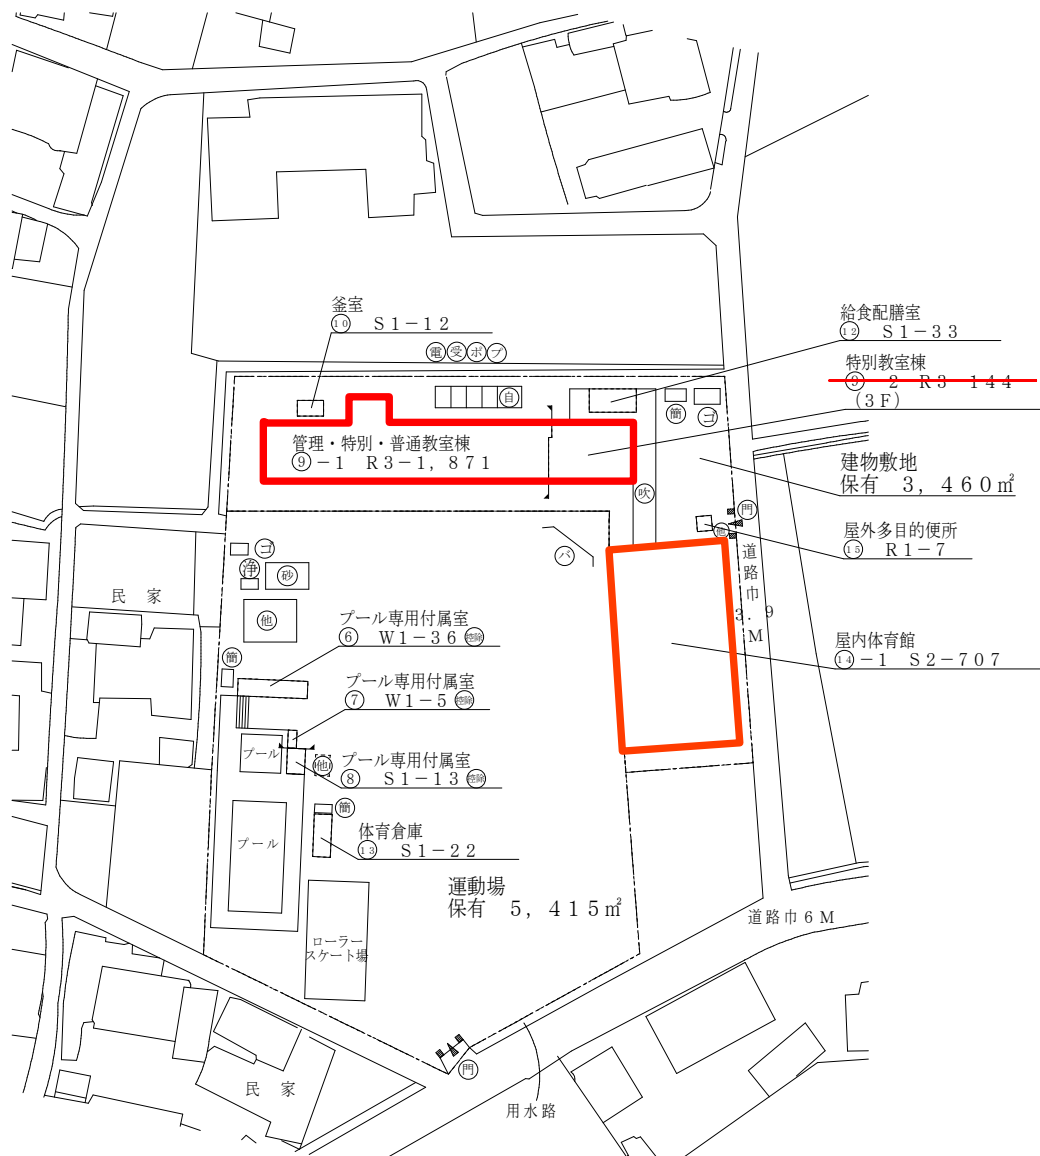


平 面 図	縮 尺		学 校 名	角山小学校	調 査 番 号	(都道府県)	(市町村)	(学 校)	整 理 番 号
					33	201	0488	0118-2	


1 階

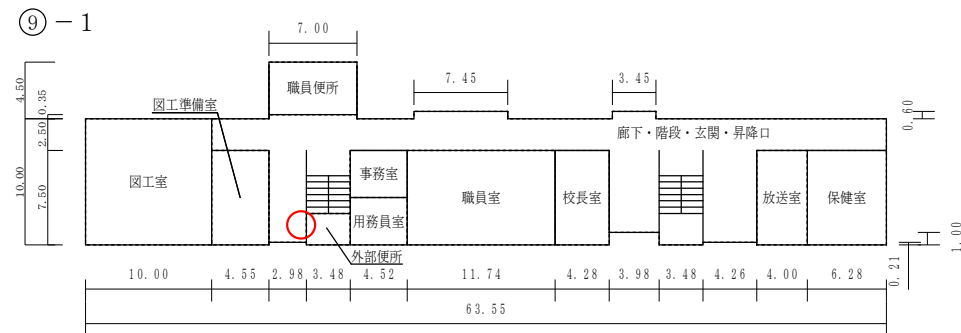

2 階

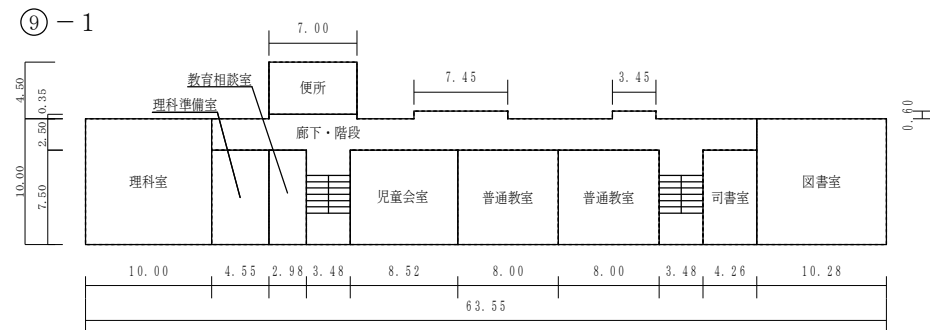

3 階

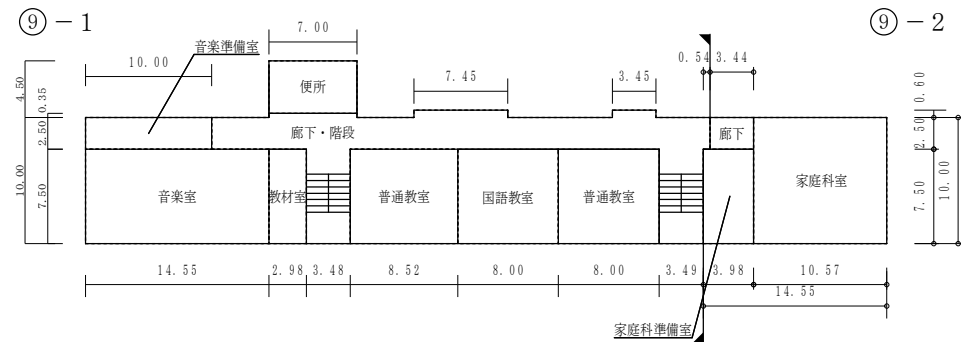


(令和7年度)

平面図

縮尺

1/600 (A4)

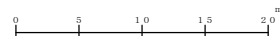

学校名

角山小学校

調査番号

(都道府県) 33


(市町村) 201

(学校) 0488


整理番号

0118-3







○：検体採取想定箇所

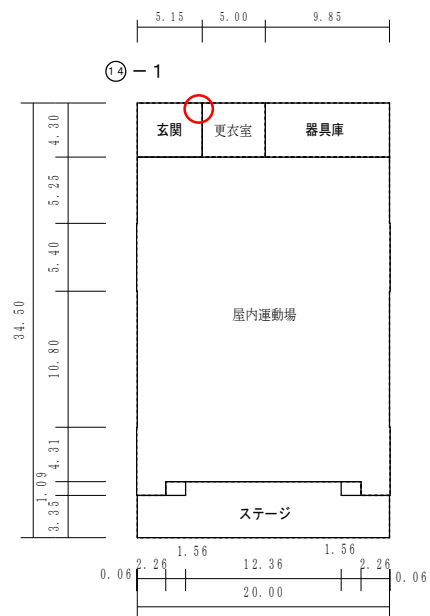

1 階

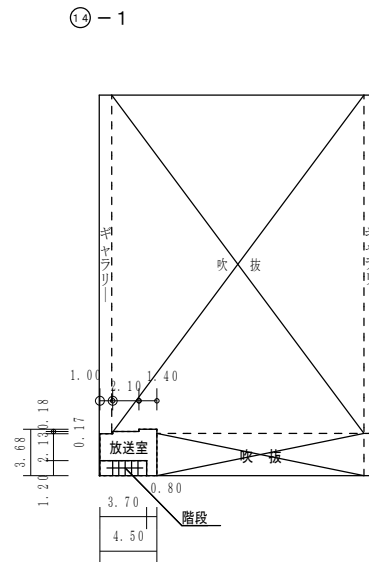


2 階

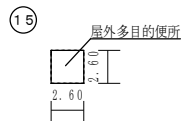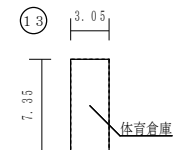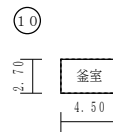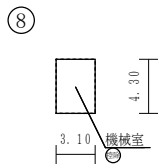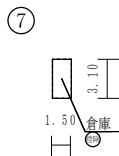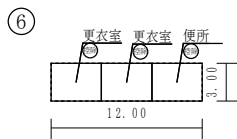

保有控除
プール専用付属室 53.98㎡

(令和7年度)

施設の配置図	縮尺	1/1300 (A4)	学校名	津島小学校	調査番号	(都道府県)	(市町村)	(学 校)	整理番号	0070-1
						3	3	2		

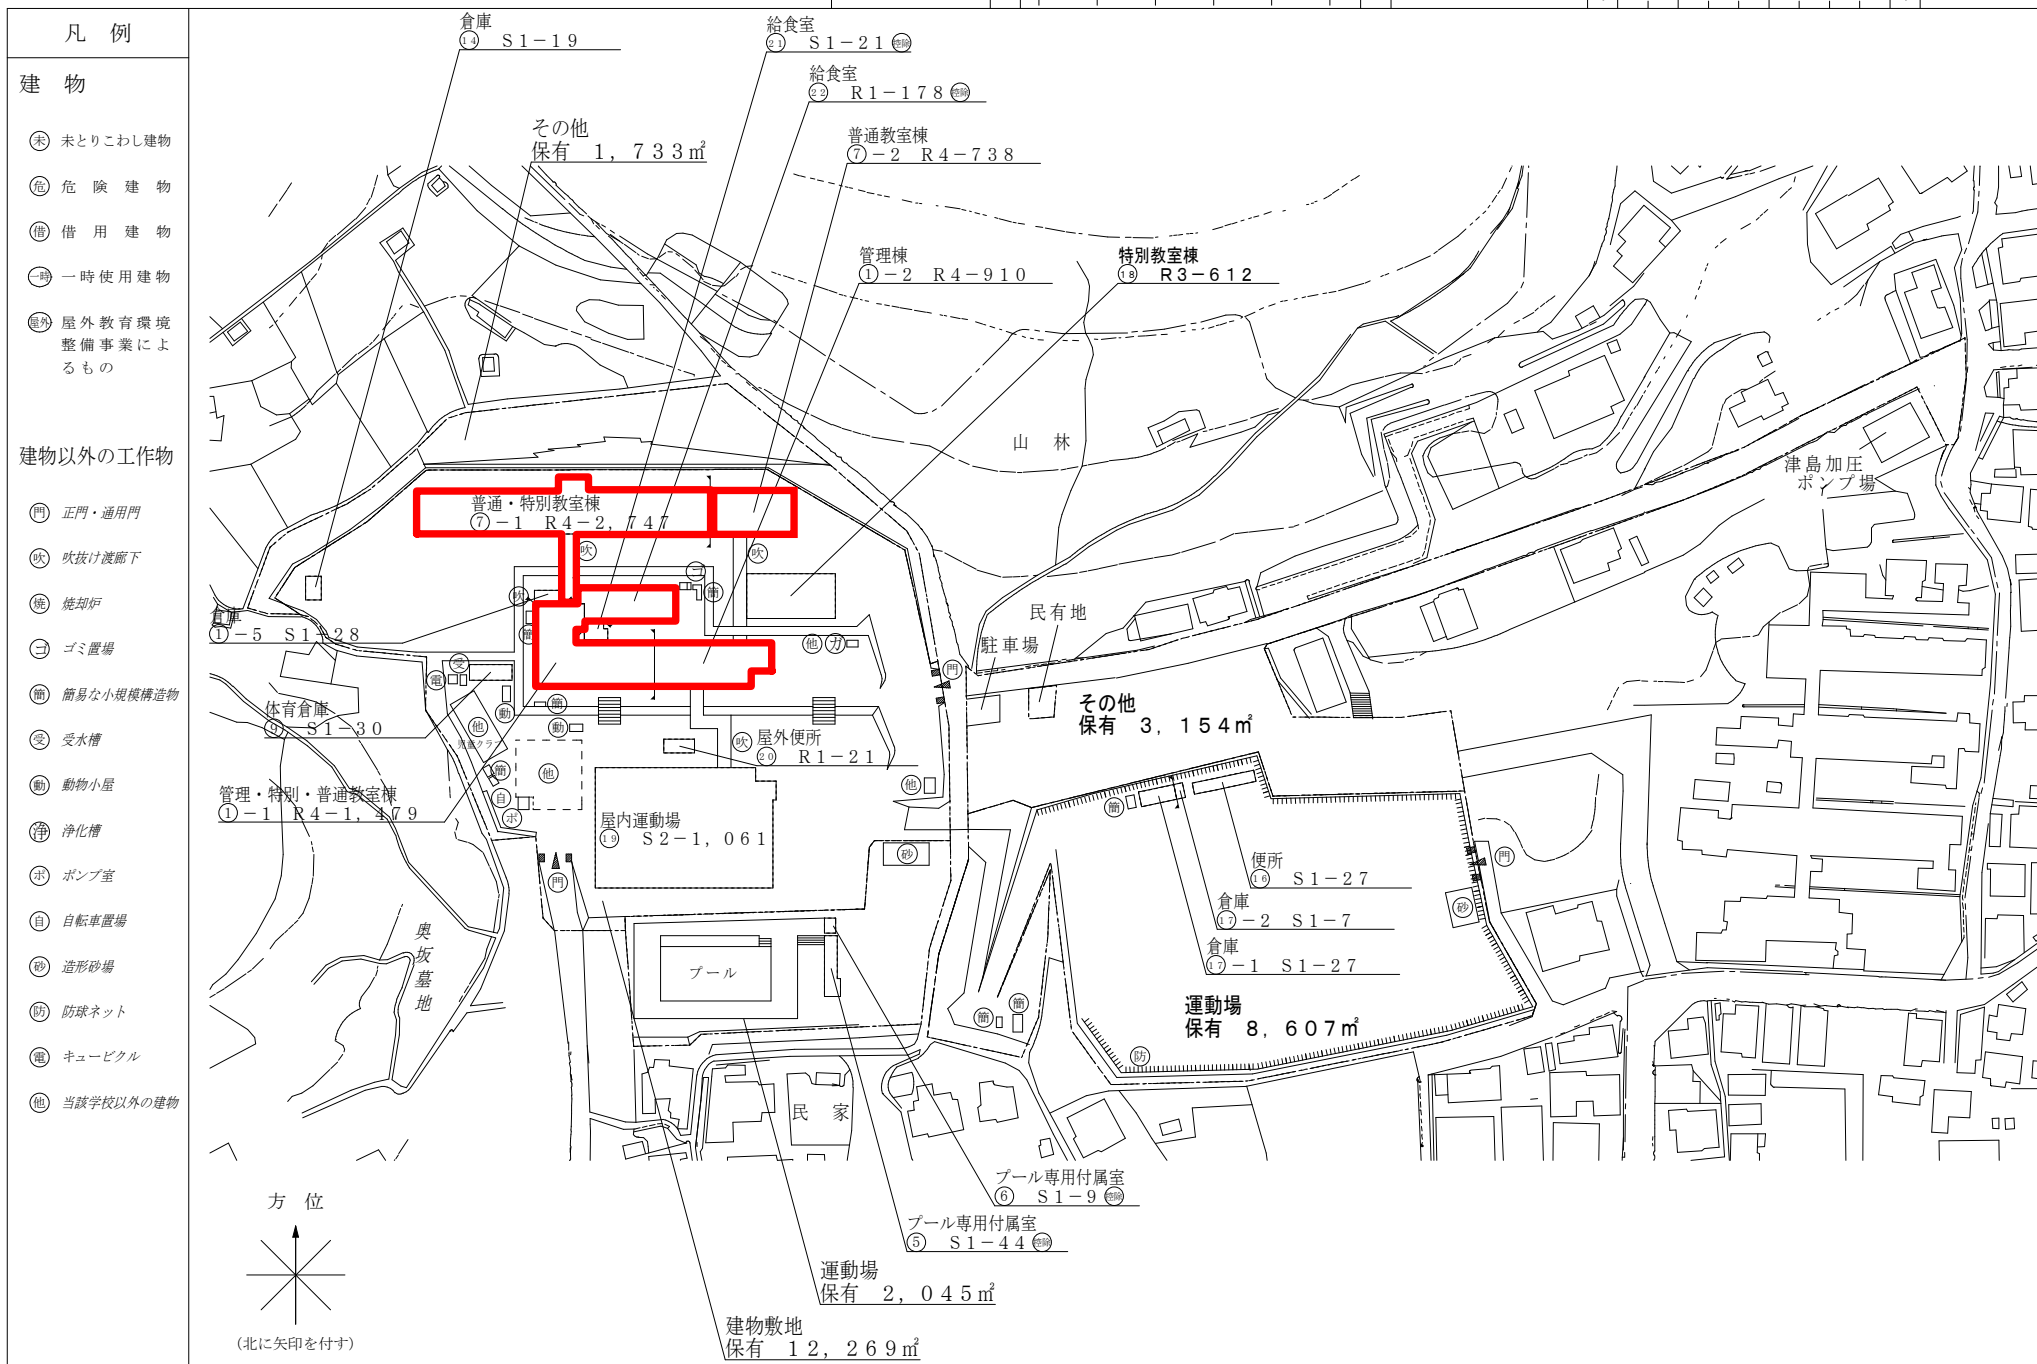


(令和7年度)


平面図	縮尺	1/600 (A4)	学校名	津島小学校	調査番号	(都道府県)	(市町村)	(学校)	整理番号	0070-2
	0 5 1.0 1.5 2.0 m				313	201	004	2		

○：検体採取想定箇所


1 階

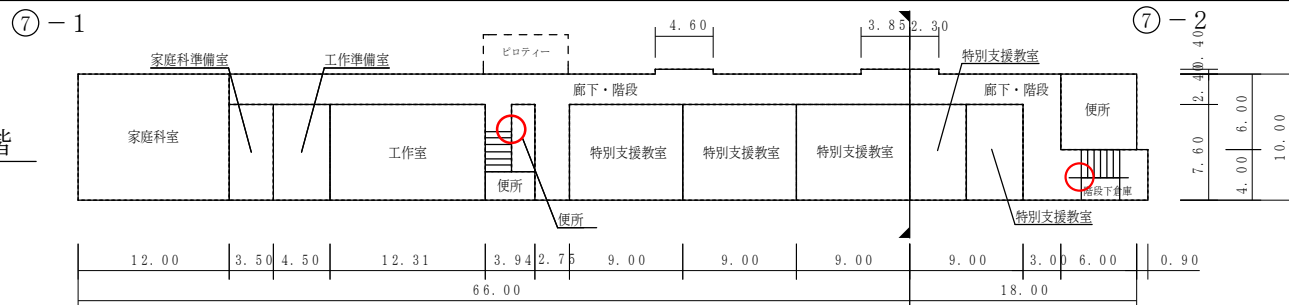



2 階

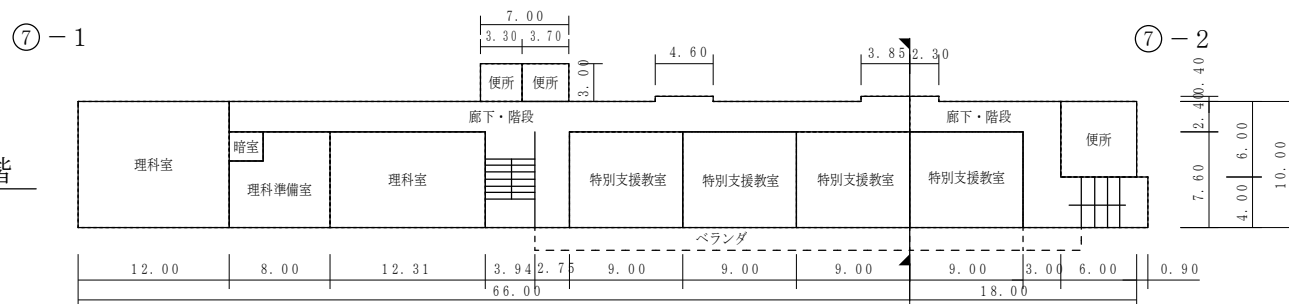

3 階

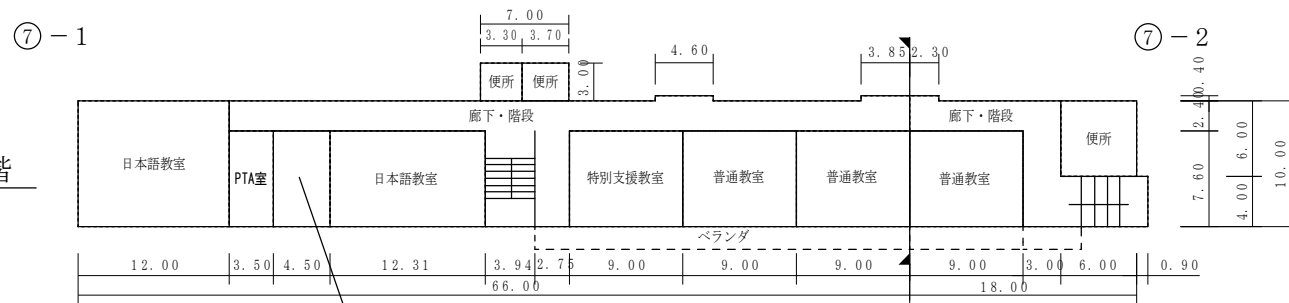

4 階

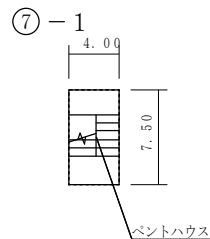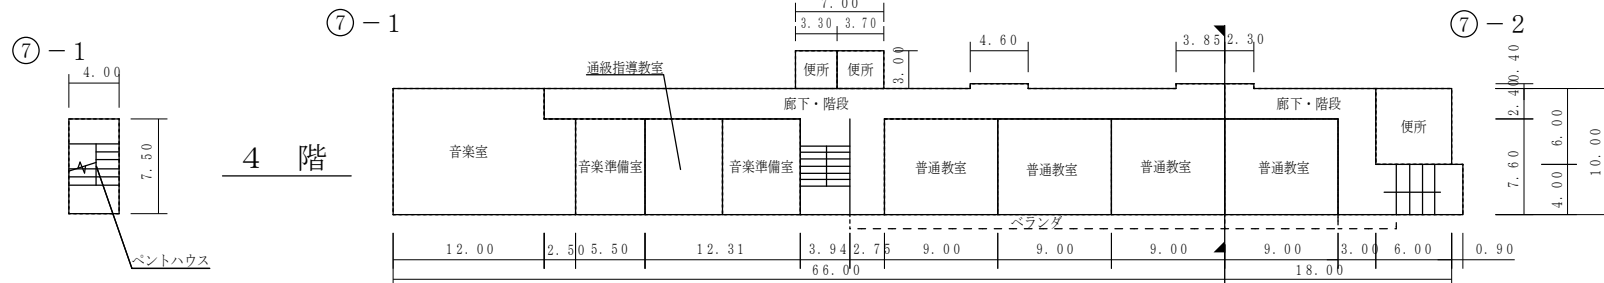

通級教室 46.78㎡

(令和7年度)

平面図

縮尺

1/600 (A4)





学校名

津島小学校

調査番号

(都道府県) 33 (市町村) 201 (学 校) 0042 整理番号 0070-3

○：検体採取想定箇所

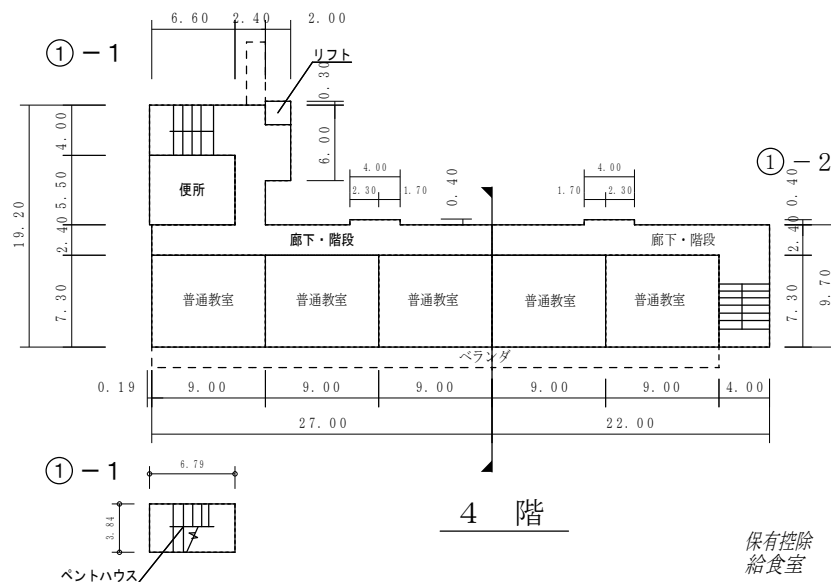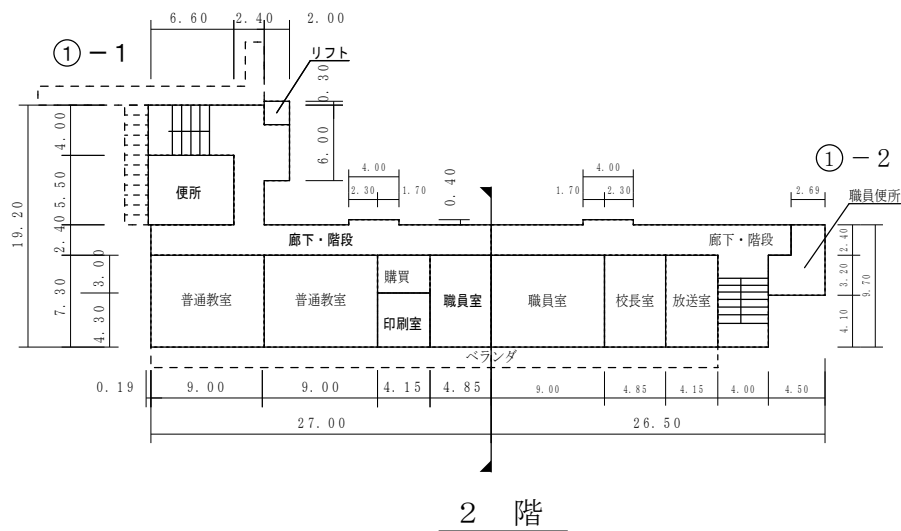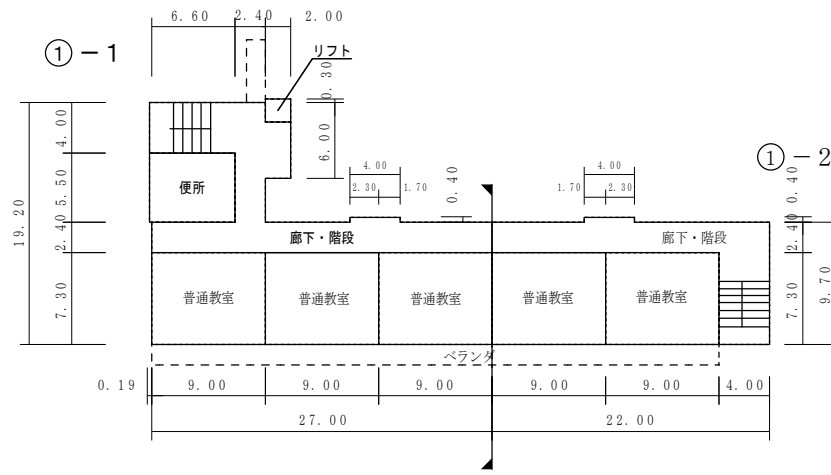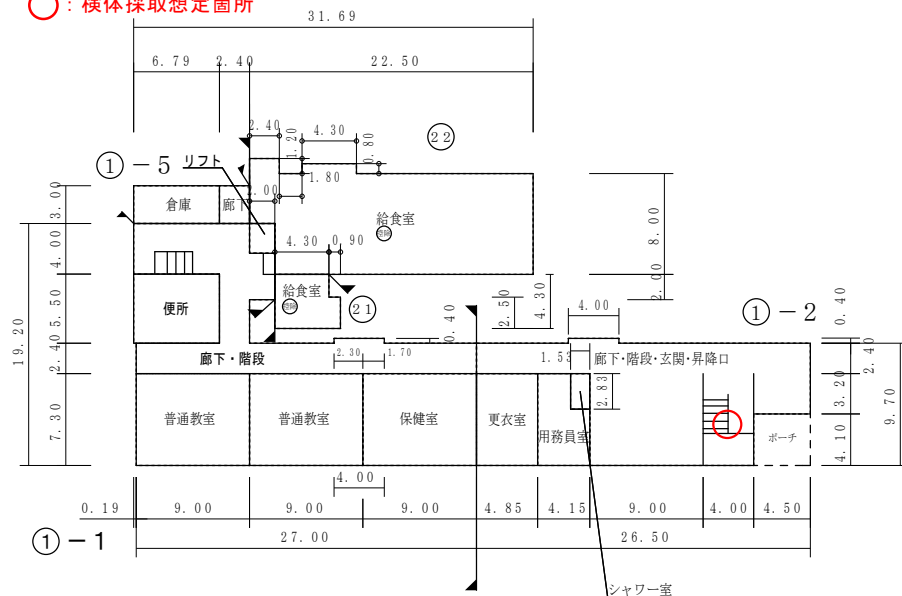

保有控除
給食室 198.96㎡

(令和7年度)

施設の配置図	縮尺	1/1300 (A4)		学校名	富山中学校	調査番号	(都道府県)	(市町村)	(学 校)	整理番号	1264-1
						33	20	1	3532		

凡 例


建 物

- 未 未とりこわし建物
- 危 危険建物
- 借 借用建物
- 一 一時使用建物
- 屋外 屋外教育環境整備事業によるもの


建物以外の工作物

- 門 正門・通用門
- 吹 吹抜け・渡廊下
- 自 自転車置場
- 浄 浄化槽
- 受 受水槽
- ホ ポンプ室
- 電 キュービクル
- コ ゴミ置場
- テ テニス練習壁
- 芝 芝生

○: 検体採取想定箇所

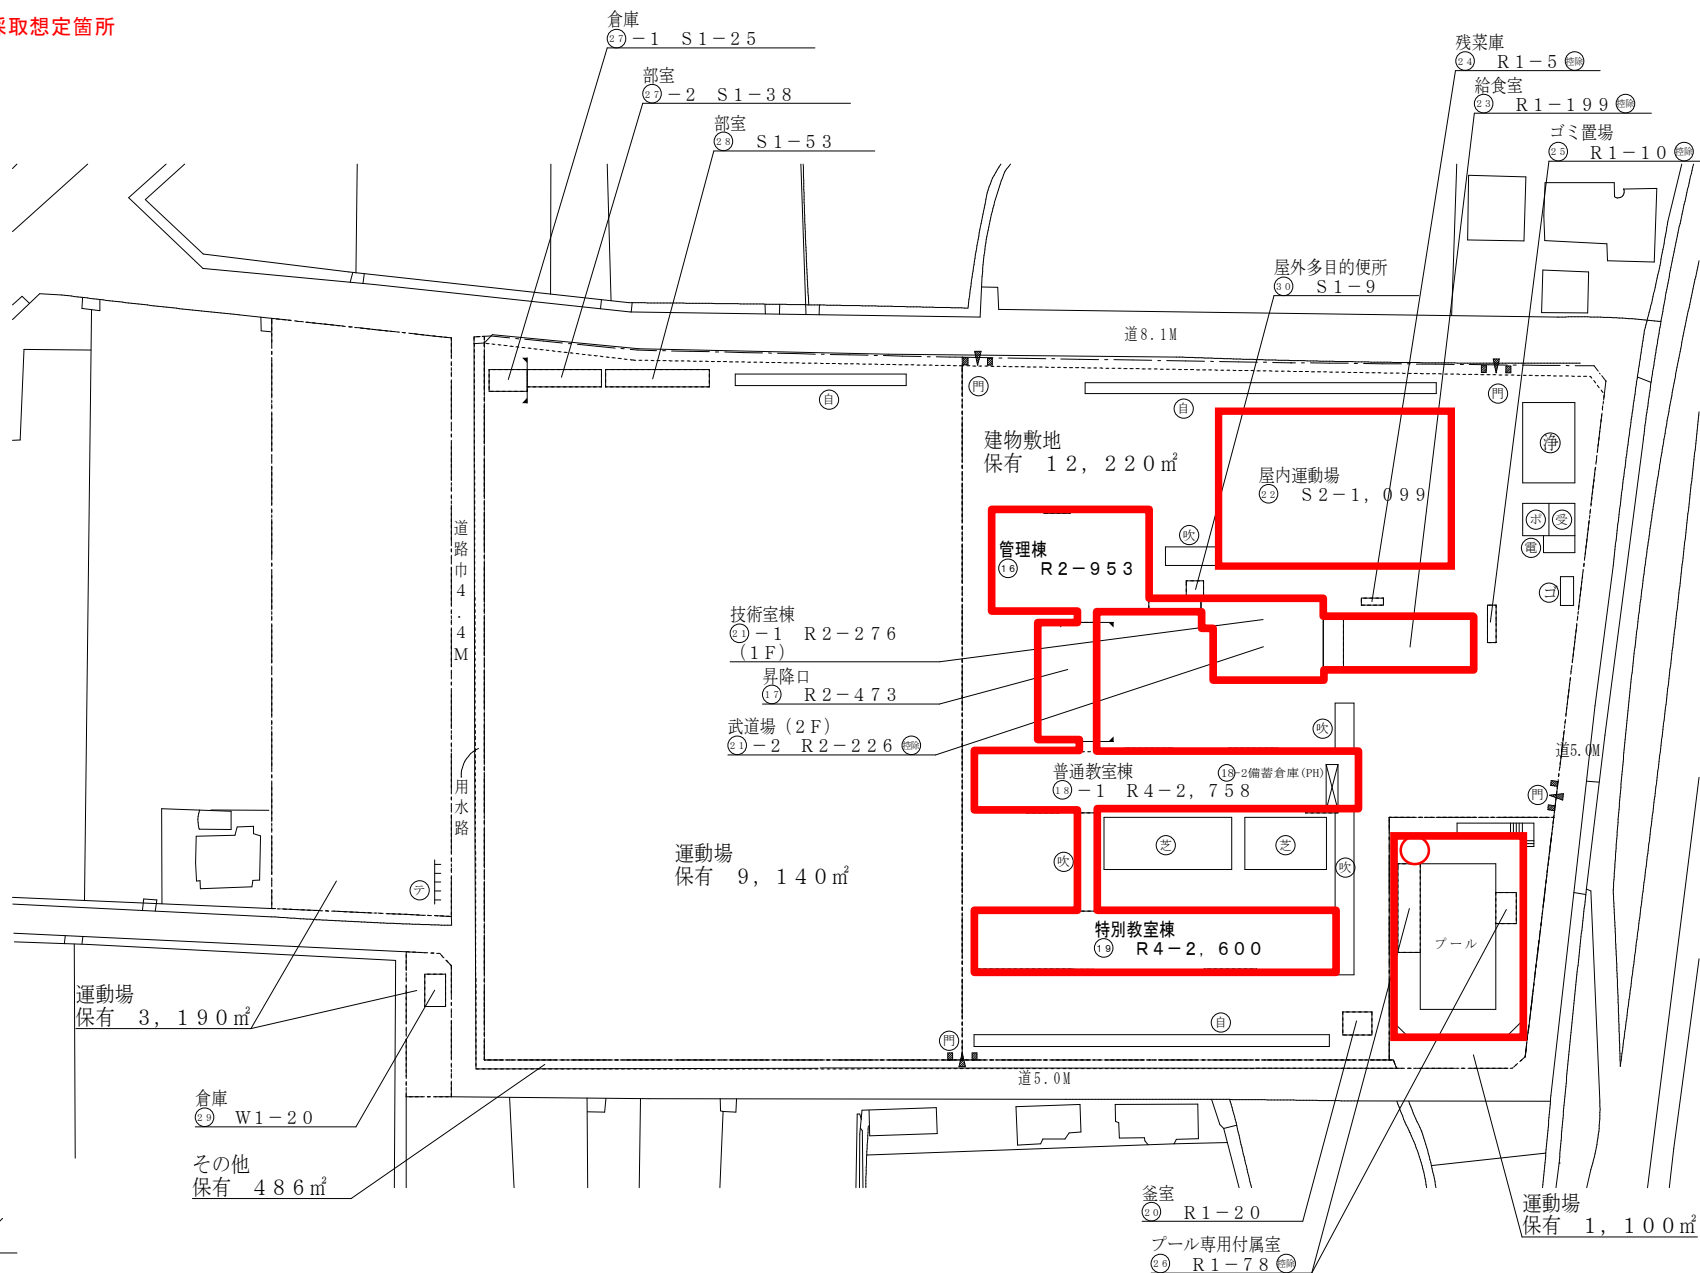

方 位

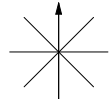


(北に矢印を付す)


(令和7年度)

○：検体採取想定箇所


平 面 図	縮 尺	1 / 6 0 0 (A 4)	学 校 名	富 山 中 学 校	調 査 番 号	(都 道 府 県)	(市 町 村)	(学 校)	整 理 番 号	1 2 6 4 - 2
					3 3	2 0 1	3 5 3 2			

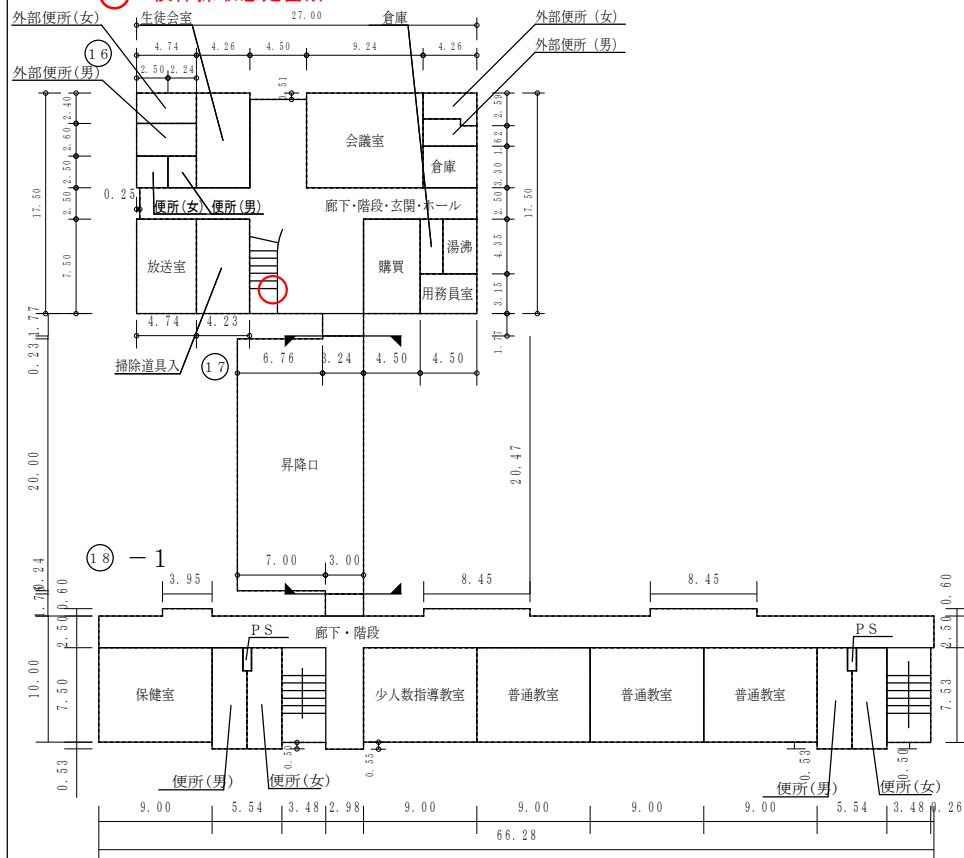


1 階

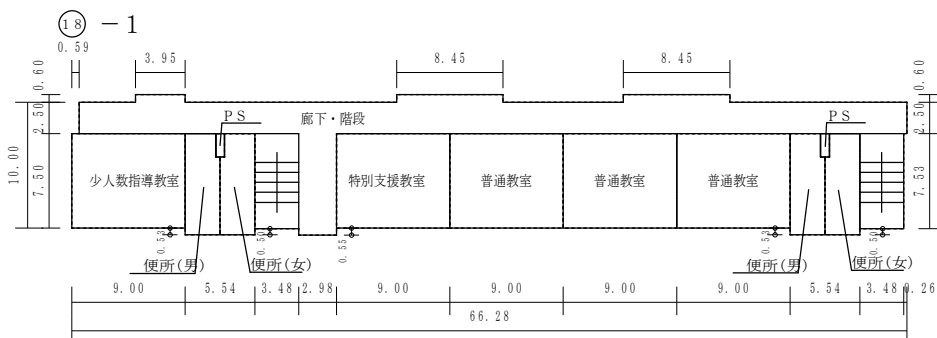

3 階

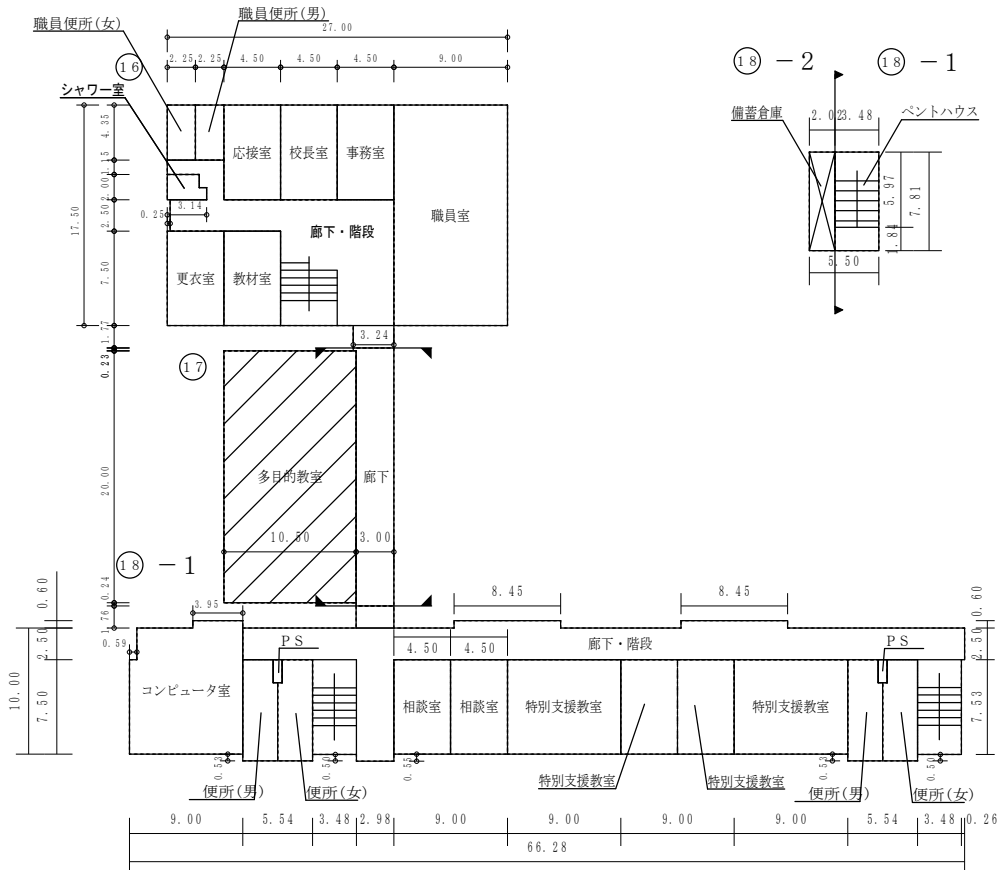

2 階

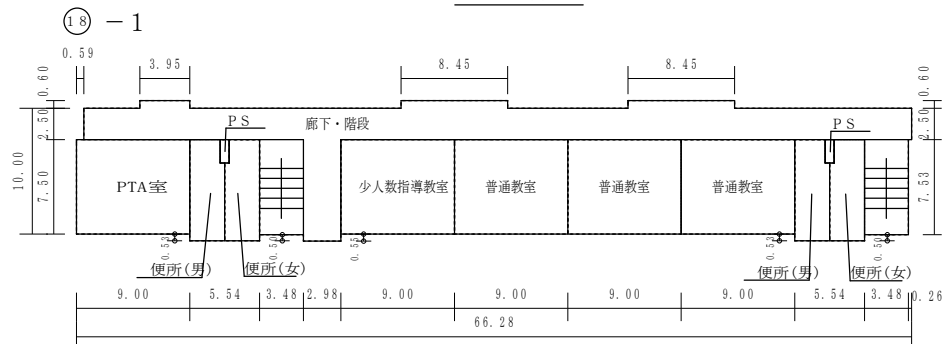


4 階

(令和7年度)

平面図

縮尺

1/600 (A4)

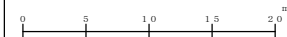

学校名

富山中学校

調査番号

(都道府県)










(市町村)

(学校)

整理番号

1264-3

○：検体採取想定箇所

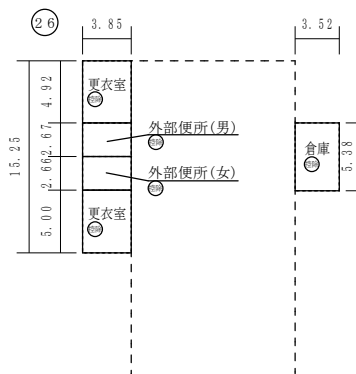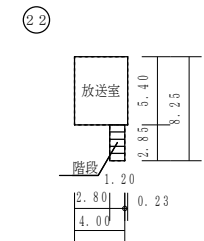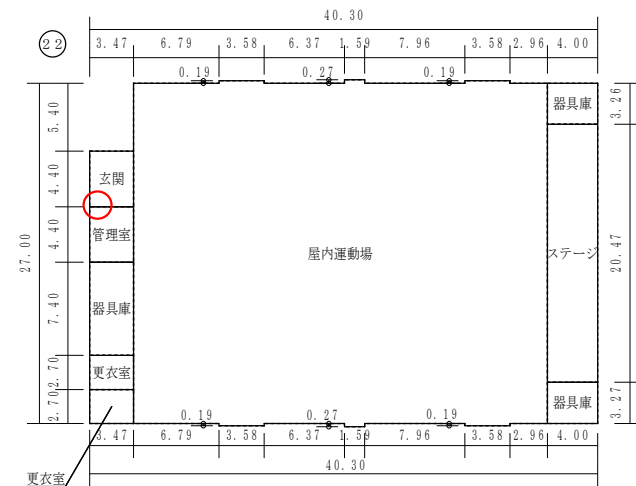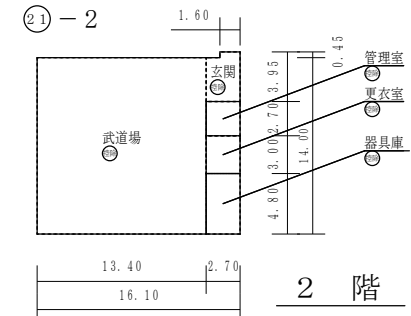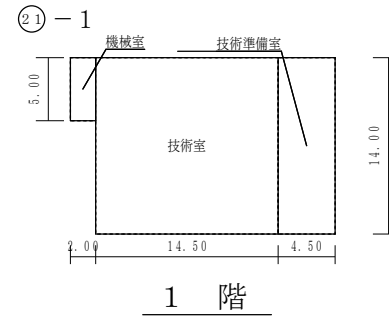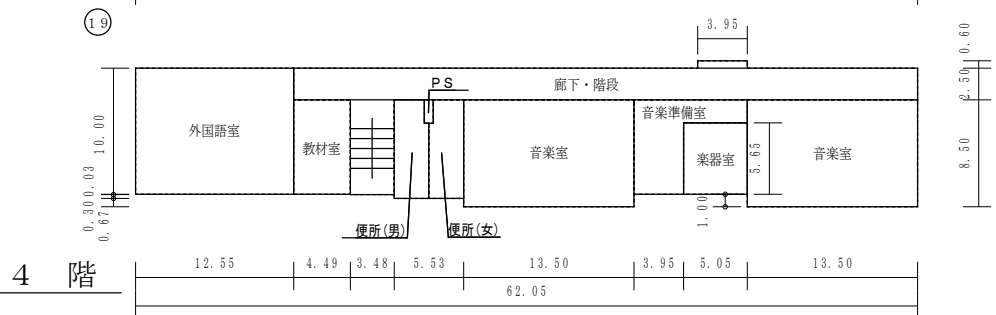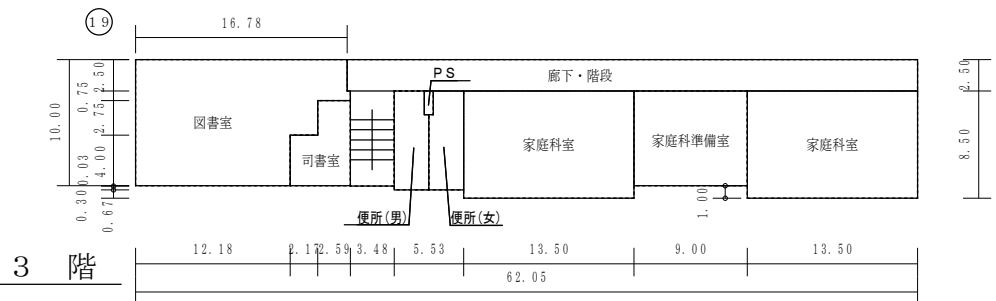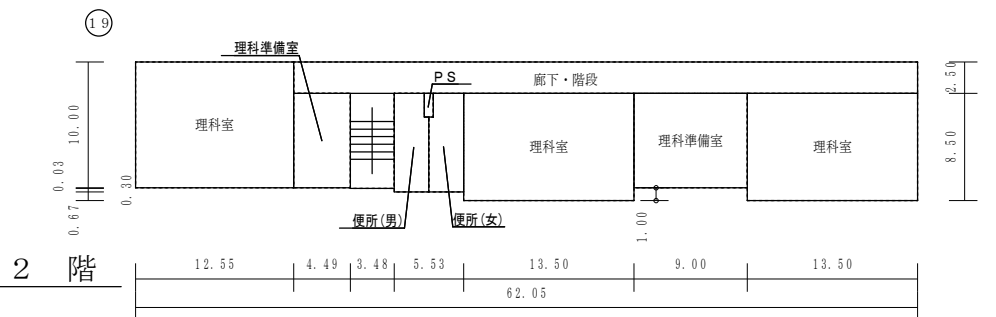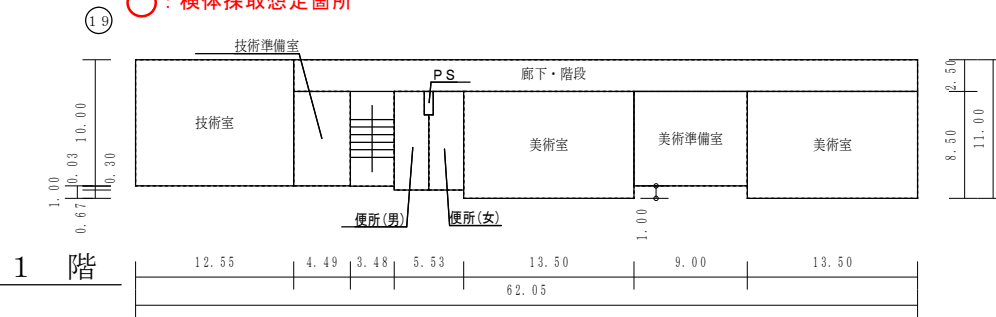

保有控除
プール専用付属室 77.65㎡
武道場 226.12㎡

(令和7年度)

施設の配置図	縮尺	1/1000 (A4)	学校名	灘崎小学校				調査番号	(都道府県)	(市町村)	(学 校)	整理番号	0679-1
									33	201	0495		


凡 例

建 物


- ① 未とこわし建物
- ② 危 険 建 物
- ③ 借 用 建 物
- ④ 一時使用建物
- ⑤ 屋外教育環境整備事業によるもの

建物以外の工作物

- ⑥ 当該学校以外の建物
- ⑦ 吹抜け渡廊下
- ⑧ 受水槽
- ⑨ 飼育小屋
- ⑩ 簡易な小規模構造物
- ⑪ バックネット
- ⑫ 防球ネット

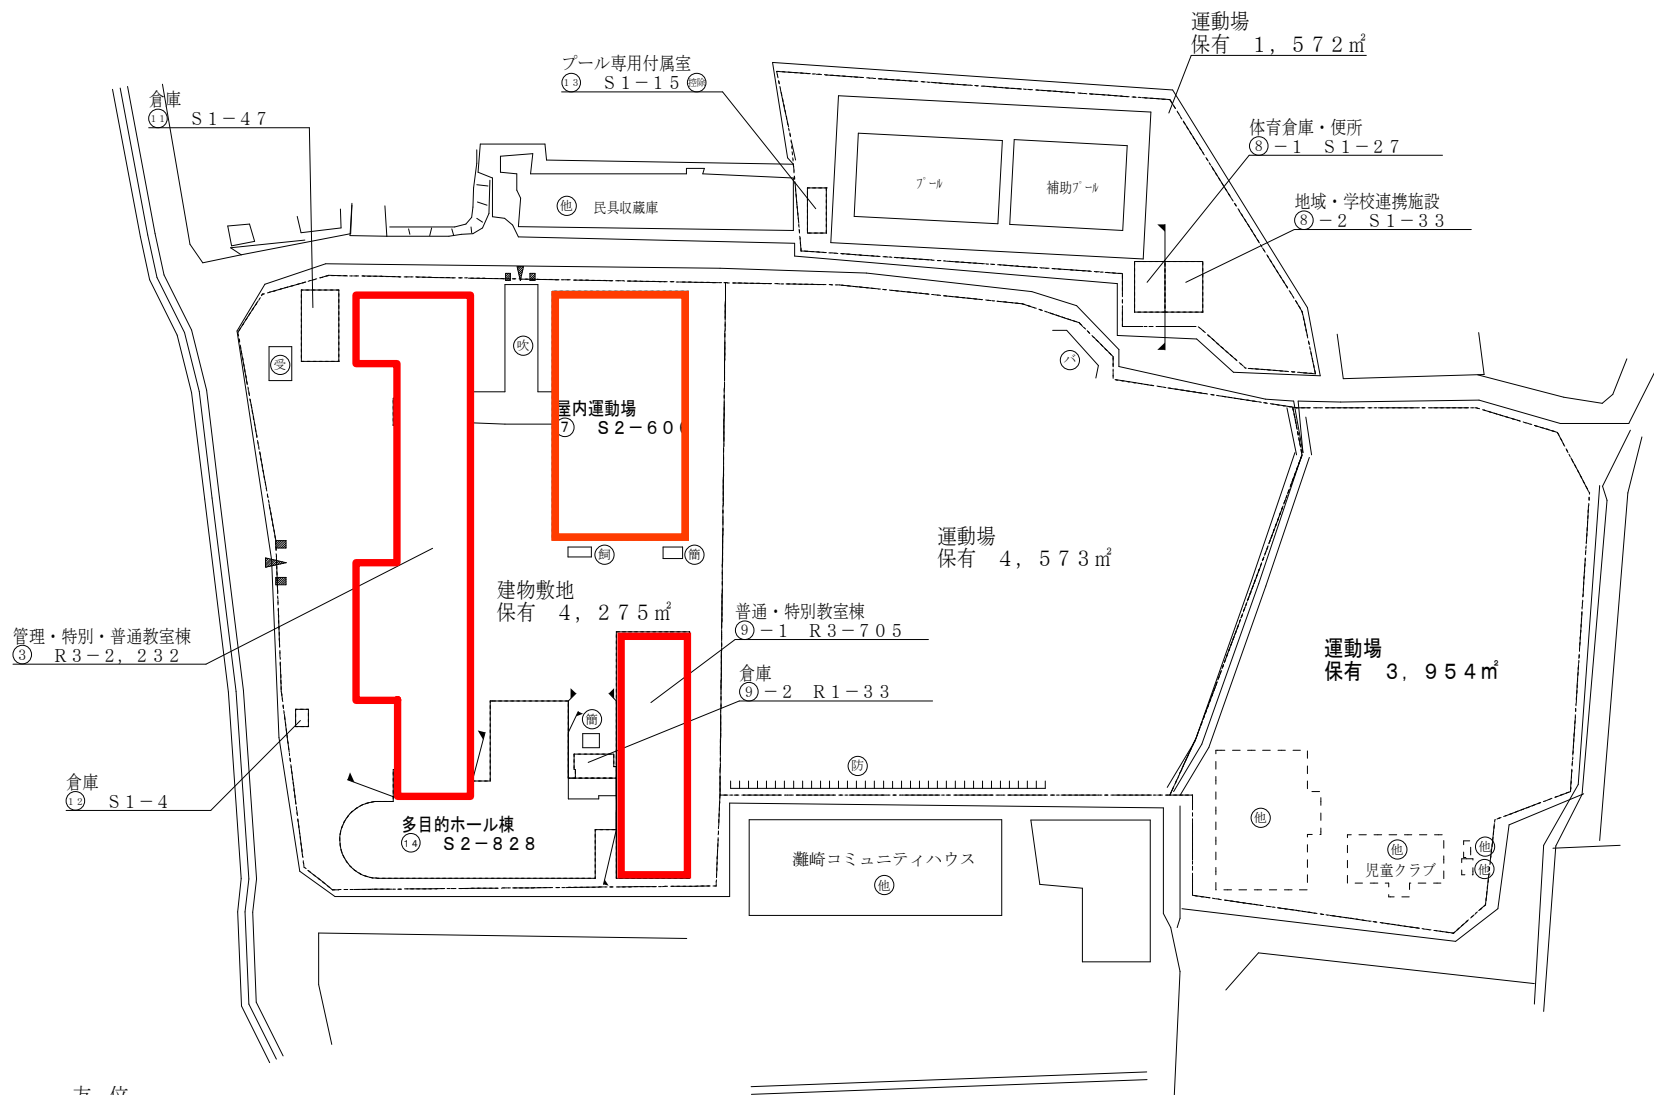

方 位

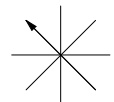

(北に矢印を付す)

(令和7年度)

平面図

縮尺

1/500 (A4)

学校名

灘崎小学校

調査番号

33

(都道府県)

201


(市町村)

0495


(学校)

0679-2


○: 検体採取想定箇所

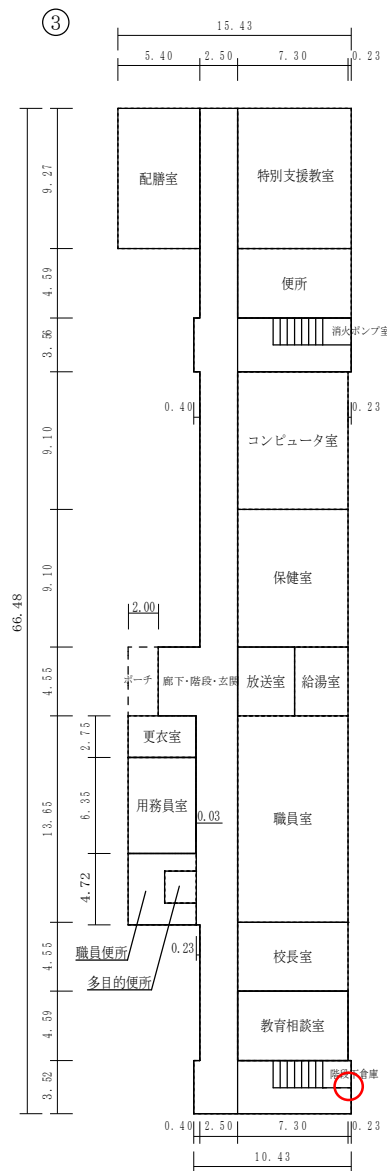


1 階

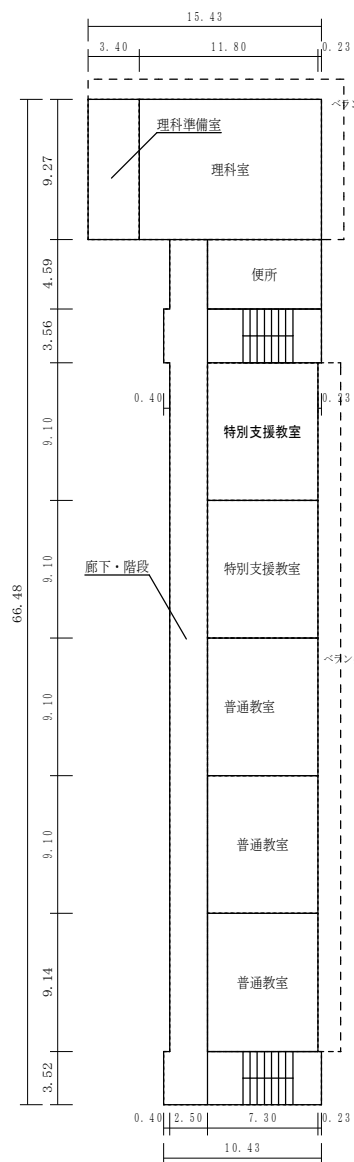


2 階

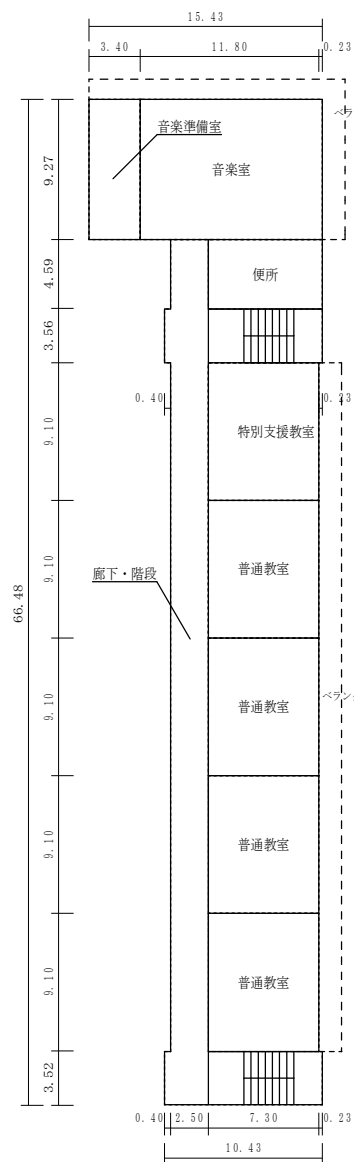


3 階

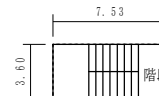

塔屋

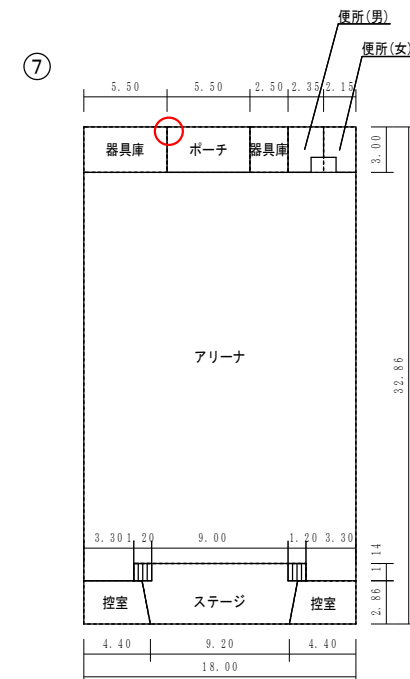

1 階

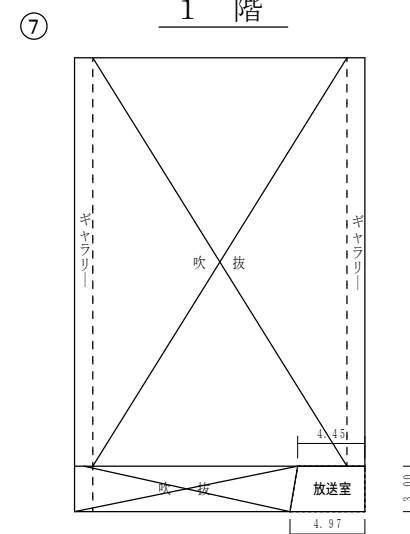

2 階

(令和7年度)

平面図

縮尺

1/500 (A4)

学校名

瀬崎小学校

調査番号

(都道府県)







(市町村)

(学校)

整理番号

0679-3


○：検体採取想定箇所

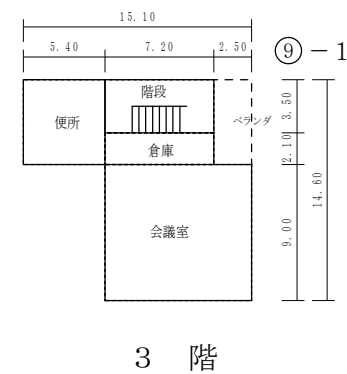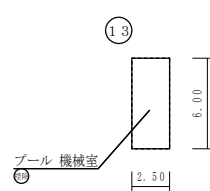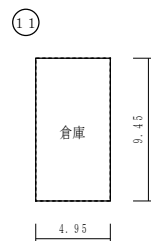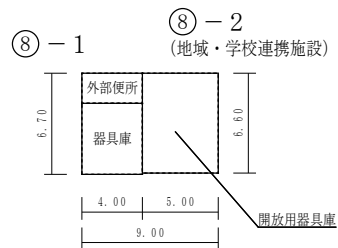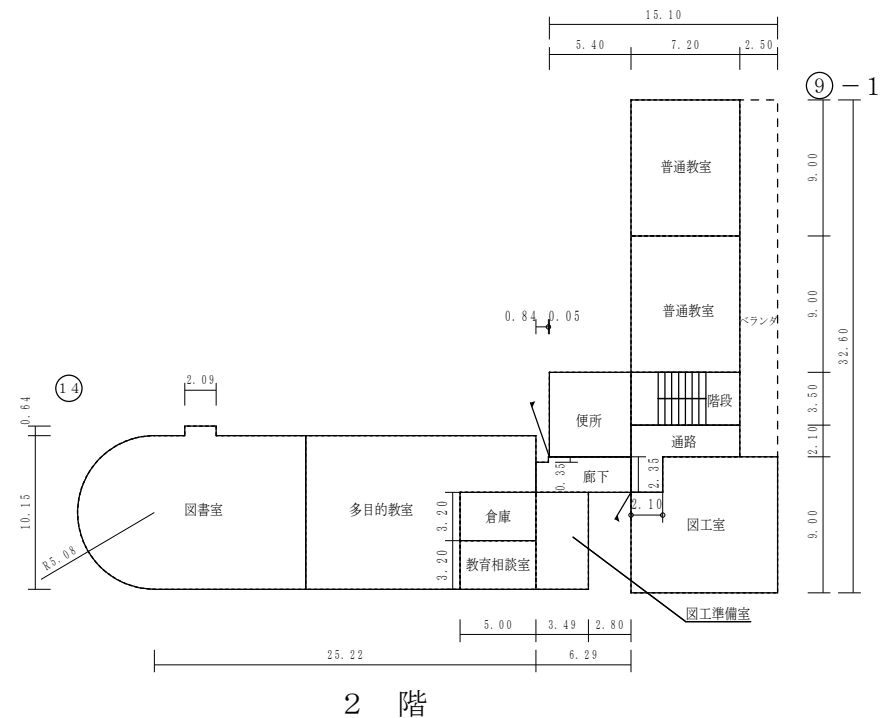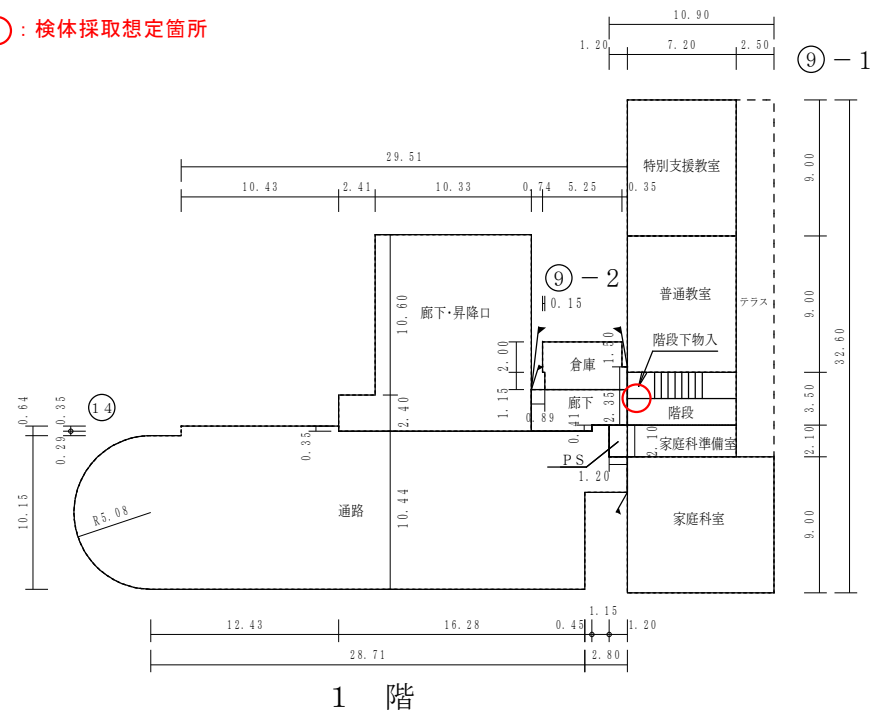

保有除
プール専用付属室 15.00㎡

(令和7年度)

施設の配置図	縮尺	1/1300 (A4)	学校名	幡多小学校	調査番号	(都道府県)	(市町村)	(学 校)	整理番号	0092-1
						3	3	2		

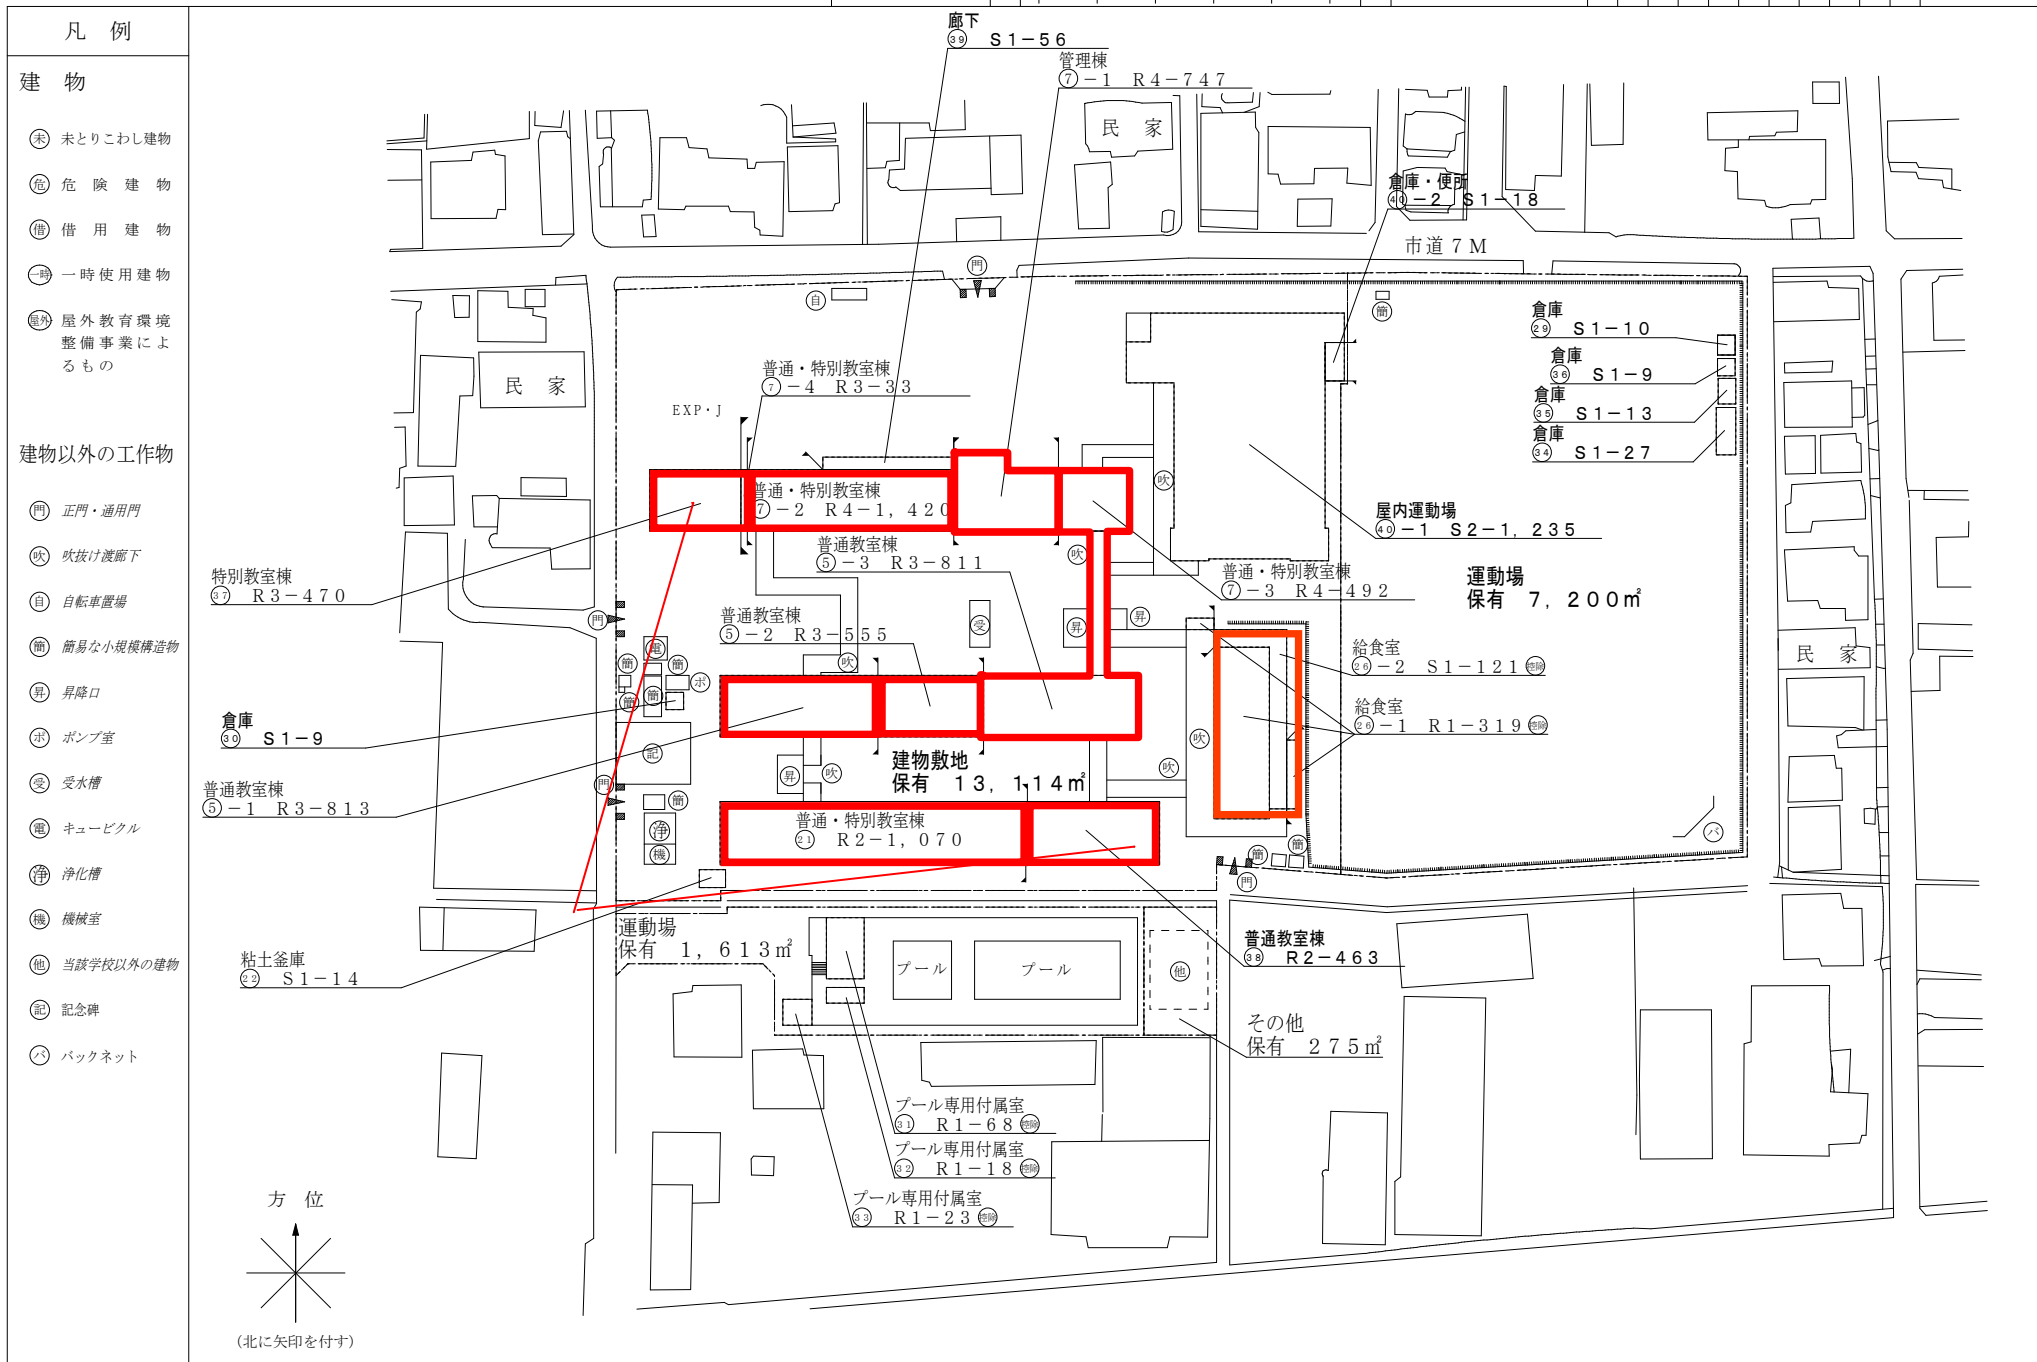


(令和7年度)


平面図	縮尺	1/600 (A4)	学校名	幡多小学校	調査番号	(都道府県)	(市町村)	(学校)	整理番号	0092-2
					33	20	10	039		

○: 検体採取想定箇所


1 階

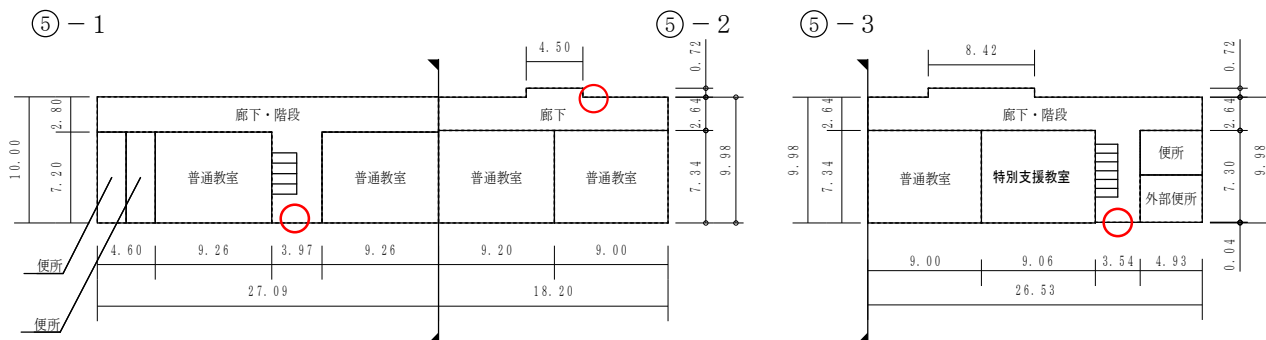

2 階

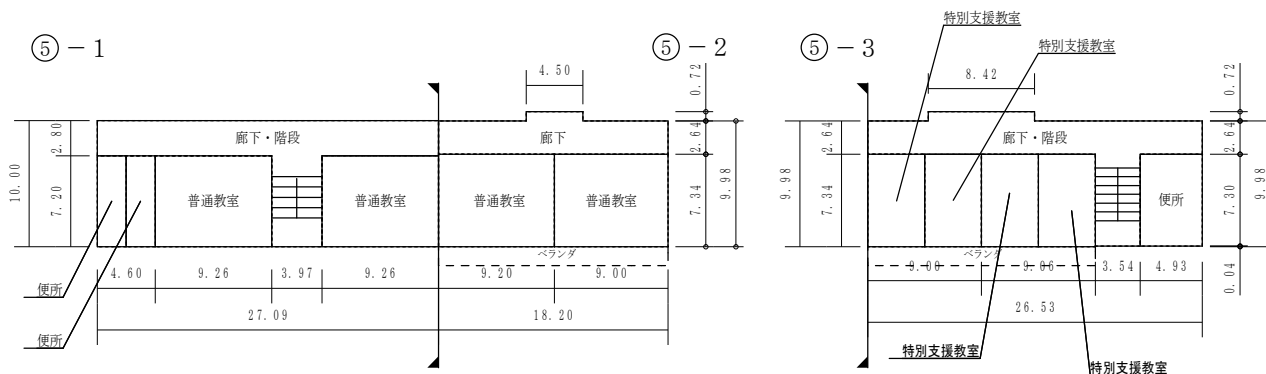

3 階

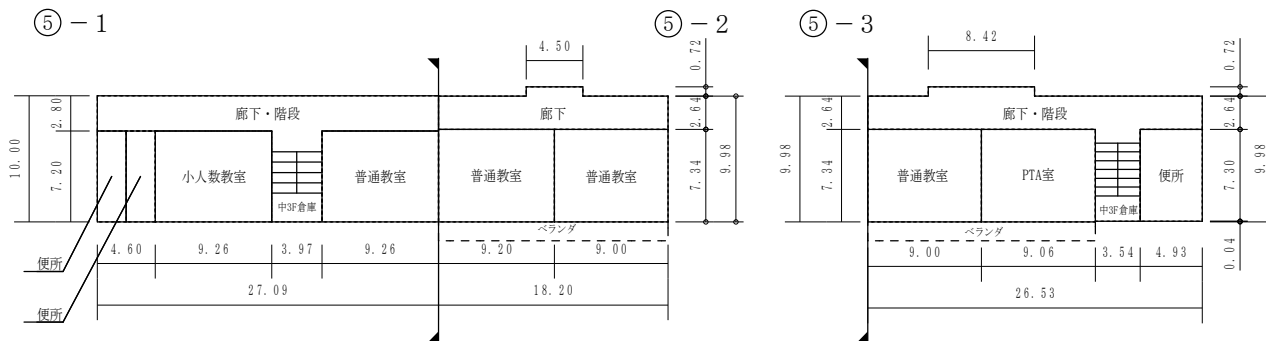

平 面 図	縮 尺		学 校 名	幡 多 小 学 校	調 査 番 号	(都 道 府 県)	(市 町 村)	(学 校)	整 理 番 号	0 0 9 2 - 3
					3 3	2 0 1	0 0 3 9			


[illegible]

2 階


(令和7年度)

平 面 図	縮 尺	1 / 6 0 0 (A4)	学 校 名	幡多小学校	調 査 番 号	(都道府県)	(市町村)	(学 校)	整 理 番 号	0 0 9 2 - 5
					3 3	2 0 1	0 0 3 9			

○：検体採取想定箇所

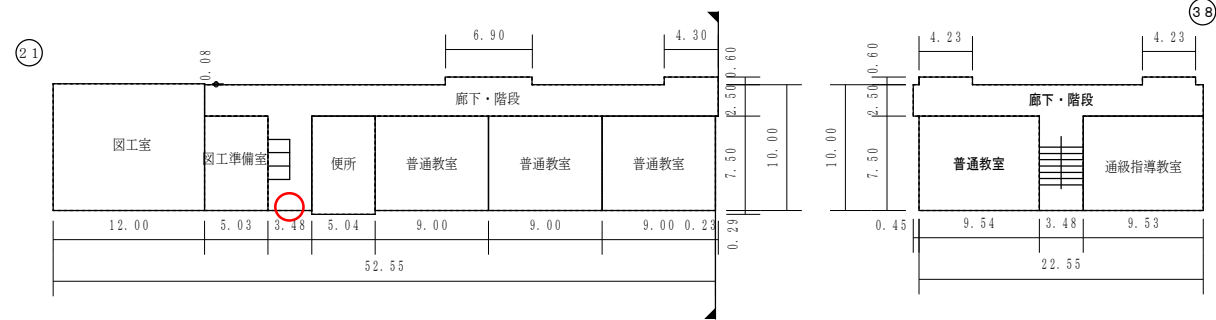

1 階

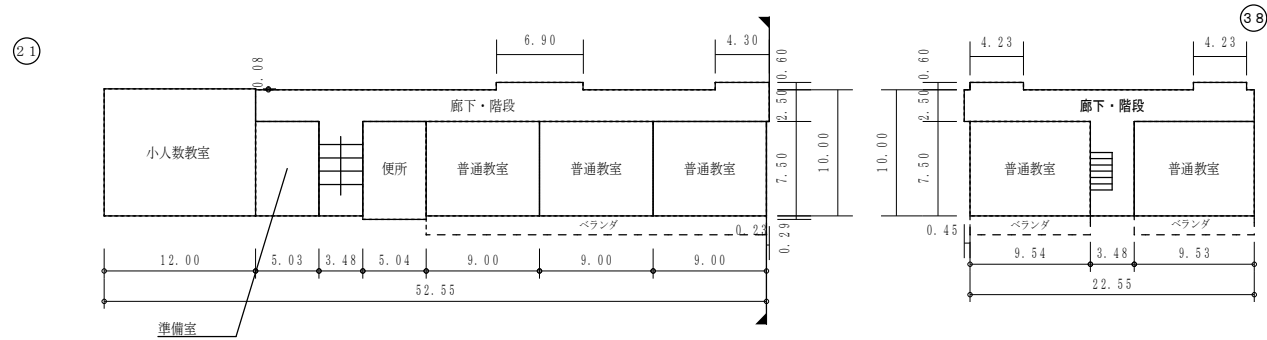



2 階

通級指導教室 71㎡

(令和7年度)

平 面 図	縮 尺	1 / 6 0 0 (A 4) 0 5 1.0 1.5 2.0 m	学 校 名	幡 多 小 学 校	調 査 番 号	(都 道 府 県) 3 3	(市 町 村) 2 0 1	(学 校) 0 0 3 9	整 理 番 号	0 0 9 2 - 6
-------	--------	--	-------	-----------	---------	--------------------	--------------------	--------------------	---------	-------------


○：検体採取想定箇所

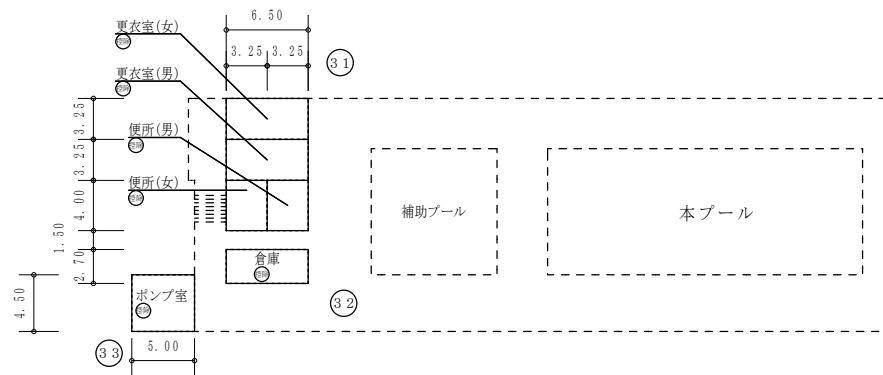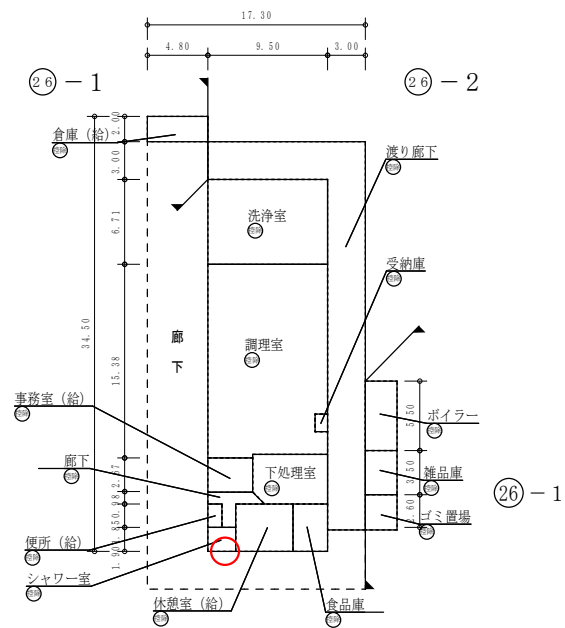

保有控除
プール専用付属室 108.30㎡
給食室 440.25㎡

(令和7年度)

施設の配置図	縮尺	1/1300 (A4)		学校名	東曙小学校	調査番号	(都道府県)	(市町村)	(学 校)	整理番号	0122-1
						33	201	0514			

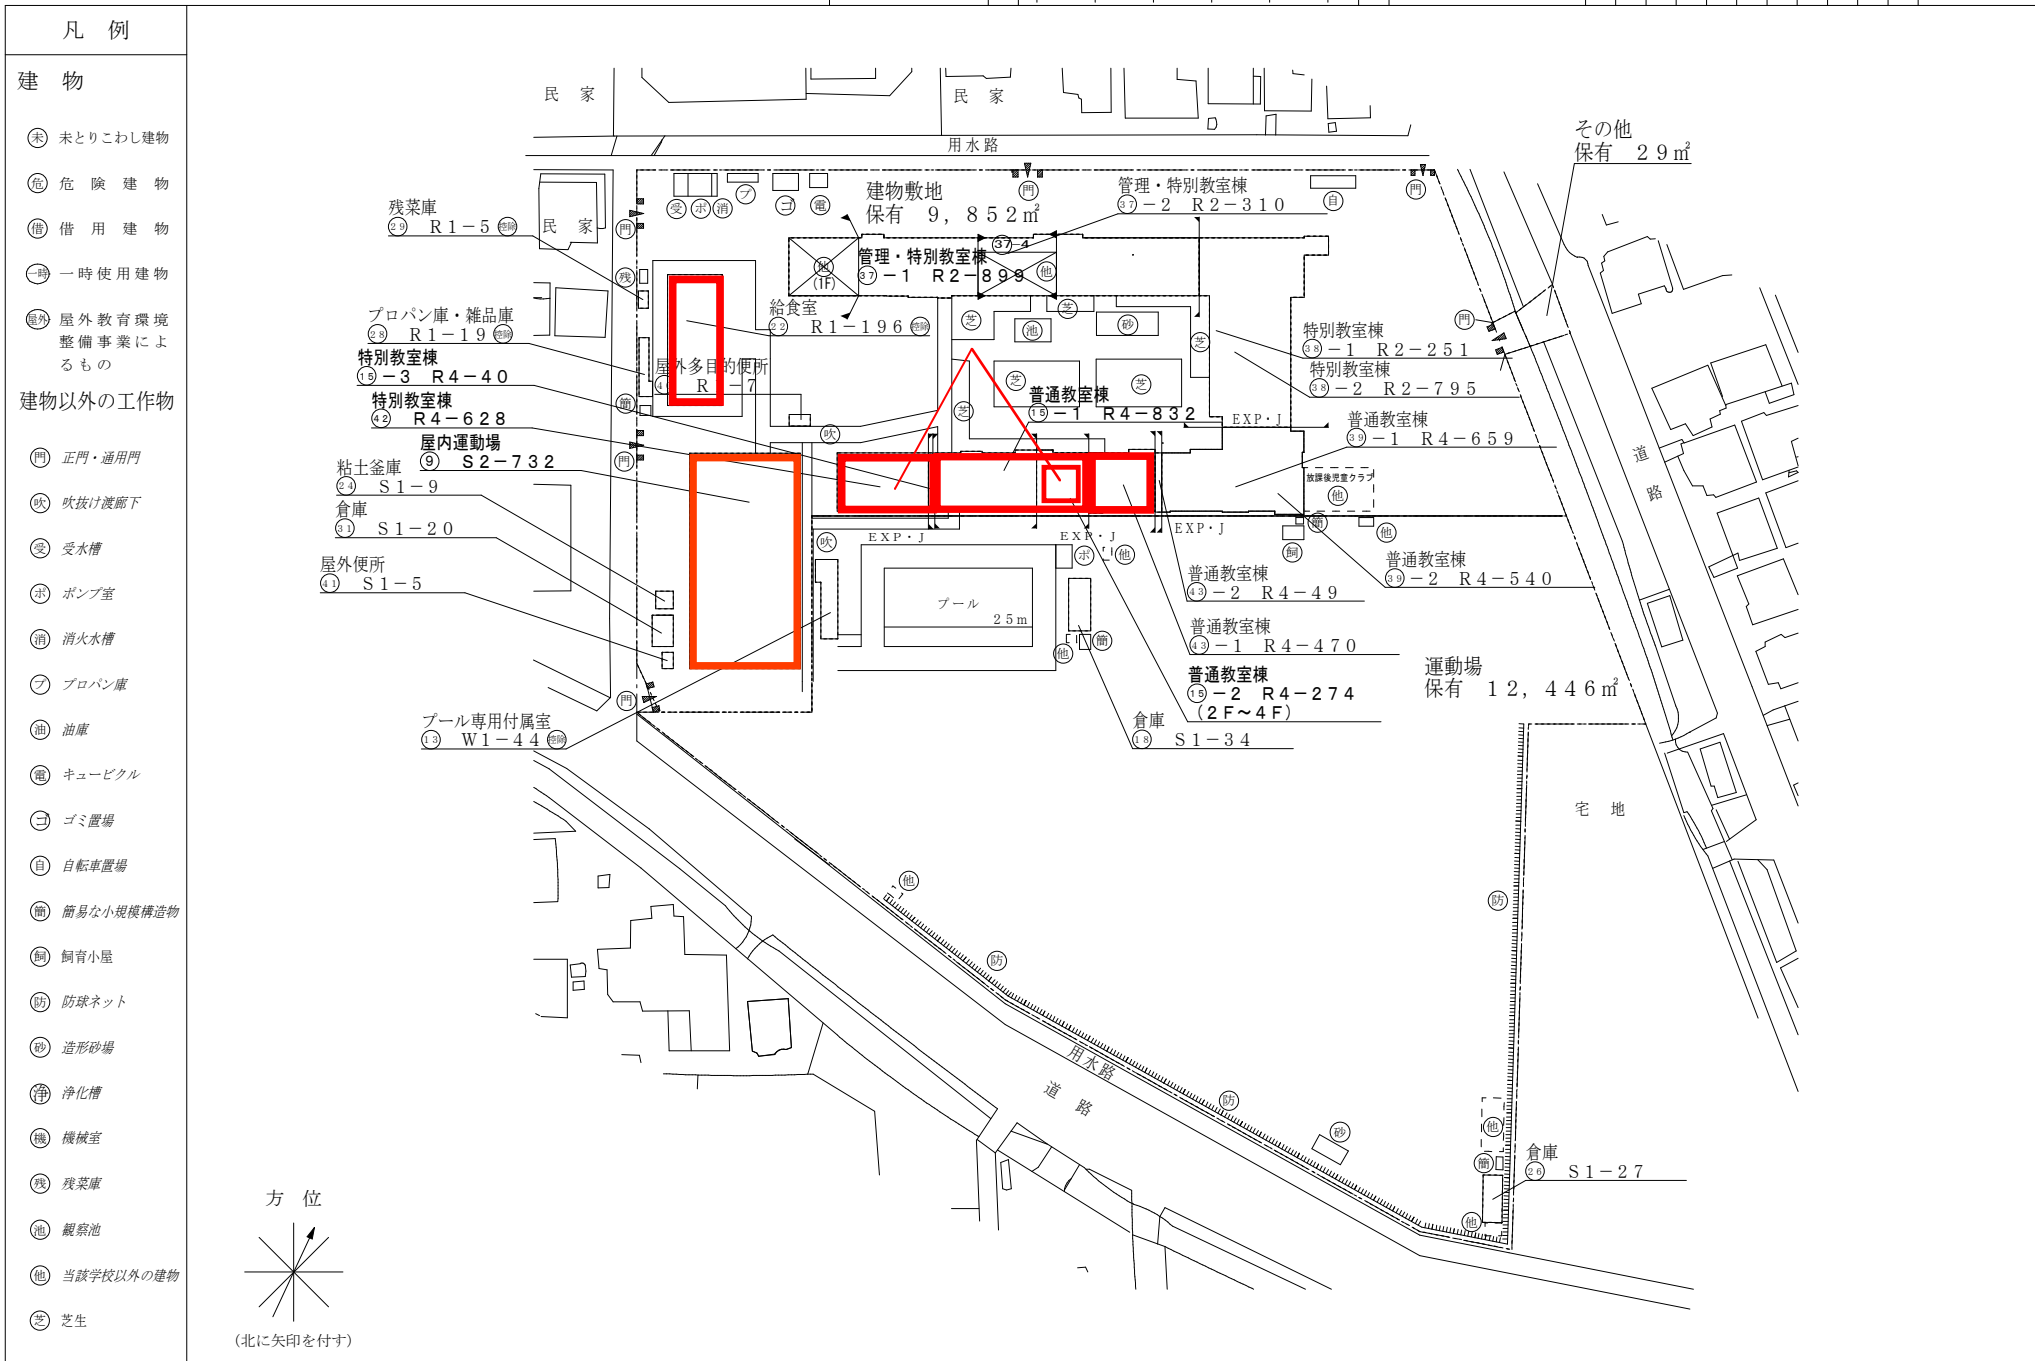

(令和7年度)

平面図

縮尺

1/600 (A4)



学校名

東曙小学校






調査番号

(都道府県) 33 (市町村) 201 (学校) 0514

整理番号

0122-2

○：検体採取想定箇所

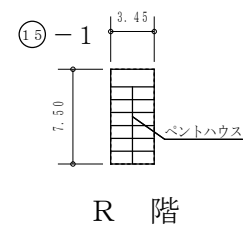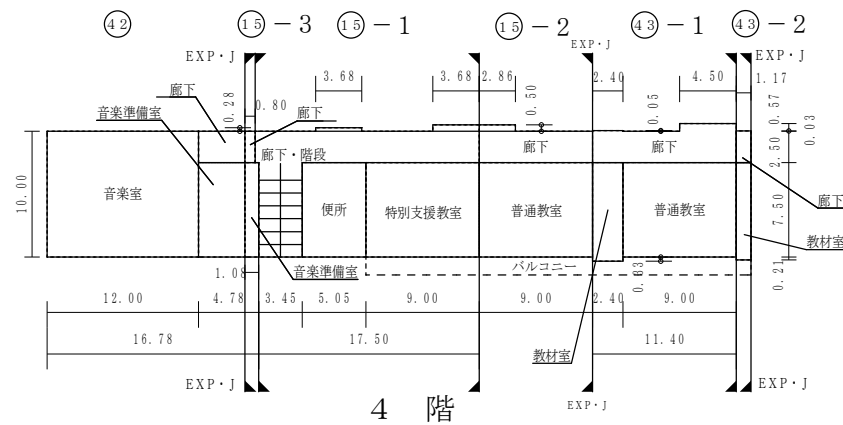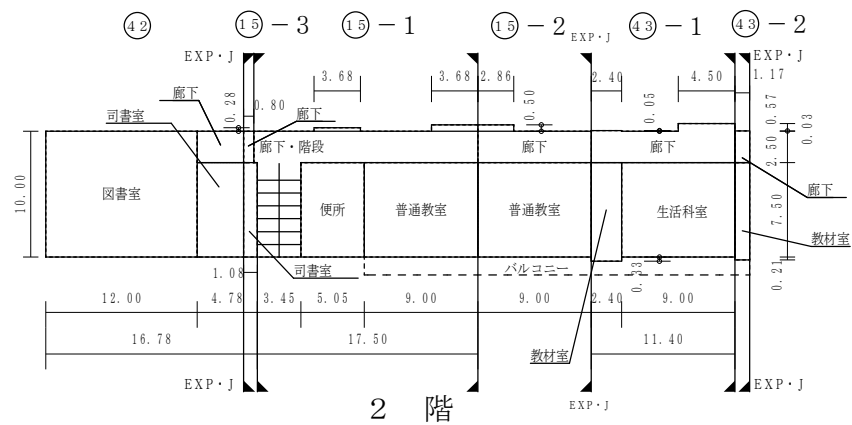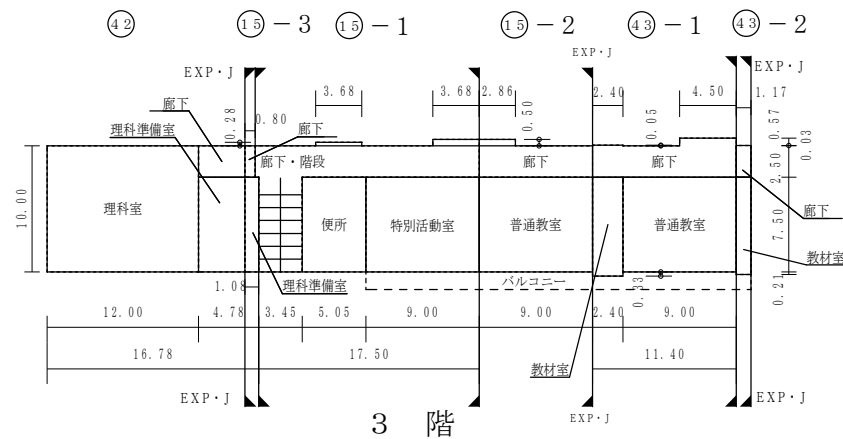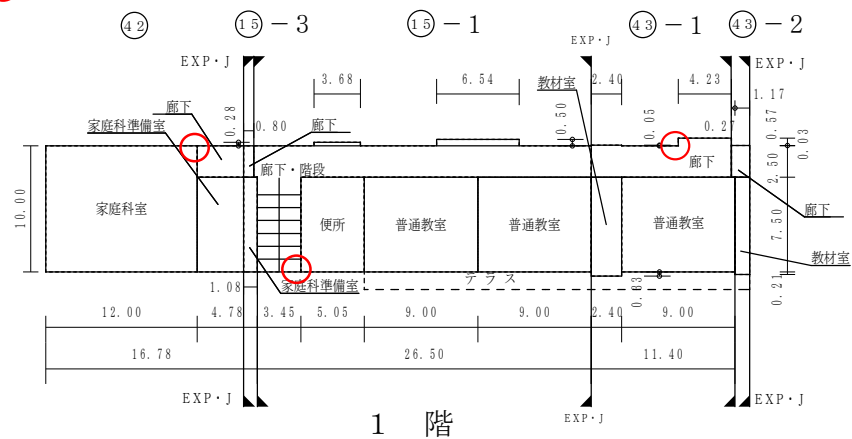

(令和7年度)


平 面 図	縮 尺	1 / 6 0 0 (A4)	学 校 名	東 曙 小 学 校	調 査 番 号	(都道府県)		(市町村)		(学 校)				整 理 番 号	0 1 2 2 - 3
						3 3	2 0 1	0 5 1 4							

○：検体採取想定箇所

1 階



2 階

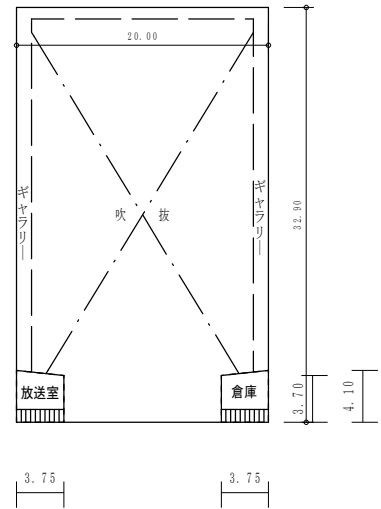


(令和7年度)

平 面 図

縮
尺

1/600 (A4)

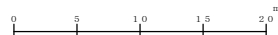

学 校 名

東 曙 小 学 校

調 査
番 号

(都道府県)
33











(市町村)
201

(学 校)
0514

整 理
番 号

0122-4


○：検体採取想定箇所

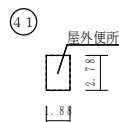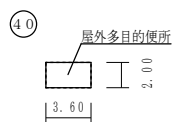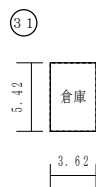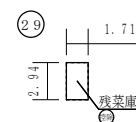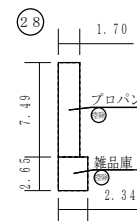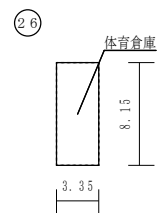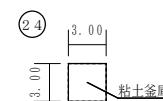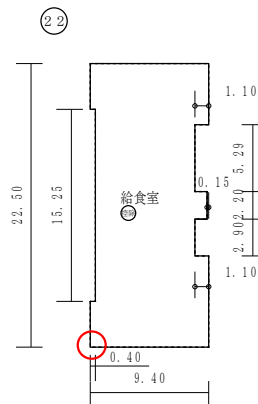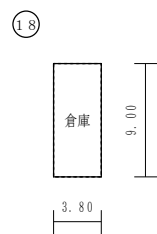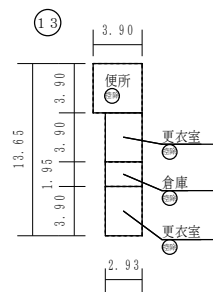

保有控除
プール専用付属室 43.78㎡
給食室 220.02㎡

(令和7年度)

施設の配置図	縮尺	1/1200 (A4)	学校名	彦崎小学校	調査番号	(都道府県)	(市町村)	(学 校)	整理番号	0682-1
					33	20	10	49	8	

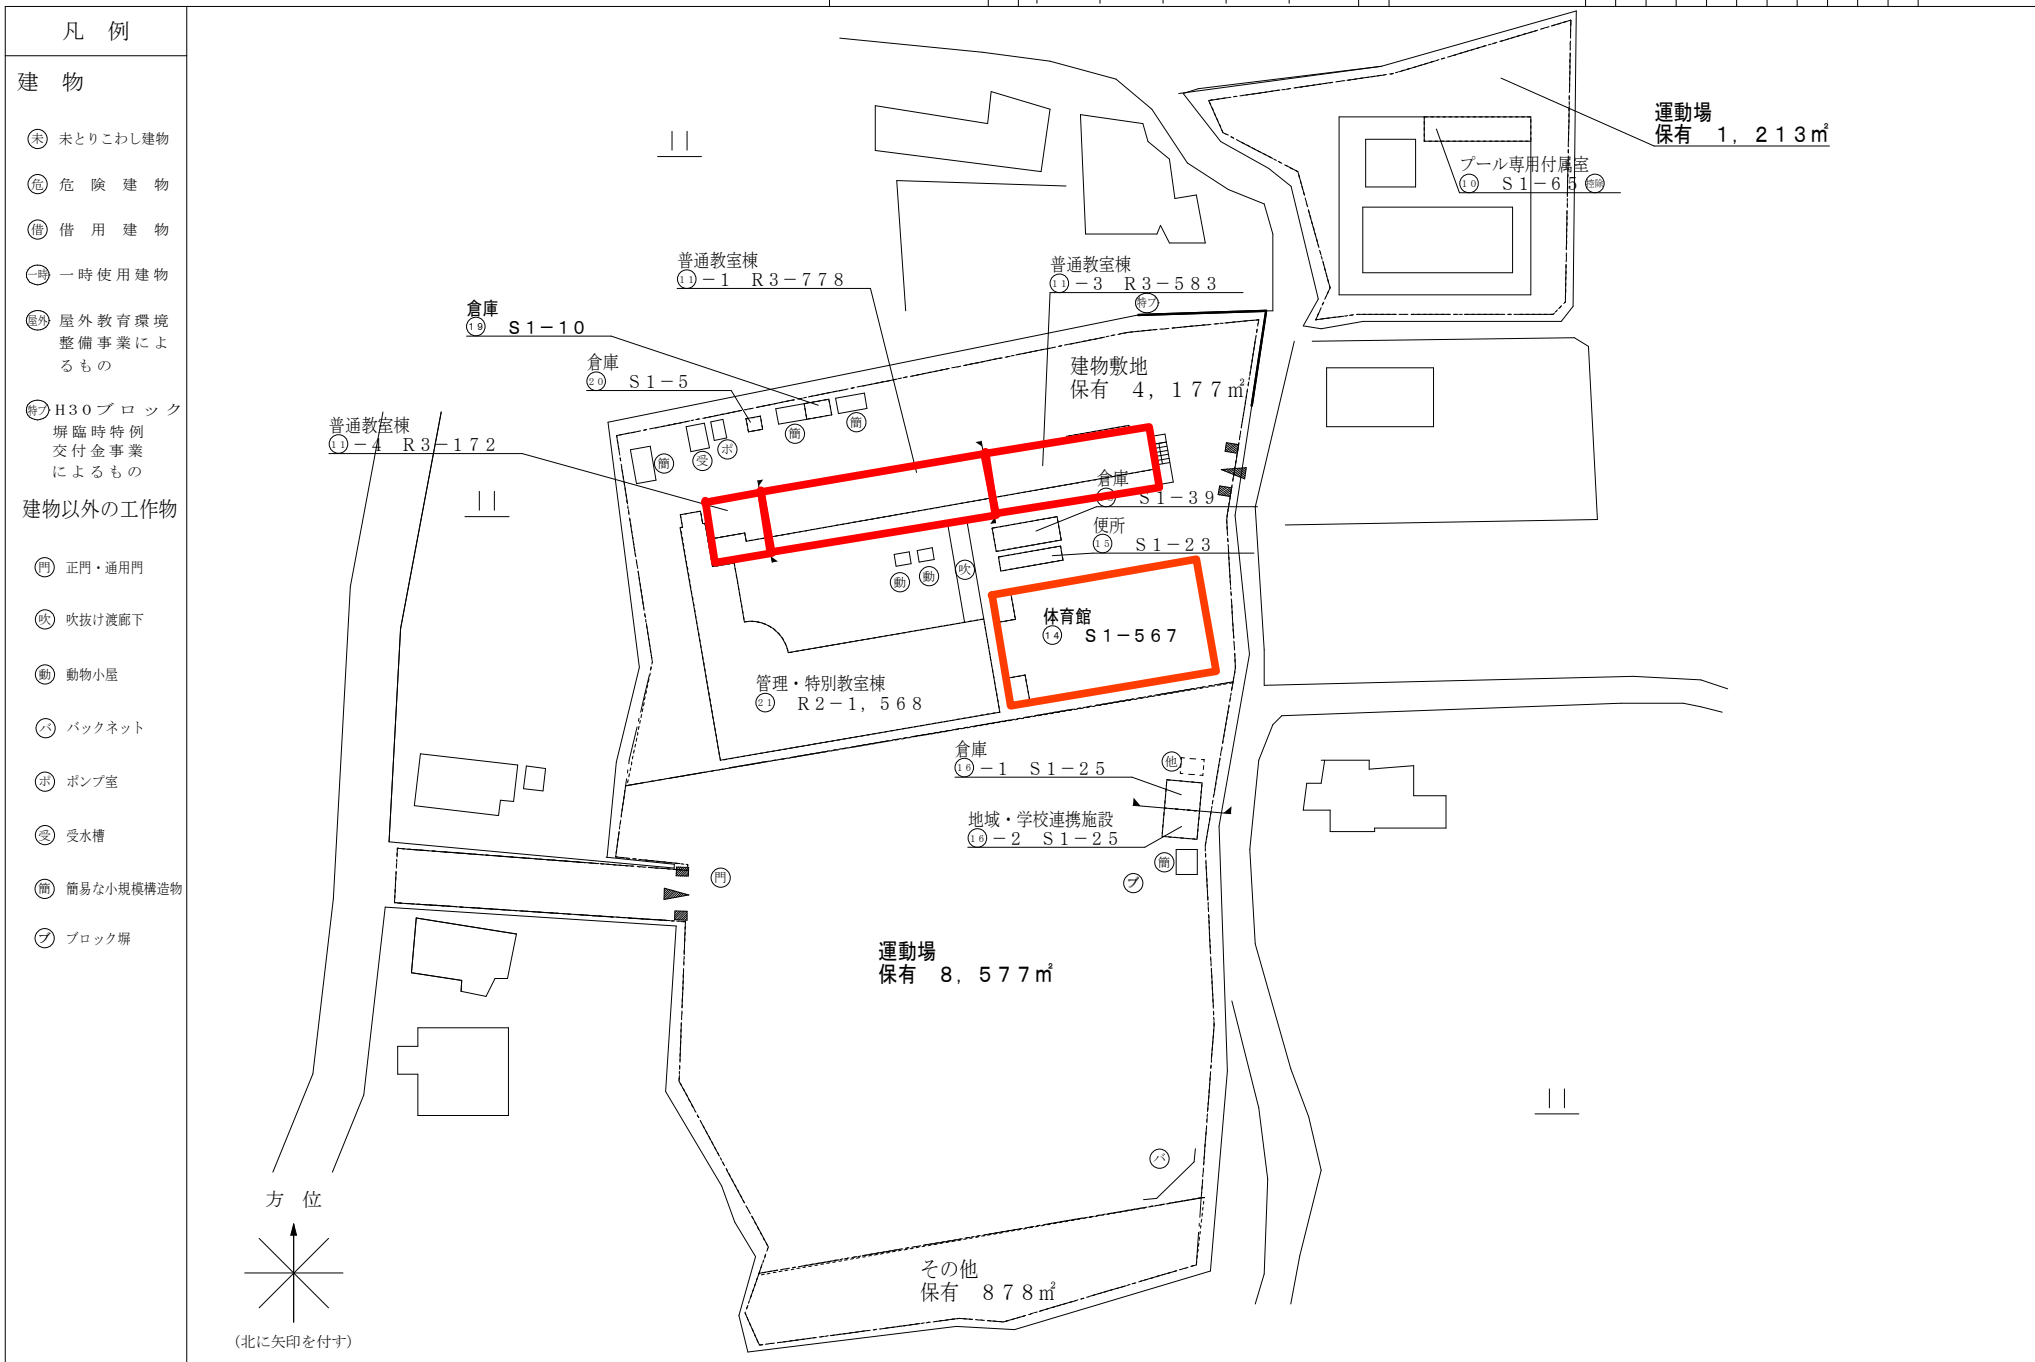

(令和7年度)

平面図

縮尺

1/600 (A4)



学校名

彦崎小学校

調査番号

(都道府県)
33

(市町村)
201


(学 校)
0498

整理番号


0682-2

○: 検体採取想定箇所







3 階

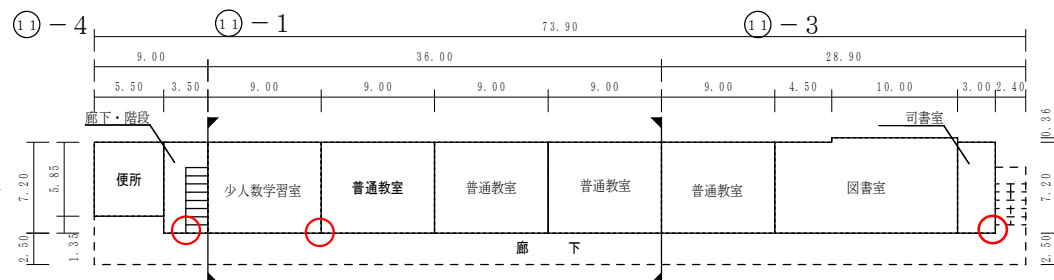

2 階

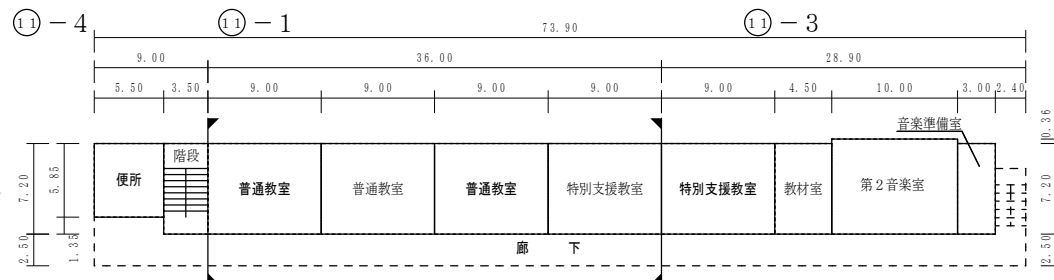


1 階

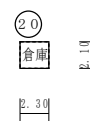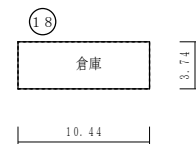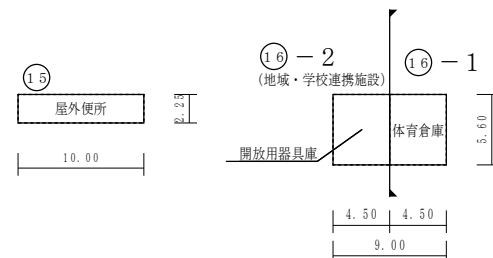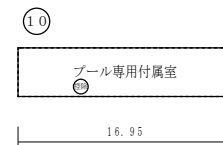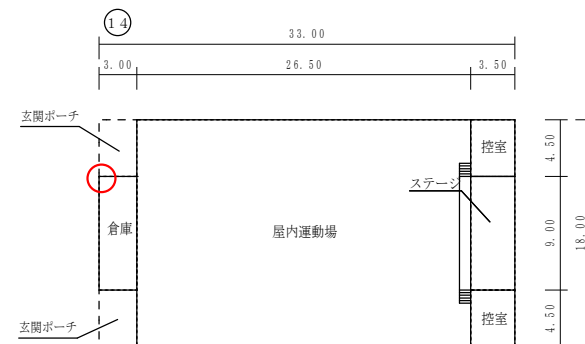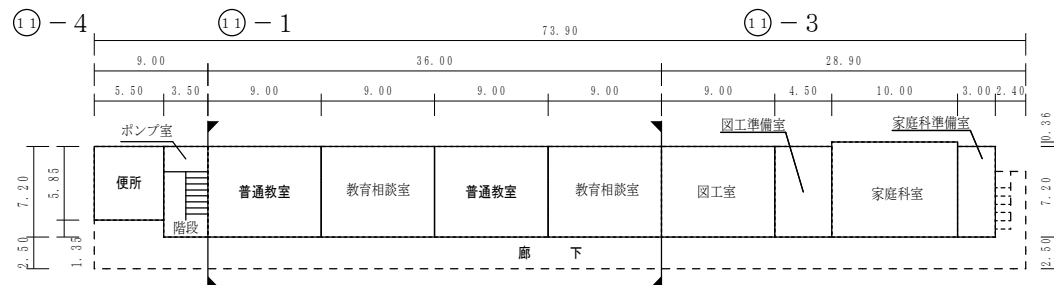

保有控除
プール専用付属室 65.26㎡

(令和7年度)

施設の配置図	縮尺	1/1300 (A4)	学校名	福浜中学校	調査番号	(都道府県)	(市町村)	(学 校)	整理番号	0140-1
						3	3	2		

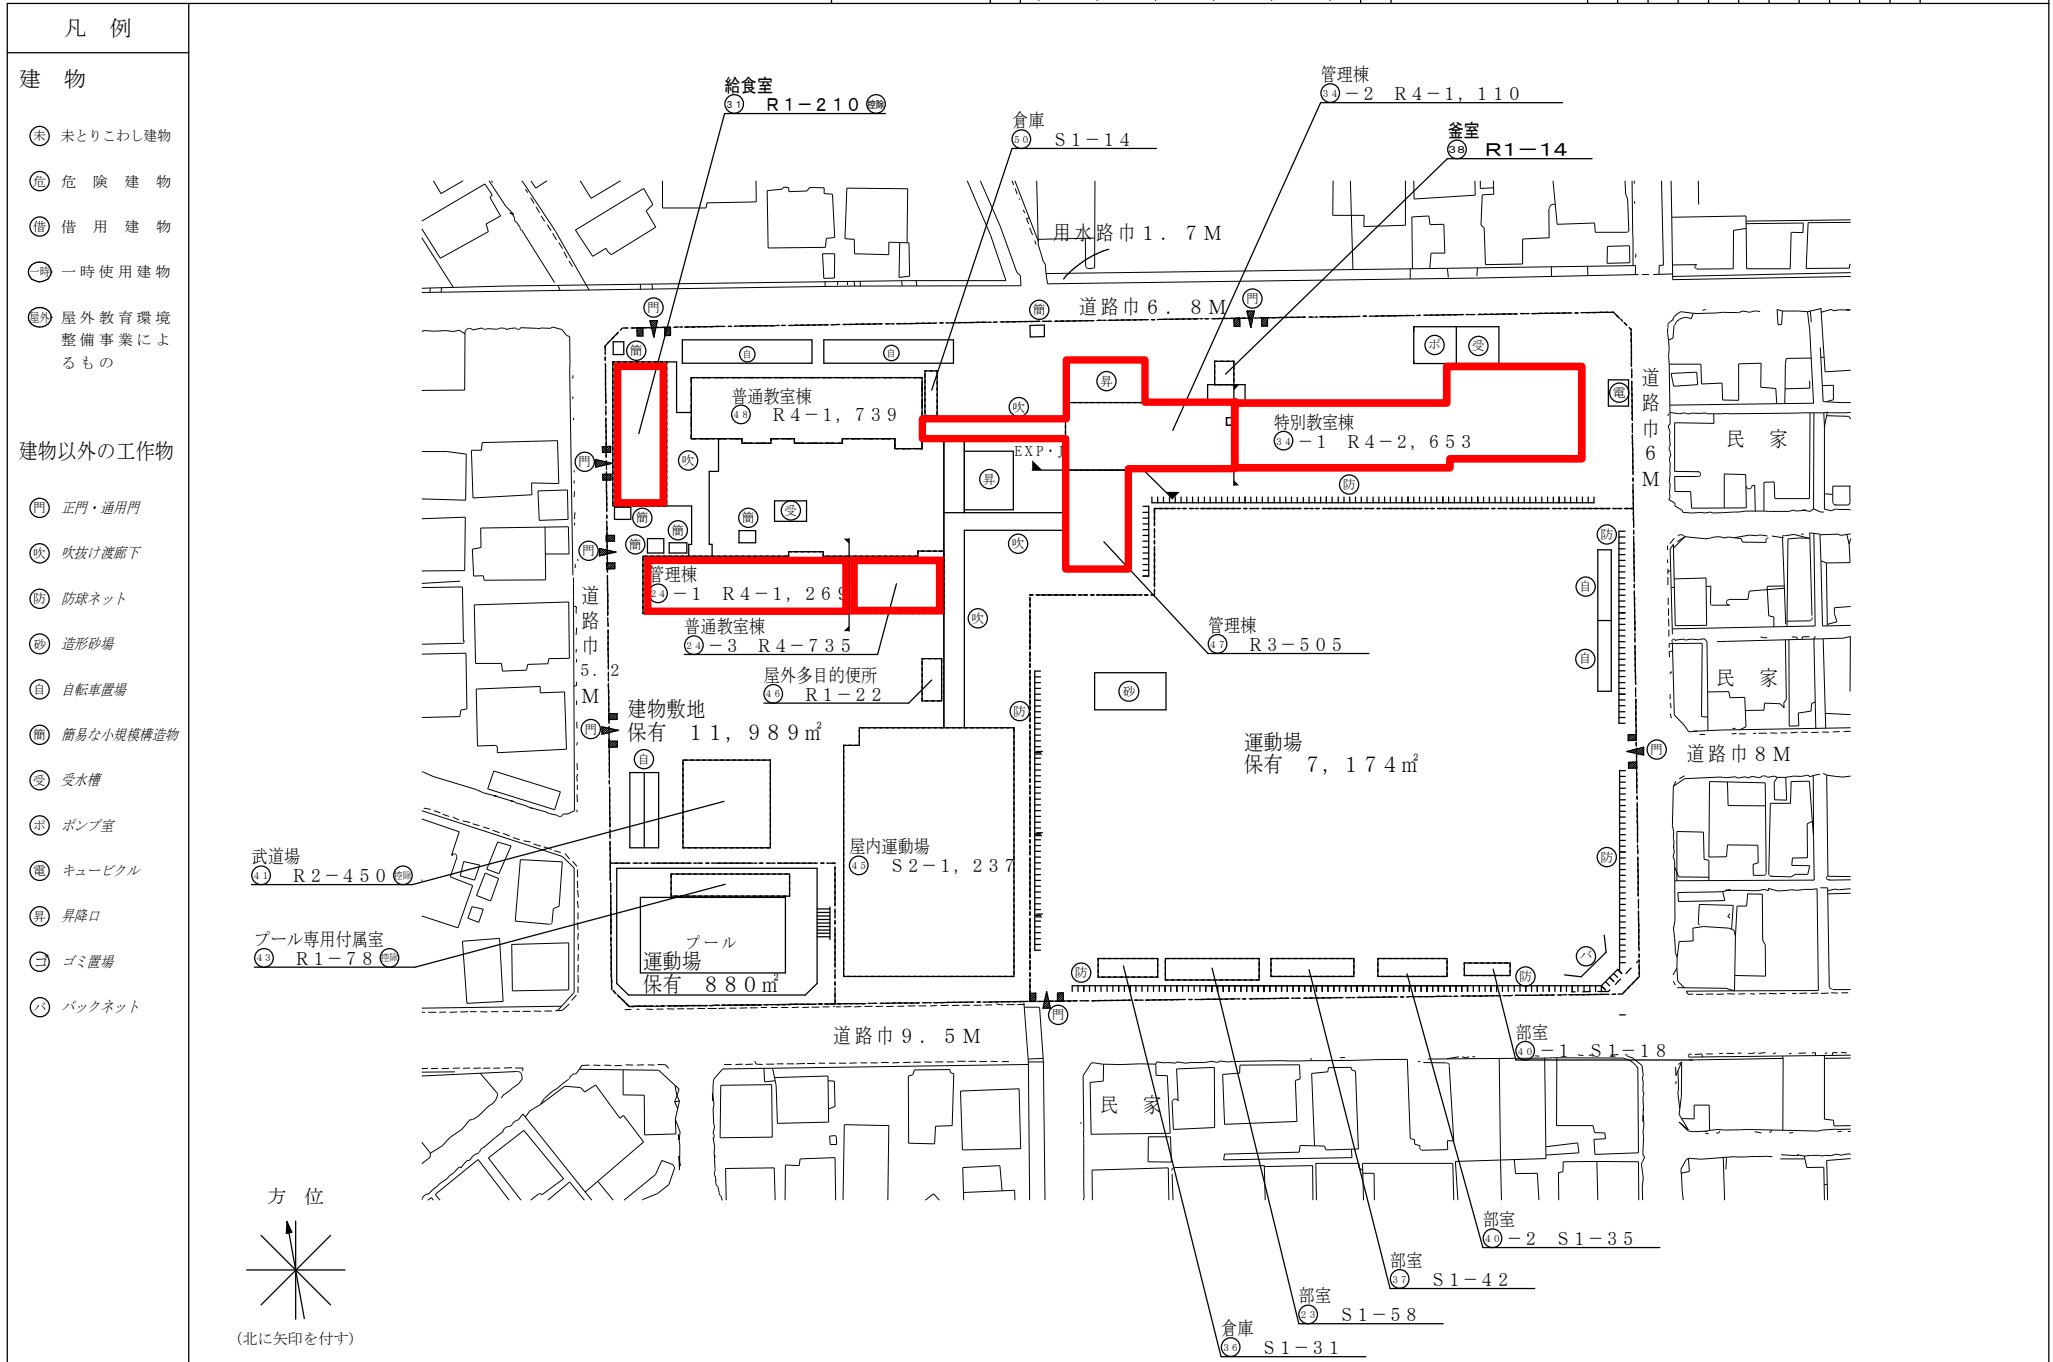

(令和7年度)

平面図

縮尺

1/600 (A4)

学校名

福浜中学校

調査番号

33

(都道府県)

33

(市町村)

201

(学 校)


3517

整理番号


0140-2

○：検体採取想定箇所


34-2

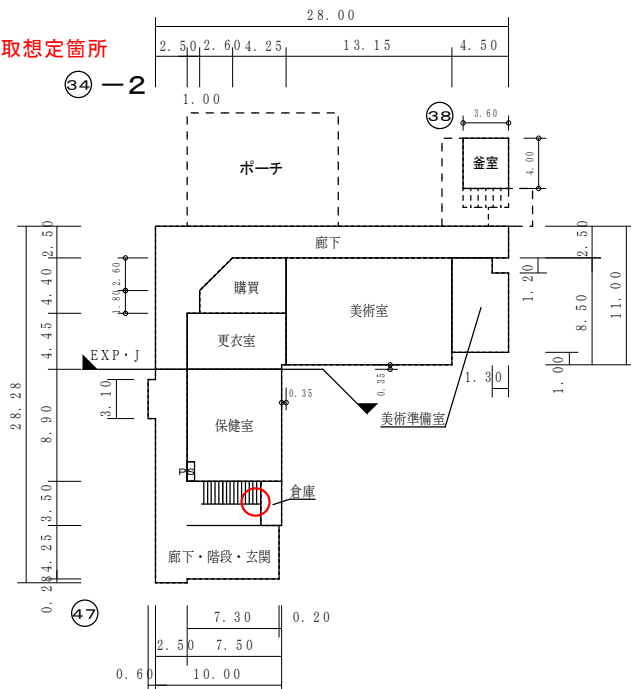


34-1

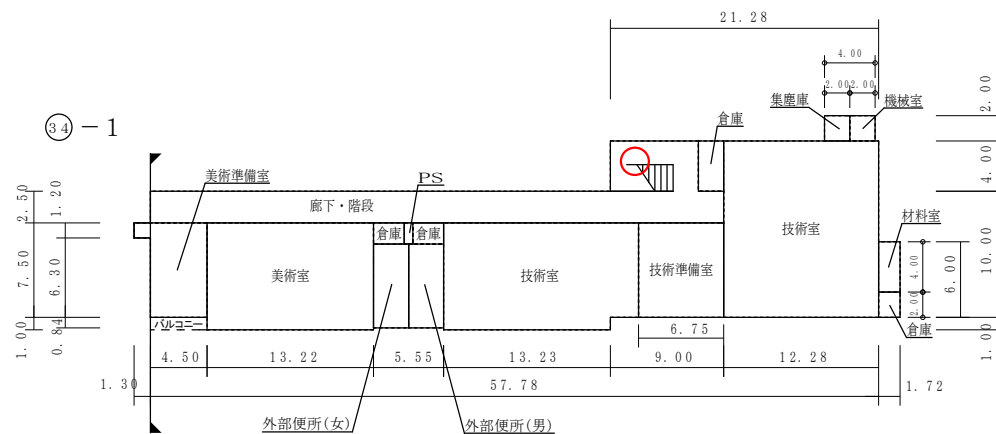

34-2

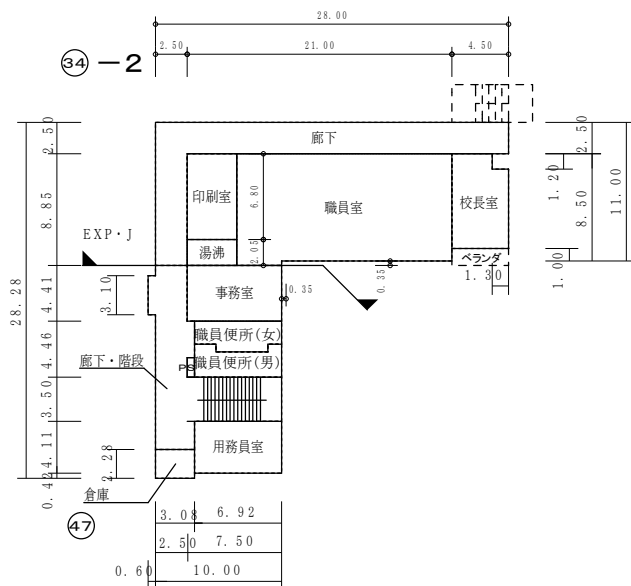

34-1

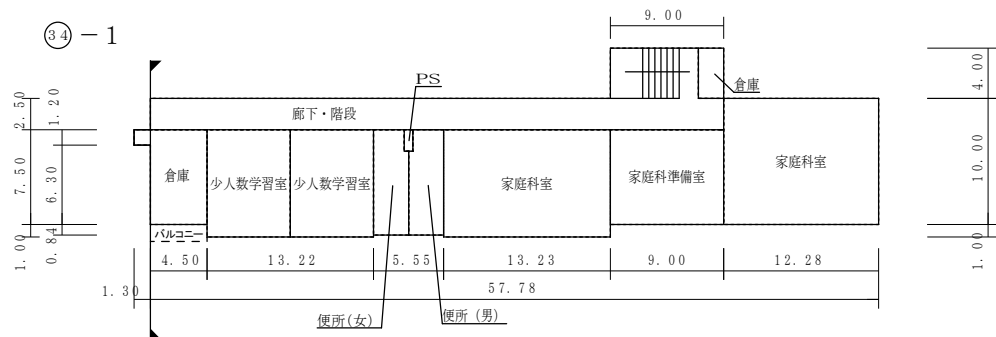

(令和7年度)

平面図

縮尺

1/600 (A4)

学校名

福浜中学校


調査番号

(都道府県) 33 (市町村) 201 (学校) 3517



整理番号

0140-4




○：検体採取想定箇所

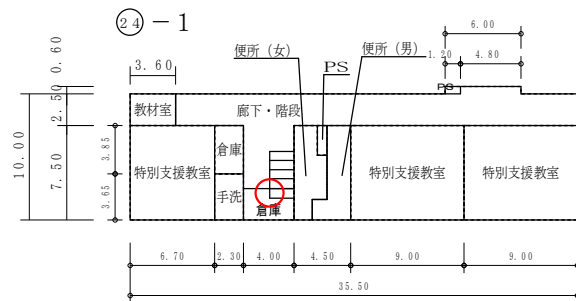

1 階

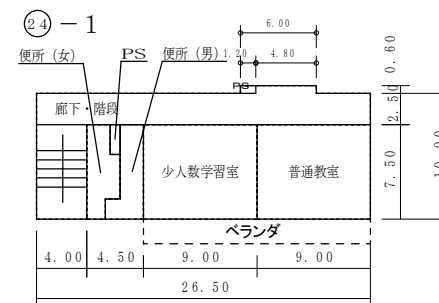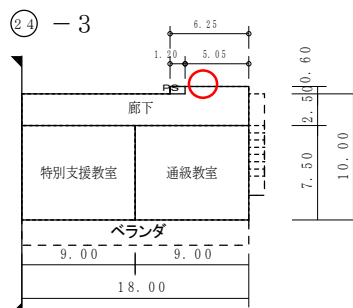


3 階

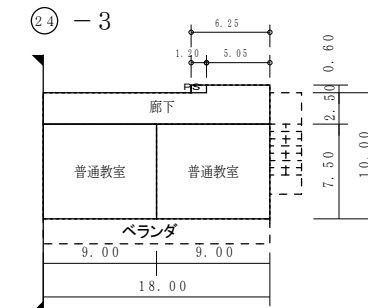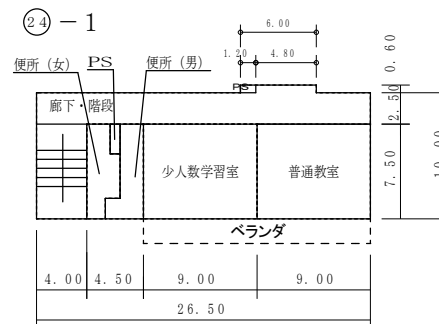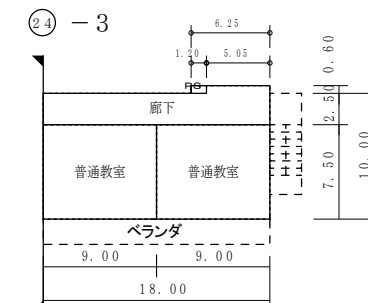

②4-1

4 階

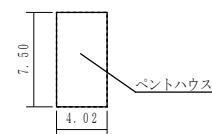


通級教室 67.5㎡



(令和7年度)

平 面 図	縮 尺	1 / 6 0 0 (A4)	学 校 名	福 浜 中 学 校	調 査	(都道府県)	(市町村)	(学 校)	整 理 番 号	0 1 4 0 - 5
					番 号	3 3	2 0 1	3 5 1 7		


○：検体採取想定箇所

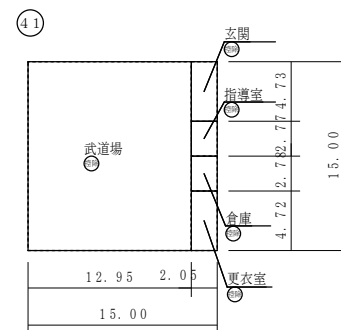

1 階

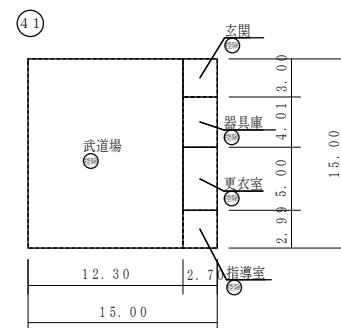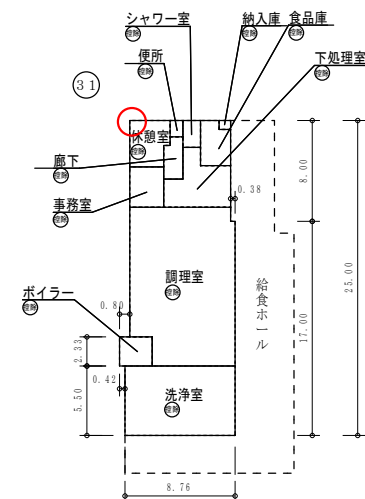

2 階

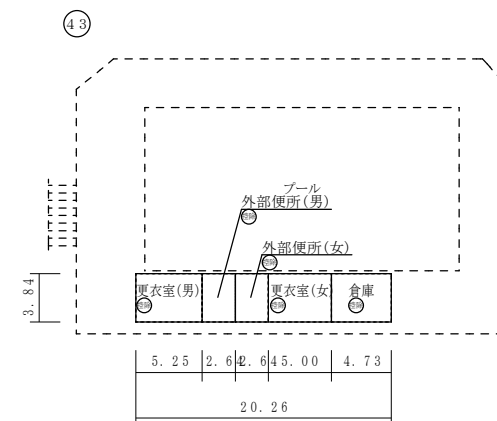

保有控除
プール専用付属室 77.80㎡
給食室 210.41㎡
武道場 450.00㎡

(令和7年度)

施設の配置図	縮尺	1 / 1300 (A4)
--------	----	---


凡 例

建 物

- ⑤ 未とりこわし建物
- ⑥ 危険建物
- ⑦ 借用建物
- ⑧ 一時使用建物
- ⑨ 屋外教育環境整備事業によるもの

建物以外の工作物

- ① 正門・通用門
- ② 吹抜け渡廊下
- ③ 防球ネット
- ④ 自転車置場
- ⑤ 機械室
- ⑥ 焼却炉
- ⑦ ゴミ置場
- ⑧ 浄化槽
- ⑨ キュービクル
- ⑩ プロパン庫
- ⑪ ポンプ室
- ⑫ 受水槽
- ⑬ 簡易な小規模構造物
- ⑭ バックネット
- ⑮ H30ブロック塀臨時特例交付金によるもの

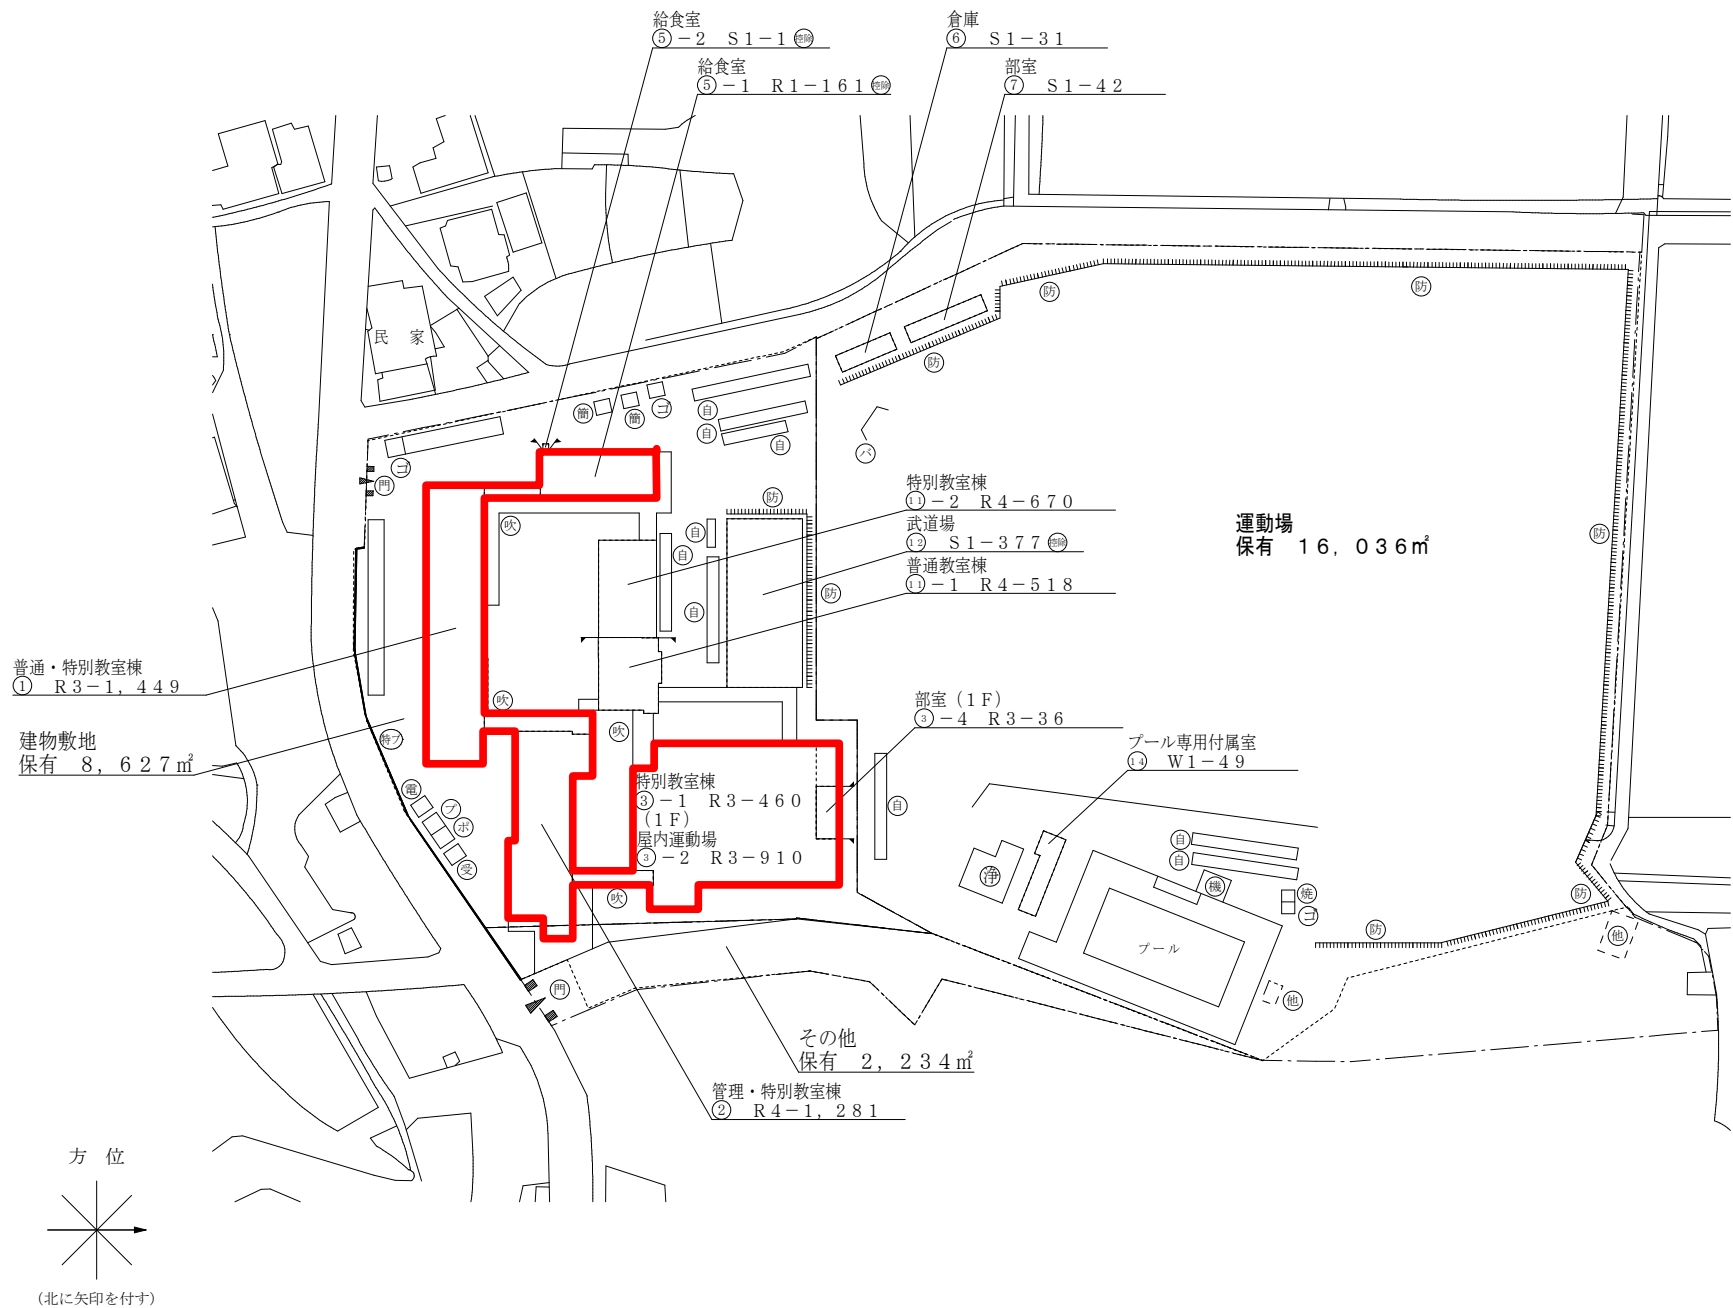


(令和7年度)


平 面 図	縮 尺	1 / 6 0 0 (A4)	学 校 名	福田中学校	調 査 番 号	(都道府県)	(市町村)	(学 校)	整 理 番 号
					313	201	3766	0158-3	

○：検体採取想定箇所


1 階

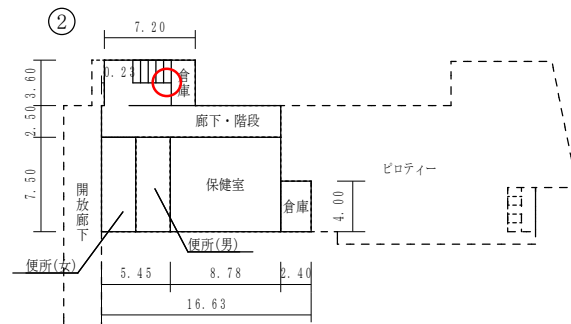


3 階

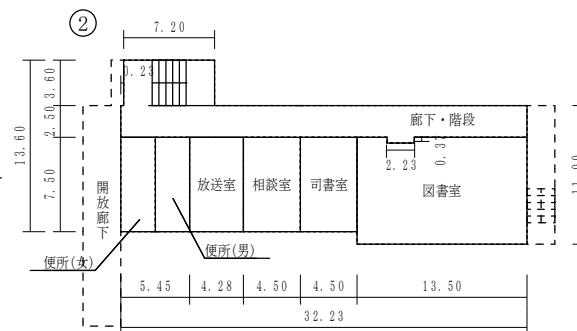

2 階

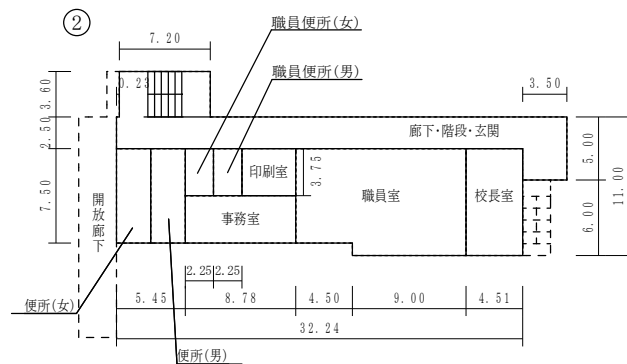

4 階

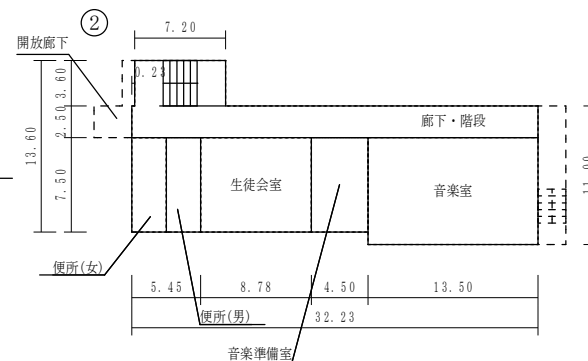


②



高さ2m未満のペントハウス

施設の配置図	縮尺		学校名	福浜小学校	調査番号	(都道府県)	(市町村)	(学 校)	整理番号	0076-1
					33	201	0023			









文 部 科 学 省

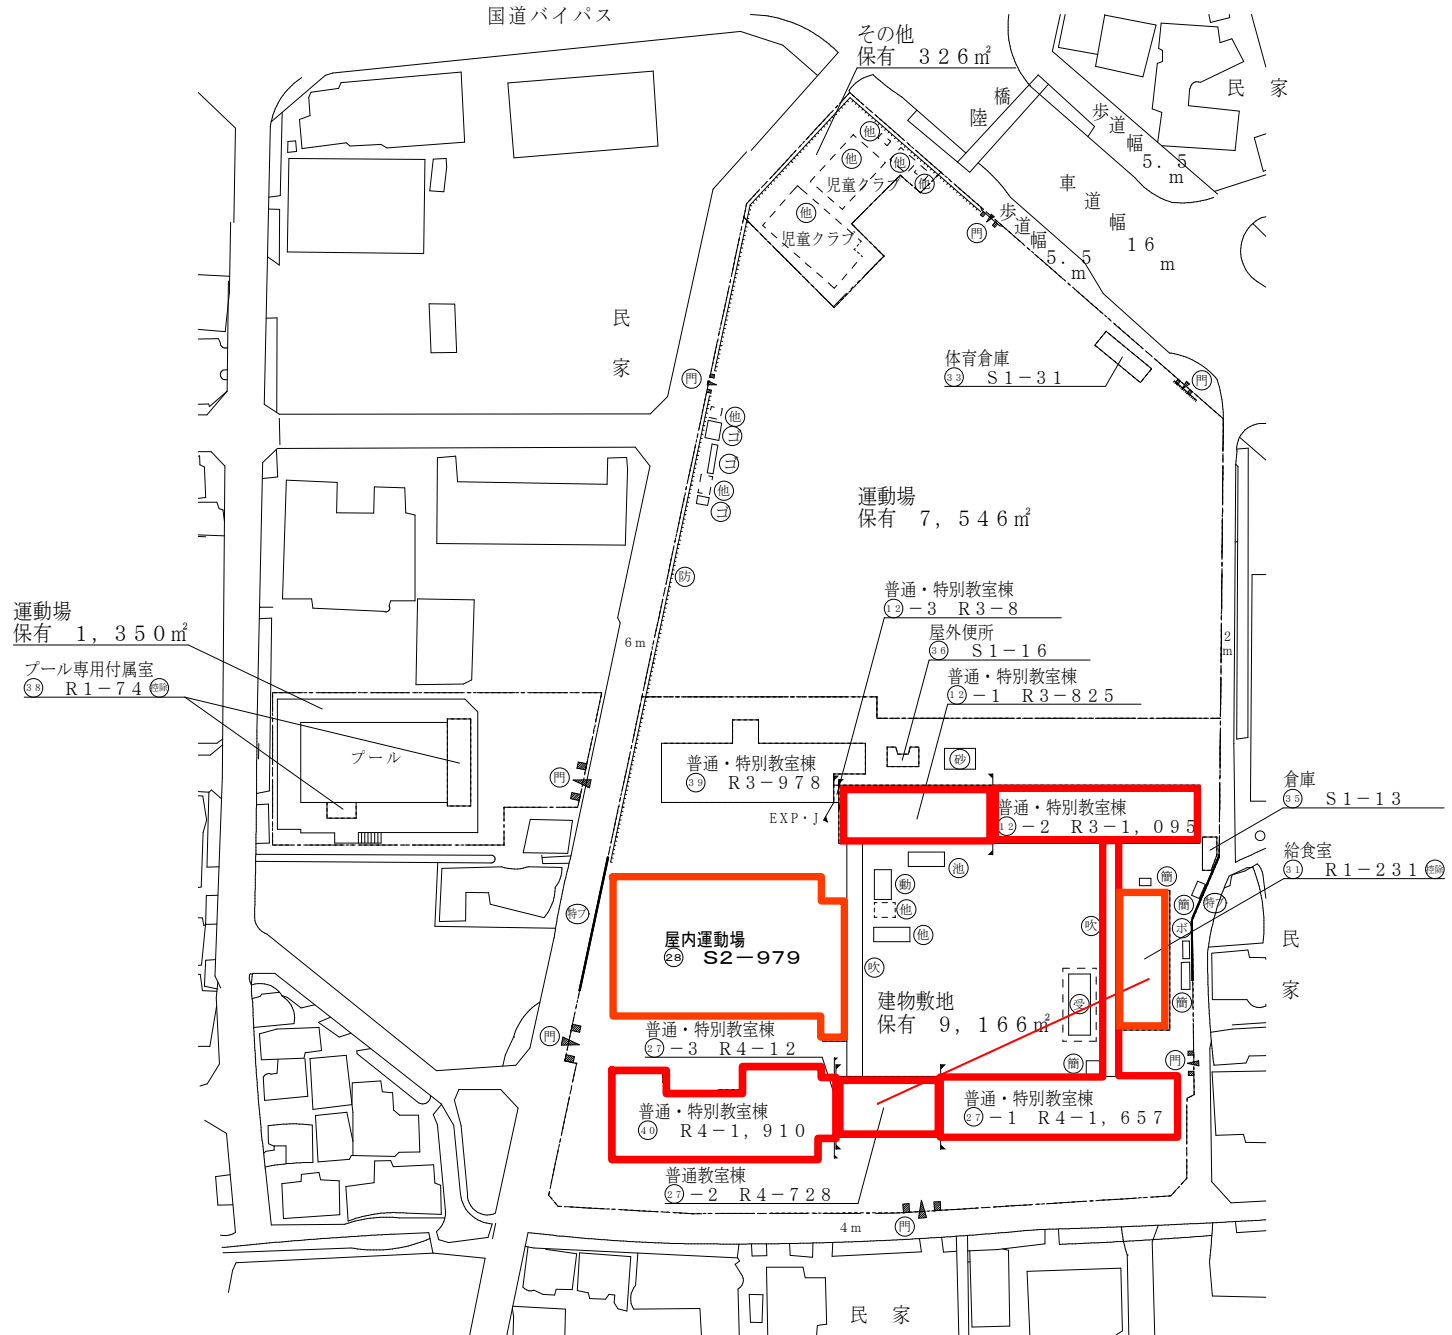

(令和7年度)

平 面 図	縮 尺	1 / 6 0 0 (A 4)	学 校 名	福 浜 小 学 校	調 査 番 号	(都 道 府 県)	(市 町 村)	(学 校)	整 理 番 号	0 0 7 6 - 2
					3 3	2 0 1	0 0 2 3			


○：検体採取想定箇所

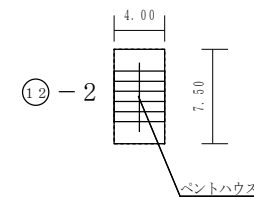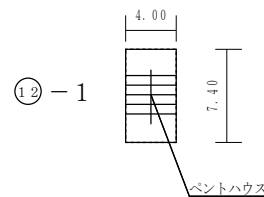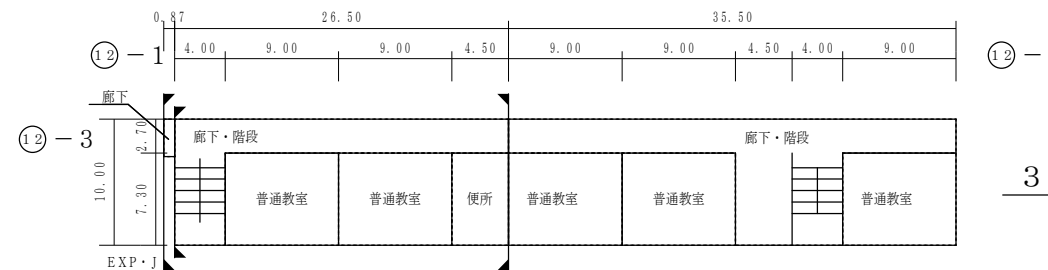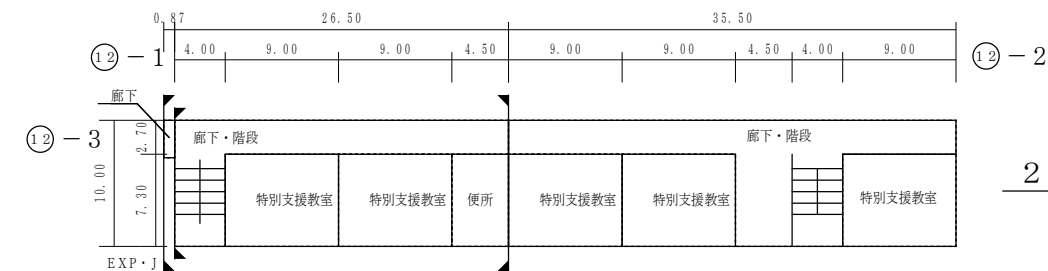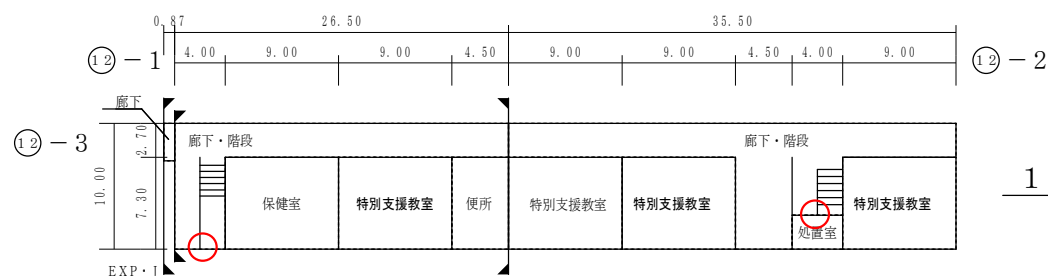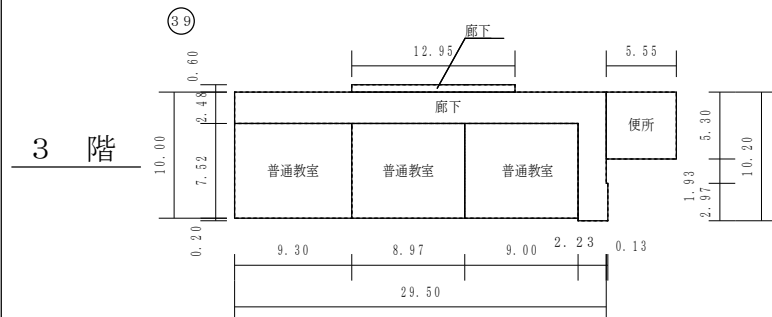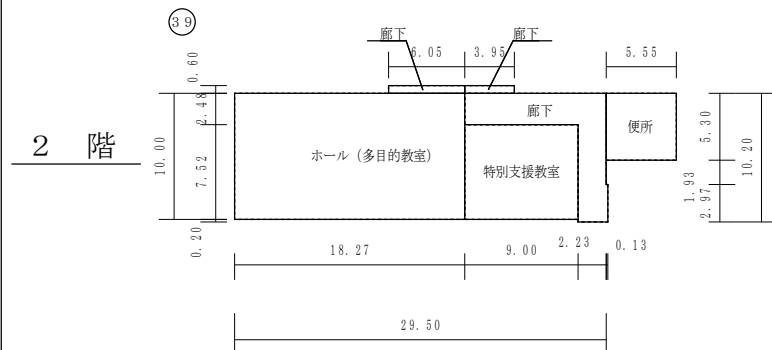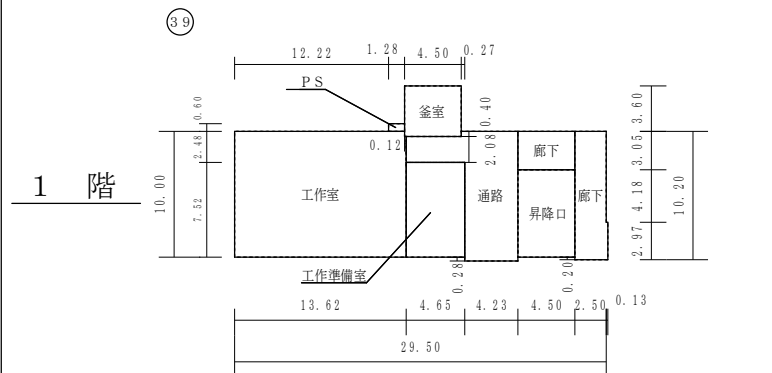


(令和7年度)

平 面 図	縮 尺	1 / 6 0 0 (A4)	学 校 名	福 浜 小 学 校	調 査 番 号	(都道府県)	(市町村)	(学 校)	整 理 番 号	0 0 7 6 - 3
					3 3	2 0 1	0 0 2 3			


○：検体採取想定箇所

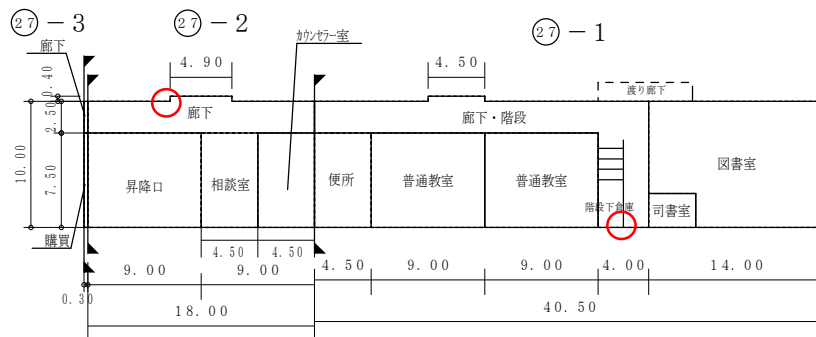


1 階

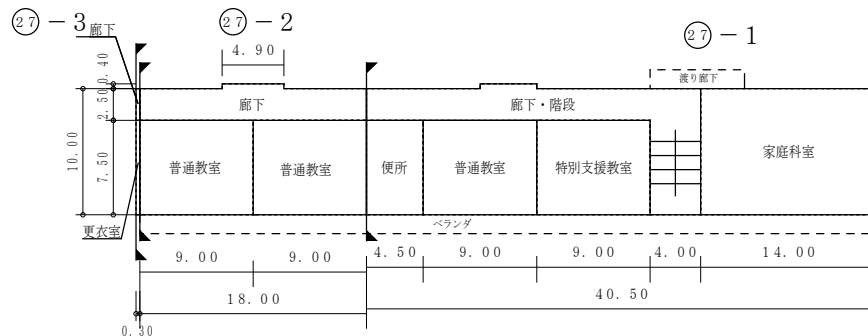

2 階

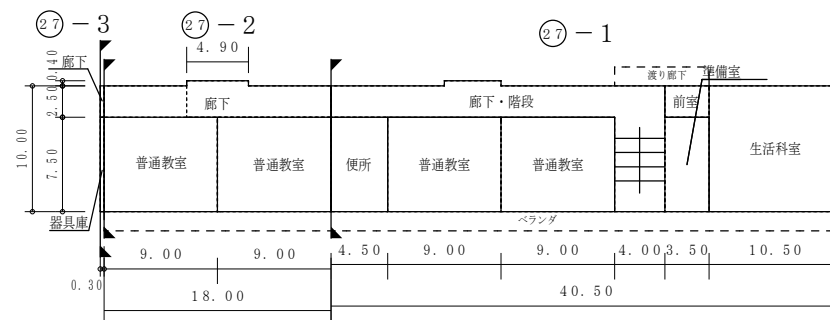

3 階

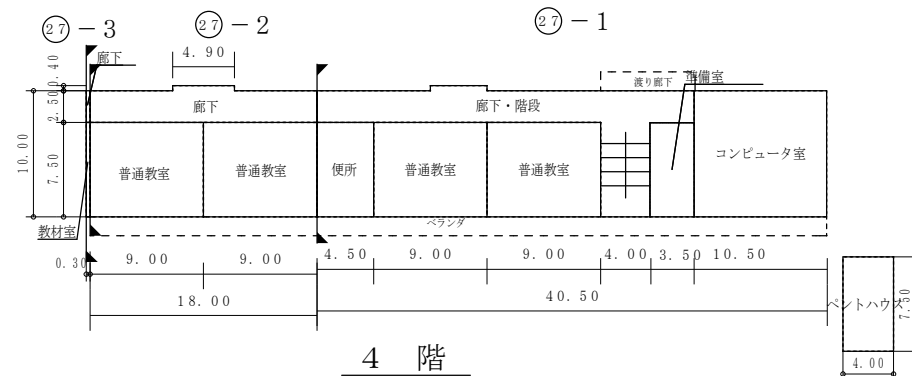

4 階

(令和7年度)

平面図

縮尺

1/600 (A4)

学校名

福浜小学校

調査番号

(都道府県)

(市町村)


(学校)

整理番号


0076-4

○：検体採取想定箇所


1 階

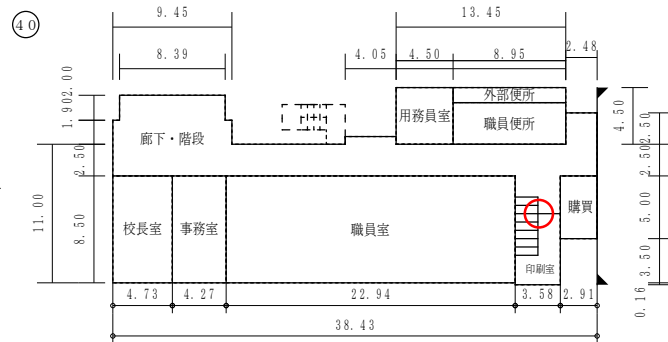


3 階

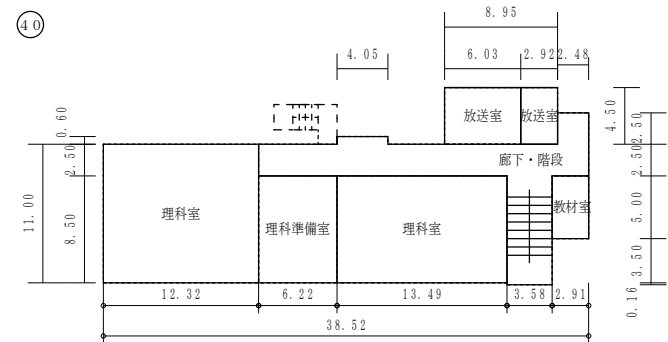


2 階

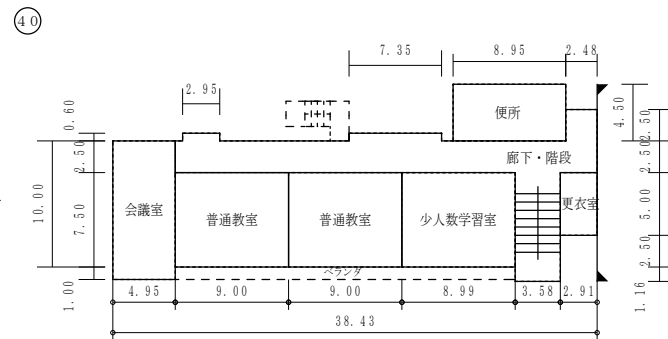

4 階

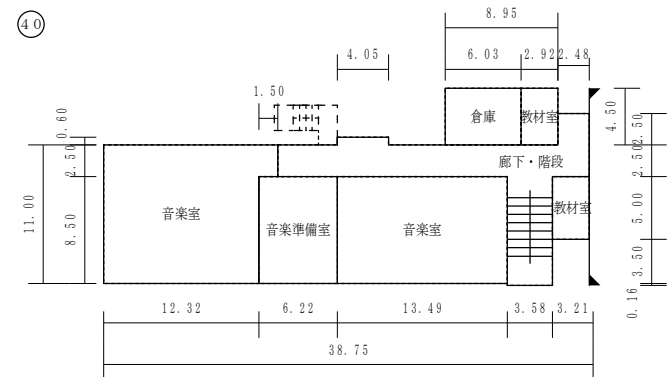


④0

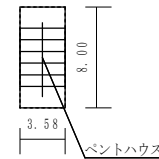


(令和7年度)

平 面 図	縮 尺		学 校 名	福 浜 小 学 校	調 査 番 号	(都 道 府 県)	(市 町 村)	(学 校)	整 理 番 号
					3 3	2 0 1	0 0 2 3	0 0 7 6 - 5	






○：検体採取想定箇所

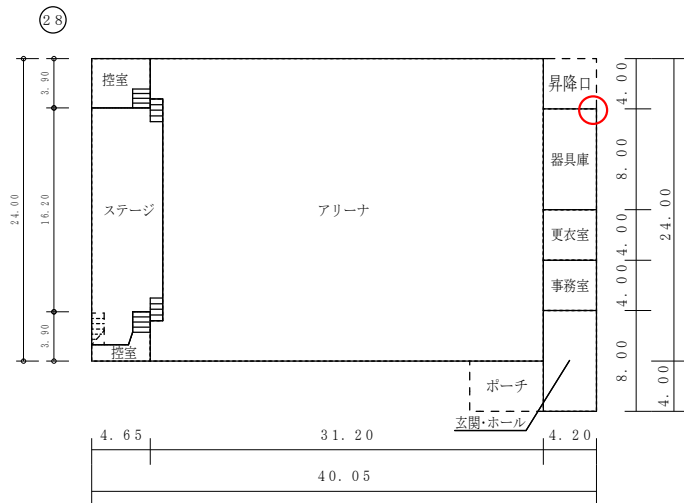

1 階

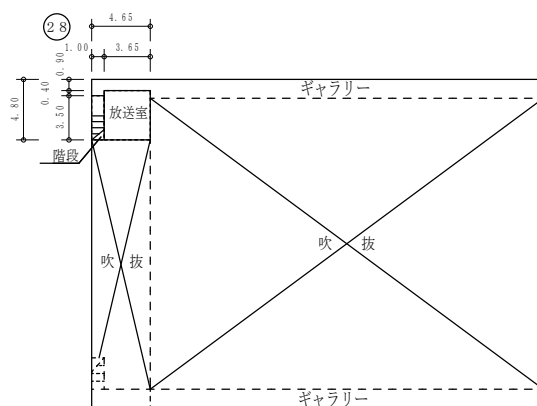


2 階

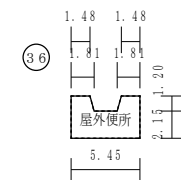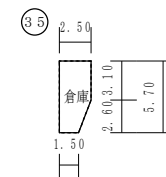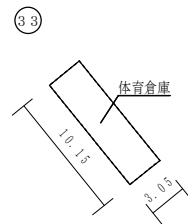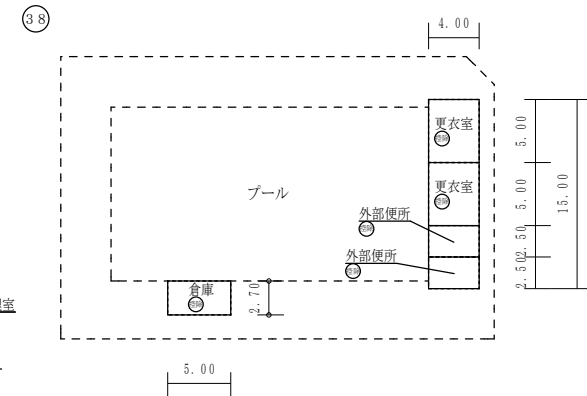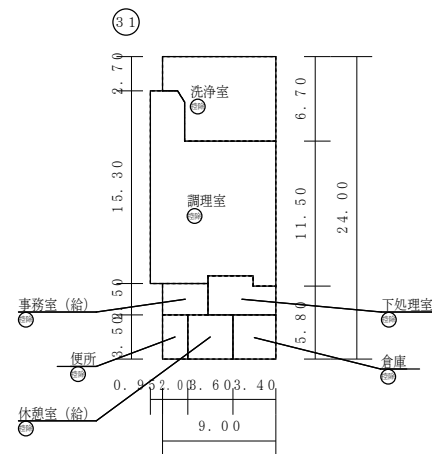

保有控除	
プール専用付属室	73.50m ²
給食室	230.54m ²

(令和7年度)

施設の配置図	縮尺	1/1400 (A4)	学校名	調査番号	(都道府県)	(市町村)	(学 校)	整理番号	1200-1
					3	3	2		

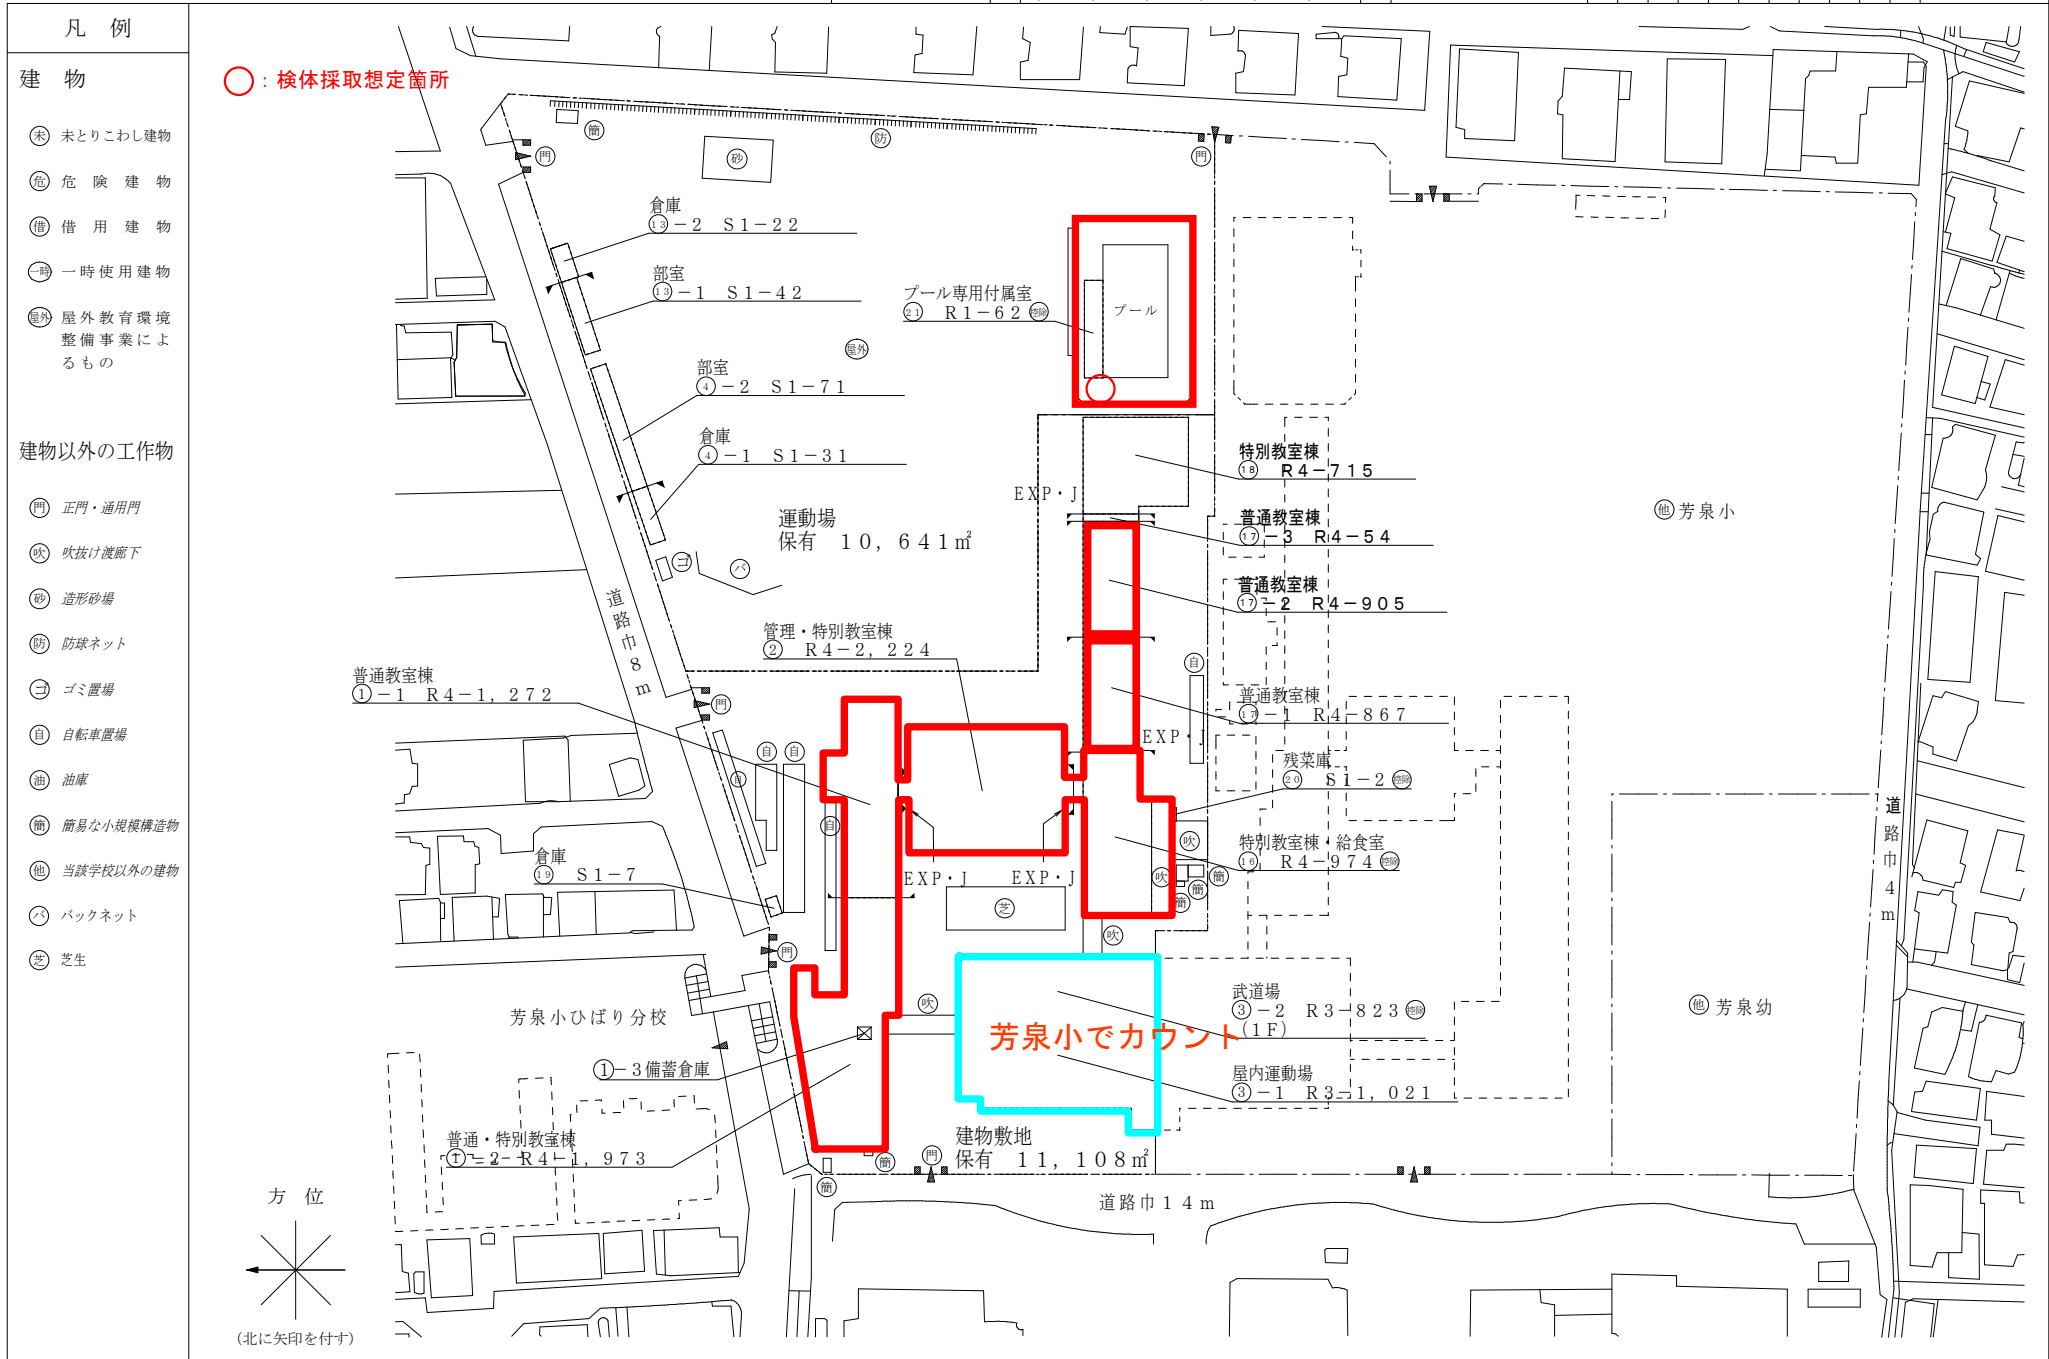

(令和7年度)

平面図

縮尺

1/600 (A4)

0 5 1.0 1.5 2.0 m

学校名

芳泉中学校

調査番号

333

(都道府県)

201

(市町村)





3526

(学校)

整理番号

1200-4

○：検体採取想定箇所

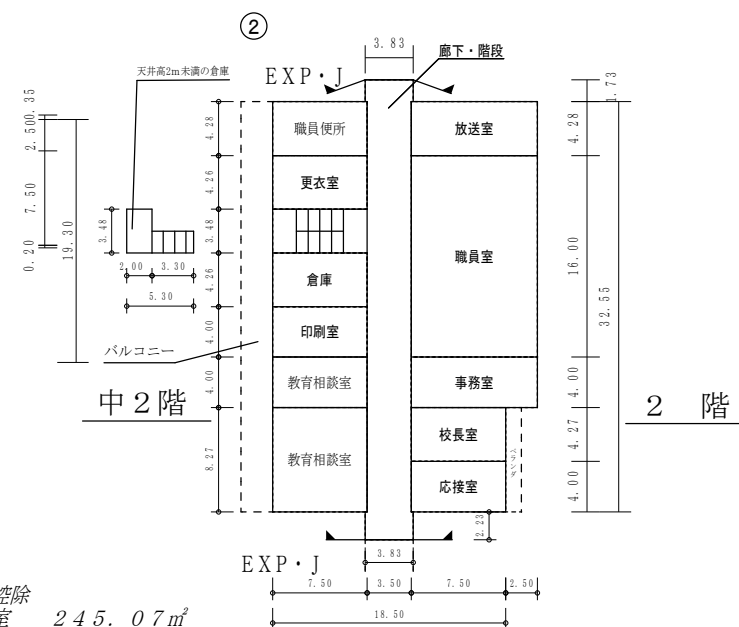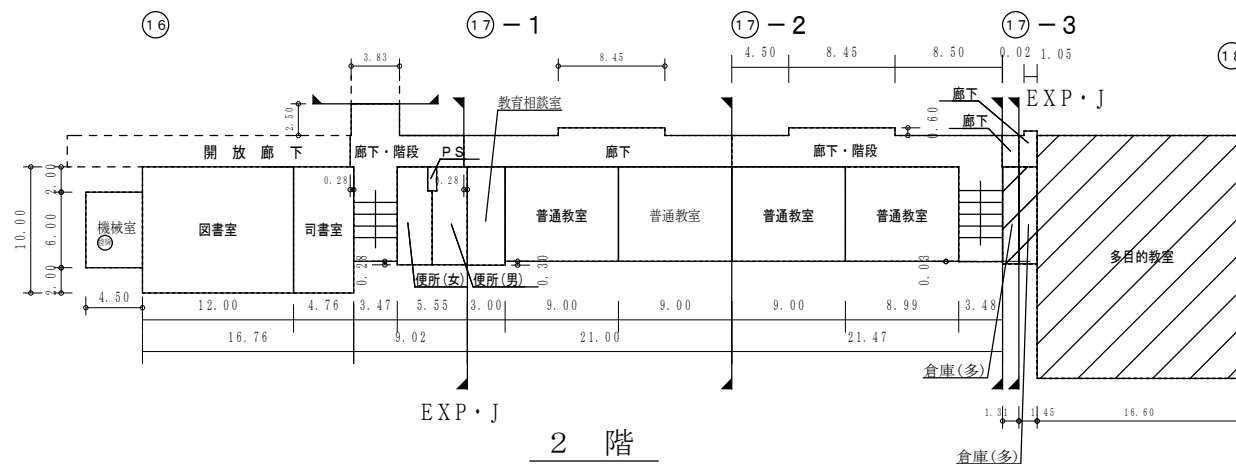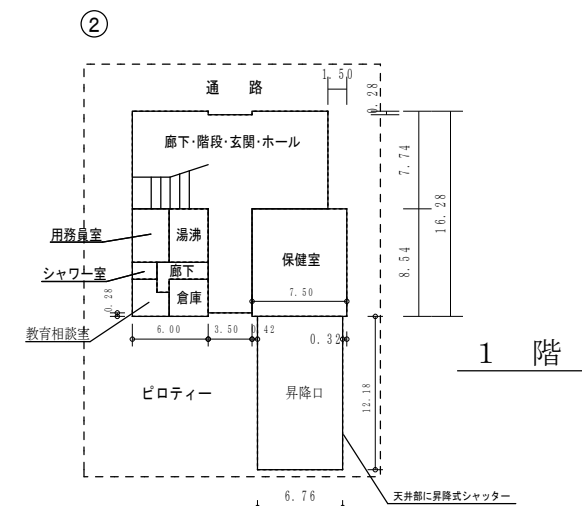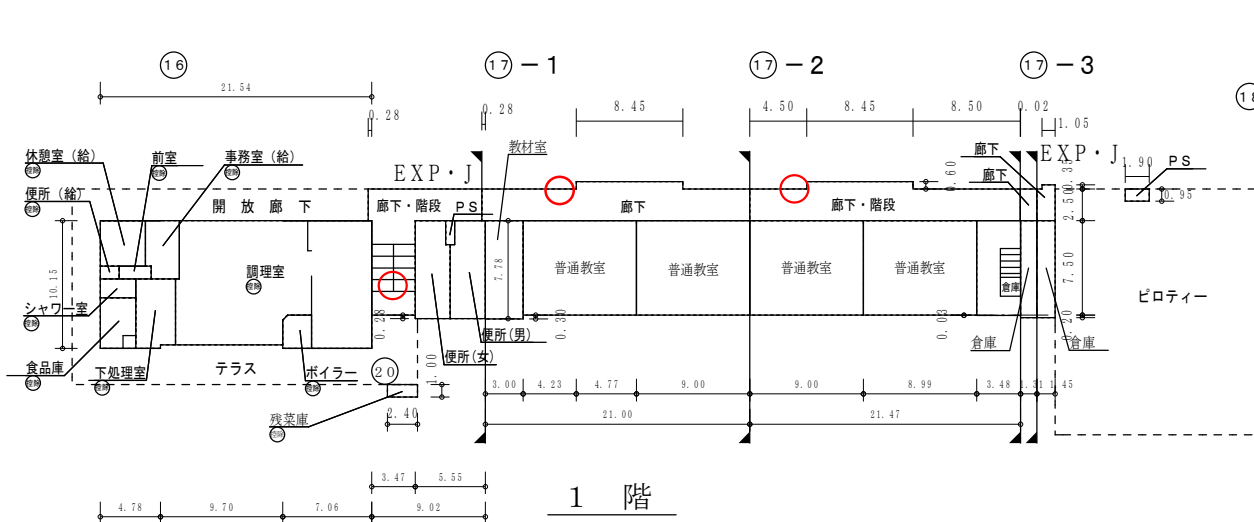

保有控除
給食室 245.07㎡

(令和7年度)

施設の配置図	縮尺	1/1400 (A4)	学校名	調査番号	(都道府県)	(市町村)	(学 校)	整理番号
	0 10 20 30 40 50 m		芳泉小学校	33	20	10	047	1196-1

凡 例



建 物

- 未 未とこわし建物
- 危 危 険 建 物
- 借 借 用 建 物
- 一 一 時 使 用 建 物
- 他 屋外教育環境整備事業によるもの

建物以外の工作物

- 門 正門・通用門
- 吹 吹抜け渡廊下
- 砂 造形砂場
- 簡 簡易な小規模構造物
- 浄 浄化槽
- ボ ポンプ室
- 受 受水槽
- 他 当該学校以外の建物
- ゴ ゴミ置場
- 自 自転車置場



○：検体採取想定箇所

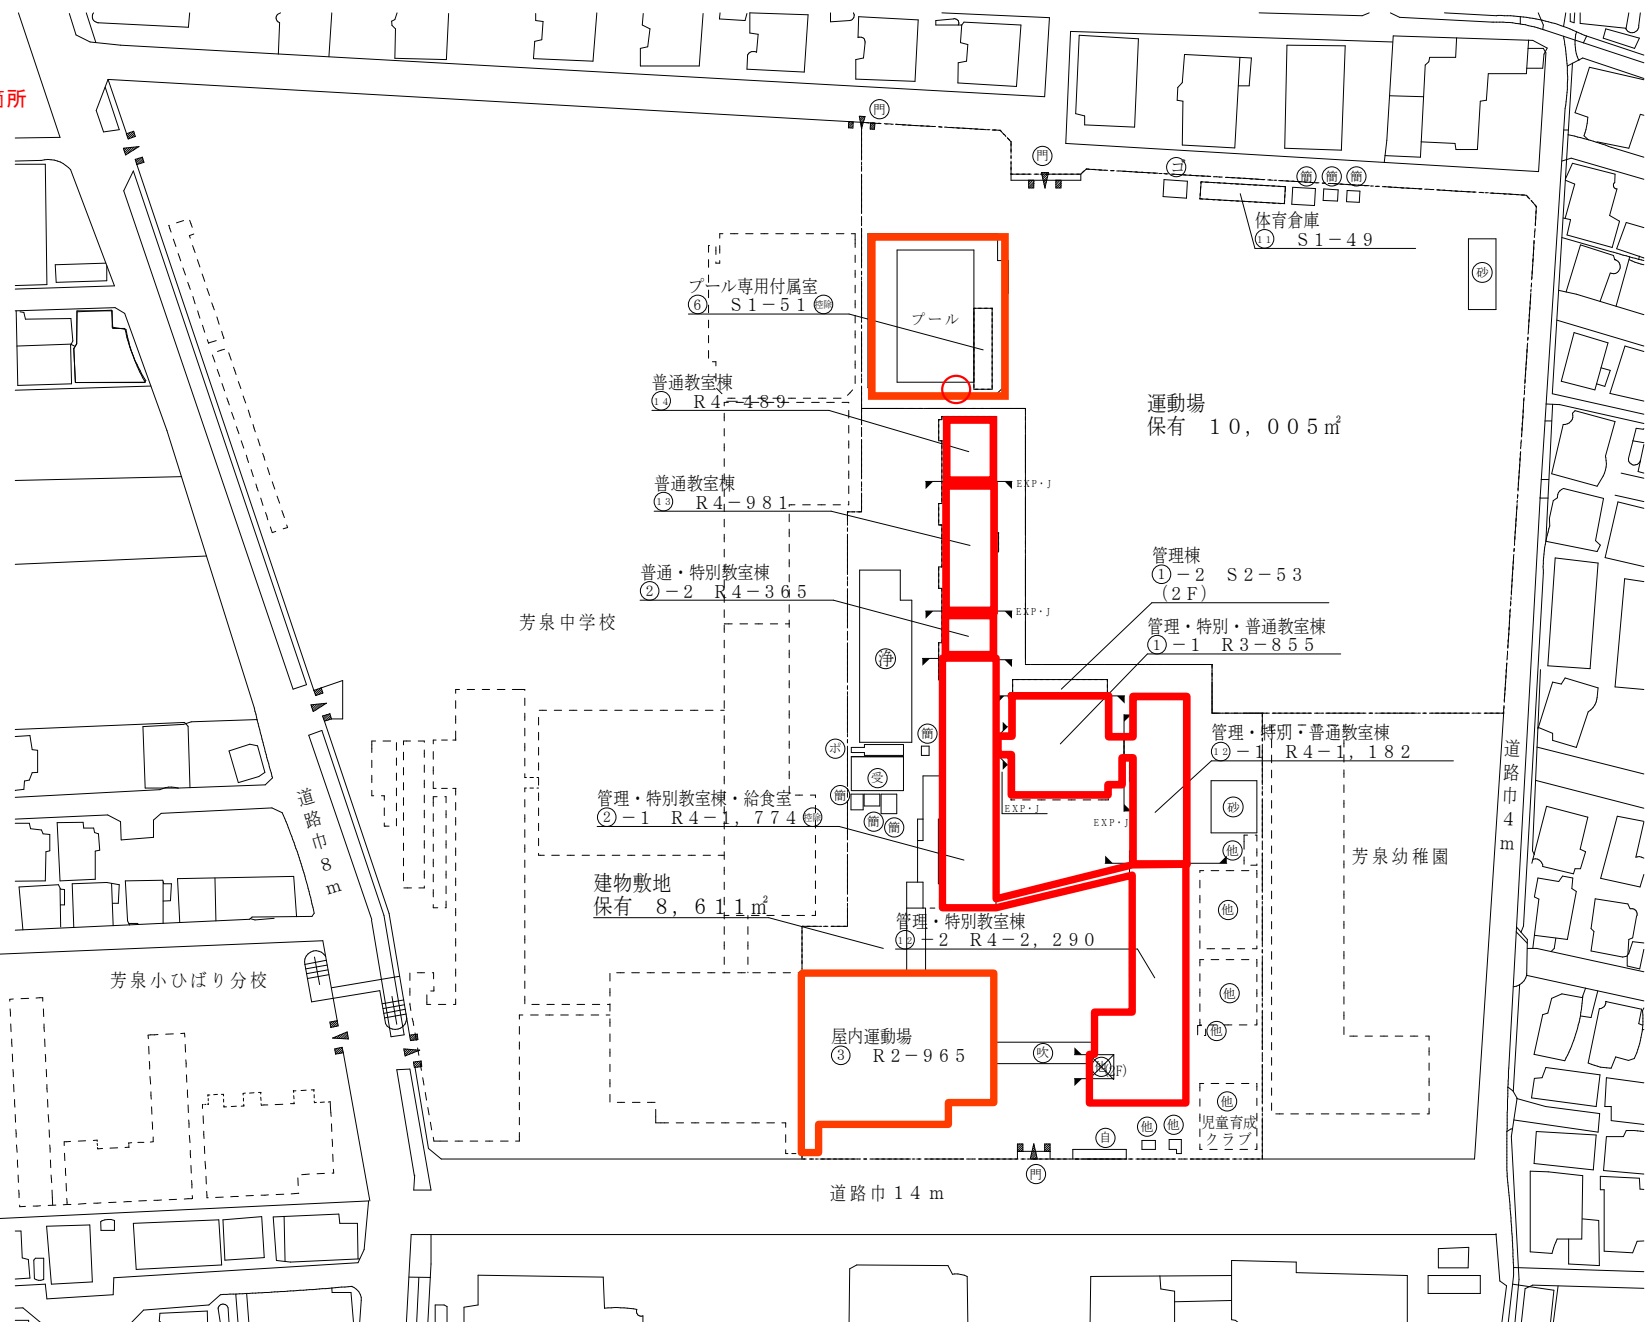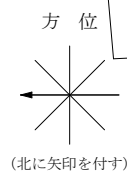

(令和7年度)

平面図	縮尺	1/600 (A4)	学校名	芳泉小学校	調査番号	(都道府県)	(市町村)	(学校)	整理番号	1196-2
					33	20	10	047		

○：検体採取想定箇所

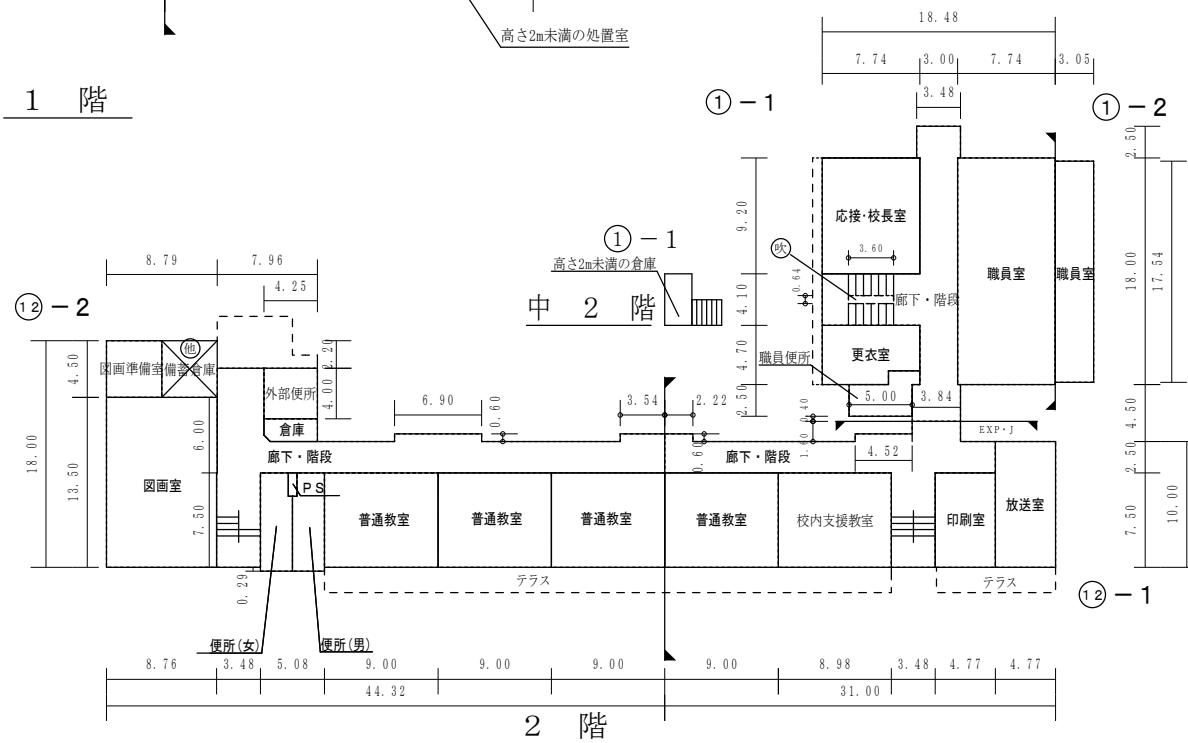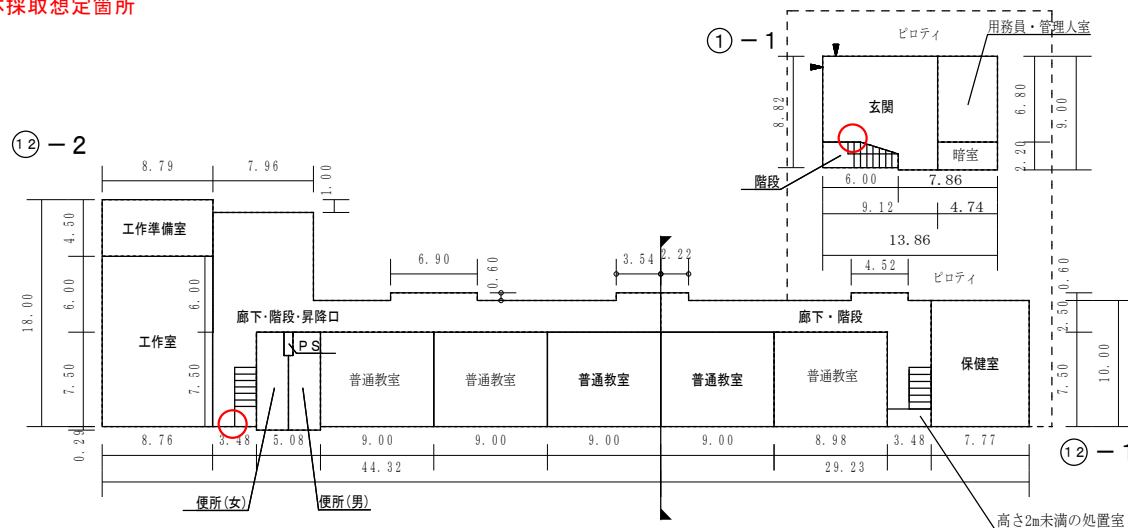

(令和7年度)

平面図

縮尺

1/600 (A4)

学校名

芳泉小学校

調査番号

33





201

0047

整理番号

1196-4

○：検体採取想定箇所

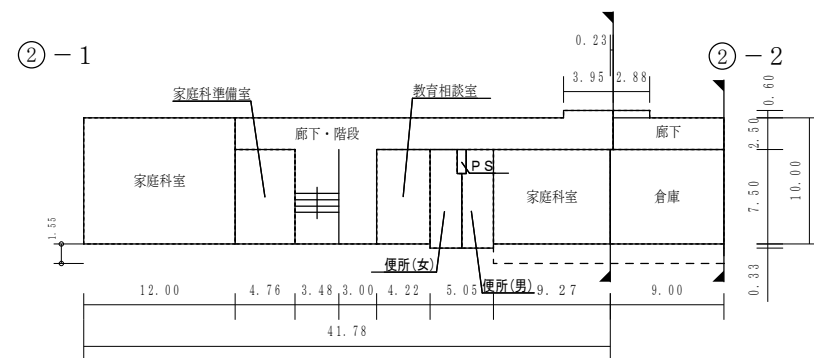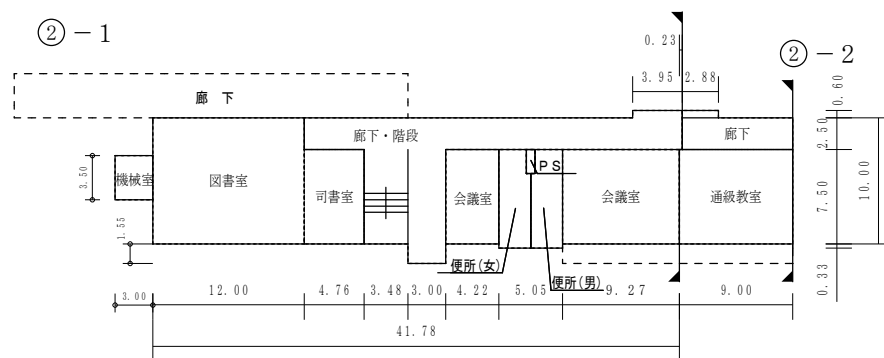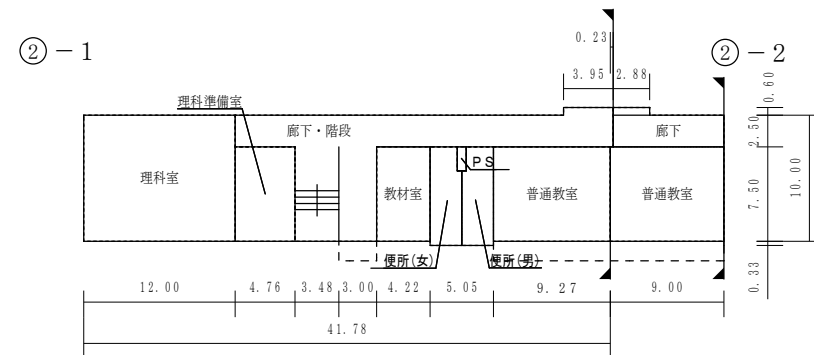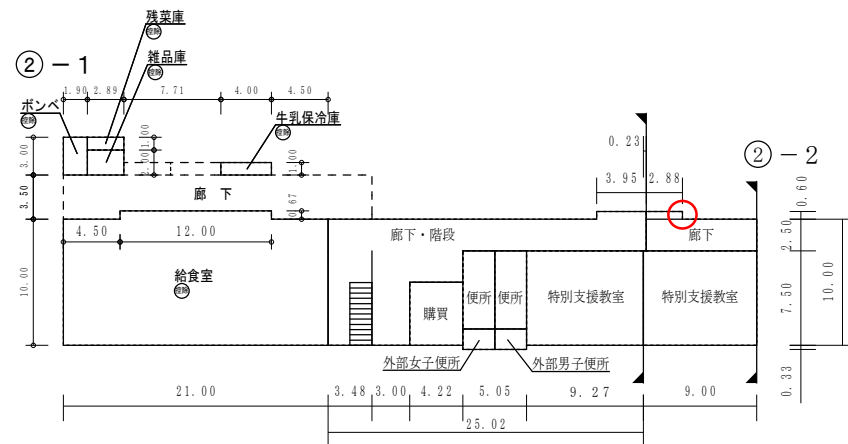


保有控除
給食室 236.41㎡
通級教室 67.5㎡


(令和7年度)

平 面 図	縮 尺	1 / 6 0 0 (A4)	学 校 名	芳 泉 小 学 校	調 査 番 号	(都 道 府 県)	(市 町 村)	(学 校)	整 理 番 号	1 1 9 6 - 5
					3 3	2 0 1	0 0 4 7			


○：検体採取想定箇所

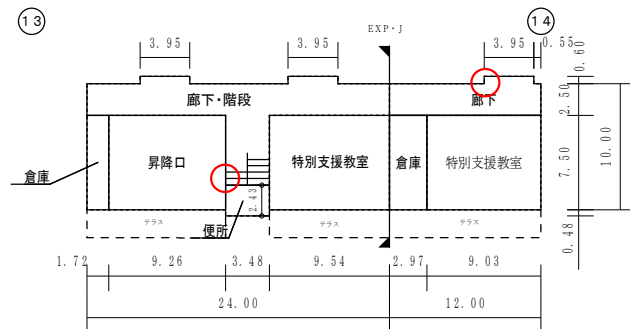


1 階

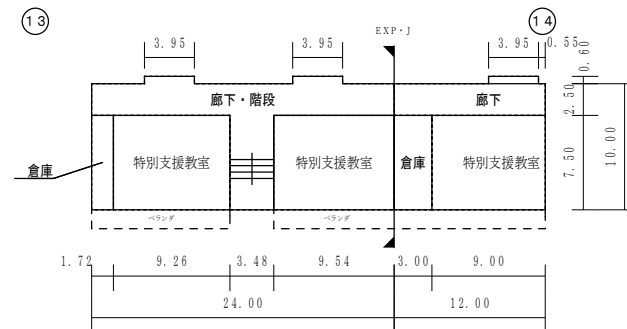


3 階

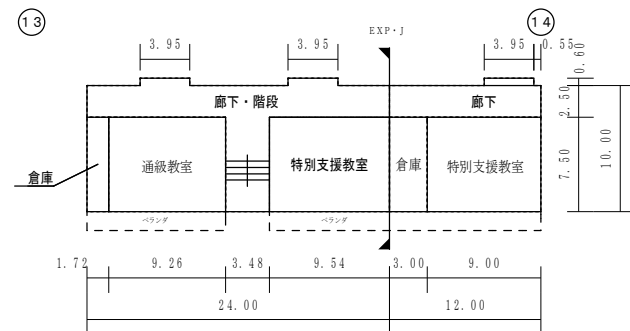

2 階

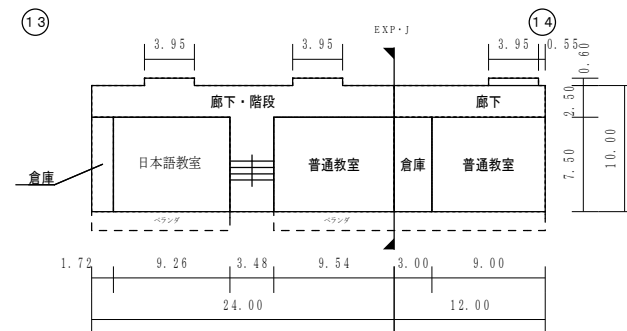

4 階

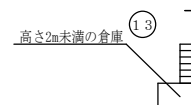

中 4 階


通級教室

69.45㎡


(令和7年度)

平 面 図	縮 尺	1 / 6 0 0 (A 4)	学 校 名	芳 泉 小 学 校	調 査 番 号	(都 道 府 県)	(市 町 村)	(学 校)	整 理 番 号	1 1 9 6 - 6
		0 5 1.0 1.5 2.0 m			3 3	2 0 1	0 0 4 7			


○：検体採取想定箇所

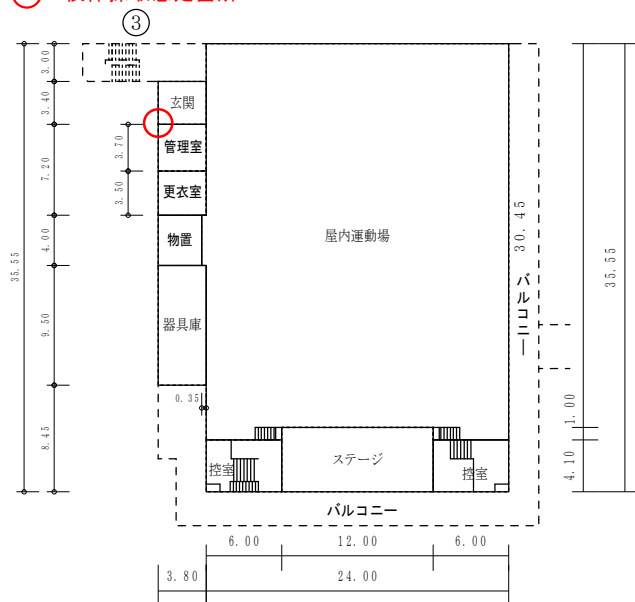



2 階

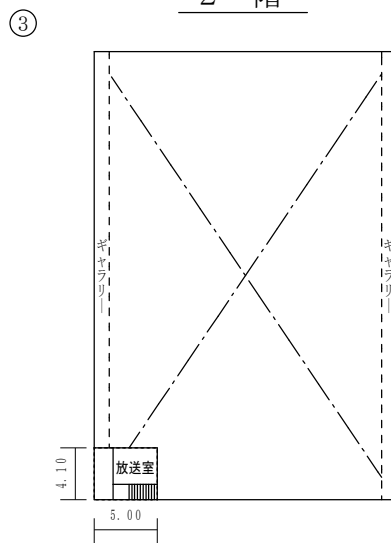

3 階

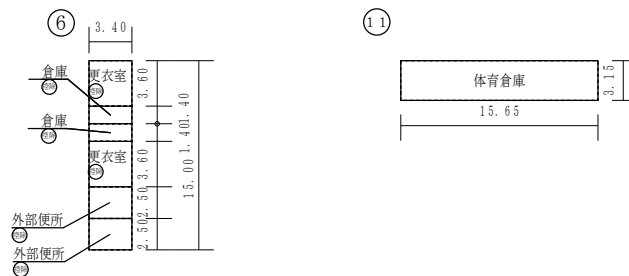

⑪

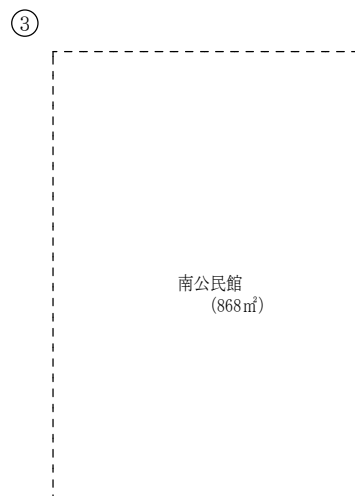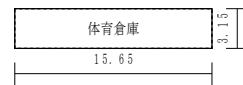


1 階

保有控除
プール専用付属室 51.00㎡

(令和7年度)

施設の配置図	縮尺	1/1300 (A4)	学校名	牧石小学校	調査番号	(都道府県)	(市町村)	(学 校)	整理番号	0083-1
						33	201	0030		

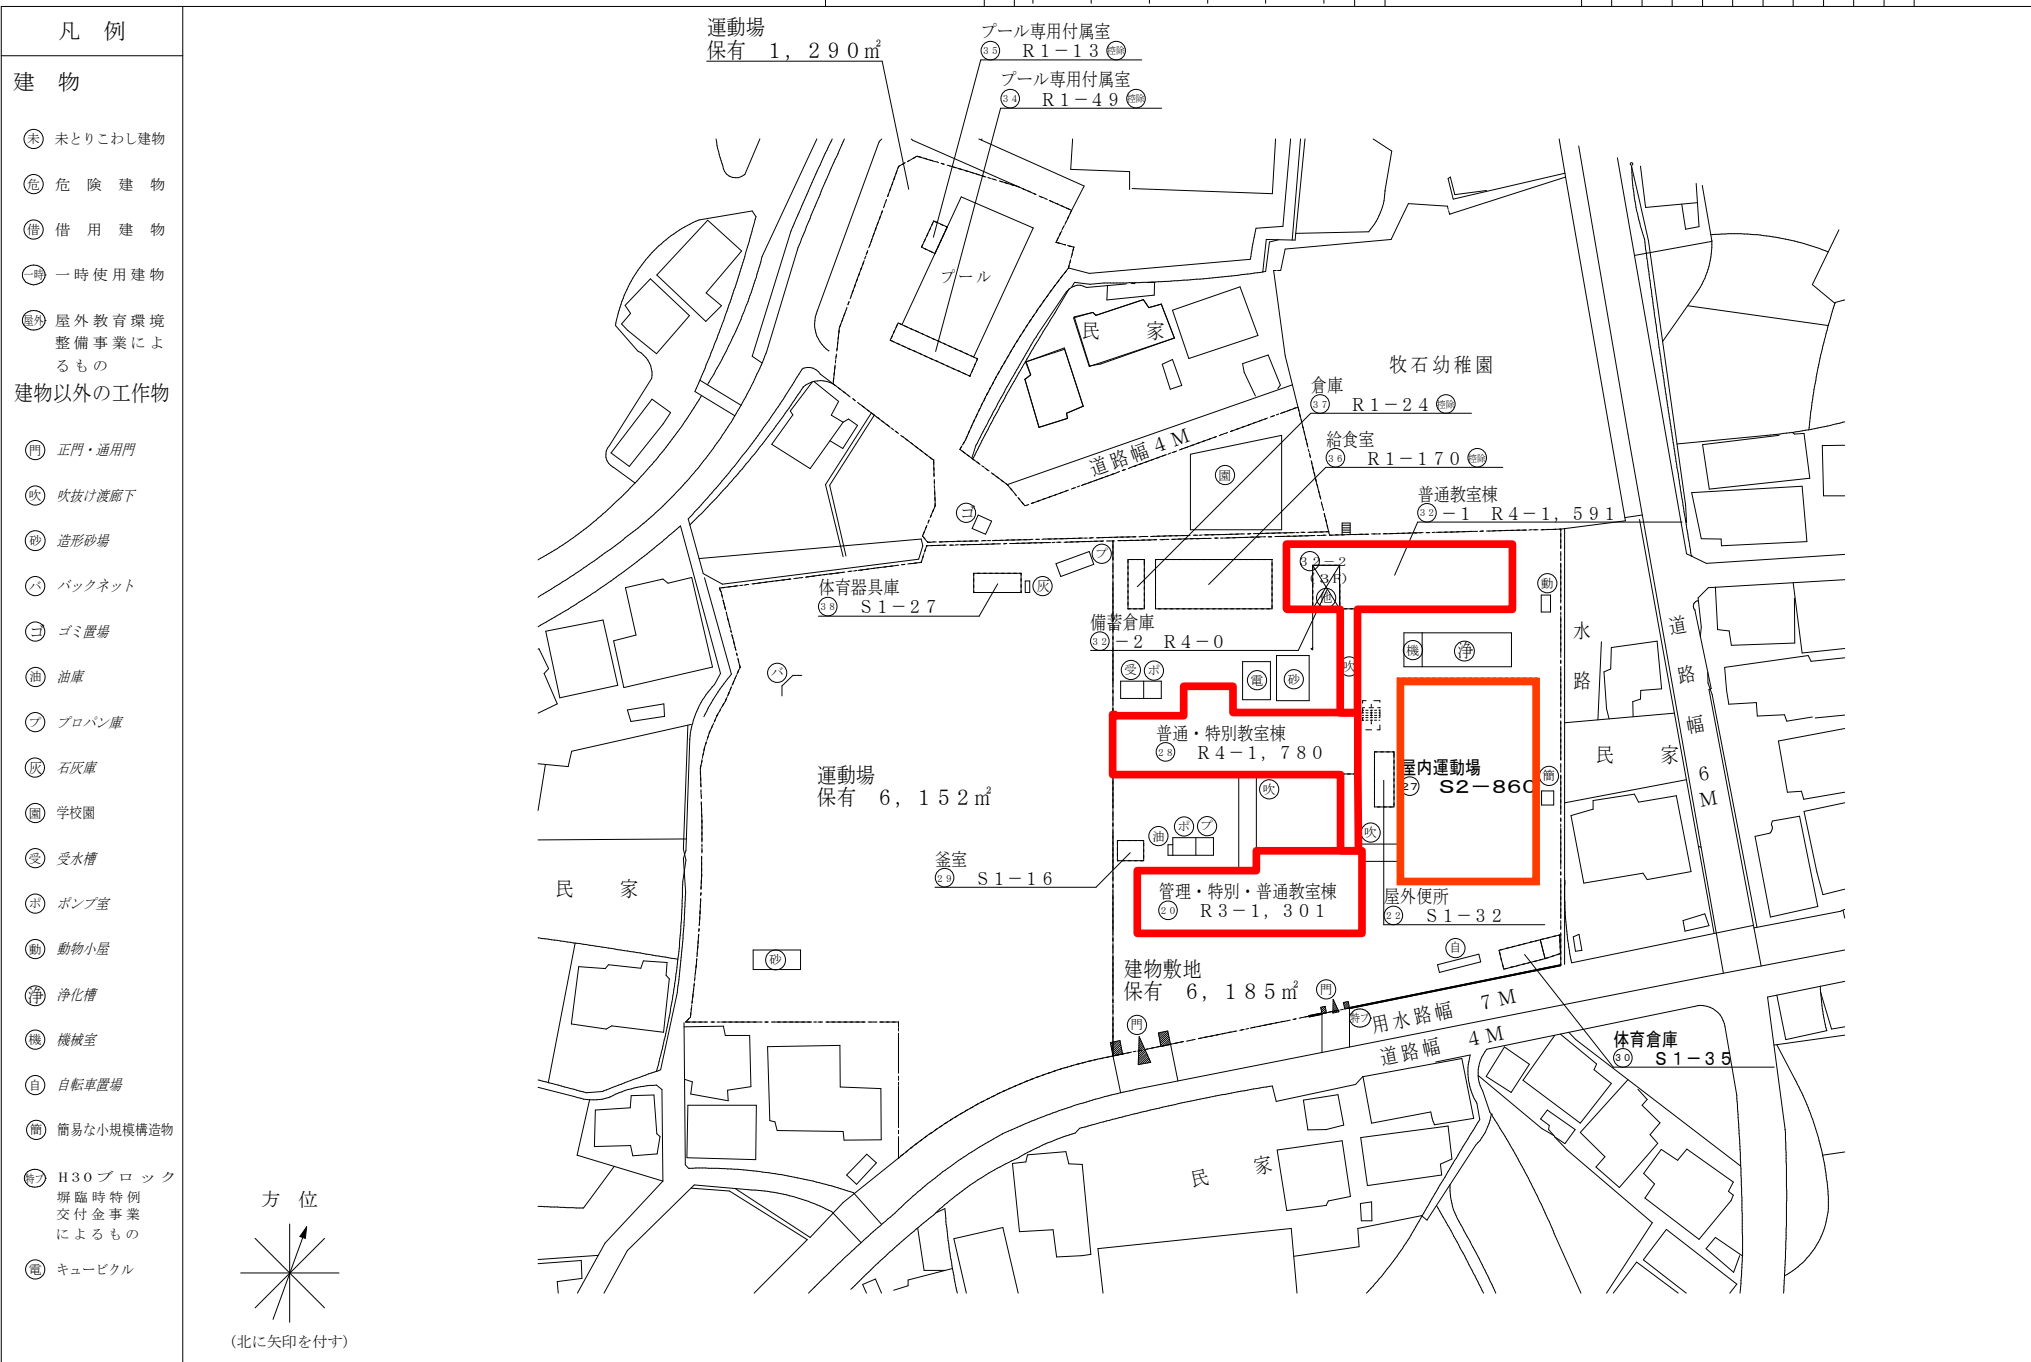


(令和7年度)


平 面 図	縮 尺	1 / 6 0 0 (A 4)	学 校 名	牧石小学校	調 査 番 号	(都 道 府 県)	(市 町 村)	(学 校)	整 理 番 号	0 0 8 3 - 2
		0 5 1.0 1.5 2.0 m			3 3	2 0 1	0 0 3 0			

○：検体採取想定箇所


1 階

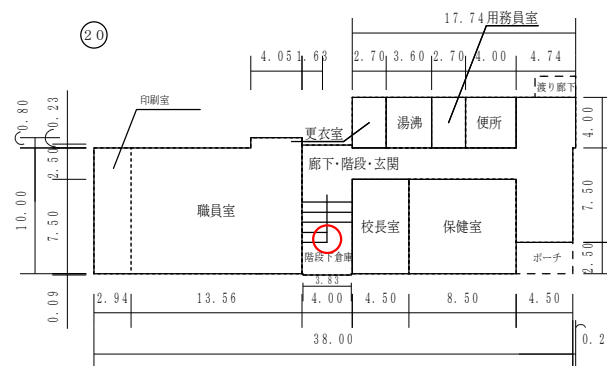

2 階

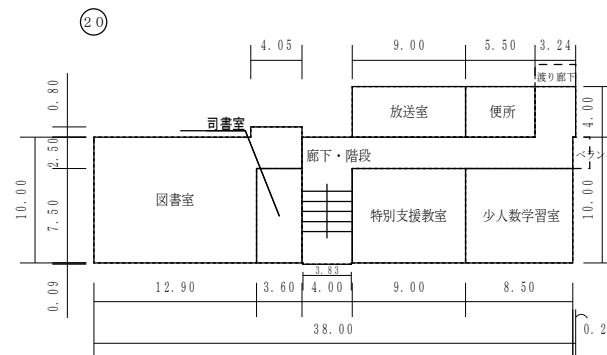

3 階

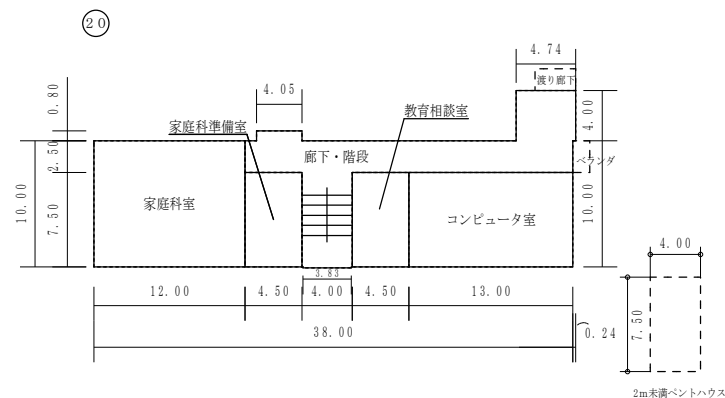

(令和7年度)

平面図

縮尺

1/600 (A4)



学校名

牧石小学校


調査番号

(都道府県) 33 (市町村) 201 (学校) 0030


整理番号

0083-3


○：検体採取想定箇所

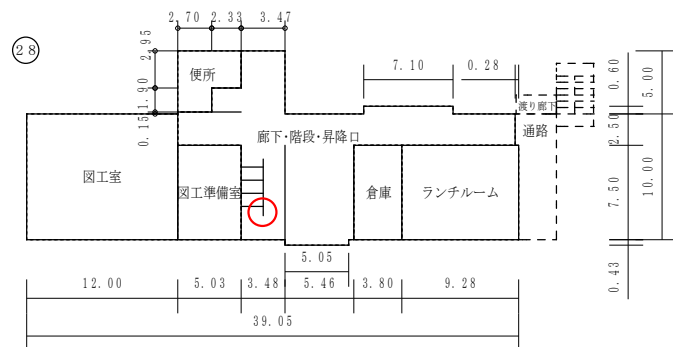


1 階

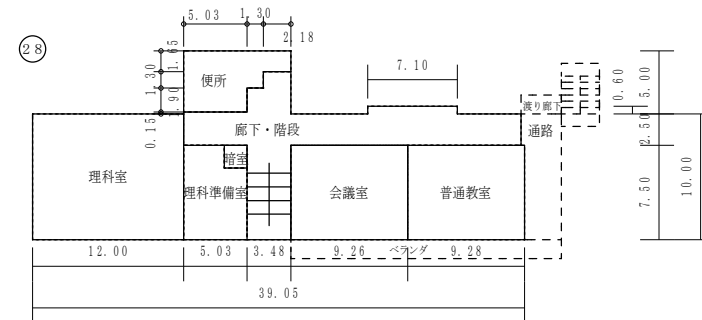


3 階

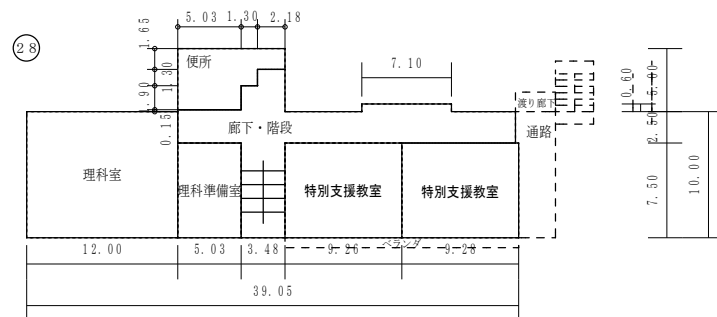

2 階

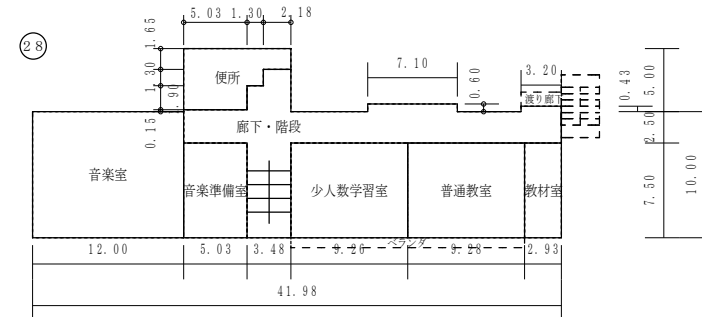

4 階

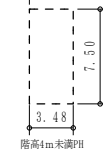

(令和7年度)

平面図

縮尺

1/600 (A4)

学校名

牧石小学校

調査番号

(都道府県)

(市町村)


(学 校)

整理番号


0083-4

○：検体採取想定箇所


1 階

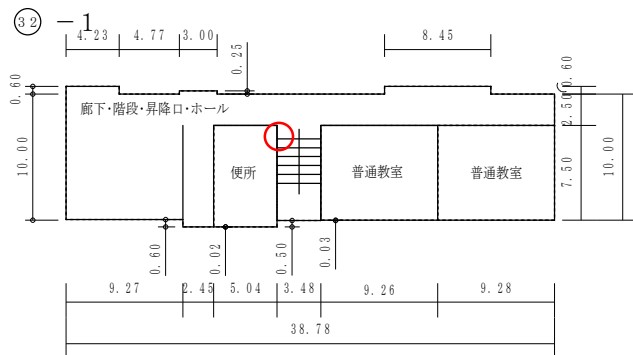



3 階

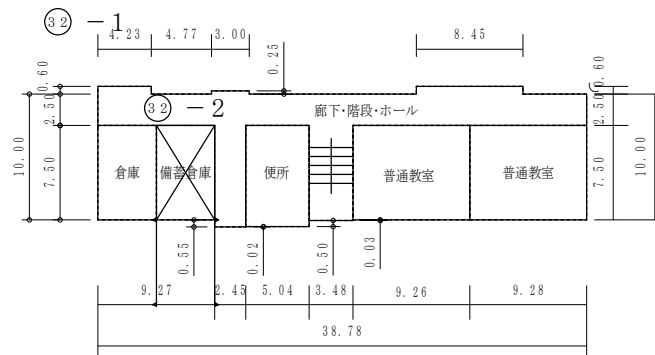

2 階

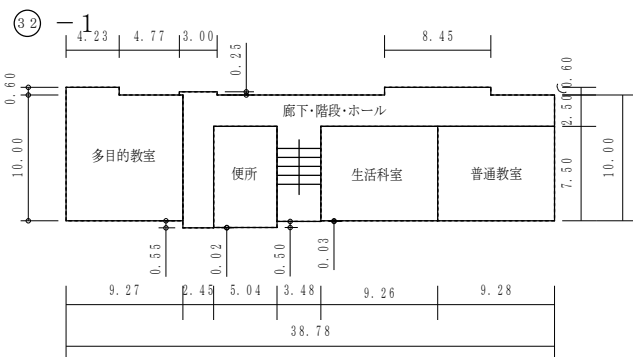

4 階

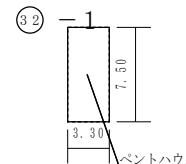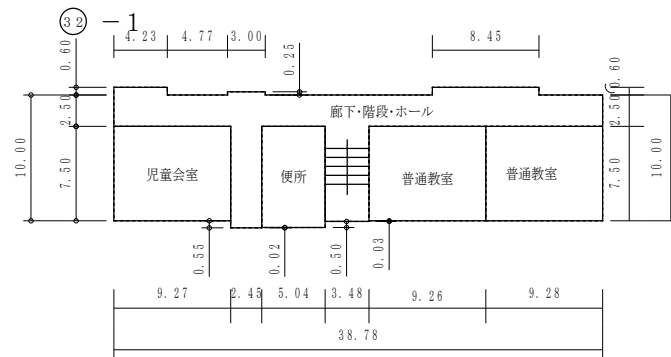


(令和7年度)

平 面 図	縮 尺	1 / 6 0 0 (A4)	学 校 名	牧石小学校	調 査 番 号	(都道府県)	(市町村)	(学 校)	整 理 番 号	0 0 8 3 - 5
					313	201	0030			








○：検体採取想定箇所



1 階

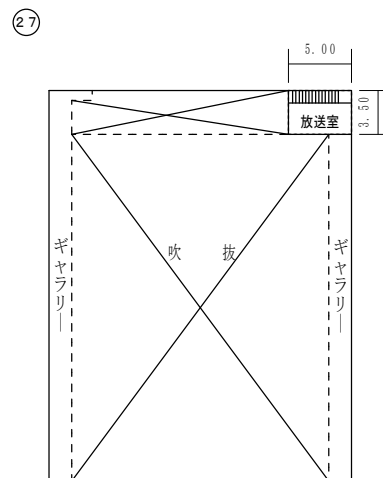

2 階

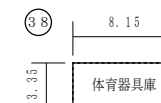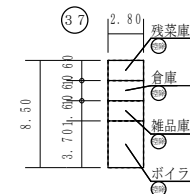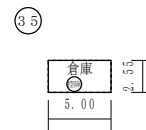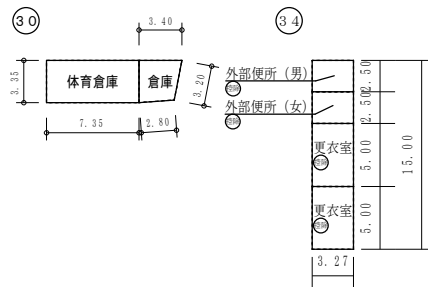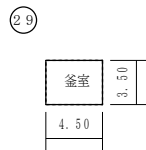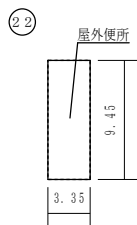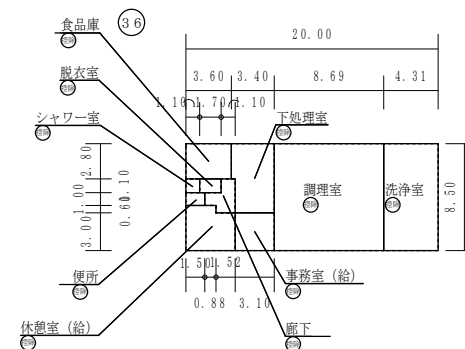

保有控除
プール専用付属室 61.80㎡
給食室 193.80㎡

(令和7年度)

施設の配置図	縮尺	1/1500 (A4)	学校名	御南中学校	調査番号	(都道府県)	(市町村)	(学校)	整理番号
	0 1.0 2.0 3.0 4.0 5.0 m				332013521				0144-1


凡 例

建 物


- Ⓒ 未とこわし建物
- Ⓔ 危険建物
- Ⓕ 借用建物
- Ⓖ 一時使用建物
- Ⓗ 屋外教育環境整備事業によるもの

建物以外の工作物

- Ⓓ 正門・通用門
- Ⓗ 吹抜け渡廊下
- Ⓗ 防球ネット
- Ⓗ 造形砂場
- Ⓖ 自転車置場
- Ⓗ 簡易な小規模構造物
- Ⓖ ゴミ置場
- Ⓗ ポンプ室
- Ⓗ 受水槽
- Ⓗ キュービクル
- Ⓗ 昇降口

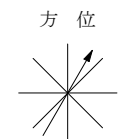

(北に矢印を付す)

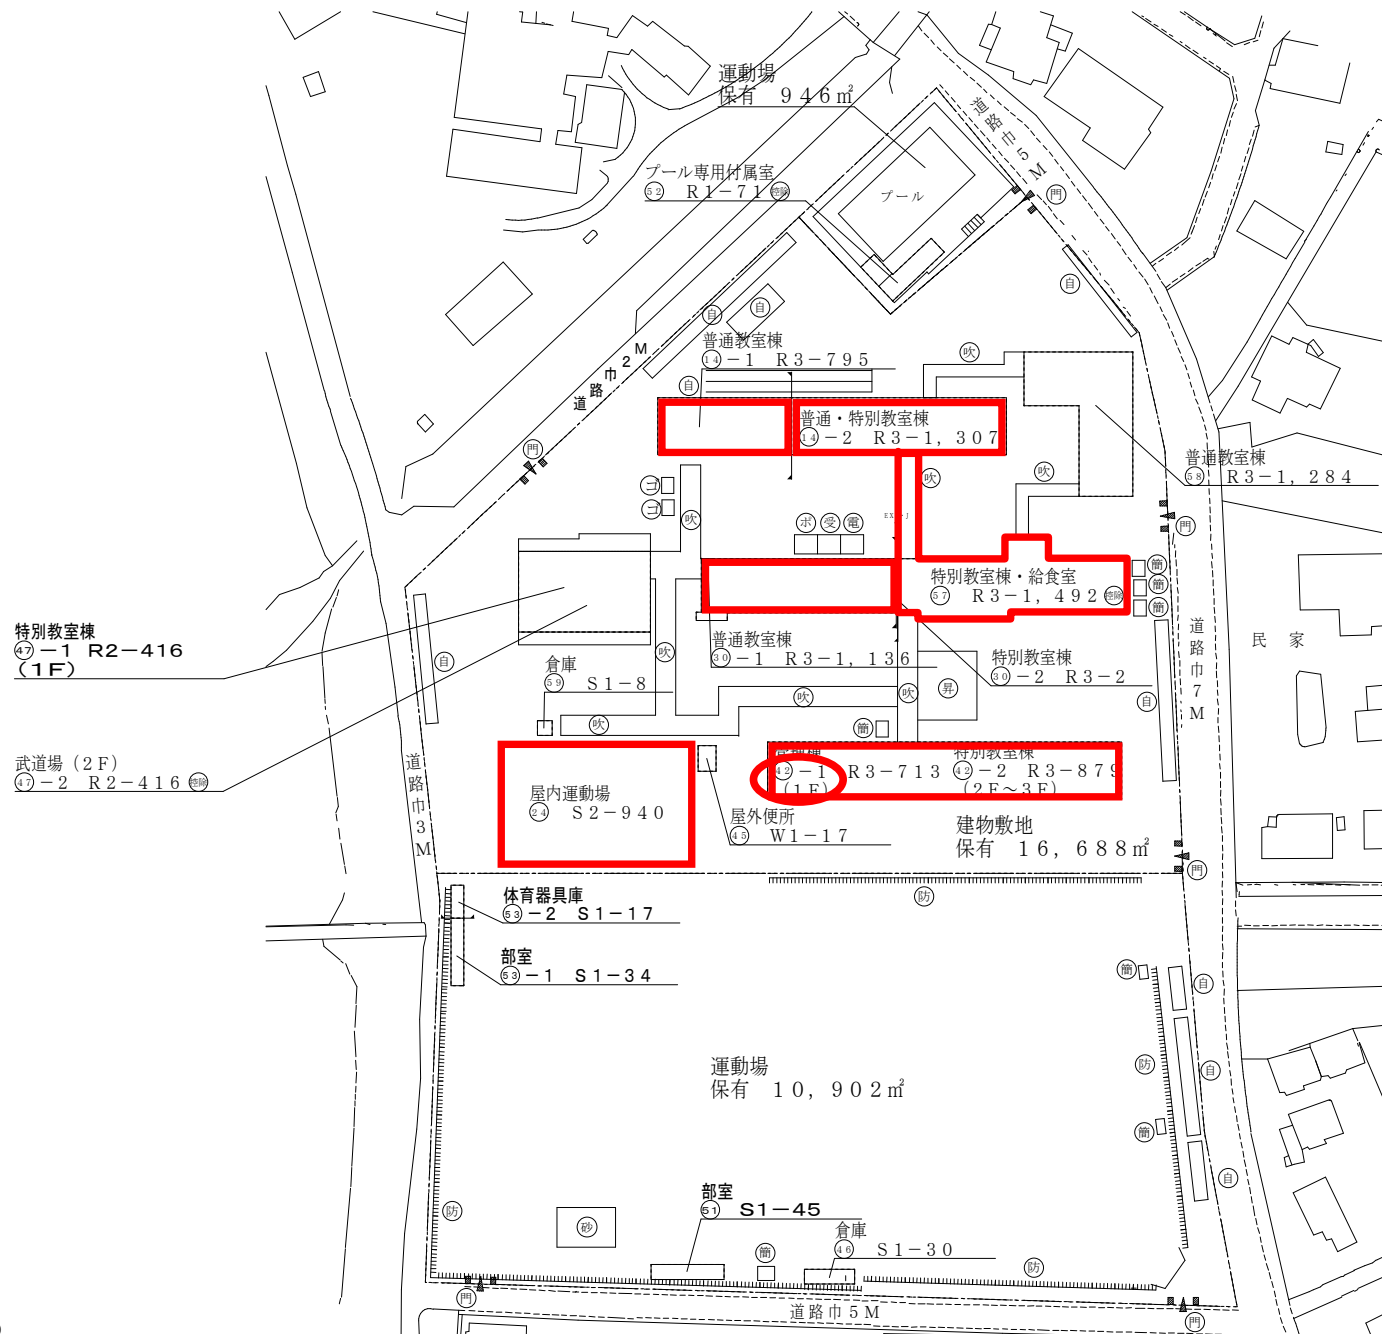


(令和7年度)


平面図	縮尺	1/600 (A4)	学校名	御南中学校	調査番号	(都道府県) 33	(市町村) 201	(学校) 3521	整理番号	0144-2

○: 検体採取想定箇所


1 階

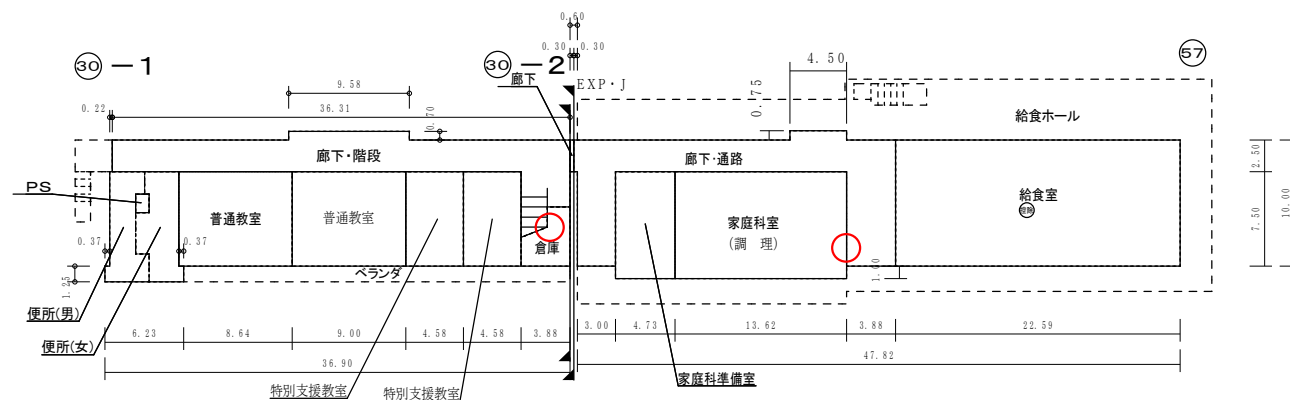

2 階

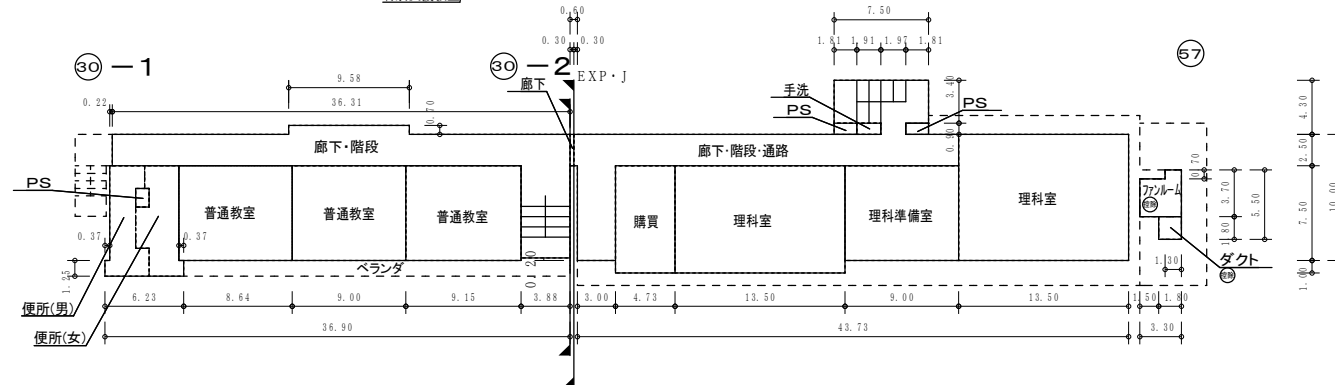

3 階

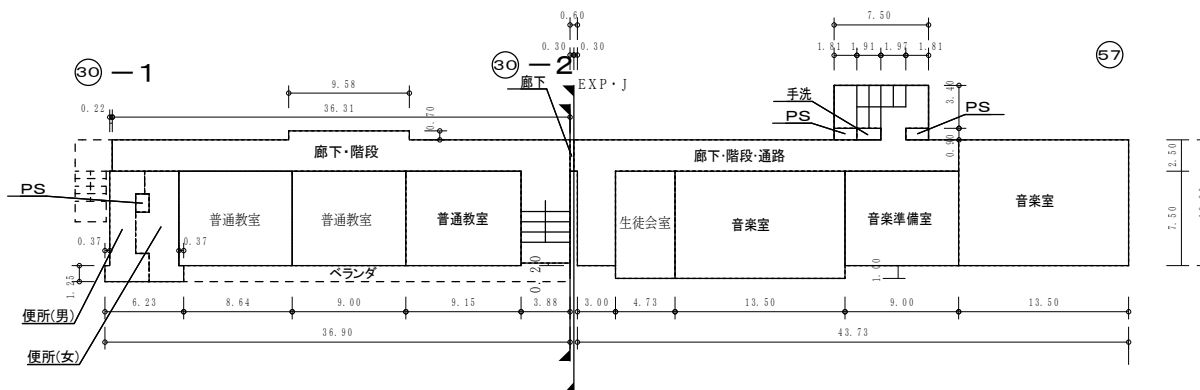


保有控除
給食室 239.95㎡

(令和7年度)


平 面 図	縮 尺		学 校 名	御南中学校	調 査 番 号	(都道府県)	(市町村)	(学 校)	整 理 番 号
					3 3	2 0 1	3 5 2 1	0 1 4 4 - 3	

○：検体採取想定箇所


1 階

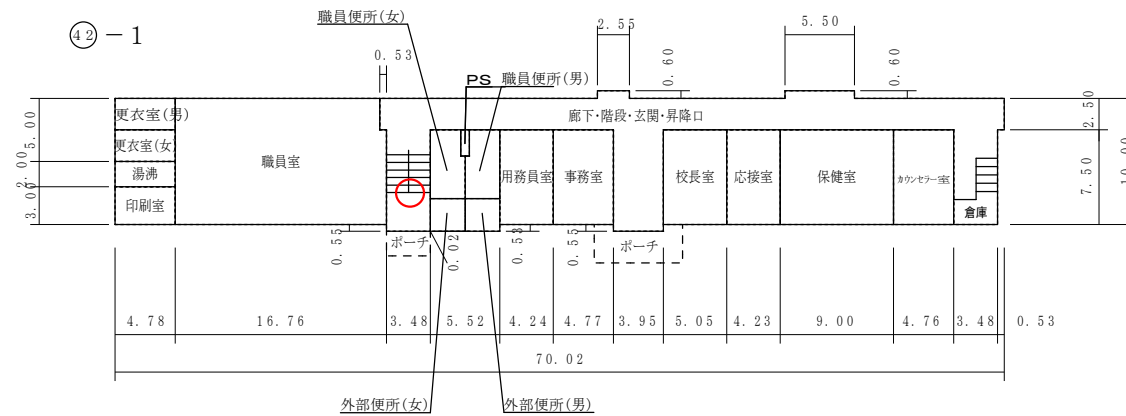

2 階

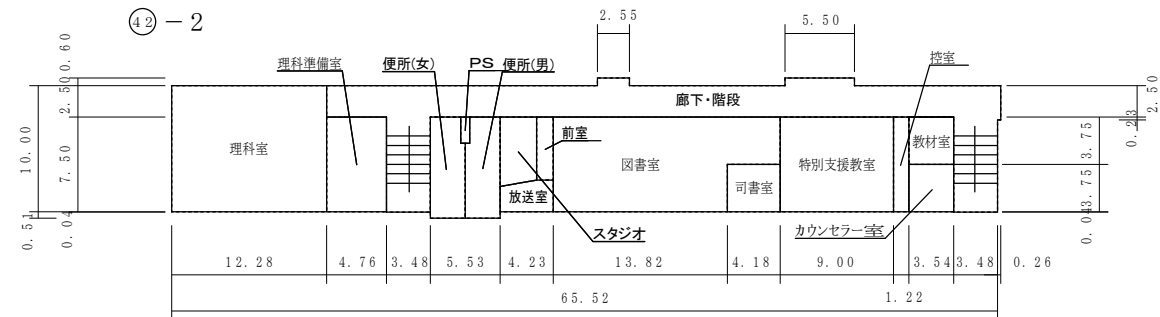

3 階

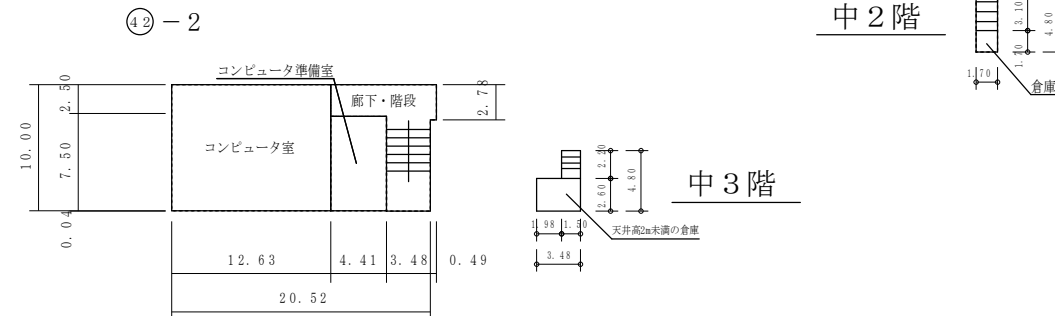

(令和7年度)

平面図

縮尺

1/600 (A4)



学校名



御南中学校

調査番号



(都道府県) 33 (市町村) 201 (学 校) 3521 整理番号 0144-4

○：検体採取想定箇所



1 階

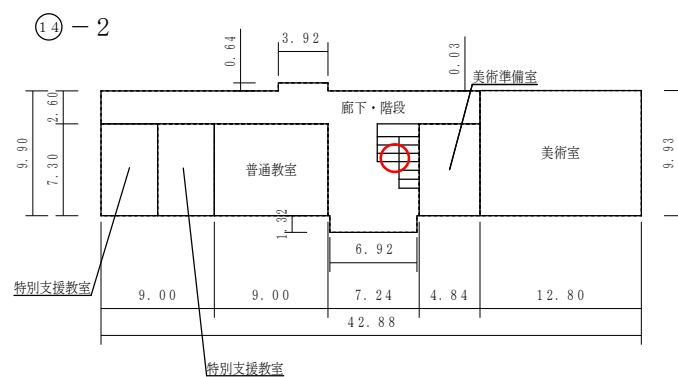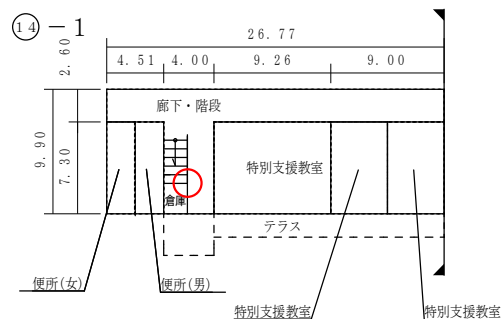

2 階

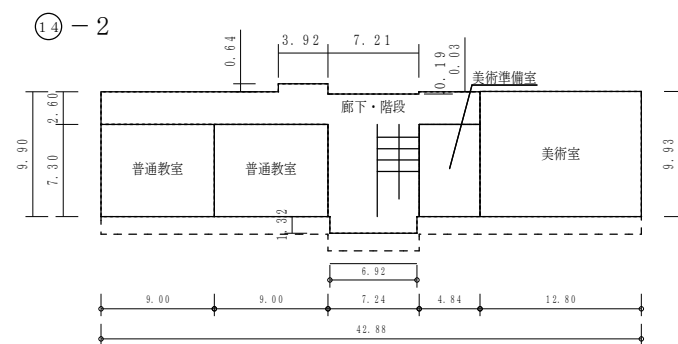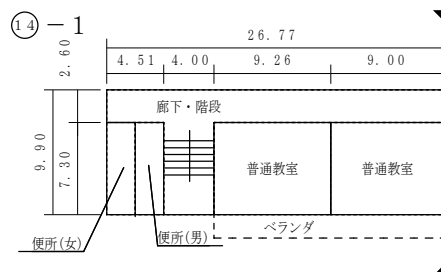

3 階

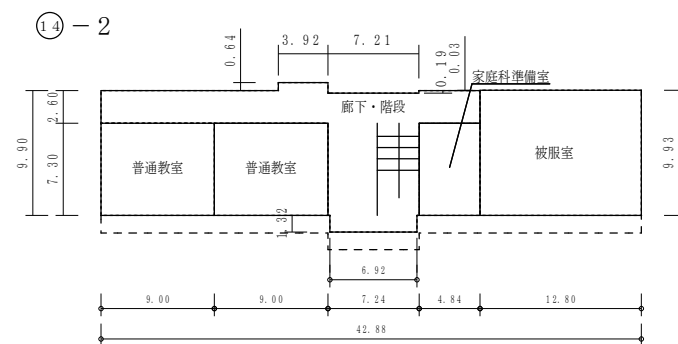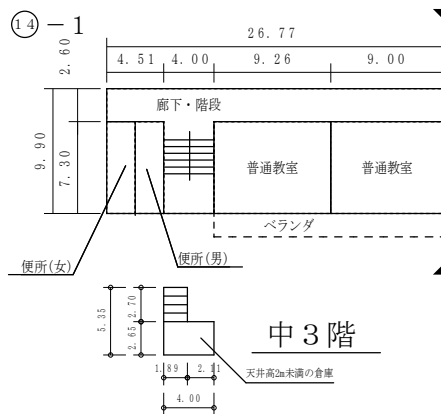

(令和7年度)

平面図

縮尺

1/600 (A4)

学校名

御南中学校

調査番号

(都道府県)

(市町村)


(学 校)

整理番号

0144-6


○：検体採取想定箇所

②4

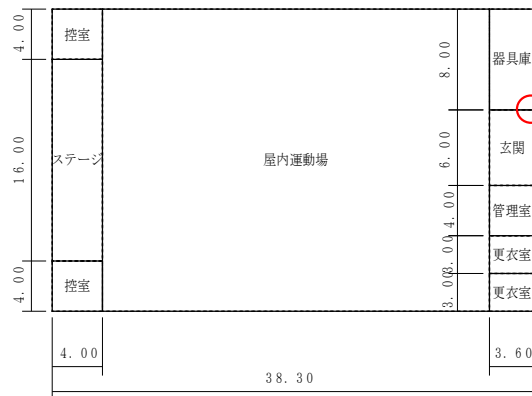


1 階

②4

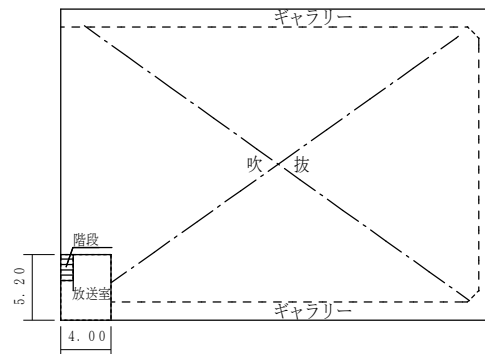


2 階

④7-1

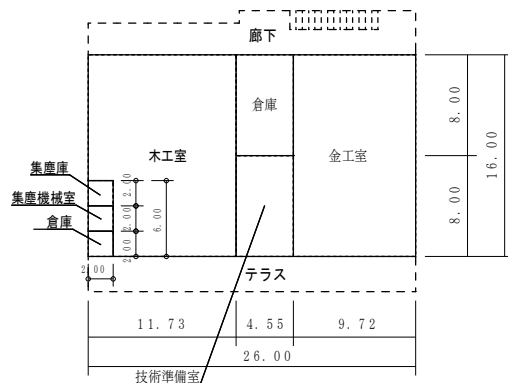

1 階

④7-2

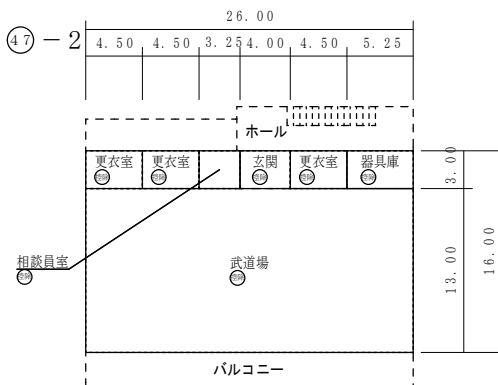


2 階


⑤9




④5

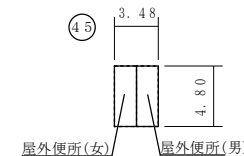


④6

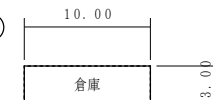


⑤1

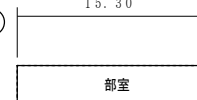


⑤2

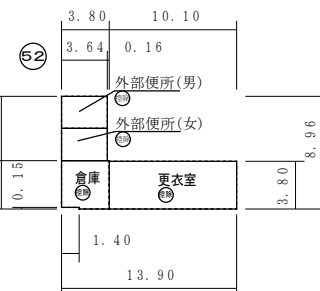

⑤3-2

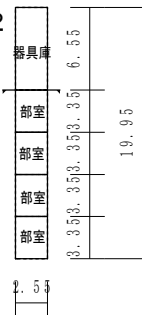

⑤3-1

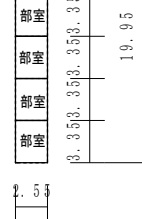

保有控除
プール専用付属室 71.40㎡
武道場 416.00㎡

(令和7年度)

施設の配置図	縮尺	1/1300 (A4)	学校名	横井小学校	調査番号	(都道府県)	(市町村)	(学 校)	整理番号
	0 10 20 30 40 50 m				332010337				0114-1

凡 例


建 物

- 未 未とこわし建物
- 危 危険建物
- 借 借用建物
- 一 一時使用建物
- 屋外 屋外教育環境整備事業によるもの


建物以外の工作物

- 門 正門・通用門
- 吹 吹抜け・渡廊下
- 昇 昇降口
- 防 防球ネット
- 砂 造形砂場
- 機 機械室
- フ プロパン庫
- 受 受水槽
- 電 キュービクル
- 簡 簡易な小規模構造物
- 浄 浄化槽
- ゴ ゴミ置場
- 飼 飼育小屋
- 他 当該学校以外の建物
- バ バックネット
- 池 池

○：検体採取想定箇所

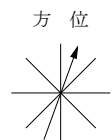

(北に矢印を付す)

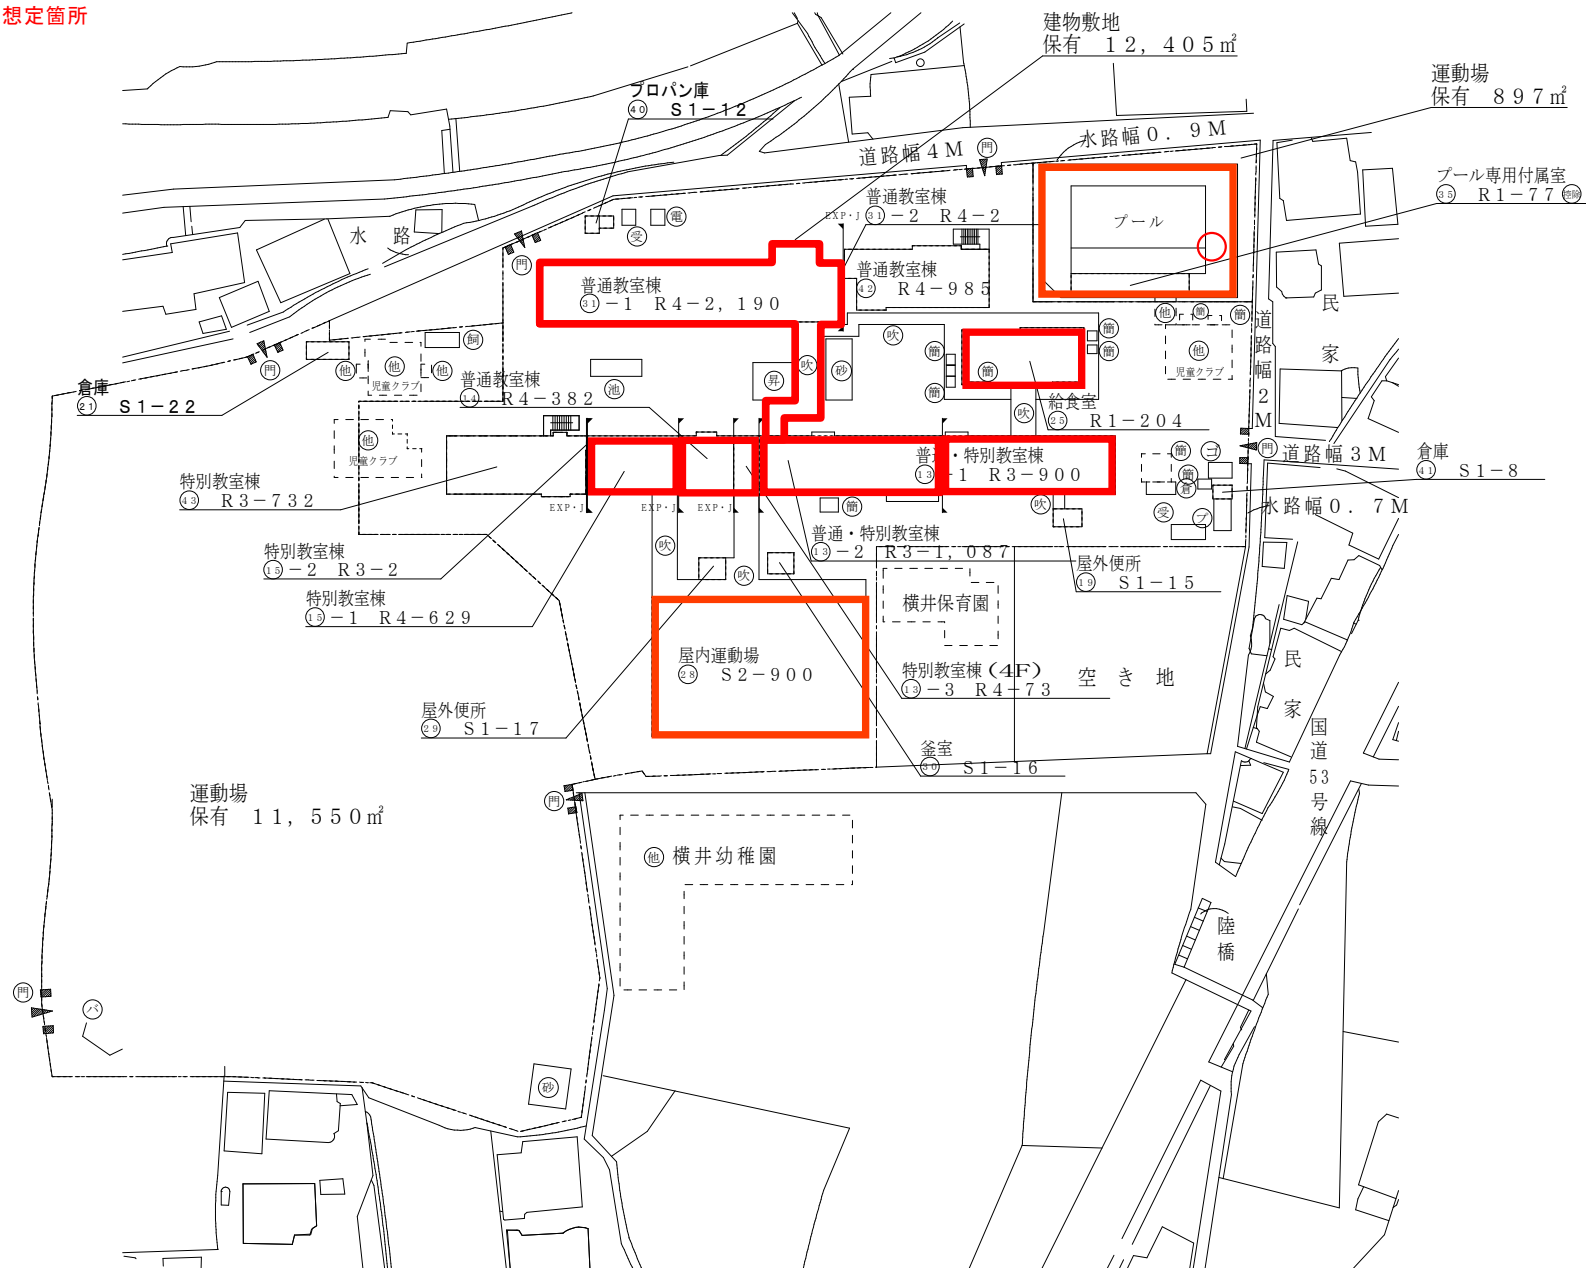

(令和7年度)

平面図

縮尺

1/600 (A4)

学校名

横井小学校

調査番号

33


201

0337


整理番号

0114-2

○：検体採取想定箇所

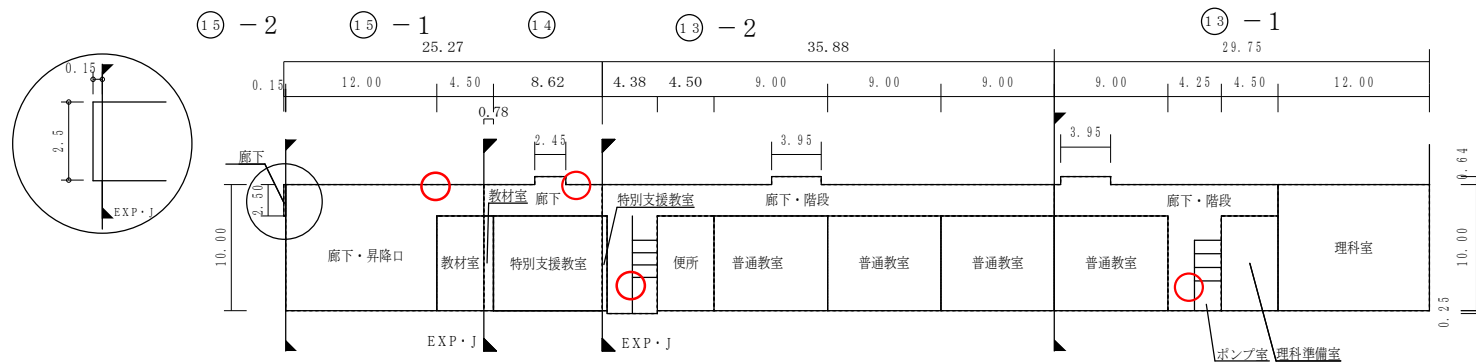

1 階

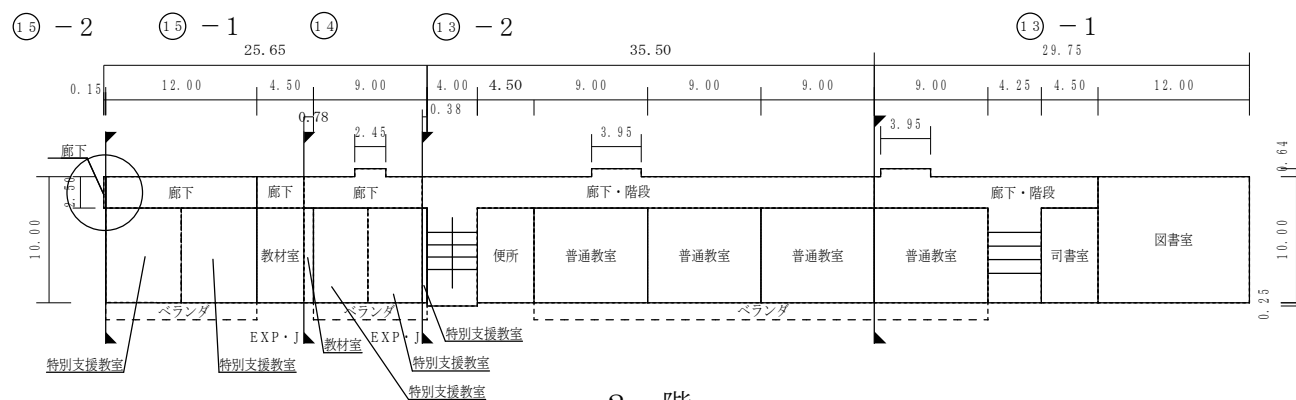

2 階

(令和7年度)

平面図

縮尺

1/600 (A4)

学校名

横井小学校

調査番号

(都道府県)
33

(市町村)
201


(学 校)
0337

整理番号

0114-4


○：検体採取想定箇所

③1-1

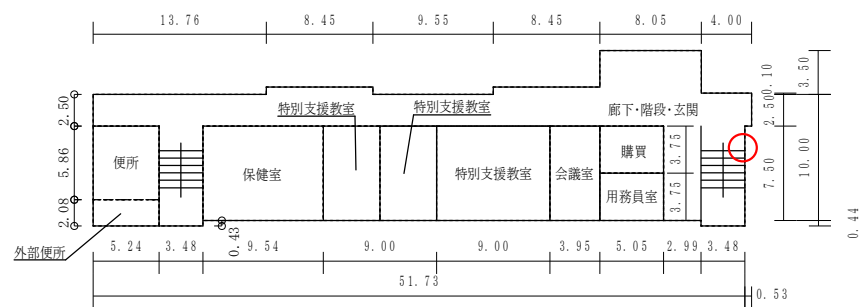


1 階

③1-1

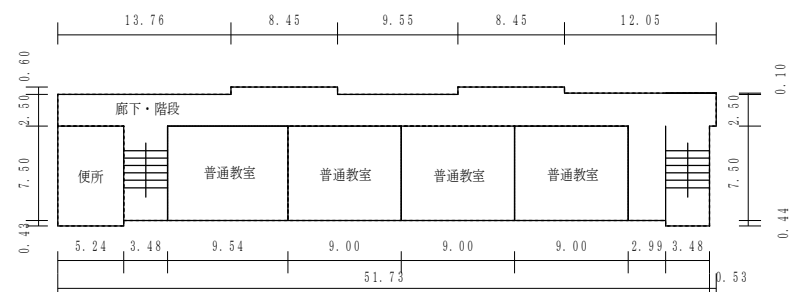


3 階

③1-1

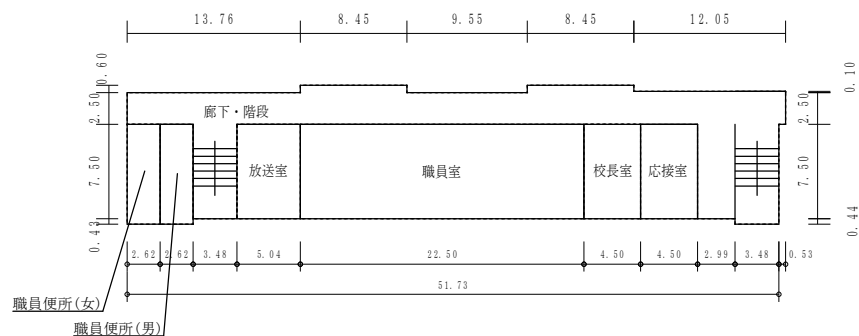

2 階

③1-1

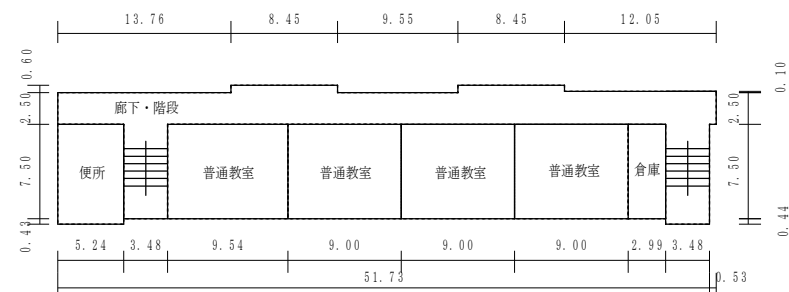

4 階


③1-1







(令和7年度)

平 面 図	縮 尺		学 校 名	横井小学校	調 査 番 号	(都道府県)	(市町村)	(学 校)	整 理 番 号
					33	201	0337	0114-5	


○：検体採取想定箇所

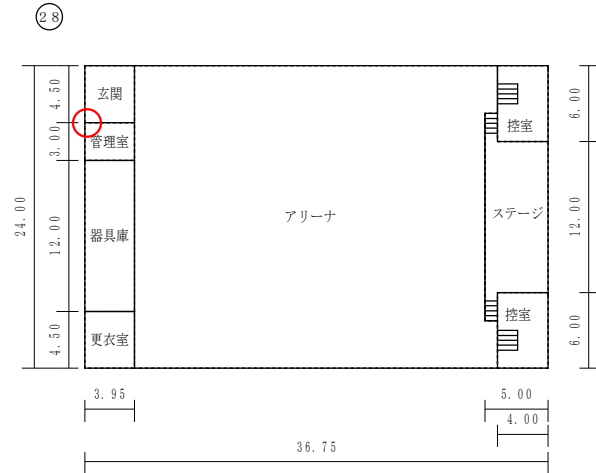

1 階

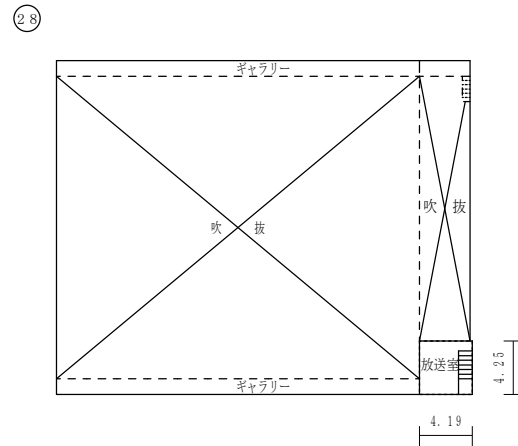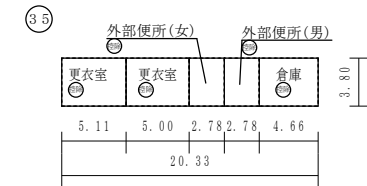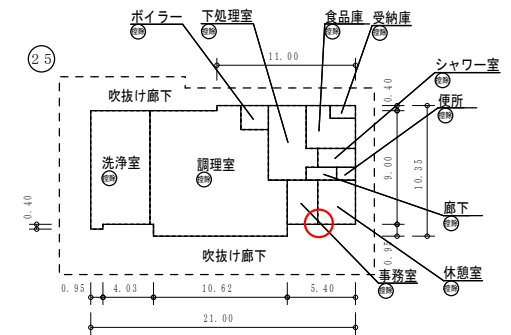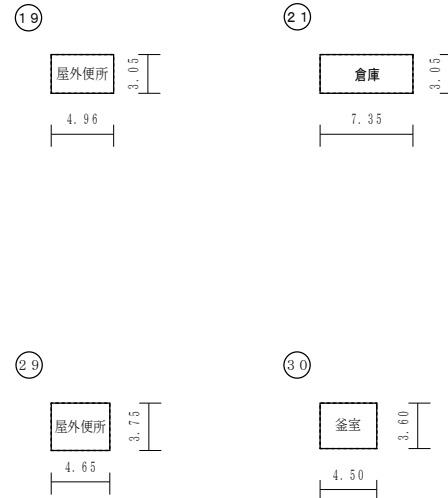


2 階

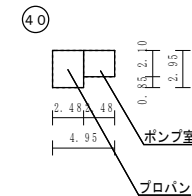

保有控除	
プール専用付属室	77.25㎡
給食室	203.87㎡

(令和7年度)


施設の配置図	縮尺	1/1300 (A4)		学校名	竜操中学校	調査番号	(都道府県)	(市町村)	(学 校)	整理番号	0146-1
						33	20	13	523		

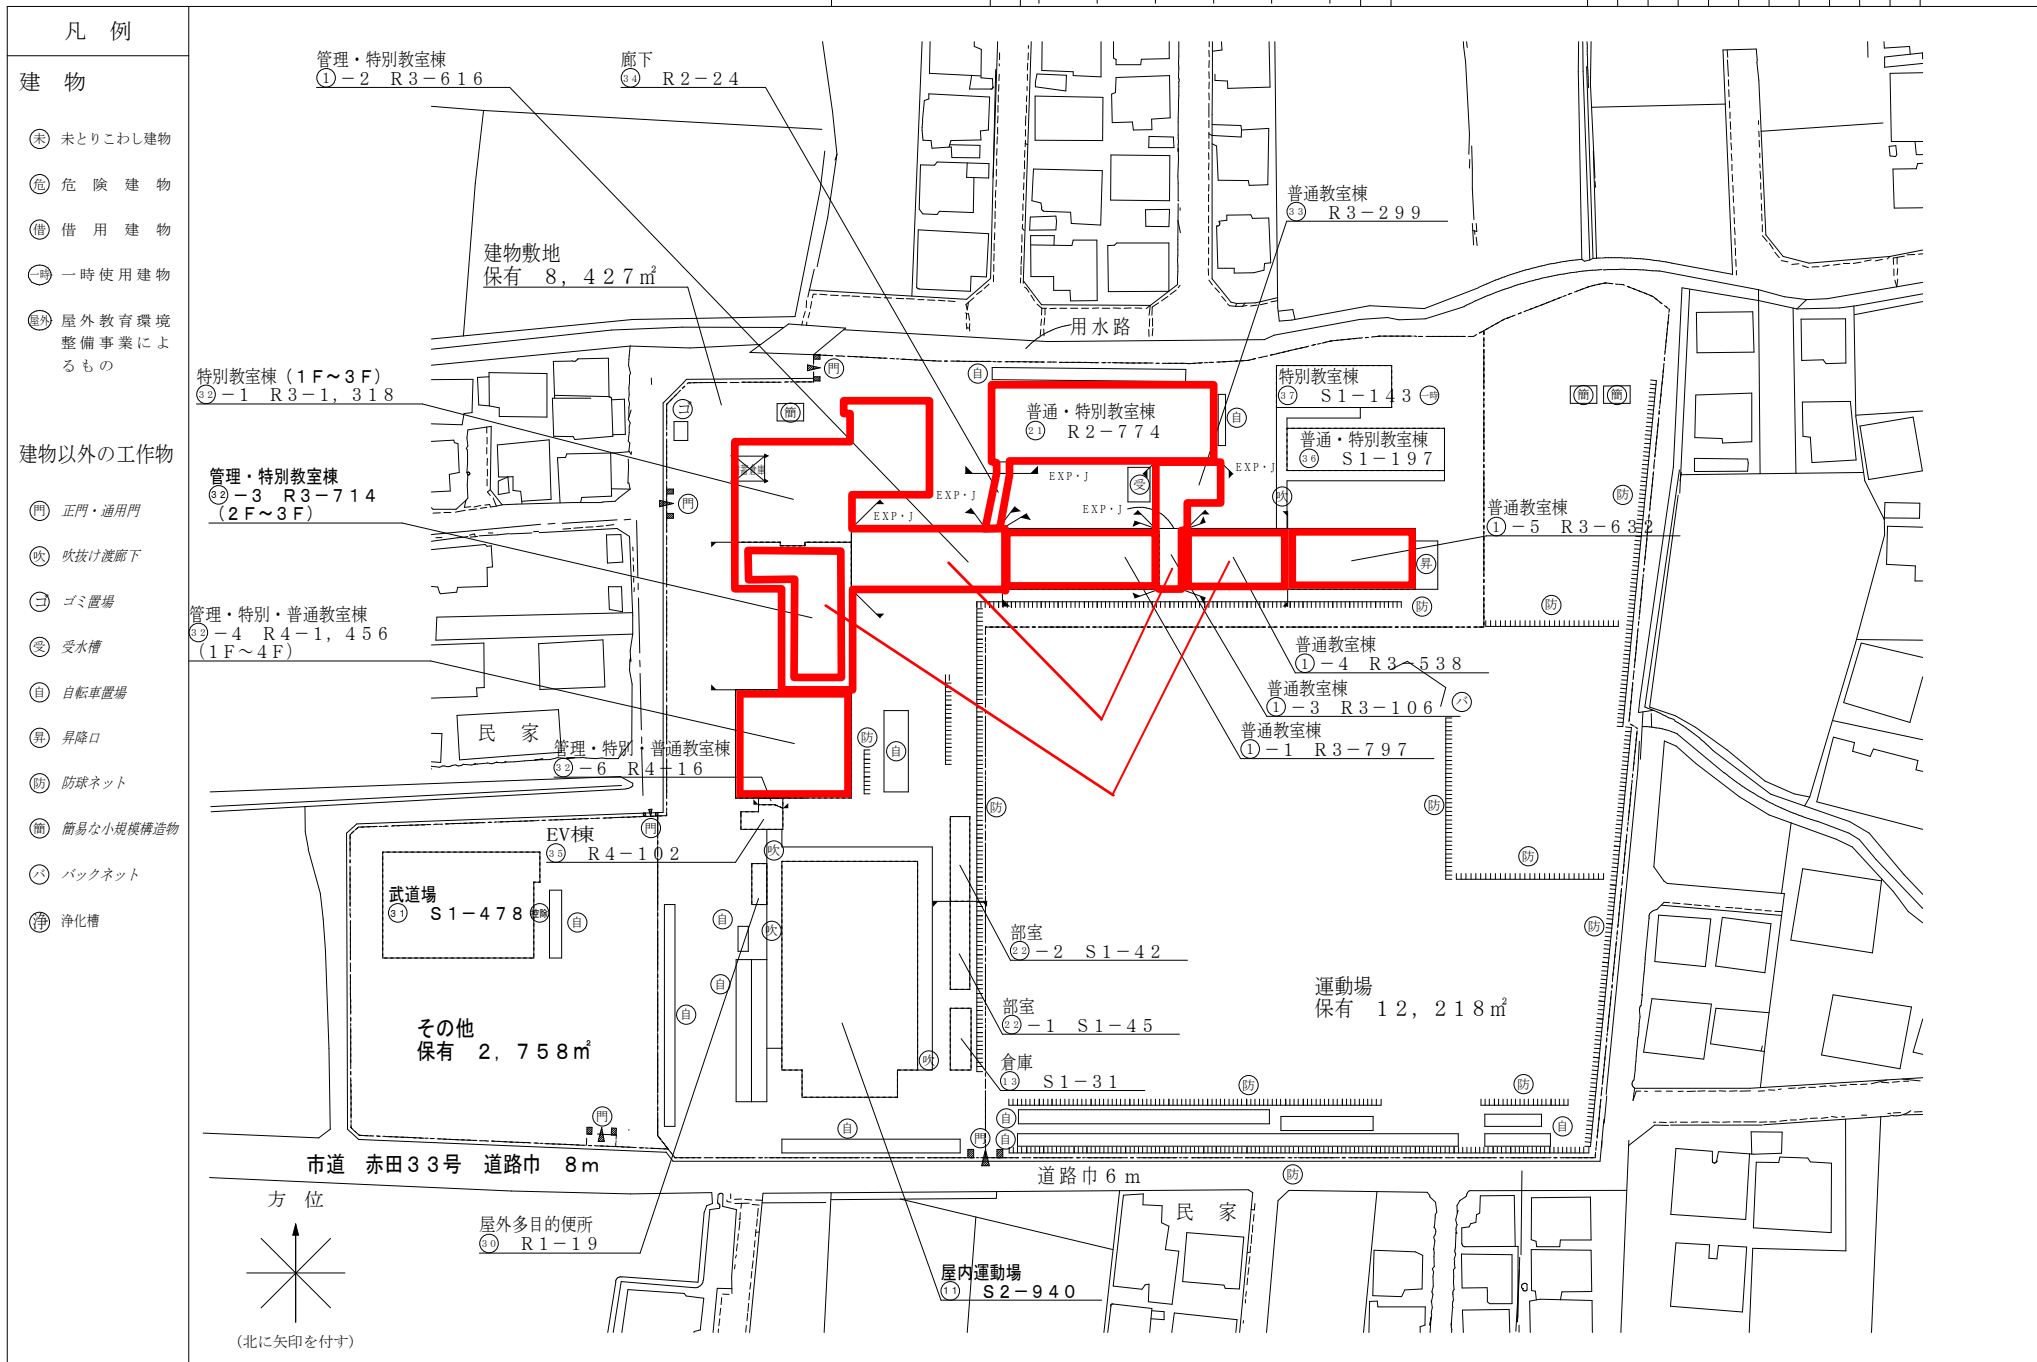

(令和7年度)

平面図	縮尺	1/600 (A4)	学校名	竜操中学校	調査番号	(都道府県)	(市町村)	(学校)	整理番号
					313	201	3523	0146-2	

○：検体採取想定箇所

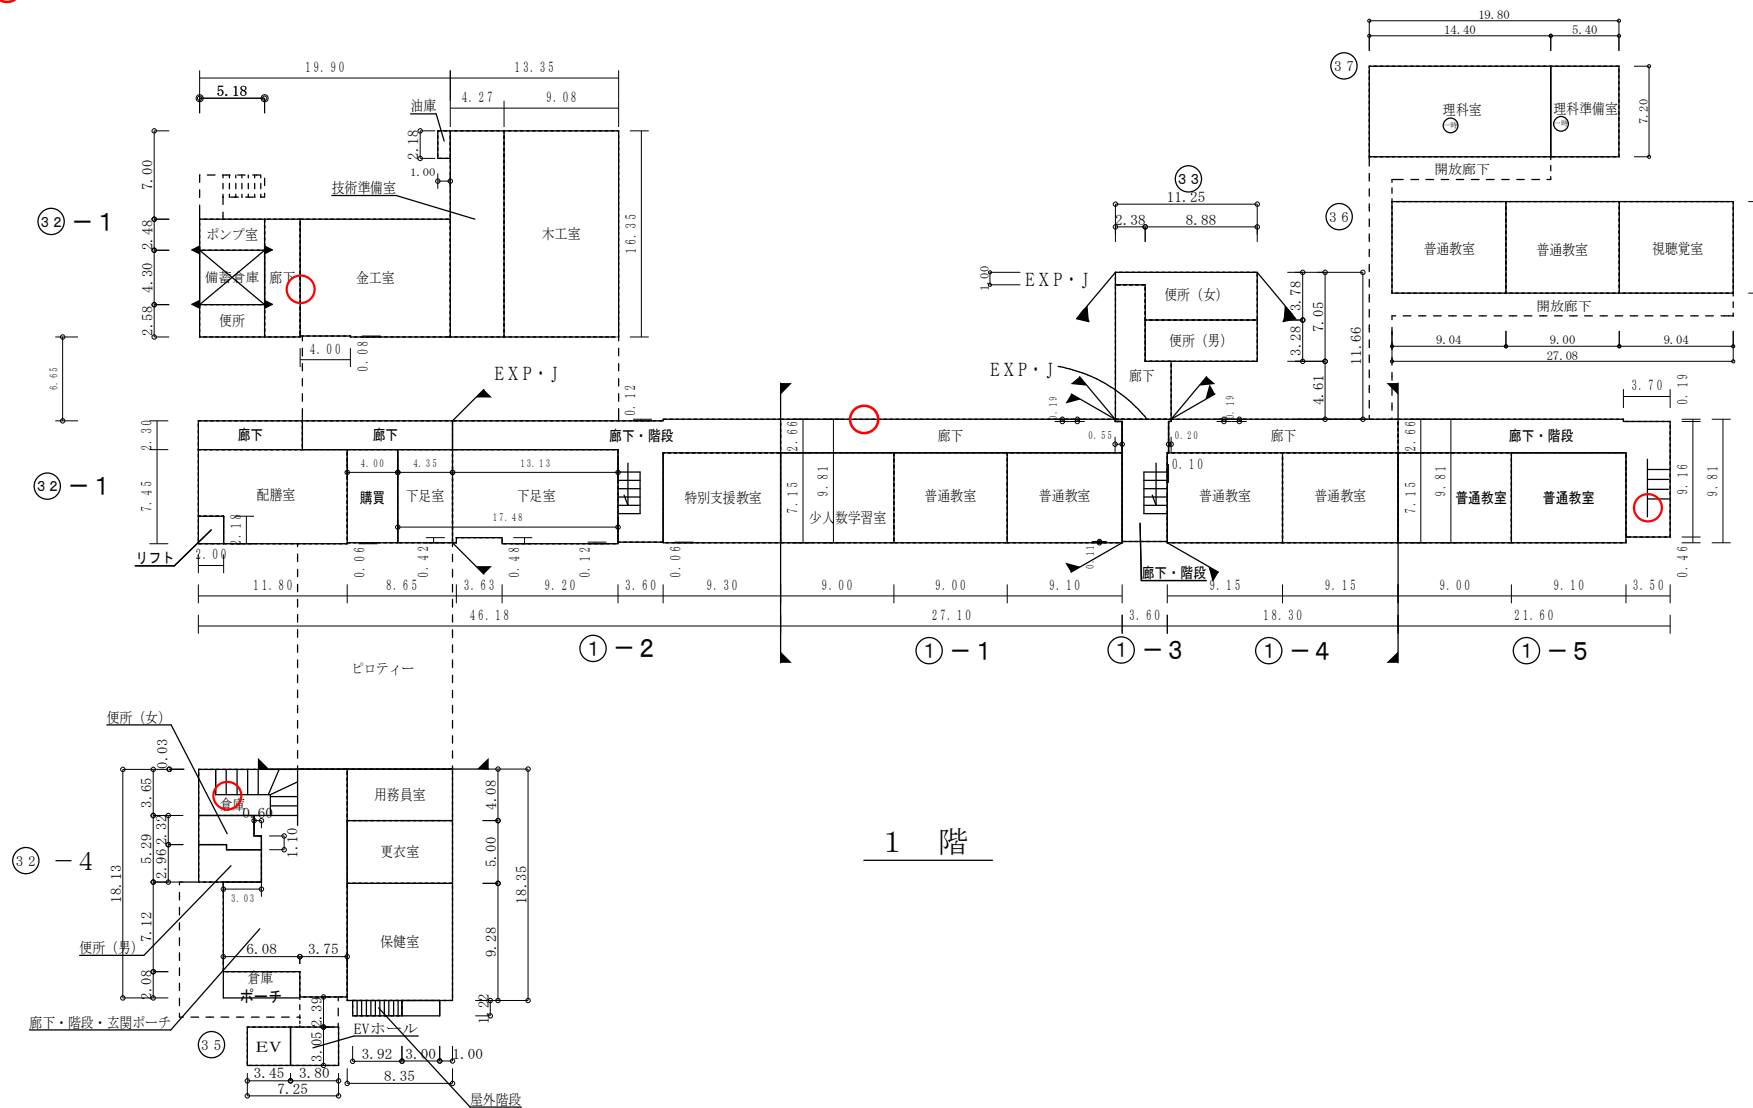


1 階

(令和7年度)

平面図

縮尺

1/600 (A4)

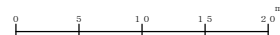

学校名

竜操中学校

調査番号

33

(都道府県)

201

(市町村)


3523

(学校)

整理番号

0146-3

○：検体採取想定箇所

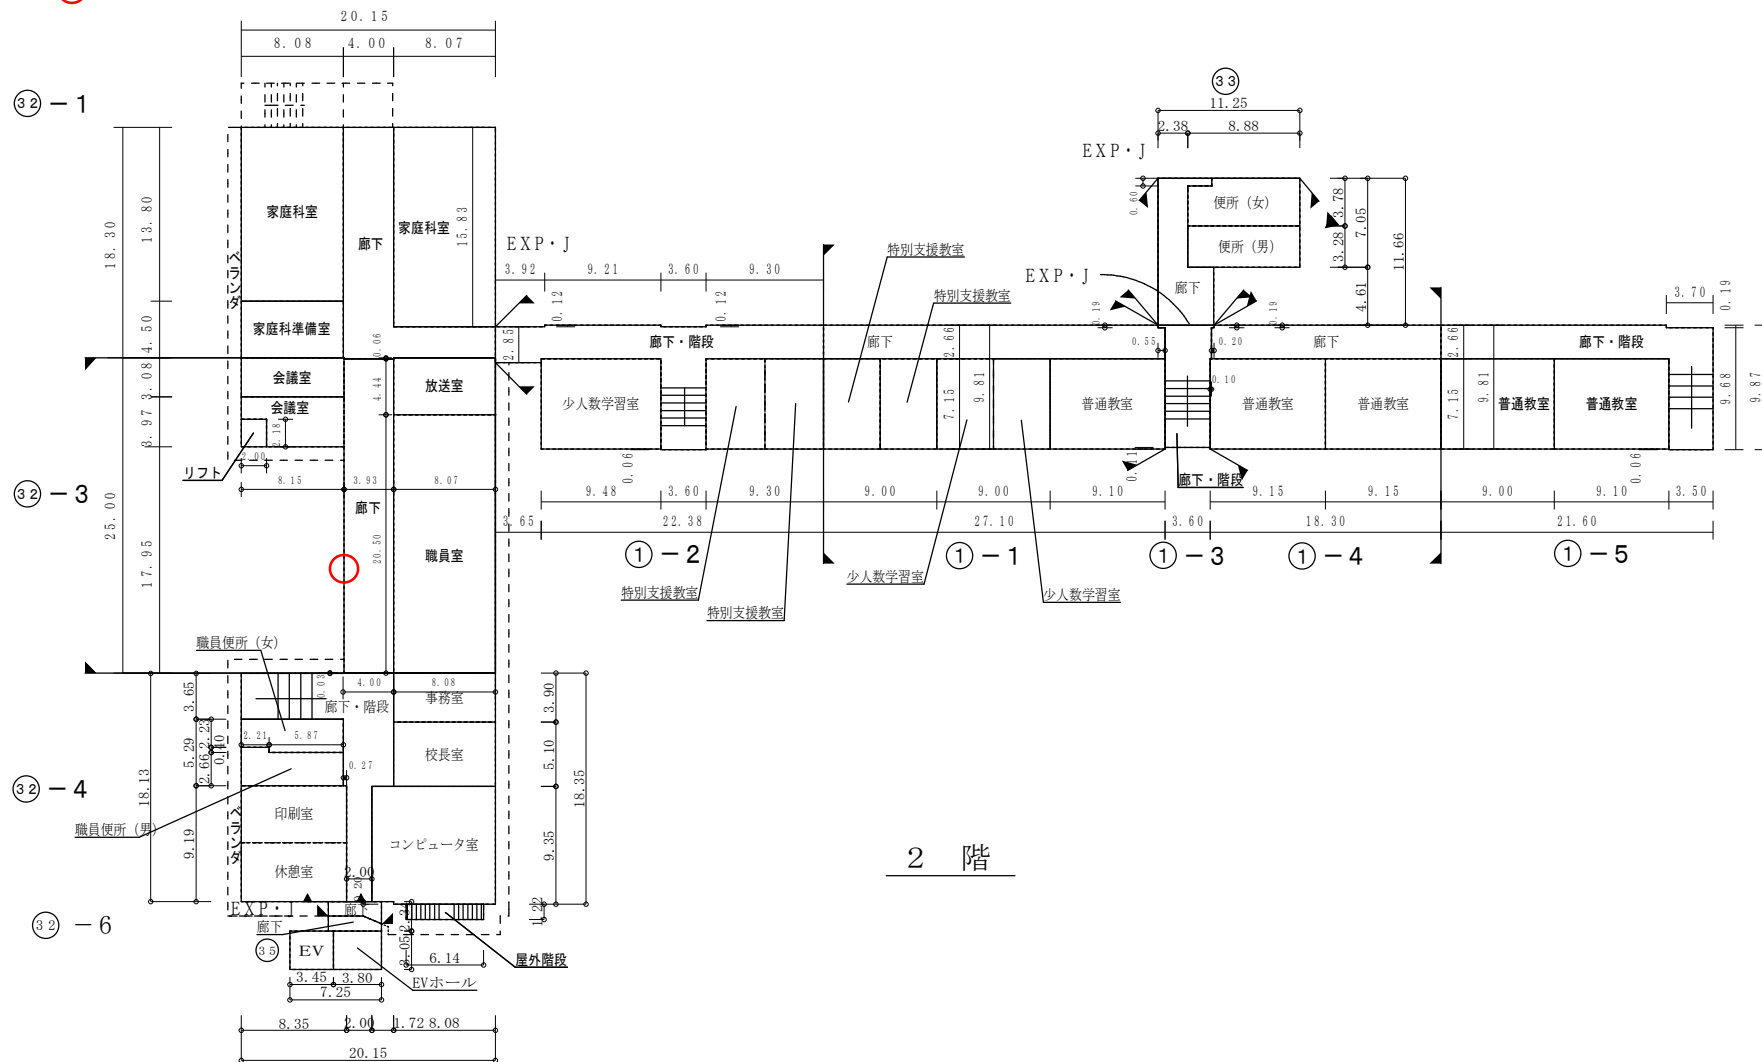

2 階

(令和7年度)

平面図

縮尺

1/600 (A4)

学校名

竜操中学校

調査番号











313

201

3523

整理番号

0146-5

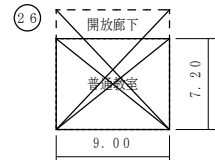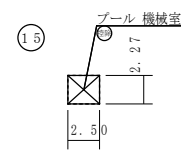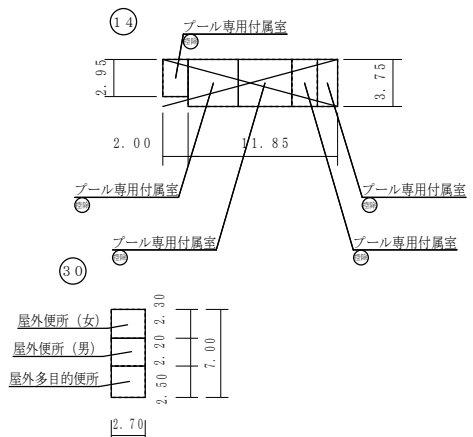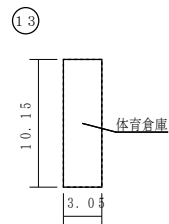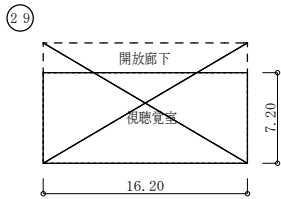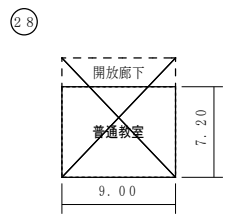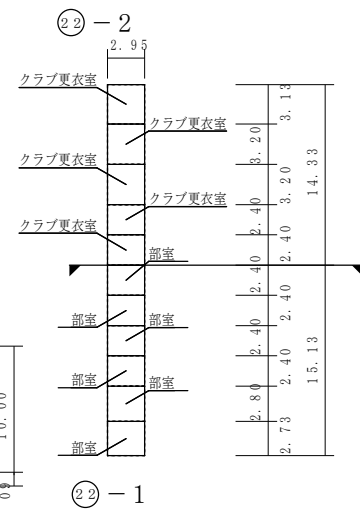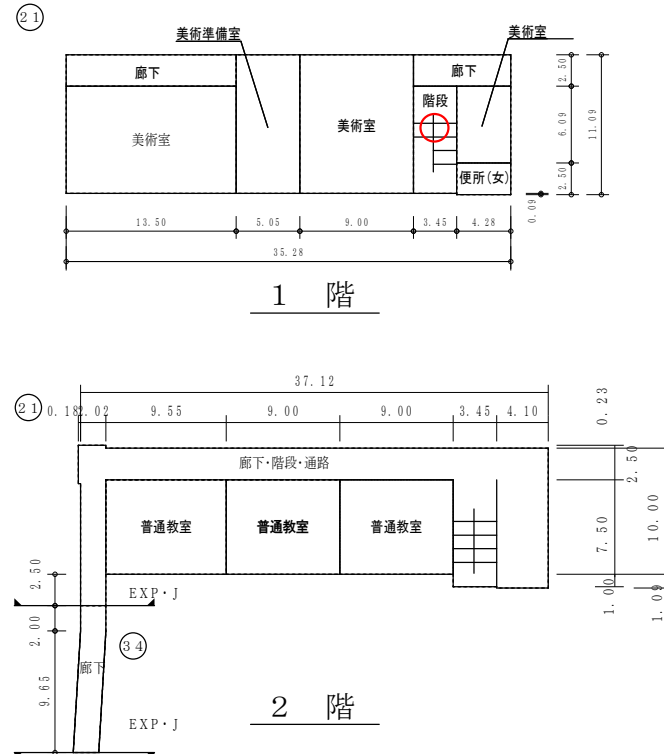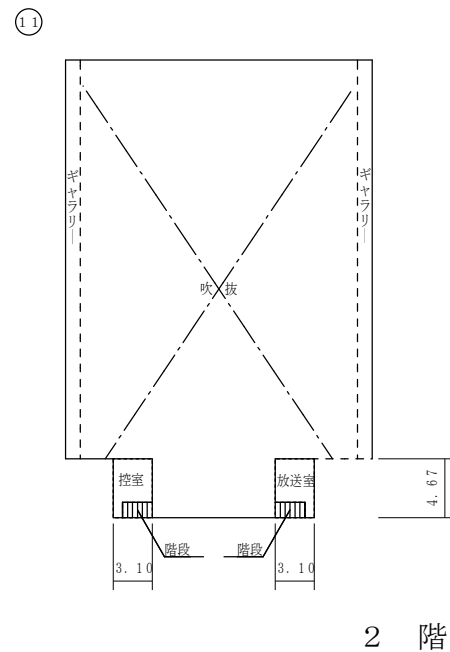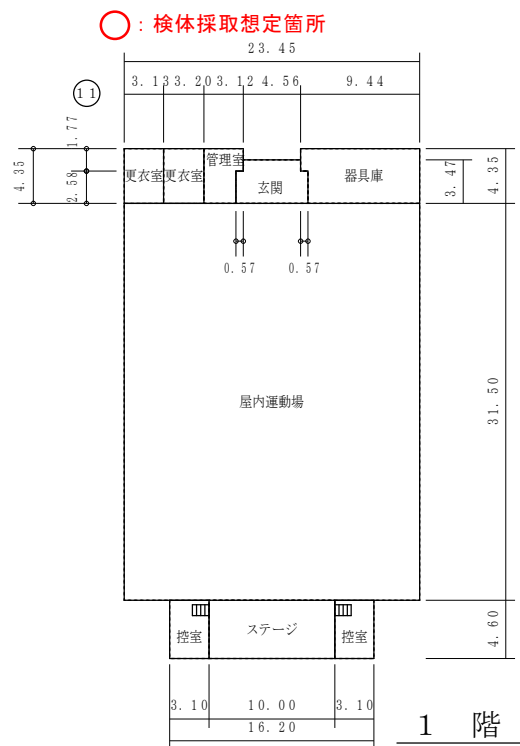

保有控除
プール専用付属室 56.02㎡

(令和7年度)

施設の配置図	縮尺	1/1300 (A4)	学校名	陵南小学校	調査番号	(都道府県)	(市町村)	(学 校)	整理番号	1199-1
						33	201	0530		

凡 例


建 物

- ① 未とこわし建物
- ② 危 険 建 物
- ③ 借 用 建 物
- ④ 一時使用建物
- ⑤ 屋外教育環境整備事業によるもの


建物以外の工作物

- ① 正門・通用門
- ② 吹抜け渡廊下
- ③ 簡易な小規模構造物
- ④ 造形砂場
- ⑤ 防球ネット
- ⑥ 浄化槽
- ⑦ 機械室
- ⑧ ポンプ室
- ⑨ 受水槽
- ⑩ キュービクル
- ⑪ 動物小屋
- ⑫ 自転車置場
- ⑬ ゴミ置場
- ⑭ 当該学校以外の建物
- ⑮ 芝生

○：検体採取想定箇所

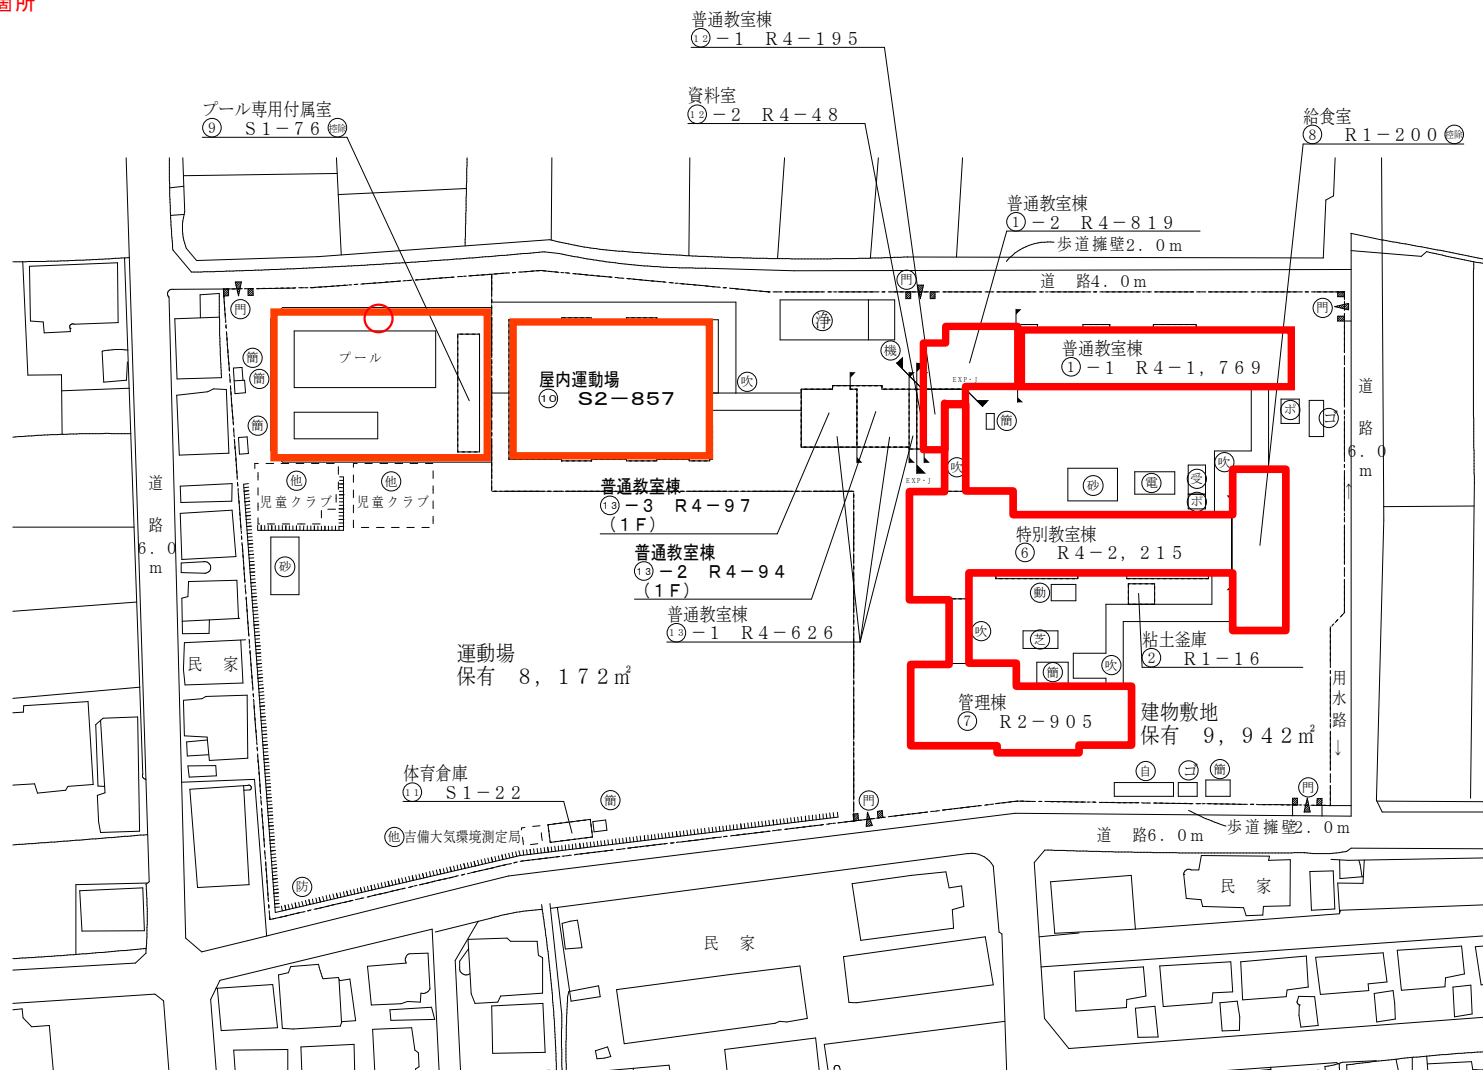

方 位

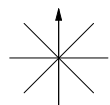


(北に矢印を付す)

(令和7年度)


平面図	縮尺	1/600 (A4)	学校名	陵南小学校	調査番号	(都道府県)	(市町村)	(学 校)	整理番号	1199-2
					33	20	10	530		

○：検体採取想定箇所

1 階

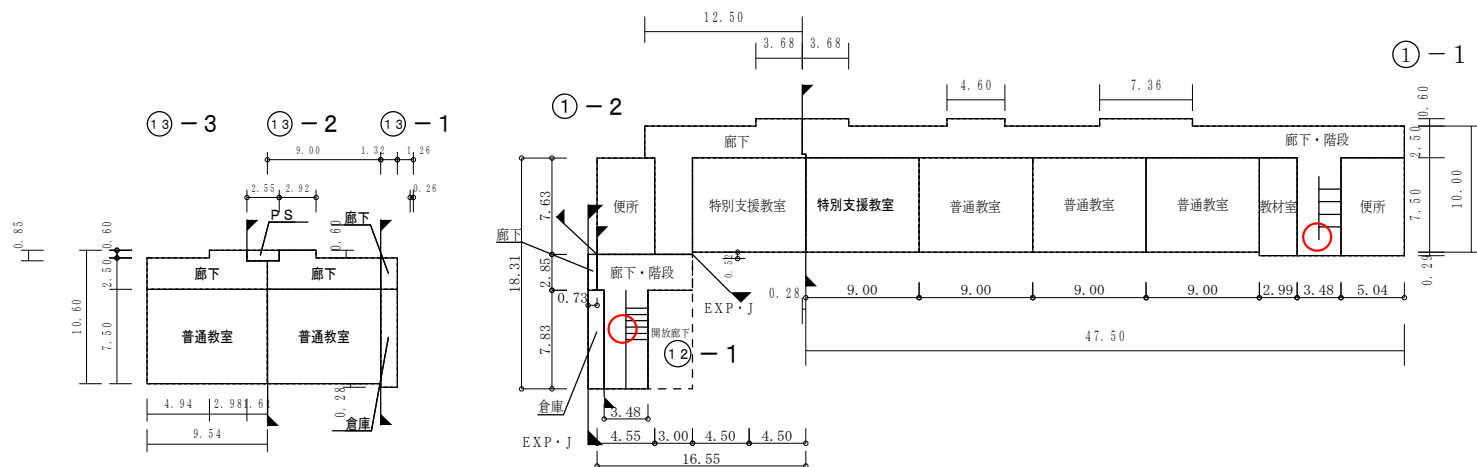

2 階

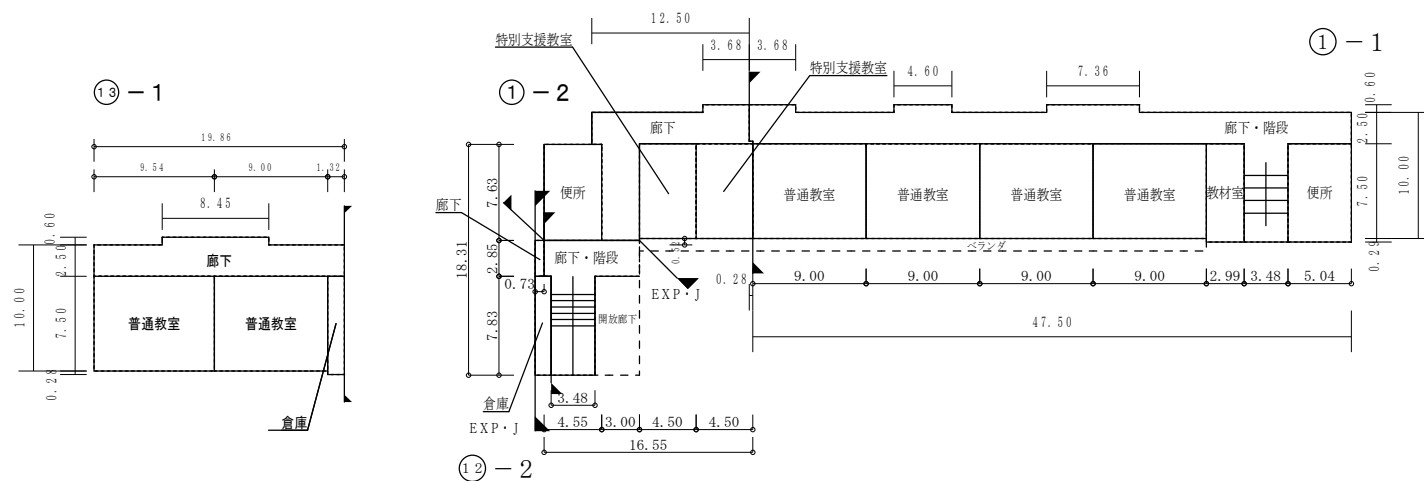


(令和7年度)

平面図

縮尺

1/600 (A4)

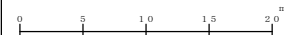

学校名

陵南小学校

調査番号

33


201

0530


整理番号

1199-4


○: 検体採取想定箇所

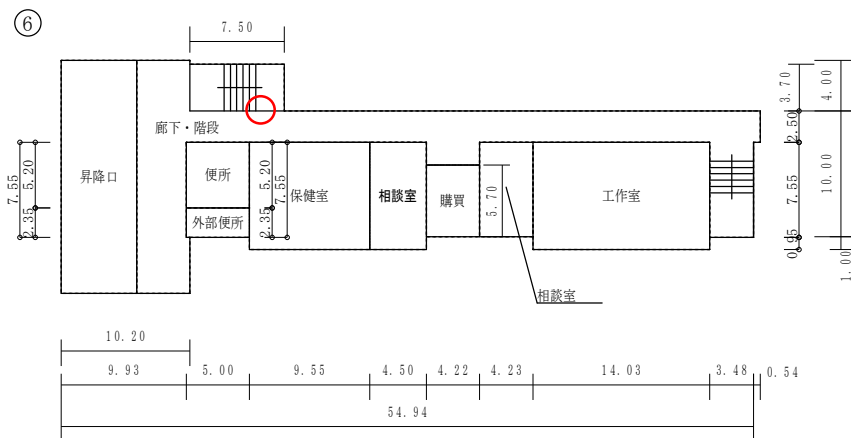


1 階

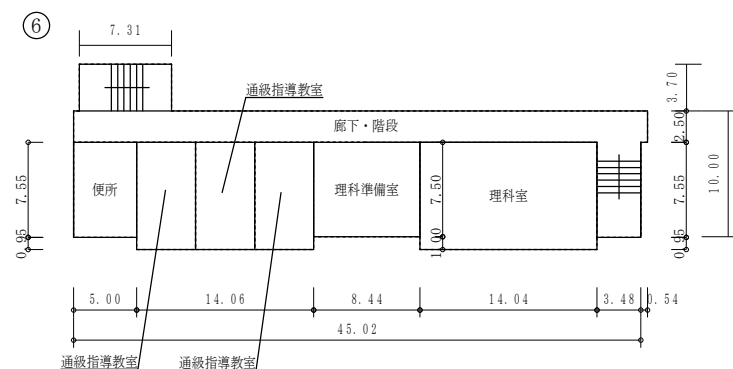

3 階

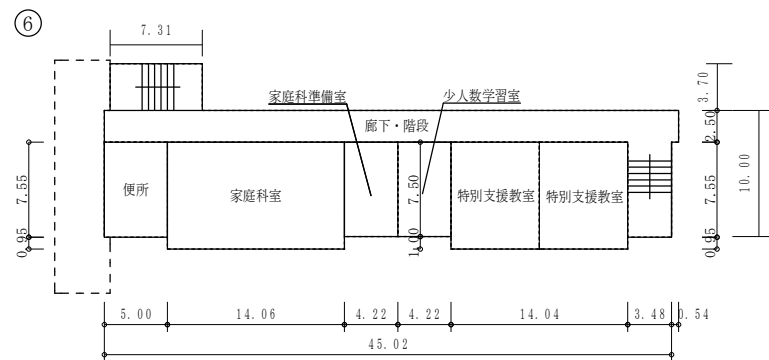

2 階

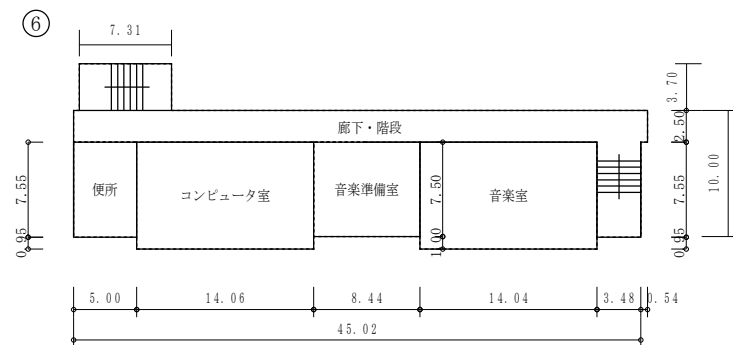

4 階

通級教室 120㎡

平 面 図	縮 尺		学 校 名	陵南小学校	調 査 番 号	(都道府県)	(市町村)	(学 校)	整 理 番 号	1199-5
					33	201	0530			

⑦

18.28

7.50

湯沸・用務員室

廊下・階段・玄関

応接室

校長室

職員室

職員便所

2.50

4.00

7.57

10.00

0.60

6.00

4.77

4.23

14.05

3.95

5.05

38.05

1階

⑦

2 階

更衣室

廊下・階段

放送室

特別支援教室

図書室

司書室

便所

10.78

2.50

4.00

1.00

6.00

9.00

14.05

3.95

5.05

38.05

10.00

1 階

控室

ステージ

アリーナ

器具庫

更衣室

管理室

玄関

4.50

5.20

5.20

3.50

34.50

0.30

12.00

3.00

3.15

5.85

0.30

0.50

2 階

10

吹き抜

吹き抜

ギャラリー

ギャラリー

放送室

5.10

3.68