

(令和7年度)

施設の配置図	縮尺	1 / 1500 (A4) 01020304050 m	学校名	宇野小学校	調査番号	(都道府県)	(市町村)	(学 校)	整理番号	0077-1
					33	201	0024			



凡 例

建 物

- ⑦ 未とりこわし建物
- ⑧ 危険建物
- ⑨ 借用建物
- ⑩ 一時使用建物
- ⑪ 屋外教育環境整備事業によるもの

建物以外の工作物

- (門) 正門・通用門
- (吹) 吹抜け渡廊下
- (簡) 簡易な小規模構造物
- (淨) 浄化槽
- (受) 受水槽
- (ホ) ポンプ室
- (電) キュービクル
- (昇) 昇降口
- (目) 自転車駐車場
- (動) 動物小屋
- (他) 当該学校以外の建物

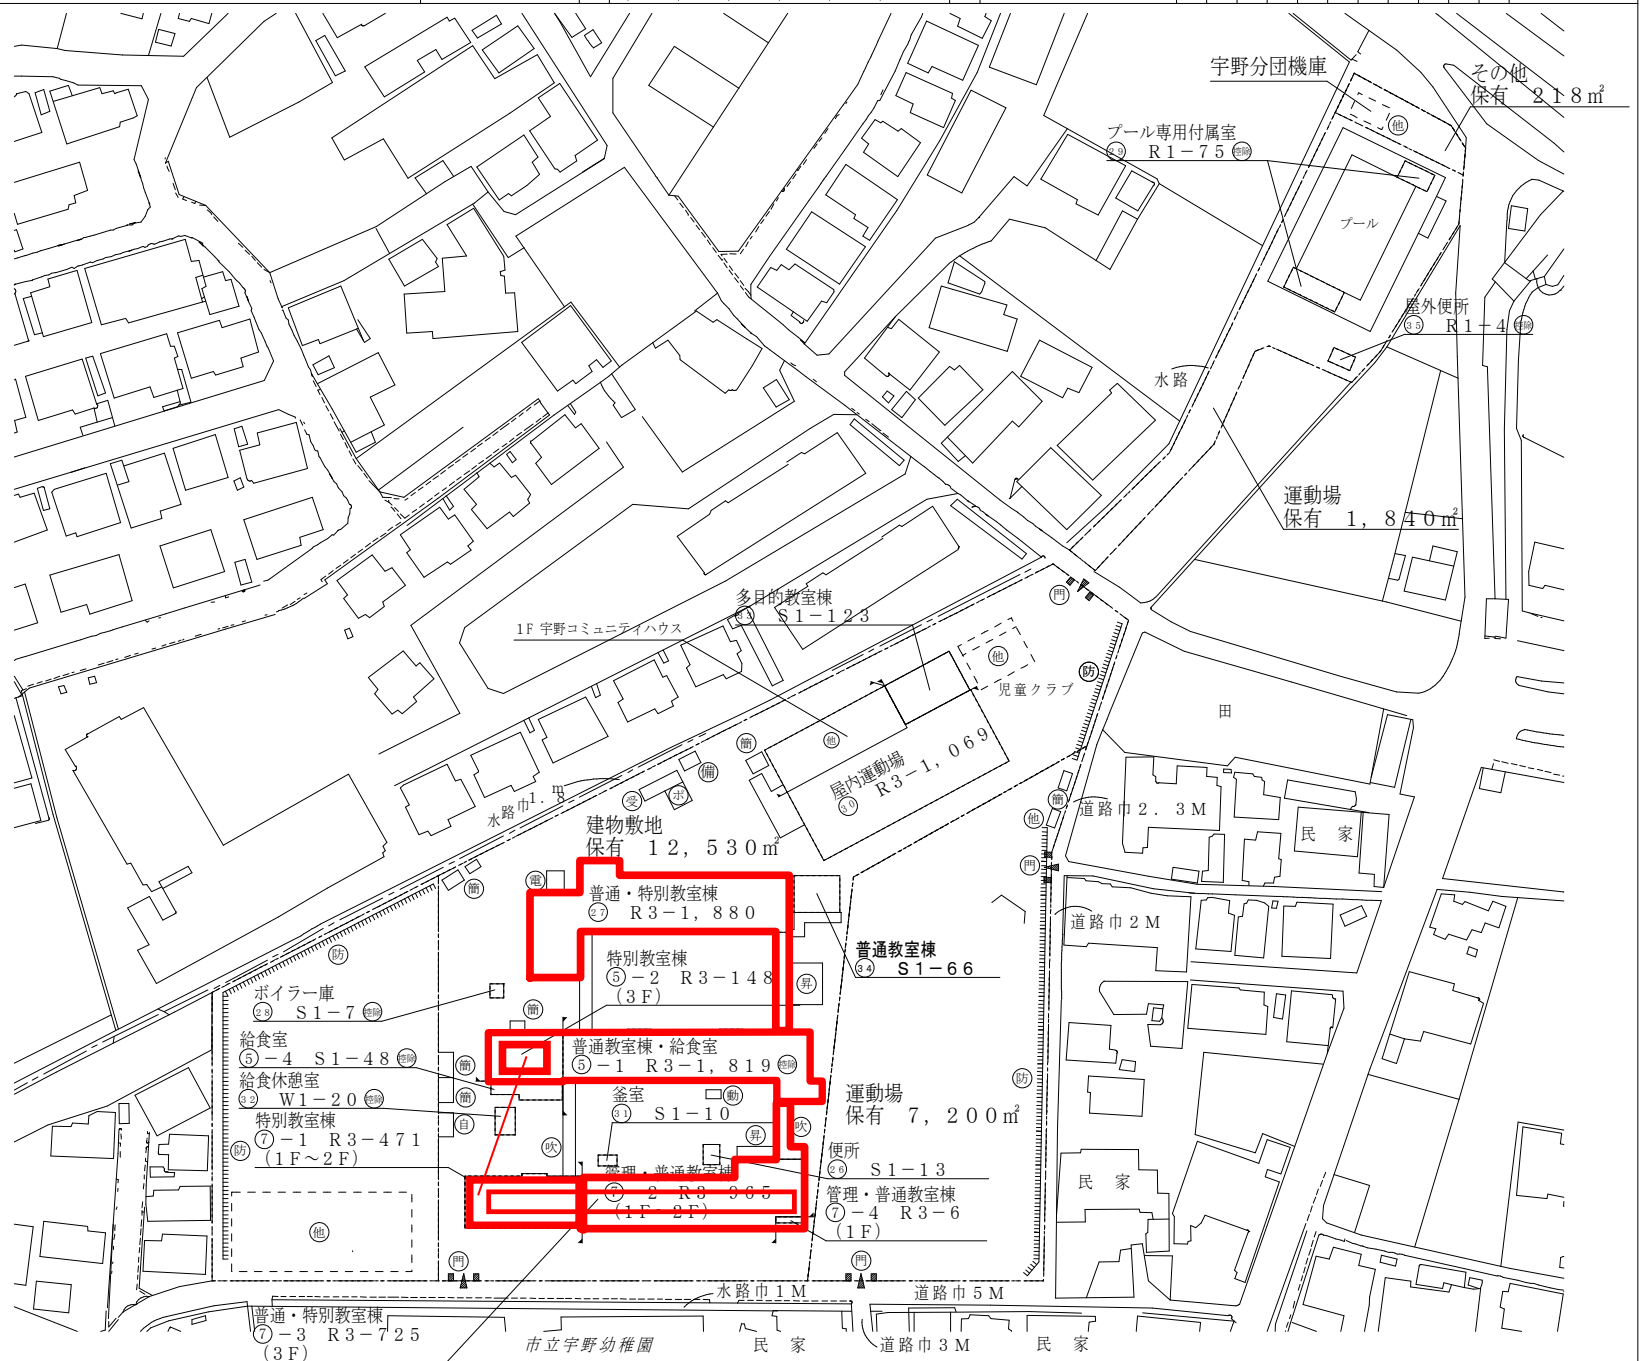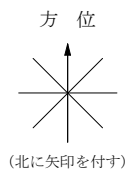


(令和7年度)


平面図	縮尺	1/600 (A4)	学校名	宇野小学校	調査番号	(都道府県)	(市町村)	(学校)	整理番号	0077-2
					33	201	0024			

○：検体採取想定箇所


1 階

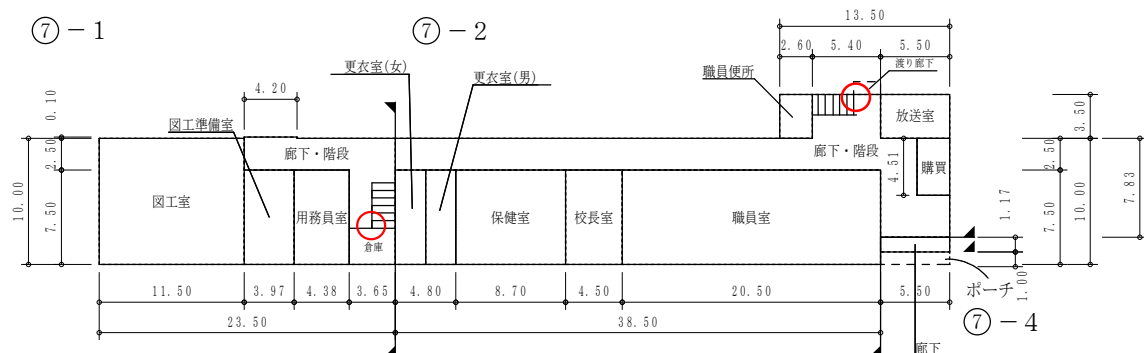



2 階

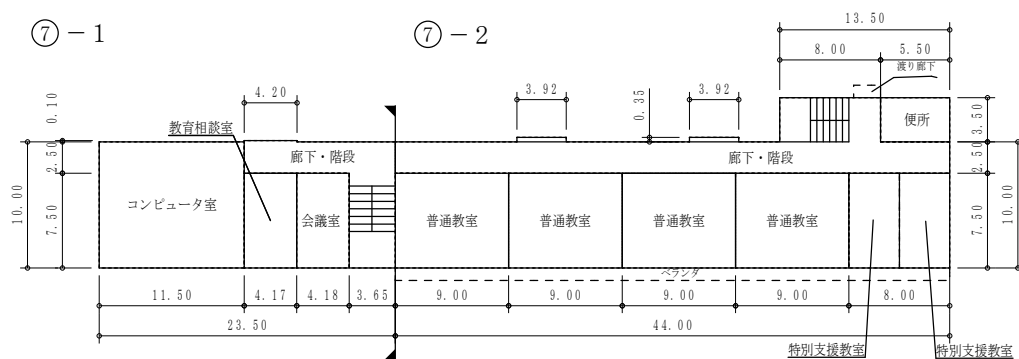

3 階

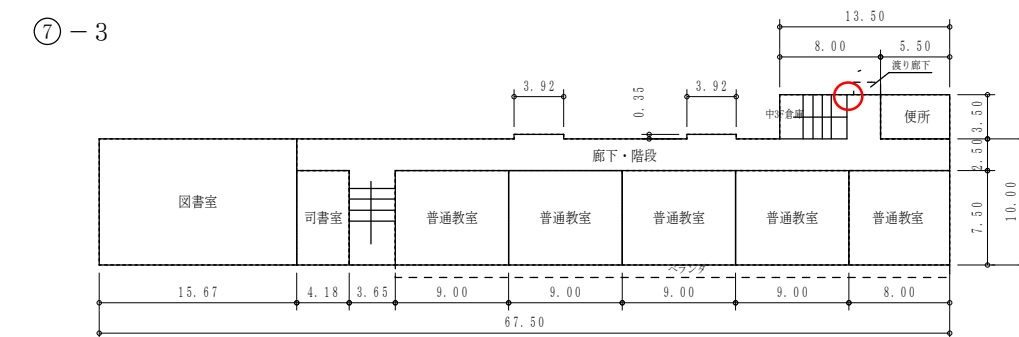

平 面 図	縮 尺		学 校 名	宇 野 小 学 校	調 査 番 号	(都 道 府 県)	(市 町 村)	(学 校)	整 理 番 号	0 0 7 7 - 3
					3 3	2 0 1	0 0 2 4			

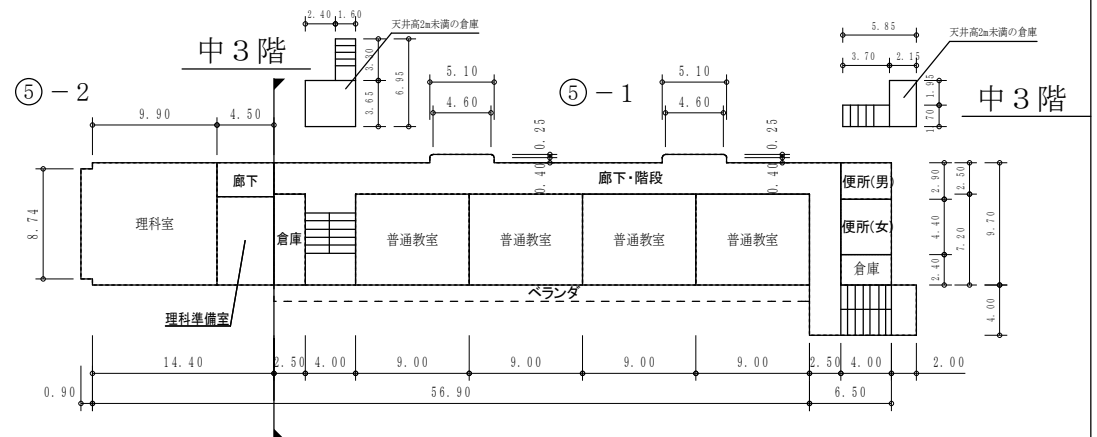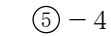

文 部 科 学 省

(令和7年度)

平面図

縮尺

1/600 (A4)



学校名

宇野小学校

調査番号

(都道府県) 33





(市町村) 201

(学校) 0024

整理番号


0077-4

○: 検体採取想定箇所

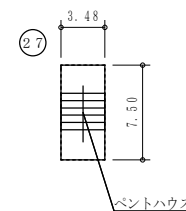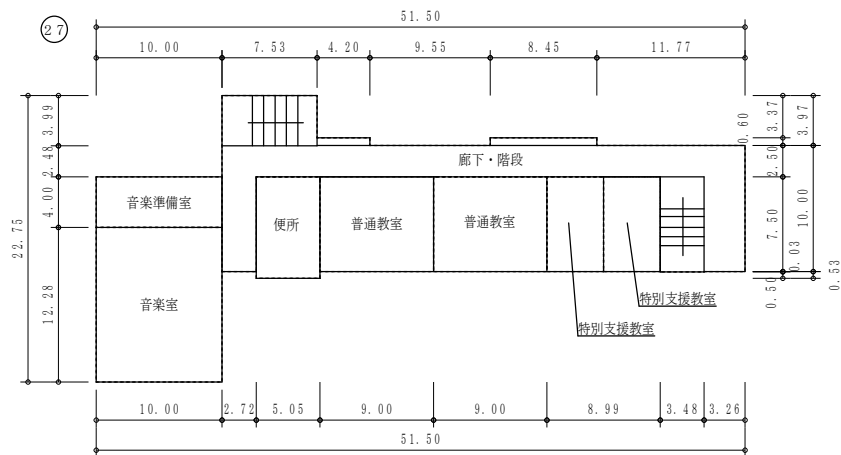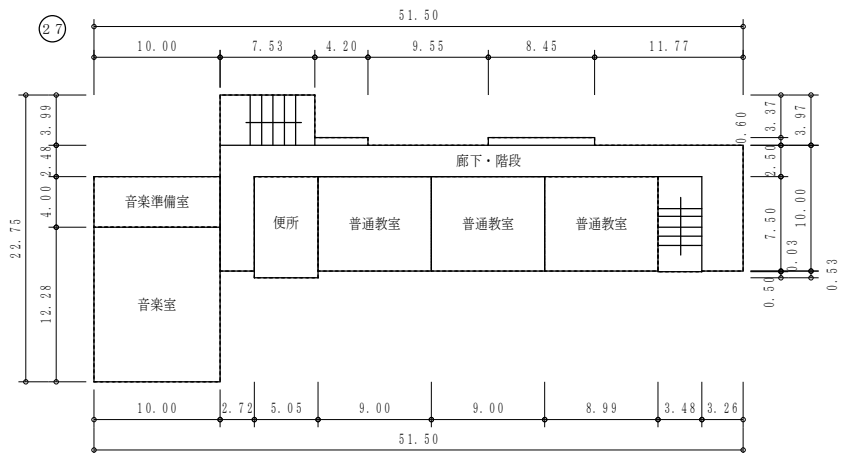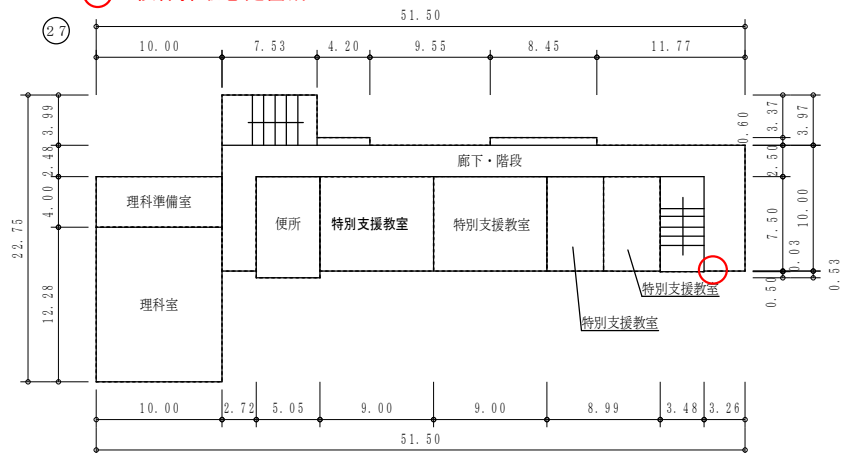

(令和7年度)

施設の配置図	縮尺	1/1300 (A4)		学校名	可知小学校	調査番号	(都道府県)	(市町村)	(学 校)	整理番号	0098-1
						33	201	0196			

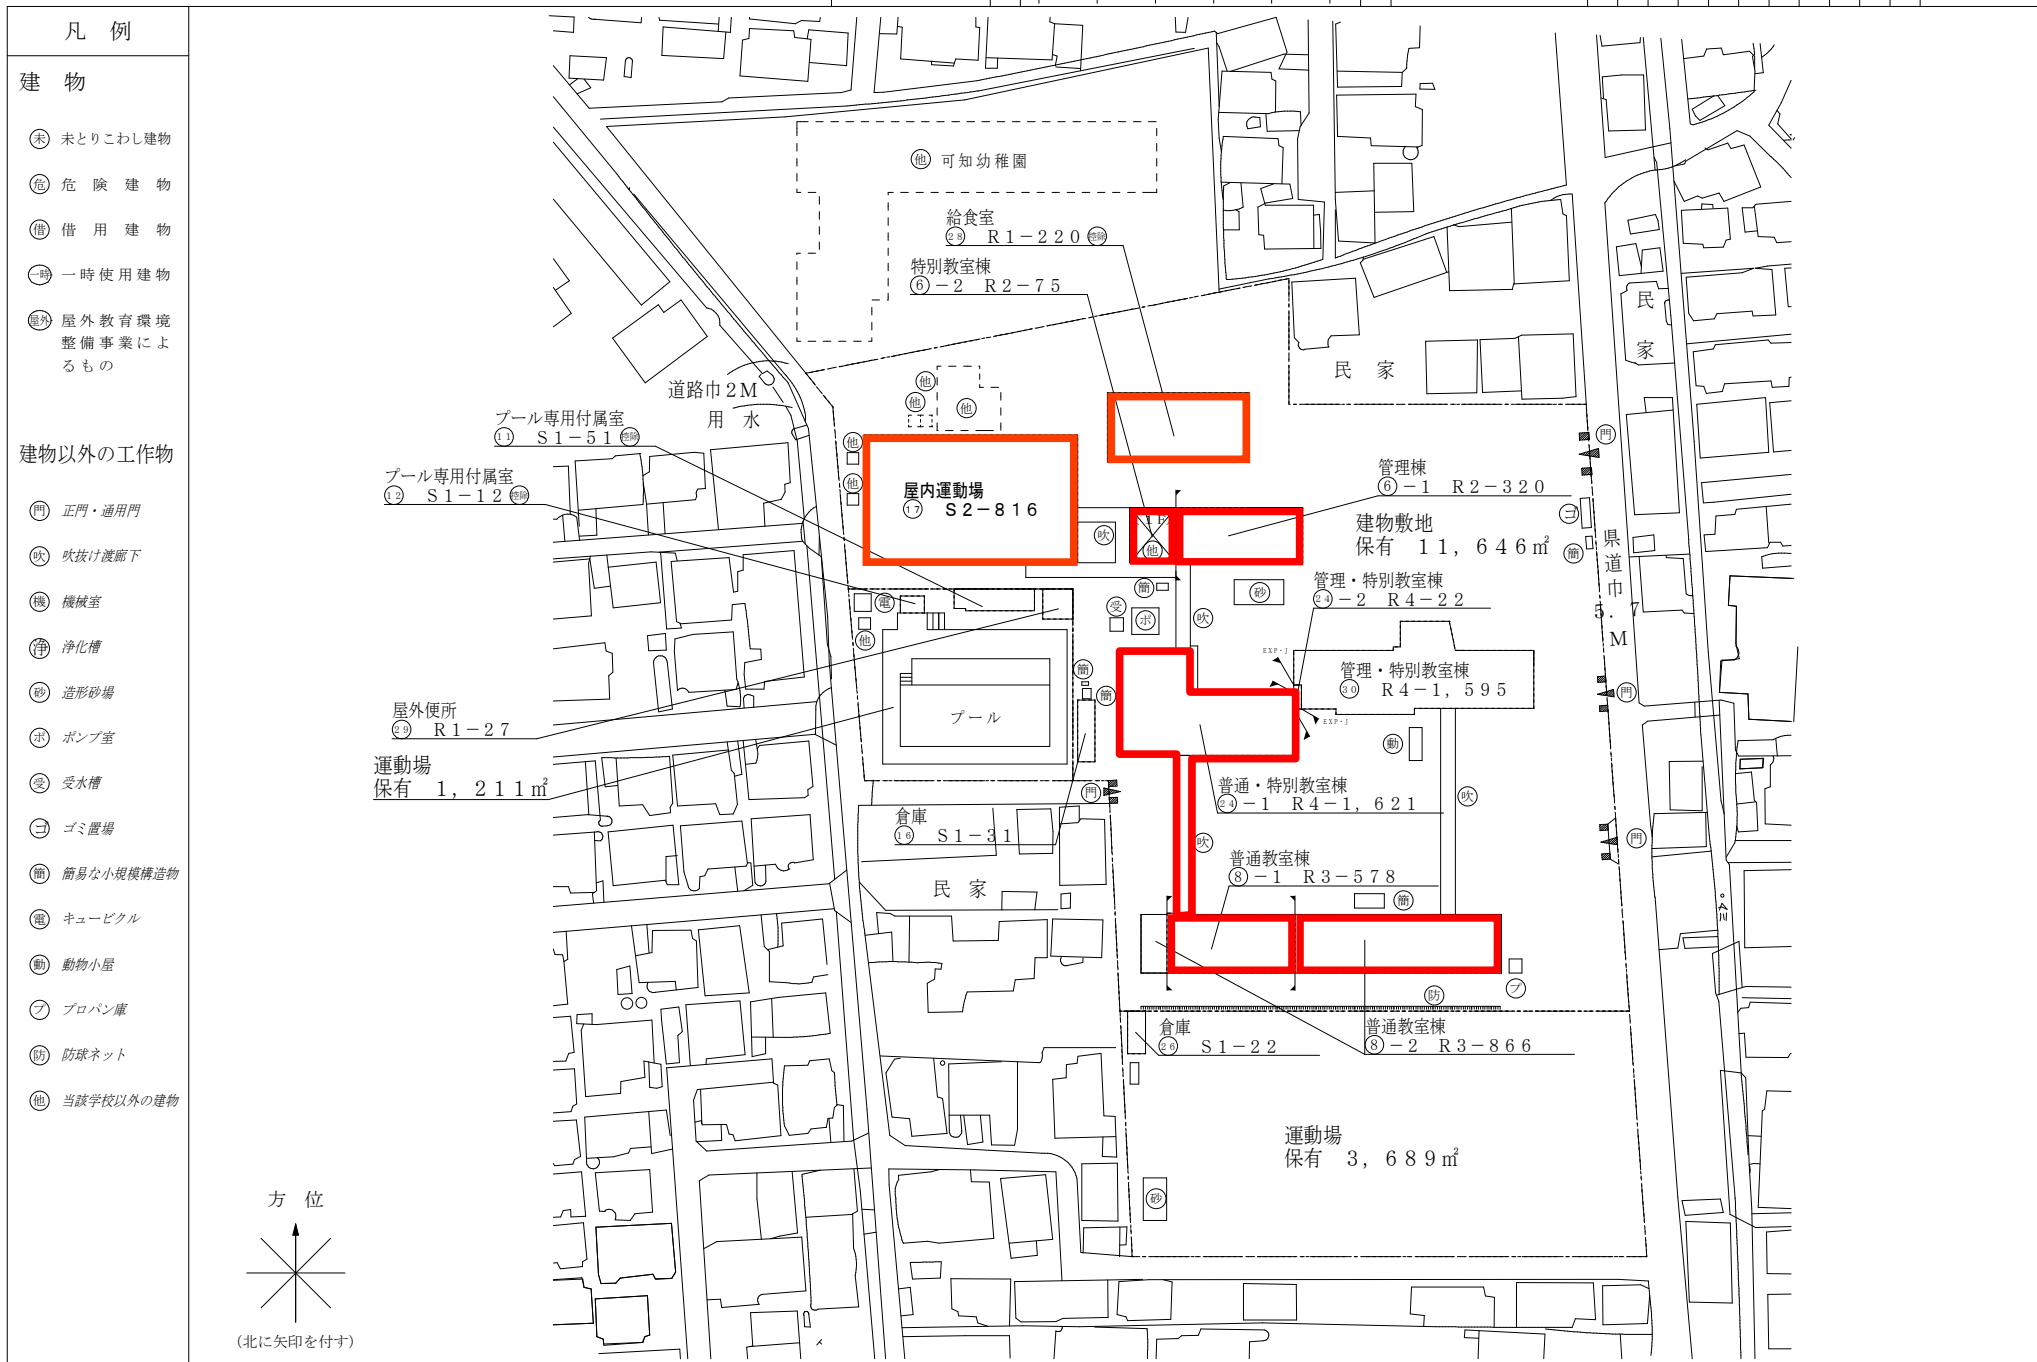


文 部 科 学 省

(令和7年度)


平 面 図	縮 尺	1 / 6 0 0 (A4) 05101520 m	学 校 名	可知小学校	調 査 番 号	(都道府県)	(市町村)	(学 校)	整 理 番 号	0 0 9 8 - 2
					33	201	0196			

○：検体採取想定箇所


1 階

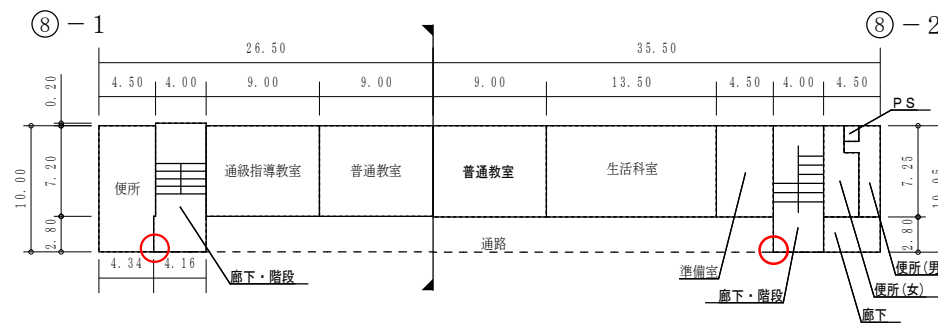

2 階

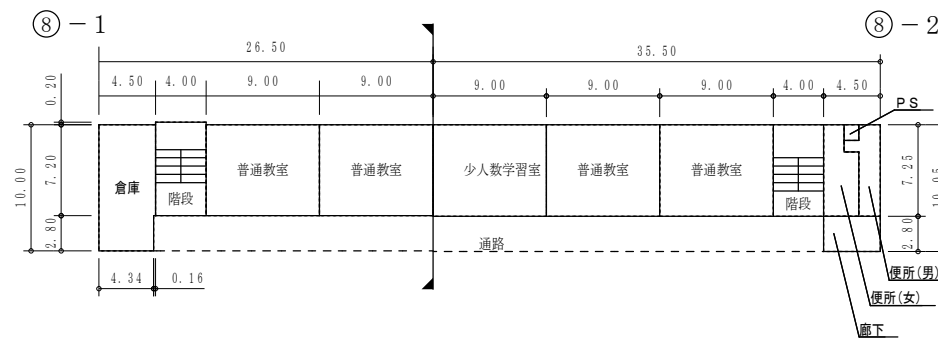

3 階

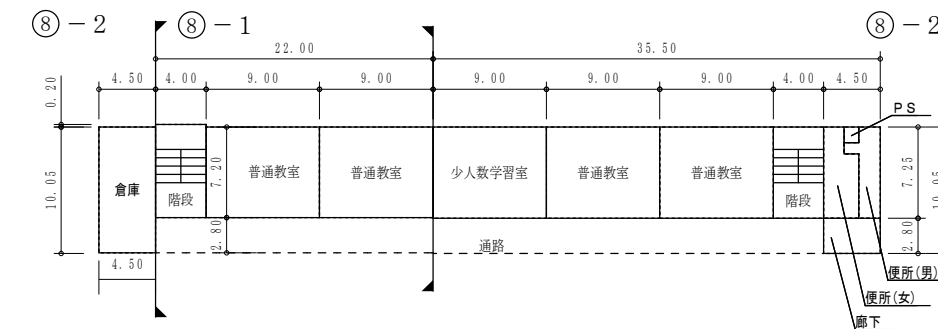


通級指導教室 64.8㎡

(令和7年度)


平 面 図	縮 尺	1 / 6 0 0 (A4) 0 5 10 15 20 m	学 校 名	可知小学校	調 査 番 号	(都道府県)	(市町村)	(学 校)	整 理 番 号	0 0 9 8 - 3
					3 3	2 0 1	0 1 9 6			

○：検体採取想定箇所


1 階

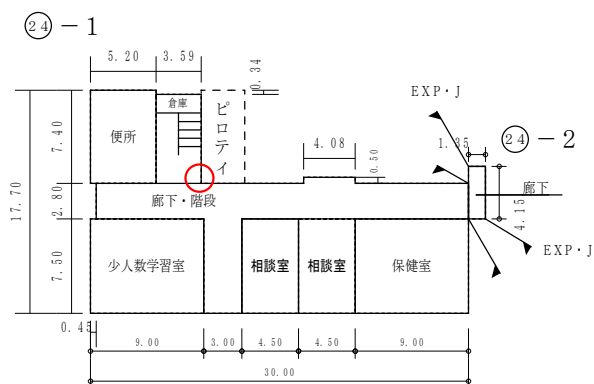



3 階

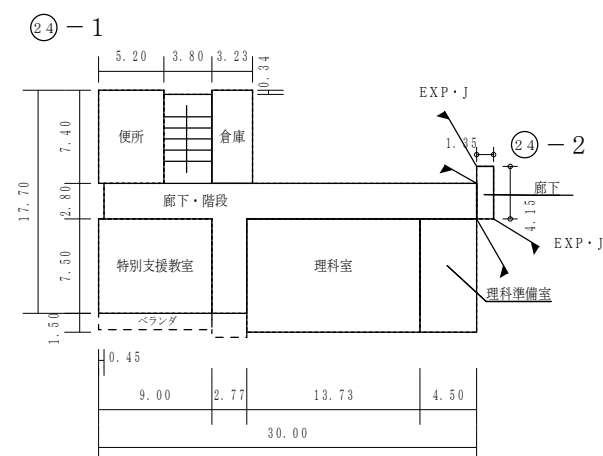

2 階









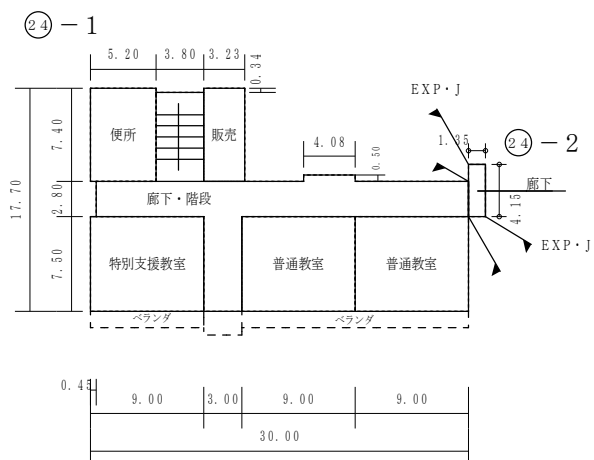


4 階

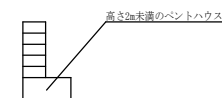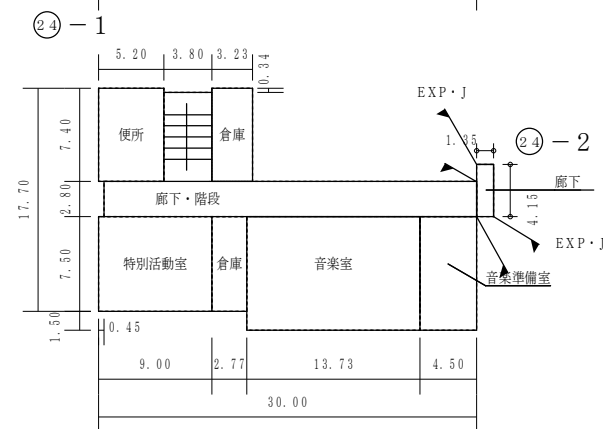

(令和7年度)


平 面 図	縮 尺	1 / 6 0 0 (A4)	学 校 名	可知小学校	調 査 番 号	(都道府県)	(市町村)	(学 校)	整 理 番 号
					313	201	0196	0098-5	

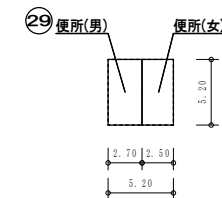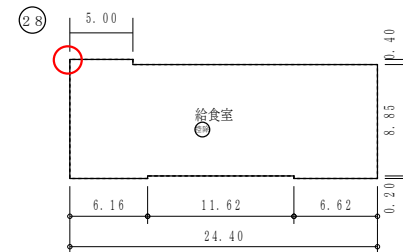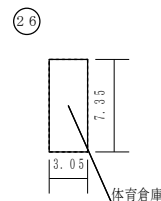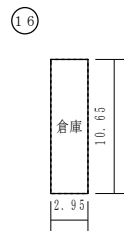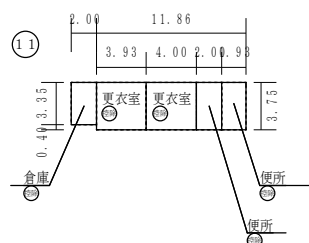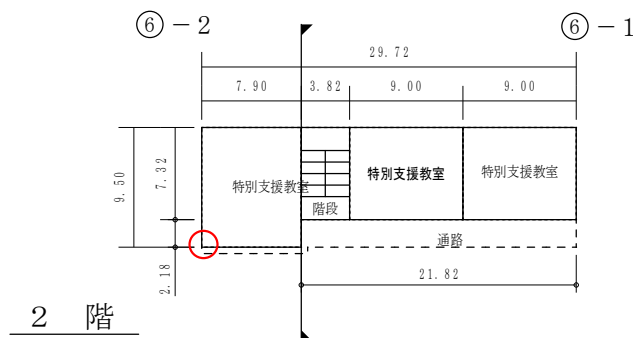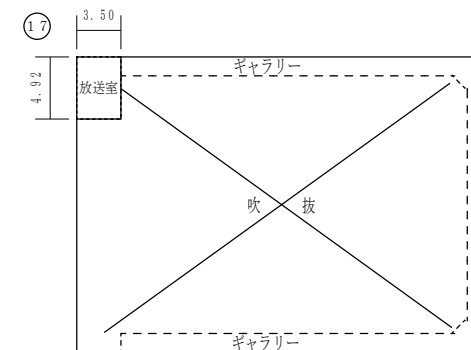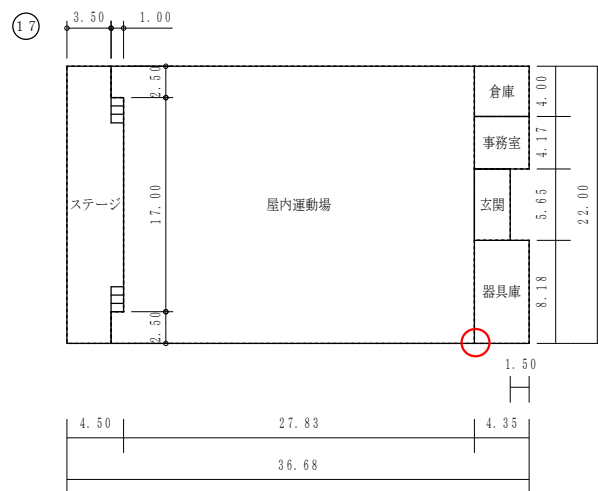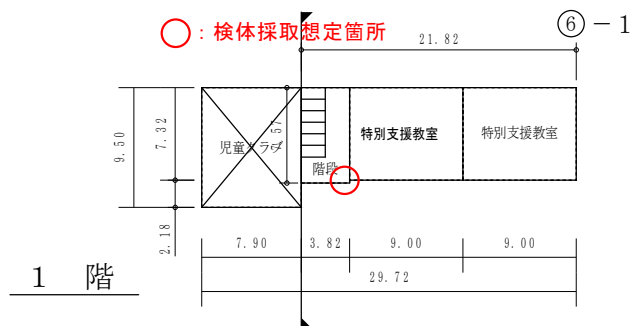

保有控除
プール専用付属室 63.21㎡
給食室 220.50㎡

(令和7年度)

施設の配置図	縮尺	1/1300 (A4)	学校名	旭東中学校	調査番号	(都道府県)	(市町村)	(学 校)	整理番号
	0 1.0 2.0 3.0 4.0 5.0 m				33	20	13	610	0147-1

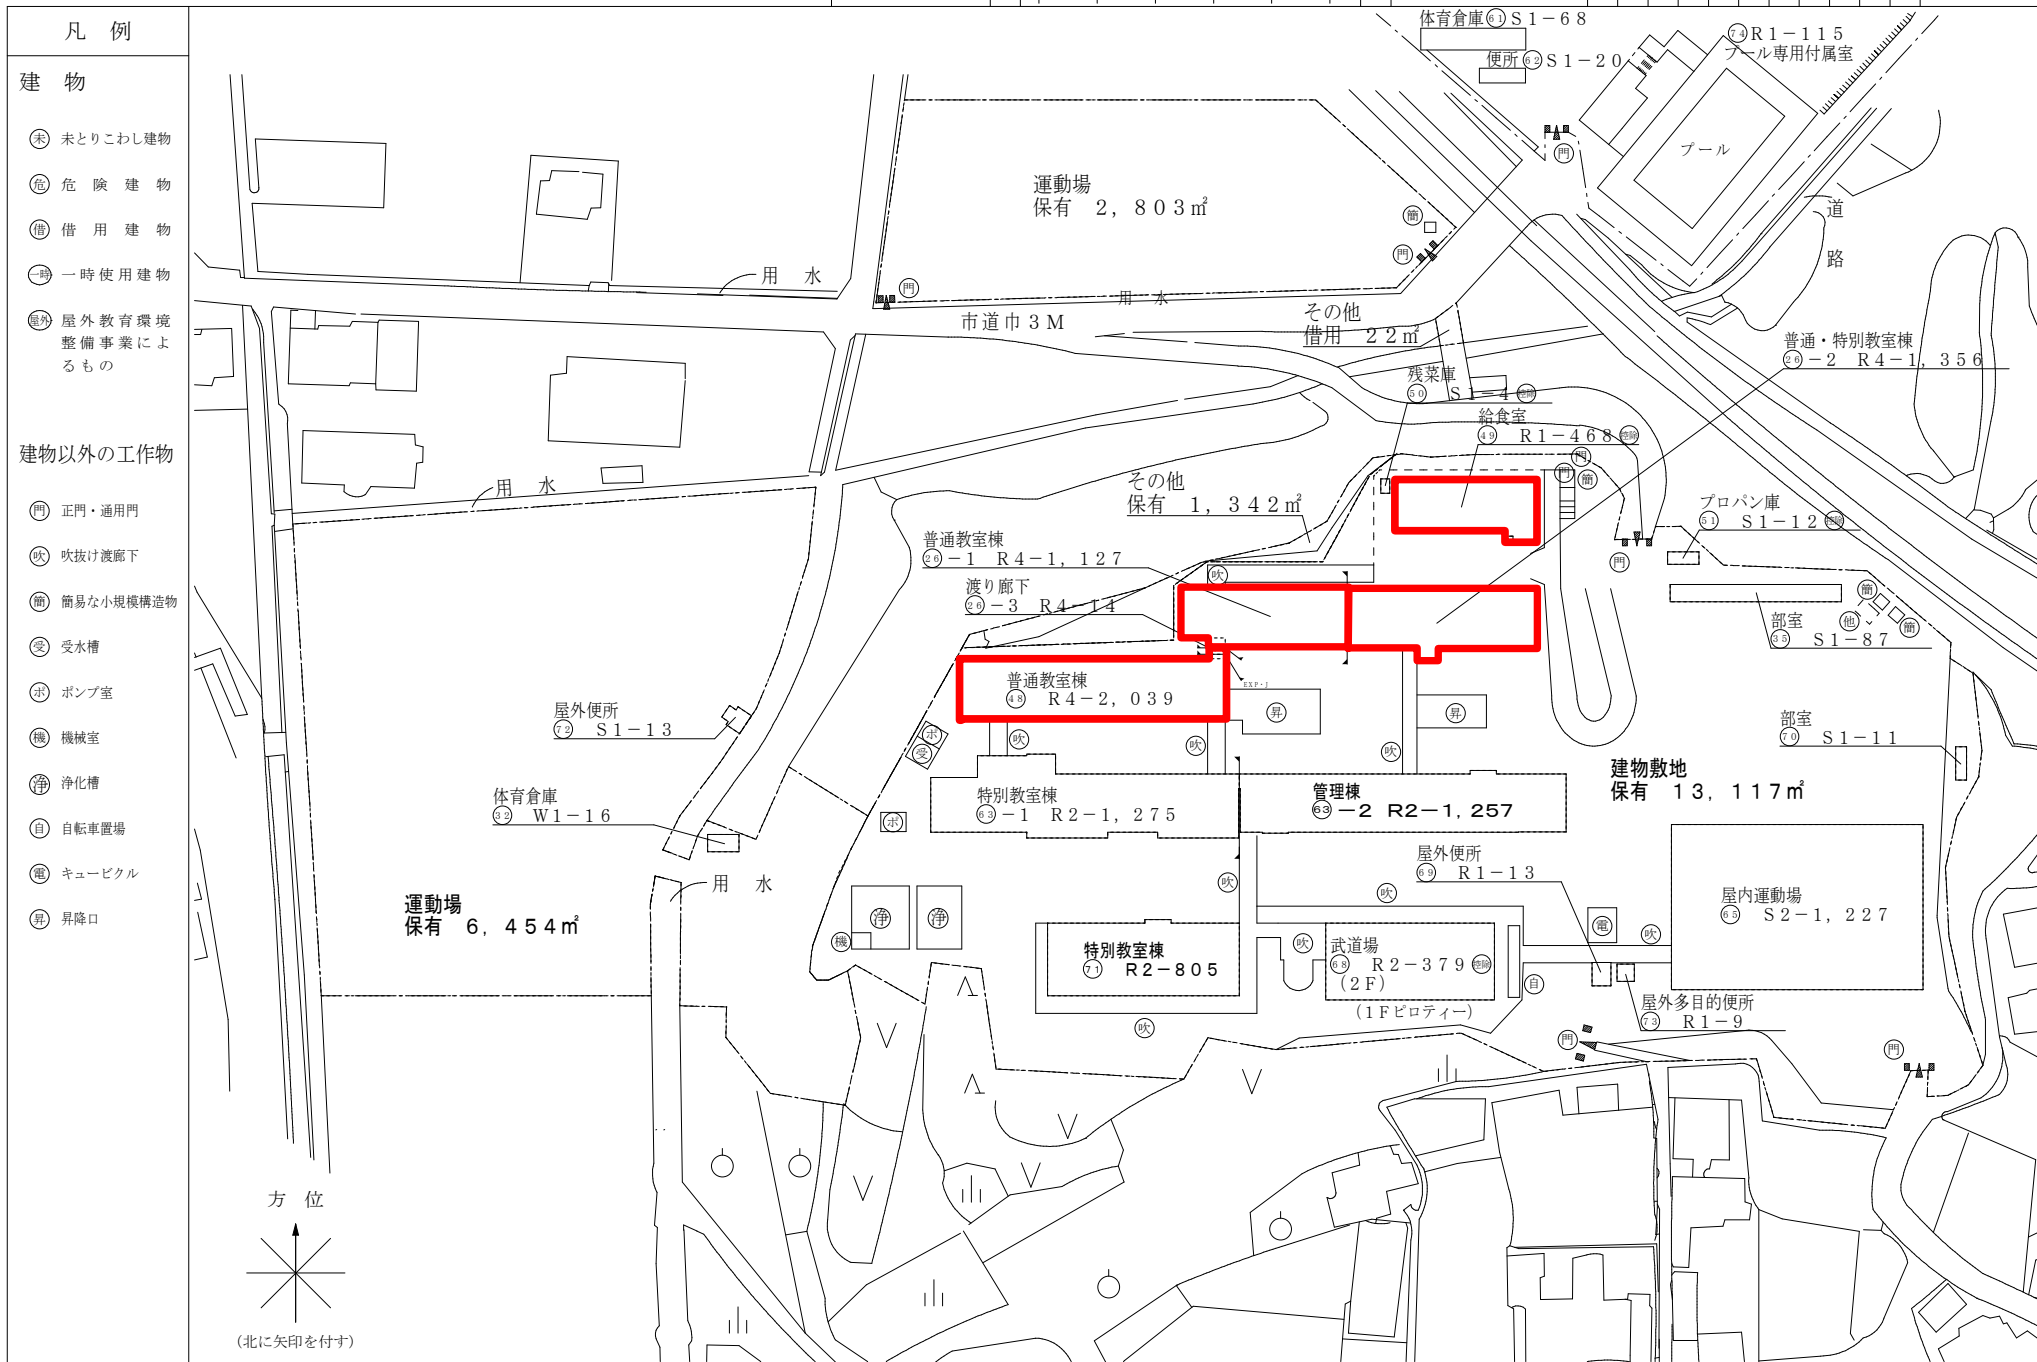

(令和7年度)

平面図

縮尺

1/600 (A4)

学校名

旭東中学校

調査番号

(都道府県)

(市町村)



(学 校)

整理番号


0147-4

○: 検体採取想定箇所


地 階

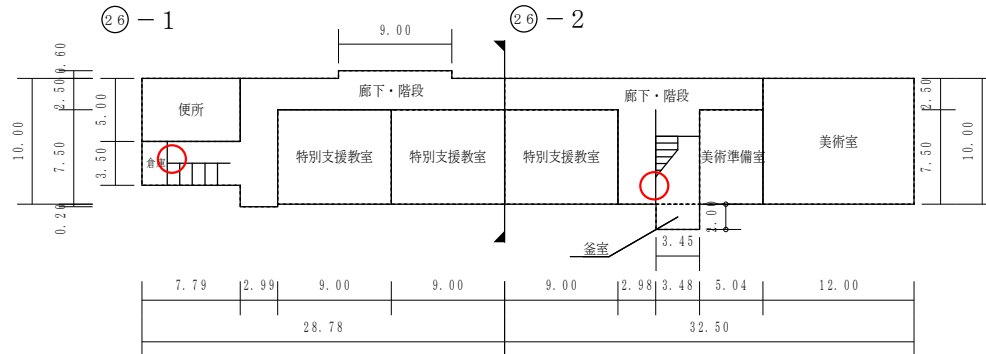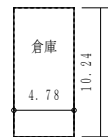


1 階

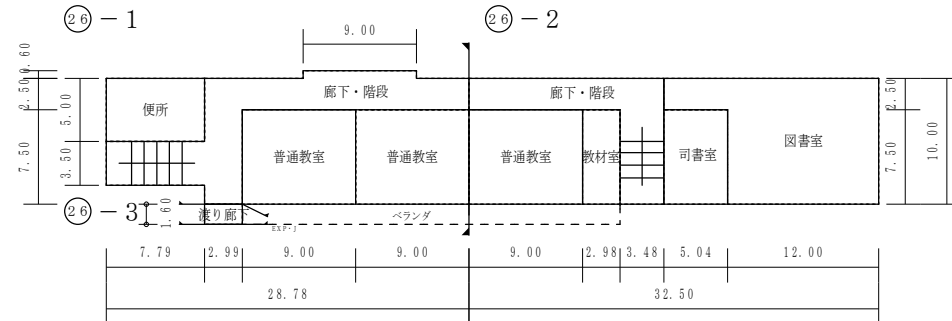

3 階

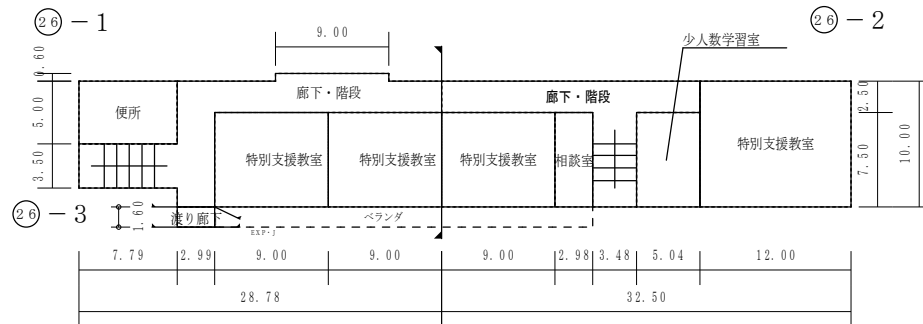

2 階

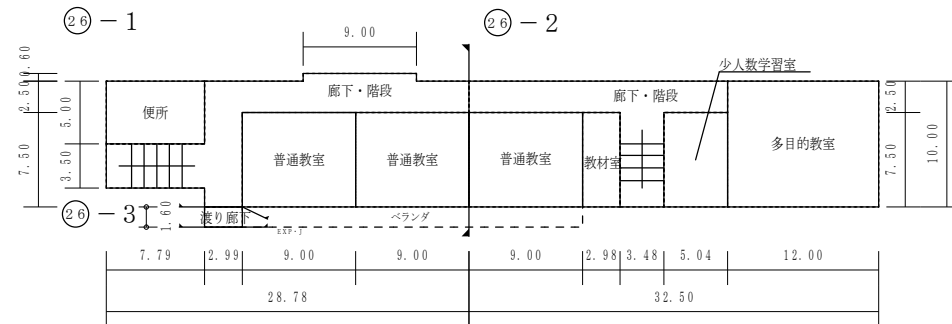

4 階



(令和7年度)

平面図

縮尺

1/600 (A4)

学校名

旭東中学校

調査番号

(都道府県)

(市町村)



(学 校)

整理番号


0147-5

○：検体採取想定箇所


1 階

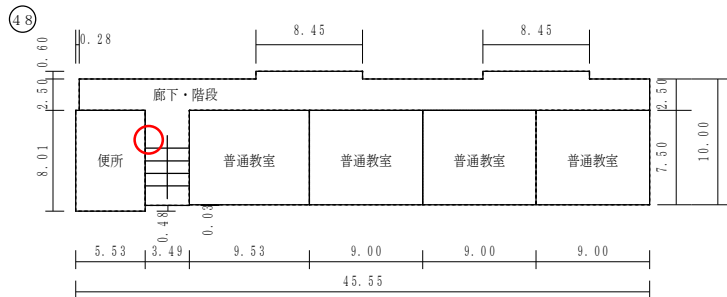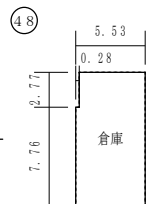


1 階

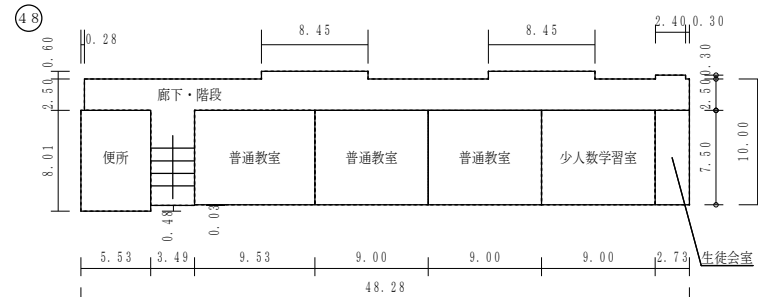


3 階

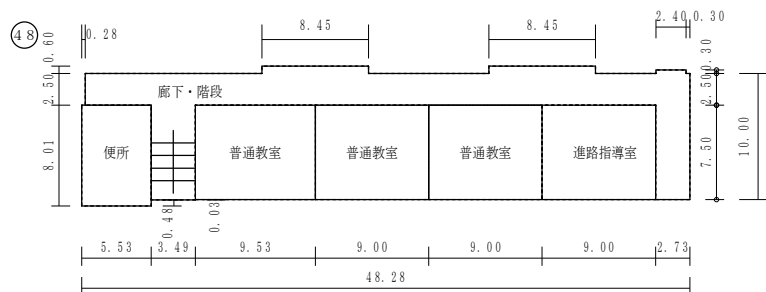

2 階

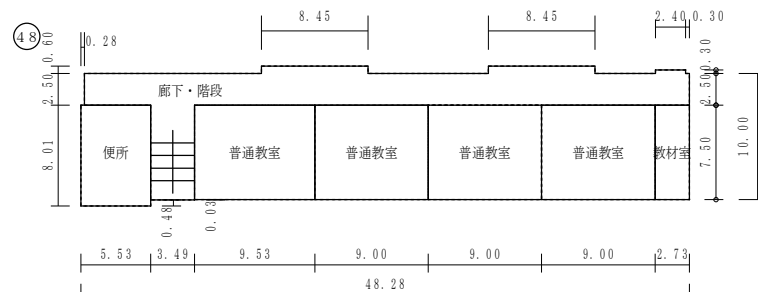

4 階

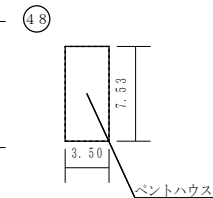

(令和7年度)

平面図

縮尺

1/600 (A4)

学校名

旭東中学校

調査番号

(都道府県)
33

(市町村)
201

(学 校)
3610

整理番号

0147-7

○：検体採取想定箇所


地 階

1 階

保有控除
プール専用付属室 115.46㎡
給食室 242.26㎡


(令和7年度)

施設の配置図	縮尺	1/1300 (A4)	学校名	旭操小学校	調査番号	(都道府県)	(市町村)	(学 校)	整理番号
						33	201	0049	

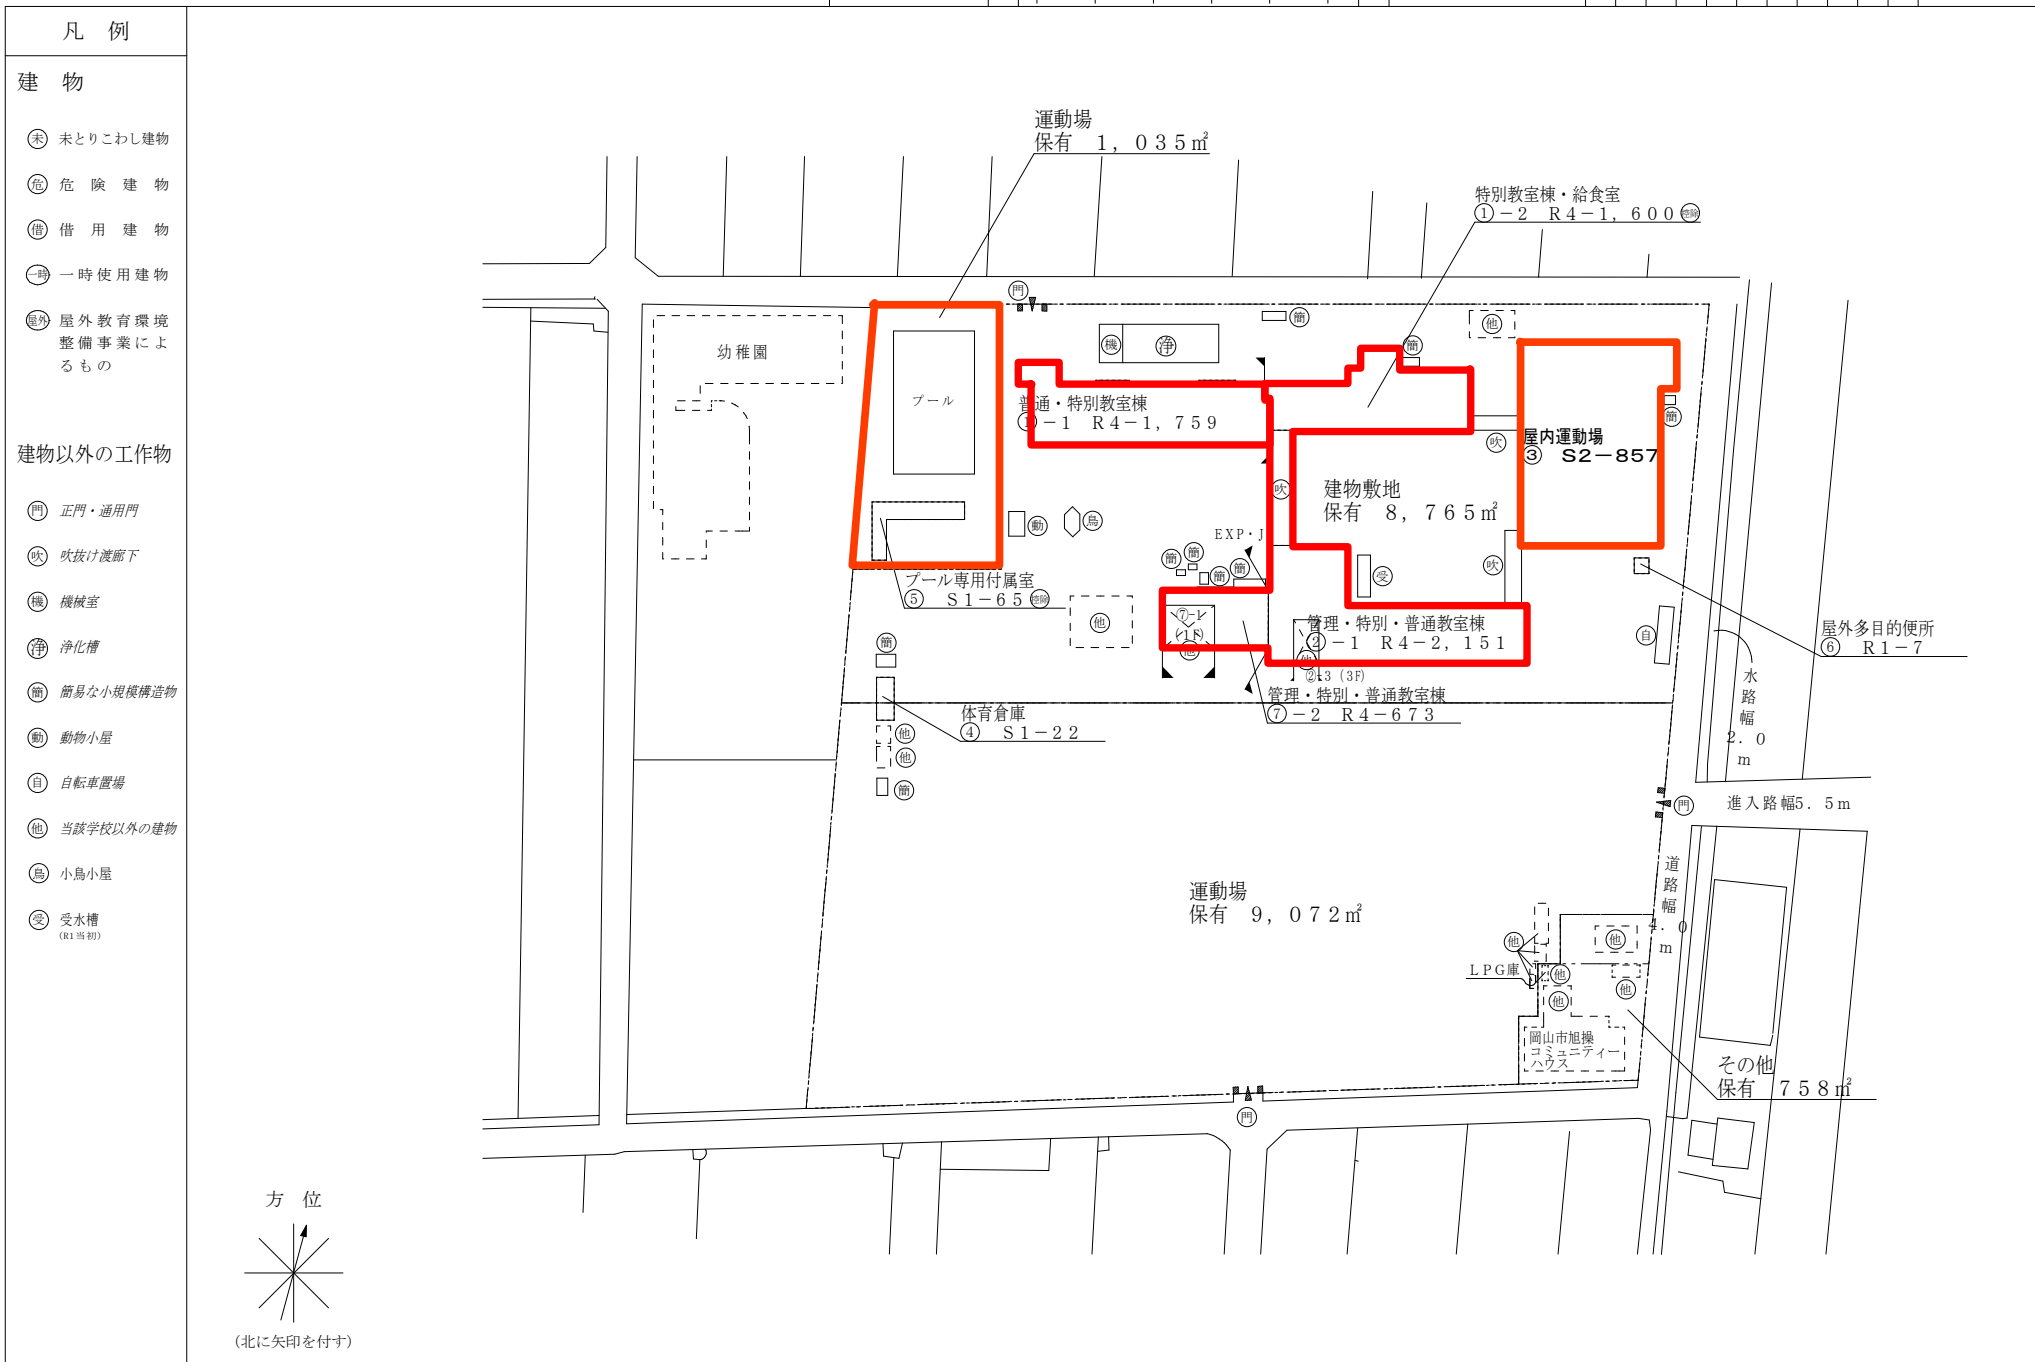


(令和7年度)

平 面 図	縮 尺	1 / 6 0 0 (A4) 05101520 m	学 校 名	旭操小学校	調 査 番 号	(都道府県)	(市町村)	(学 校)	整 理 番 号	1 1 9 7 - 2
					3 3	2 0 1	0 0 4 9			

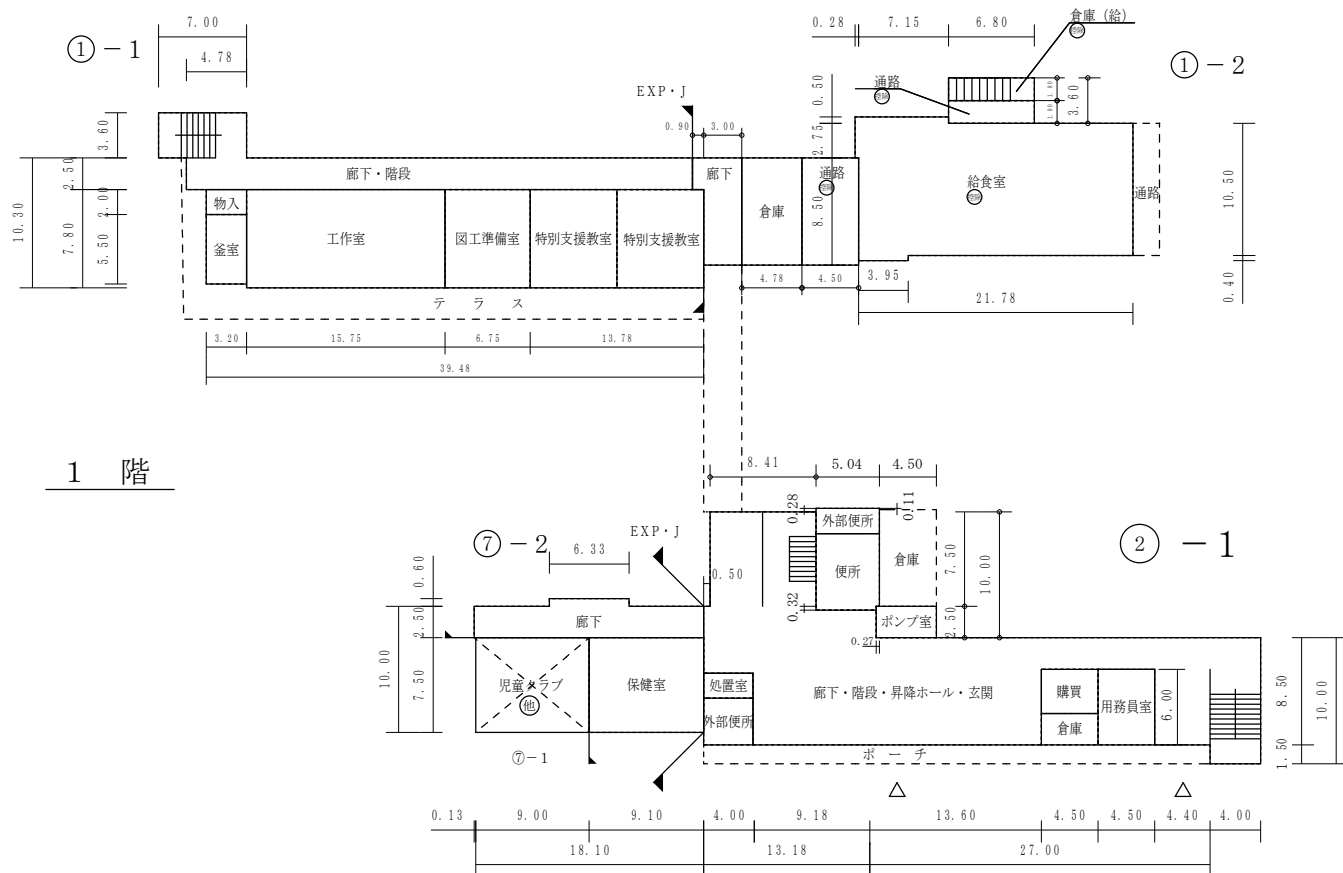


保有控除
給食室 297.48㎡

平 面 図	縮 尺	$1/600$ (A4) 	学校名	旭操小学校	調査番号	(都道府県)	(市町村)	(学 校)	整理番号	
					33	20	1	0049		
										1197-3

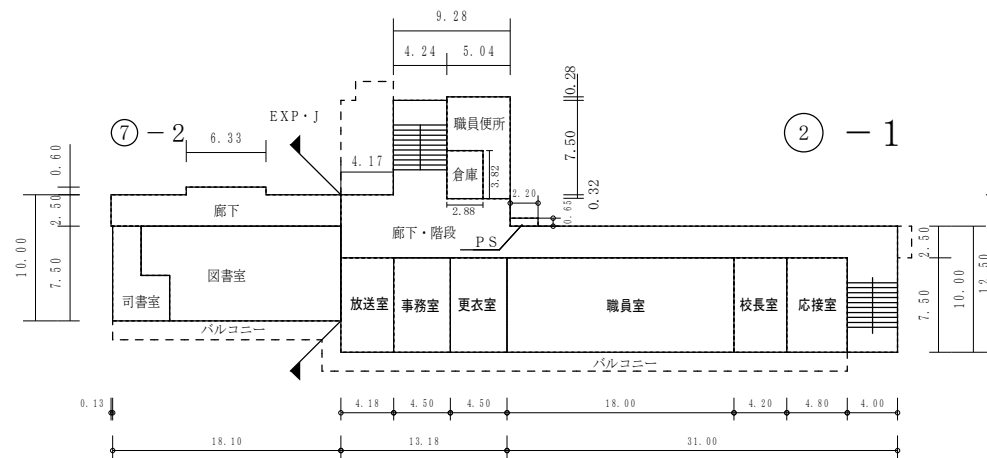


(令和7年度)

平 面 図	縮 尺	1 / 6 0 0 (A 4)	学 校 名	旭操小学校	調 査 番 号	(都道府県)	(市町村)	(学 校)	整 理 番 号	1 1 9 7 - 4
					3 3	2 0	1 0	0 4		

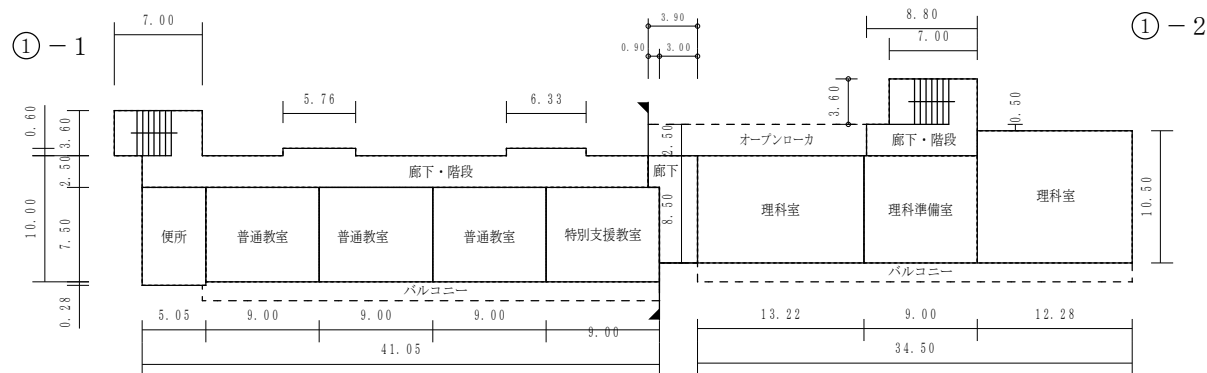


3 階

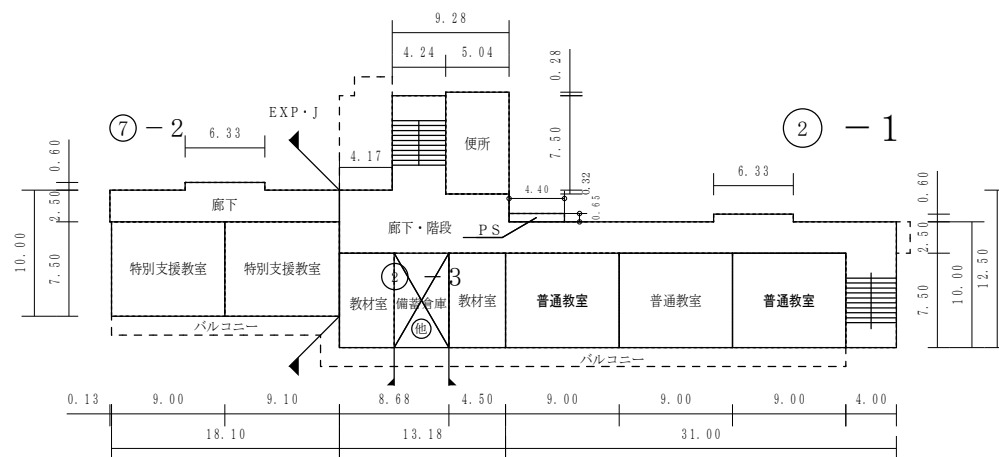


(令和7年度)

平 面 図	縮 尺	1 / 6 0 0 (A4) 0 5 1.0 1.5 2.0 m	学 校 名	旭操小学校	調 査 番 号	(都道府県)	(市町村)	(学 校)	整 理 番 号	1 1 9 7 - 5
					33	201	0049			

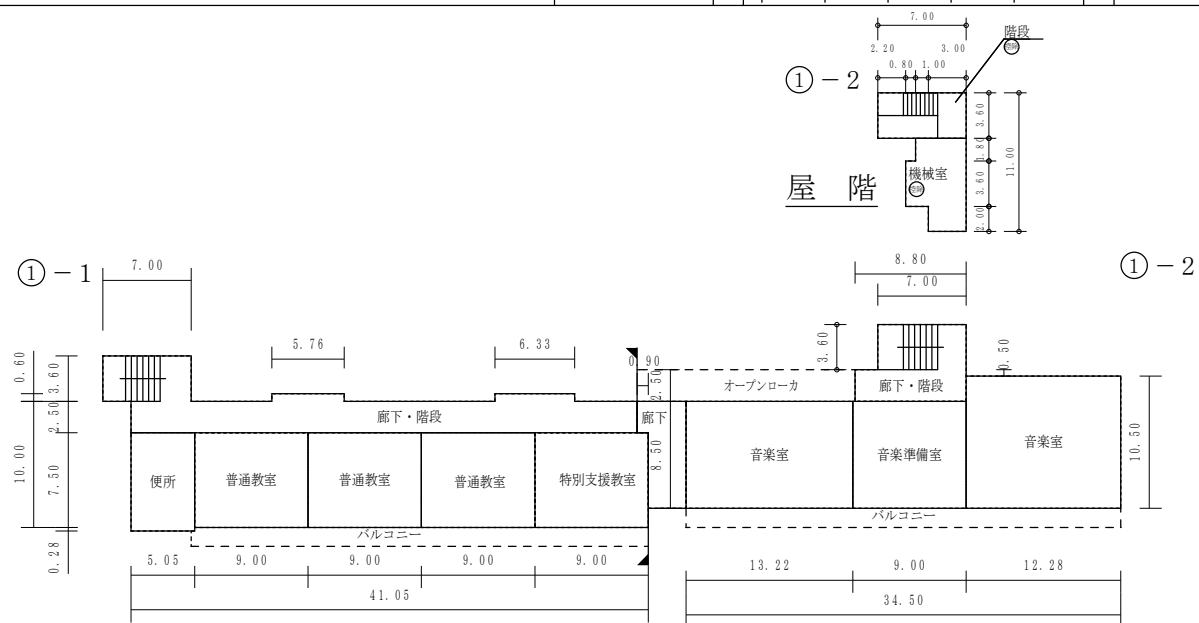

4 階

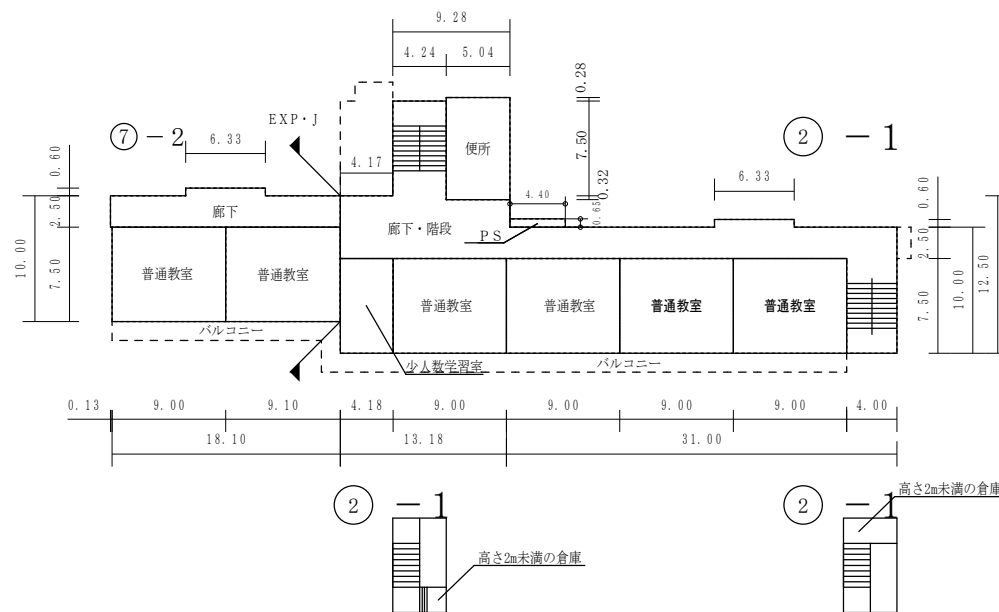

保有控除
給食室 55.68㎡

(令和7年度)

平面図

縮尺

1/600 (A4)

学校名

旭操小学校

調査番号


33

201





0049

整理番号

1197-6

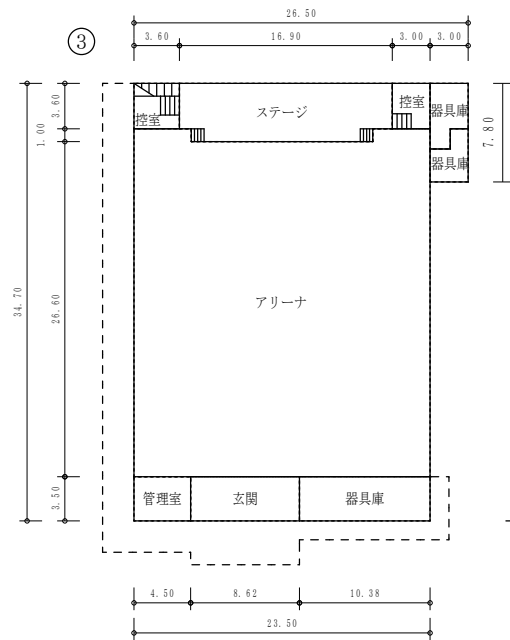

1 階

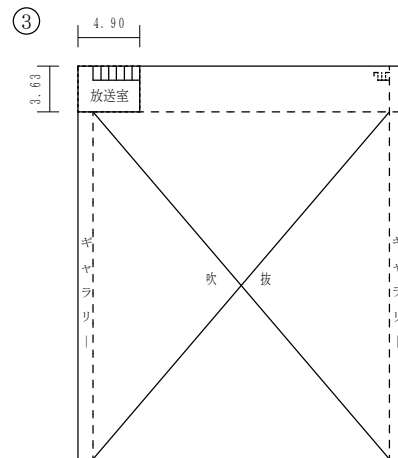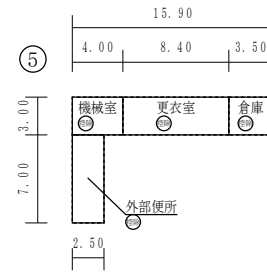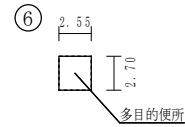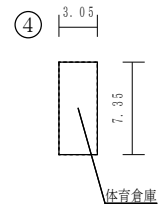


2 階

保有控除
プール専用付属室 65.20㎡


(令和7年度)

施設の配置図	縮尺	1/1300 (A4)	学校名	旭東小学校	調査番号	(都道府県)	(市町村)	(学 校)	整理番号	0067-1
					33	20	10	015		

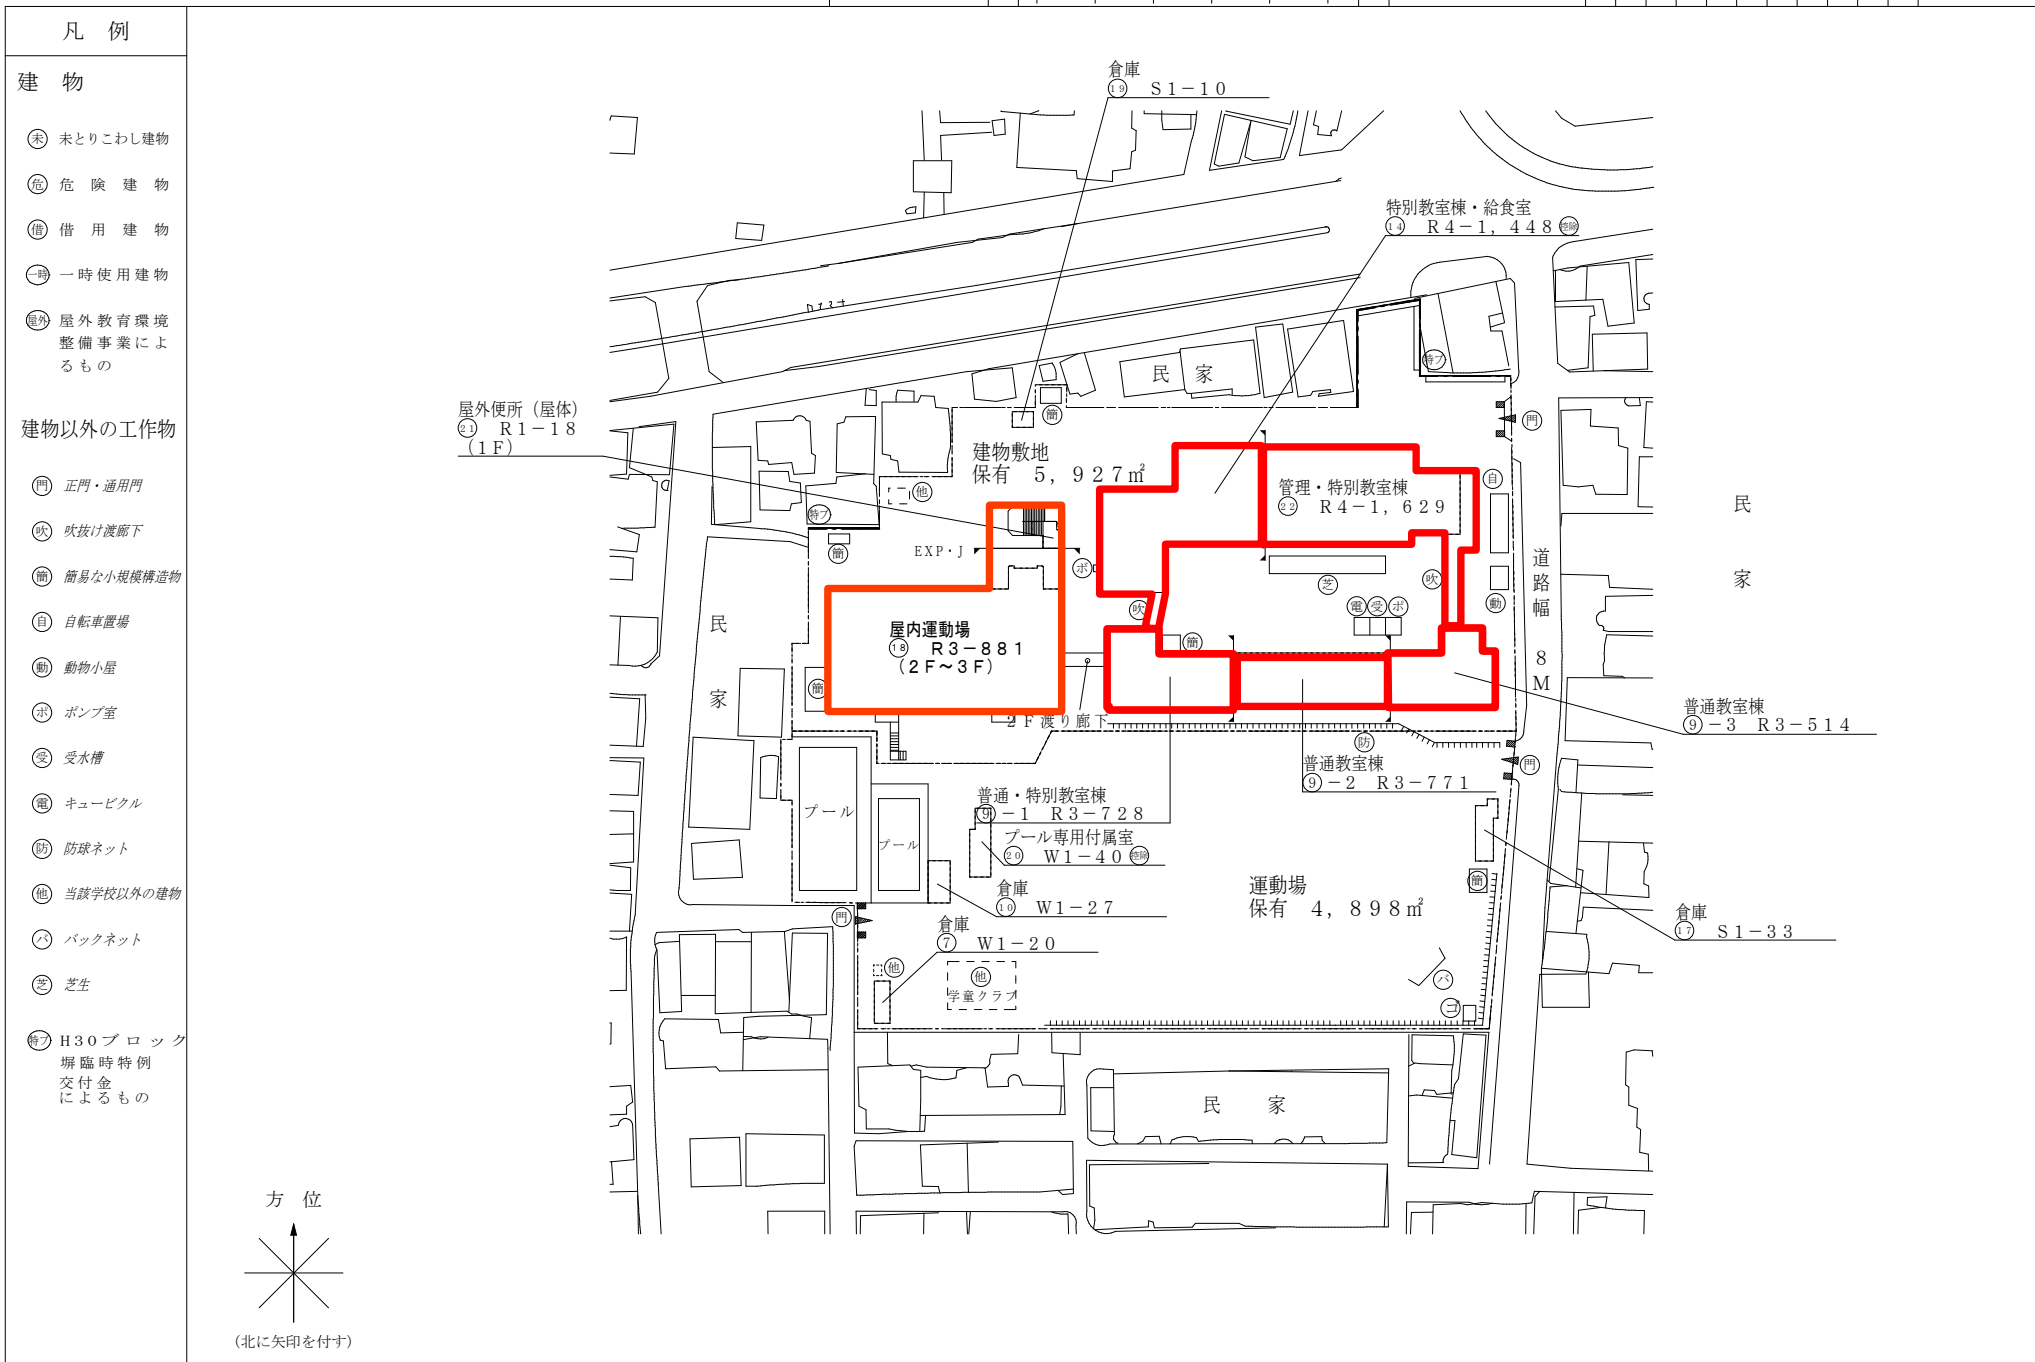


平 面 図	縮 尺		学 校 名	旭東小学校	調 査 番 号	(都道府県)	(市町村)	(学 校)	整 理 番 号	0 0 6 7 - 2
					33	201	00115			


1 階

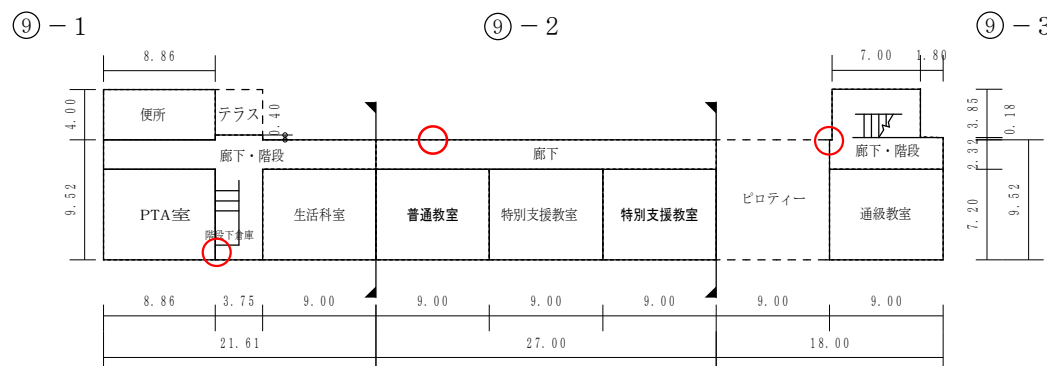

2 階

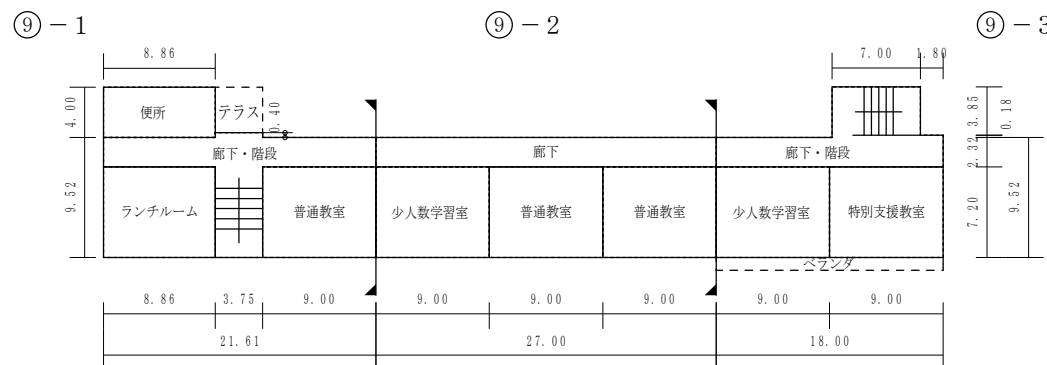

3 階

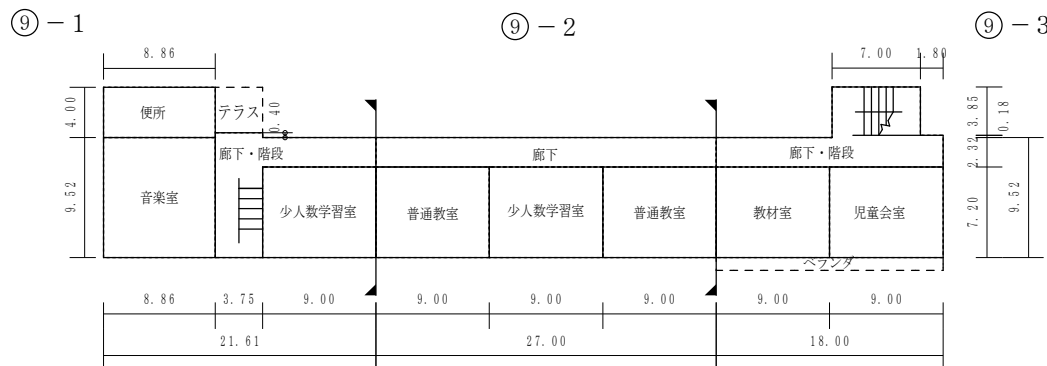

通級教室 65m²

(令和7年度)

平面図

縮尺

1/600 (A4)

学校名

旭東小学校

調査番号

33





201

0015

整理番号

0067-3

○：検体採取想定箇所

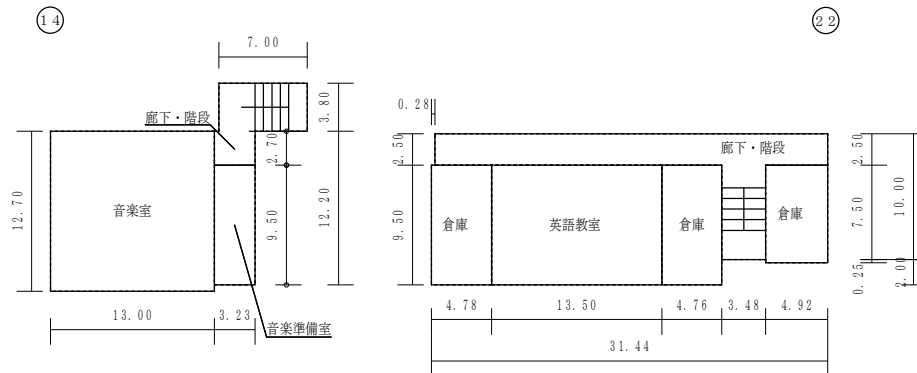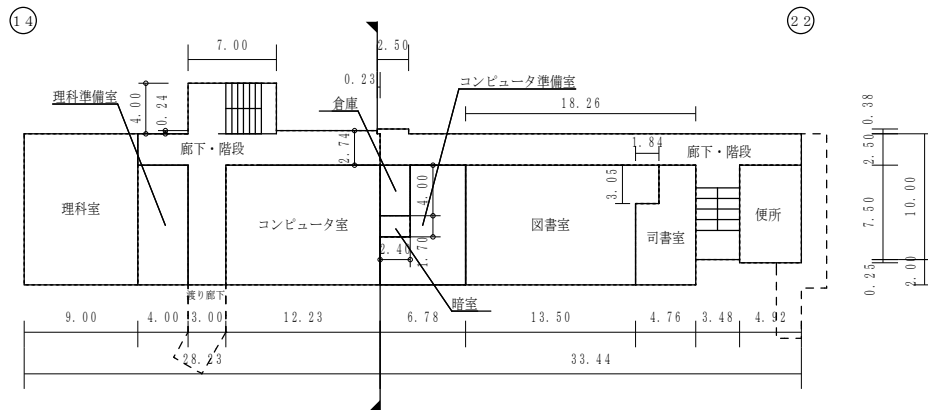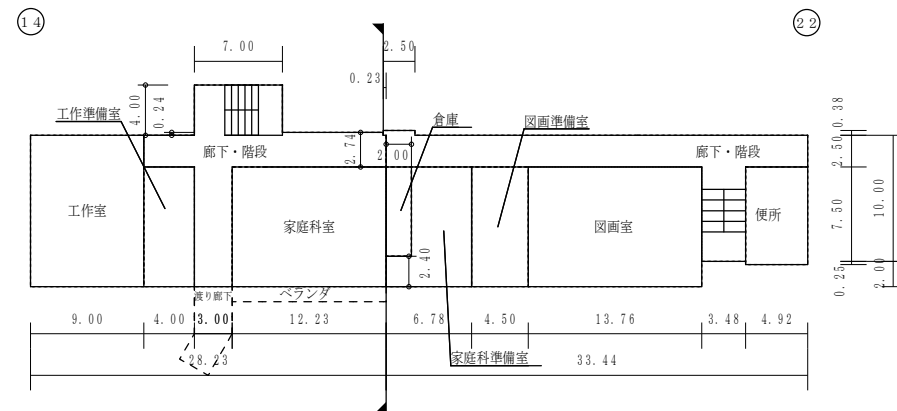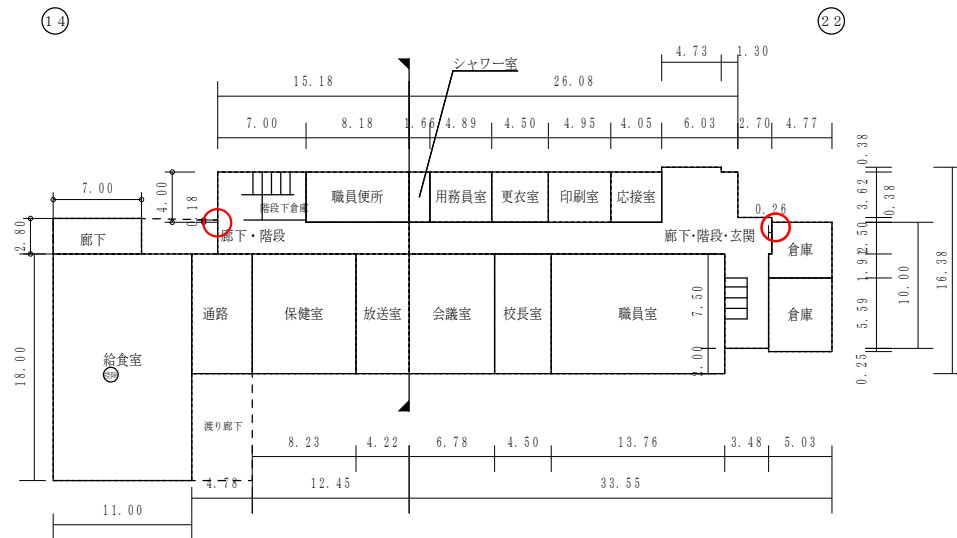

保有控除
給食室 198.00m²

(令和7年度)

平面図

縮尺

1/600 (A4)

学校名

旭東小学校

調査番号

(都道府県)

(市町村)

(学校)

整理番号

0067-4

○: 検体採取想定箇所

1 階

旭東幼稚園

2 階

アリーナ

3 階

吹抜


保有控除
プール専用付属室 39.75㎡

施設の配置図	縮尺		学校名	旭竜小学校	調査番号	(都道府県)	(市町村)	(学 校)	整理番号	1178-1
					33	201	0046			


建 物

- ⑦ 未とりこわし建物
- ⑧ 危険建物
- ⑨ 借用建物
- ⑩ 一時使用建物
- ⑪ 屋外教育環境整備事業によるもの

- ① 正門・通用門
- ② 吹抜け渡廊下
- ③ キュービクル
- ④ 浄化槽
- ⑤ ゴミ置場
- ⑥ 焼却炉
- ⑦ 防球ネット
- ⑧ 造形砂場
- ⑨ 簡易な小規模構造物
- ⑩ 当該学校以外の建物
- ⑪ 自転車置場

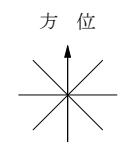



(北に矢印を付す)

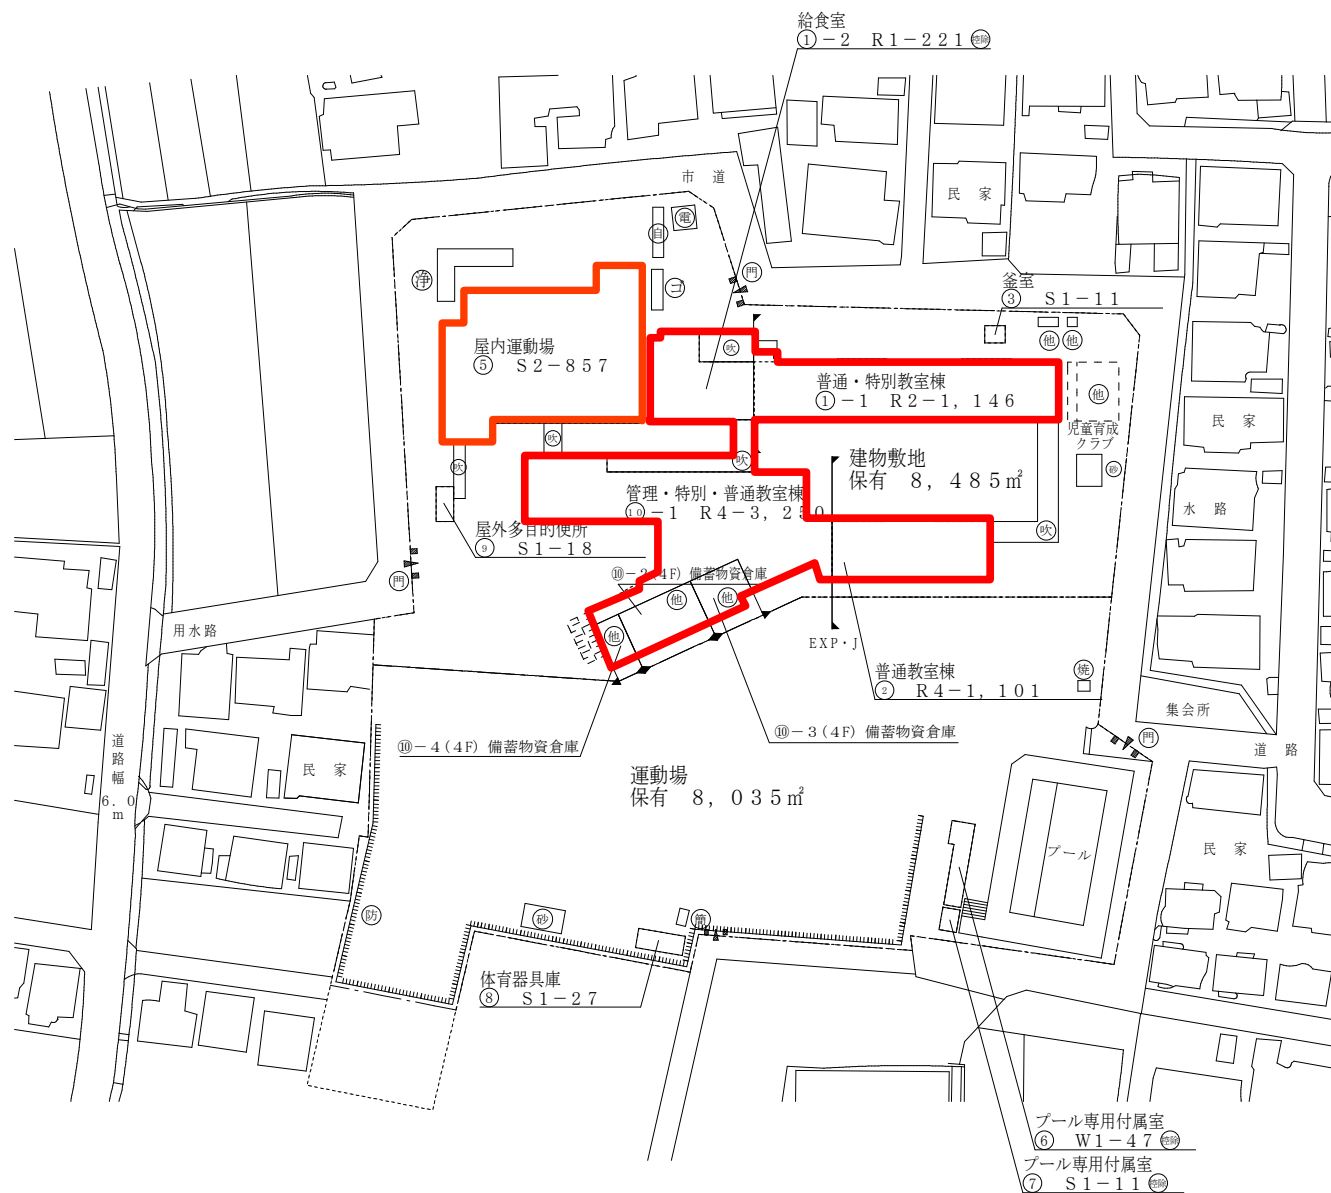

(令和7年度)

平面図	縮尺	1/600 (A4)	学校名	旭竜小学校	調査番号	(都道府県)	(市町村)	(学 校)	整理番号	1178-2
					33	20	10	046		

○：検体採取想定箇所

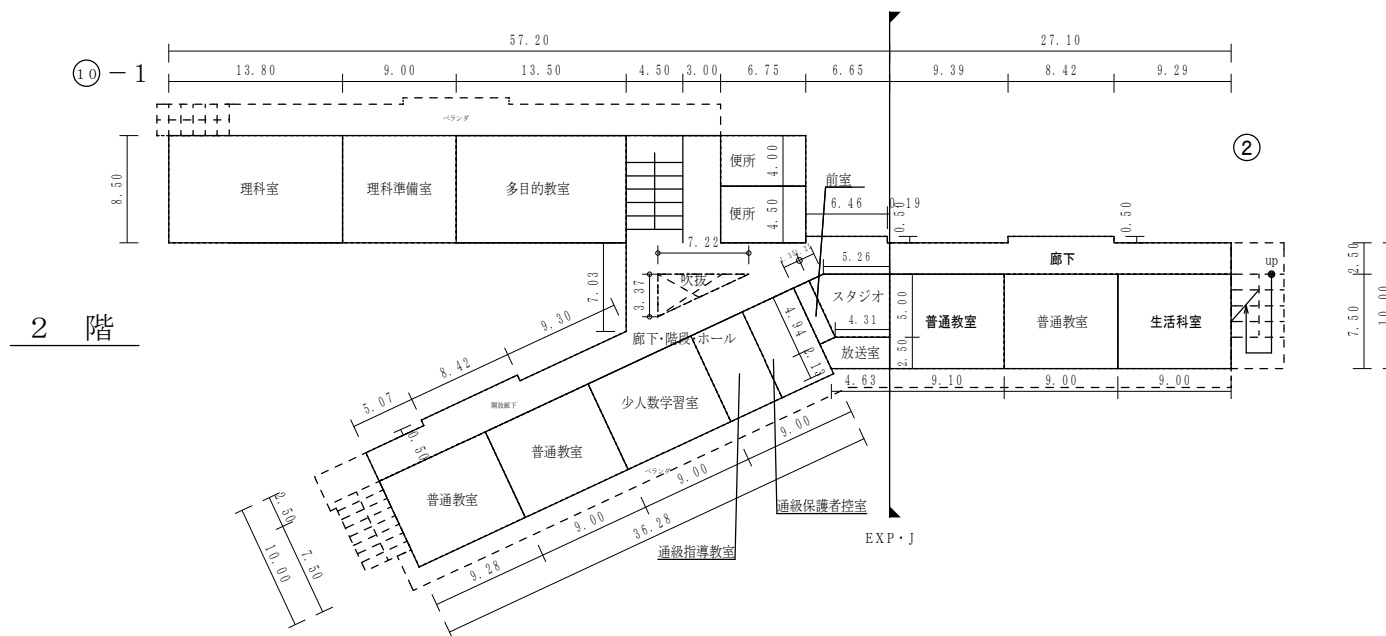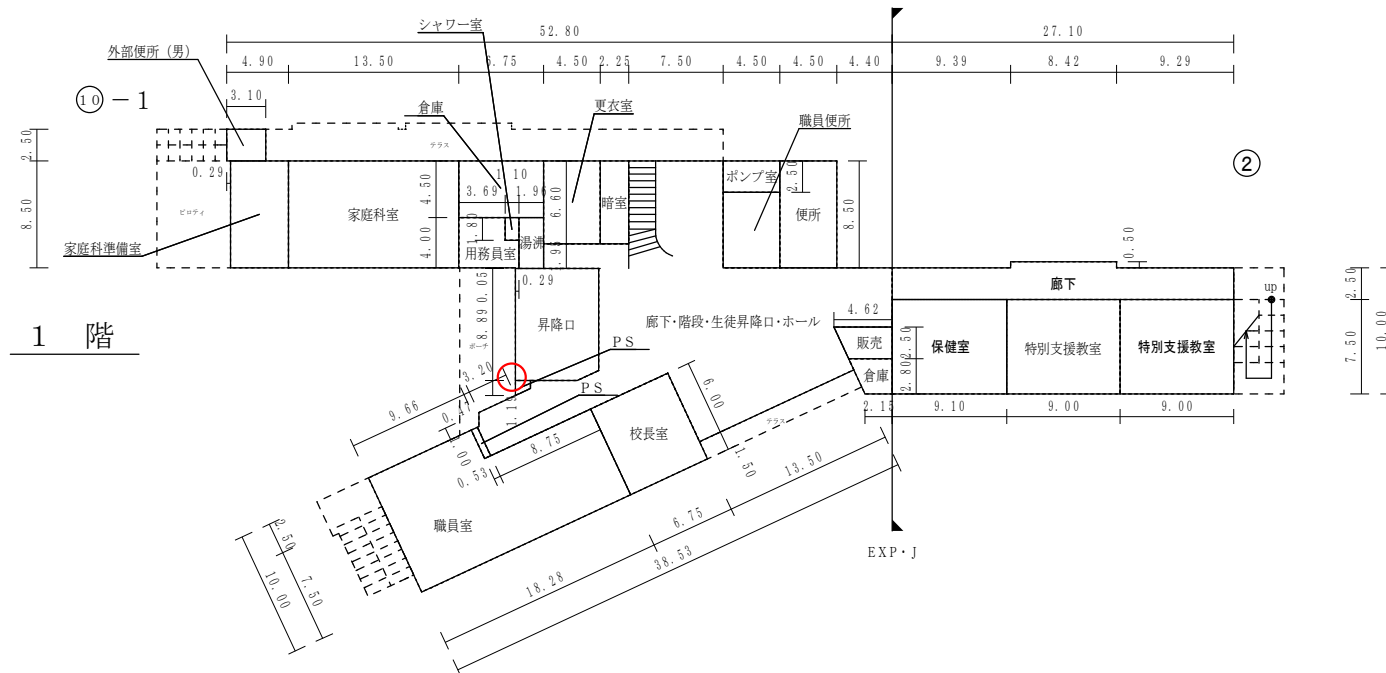

通級教室 34㎡

(令和7年度)

平面図

縮尺

1/600 (A4)

0 5 10 15 20 m

学校名

旭竜小学校

調査番号




(都道府県)

(市町村)

(学 校)






整理番号

1178-4

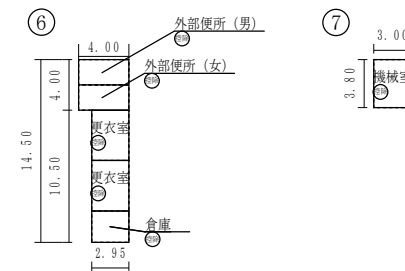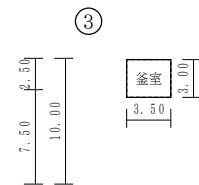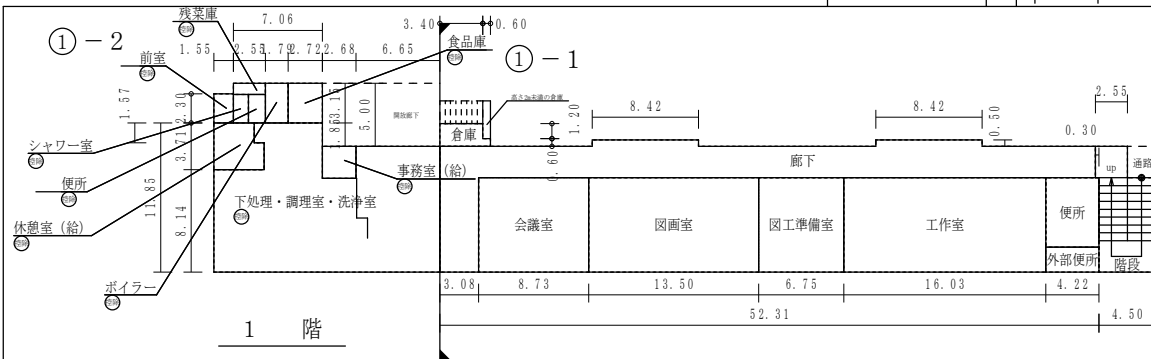

○：検体採取想定箇所

2 階

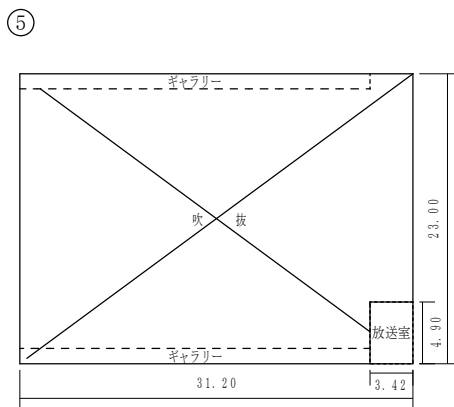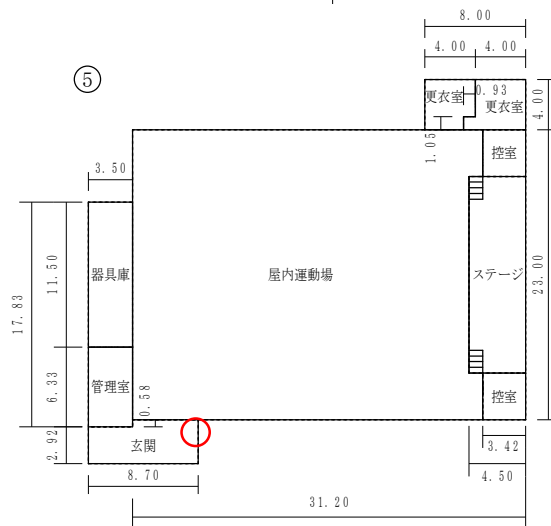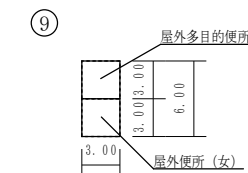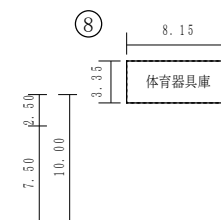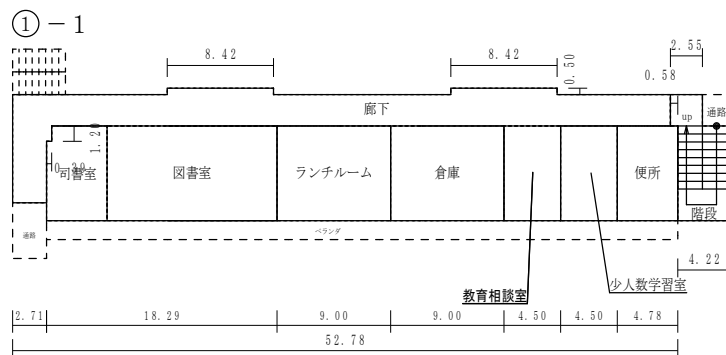

保有控除
プール専用付属室 58.38㎡
給食室 221.13㎡

(令和7年度)

施設の配置図	縮尺	1 / 1300 (A4)	学校名	芥子山小学校	調査番号	(都道府県)	(市町村)	(学 校)	整理番号
						33	201	0339	
						1198-1			

凡 例


建 物

- 未 未とりこわし建物
- 危 危険建物
- 借 借用建物
- 一 一時使用建物
- 屋外 屋外教育環境整備事業によるもの


建物以外の工作物

- 門 正門・通用門
- 吹 吹抜け渡廊下
- 電 キュービクル
- 受 受水槽
- ボ ポンプ室
- フ プロパン庫
- 動 動物小屋
- ゴ ゴミ置場
- 自 自転車置場
- 造 造形砂場
- 浄 浄化槽
- 機 機械室
- 防 防球ネット
- 簡 簡易な小規模構造物
- 他 当該学校以外の建物
- 倉 倉庫

○：検体採取想定箇所

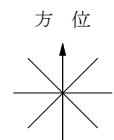


(北に矢印を付す)

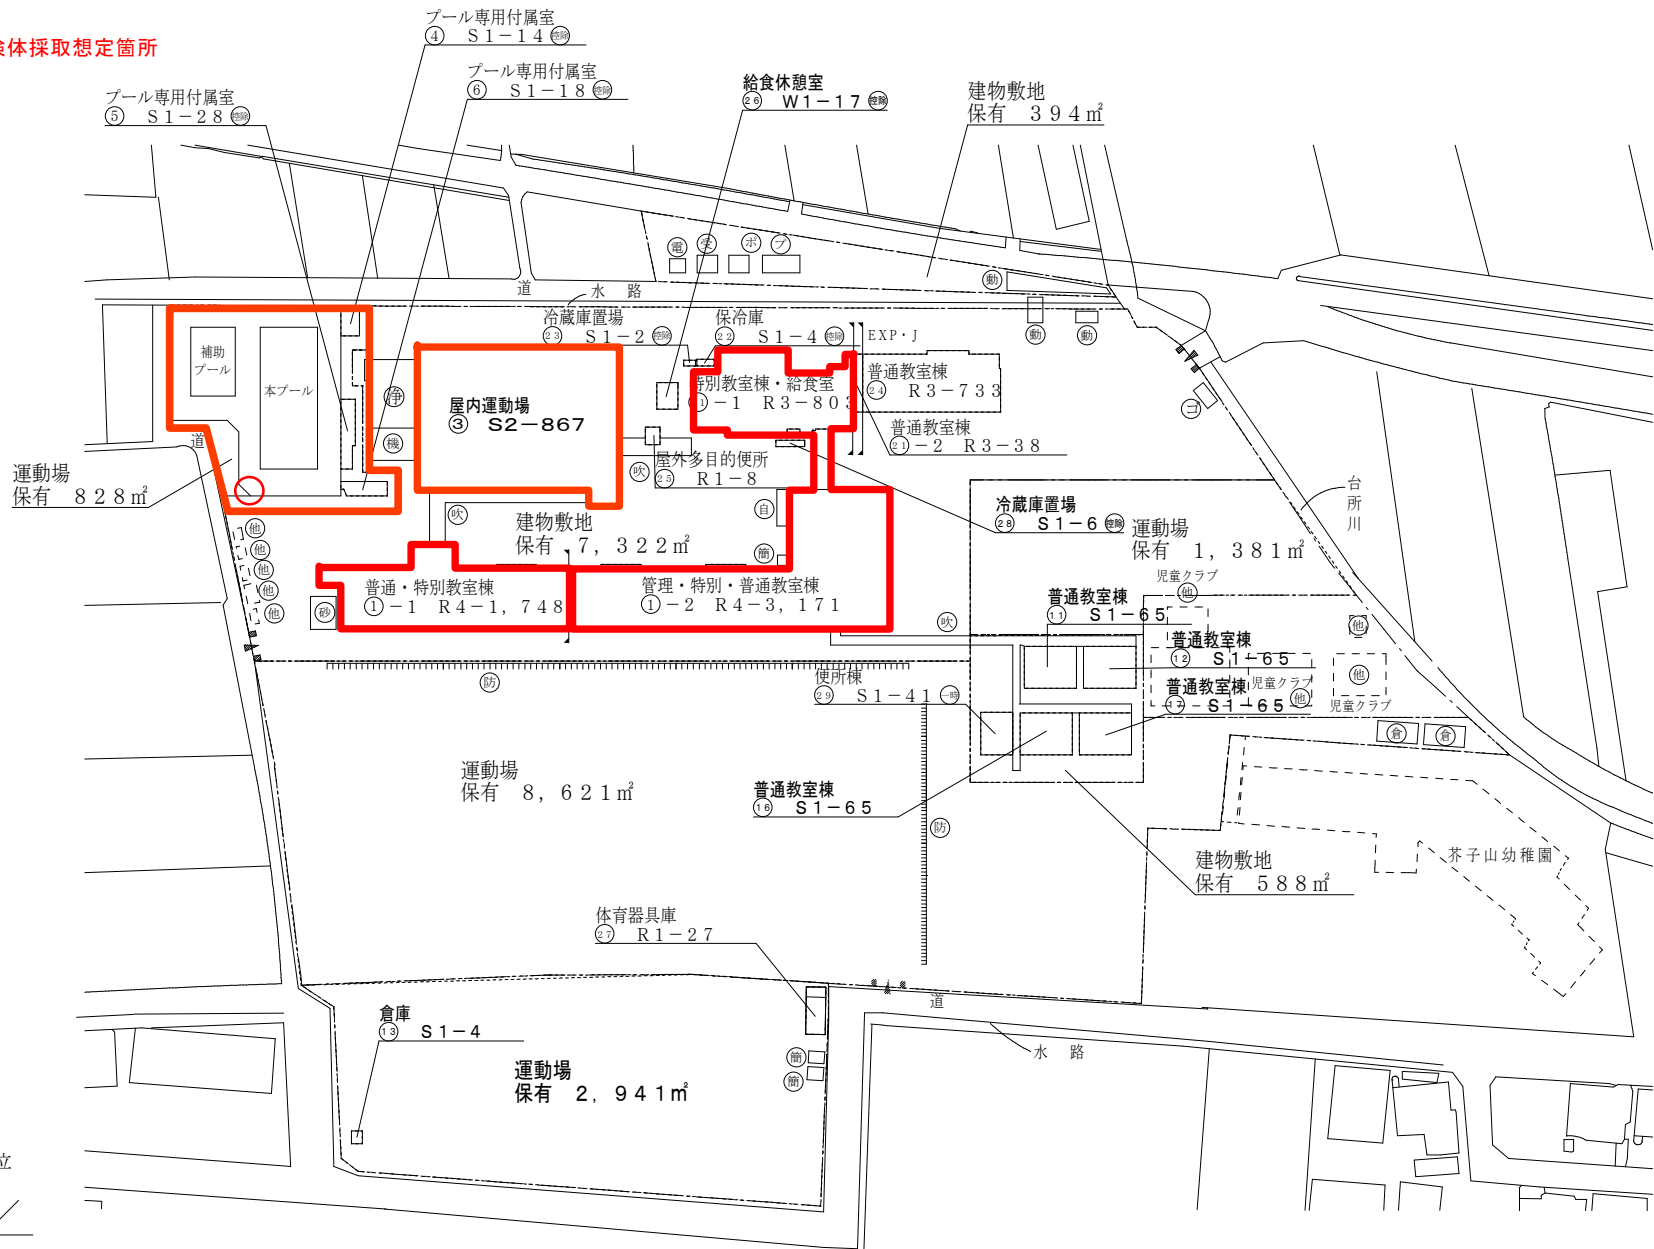

(令和7年度)

平面図	縮尺	1/600 (A4)	学校名	芥子山小学校	調査番号	(都道府県)	(市町村)	(学 校)	整理番号	1198-2
					313	201	0339			



○：検体採取想定箇所

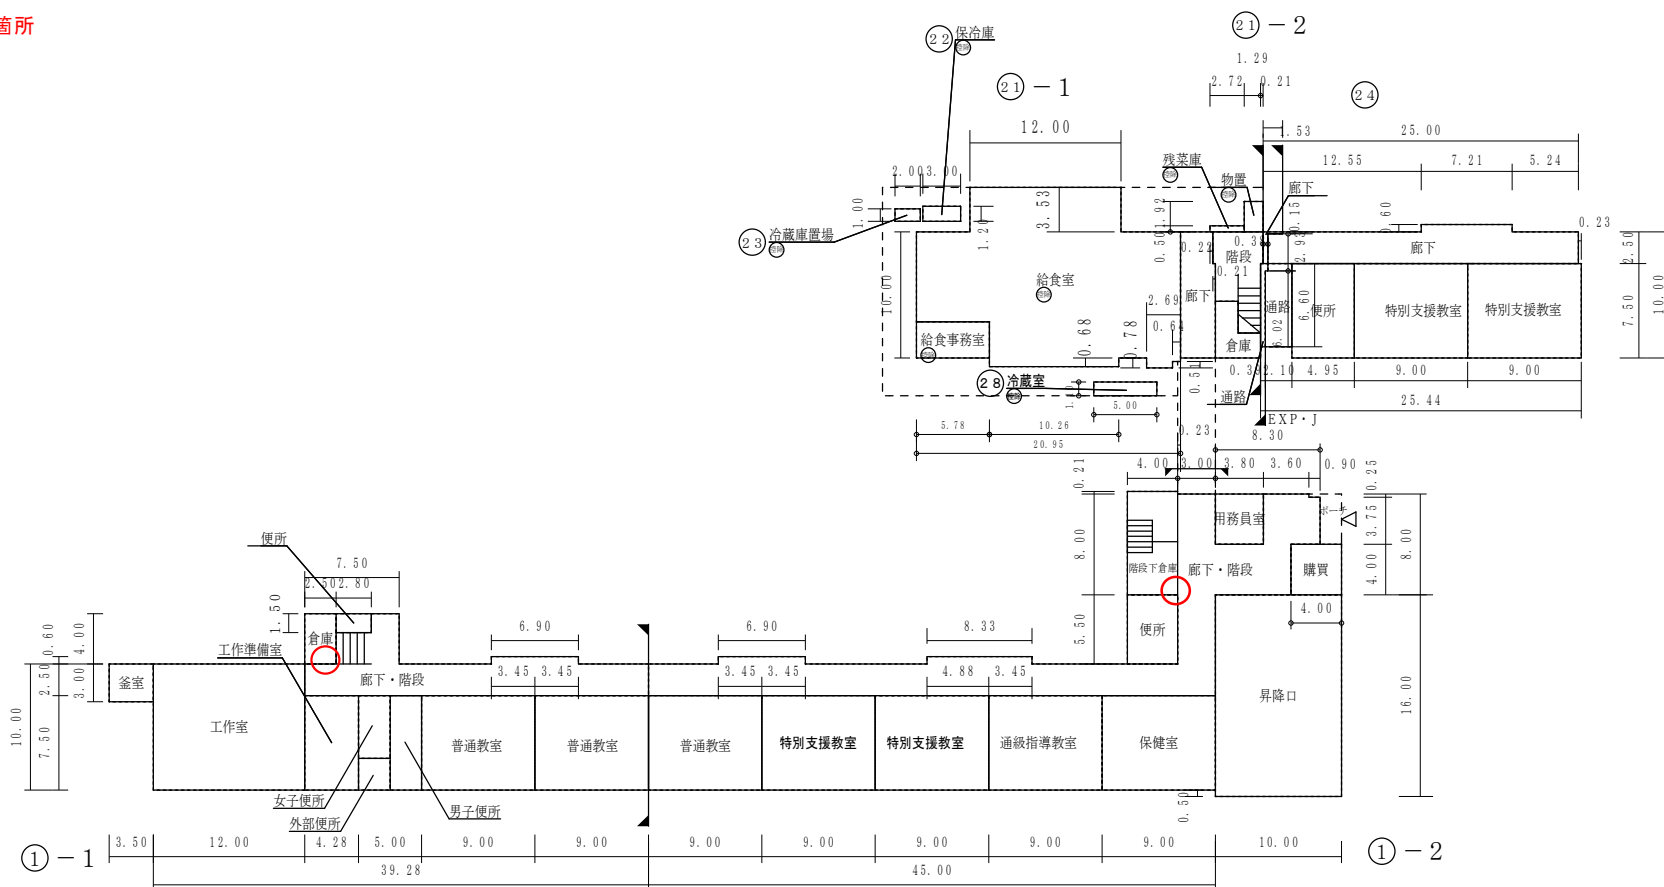

(令和7年度)


平 面 図	縮 尺	1 / 6 0 0 (A4)	学 校 名	芥子山小学校	調 査 番 号	(都道府県)	(市町村)	(学 校)	整 理 番 号	1 1 9 8 - 6
					3 3	2 0 1	0 3 3 9			

○：検体採取想定箇所








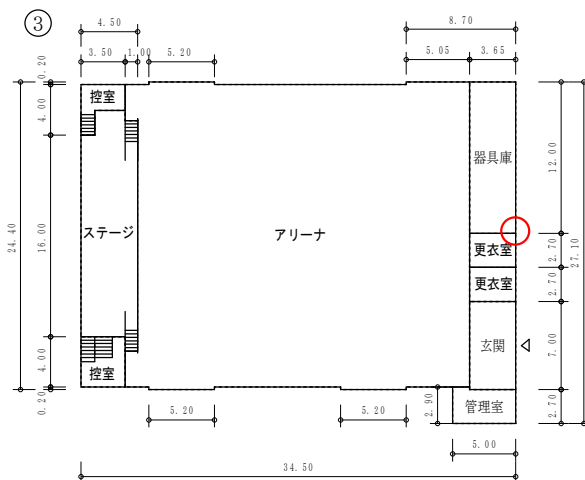
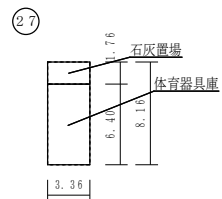


1 階

③

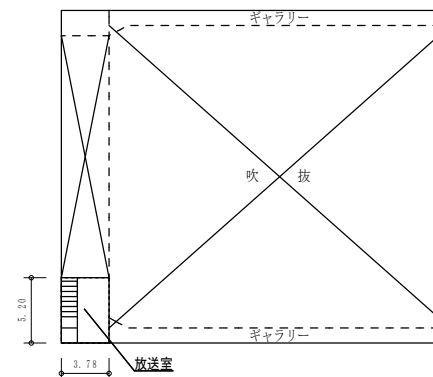

2 階

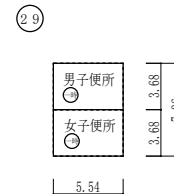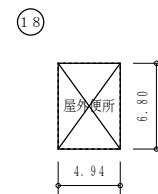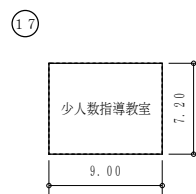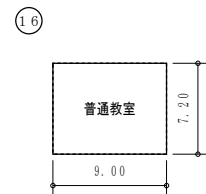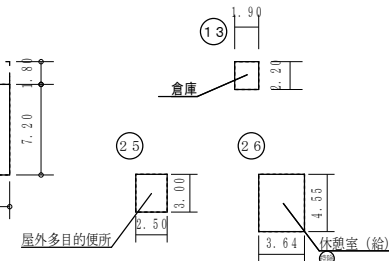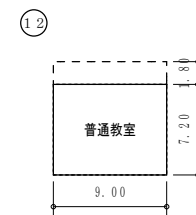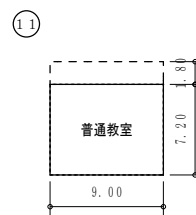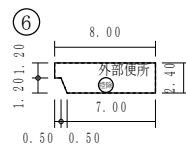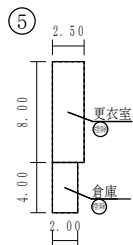

保有控除
プール専用付属室 60.70㎡
給食室 16.56㎡

(令和7年度)

施設の配置図	縮尺	1/1300 (A4)	学校名	古都小学校	調査番号	(都道府県)	(市町村)	(学 校)	整理番号	0097-1
					33	20	10	195		


凡 例

建 物


- 未 未とりこわし建物
- 危 危険建物
- 借 借用建物
- 一 一時使用建物
- 屋外 屋外教育環境整備事業によるもの

建物以外の工作物

- 門 正門・通用門
- 吹 吹抜け渡廊下
- 自 自転車置場
- 簡 簡易な小規模構造物
- ボ ポンプ室
- フ プロパン庫
- 動 動物小屋
- 他 当該学校以外の建物
- 砂 造形砂場
- 浄 浄化槽

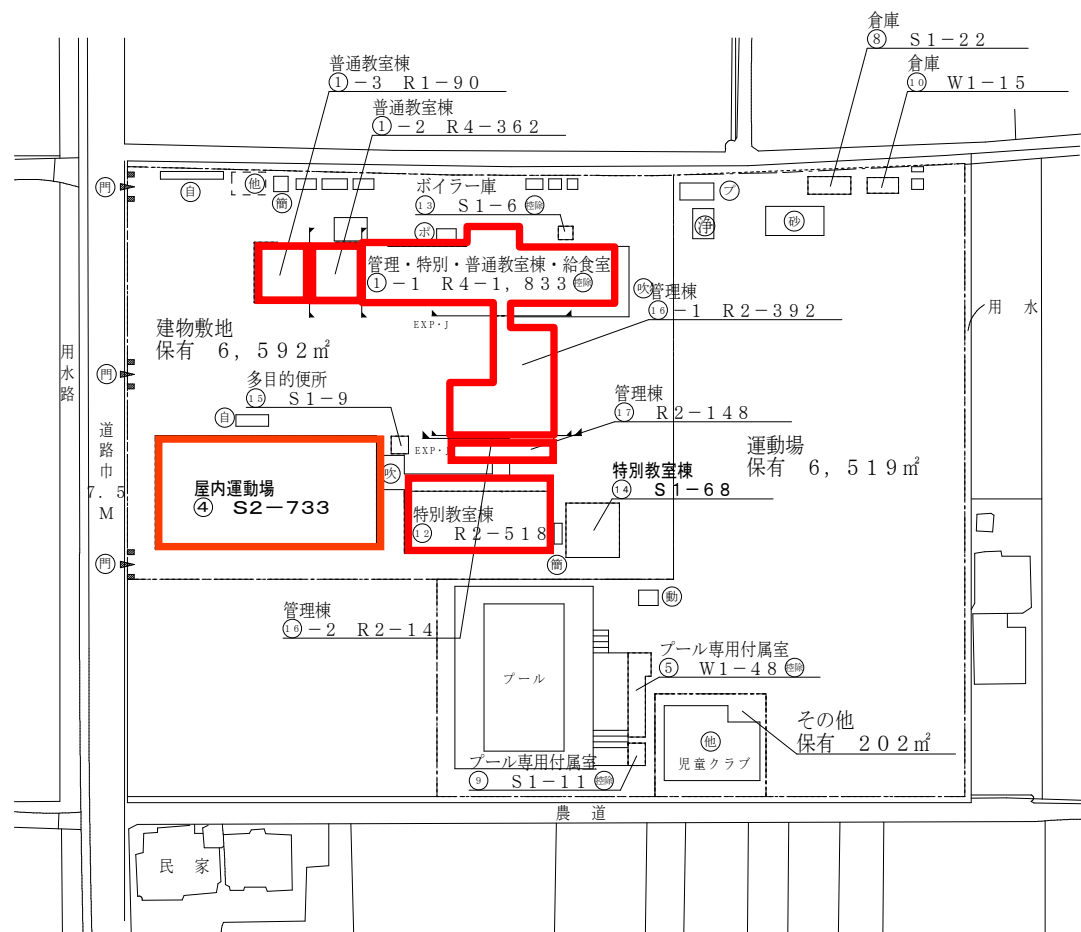

方 位

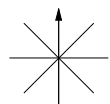

(北に矢印を付す)

(令和7年度)

平面図

縮尺

1/600 (A4)

学校名

古都小学校

調査番号

(都道府県) 33 (市町村) 201 (学 校) 0195

整理番号


0097-2

○: 検体採取想定箇所

①-3

①-2


①-1

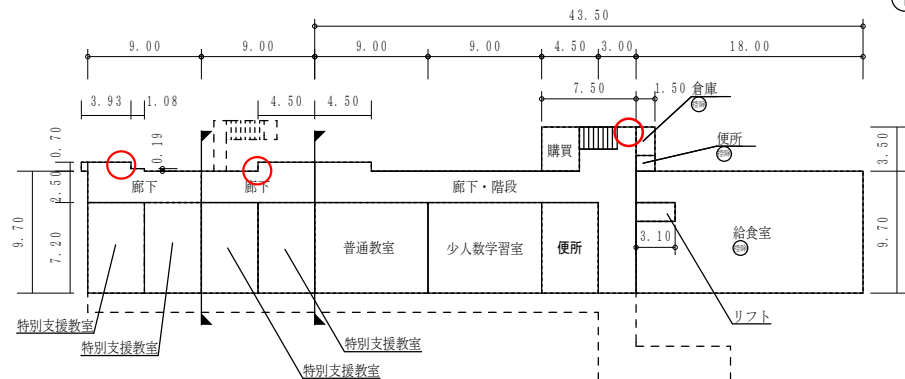

1 階

①-2

①-1

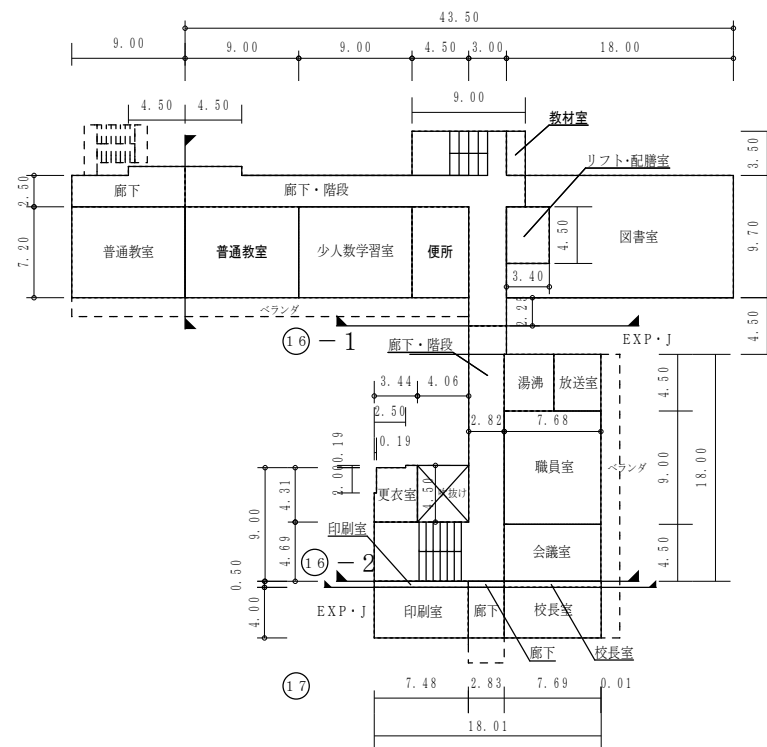


2 階

保有控除
給食室 175.20㎡


(令和7年度)

平 面 図	縮 尺	1 / 6 0 0 (A4)	学 校 名	古都小学校	調 査 番 号	(都道府県)	(市町村)	(学 校)	整 理 番 号	0 0 9 7 - 4
					3 3	2 0	1	0 1 9 5		


○：検体採取想定箇所

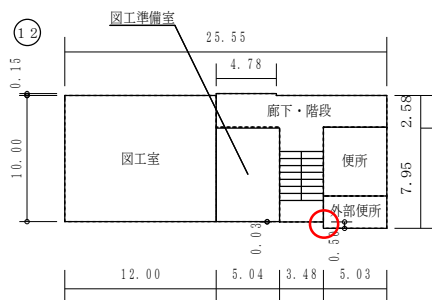


1 階

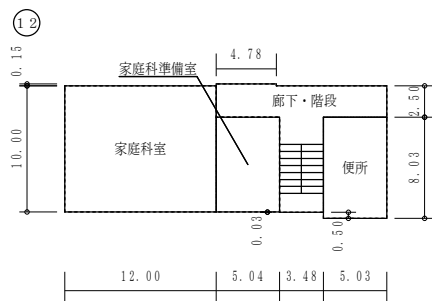

2 階

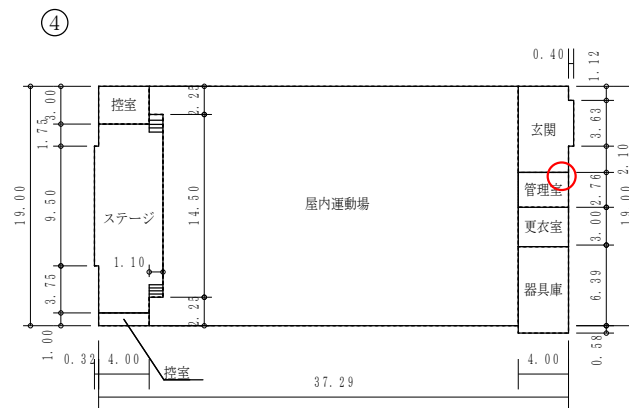

1 階

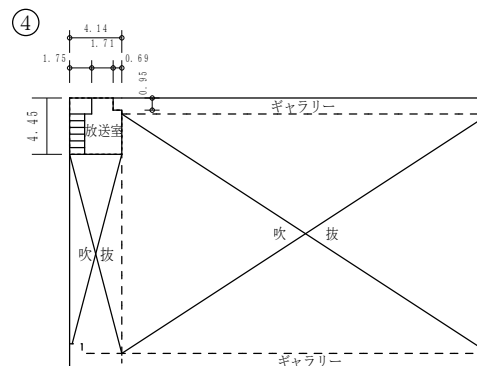

2 階

(令和7年度)

施設の配置図	縮尺	1 / 1200 (A4) 01203040m	学校名	江西小学校	調査番号	(都道府県)	(市町村)	(学 校)	整理番号	0588-1
					33	20	1	0357		


凡 例

建 物


- 未 未とりこわし建物
- 危 危険建物
- 借 借用建物
- 一 一時使用建物
- 屋外 屋外教育環境整備事業によるもの

建物以外の工作物

- 門 正門・通用門
- 自 自転車置場
- 簡 簡易な小規模構造物
- 吹 吹抜け渡廊下
- 電 キュービクル
- 温 温室
- 油 油庫
- 砂 造形砂場
- 芝 芝生

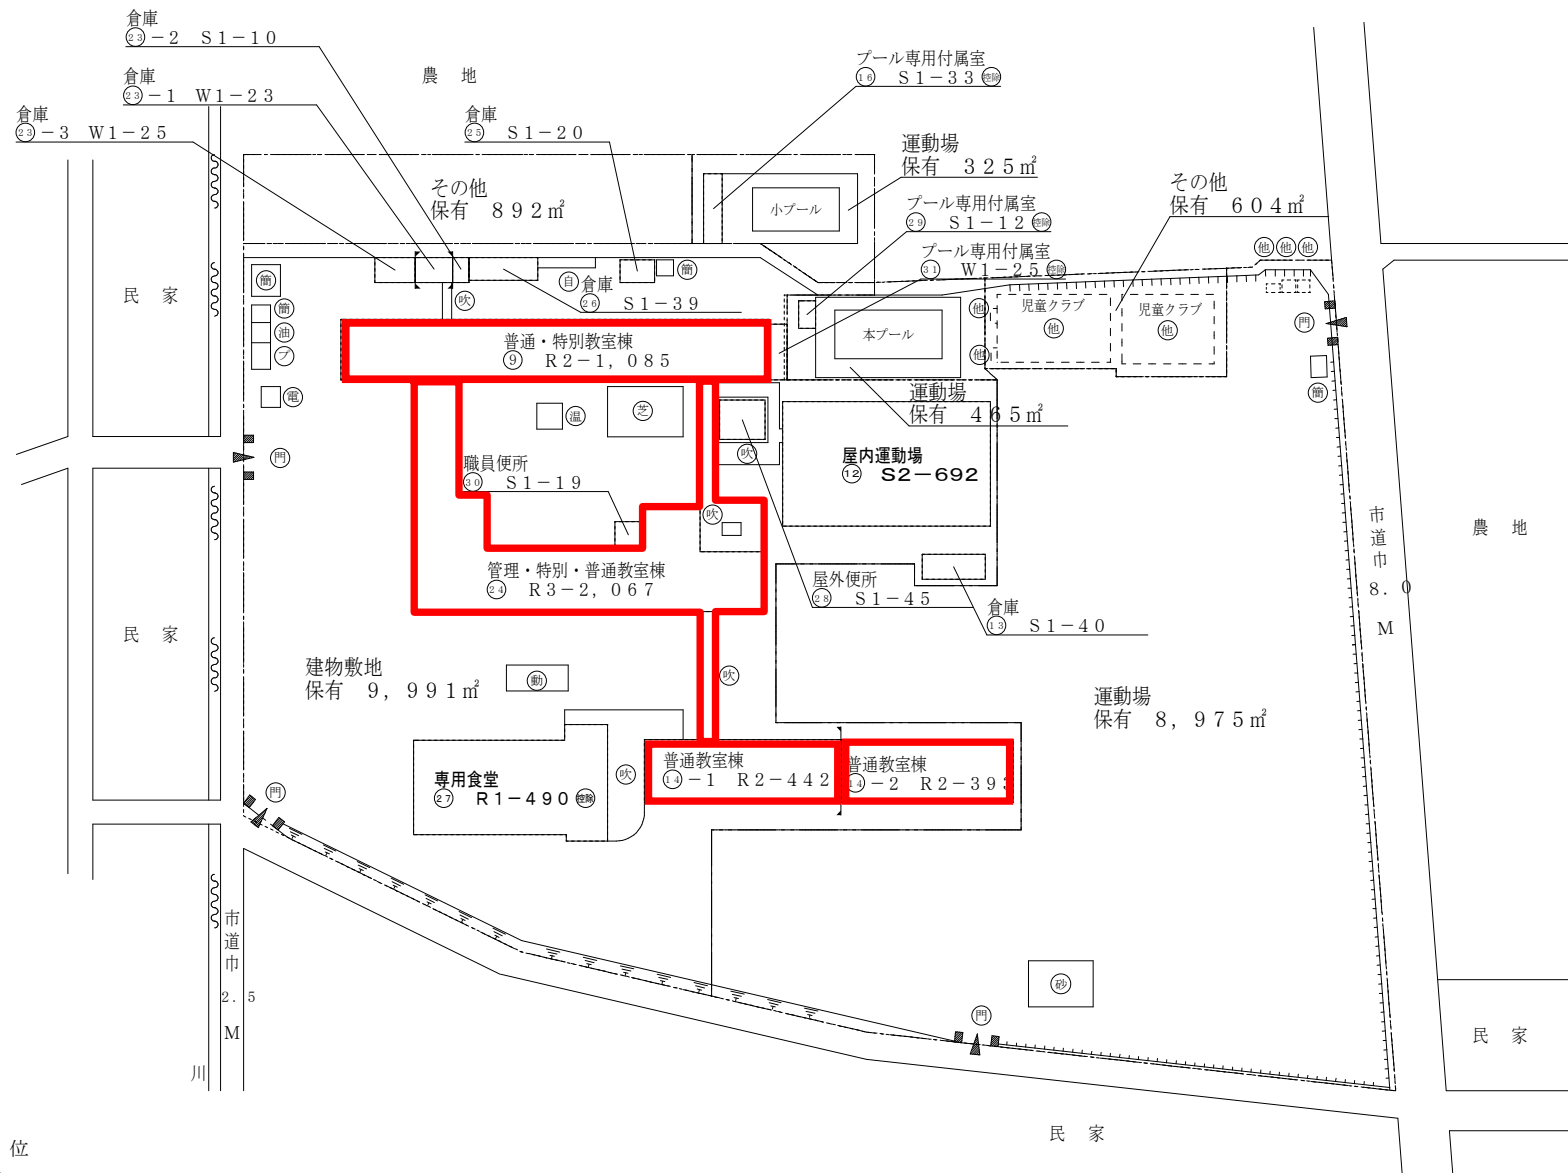

方 位

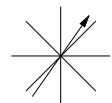


(北に矢印を付す)


(令和7年度)

平 面 図	縮 尺	1 / 5 0 0 (A4)	学 校 名	江西小学校	調 査 番 号	(都道府県)	(市町村)	(学 校)	整 理 番 号	0 5 8 8 - 2
					3 3	2 0 1	0 3 5 7			

○：候体採取想定箇所

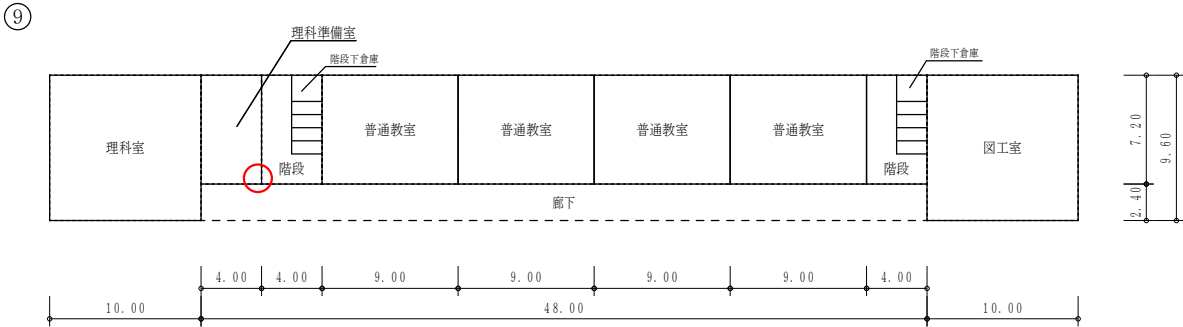

1 階

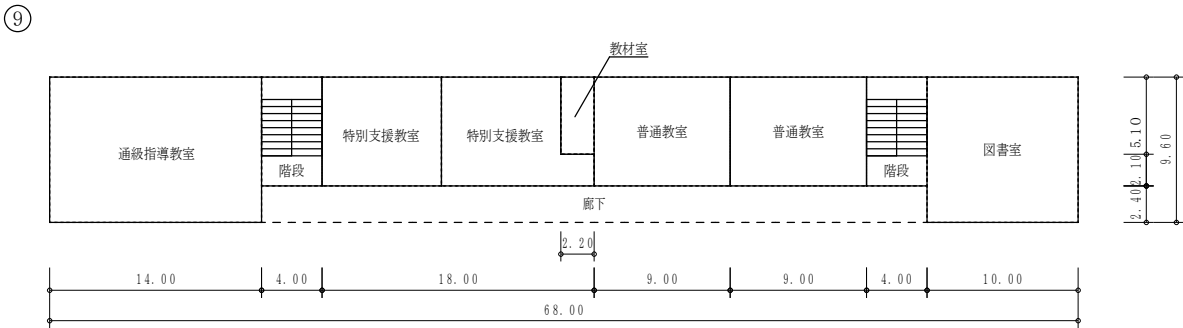

2 階


通級指導教室

134.4m²

(令和7年度)

平 面 図	縮 尺	1 / 5 0 0 (A4)	学 校 名	江西小学校	調 査 番 号	(都道府県)	(市町村)	(学 校)	整 理 番 号	0 5 8 8 - 3
					3:3	2:0:1	0:3:5:7			


○：検体採取想定箇所

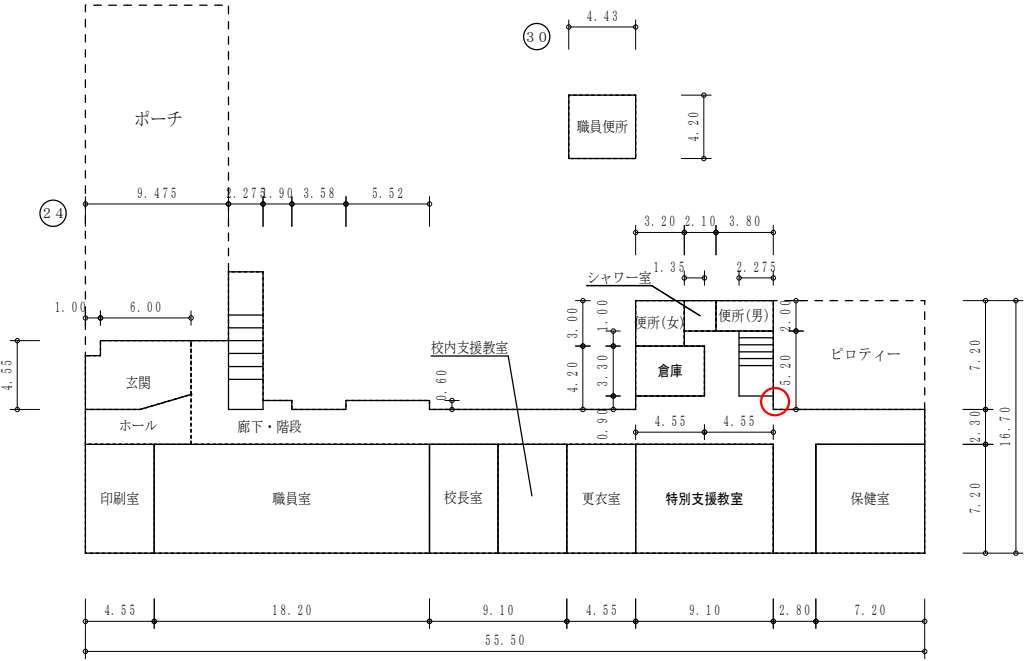


(令和7年度)

平 面 図	縮 尺	1 / 6 0 0 (A 4)	学 校 名	江西小学校	調 査 番 号	(都道府県)	(市町村)	(学 校)	整 理 番 号	0 5 8 8 - 6
					3 3	2 0	1	0 3 5 7		

○：検体採取想定箇所

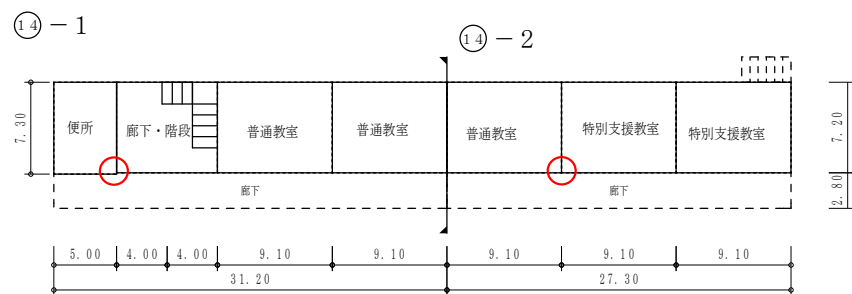


1 階

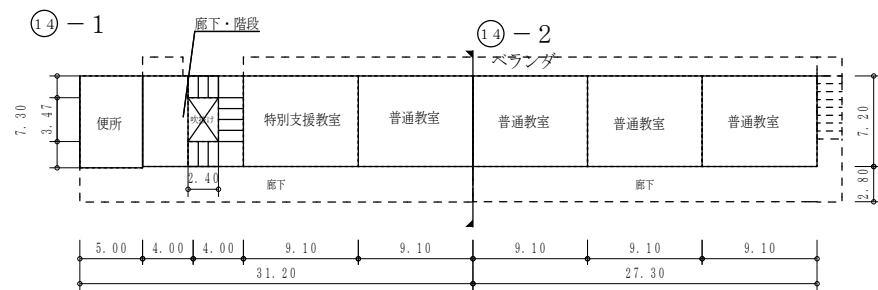

2 階

(令和7年度)

施設の配置図	縮尺	1/1300 (A4)	学校名	西大寺中学校	調査番号				整理番号	0148-1
					(都道府県)	(市町村)	(学 校)			
					33	201	3606			

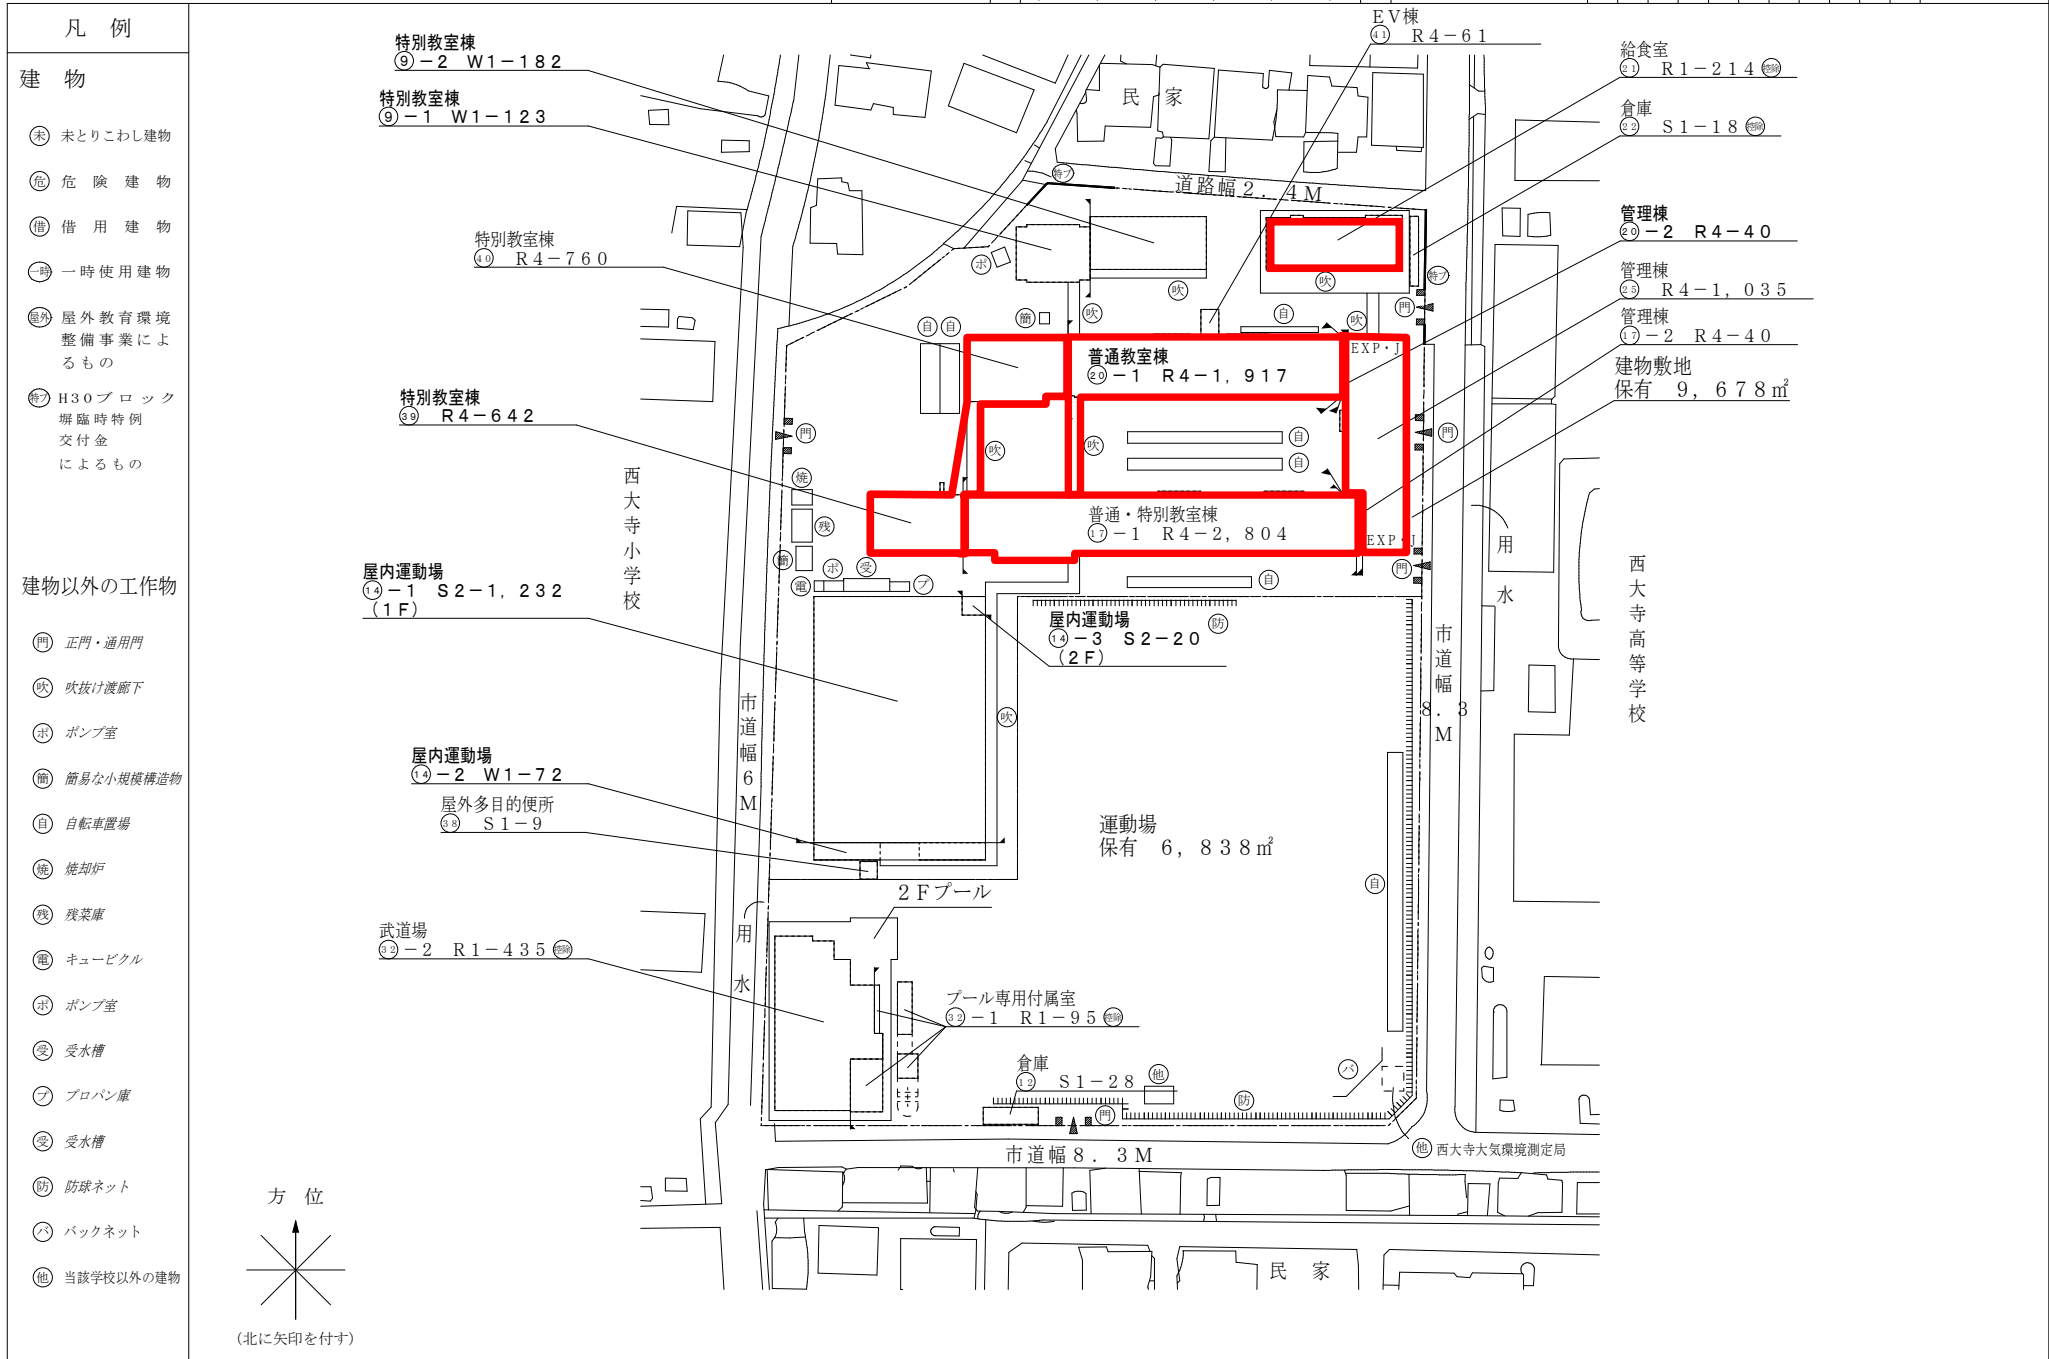


(令和7年度)


平 面 図	縮 尺	1 / 6 0 0 (A4)	学 校 名	西大寺中学校	調 査	(都道府県)	(市町村)	(学 校)	整 理 番 号	0 1 4 8 - 3
					番 号	3 3	2 0 1	3 6 0 6		

○：検体採取想定箇所

1 階

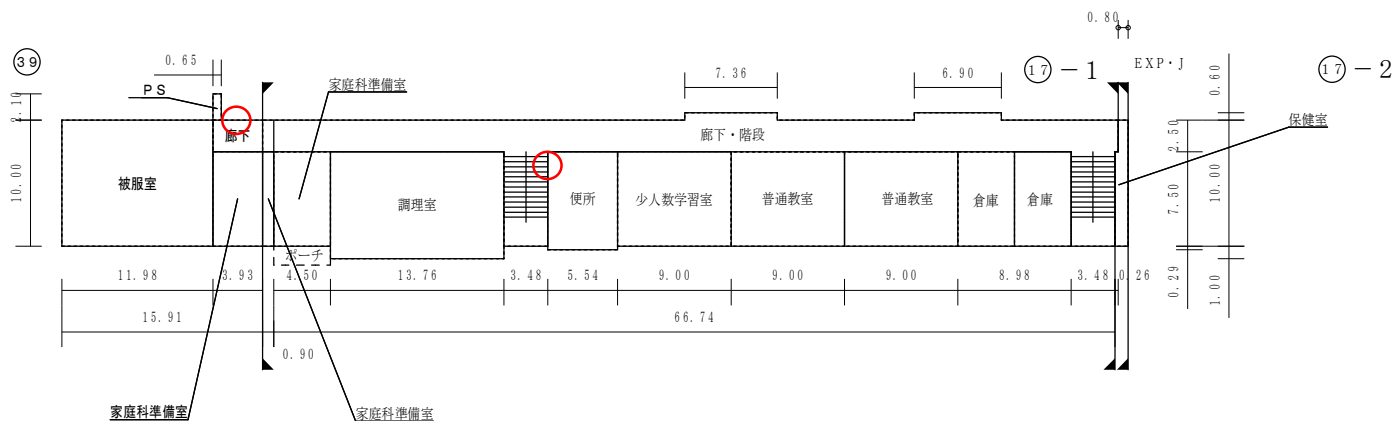

2 階

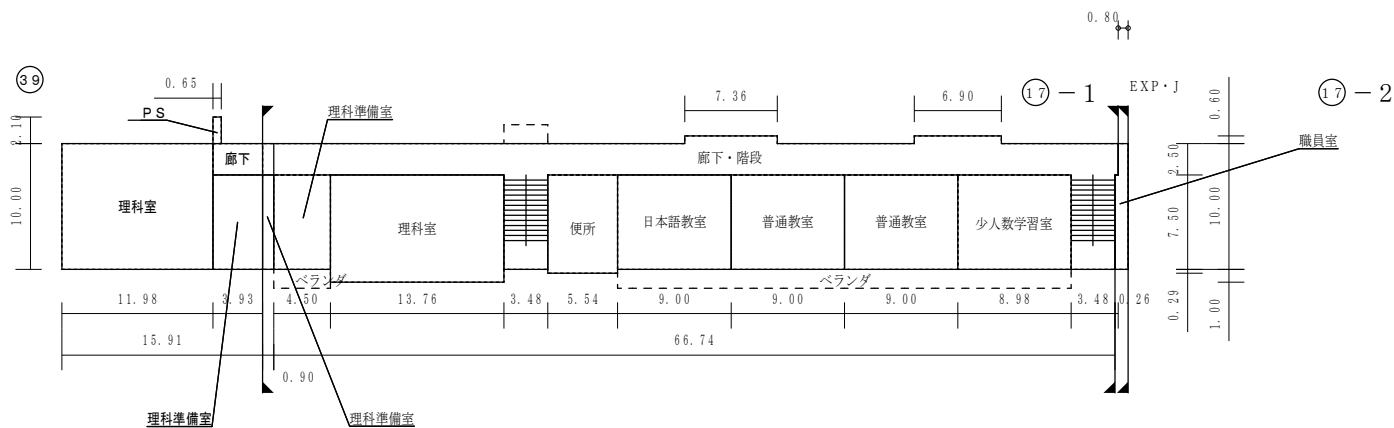


(令和7年度)


平 面 図	縮 尺		学 校 名	西大寺中学校	調 査 番 号	(都道府県)	(市町村)	(学 校)	整 理 番 号
					3 3	2 0 1	3 6 0 6	0 1 4 8 - 5	

○：検体採取想定箇所

1 階

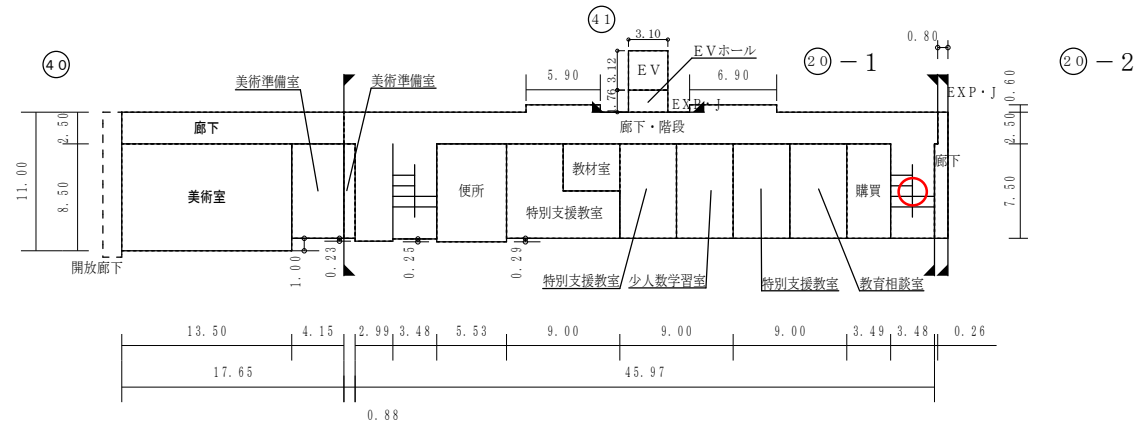

2 階

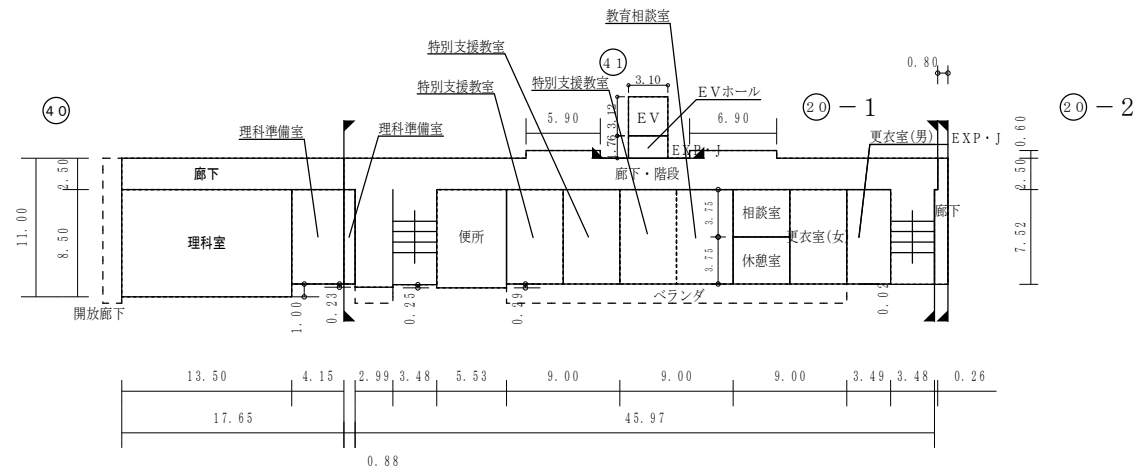


(令和7年度)

平面図

縮尺

1/600 (A4)

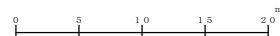

学校名

西大寺中学校

調査番号

(都道府県)
33


(市町村)
201

(学 校)
3606

整理番号

0148-7



○: 検体採取想定箇所

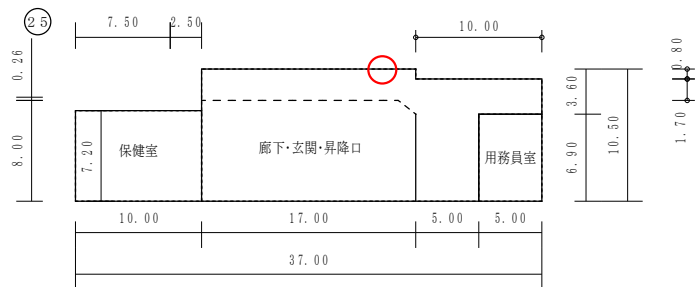


1 階




3 階

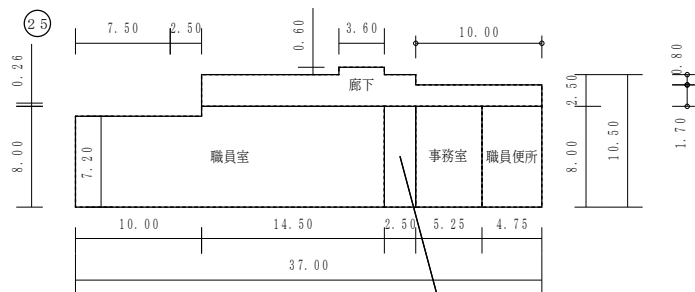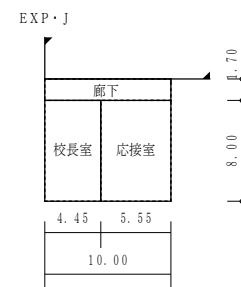

2 階

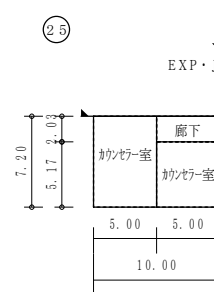






4 階

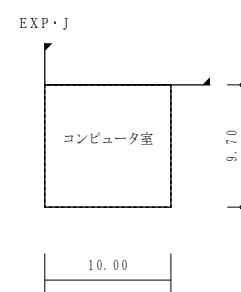

(令和7年度)

平面図	縮尺	1/600 (A4)	学校名	西大寺中学校	調査番号	(都道府県)	(市町村)	(学 校)	整理番号	0148-8
					33	20	1	3606		

○：検体採取想定箇所

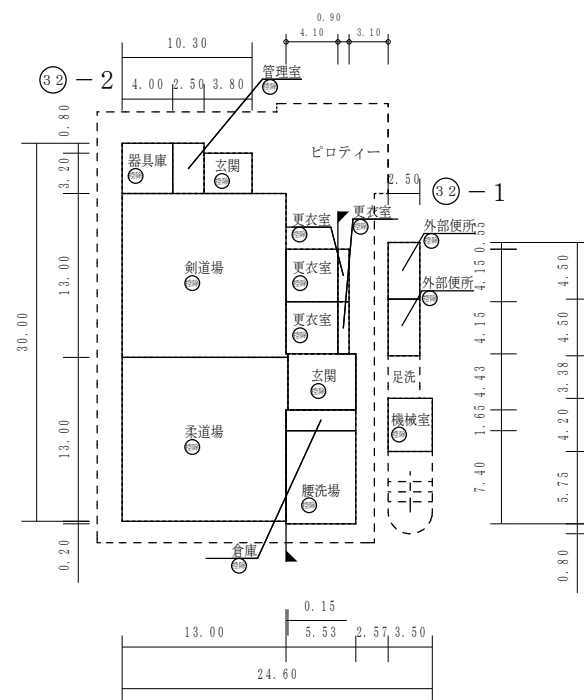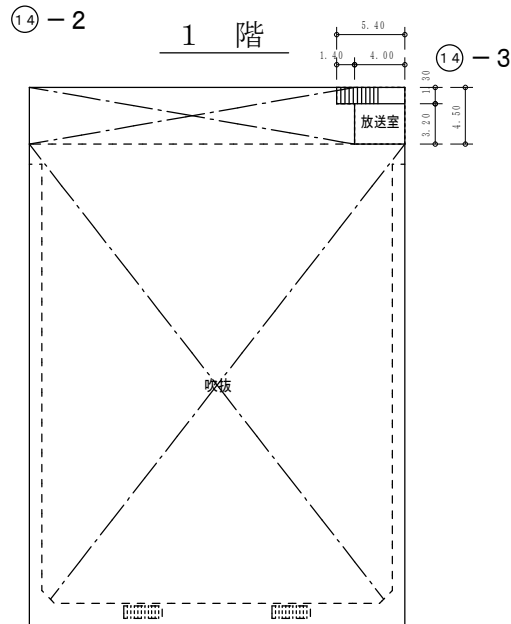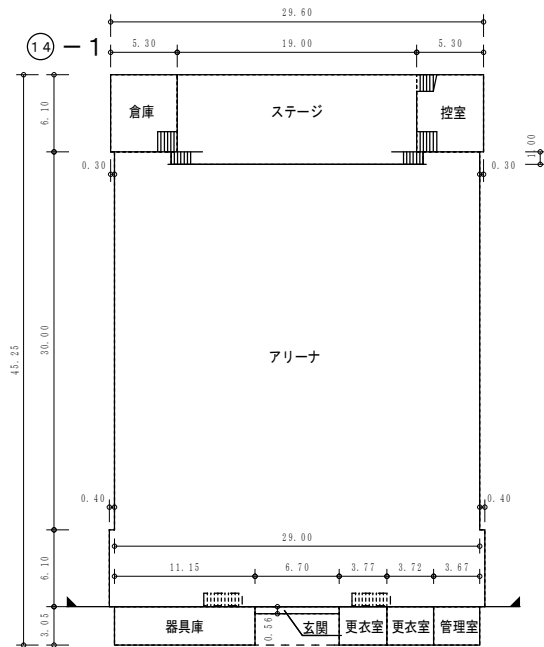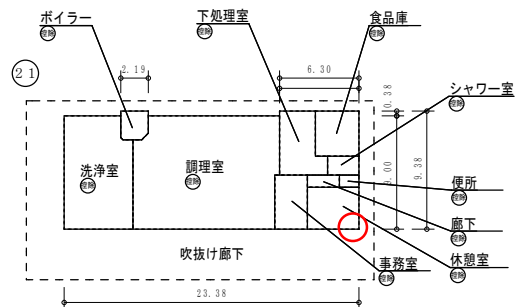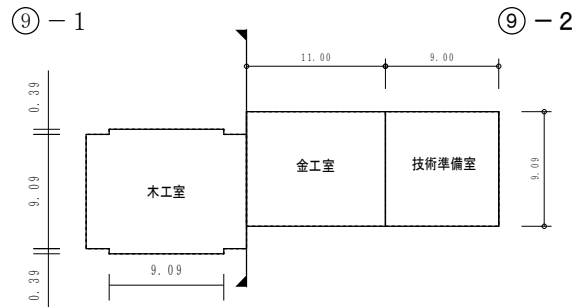


1 階

保有控除	
プール専用付属室	94.72㎡
給食室	213.65㎡
武道場	434.69㎡

(令和7年度)

施設の配置図	縮尺	1/1300 (A4)	学校名	上南中学校	調査番号	(都道府県)	(市町村)	(学 校)	整理番号	0149-1
					33	20	13	607		

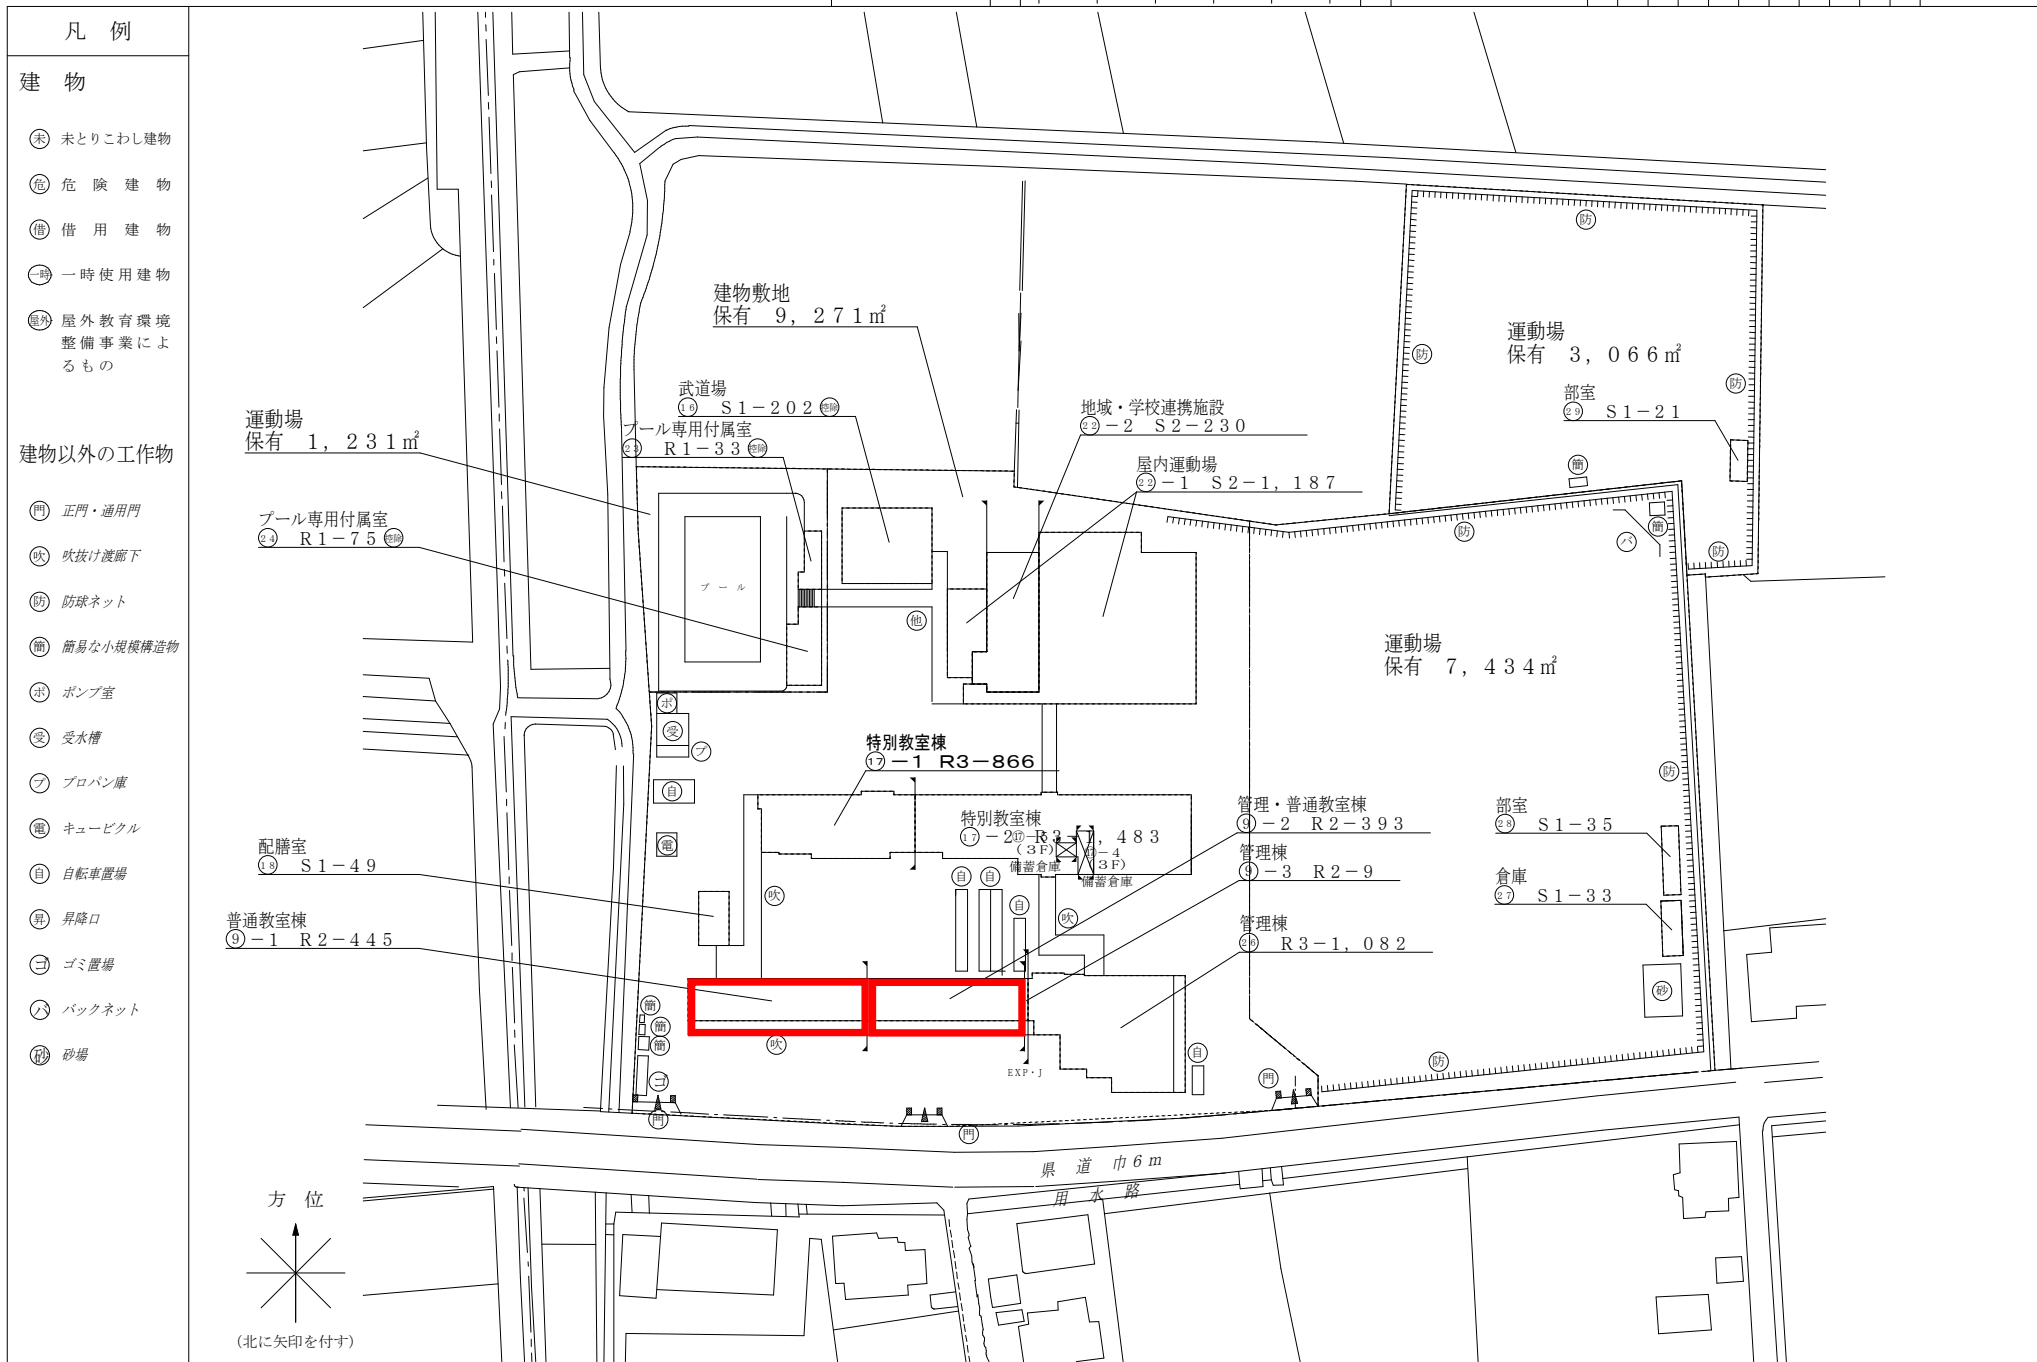

(令和7年度)

平面図

縮尺

1/600 (A4)



学校名

上南中学校

調査番号

(都道府県)







(市町村)

(学校)

整理番号


0149-2

○：検体採取想定箇所

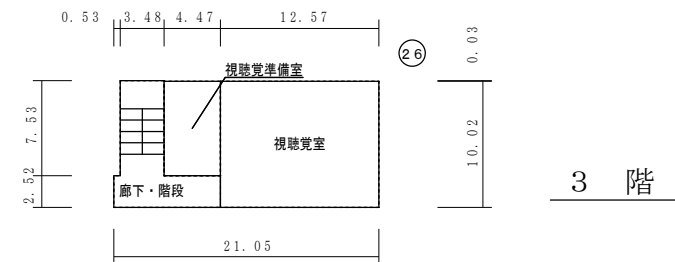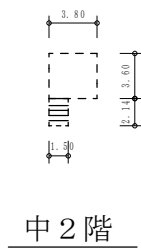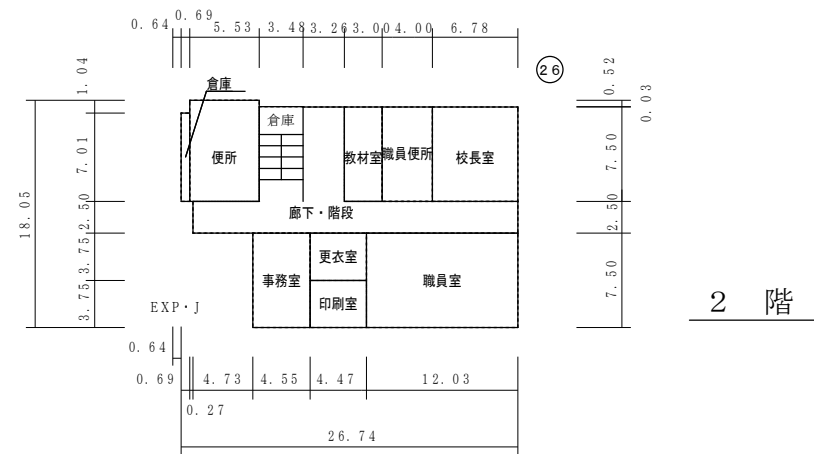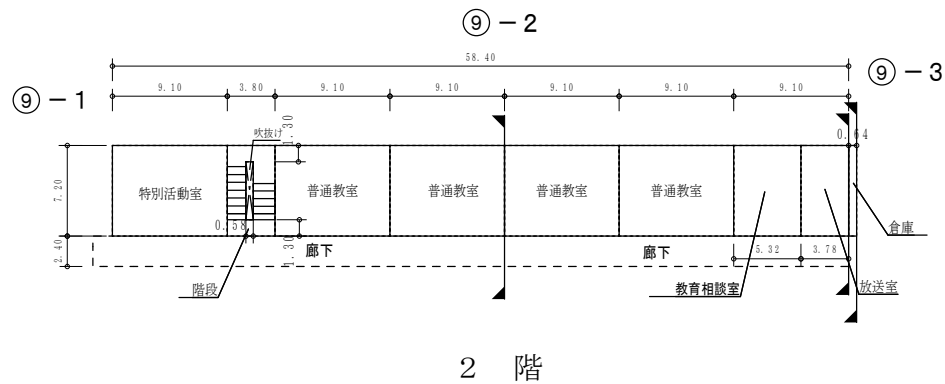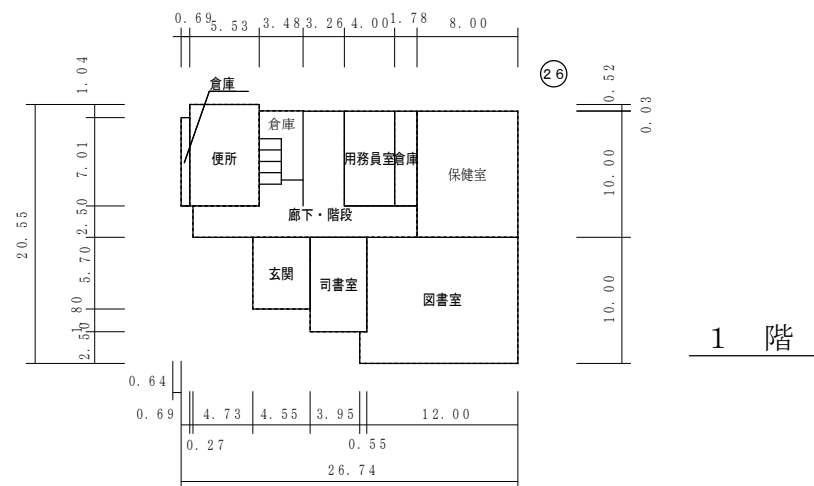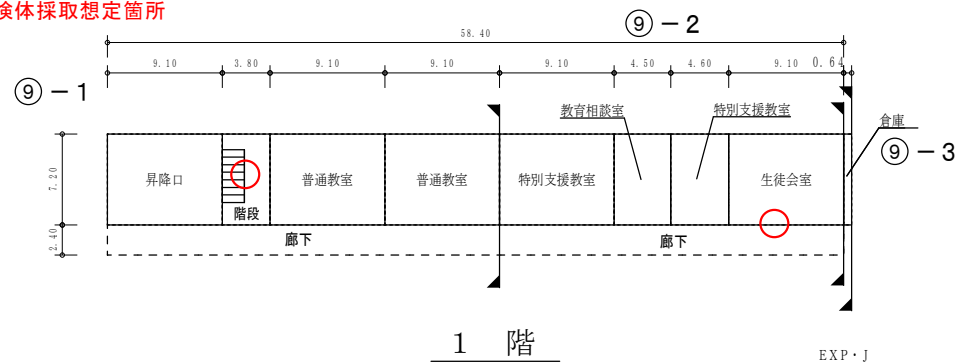

(令和7年度)




施設の配置図	縮尺	1/1300 (A4)	学校名	三敷小学校	調査番号	(都道府県)	(市町村)	(学 校)	整理番号	0075-1
	0	10	20	30	40	50	33	201	0022	

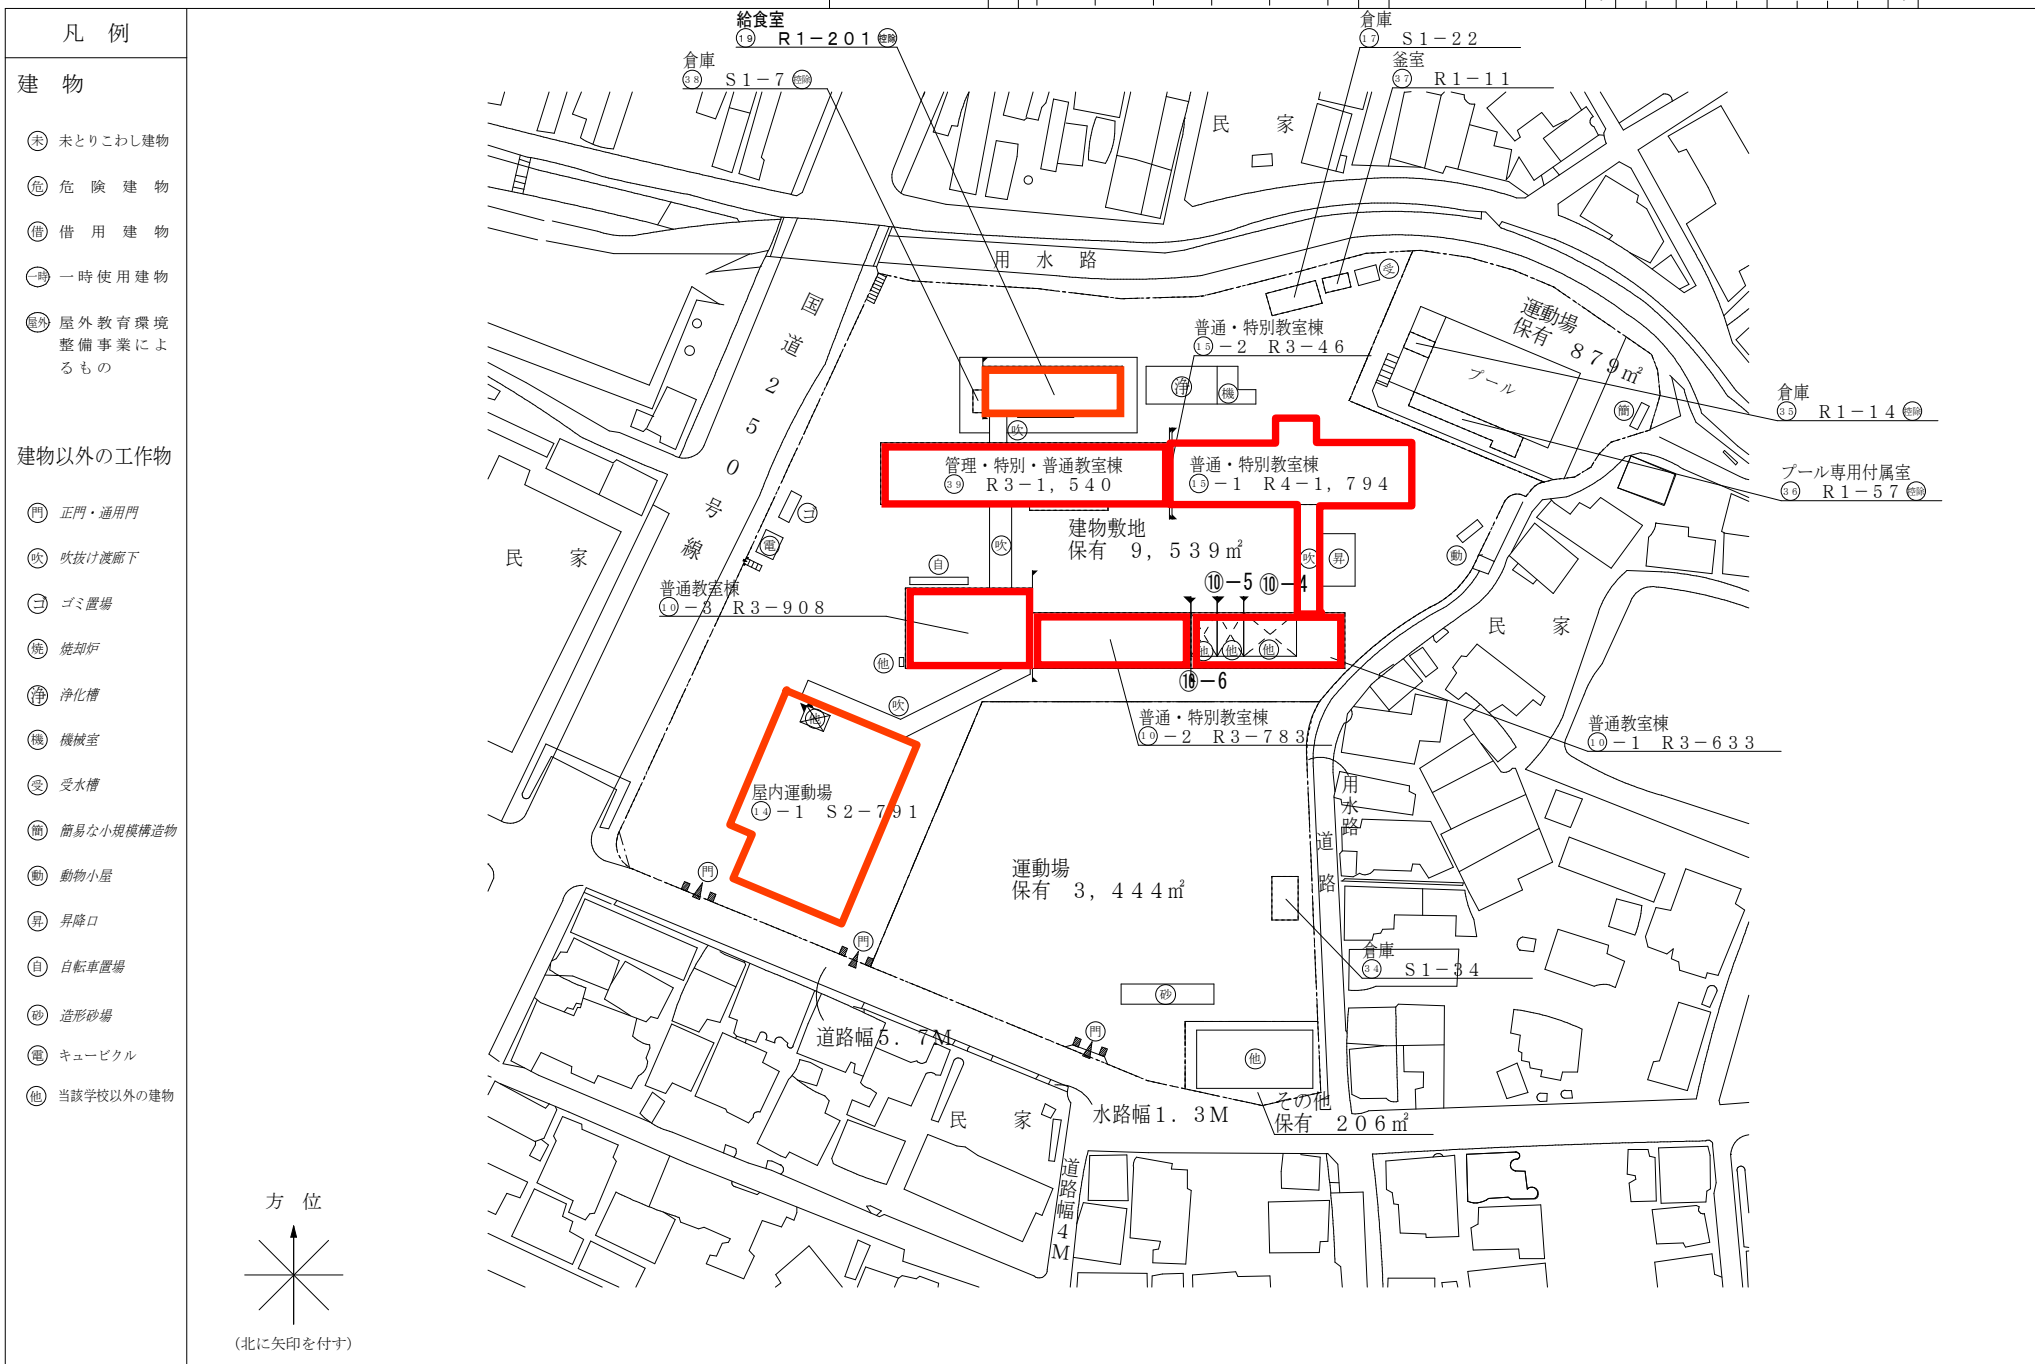

(令和7年度)

平 面 図	縮 尺	1 / 6 0 0 (A4)	学 校 名	三 黠 小 学 校	調 査 番 号	(都道府県)	(市町村)	(学 校)	整 理 番 号	0 0 7 5 - 2
					3 3	2 0 1	0 0 2 2			

○：候体採取想定箇所

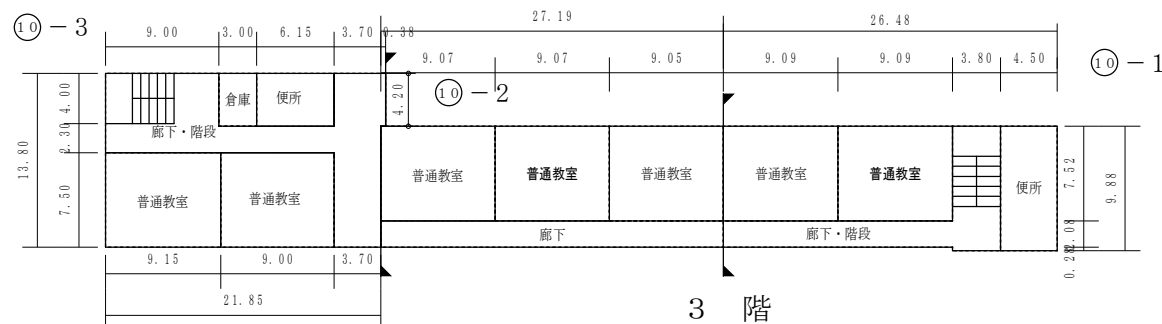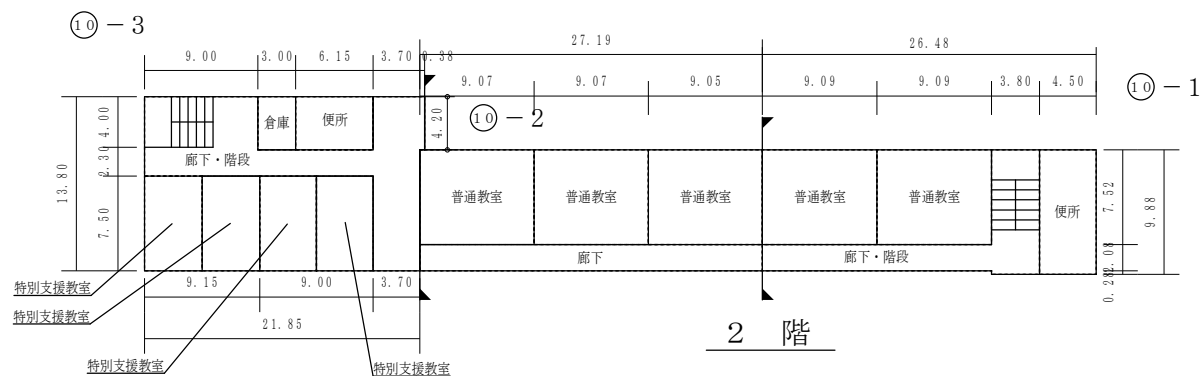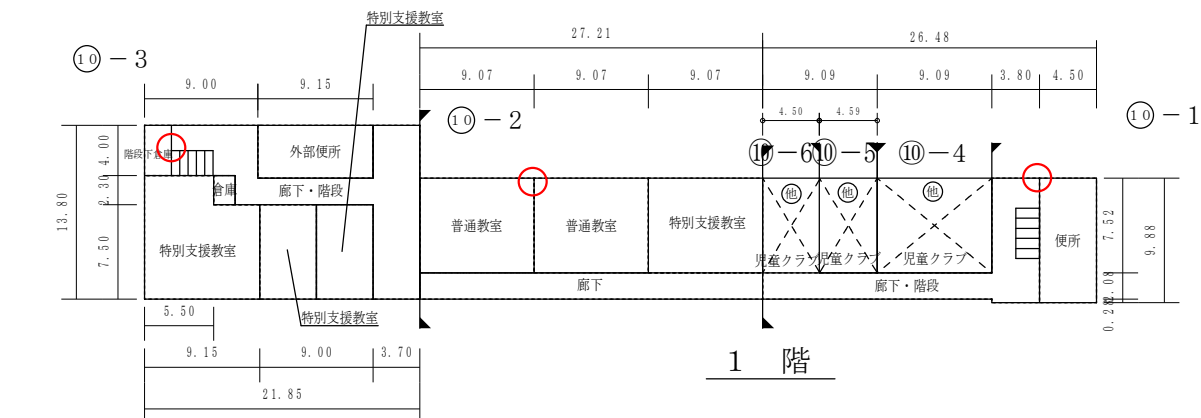

(令和7年度)

平面図

縮尺

1/600 (A4)

学校名

三黠小学校

調査番号

33

(都道府県)

201

(市町村)

0022


(学校)

整理番号


0075-3

○: 候体採取想定箇所


1 階

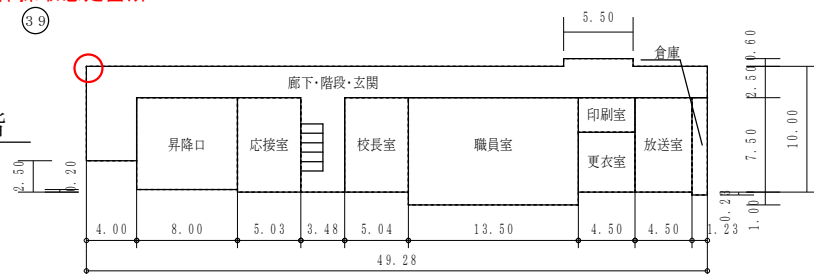


1 階

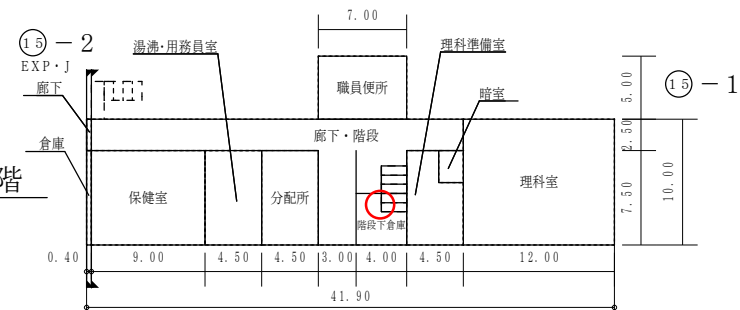


2 階

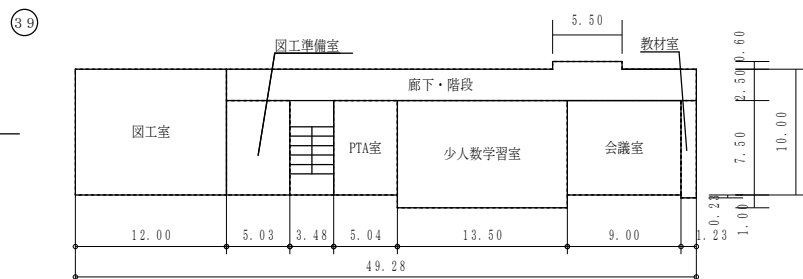


2 階

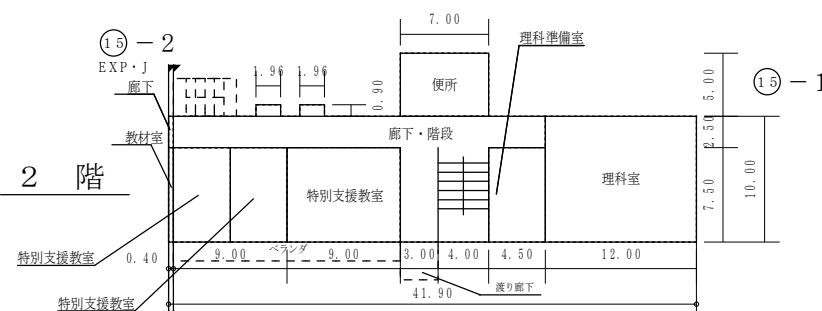


3 階

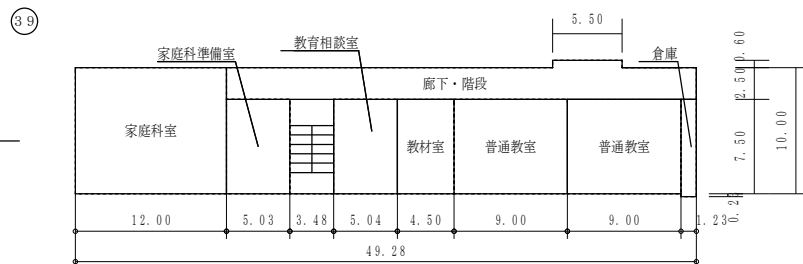

3 階

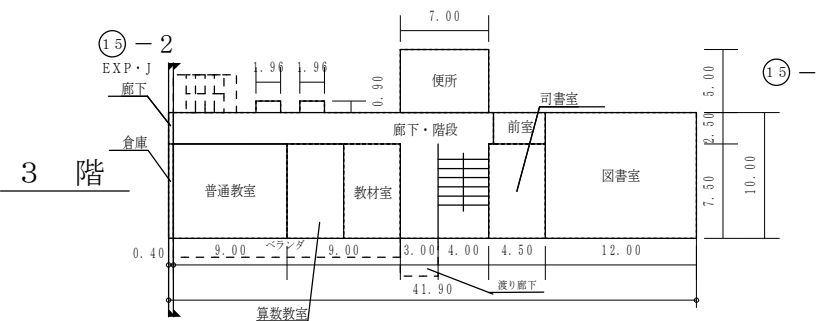

4 階


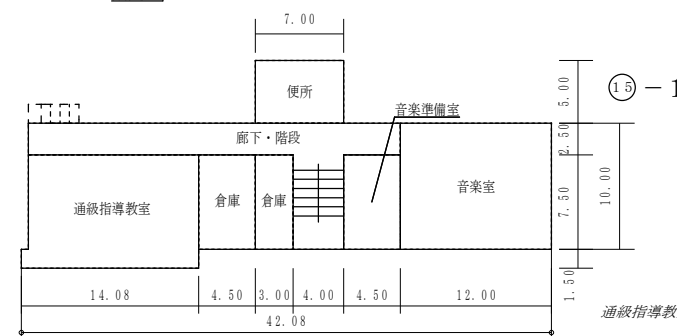


通級指導教室 122.37㎡

(令和7年度)

平 面 図	縮 尺	1 / 6 0 0 (A4)	学 校 名	三 勲 小 学 校	調 査 番 号	(都道府県)	(市町村)	(学 校)	整 理 番 号	0 0 7 5 - 4
					3 3	2 0	1 0	0 2		








○：候体採取想定箇所

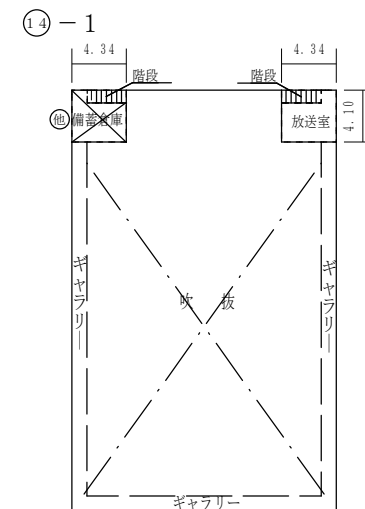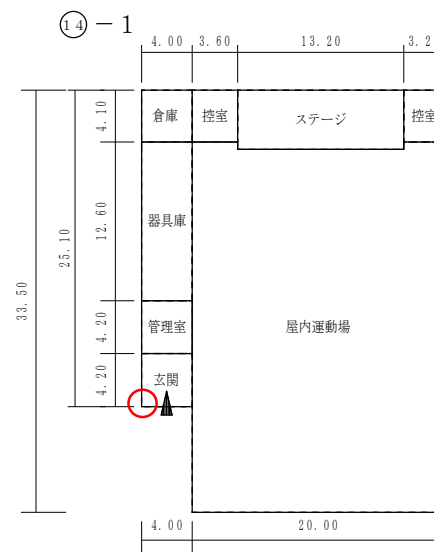

(令和7年度)

平 面 図	縮 尺		学 校 名	三 勲 小 学 校	調 査 番 号	(都 道 府 県)	(市 町 村)	(学 校)	整 理 番 号
					3 3	2 0 1	0 0 2 2	0 0 7 5 - 5	


○：検体採取想定箇所

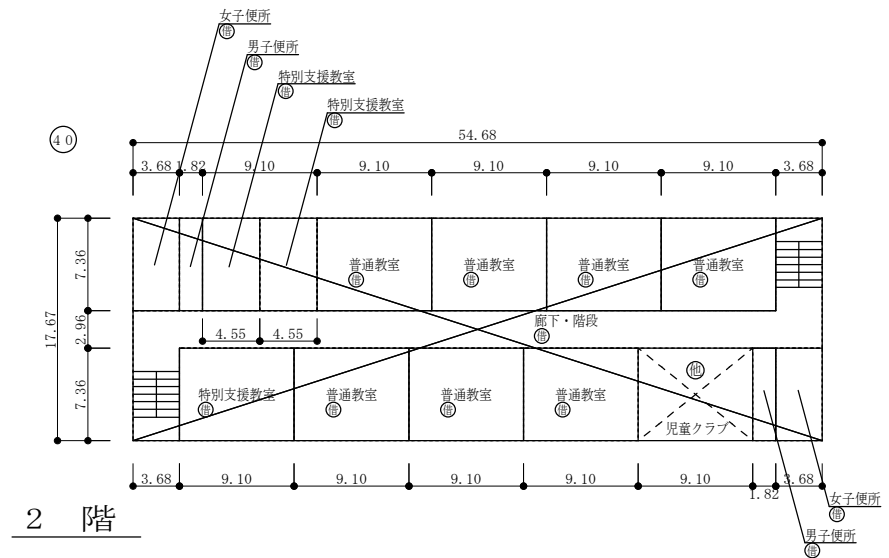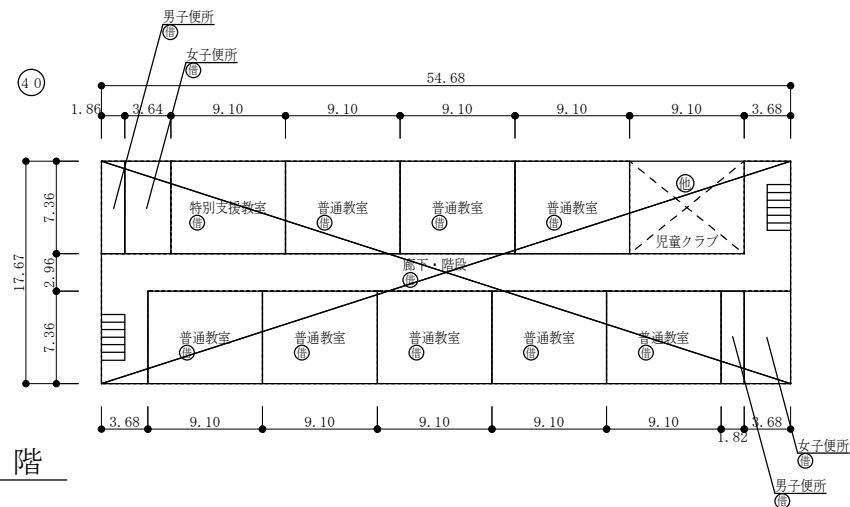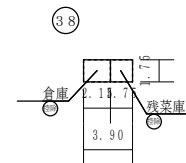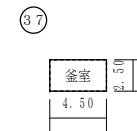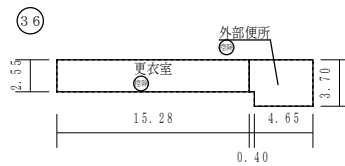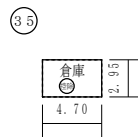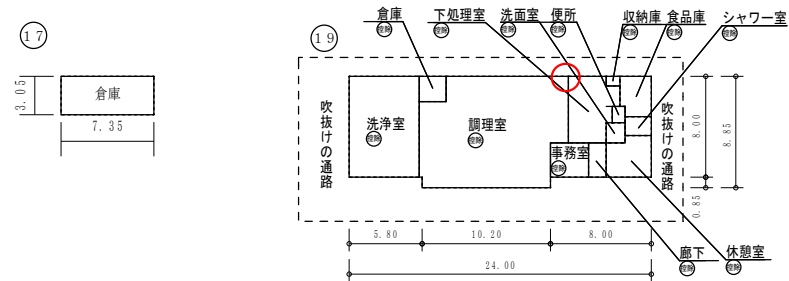

保有控除	
プール専用付属室	71.05㎡
給食室	207.49㎡

(令和7年度)

施設の配置図	縮尺	1/1400 (A4)	学校名	山南学園 (義務教育学校 前期課程)	調査番号	(都道府県)	(市町村)	(学校)	整理番号	1418-1
						33	201	C011		

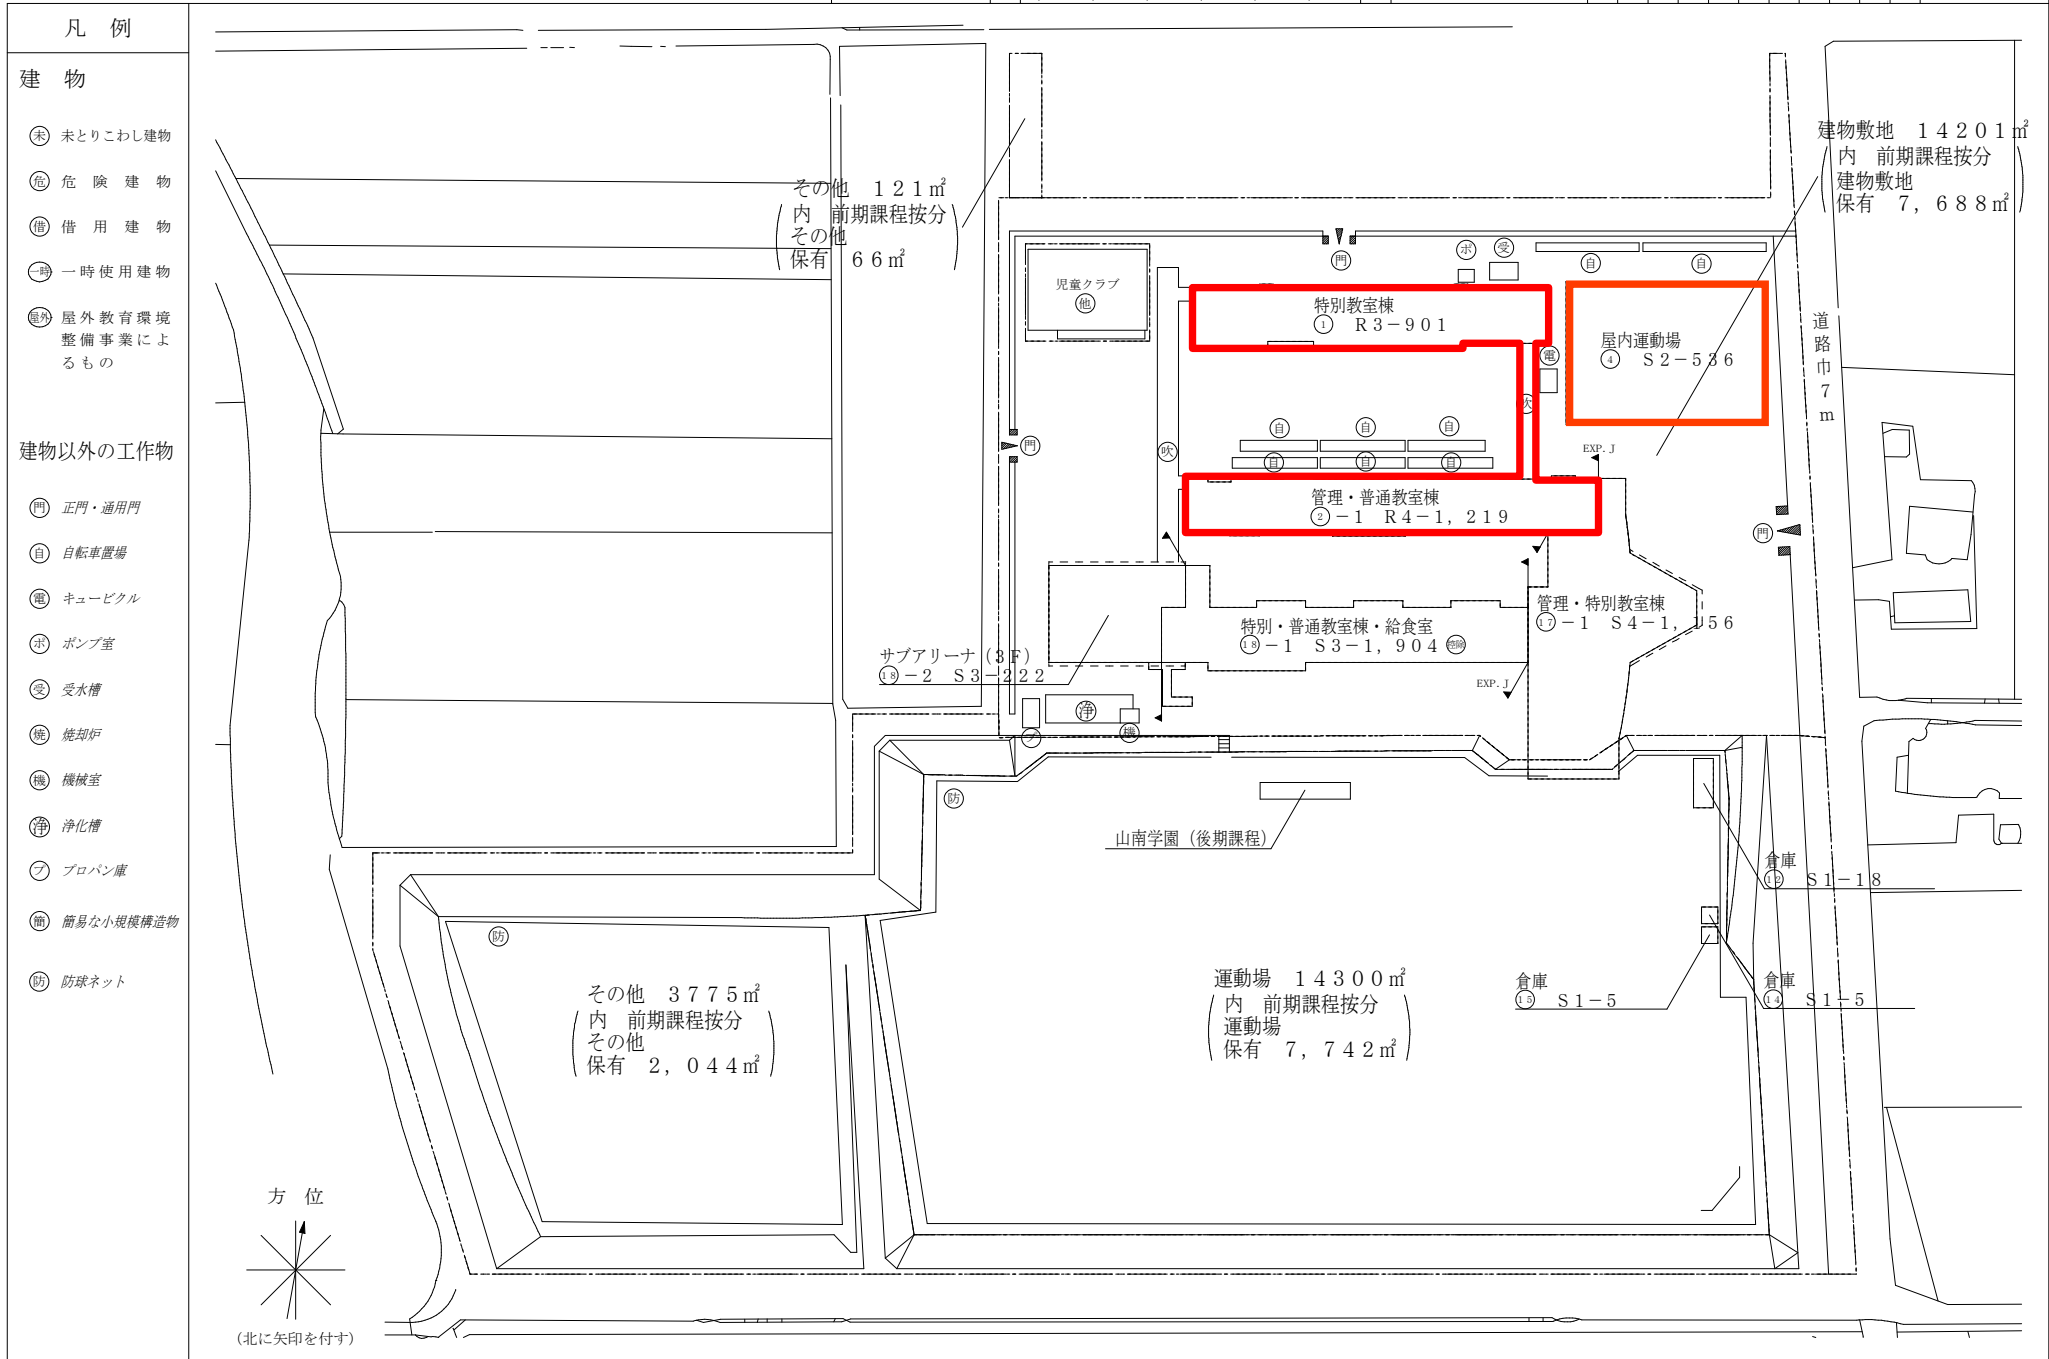

(令和7年度)

平面図

縮尺

1/600 (A4)

学校名

山南学園
(義務教育学校
前期課程)

調査番号

(都道府県)


(市町村)

(学 校)


整理番号

1418-3

② - 3
○ : 検体採取想定箇所

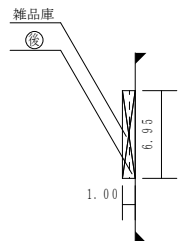


② - 1
② - 7

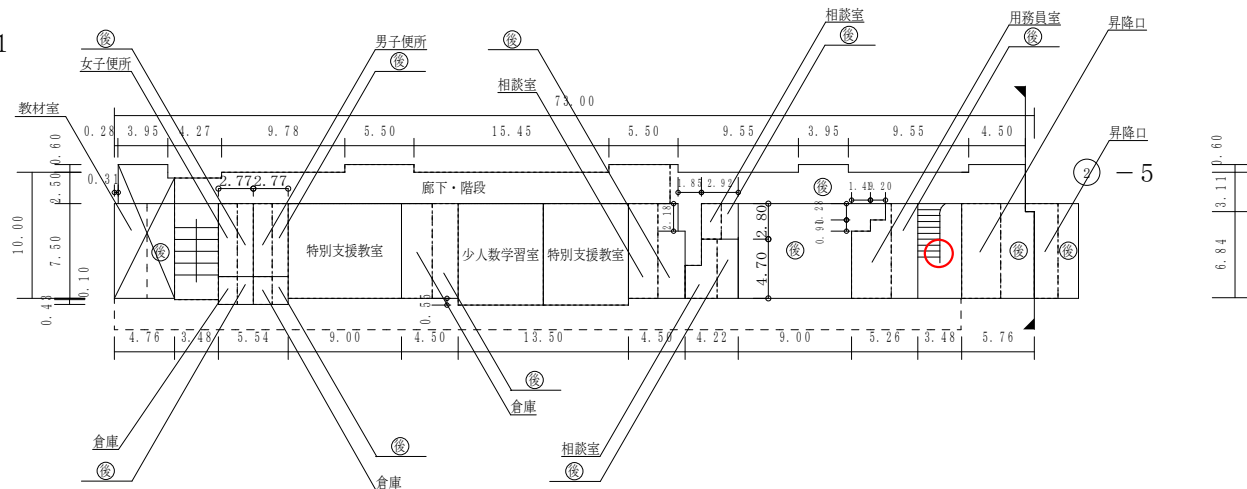

1 階

② - 1

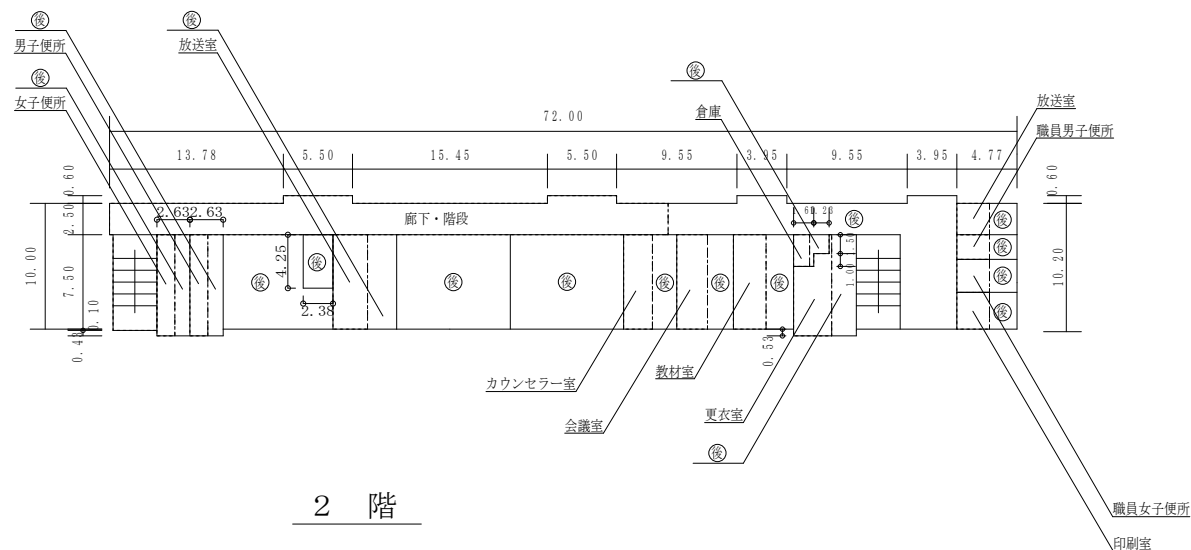


2 階

(令和7年度)

平面図

縮尺

1/600 (A4)

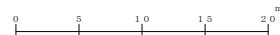

学校名

山南学園
(義務教育学校
前期課程)

調査番号

(都道府県)
33




(市町村)
201

(学校)
C011

整理番号

1418-6

○: 候体採取想定箇所

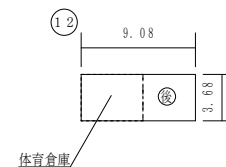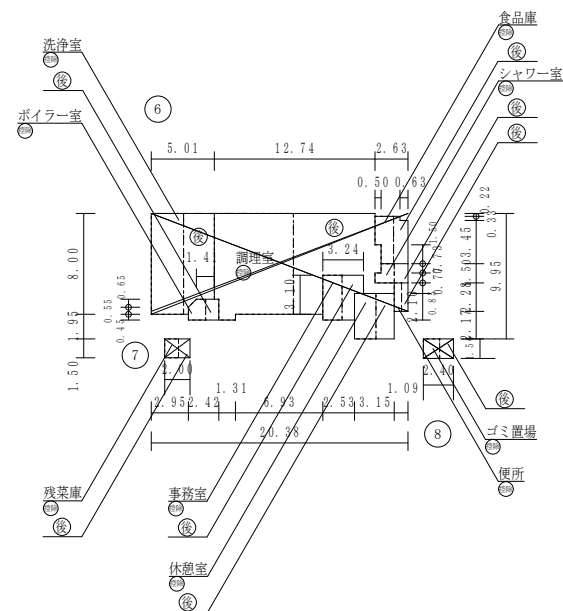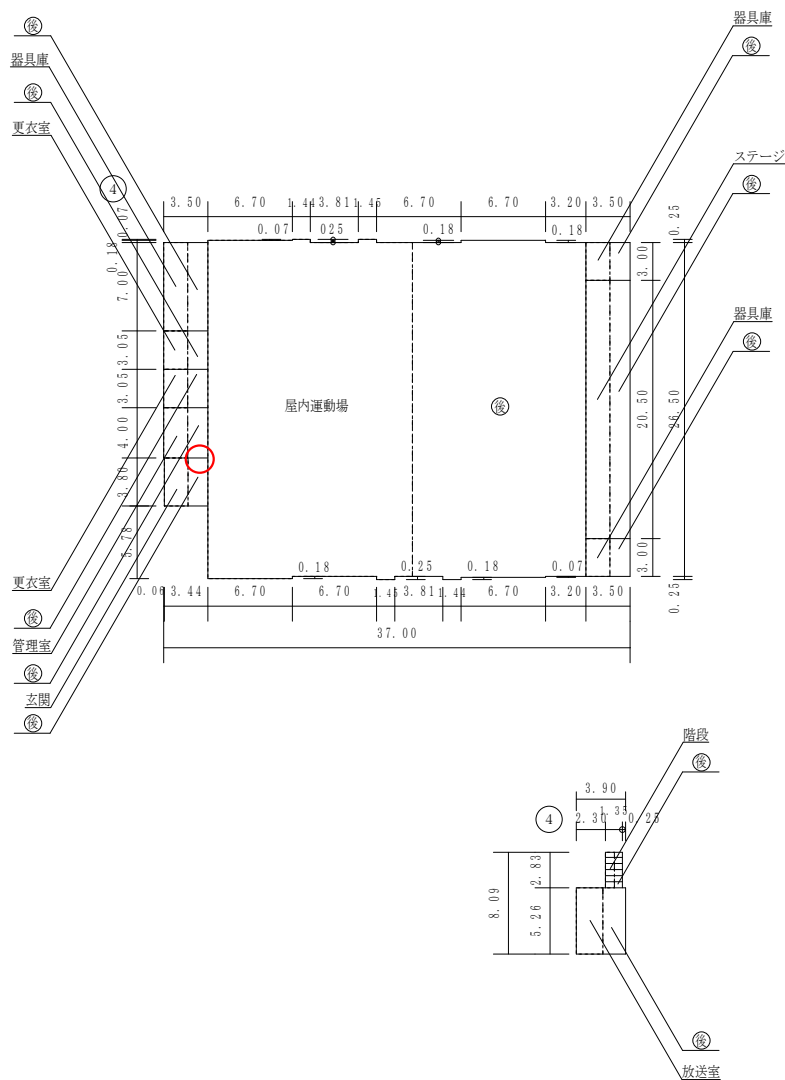

(令和7年度)

施設の配置図	縮尺	1/1300 (A4)	学校名	西大寺南小学校	調査番号	(都道府県)	(市町村)	(学校)	整理番号
	0 10 20 30 40 50 m				33	20	10	200	0102-1



凡 例

建 物

- 未 未とりこわし建物
- 危 危険建物
- 借 借用建物
- 一 一時使用建物
- 屋外 屋外教育環境整備事業によるもの


建物以外の工作物

- 門 正門・通用門
- 吹 吹抜・渡廊下
- 受 受水槽
- 機 機械室
- ゴミ 置場
- 簡 簡易な小規模構造物
- フ プロパン庫
- 動 動物小屋
- 自 自転車置場
- 焼 焼却炉
- 電 キュービクル
- 防 防球ネット
- 他 当該学校以外の建物

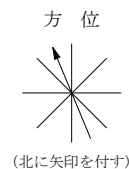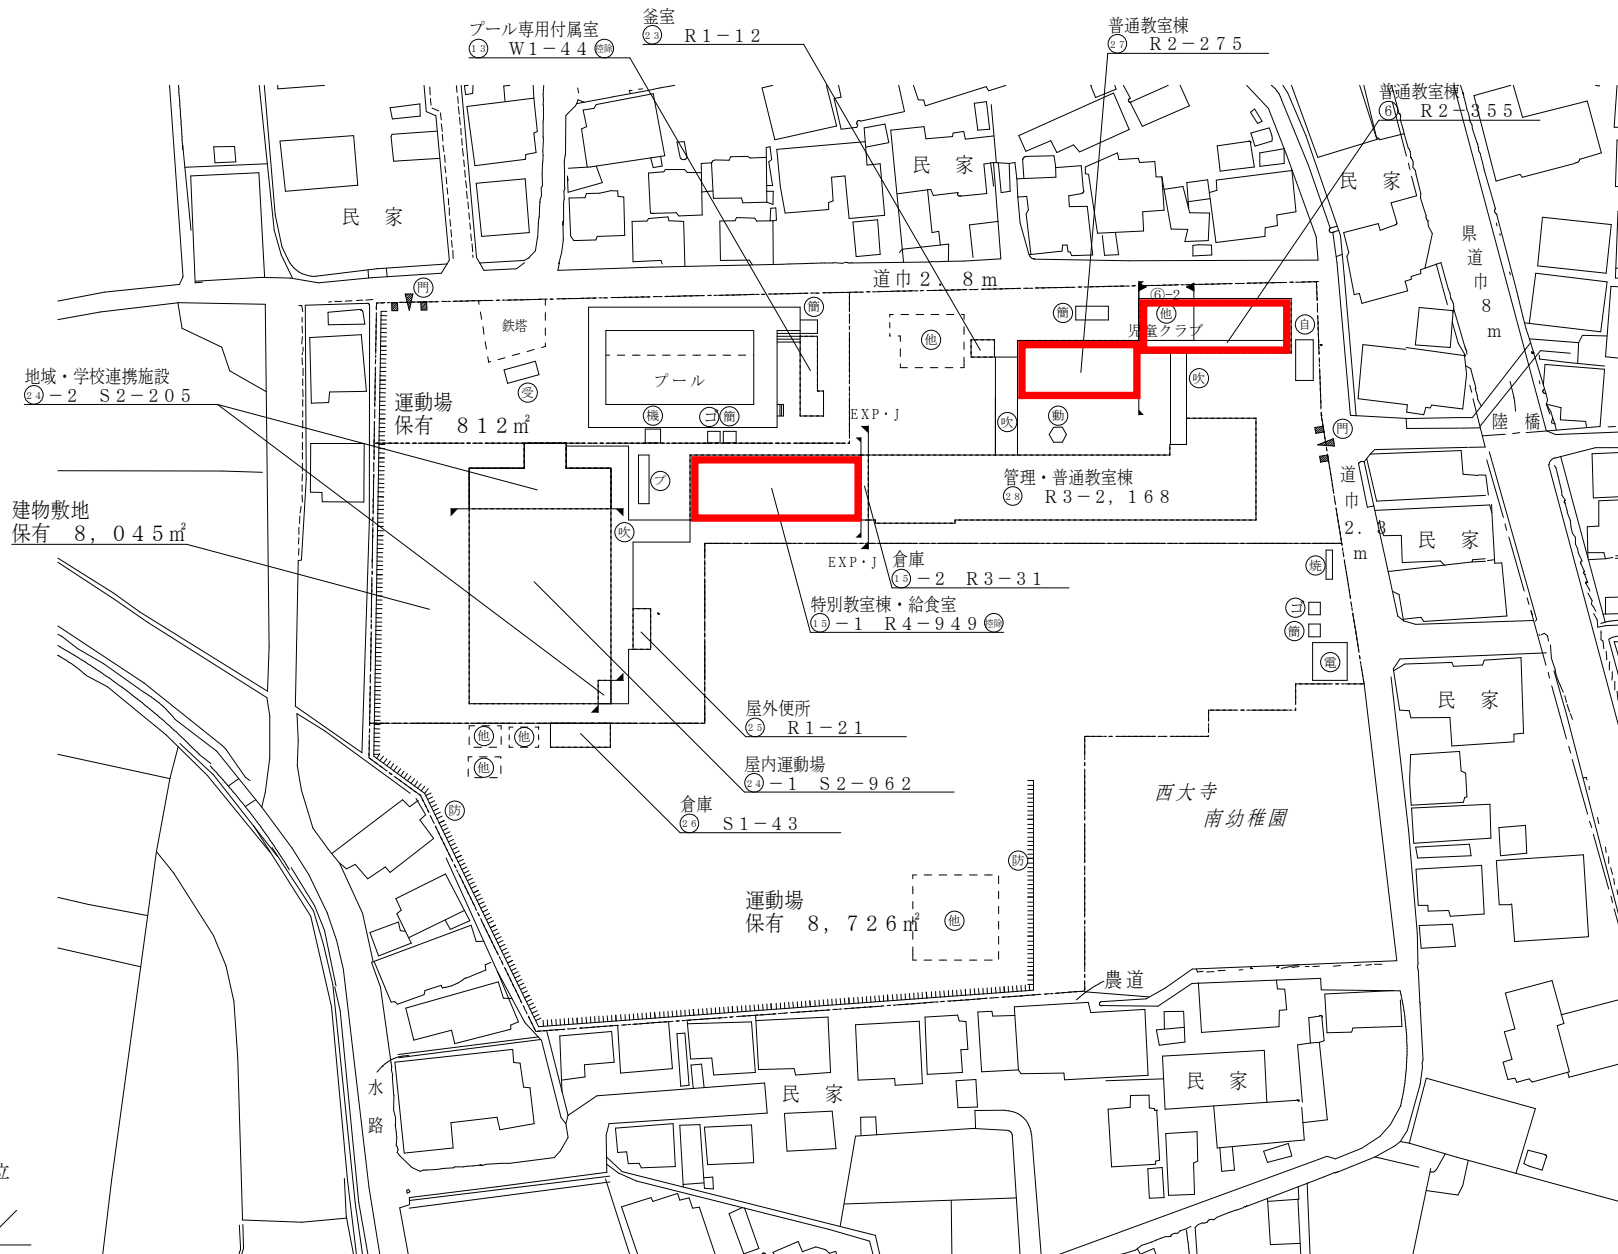

○：検体採取想定箇所

文 部 科 学 省

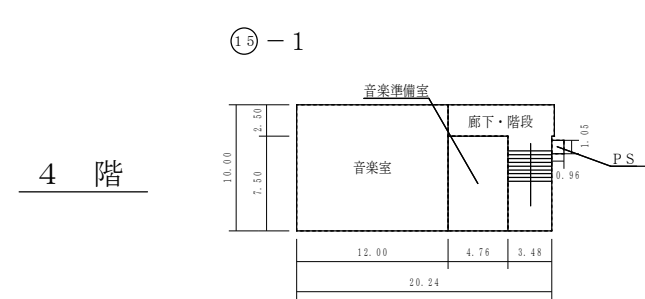

保有控除
給食室 153.76 m²

(令和7年度)

平面図

縮尺

1/600 (A4)



学校名

西大寺南小学校

調査番号

(都道府県)
33

(市町村)
201



(学 校)
0200

整理番号



0102-4

○: 候体採取想定箇所


1 階 ②7

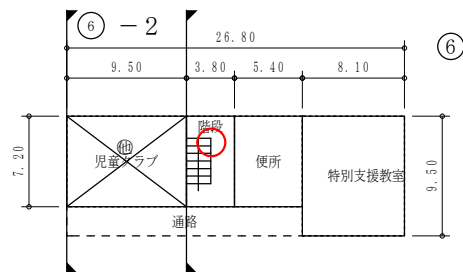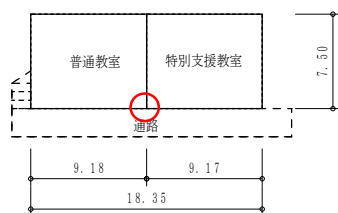

2 階 ②7

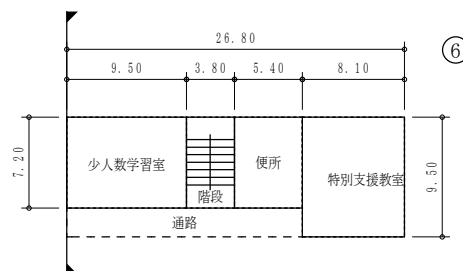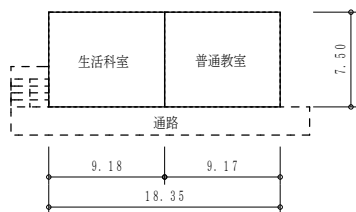


中2階

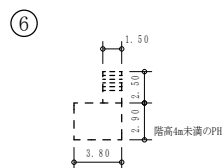

(令和7年度)

施設の配置図	縮尺	1/1400 (A4)	学校名	西大寺小学校	調査番号	(都道府県)	(市町村)	(学 校)	整理番号	0101-1
					33	20	10	19	9	

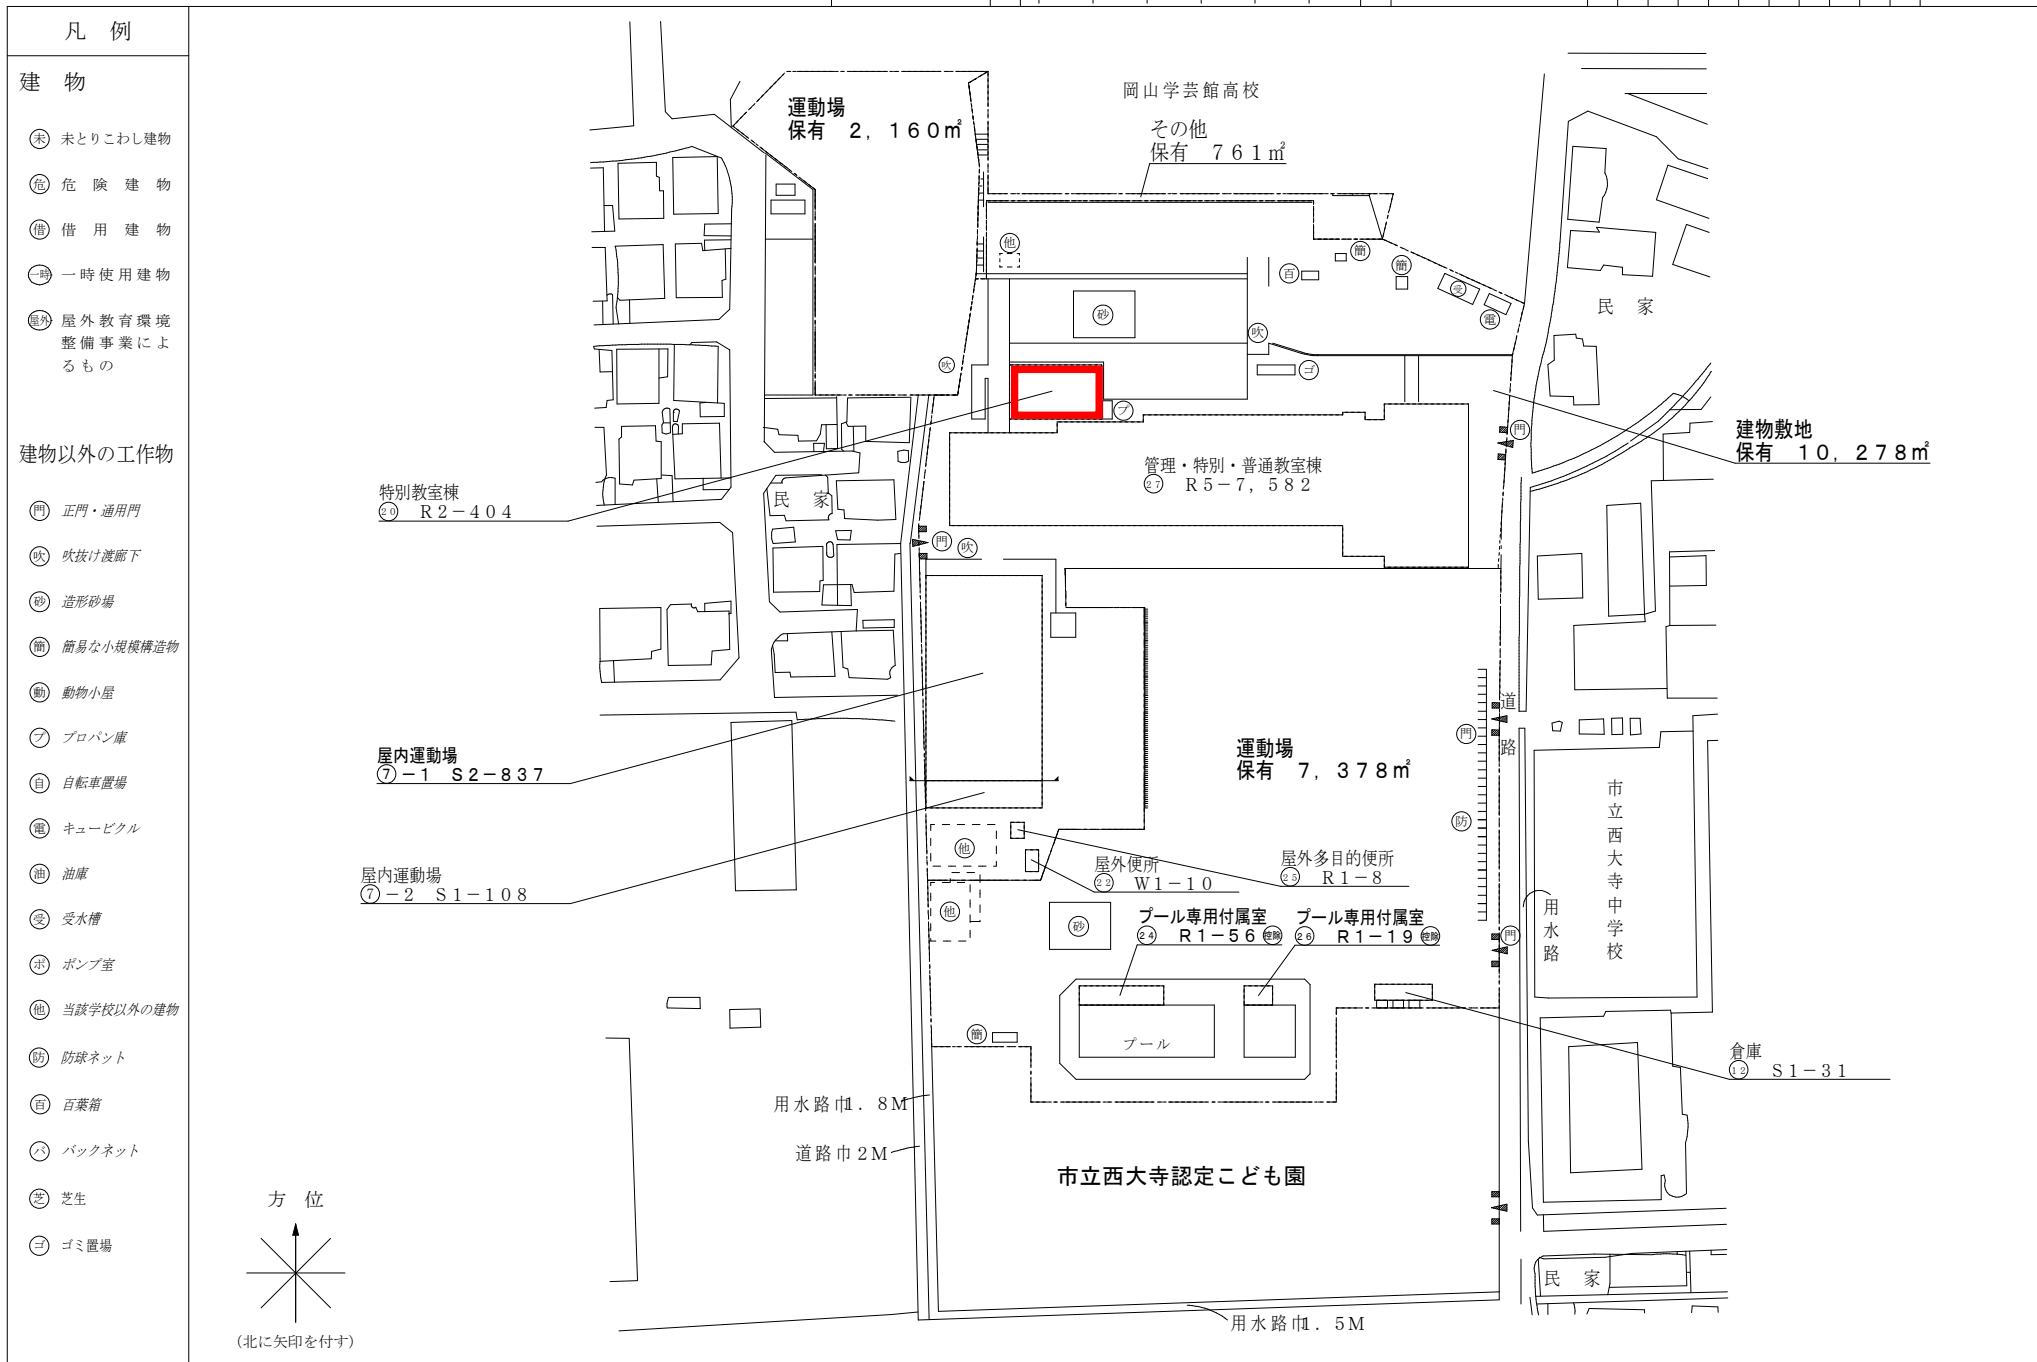


(令和7年度)

平 面 図

縮
尺

1 / 6 0 0 (A 4)

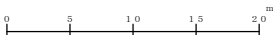

学
校
名

西大寺小学校

調
査
番
号

(都道府県)
3 | 3

(市町村)
2 | 0 | 1

(学 校)
0 | 1 | 9 | 9


整
理
番
号

0 1 0 1 - 2

○ : 候体採取想定箇所


② 0

B 1 階

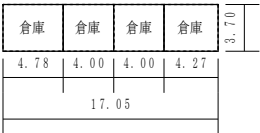


② 0

1 階

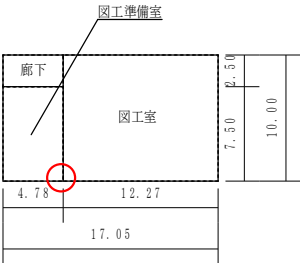


② 0

2 階

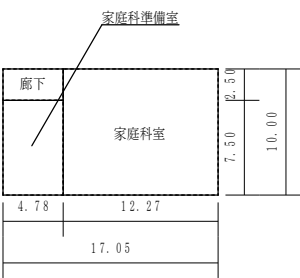

(令和7年度)

施設の配置図	縮尺	1/1500 (A4)	学校名	財田小学校	調査番号	(都道府県)	(市町村)	(学 校)	整理番号
	0 1.0 2.0 3.0 4.0 5.0 m				33	20	10	037	0090-1

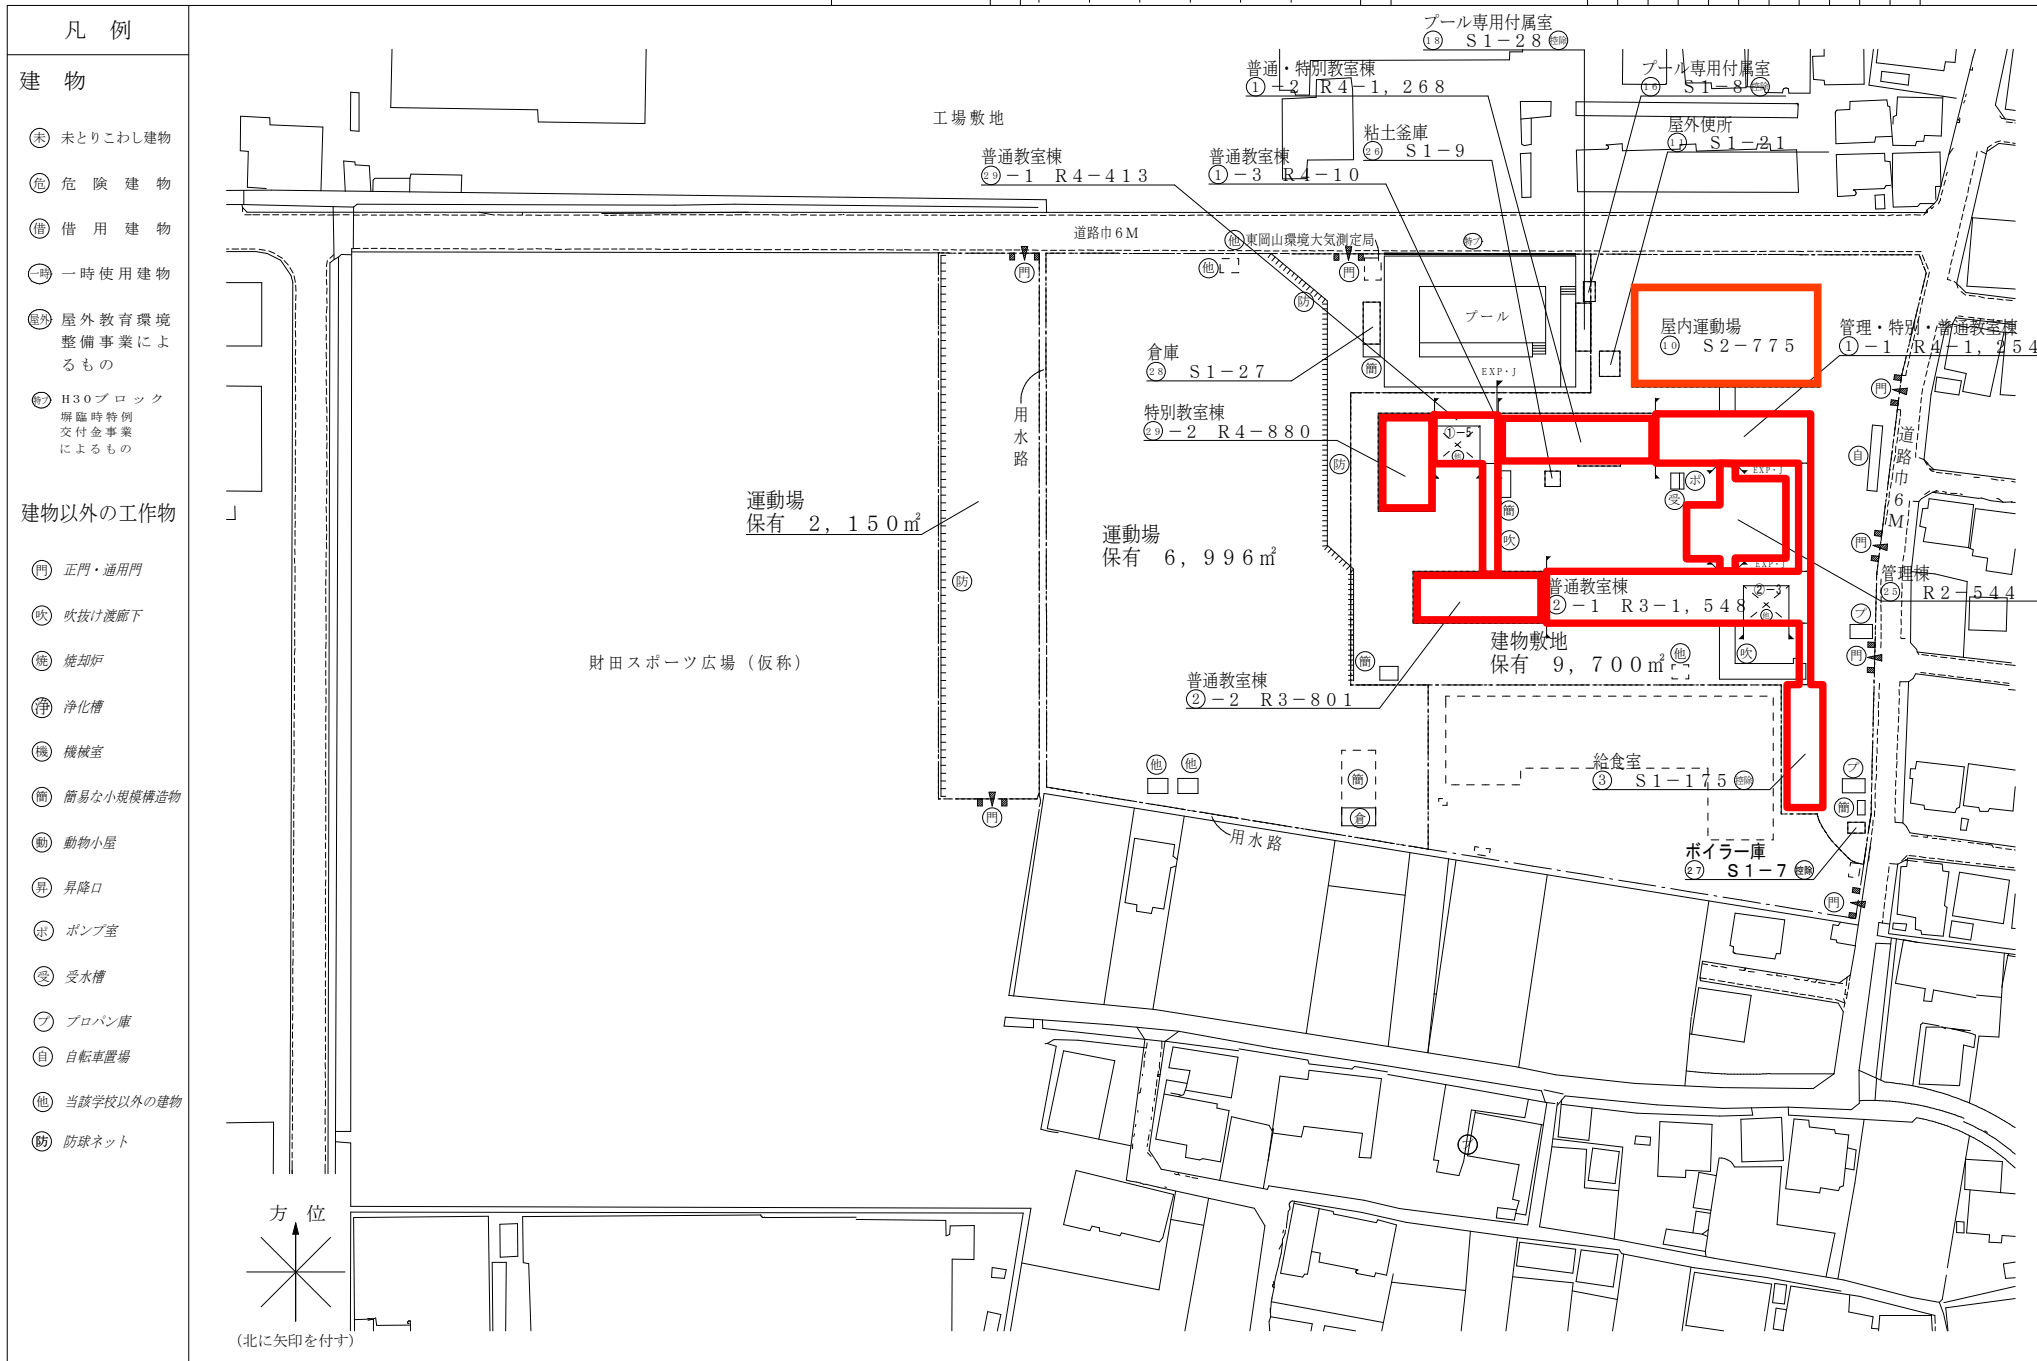


(令和7年度)


平 面 図	縮 尺	1 / 6 0 0 (A4) 0 5 10 15 20 m	学 校 名	財田小学校	調 査 番 号	(都道府県)	(市町村)	(学 校)	整 理 番 号	0 0 9 0 - 2
					3 3	2 0 1	0 0 3 7			

○：検体採取想定箇所


1 階

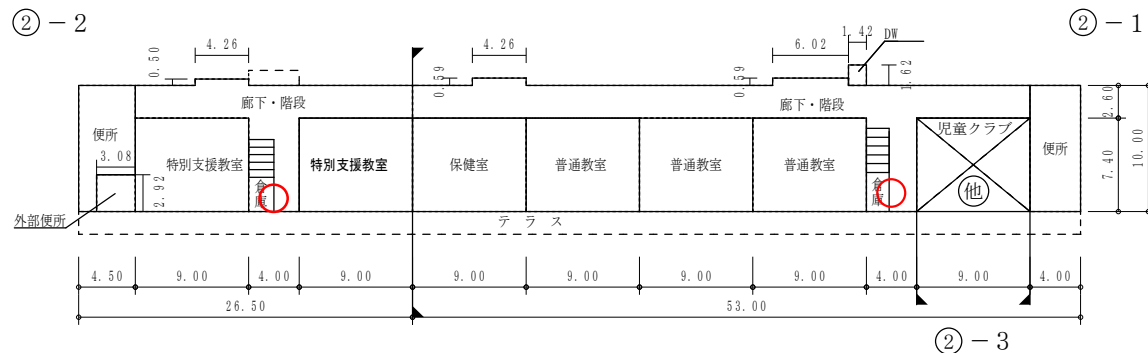

2 階

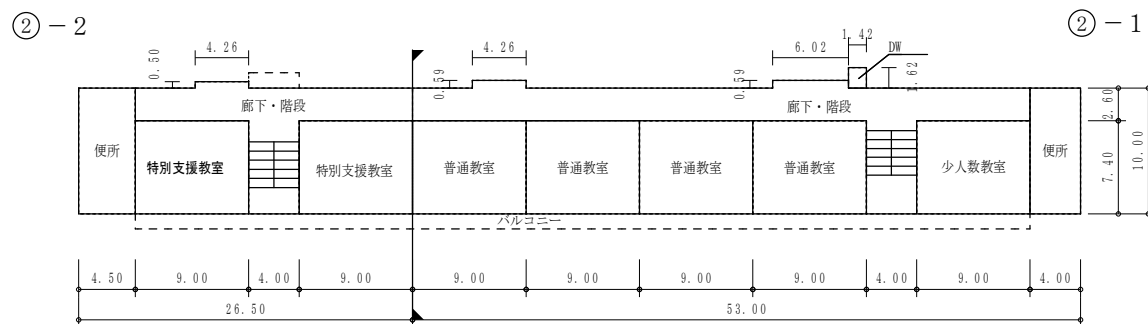

3 階

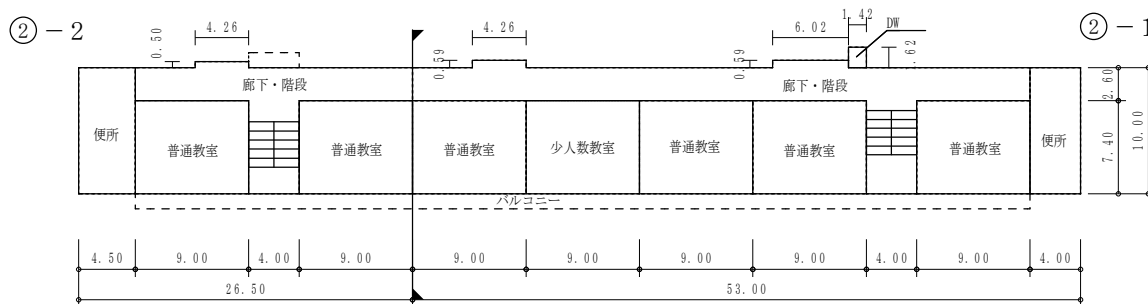


中3階




(令和7年度)

平面図	縮尺	1/600 (A4)	学校名	財田小学校				調査番号	(都道府県)	(市町村)	(学 校)	整理番号	0090-3
									33	201	0037		

1 階

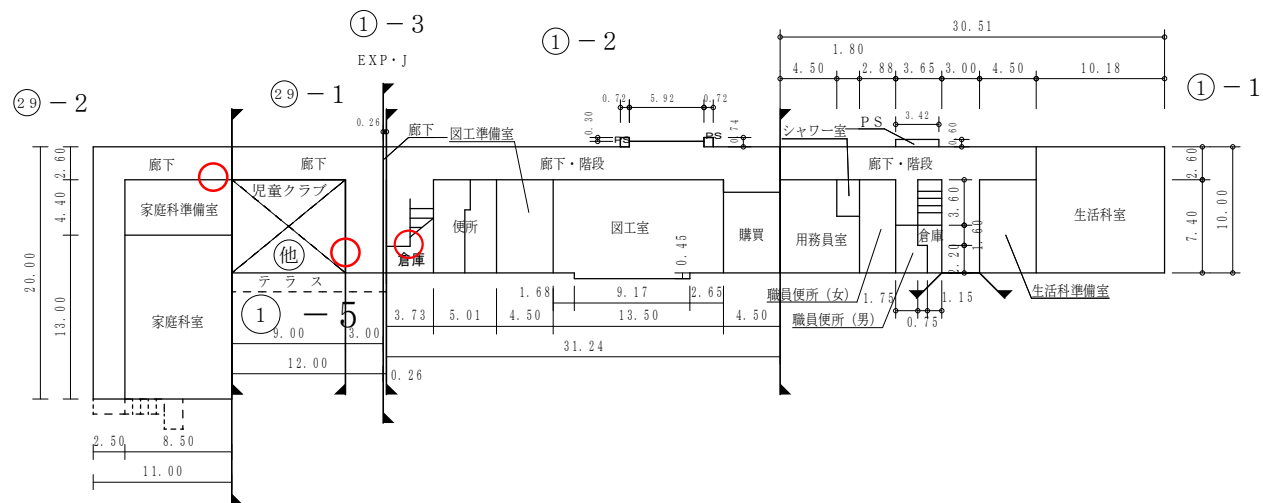


2 階

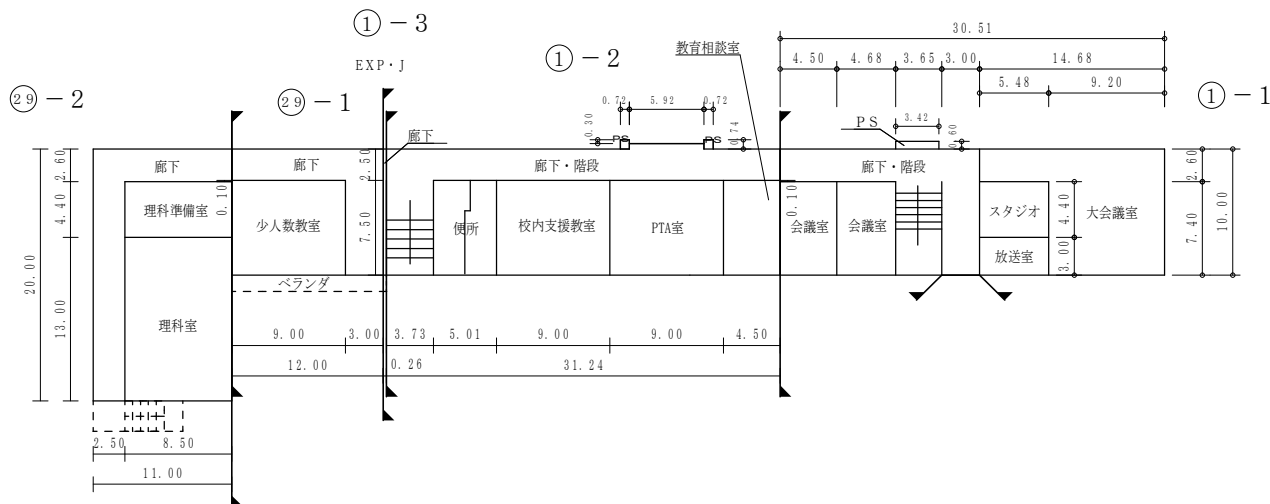


(令和7年度)


平 面 図	縮 尺	1 / 6 0 0 (A 4)	学 校 名	財田小学校	調 査 番 号	(都道府県)	(市町村)	(学 校)	整 理 番 号	0 0 9 0 - 5
					3 3	2 0	1 0	0 3 7		

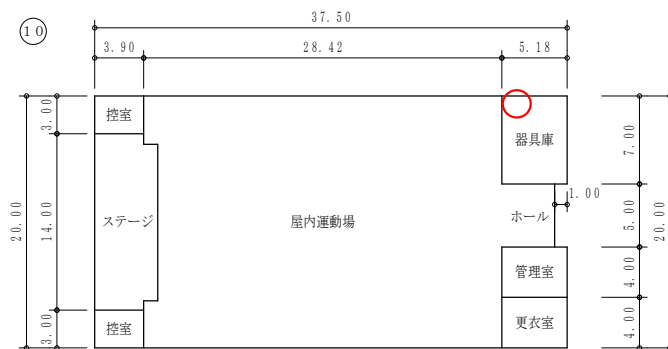


1 階

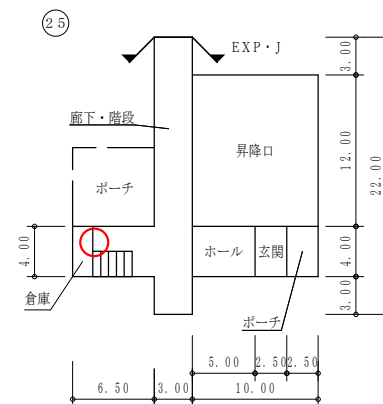

1 階

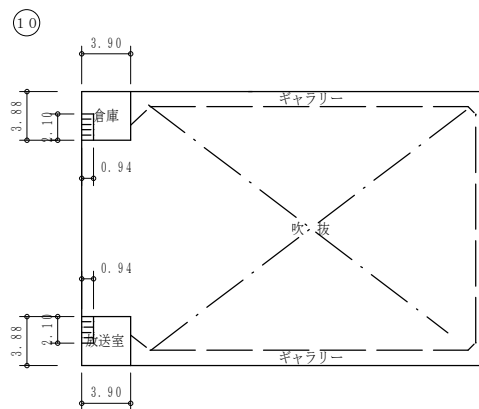

2 階

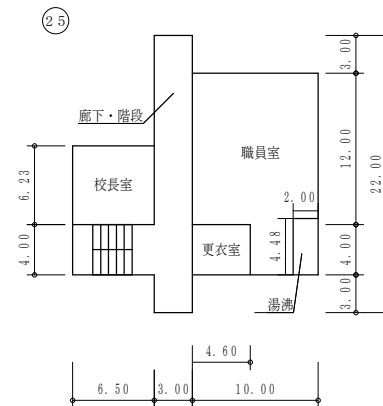

2 階

(令和7年度)

施設の配置図	縮尺	1 / 1700 (A4)	学校名	上道中学校	調査番号	(都道府県)	(市町村)	(学 校)	整理番号
					33	20	13	73	
					0154-1				


凡 例

建 物


- 未 未とりこわし建物
- 危 危 険 建 物
- 借 借 用 建 物
- 一 一 時 使 用 建 物
- 屋 屋 外 教 育 環 境 整 備 事 業 に よ る も の

建物以外の工作物

- 門 正門・通用門
- 吹 吹抜け・渡廊下
- 簡 簡易な小規模構造物
- ゴ ゴミ置場
- ポ ポンプ室
- 受 受水槽
- フ プロパン庫
- 自 自転車置場
- 浄 浄化槽
- 機 機械室
- バ バックネット
- 油 油庫
- 芝 芝生
- 他 当該学校以外の建物

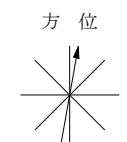

(北に矢印を付す)

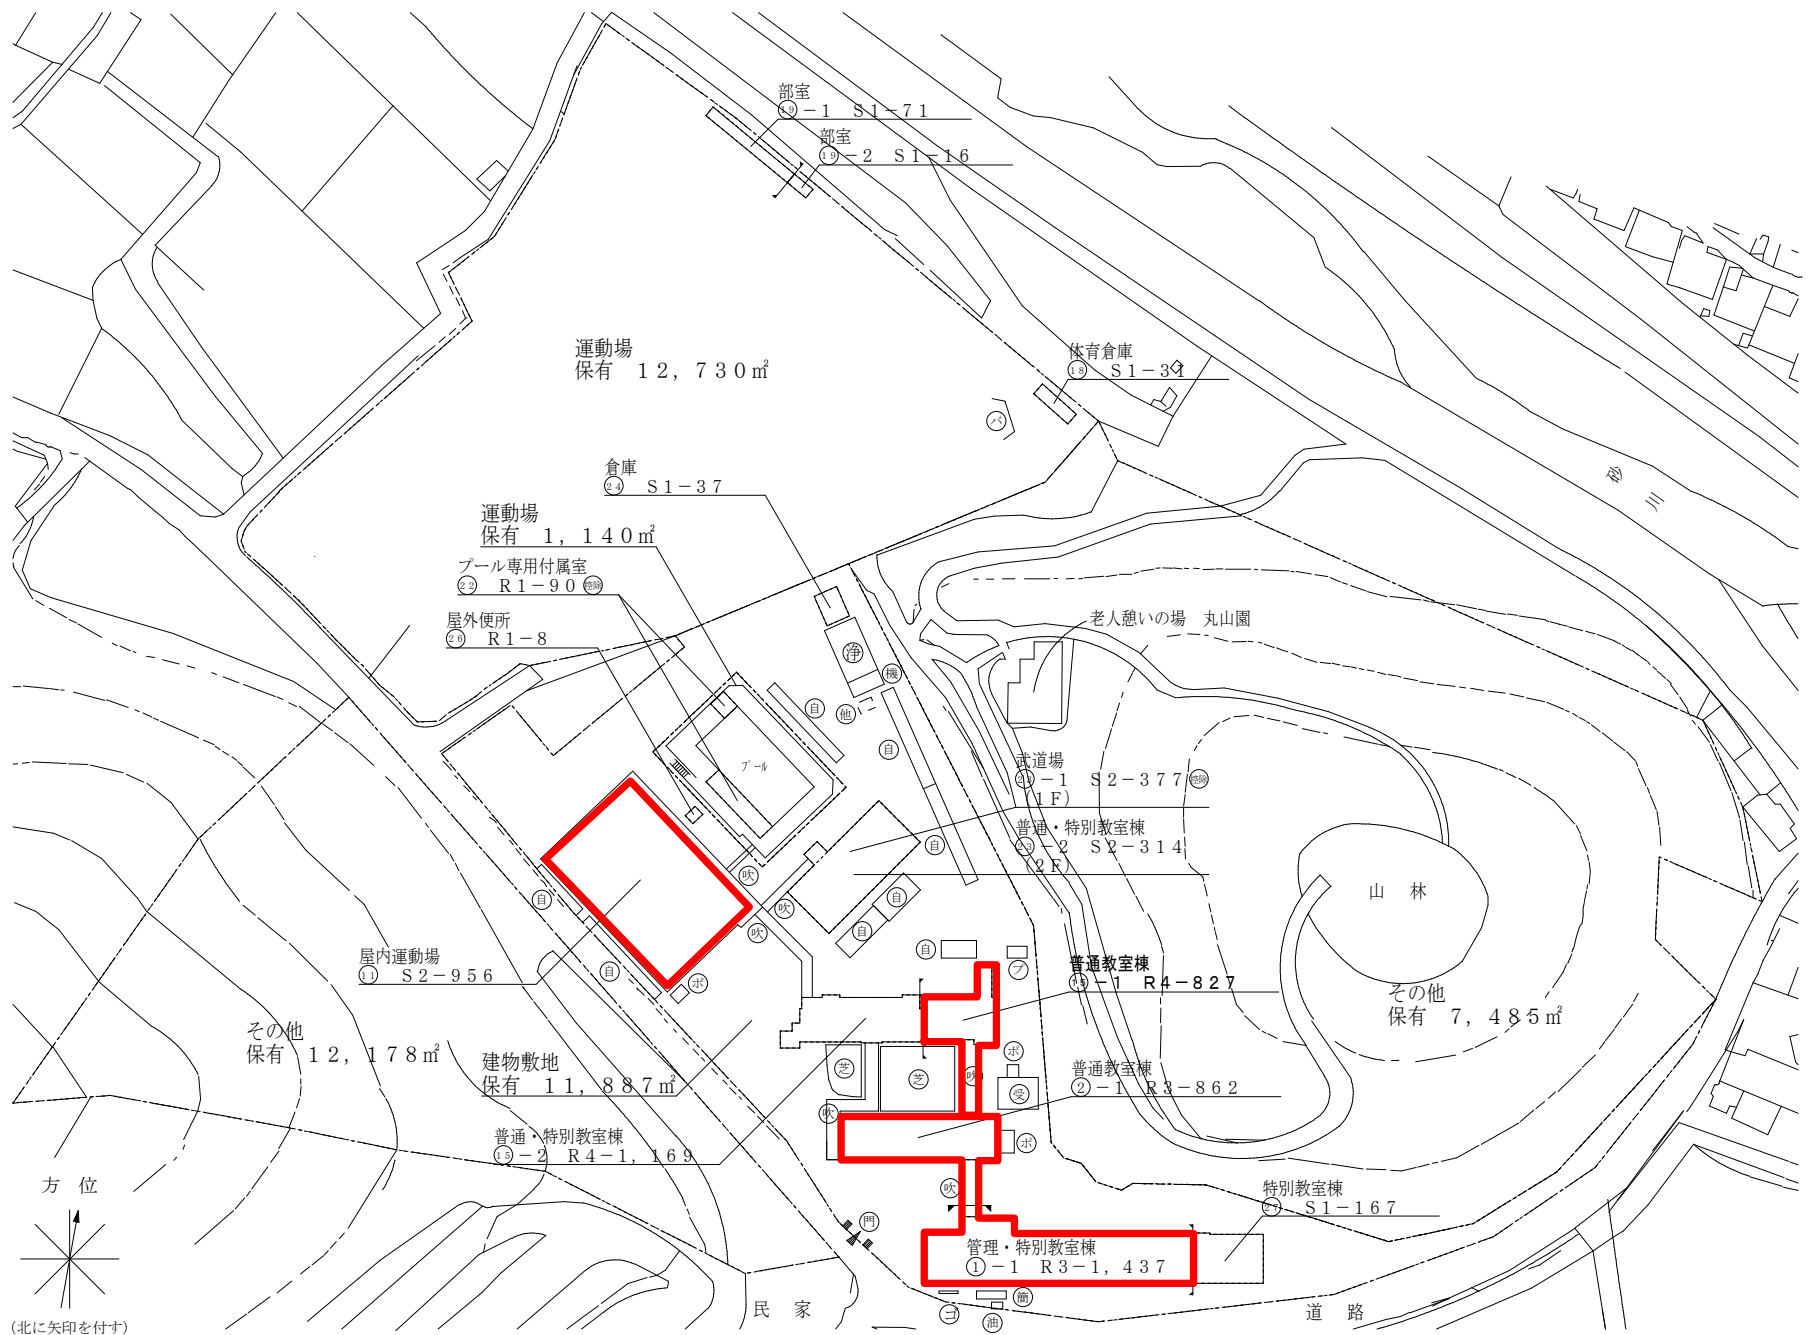

(令和7年度)

平面図

縮尺

1/600 (A4)



学校名

上道中学校

調査番号


(都道府県) 33 (市町村) 201 (学校) 3731

整理番号

0154-3


○：検体採取想定箇所

①-1

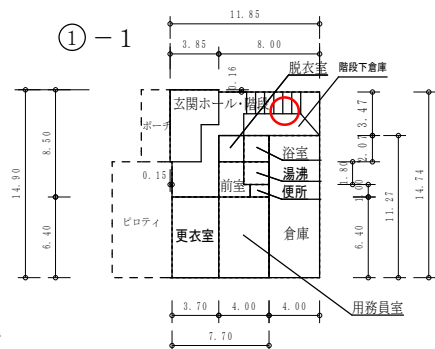


1 階

①-1

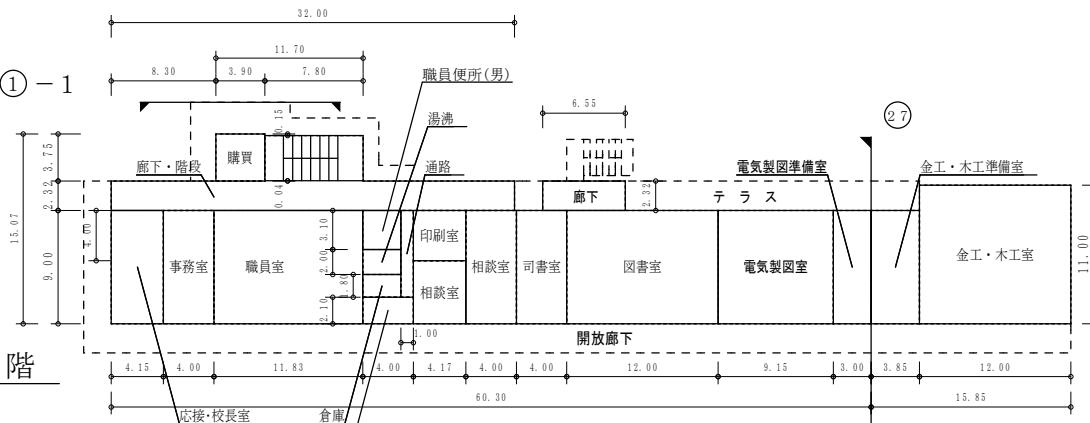


2 階

①-1

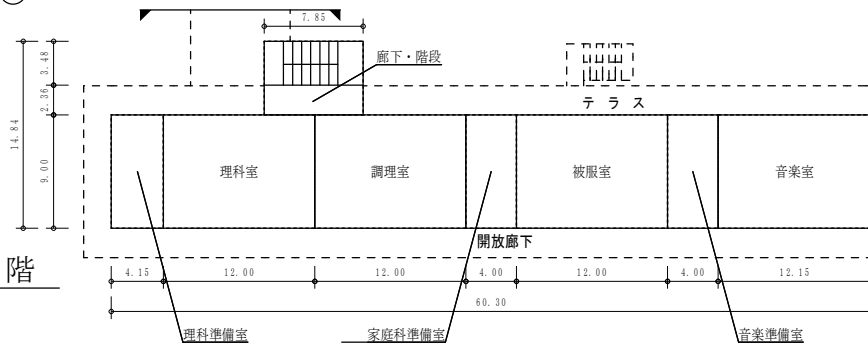


3 階

②-1

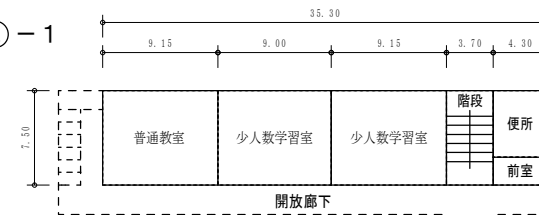


1 階

②-1

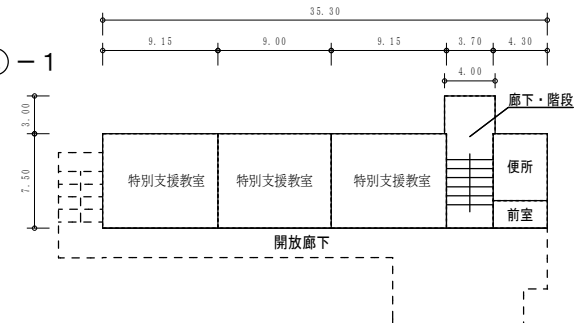


2 階

②-1

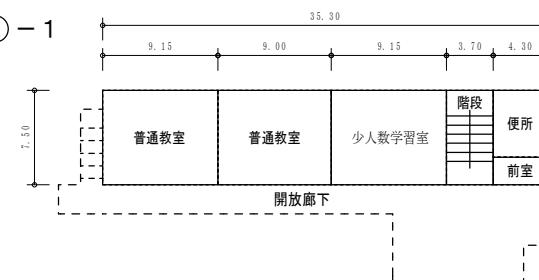


3 階

②-1

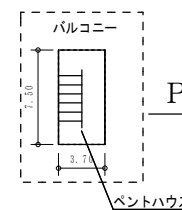

②-1







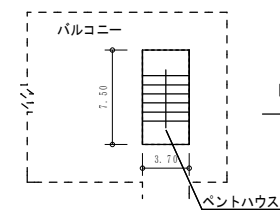


中3階

(令和7年度)


平 面 図	縮 尺	1 / 6 0 0 (A 4) 0 5 10 15 20 m	学 校 名	上道中学校	調 査 番 号	(都道府県)	(市町村)	(学 校)	整 理 番 号	0 1 5 4 - 4
					3 3	2 0 1	3 7 3 1			

○：検体採取想定箇所

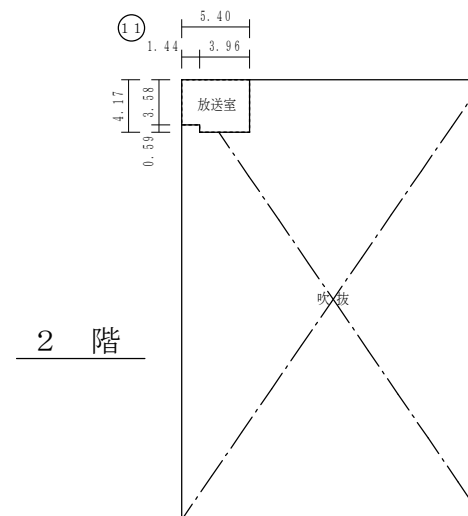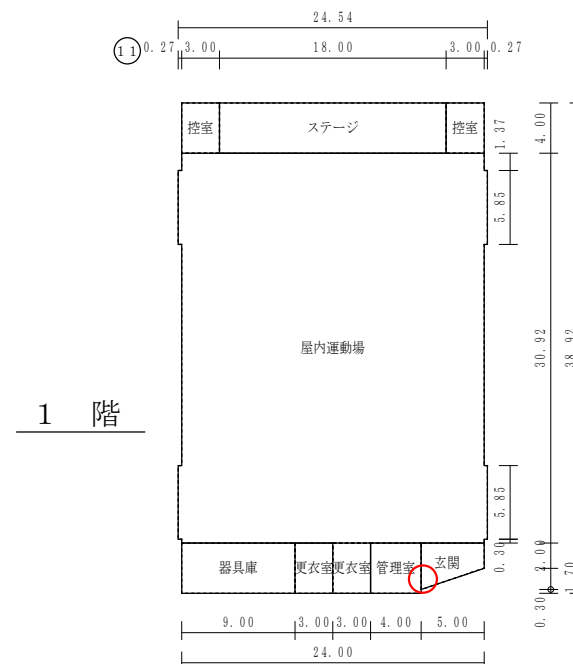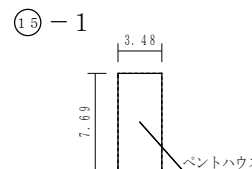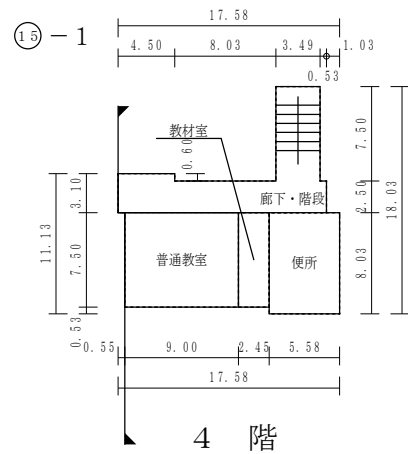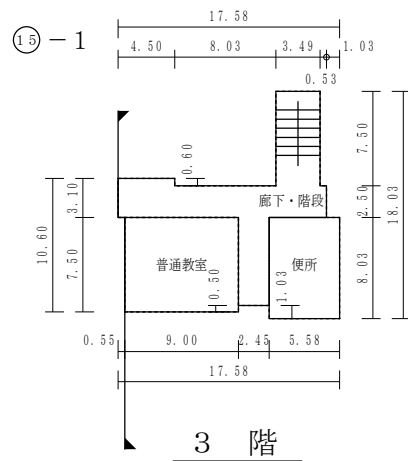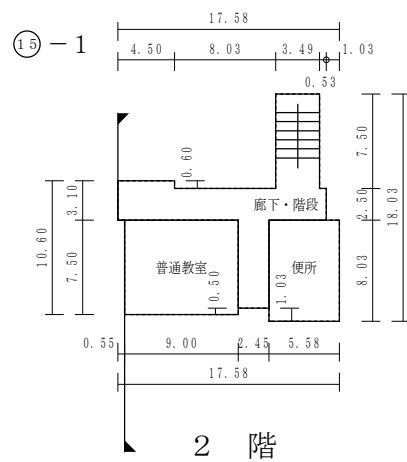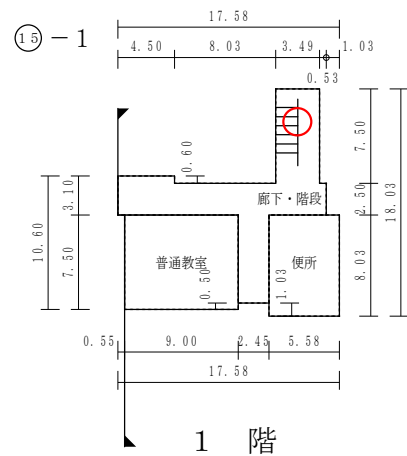

(令和7年度)


施設の配置図	縮尺	1/1200 (A4)	学校名	瀬戸中学校	調査番号	(都道府県)	(市町村)	(学 校)	整理番号	0589-1
						33	201	3680		

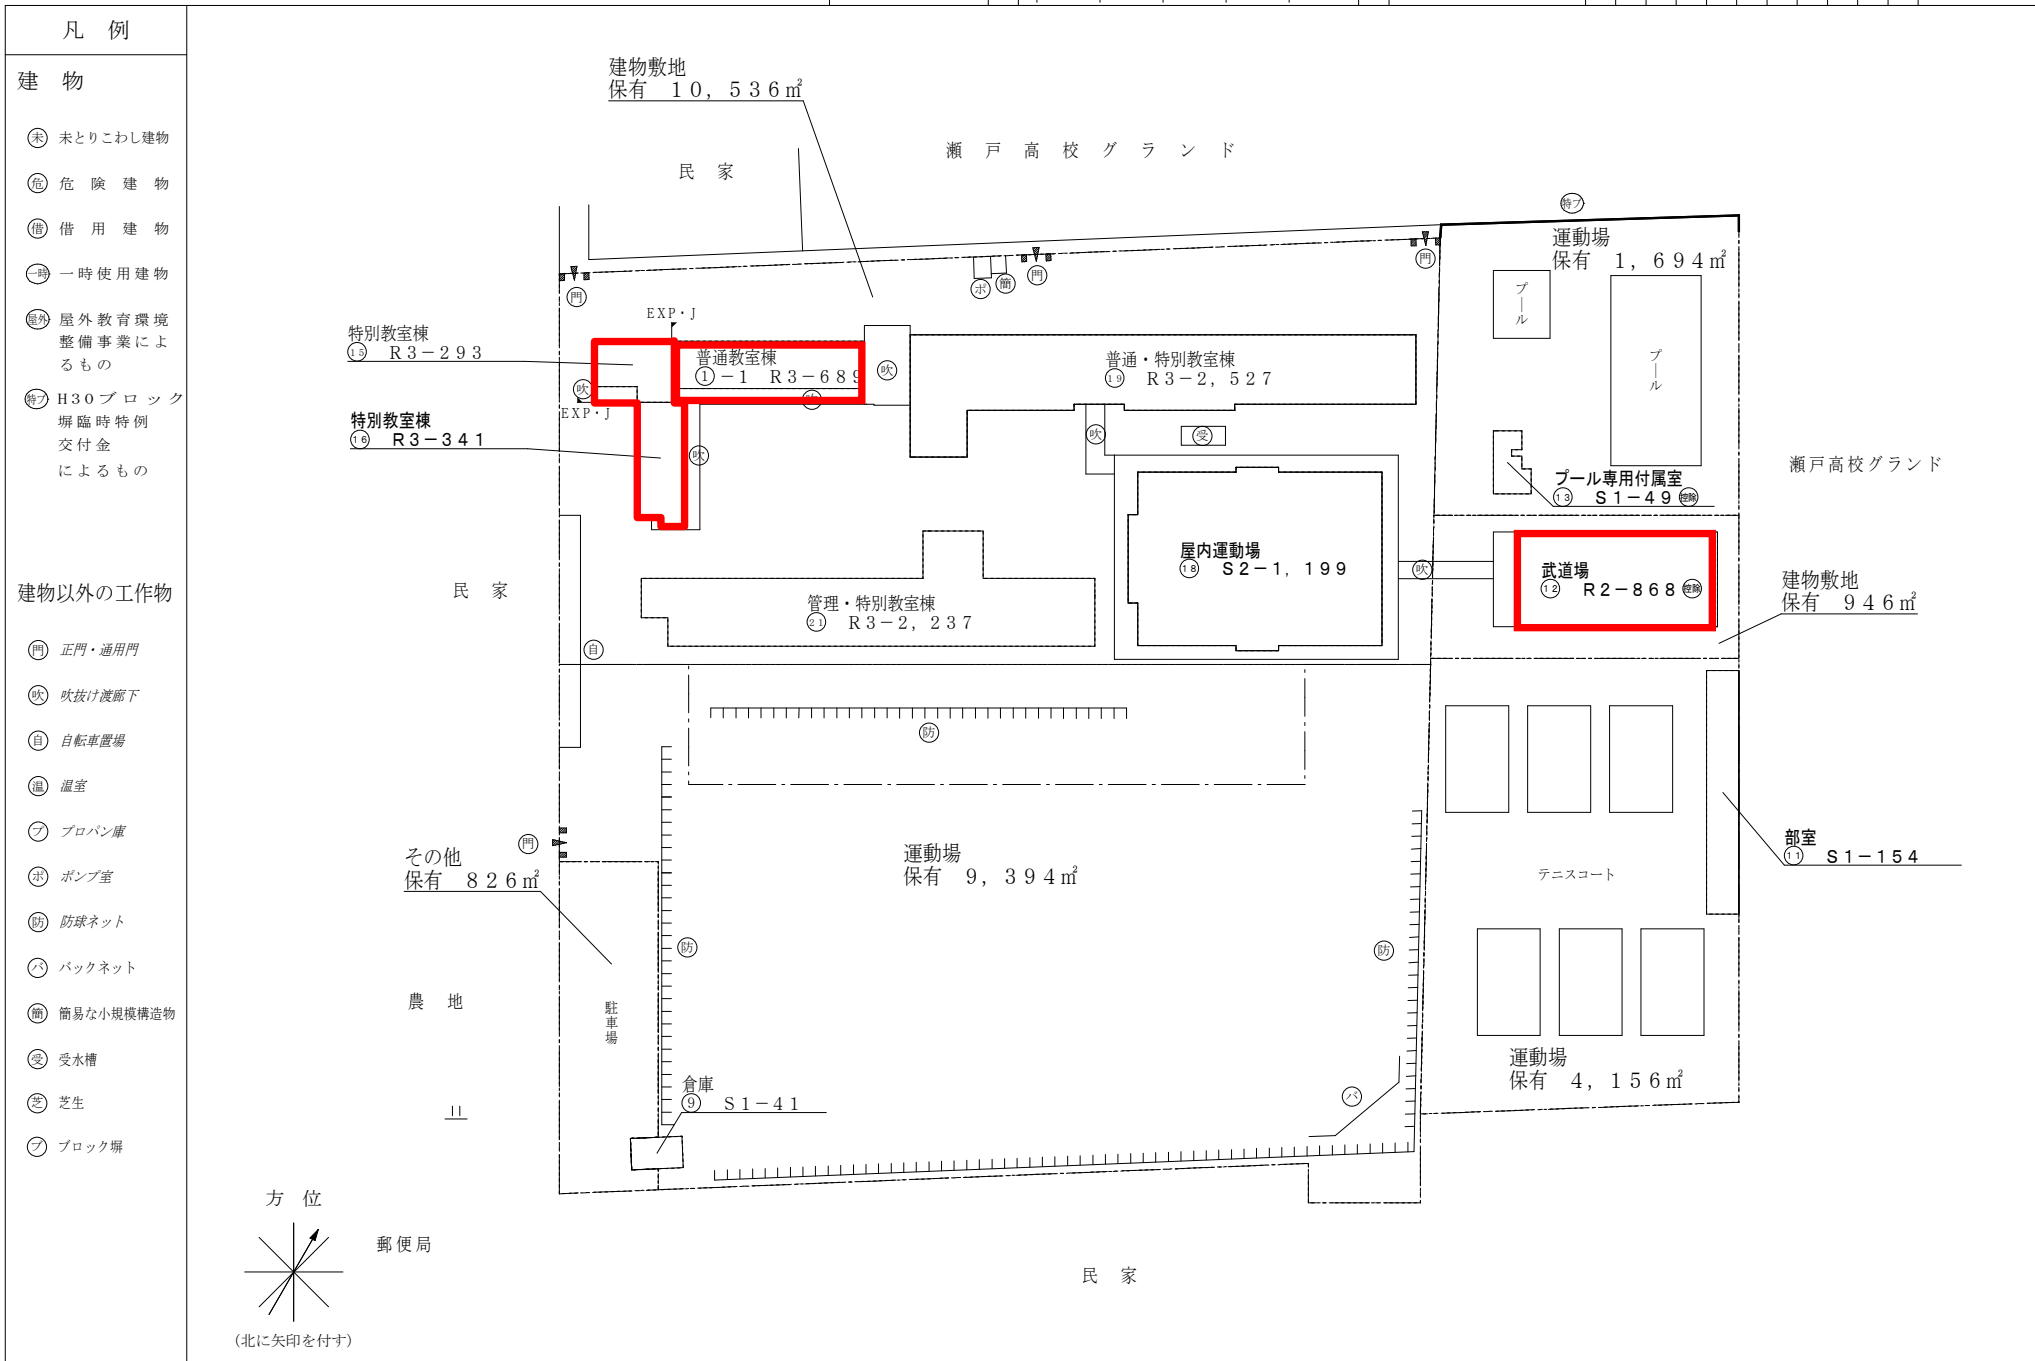

(令和7年度)

平 面 図	縮 尺		学 校 名	瀬戸中学校	調 査 番 号	(都道府県)	(市町村)	(学 校)	整 理 番 号
					33	201	3680	0589-2	


○：検体採取想定箇所

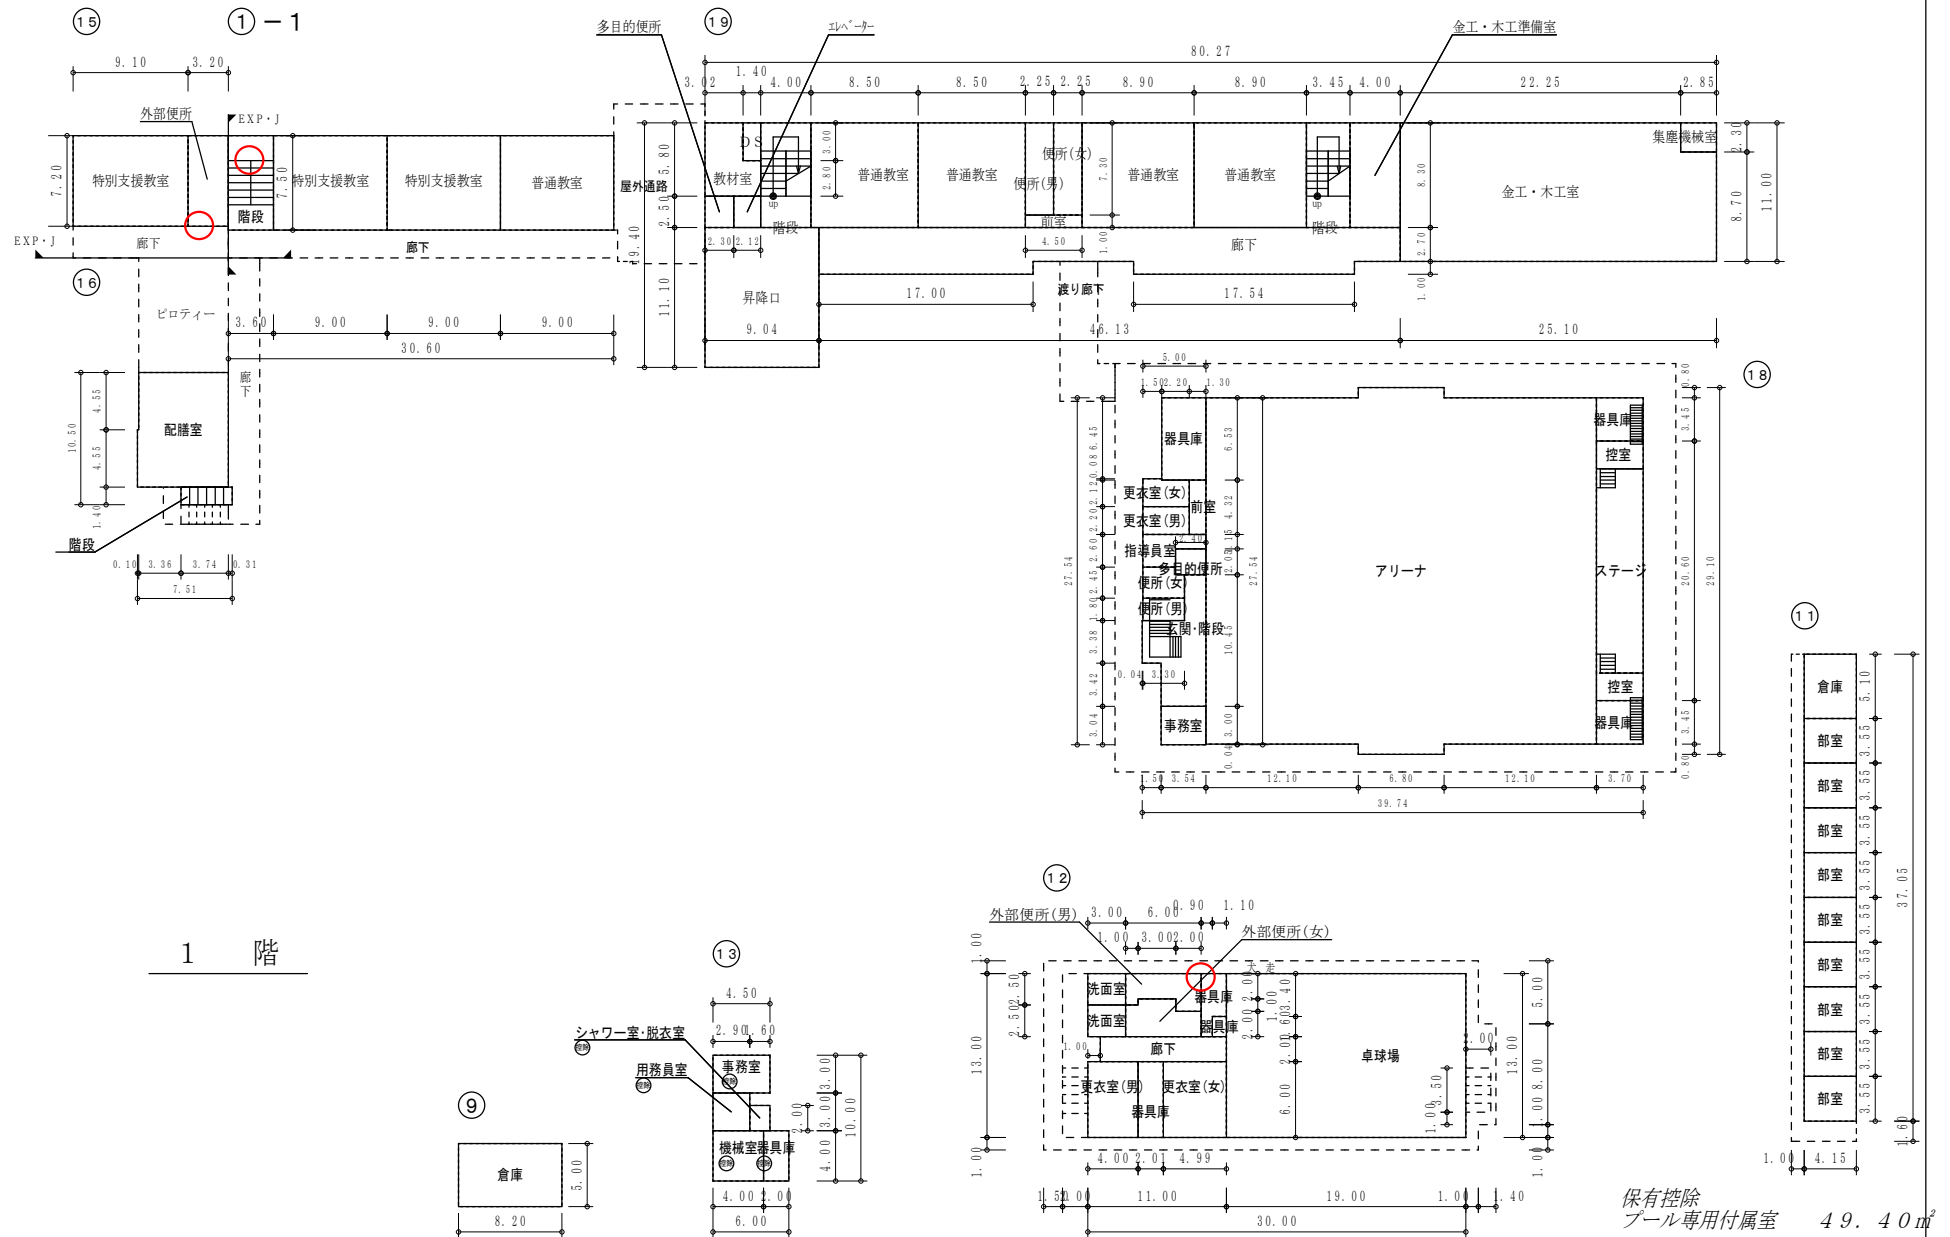

文 部 科 学 省

(令和7年度)

施設の配置図	縮尺	1/1300 (A4)	学校名	操南中学校	調査番号	(都道府県)	(市町村)	(学 校)	整理番号	0143-1
					33	20	13	520		

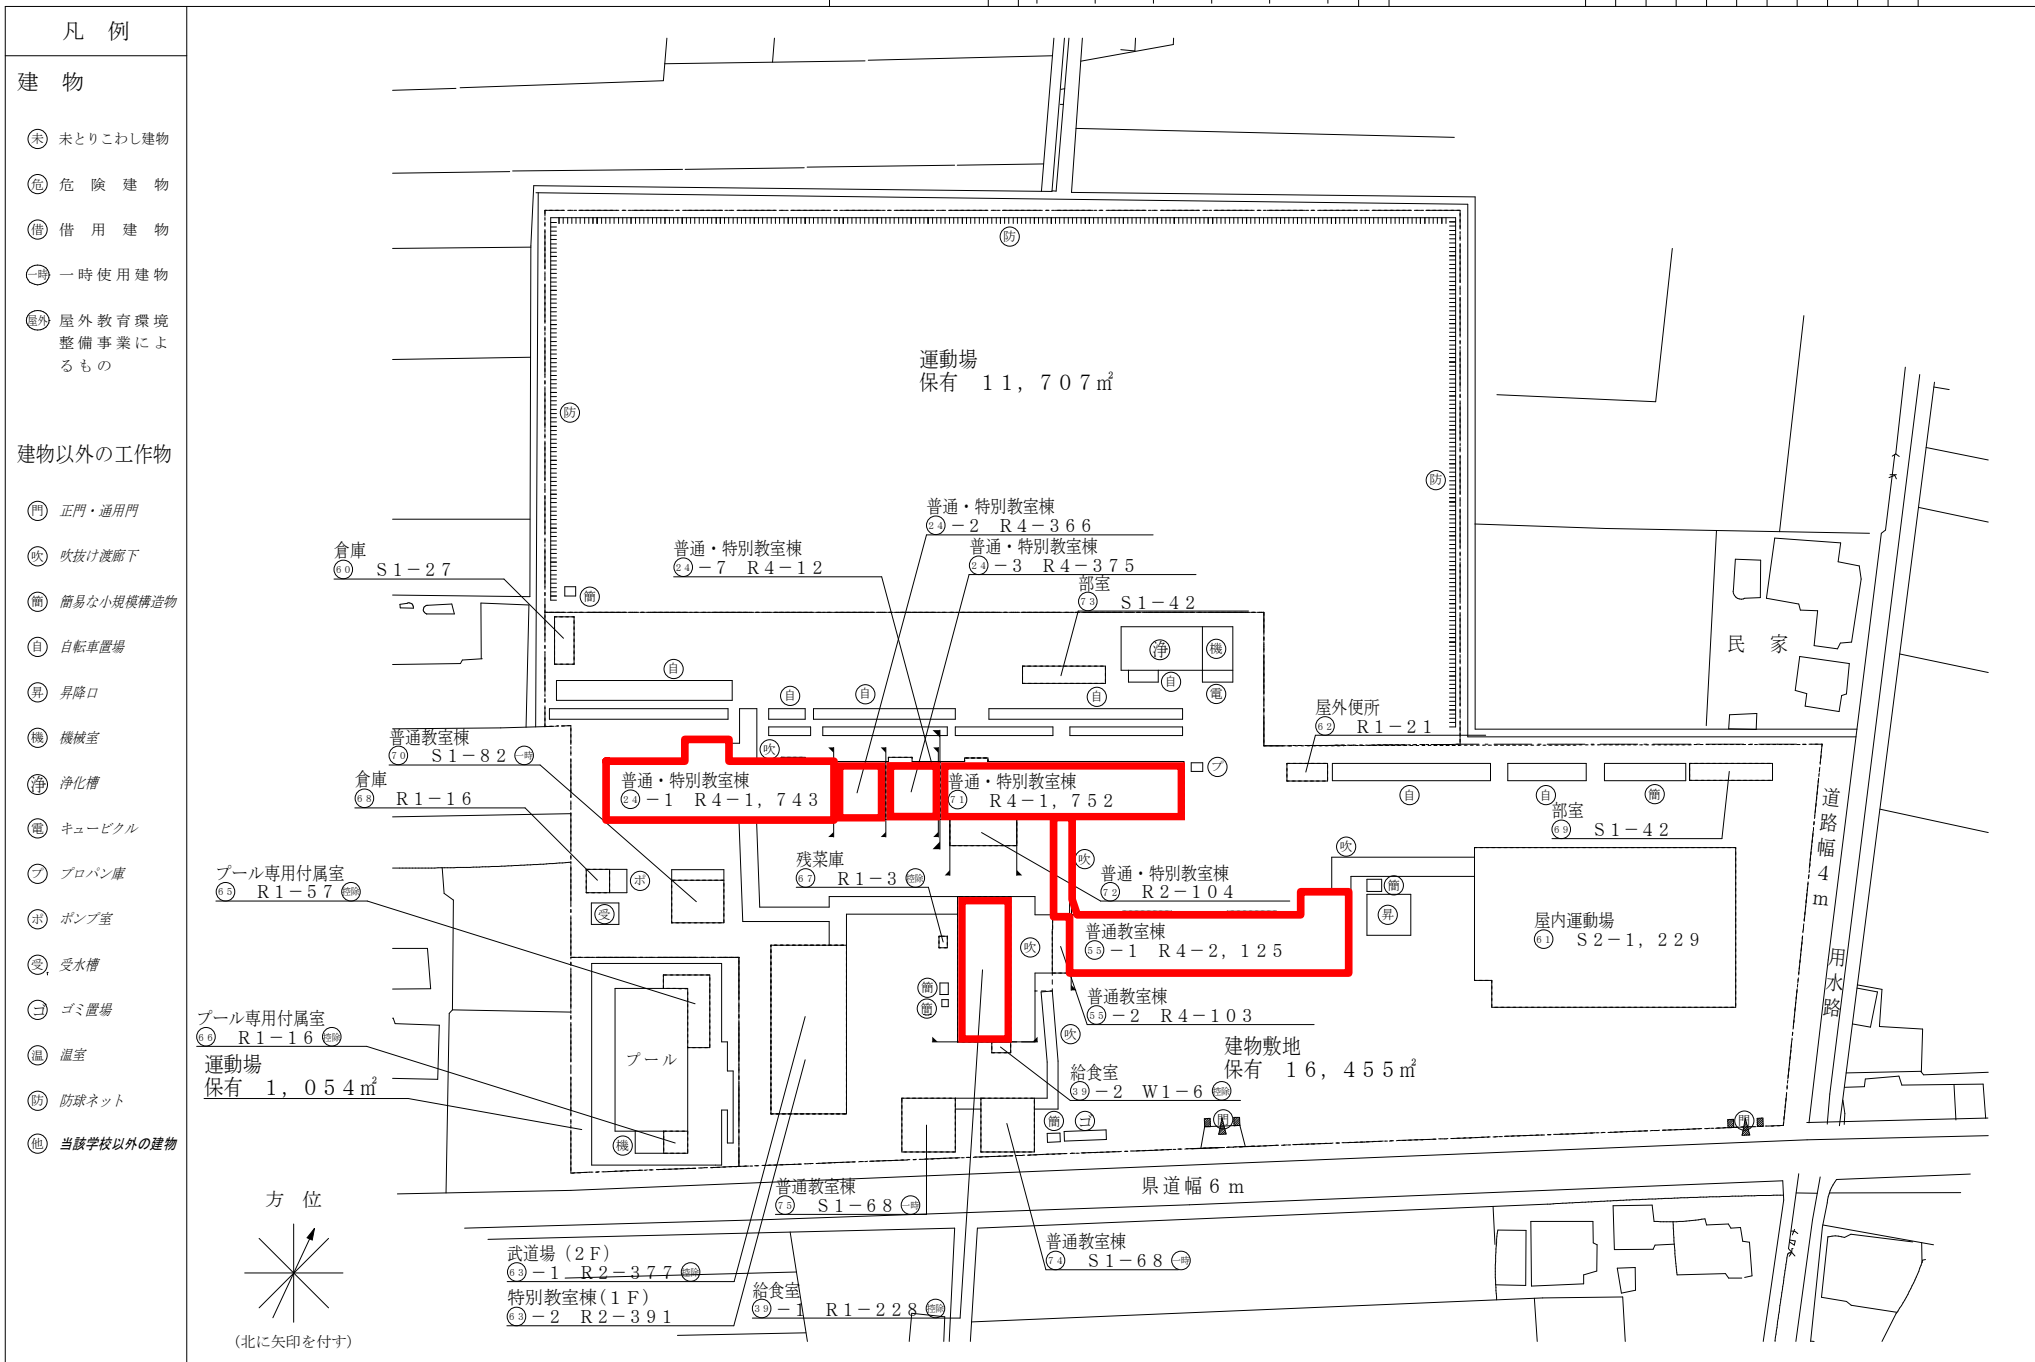


(令和7年度)

平面図	縮尺	1/600 (A4)	学校名	操南中学校	調査番号	(都道府県)	(市町村)	(学 校)	整理番号
					33	20	13	520	


0143-2

○: 検体採取想定箇所

1 階

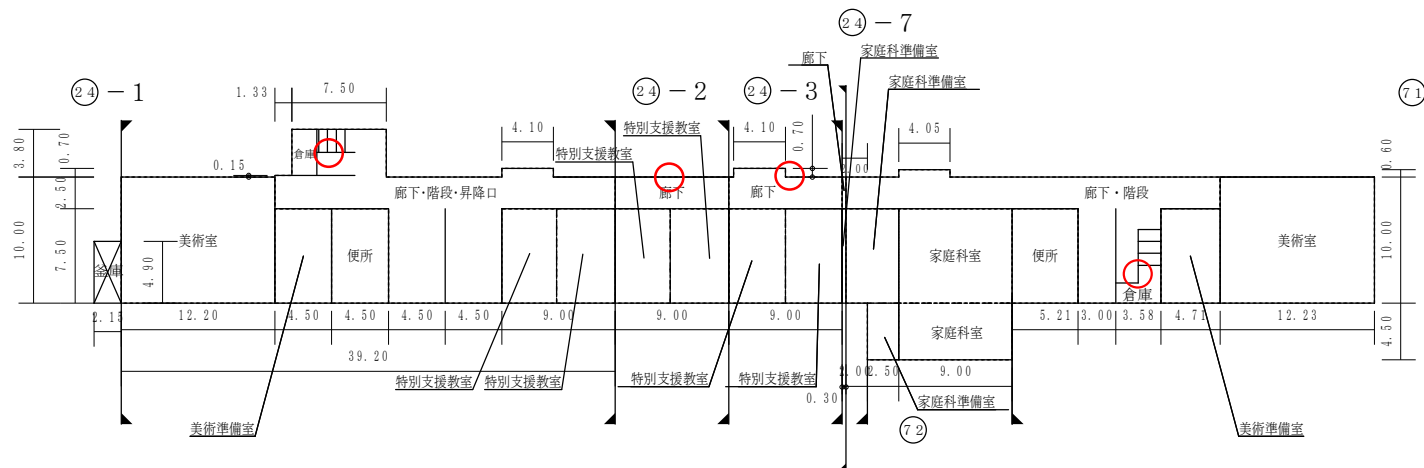

2 階

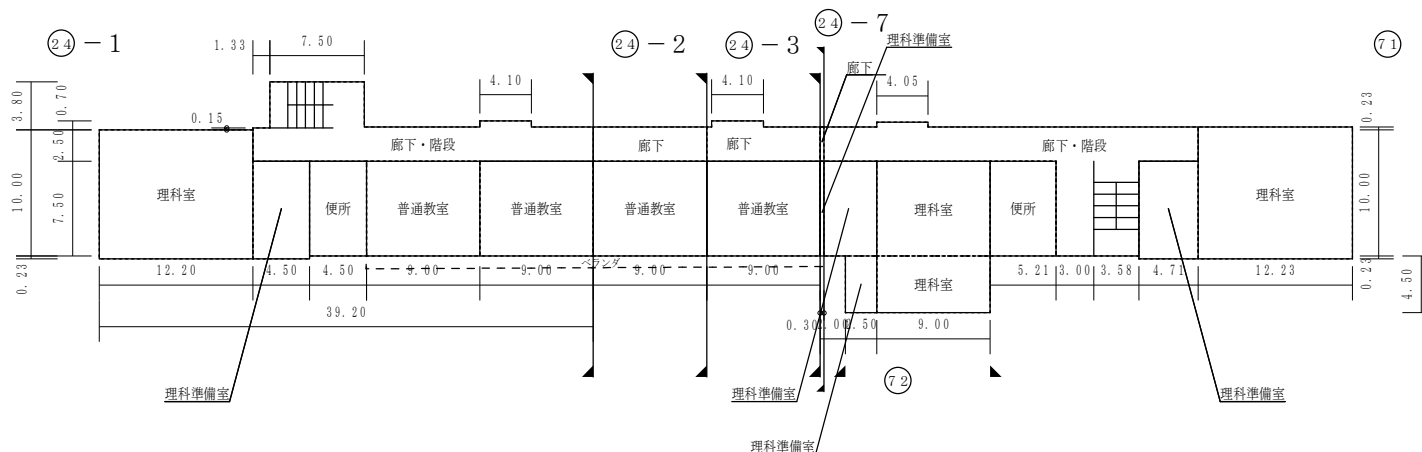

(令和7年度)

平面図

縮尺

1/600 (A4)



学校名

操南中学校

調査番号

33


201

3520


整理番号

0143-4


○: 検体採取想定箇所

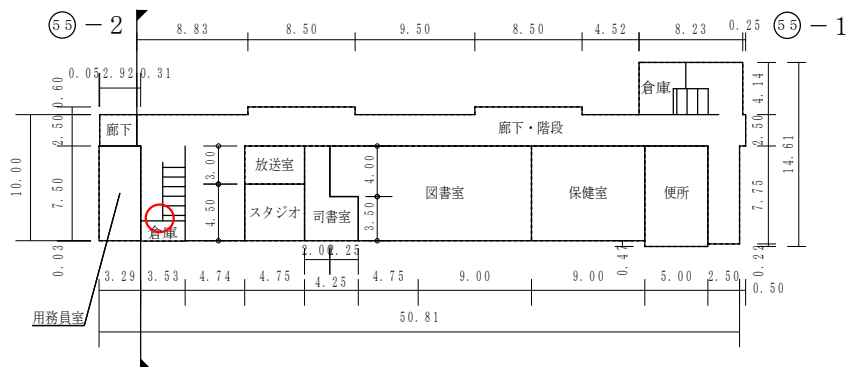


1 階

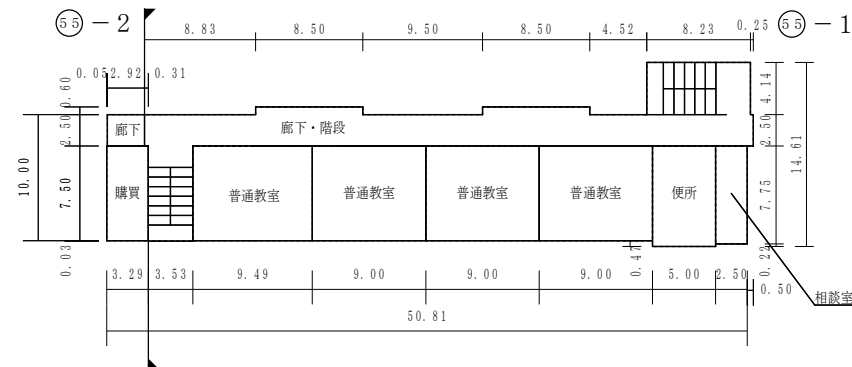


3 階

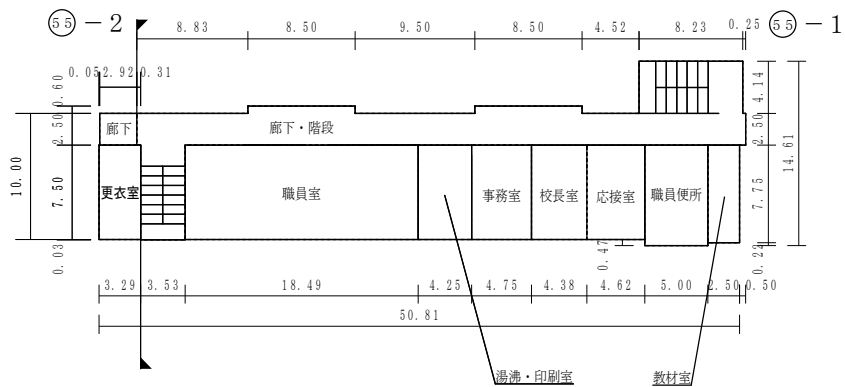

2 階

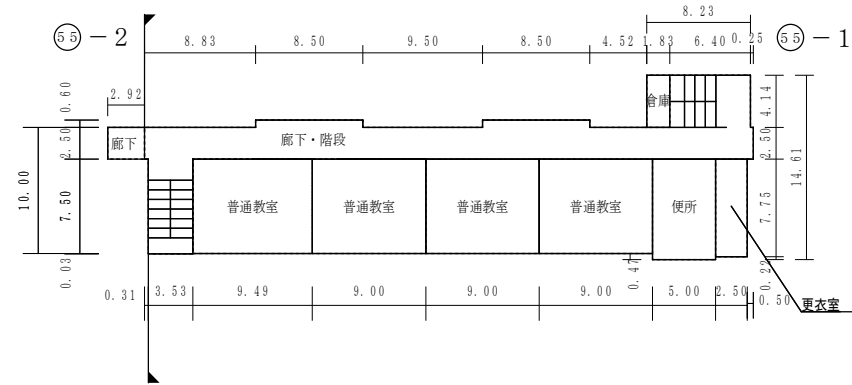

4 階

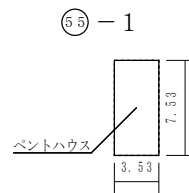

(令和7年度)

平面図

縮尺

1/600 (A4)

学校名

操南中学校


調査番号

(都道府県) 33 (市町村) 201 (学 校) 3520


整理番号

0143-5

○：検体採取想定箇所

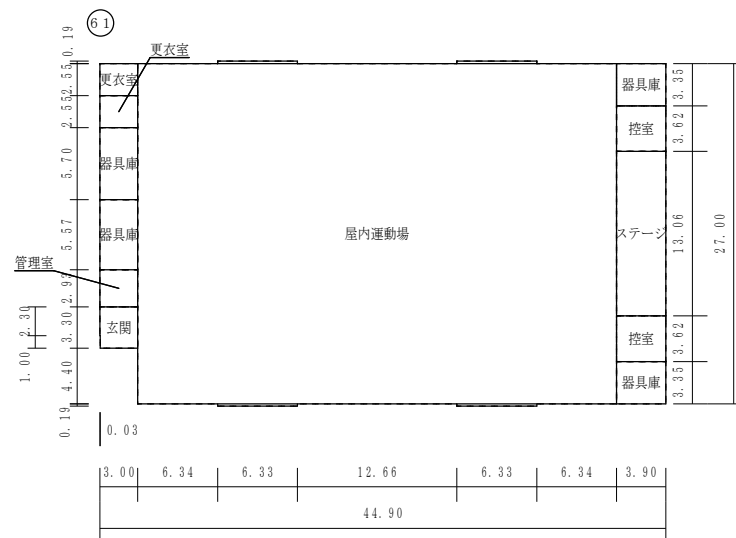


1 階

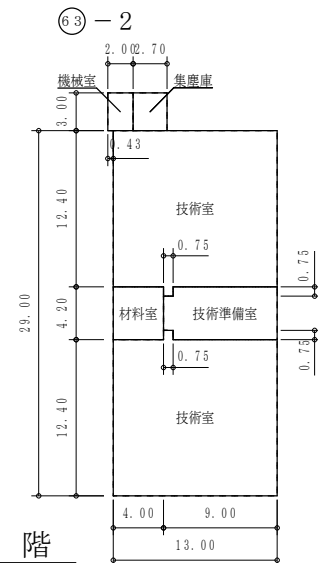


1 階

39-1

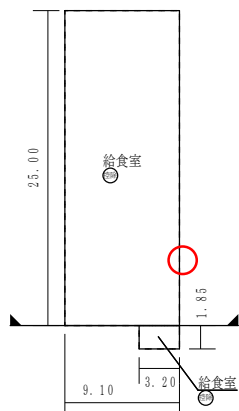


39-2

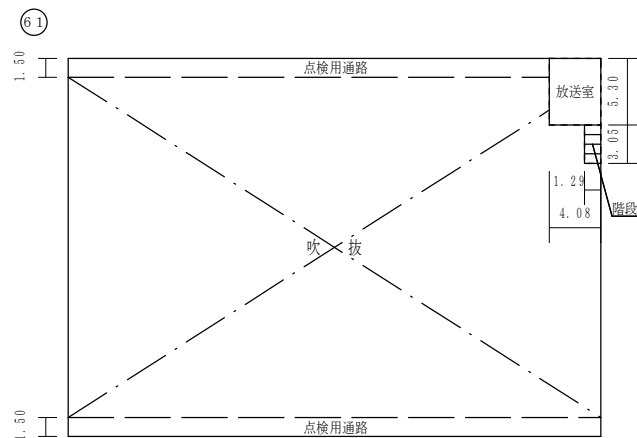

2 階

63-1

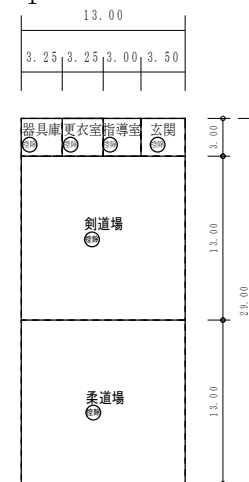

2 階

保有控除
給食室 233.42㎡
武道場 377.00㎡

(令和7年度)

施設の配置図	縮尺	1/1300 (A4)	学校名	調査番号	(都道府県)	(市町村)	(学 校)	整理番号	0081-1
					33	201	0028		

凡 例


建 物

- 未 未とりこわし建物
- 危 危険建物
- 借 借用建物
- 一 一時使用建物
- 屋外 屋外教育環境整備事業によるもの
- 特 H30ブロック塀臨時特例交付金事業によるもの


建物以外の工作物

- 門 正門・通用門
- 吹 吹抜け・渡廊下
- 防 防球ネット
- 簡 簡易な小規模構造物
- 機 相撲場
- ゴ ゴミ置場
- プ プロパン庫
- 機 機械室
- 電 キュービクル
- 砂 造形砂場
- 動 動物小屋
- 焼 焼却炉
- ボ ポンプ室
- 受 受水槽
- 他 当該学校以外の建物

方 位

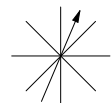

(北に矢印を付す)

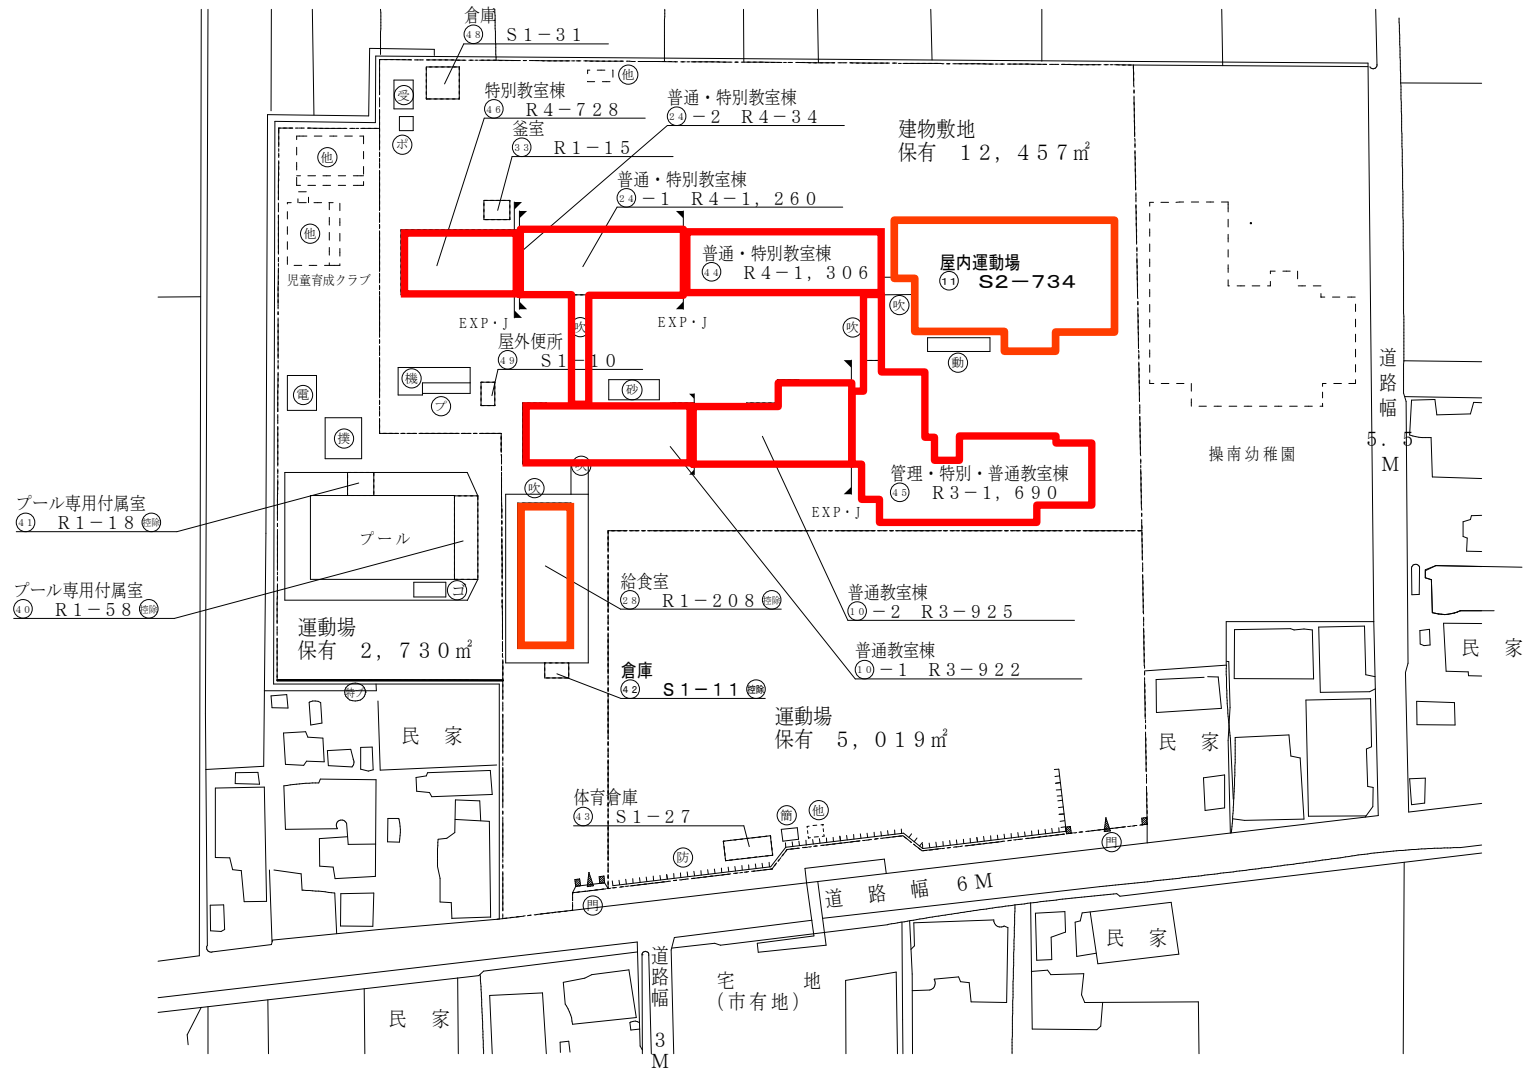


(令和7年度)

平面図

縮尺

1/600 (A4)

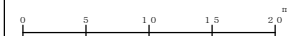

学校名

操南小学校

調査番号

33







201

0028

整理番号

0081-2

○：検体採取想定箇所

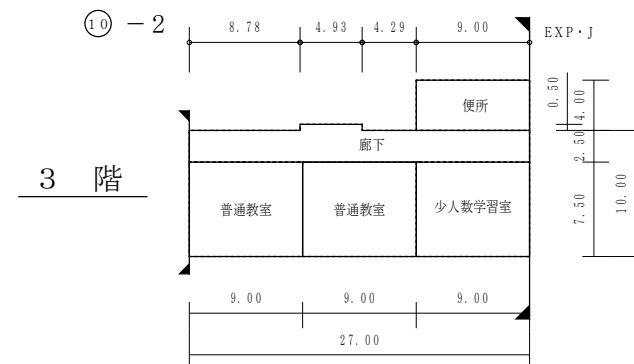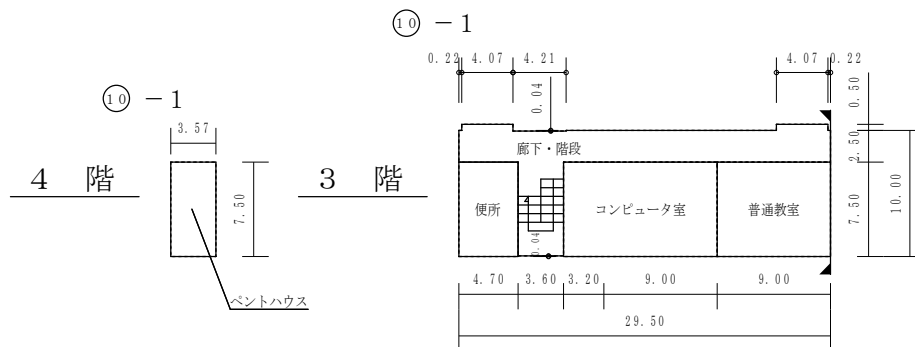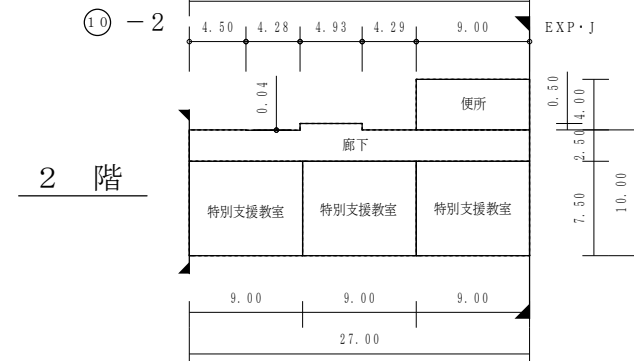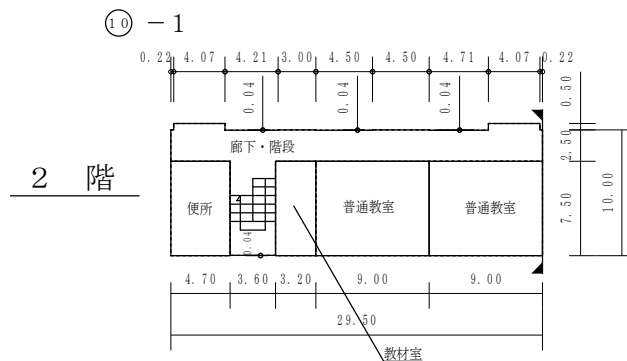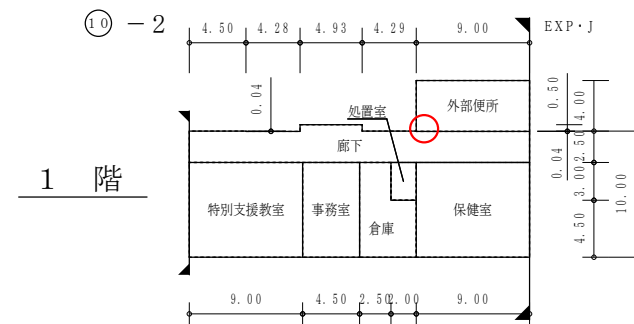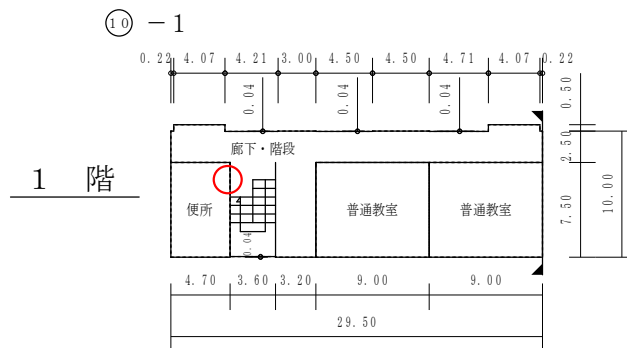


(令和7年度)

平面図

縮尺

1/600 (A4)

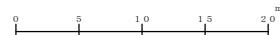

学校名

操南小学校

調査番号


(都道府県) 33 (市町村) 201 (学 校) 0028

整理番号


0081-3

○：検体採取想定箇所


1 階

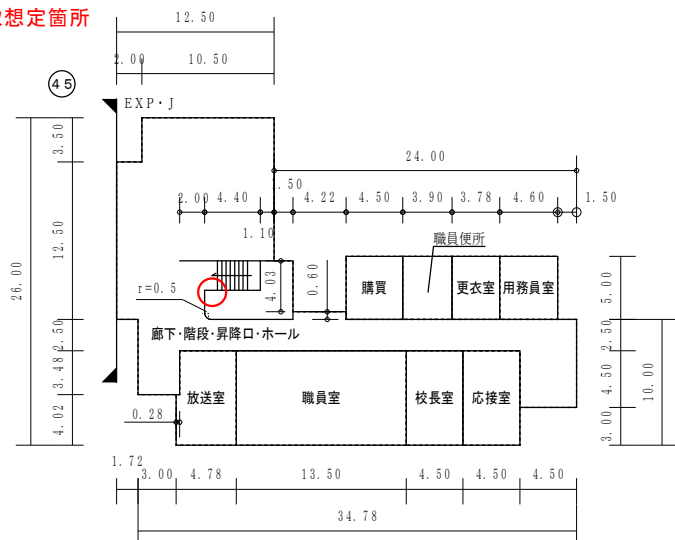

3 階

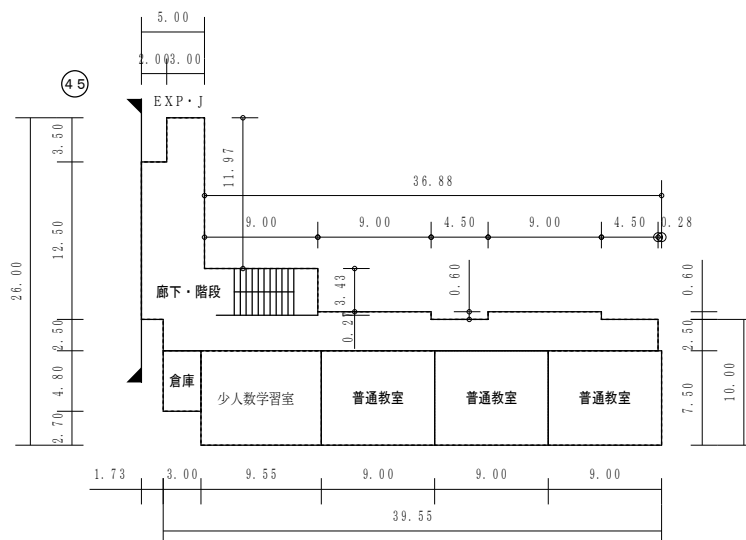

2 階

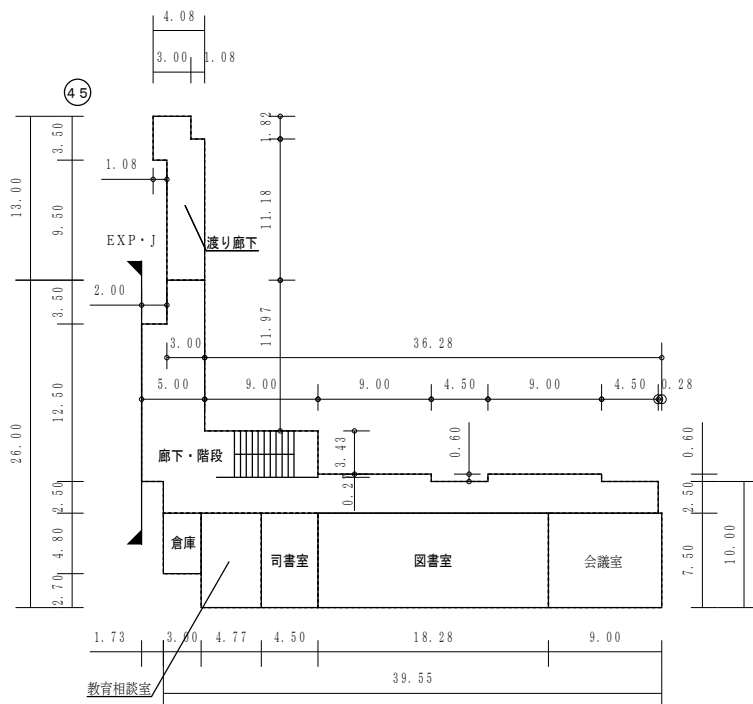


45



○：検体採取想定箇所

文 部 科 学 省

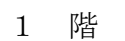


(令和7年度)

平面図

縮尺

1/600 (A4)

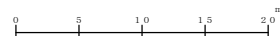

学校名

操南小学校

調査番号

33

(都道府県)

201

(市町村)

0028


(学校)

整理番号

0081-5


○：検体採取想定箇所

44

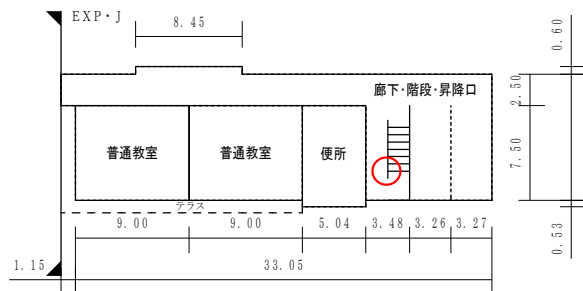


1 階

44

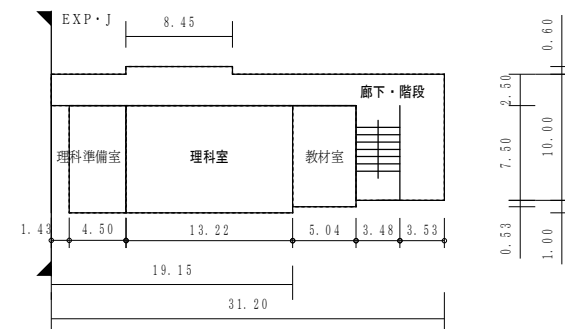


3 階

44

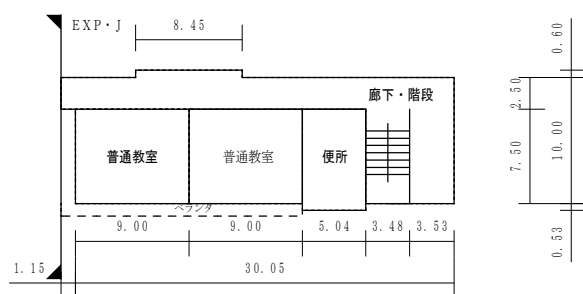

2 階

44






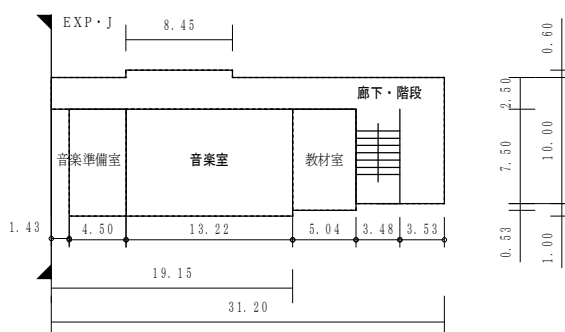


4 階

(令和7年度)

平 面 図	縮 尺	1 / 6 0 0 (A4)	学 校 名	操南小学校	調 査 番 号	(都道府県)	(市町村)	(学 校)	整 理 番 号
					313	201	0028	0081-6	

○：検体採取想定箇所

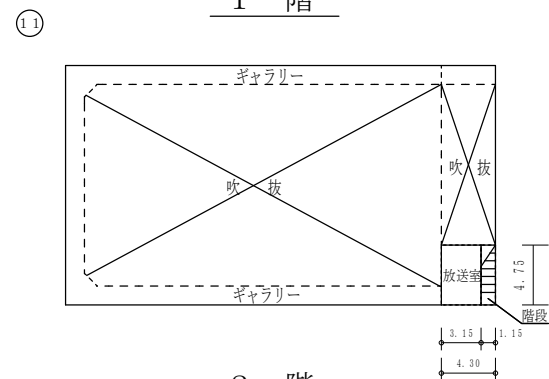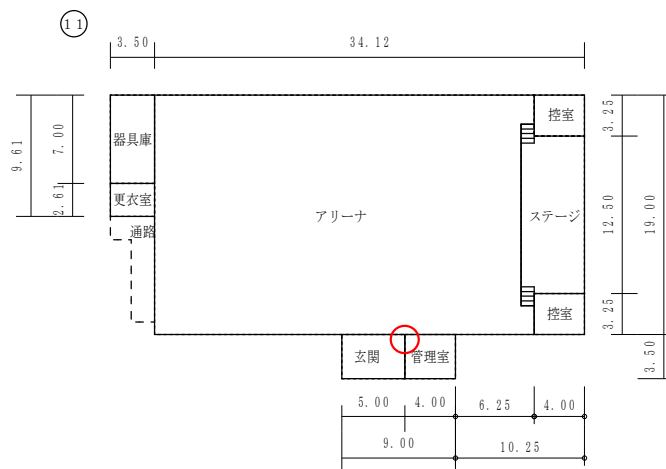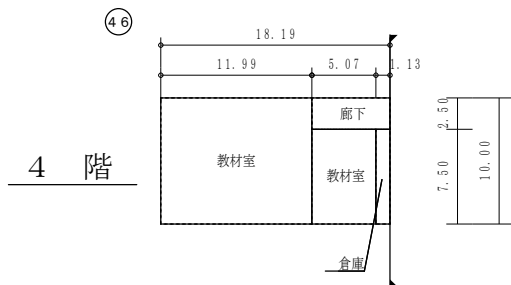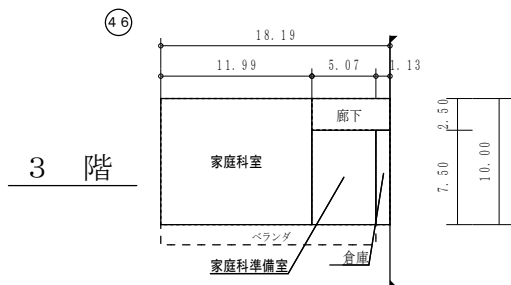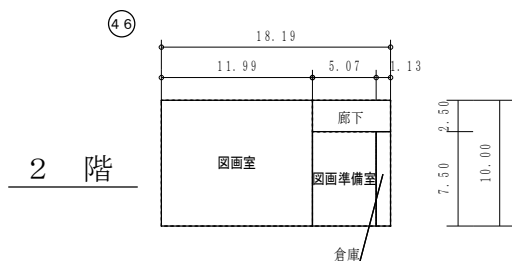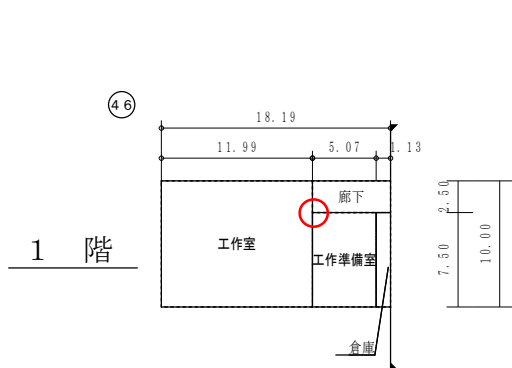


(令和7年度)

平面図

縮尺

1/600 (A4)

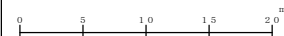

学校名

操南小学校

調査番号

(都道府県)
33








(市町村)
201

(学 校)
0028

整理番号

0081-7


○：検体採取想定箇所

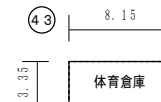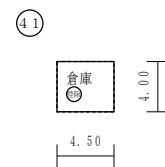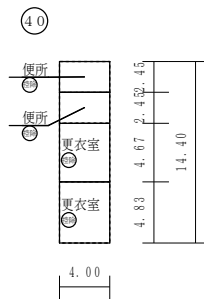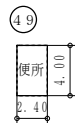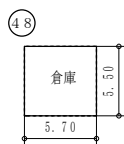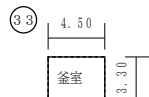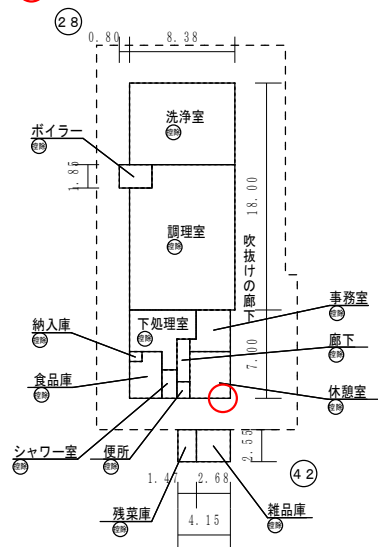

保有控除
プール専用付属室 75.60㎡
給食室 218.90㎡

(令和7年度)


施設の配置図	縮尺	1/1300 (A4)	学校名	高島中学校	調査番号	(都道府県)	(市町村)	(学 校)	整理番号	1228-1
					33	20	1	3529		

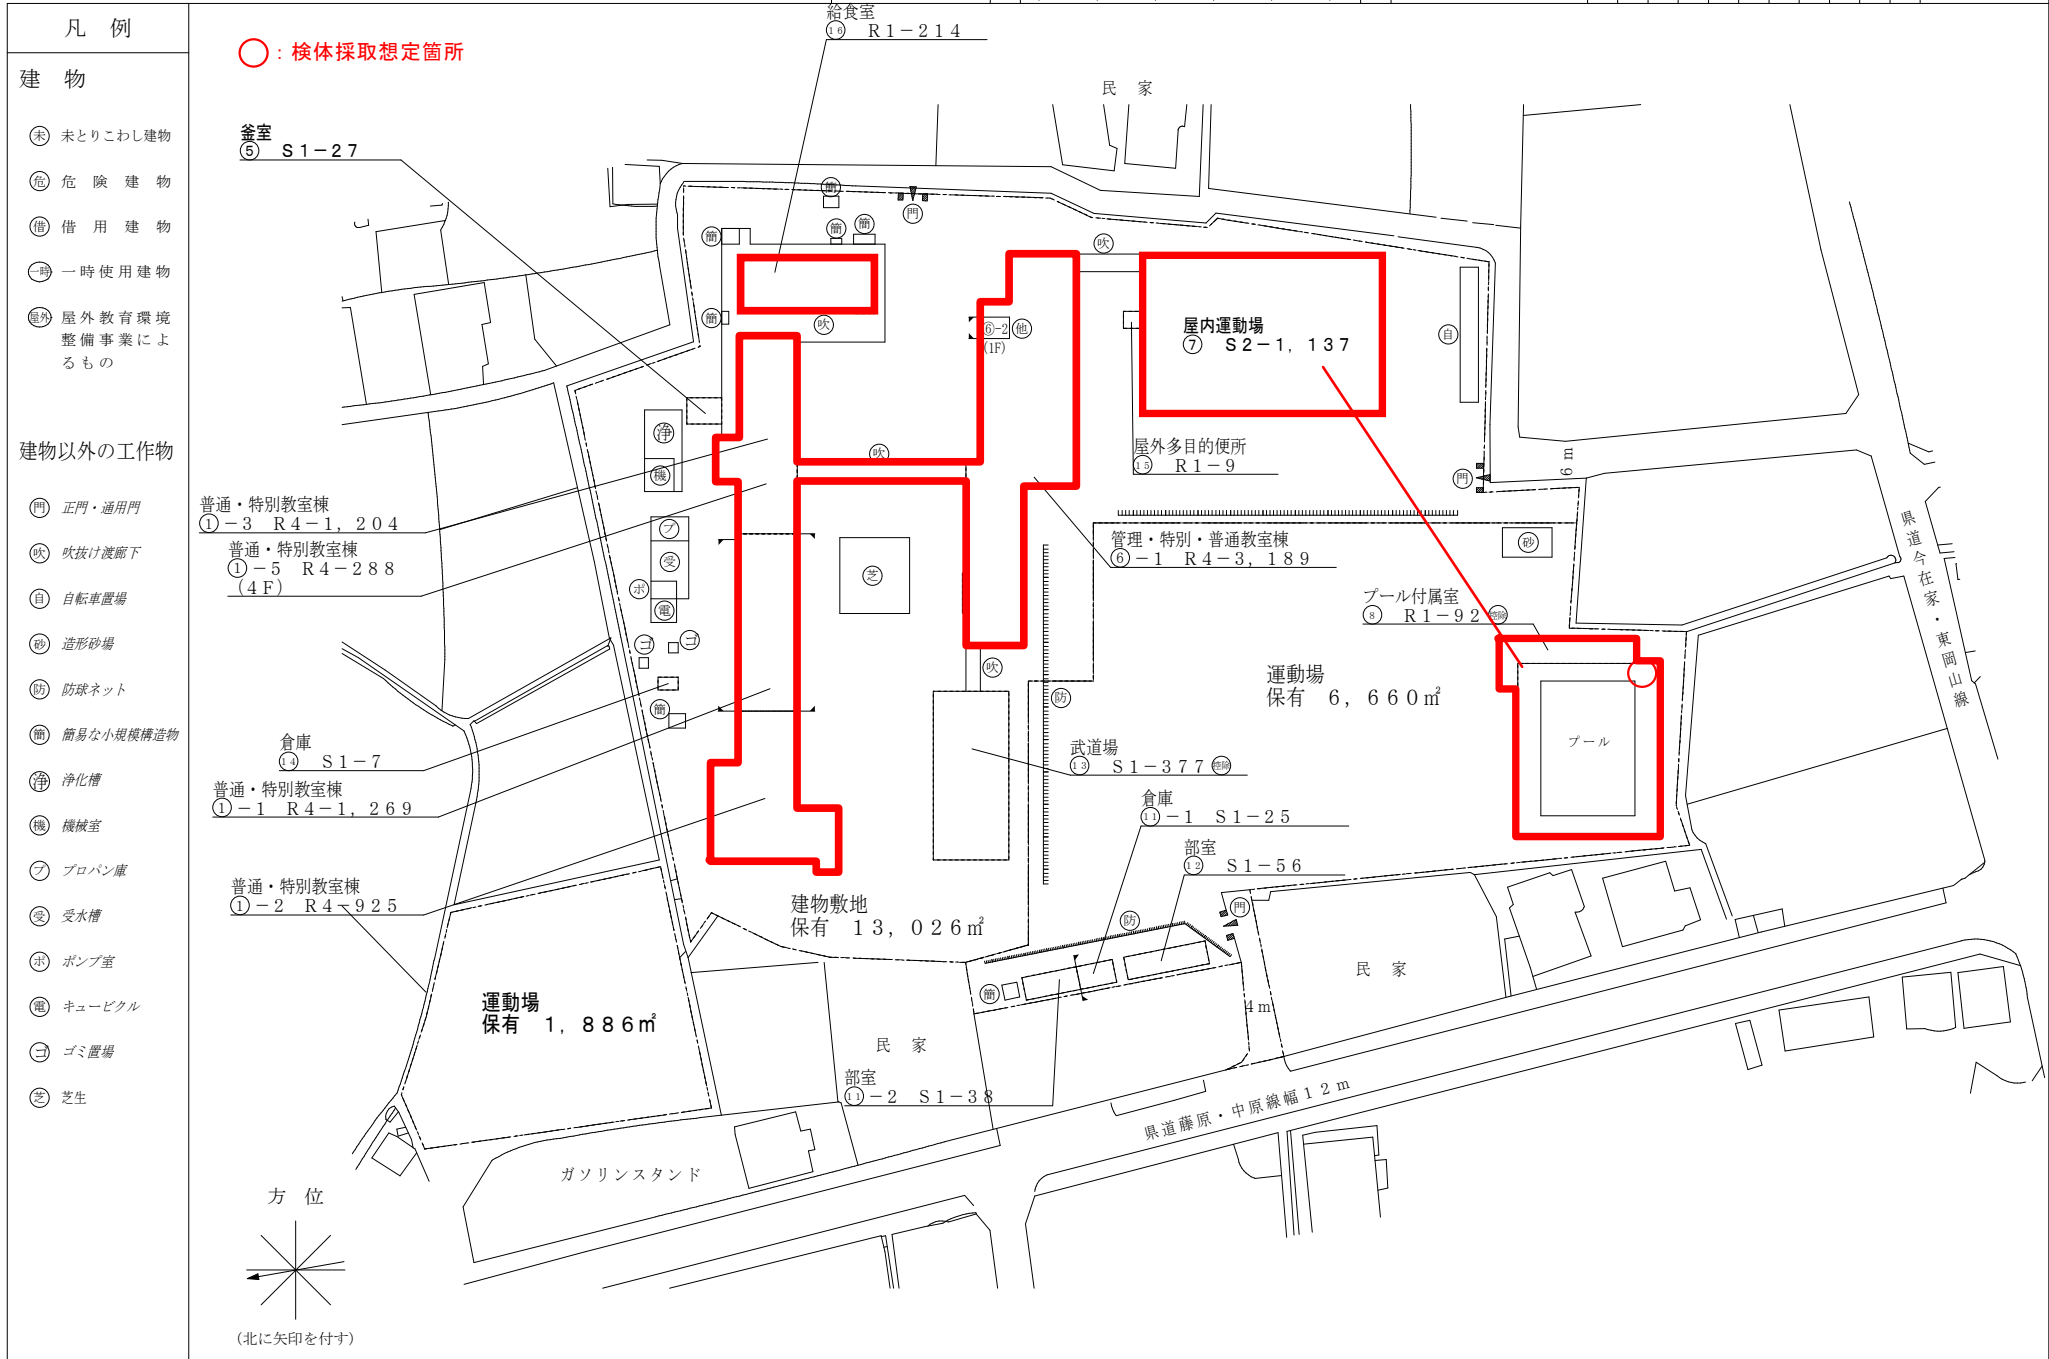


(令和7年度)

平 面 図	縮 尺	1 / 6 0 0 (A 4) 0 5 10 15 20 m	学 校 名	高 島 中 学 校	調 査 番 号	(都 道 府 県)	(市 町 村)	(学 校)	整 理 番 号	1 2 2 8 - 2
					3 / 3	2 / 0 1	3 / 5 2 9			

○：検体採取想定箇所

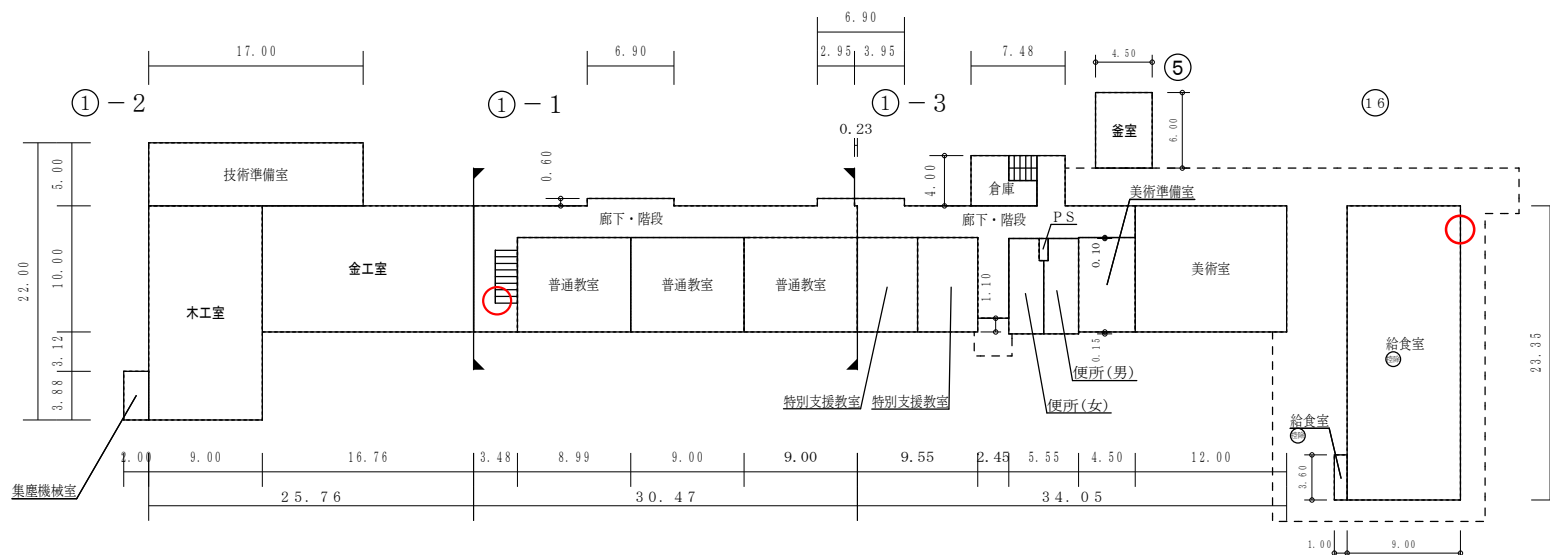


1 階

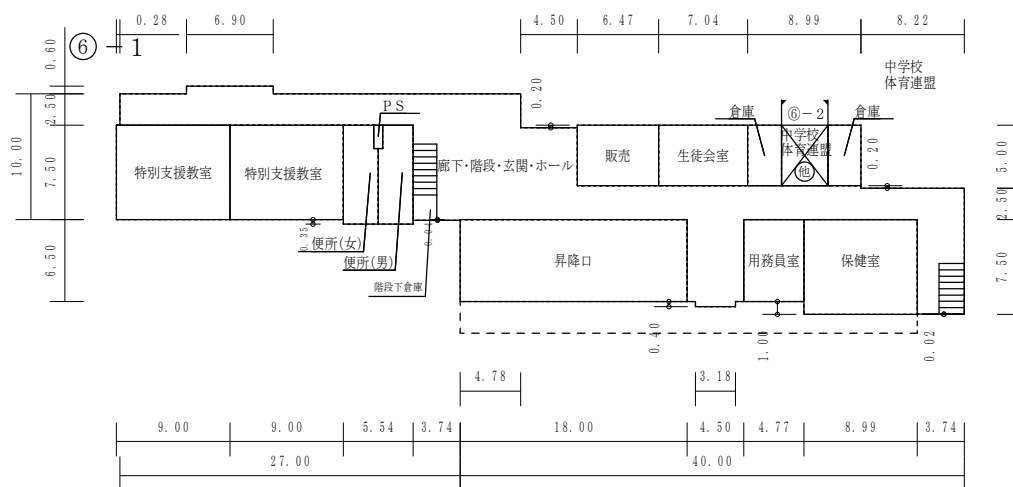

保有控除
給食室 213.75㎡

(令和7年度)

施設の配置図	縮尺	1/1400 (A4)	学校名	竜之口小学校	調査番号	(都道府県)	(市町村)	(学 校)	整理番号	1227-1
	0 10 20 30 40 50 m				33	20	1	1001		

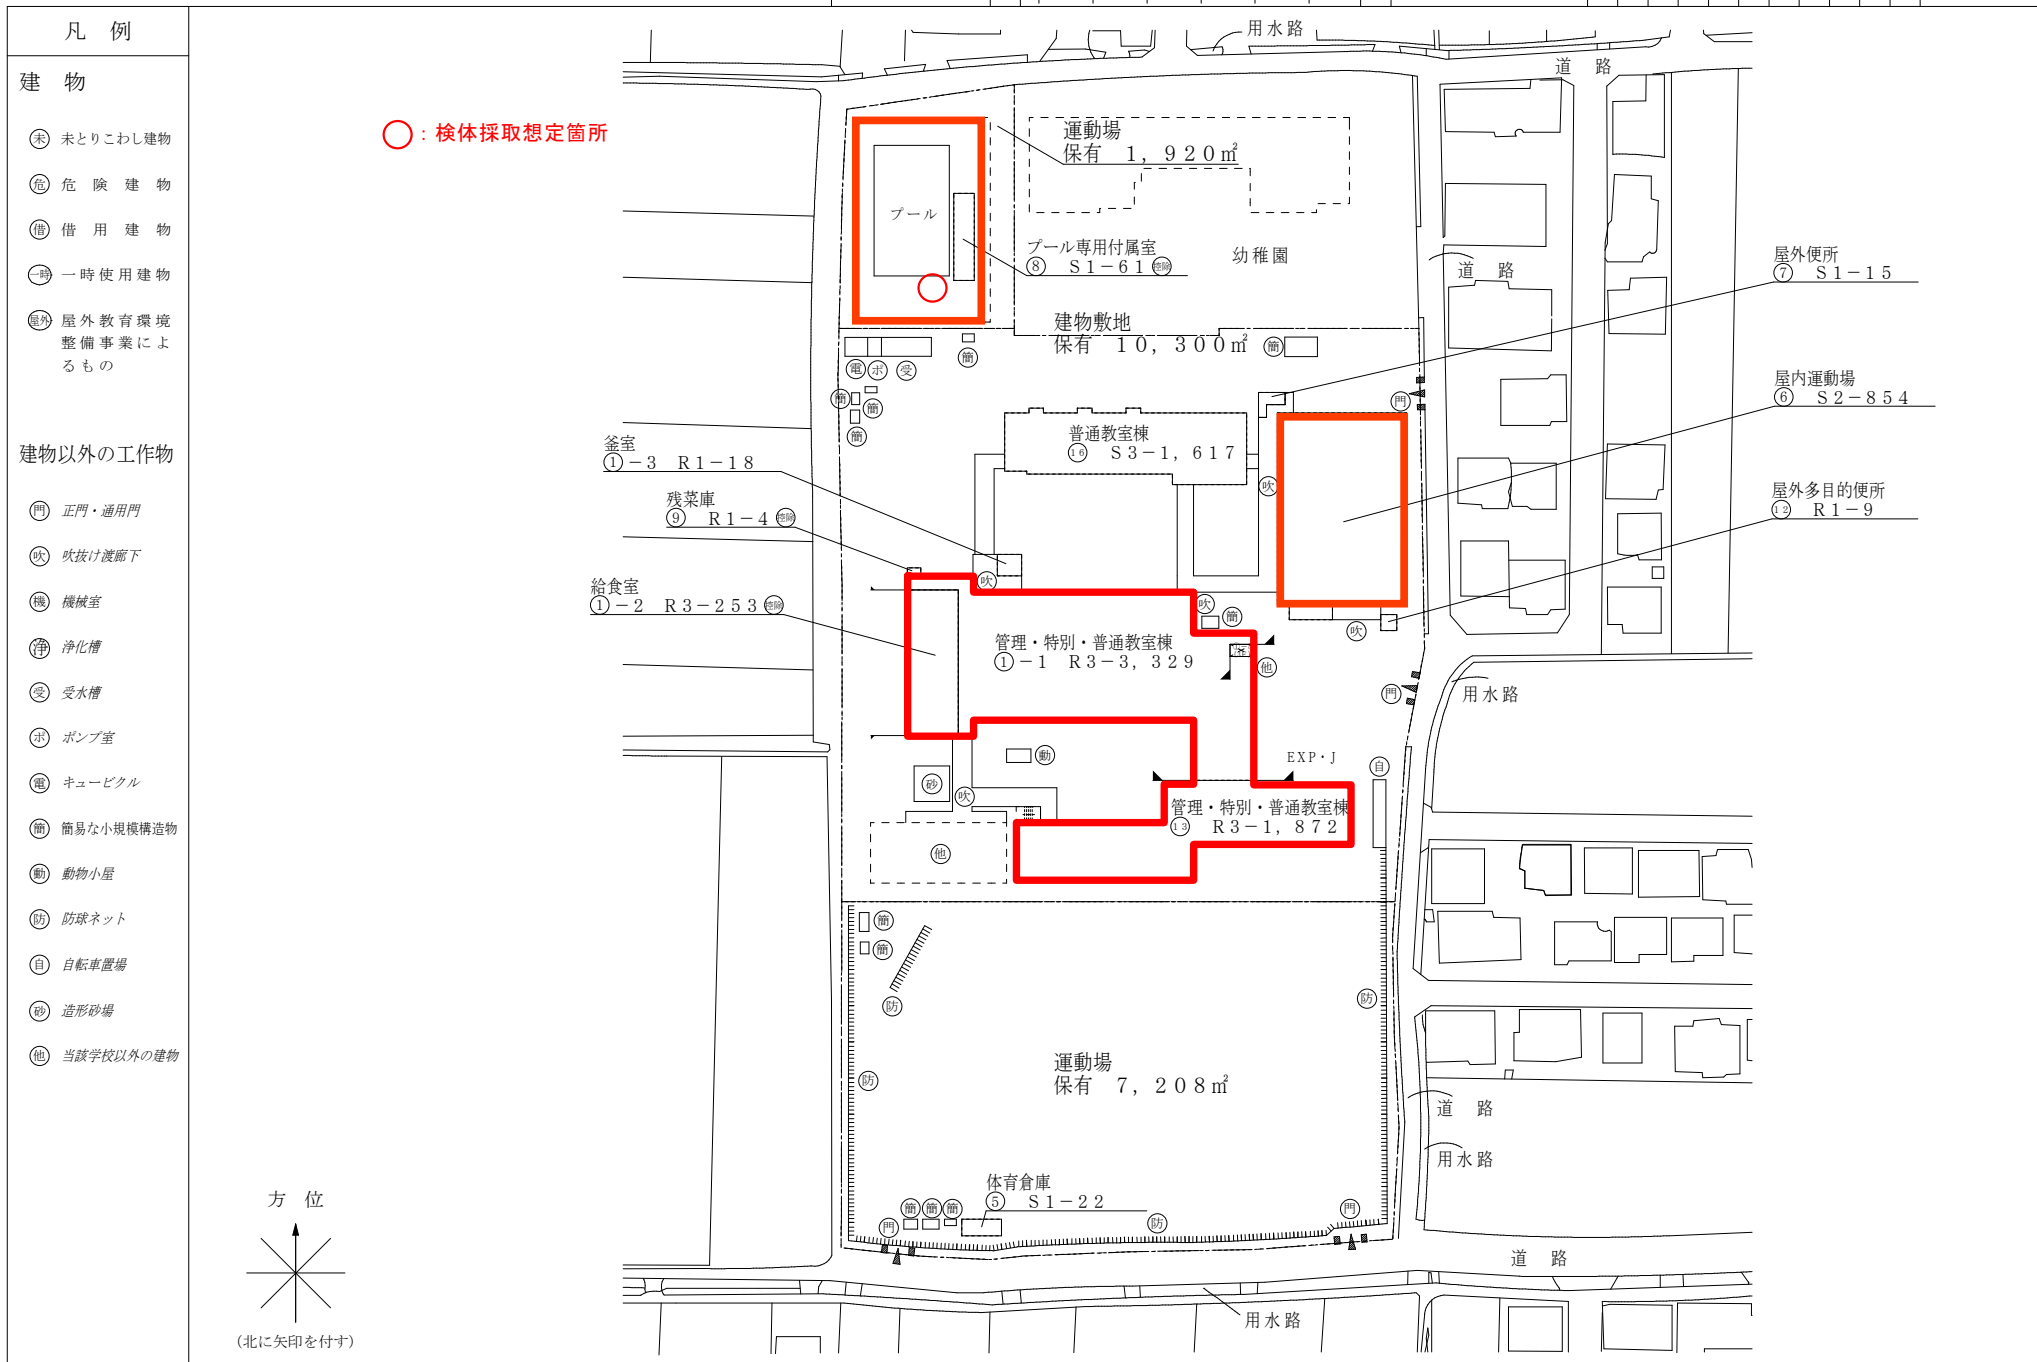

平 面 図	縮 尺		学 校 名	竜之口小学校	調 査 番 号	(都道府県)	(市町村)	(学 校)	整 理 番 号
					33	201	1001	1227-2	







[illegible]

保有控除
給食室 240.80m²

(令和7年度)

平 面 図	縮 尺	1 / 6 0 0 (A 4) 0 5 1.0 1.5 2.0 m	学校名	竜之口小学校	調査番号	(都道府県)	(市町村)	(学 校)	整理番号	1 2 2 7 - 5
					3 3	2 0 1	1 0 0 1			

○：検体採取想定箇所

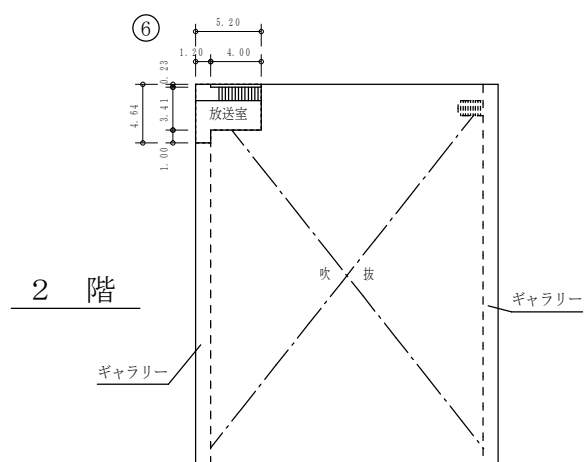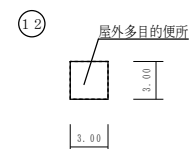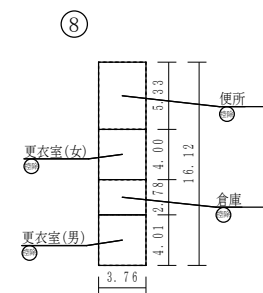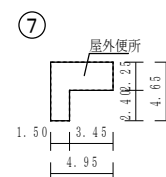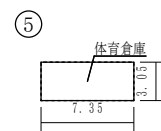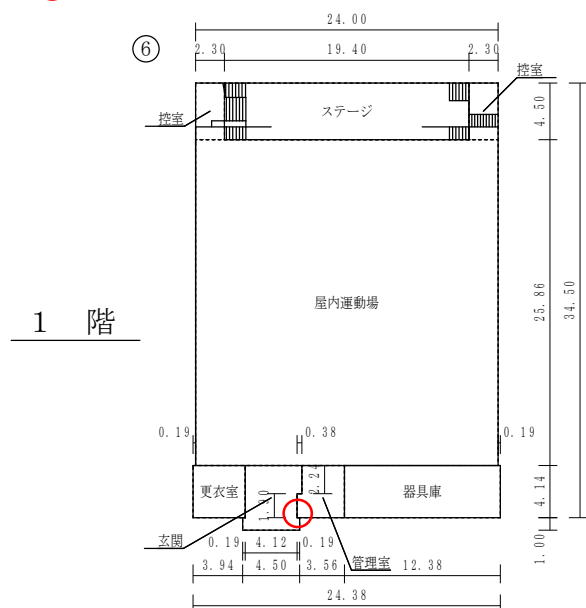

保有控除
プール専用付属室 60.61m²

(令和7年度)

施設の配置図	縮尺	1/1000 (A4)	学校名	千種小学校	調査番号	(都道府県)	(市町村)	(学 校)	整理番号
					33	20	1	0355	
					0587-1				


凡 例

建 物

- Ⓕ 未とりこわし建物
- Ⓖ 危険建物
- Ⓖ 借用建物
- Ⓖ 一時使用建物
- Ⓖ 屋外教育環境整備事業によるもの

建物以外の工作物

- Ⓖ 正門・通用門
- Ⓖ 吹抜け渡廊下
- Ⓖ 倉庫
- Ⓖ キュービクル
- Ⓖ 自転車置場
- Ⓖ 合併浄化槽
- Ⓖ 飼育小屋
- Ⓖ 学級園
- Ⓖ 記念碑
- Ⓖ 防球ネット

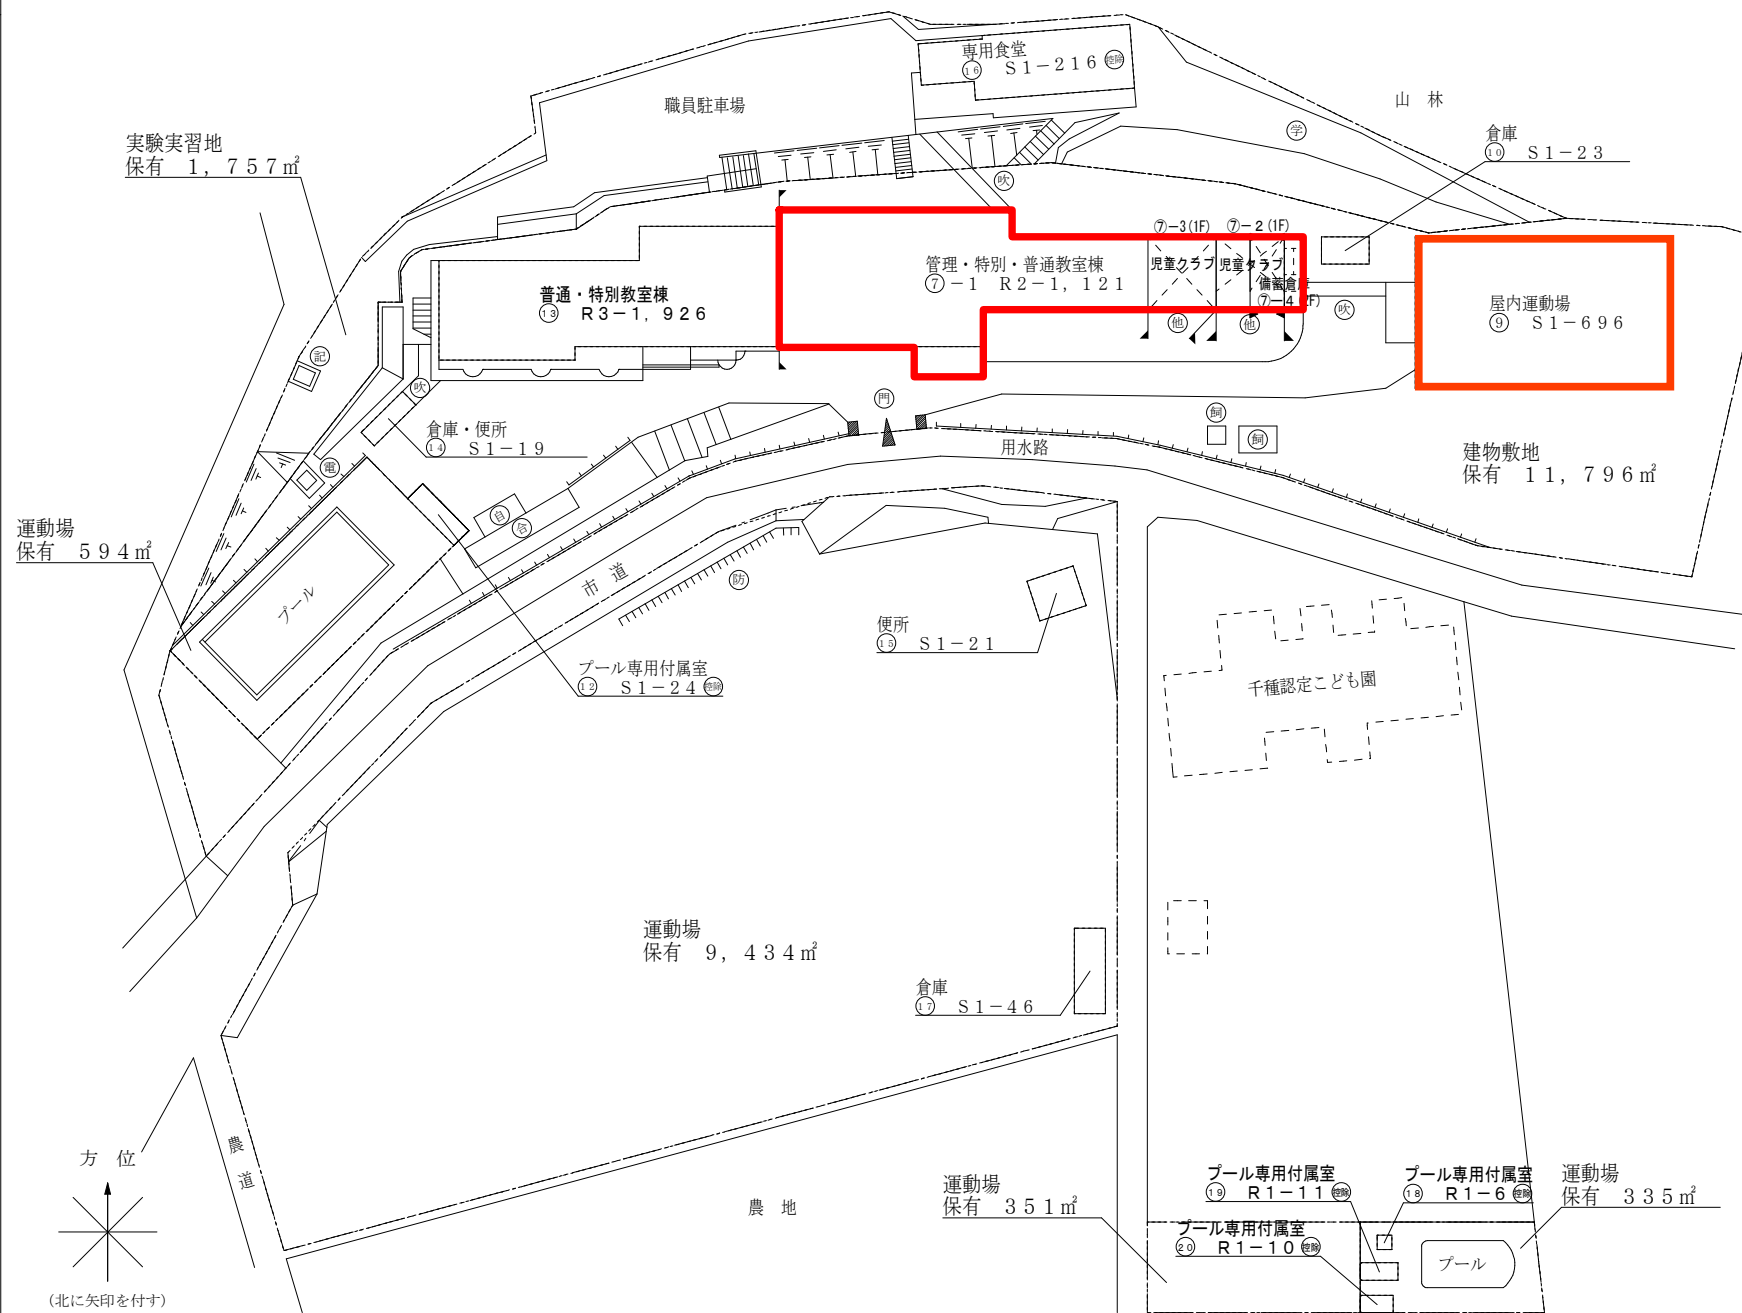

○：検体採取想定箇所

○：検体採取想定箇所



○：検体採取想定箇所



○：検体採取想定箇所

○：検体採取想定箇所

平 面 図	縮 尺		学 校 名	千種小学校	調 査 番 号	(都道府県)	(市町村)	(学 校)	整 理 番 号	0 5 8 7 - 4
					33	201	0355			

Figure 13: Architectural floor plan of a school building. The plan shows a main rectangular building with various rooms and a rear extension. Rooms include Music Room (音楽室), two Preparation Rooms (準備室), Art Room (図工室), Computer Room (コンピュータ室), and another Preparation Room (準備室). The rear extension contains two Storage Rooms (倉庫), a Bathroom (洗面室), and restrooms for men (便所(男)) and women (便所(女)). A staircase (廊下・階段) is located between the main building and the rear extension. Dimensions are provided in meters. The total width is 16.485m and the total depth is 45.00m.

16

専用食堂

7.00

2.50

5.00

7.50

19.60



⑨




2 階

保有控除 寄宿舎の食堂以外の専用食堂	216.12m ²
-----------------------	----------------------

(令和7年度)

施設の配置図	縮尺	1/1300 (A4)	学校名	富山小学校	調査番号	(都道府県)	(市町村)	(学校)	整理番号
	0 10 20 30 40 50 m				33	20	10	029	0082-1

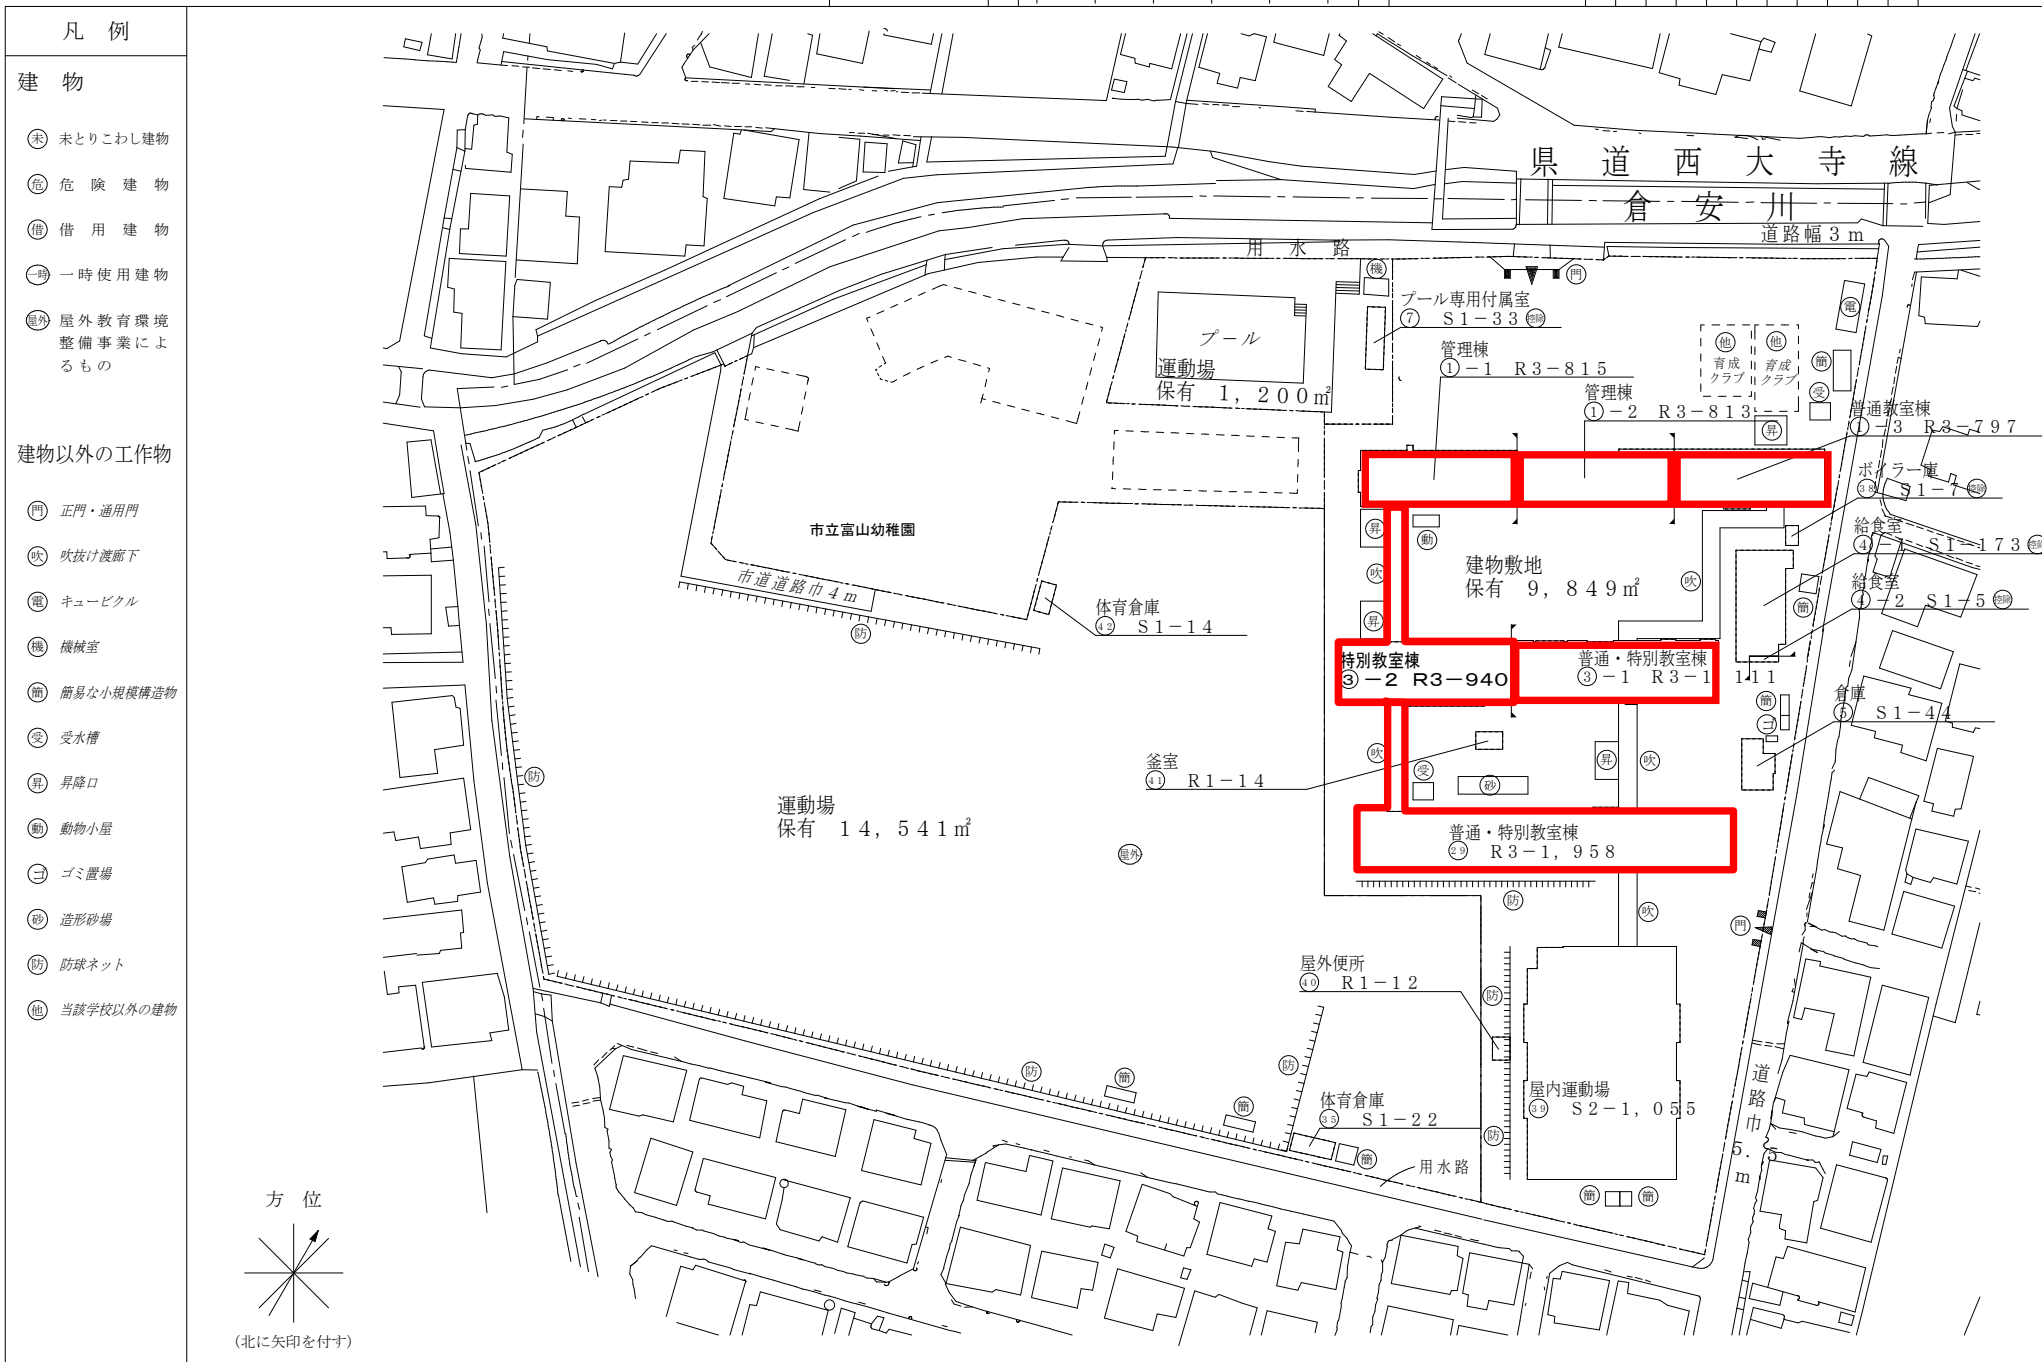


(令和7年度)


平 面 図	縮 尺	1 / 6 0 0 (A 4) 0 5 10 15 20 m	学 校 名	富山小学校	調 査 番 号	(都道府県)	(市町村)	(学 校)	整 理 番 号	0 0 8 2 - 2
					3 3	2 0 1	0 0 2 9			

○：検体採取想定箇所


1 階

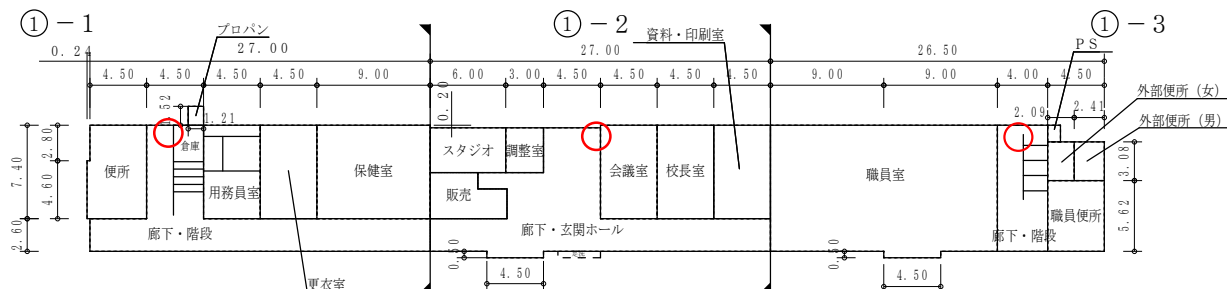

2 階

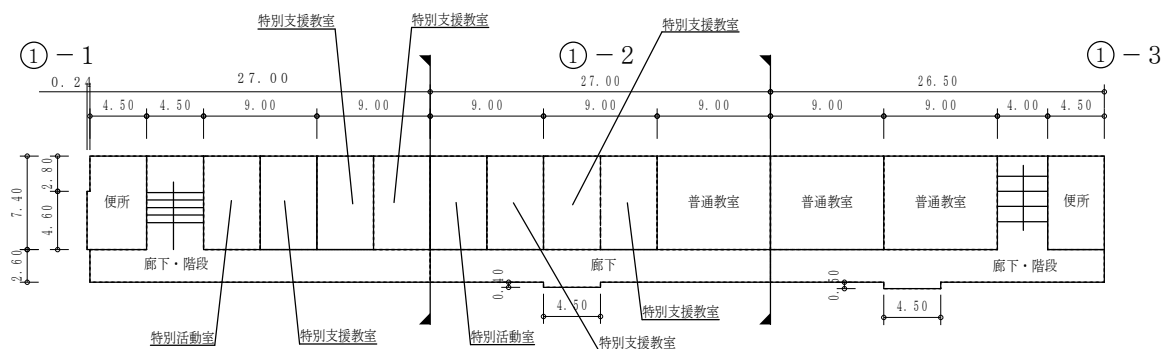

3 階

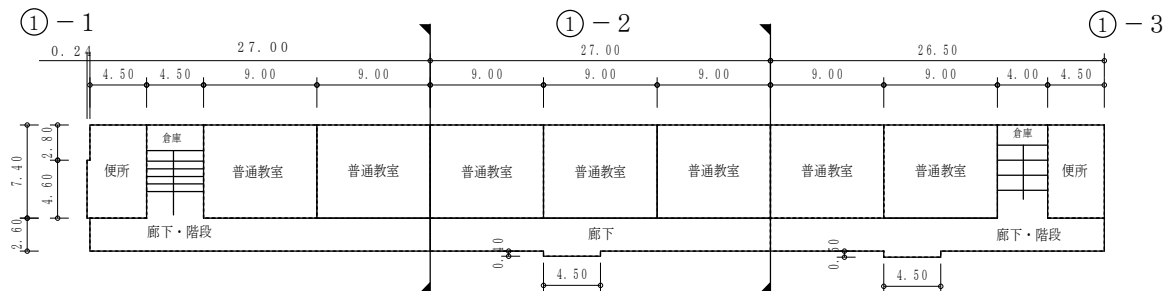


(令和7年度)


平 面 図	縮 尺	1 / 6 0 0 (A4)	学 校 名	富山小学校	調 査 番 号	(都道府県)	(市町村)	(学 校)	整 理 番 号	0 0 8 2 - 3
					3 3	2 0 1	0 0 2 9			

○：検体採取想定箇所


1 階

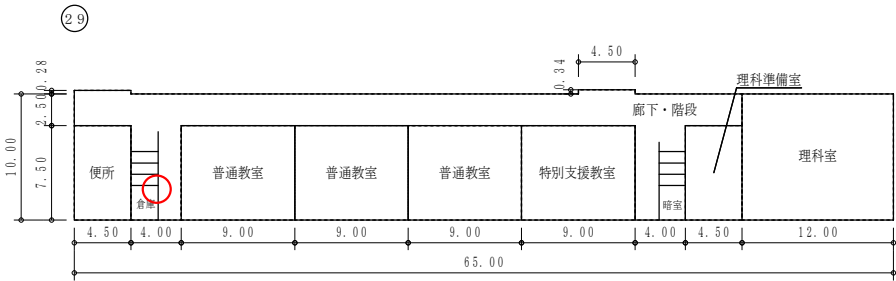

2 階

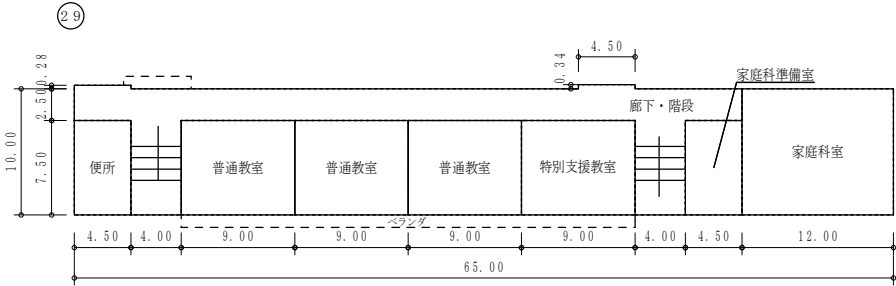

3 階

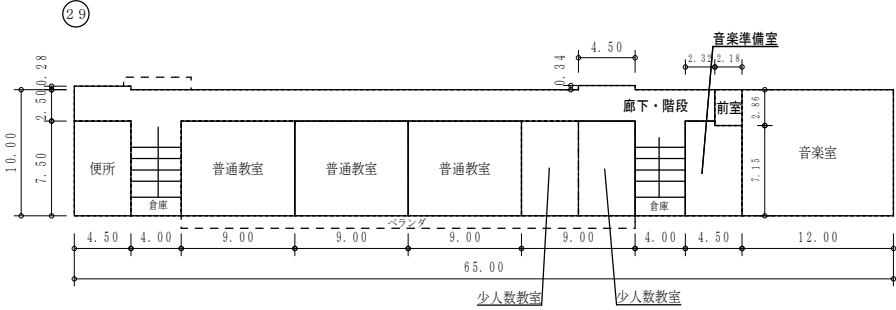


(令和7年度)

平面図	縮尺	1/600 (A4)	学校名	富山小学校	調査番号	(都道府県)	(市町村)	(学校)	整理番号	0082-4
					33	20	10	02		


○：検体採取想定箇所

1 階

③-2

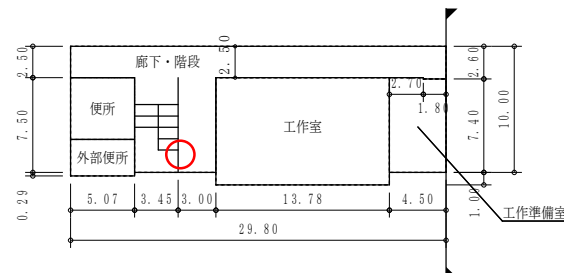


③-1

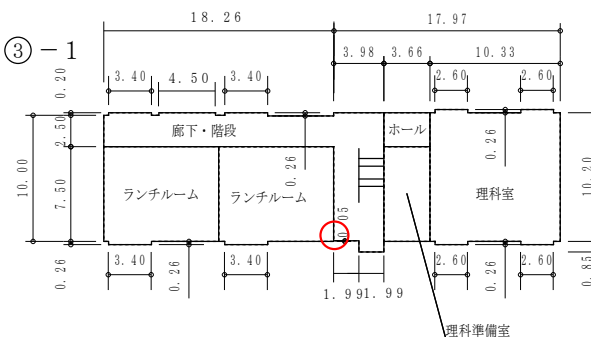


2 階

③-2

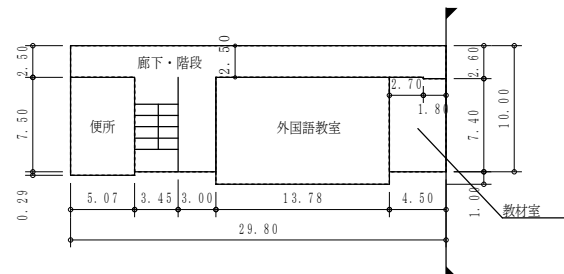


③-1

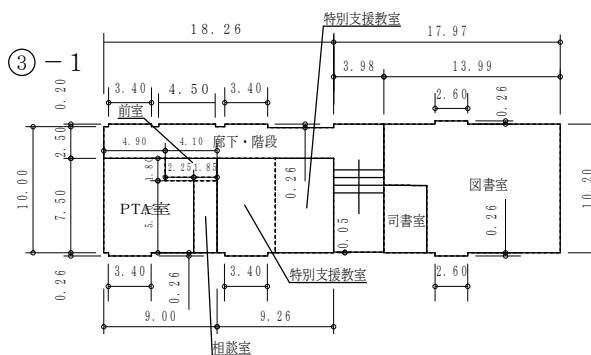


3 階

③-2

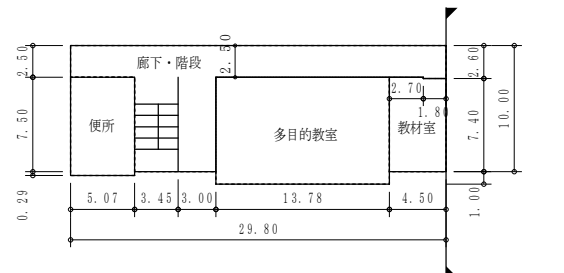

③-1

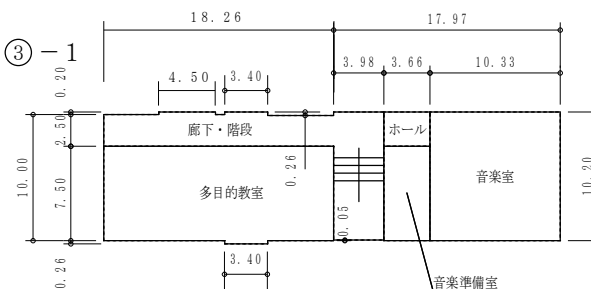

(令和7年度)

施設の配置図	縮尺	1/1300 (A4)	学校名	豊小学校	調査番号	(都道府県)	(市町村)	(学 校)	整理番号	0104-1
						3	3	2010202		


凡 例

建 物


- Ⓒ 未とこわし建物
- Ⓔ 危 険 建 物
- Ⓕ 借 用 建 物
- Ⓖ 一時使用建物
- Ⓗ 屋外教育環境整備事業によるもの

建物以外の工作物

- Ⓐ 正門・通用門
- Ⓗ 吹抜け渡廊下
- Ⓖ ゴミ置場
- Ⓗ 簡易な小規模構造物
- Ⓖ プロパン庫
- Ⓖ ポンプ室
- Ⓗ 受水槽
- Ⓖ 自転車置場
- Ⓗ キュービクル
- Ⓗ 焼却炉
- Ⓖ 浄化槽
- Ⓗ 当該学校以外の建物

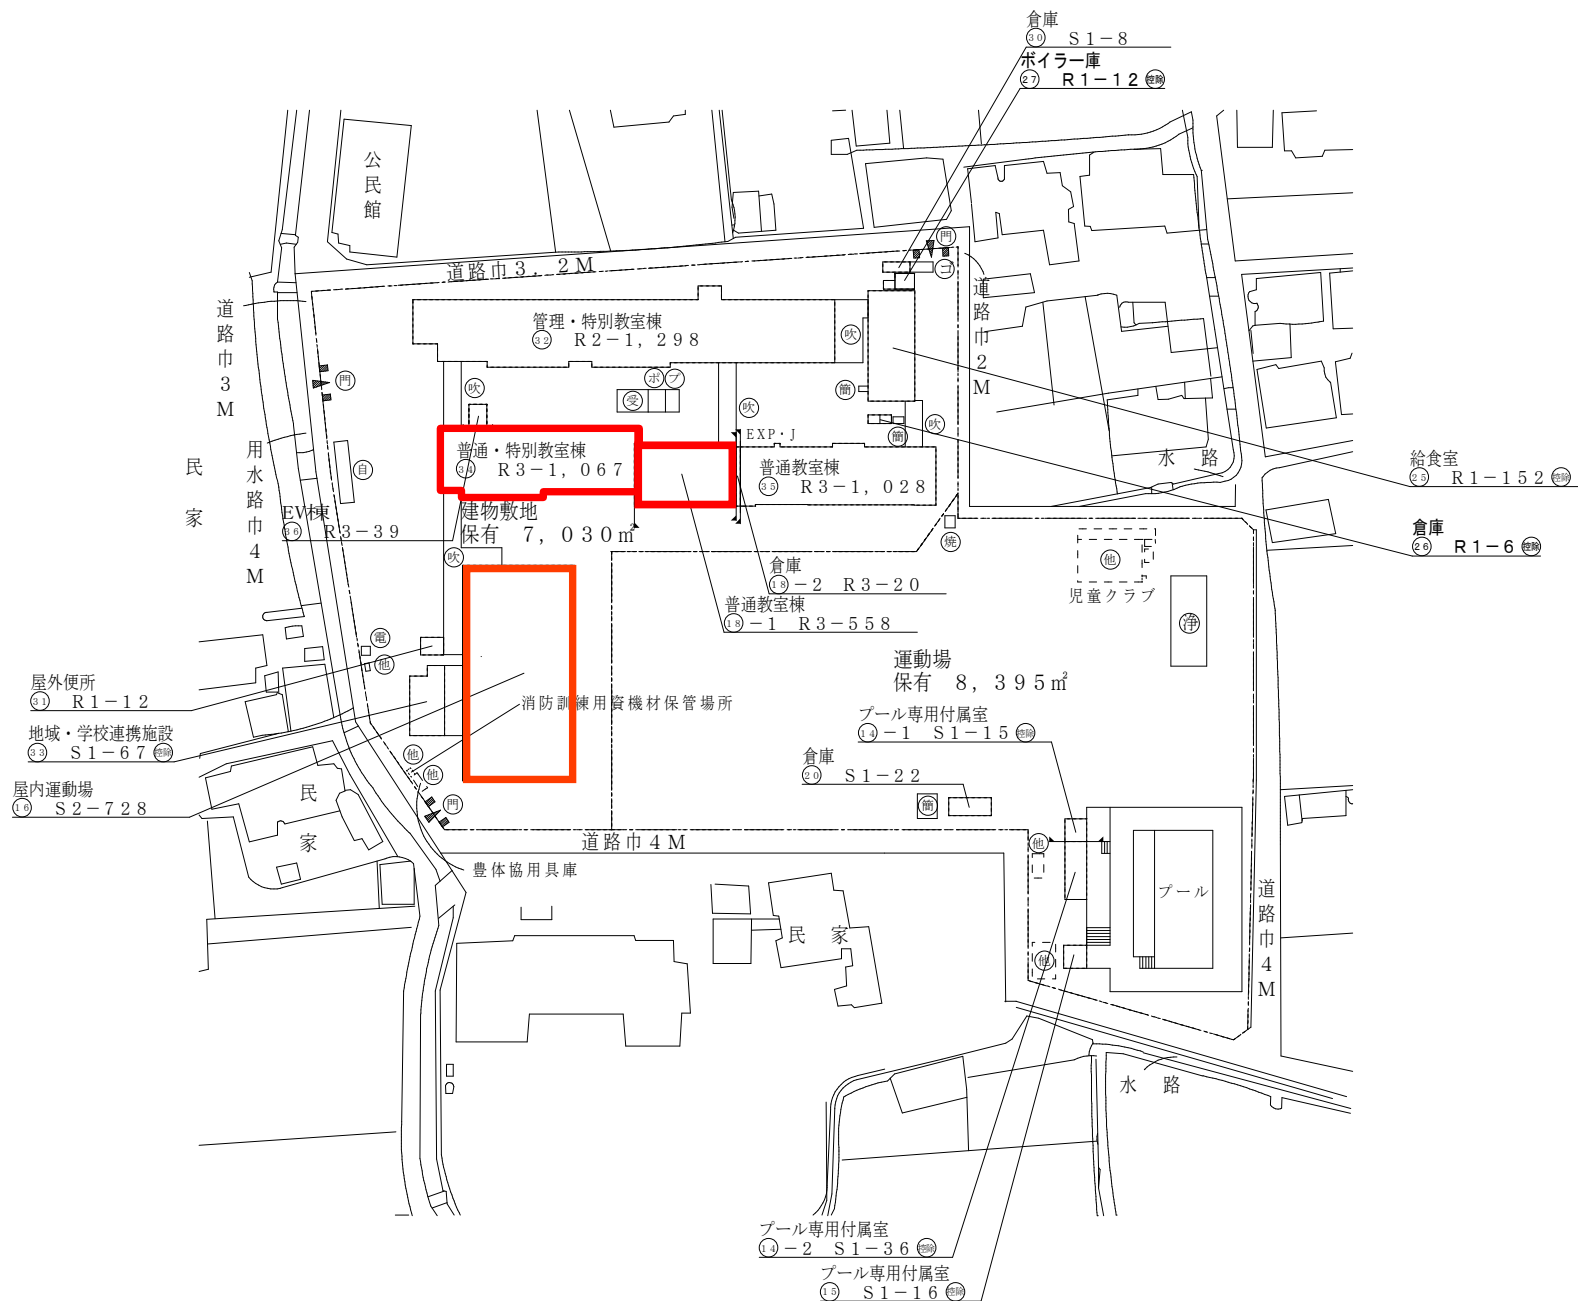

方 位

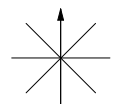



(北に矢印を付す)

(令和7年度)



平面図	縮尺	1/600 (A4)	学校名	豊小学校	調査番号	(都道府県)	(市町村)	(学 校)	整理番号	0104-2
		0 5 10 15 20 m			313	201	0202			

○：検体採取想定箇所



1 階

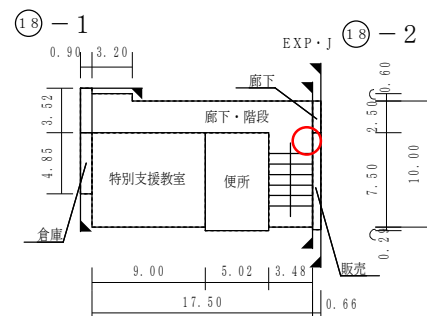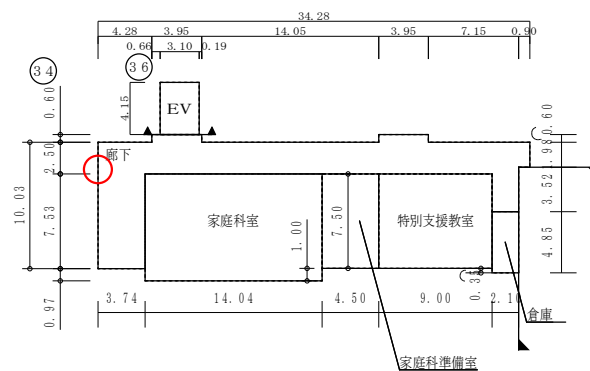

2 階

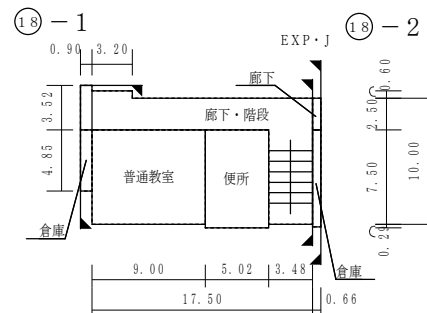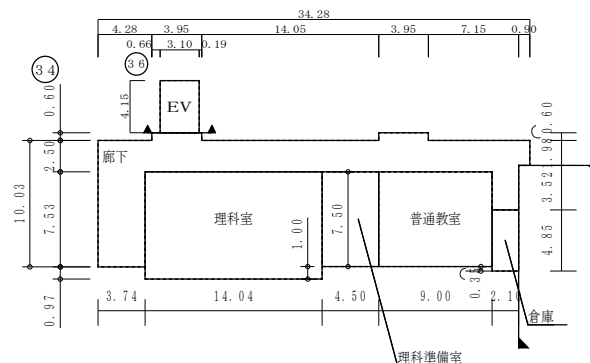

3 階

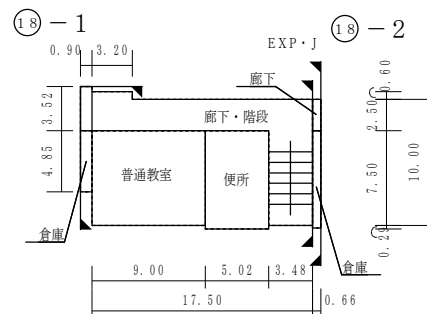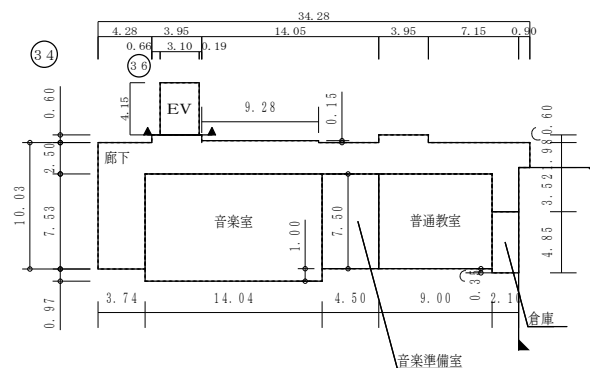

(令和7年度)

平面図

縮尺

1/600 (A4)



学校名

豊小学校

調査番号

33

(都道府県)

201

(市町村)


0202

(学校)


0104-3

整理番号


○：検体採取想定箇所

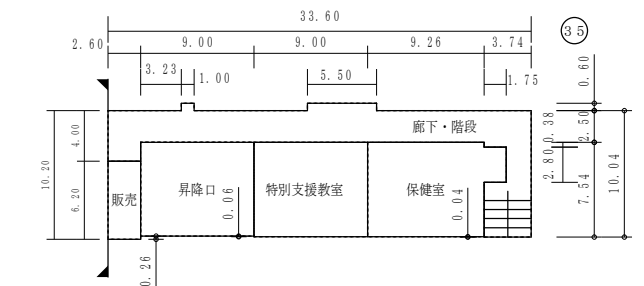


1 階

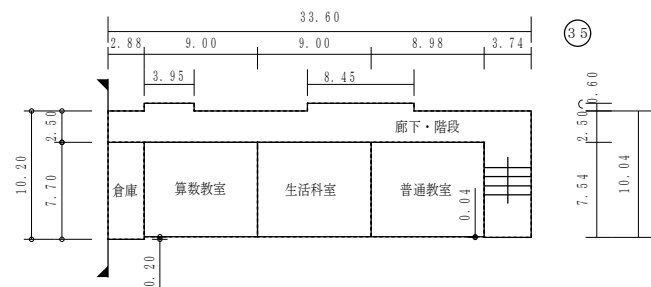


2 階

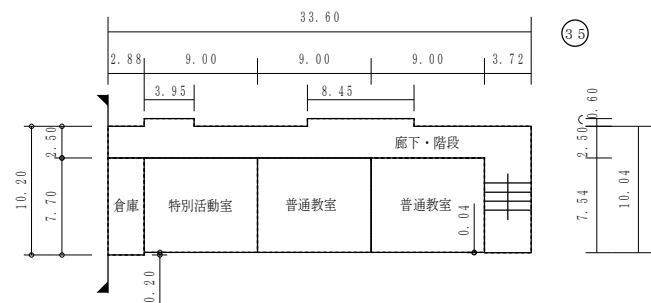


3 階

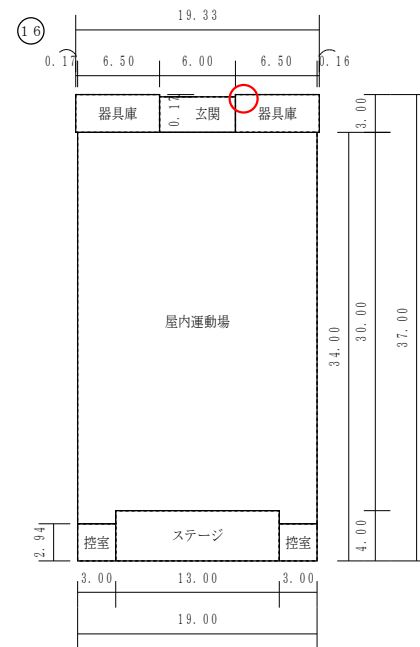


1 階

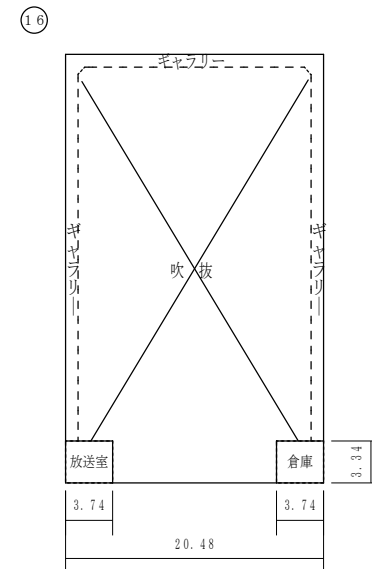

2 階

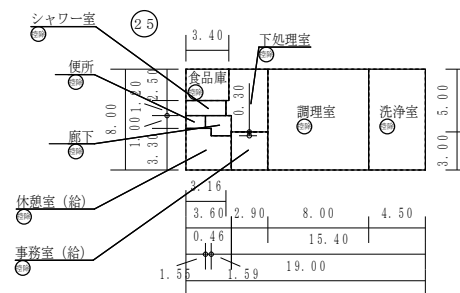


③③ (地域・学校連携施設)

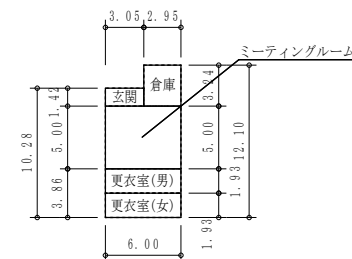

保有控除
給食室 152.00m²

(令和7年度)

施設の配置図	縮尺	1/1300 (A4)	学校名	東山中学校	調査番号	(都道府県)	(市町村)	(学 校)	整理番号	0141-1
						33	201	3518		

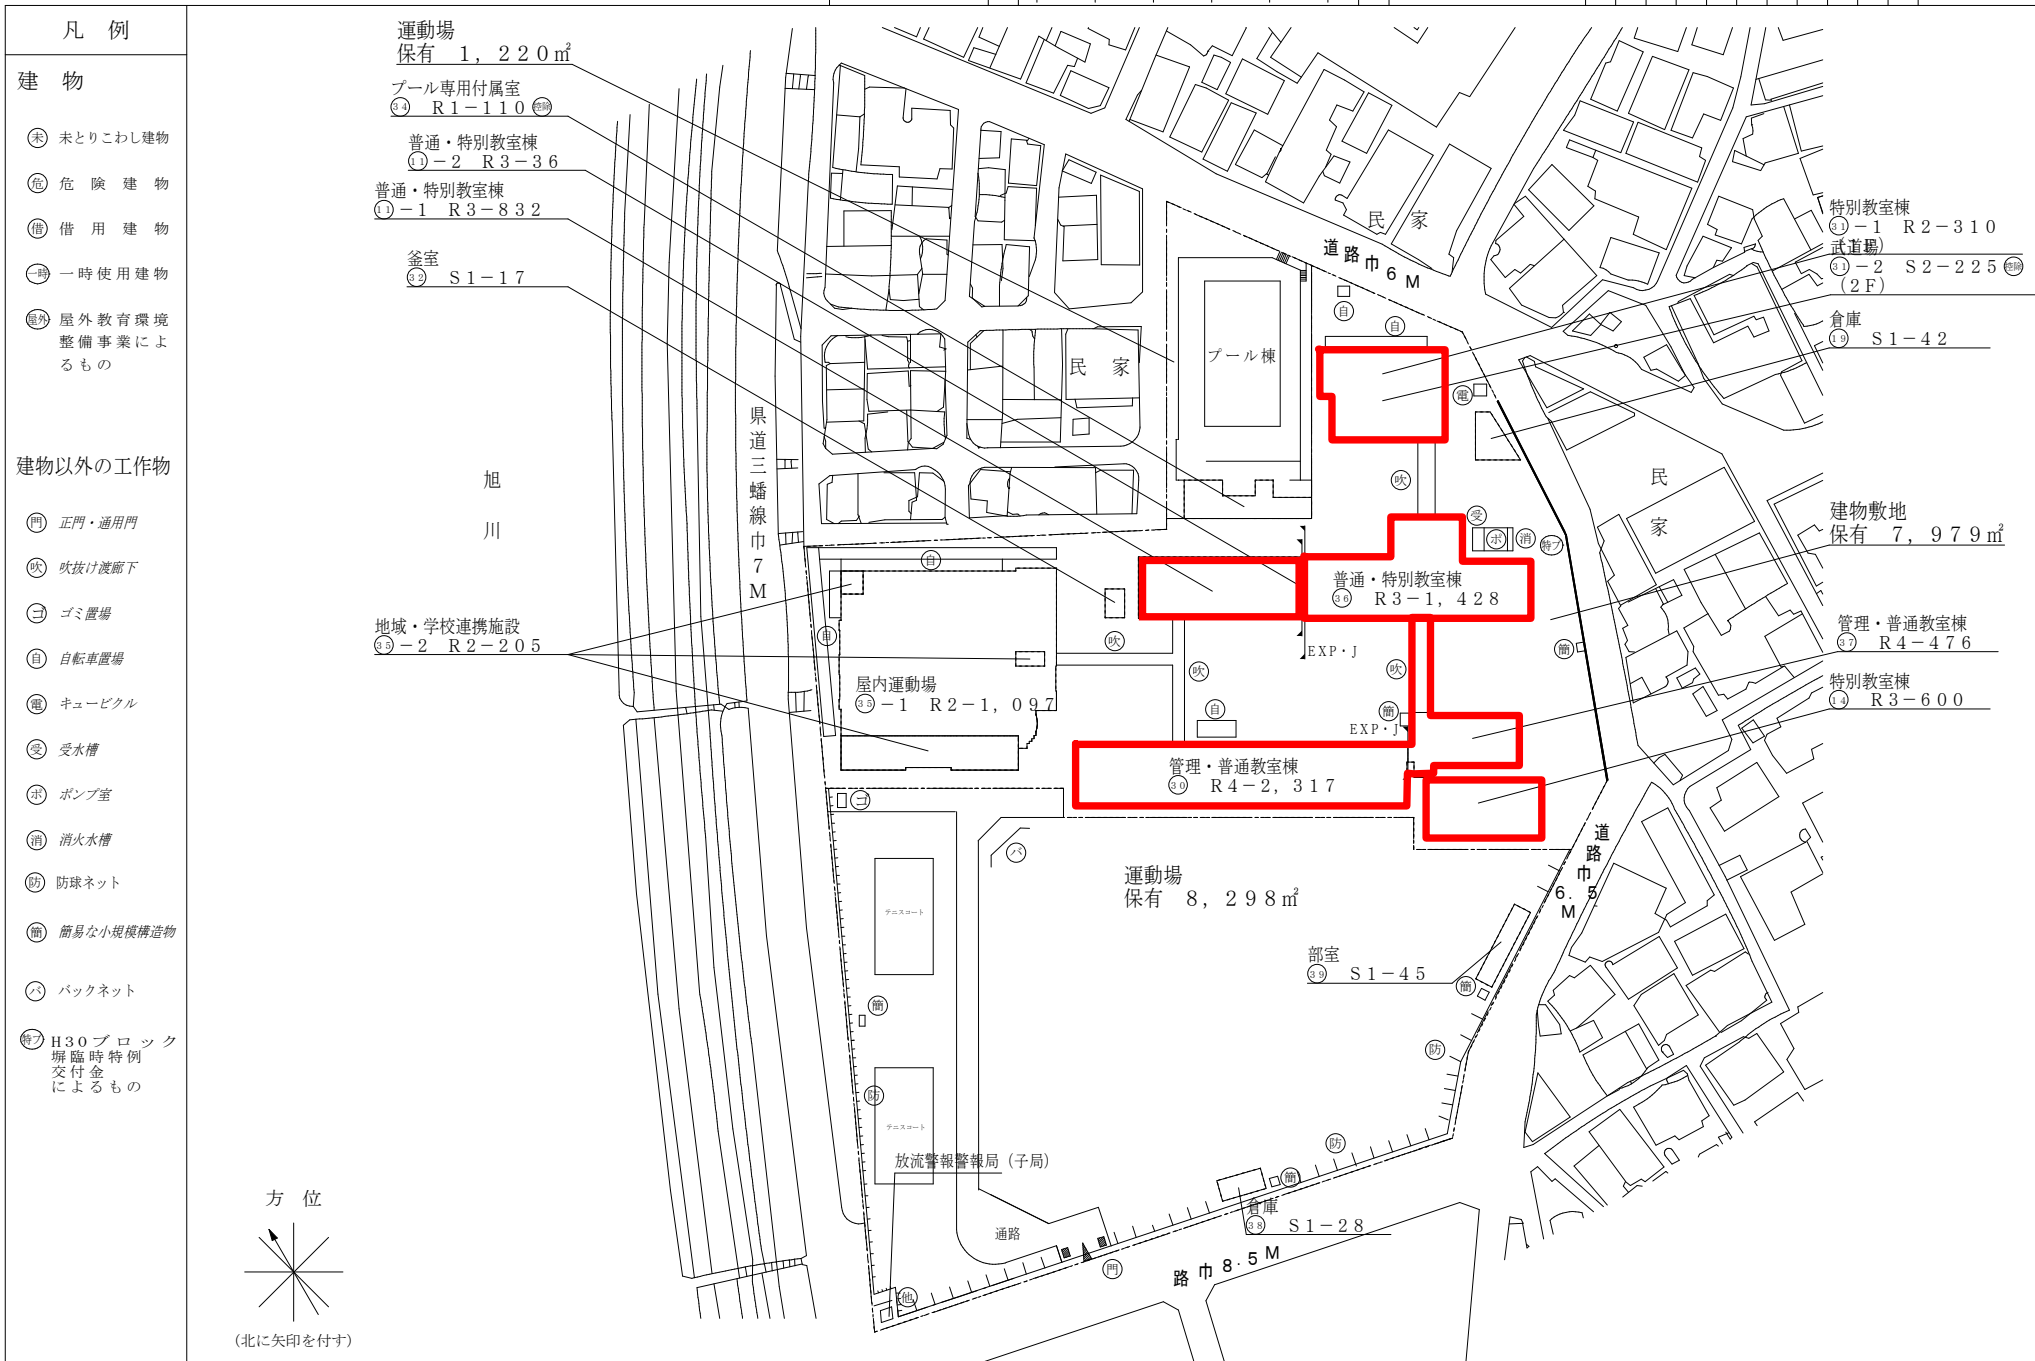


(令和7年度)


平 面 図	縮 尺	1 / 6 0 0 (A4)	学 校 名	東 山 中 学 校	調 査 番 号	(都道府県)	(市町村)	(学 校)	整 理 番 号	0 1 4 1 - 2
					3 3	2 0 1	3 5 1 8			

○：検体採取想定箇所

1 階

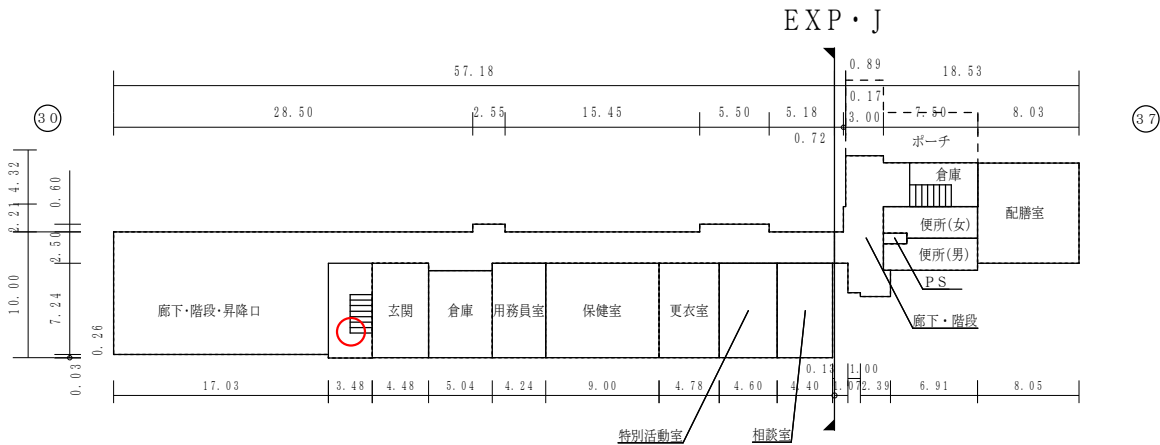

2 階

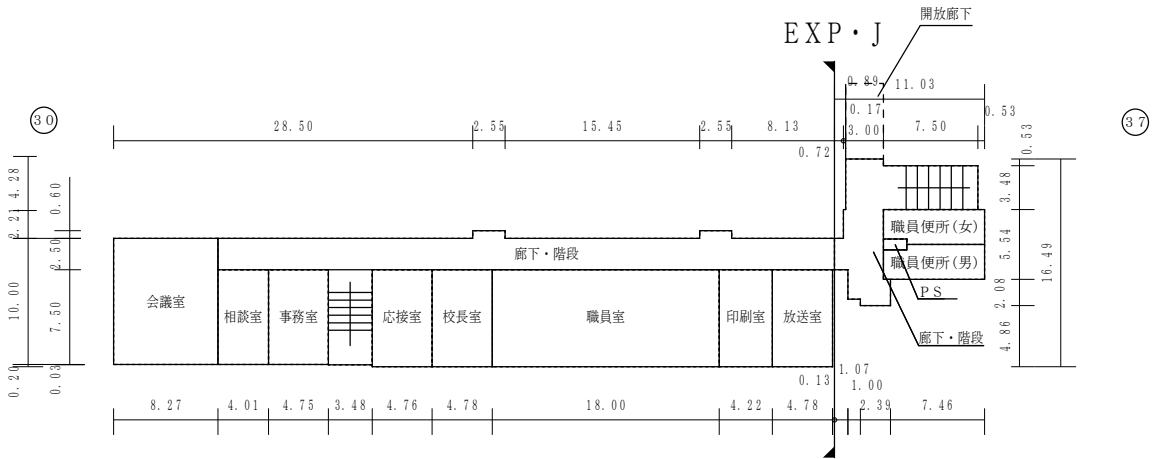

(令和7年度)

平面図

縮尺

1/600 (A4)

学校名

東山中学校

調査番号

33

201


3518

整理番号


0141-4

○：検体採取想定箇所


1 階

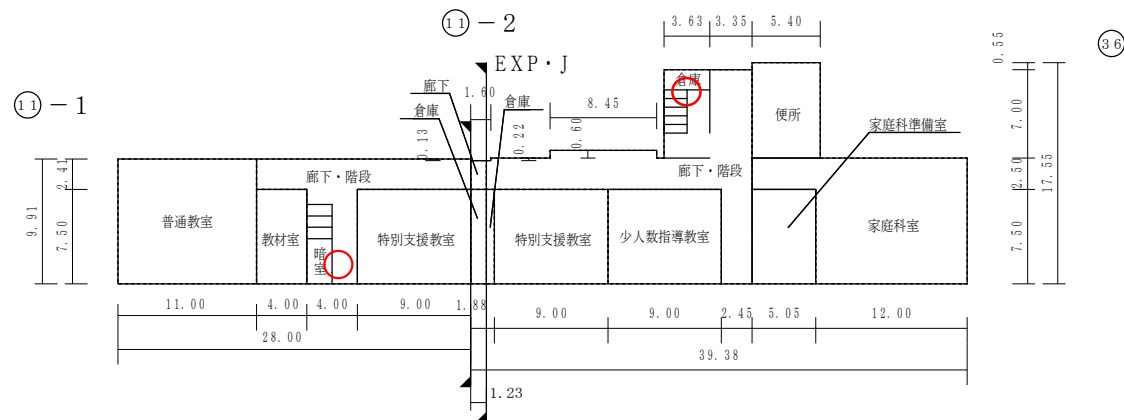

2 階

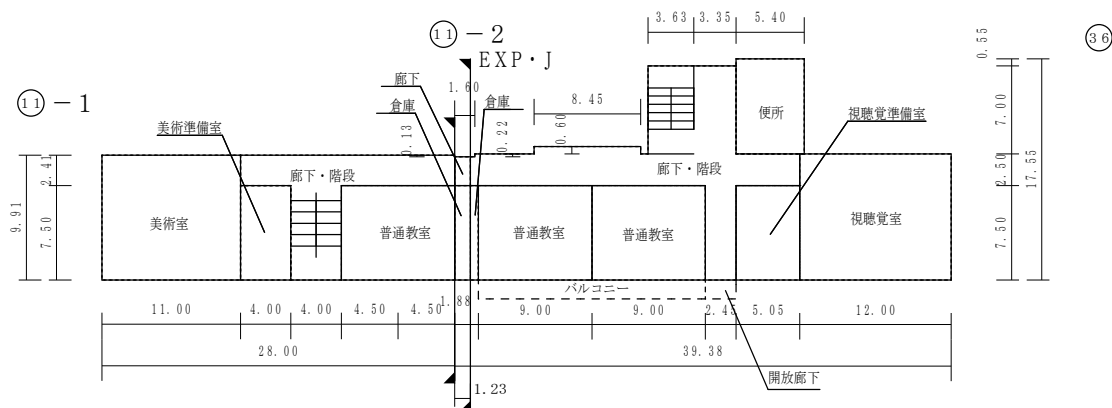






3 階

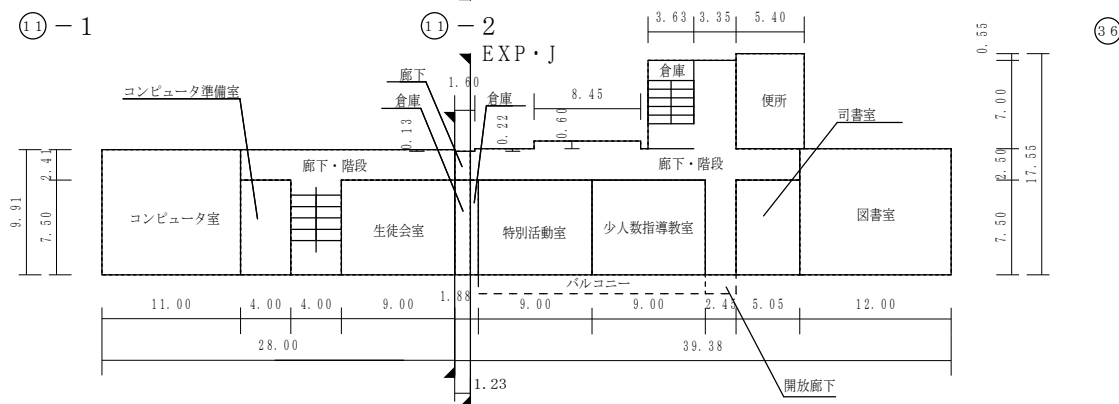

(令和7年度)

平 面 図	縮 尺	1 / 6 0 0 (A 4)	学 校 名	東 山 中 学 校	調 査 番 号	(都 道 府 県)	(市 町 村)	(学 校)	整 理 番 号	0 1 4 1 - 5
					3 3	2 0	1 3	5 1		

○：検体採取想定箇所

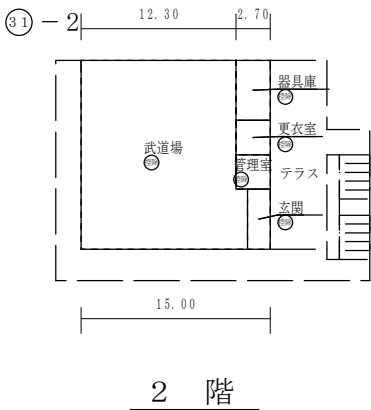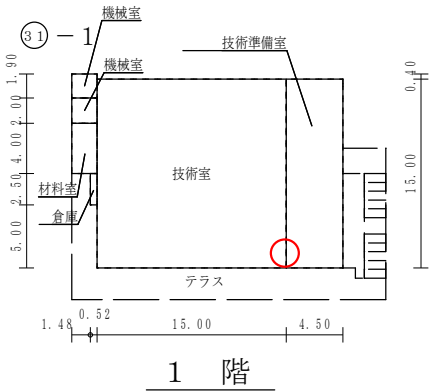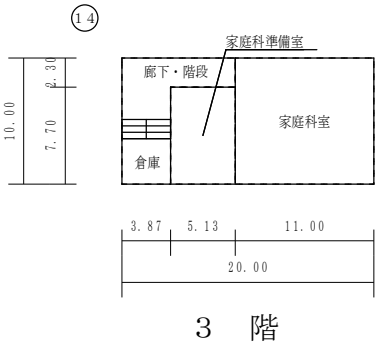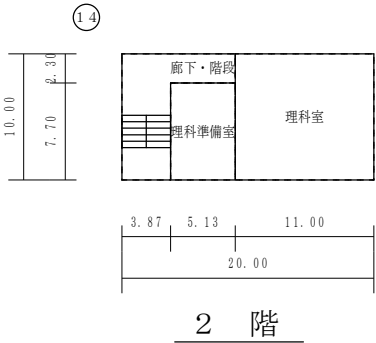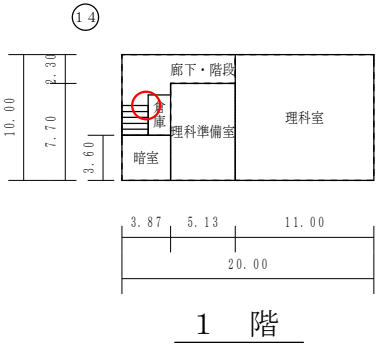

保有控除
武道場 225.00㎡


施設の配置図	縮尺		学校名	平井小学校	調査番号	(都道府県)	(市町村)	(学校)	整理番号	0079-1
					33	201	0026			

建 物


- ④ 未とりこわし建物
- ⑤ 危険建物
- ⑥ 借用建物
- ⑦ 一時使用建物
- ⑧ 屋外教育環境整備事業によるもの

建物以外の工作物

- ① 正門・通用門
- ② 吹抜け渡廊下
- ③ キュービクル
- ④ ポンプ室
- ⑤ 受水槽
- ⑥ ゴミ置場
- ⑦ 簡易な小規模構造物
- ⑧ 自転車置場
- ⑨ 芝生
- ⑩ バーゴラ
- ⑪ 動物小屋
- ⑫ 観音池
- ⑬ 造形砂場
- ⑭ 防球ネット
- ⑮ 当該学校以外の建物
- ⑯ 備蓄倉庫

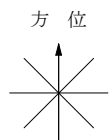


(北に矢印を付す)

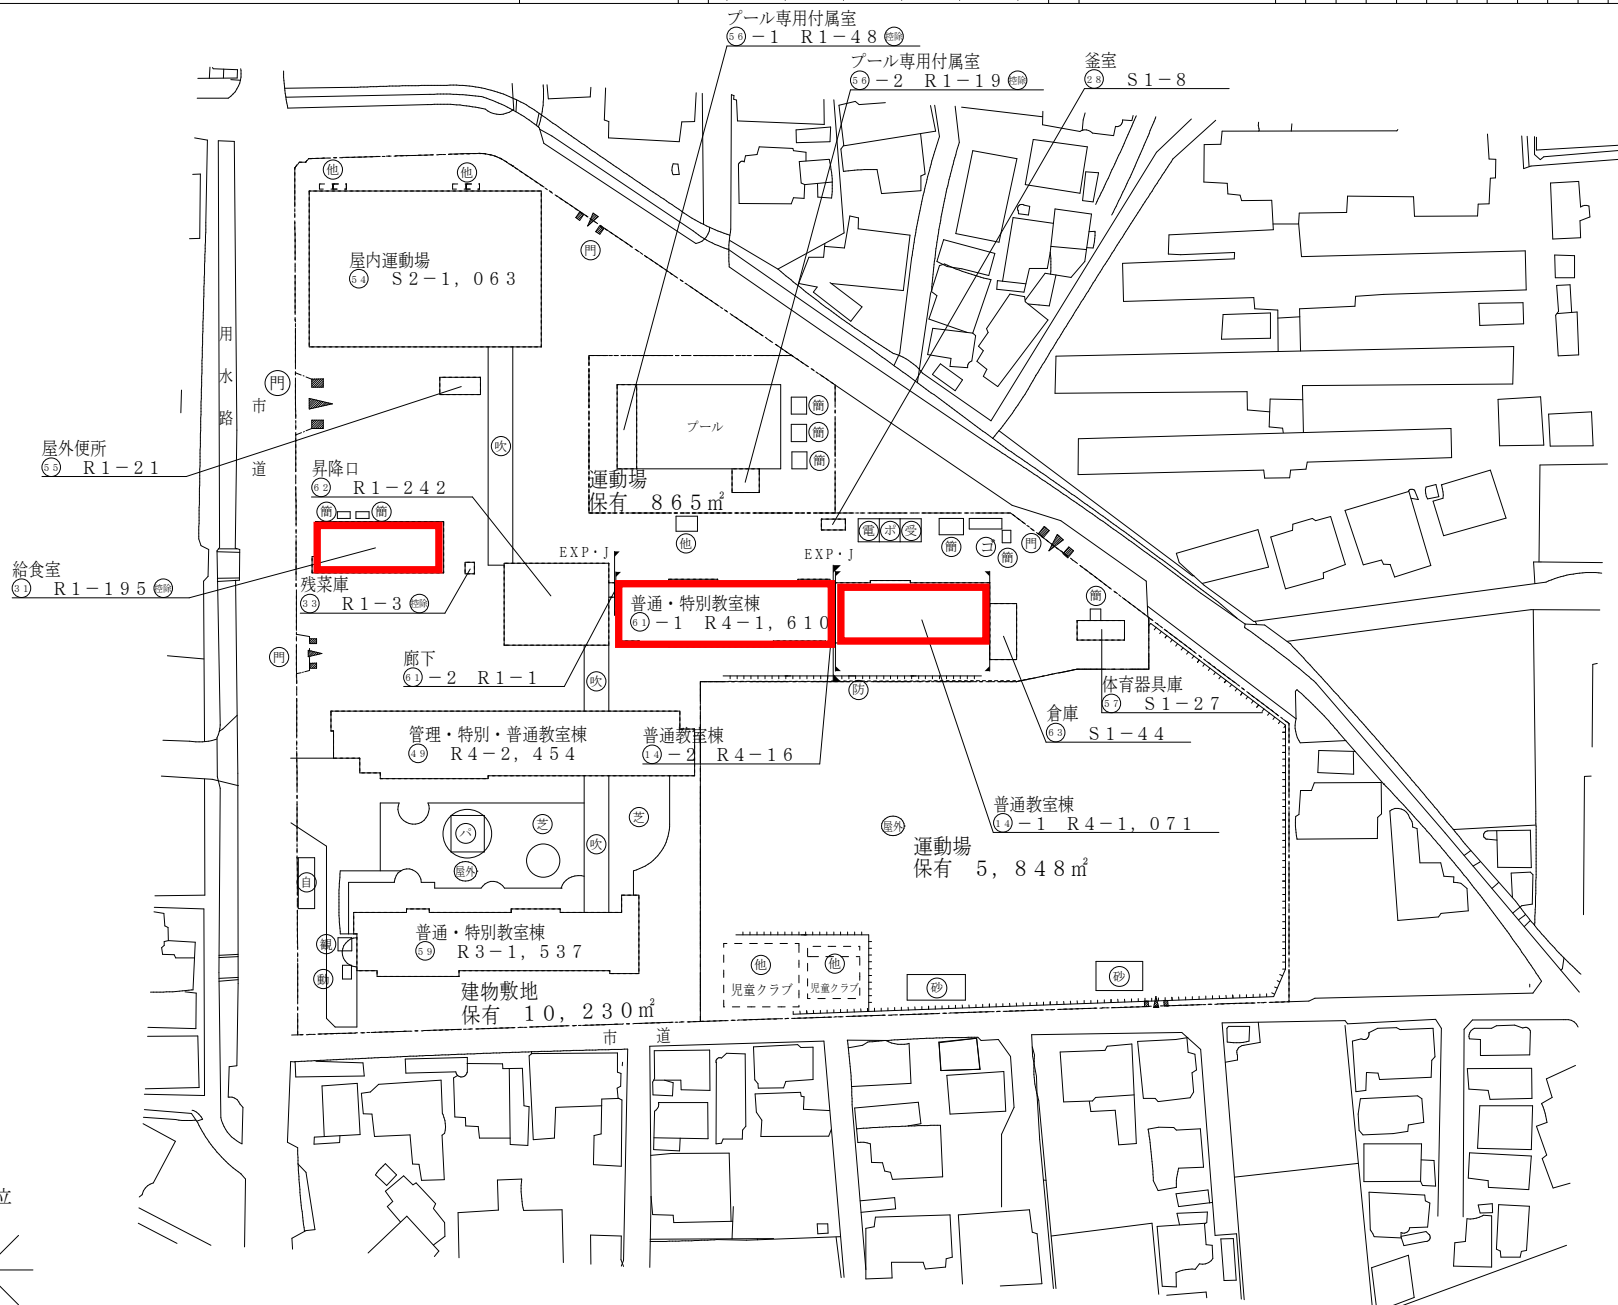

○：検体採取想定箇所

文 部 科 学 省




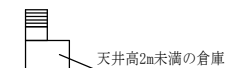


中 4 階


(令和7年度)

平 面 図	縮 尺	1 / 6 0 0 (A 4)	学 校 名	平井小学校	調 査 番 号	(都道府県)	(市町村)	(学 校)	整 理 番 号	0 0 7 9 - 4
						3 1 3	2 0 1	0 0 2 6		

○：検体採取想定箇所

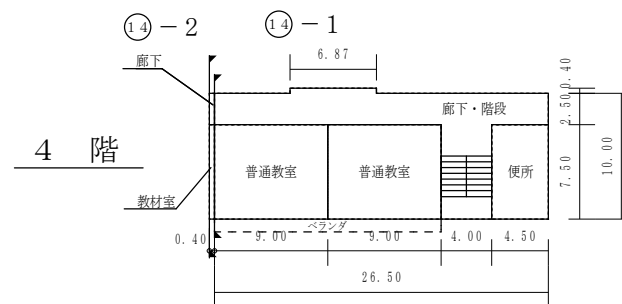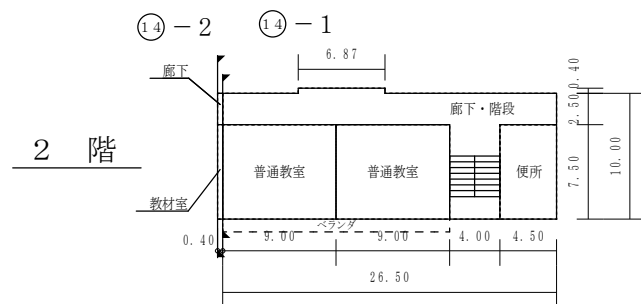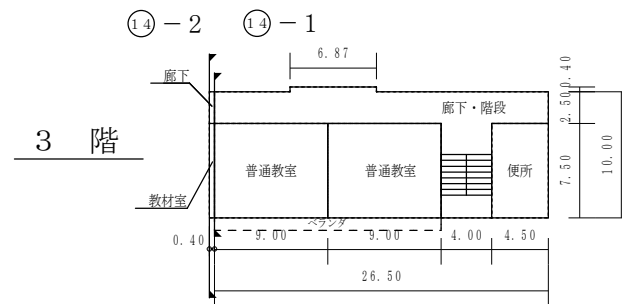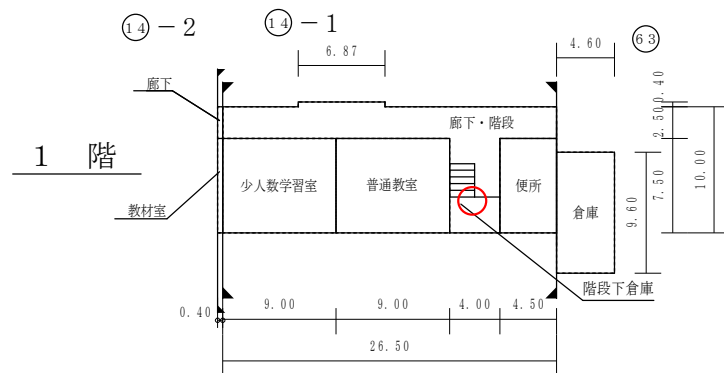

P H

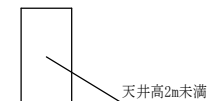


(令和7年度)

平 面 図

縮
尺

1/600 (A4)

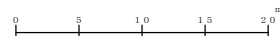

学
校
名

平井小学校

調
査
番
号

(都道府県)
33








(市町村)
201

(学 校)
0026

整
理
番
号

0079-7


○：検体採取想定箇所

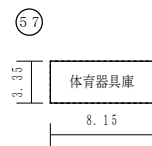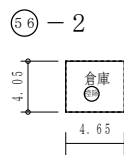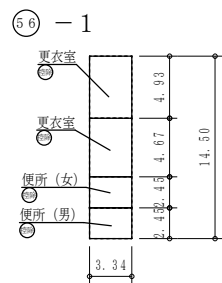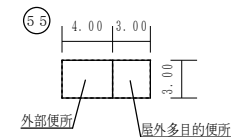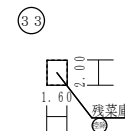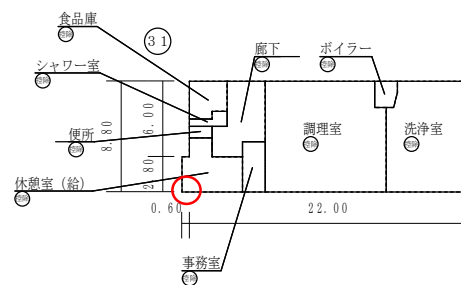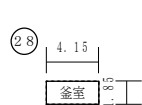



保有控除
プール専用付属室 67.26㎡
給食室 198.48㎡

(令和7年度)

施設の配置図	縮尺	1/1300 (A4)	学校名	平島小学校	調査番号	(都道府県)	(市町村)	(学 校)	整理番号	0116-1
					33	20	10	486		

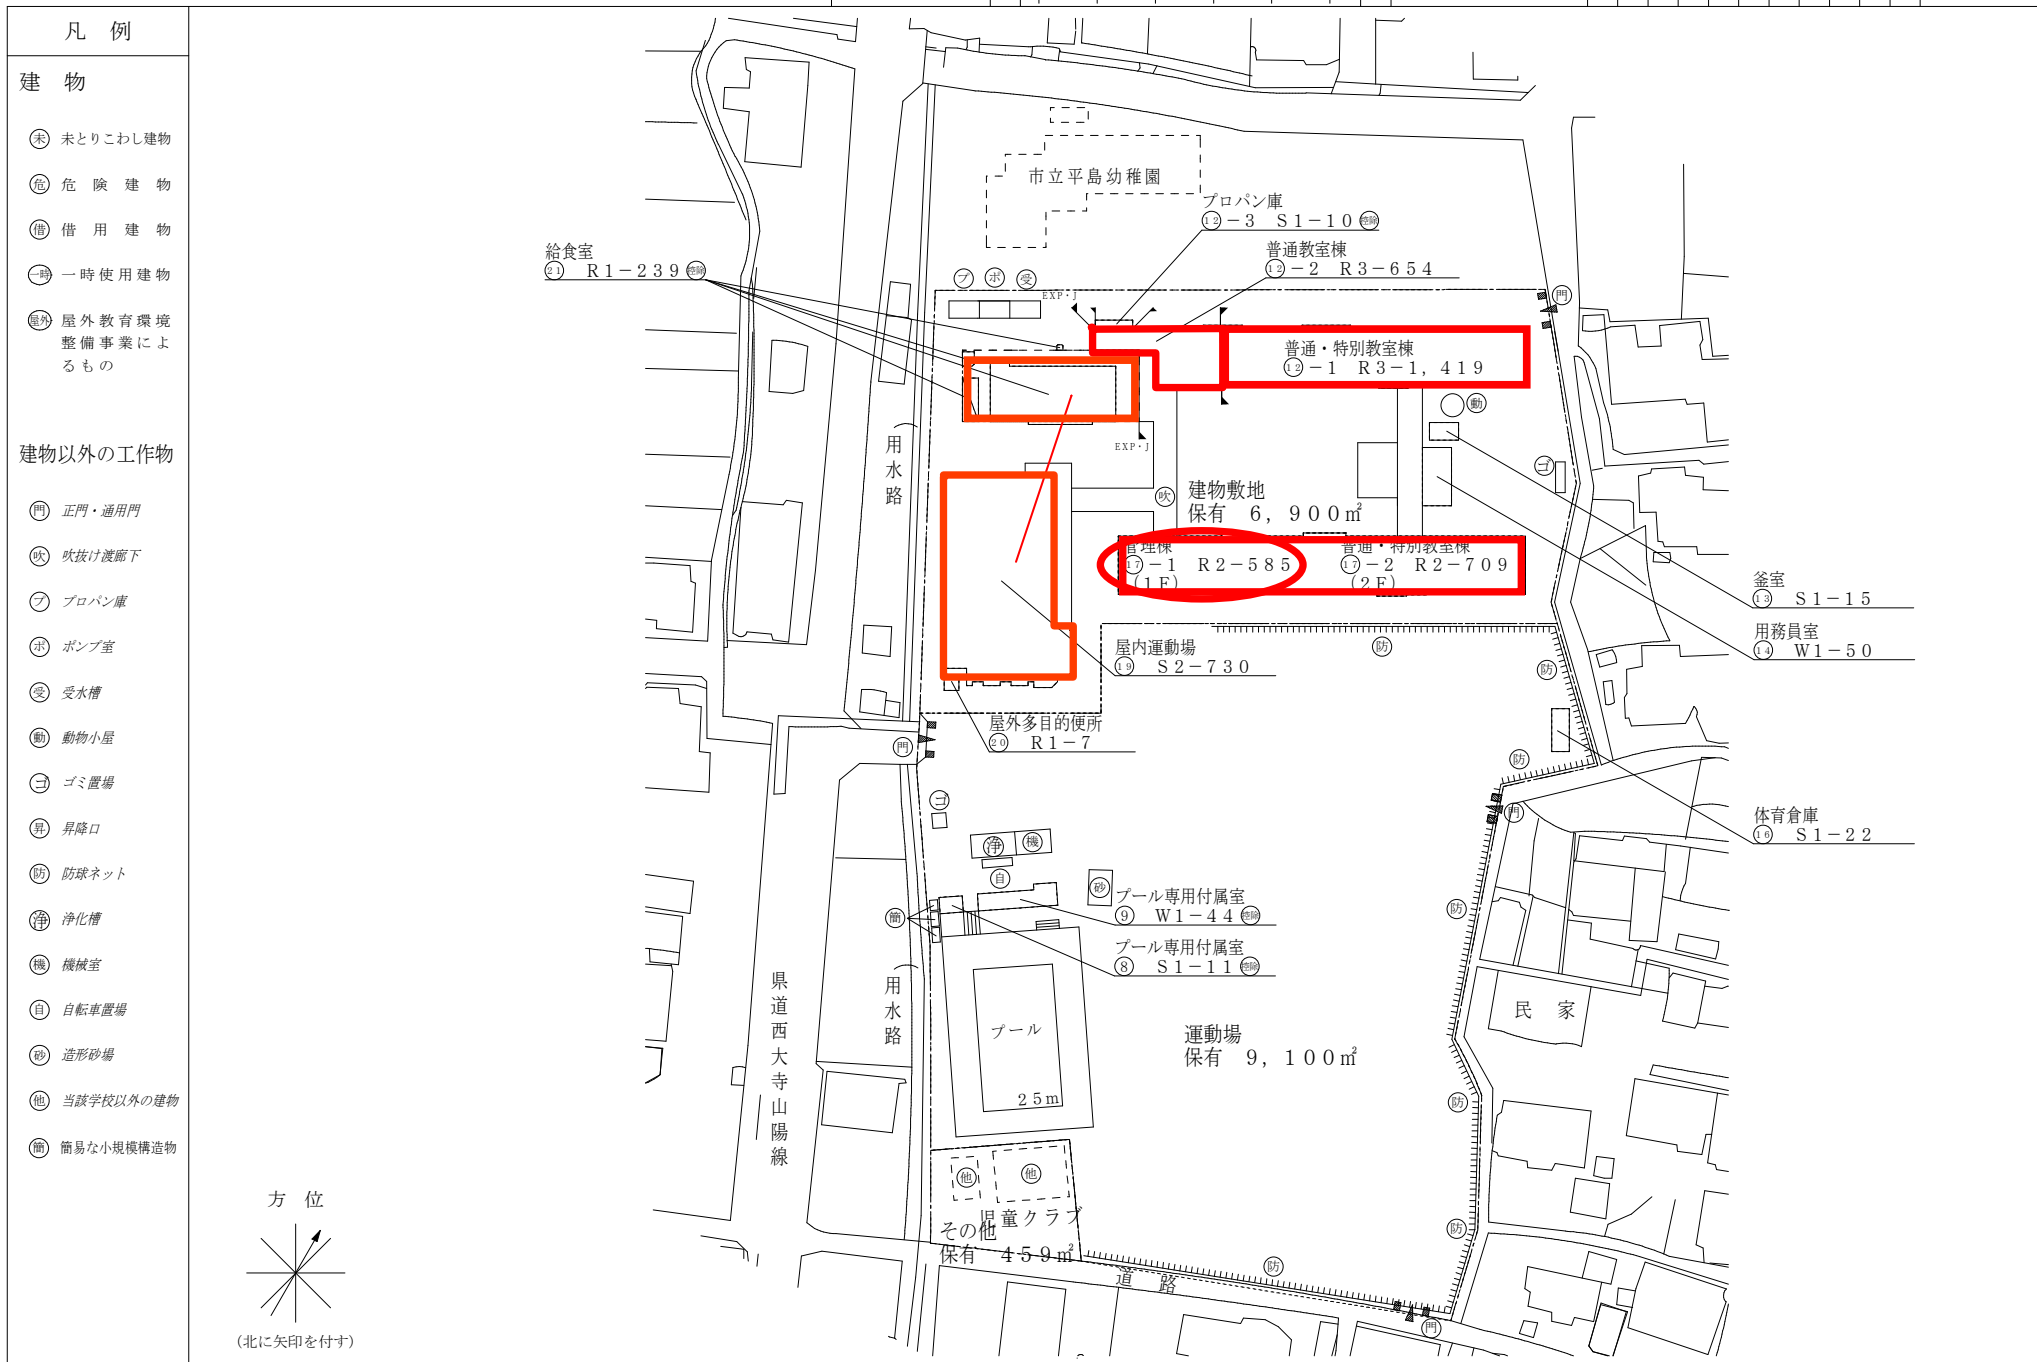

平 面 図	縮 尺		学校名	平島小学校	調査番号	(都道府県) (市町村) (学 校)	整理番号
					332010486	0116-2	

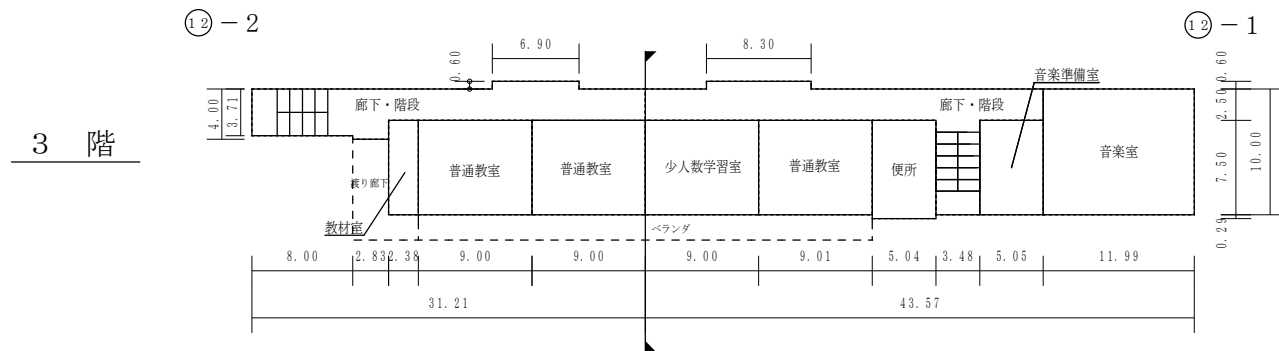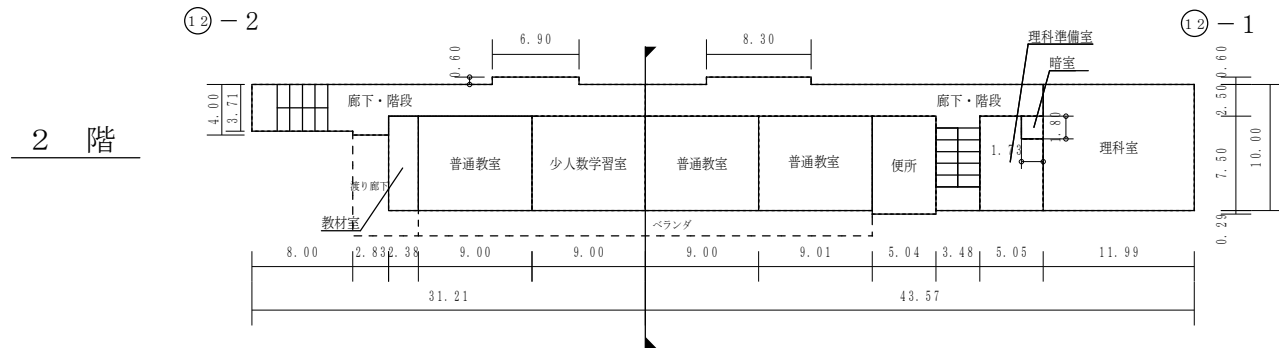


文 部 科 学 省


(令和7年度)

平 面 図	縮 尺	1 / 6 0 0 (A4)	学 校 名	平 島 小 学 校	調 査 番 号	(都道府県)	(市町村)	(学 校)	整 理 番 号	0 1 1 6 - 3
					3 3	2 0	1 0	4 8		

○：検体採取想定箇所

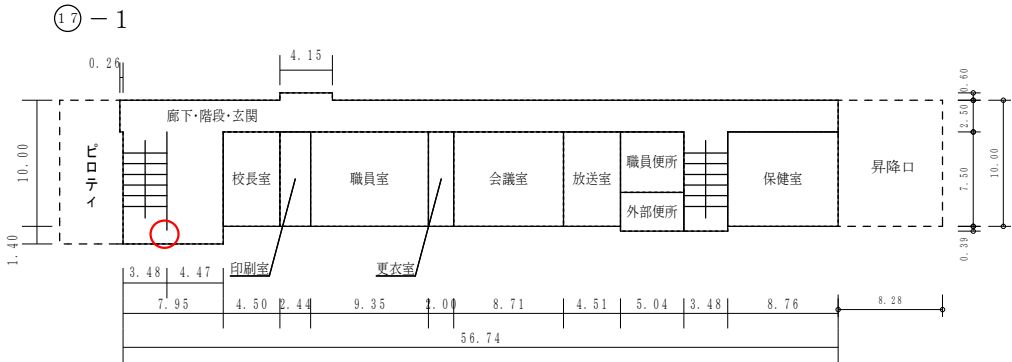

1 階

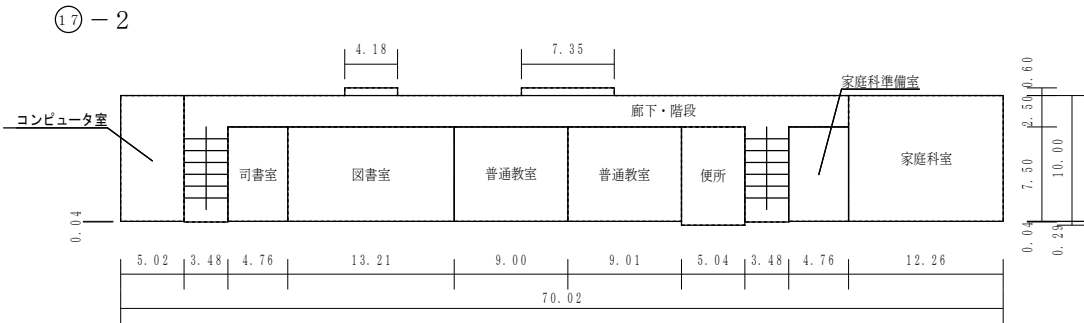


2 階

(令和7年度)

平面図

縮尺

1/600 (A4)

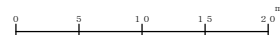

学校名

平島小学校

調査番号

(都道府県) 33


(市町村) 201

(学 校) 0486


整理番号

0116-4







○：検体採取想定箇所

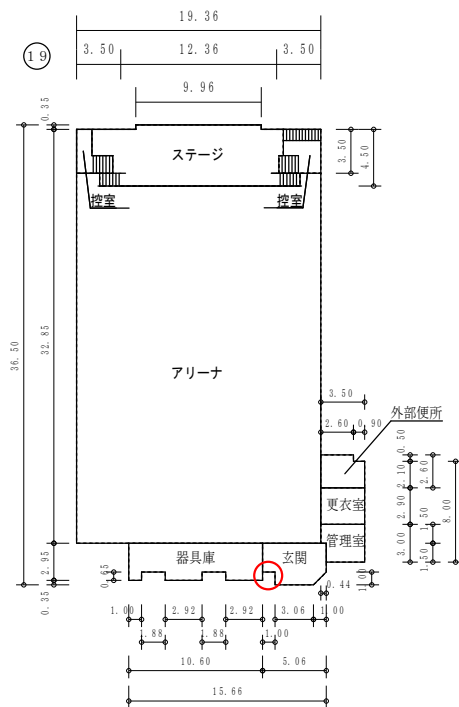

1 階

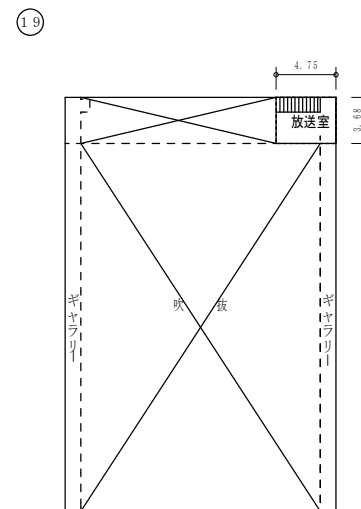


2 階

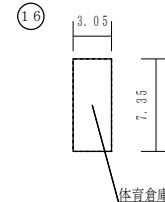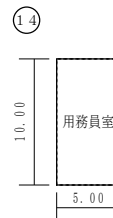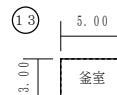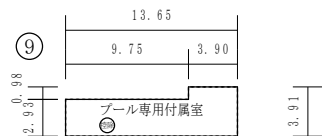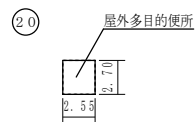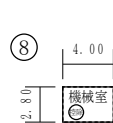

保有控除
プール専用付属室 55.02㎡

(令和7年度)

施設の配置図	縮尺	1/1300 (A4)	学校名	政田小学校	調査番号	(都道府県)	(市町村)	(学 校)	整理番号	0099-1
						3	3	2		

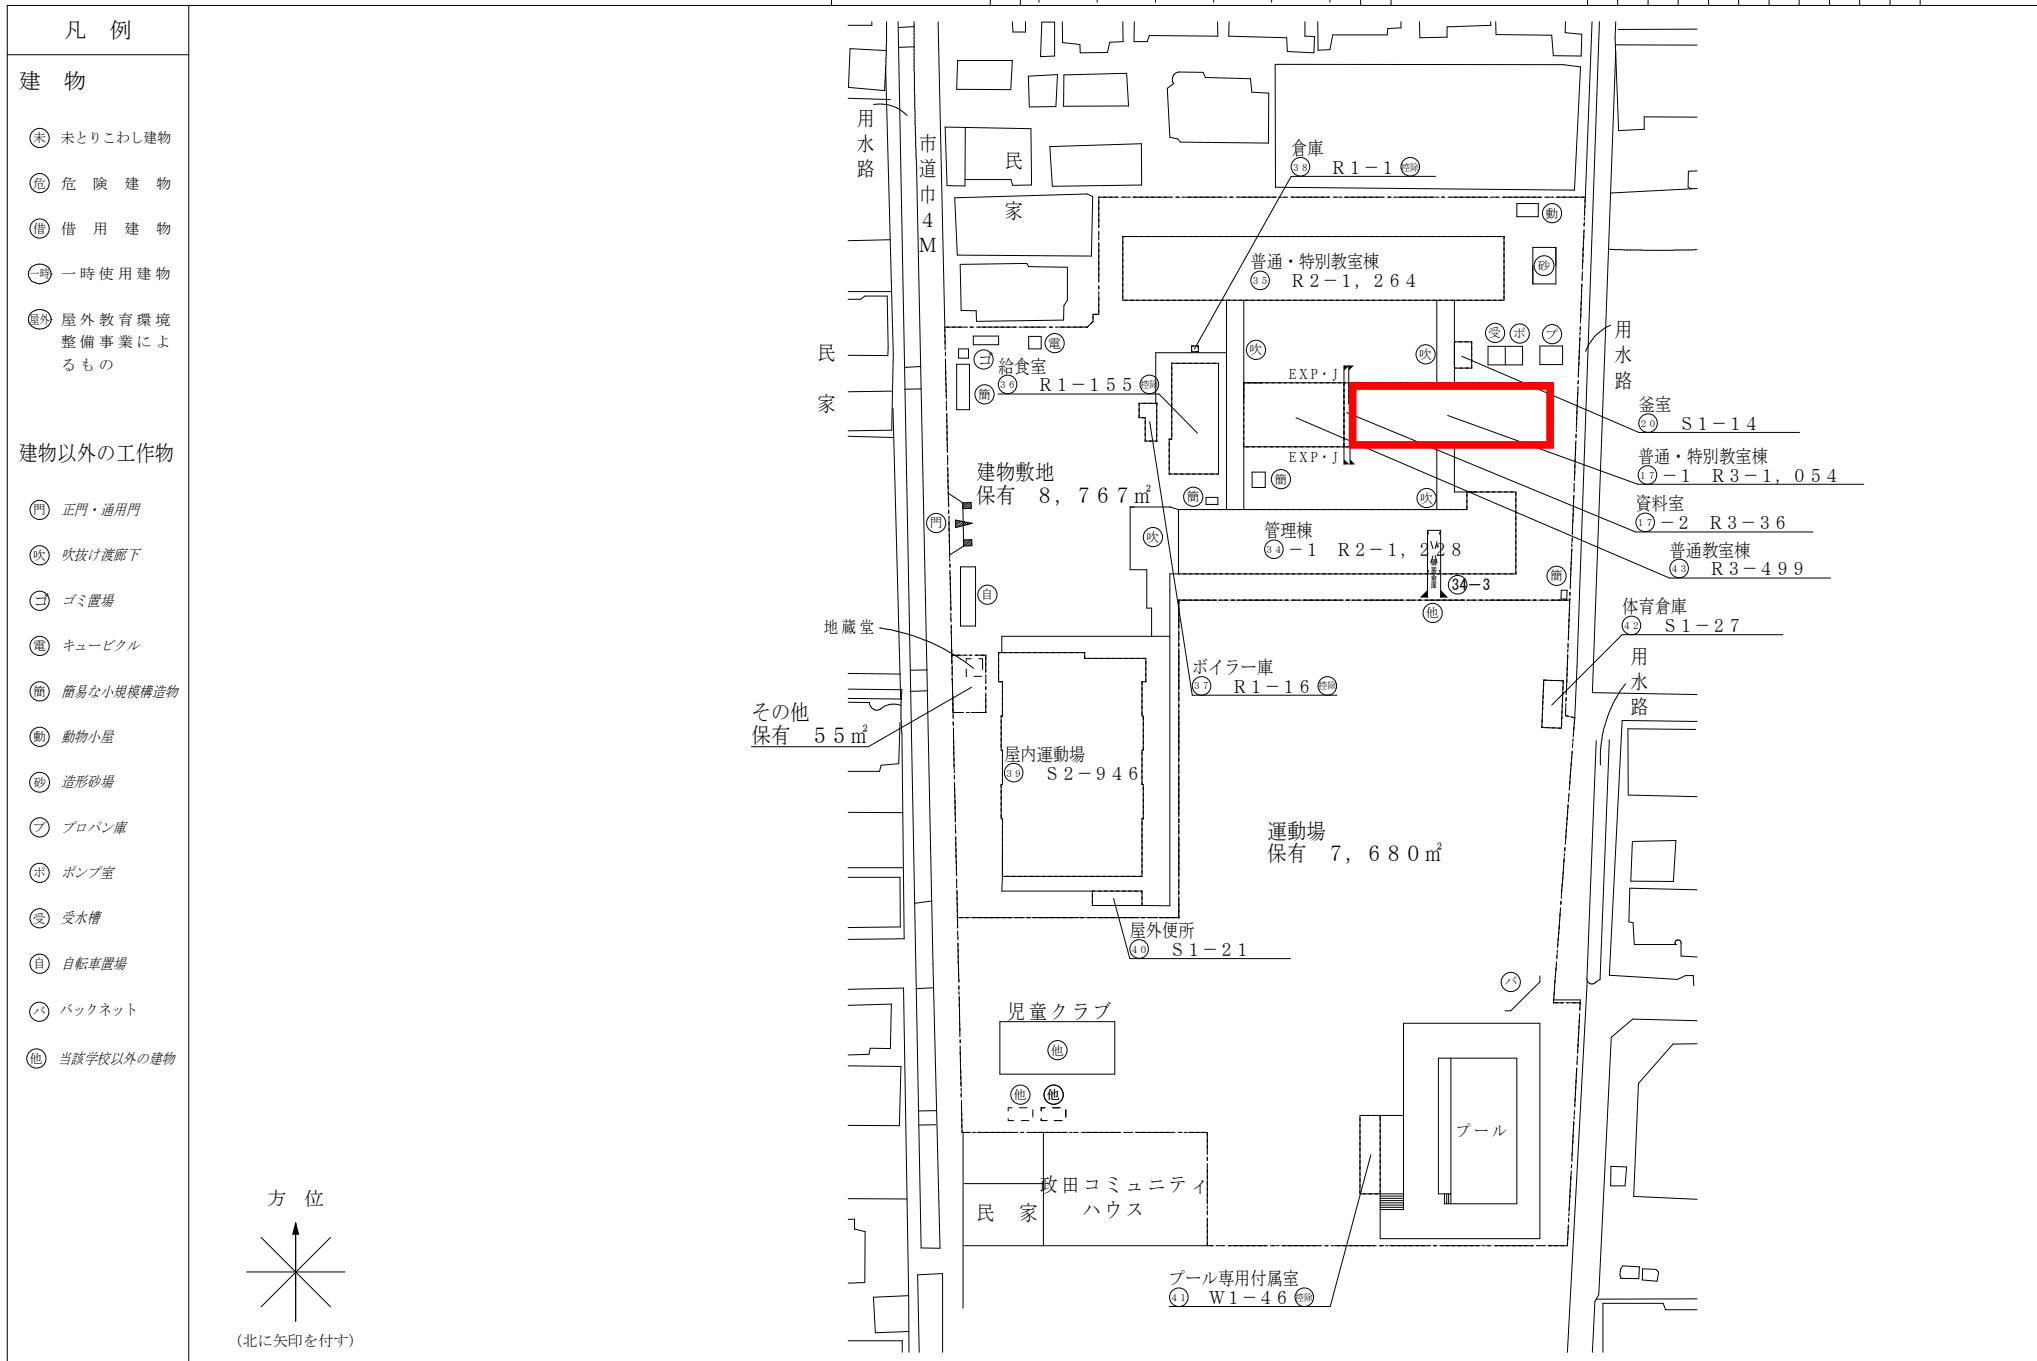


(令和7年度)


平 面 図	縮 尺	1 / 6 0 0 (A4) 0 5 10 15 20 m	学 校 名	政田小学校	調 査 番 号	(都道府県)	(市町村)	(学 校)	整 理 番 号	0 0 9 9 - 2
					3 3	2 0 1	0 1 9 7			

○：検体採取想定箇所


1 階

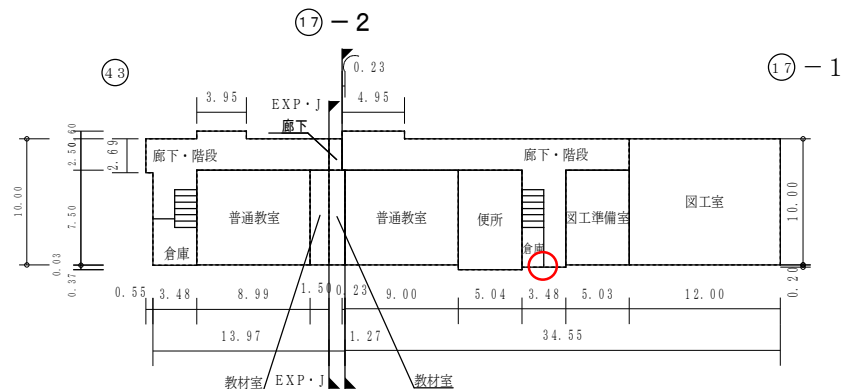

2 階

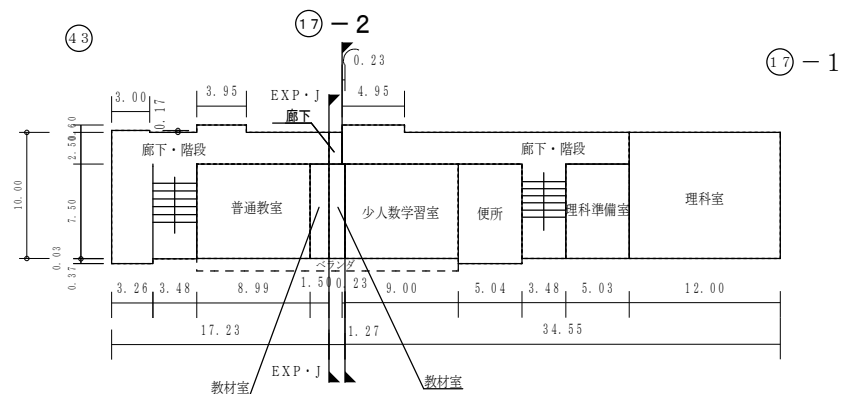

3 階

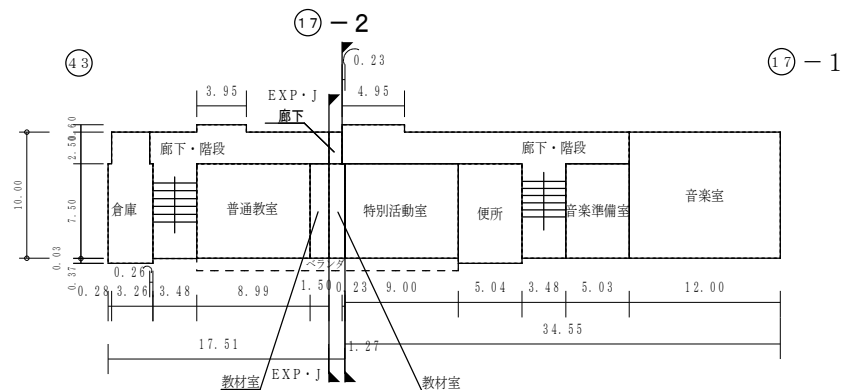

中 3 階



施設の配置図	縮尺		学校名	操山中学校	調査番号	(都道府県)	(市町村)	(学 校)	整理番号	0142-1
					33	201	3519			


建 物

- ⑦ 未とりこわし建物
- ⑧ 危険建物
- ⑨ 借用建物
- ⑩ 一時使用建物
- ⑪ 屋外教育環境整備事業によるもの


建物以外の工作物

- ① 正門・通用門
- ② 吹抜け渡廊下
- ③ 防球ネット
- ④ 造形砂場
- ⑤ 簡易な小規模構造物
- ⑥ ゴミ置場
- ⑦ 自転車置場
- ⑧ 油庫
- ⑨ ポンプ室
- ⑩ キュービクル
- ⑪ 受水槽

方位

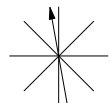

(北に矢印を付す)

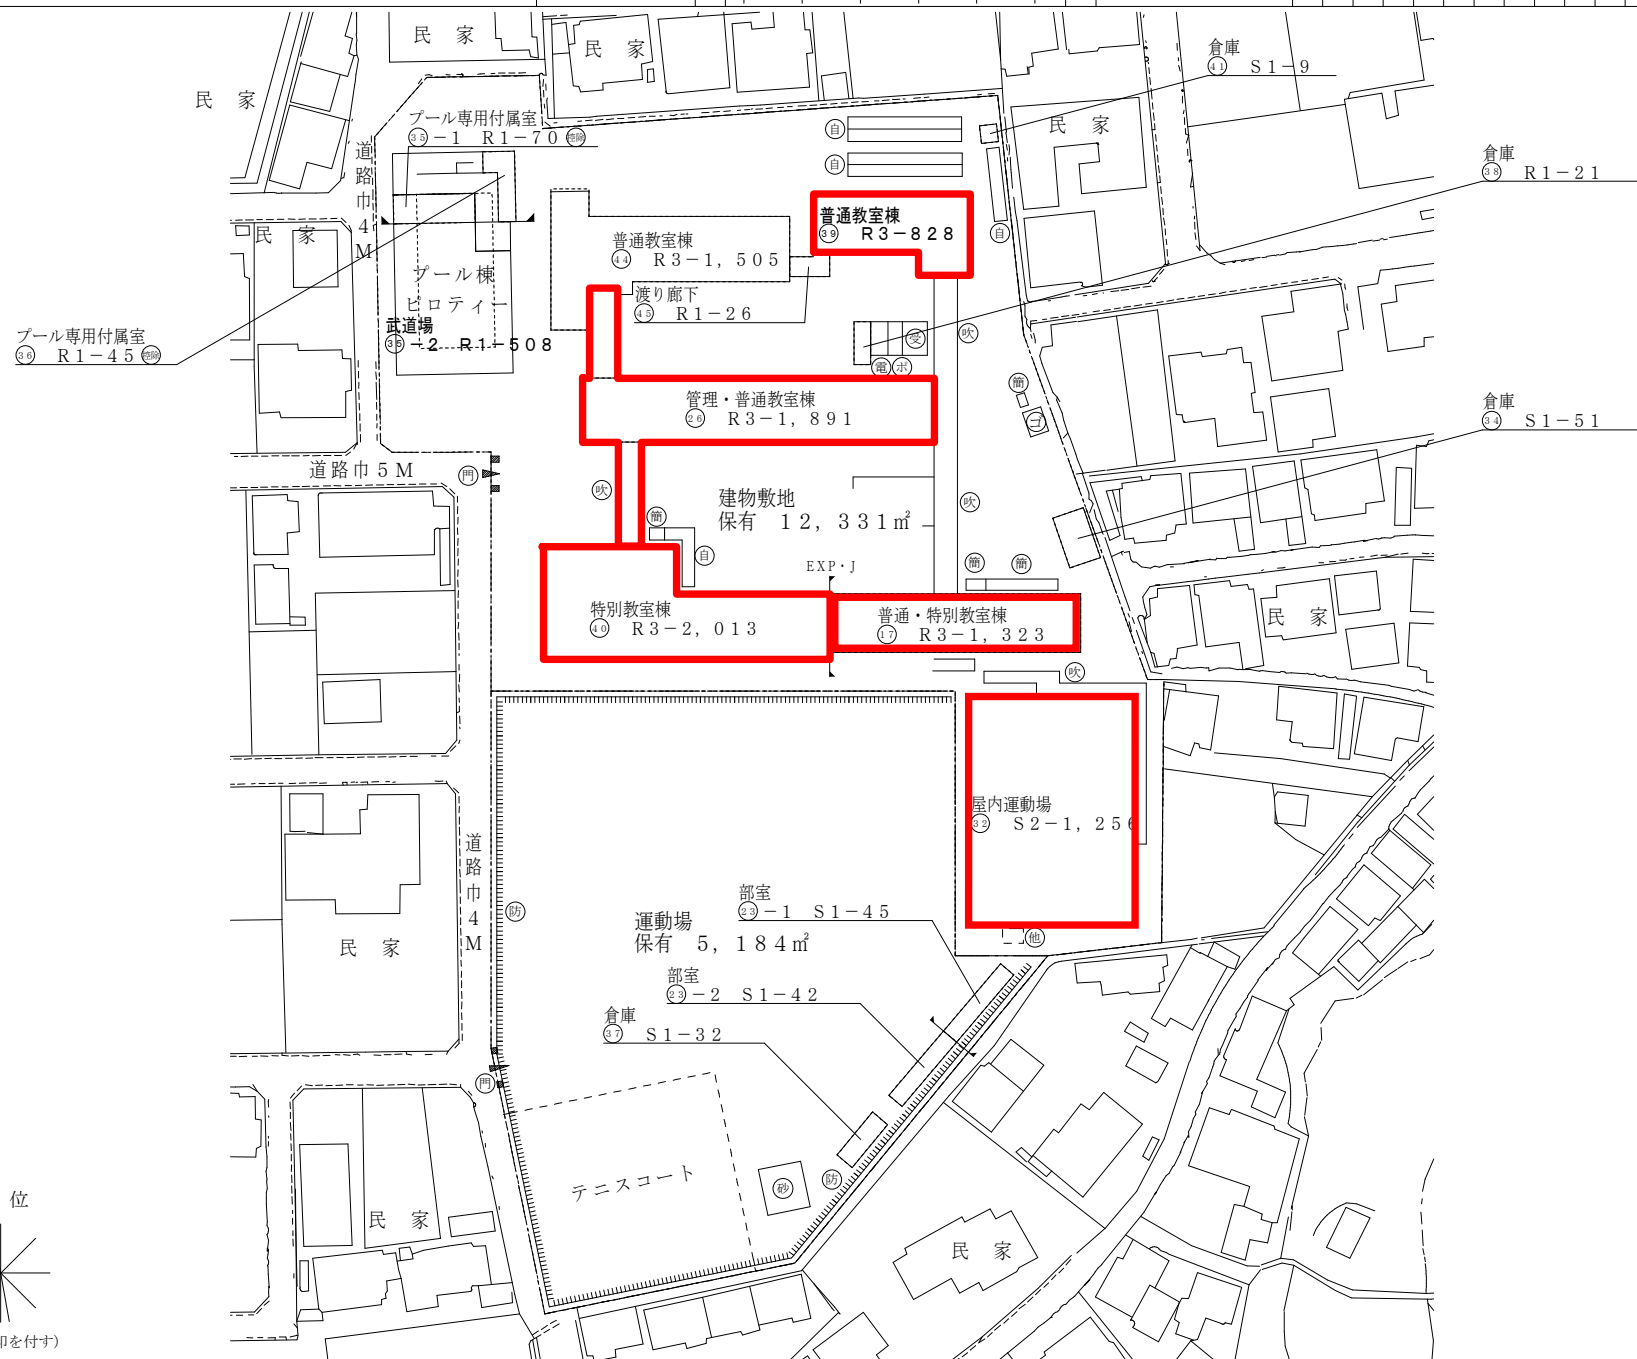


(令和7年度)

平面図

縮尺

1/600 (A4)

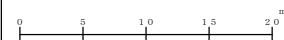

学校名

操山中学校

調査番号

(都道府県)

(市町村)


(学 校)

整理番号


0142-2

○：検体採取想定箇所

1 階

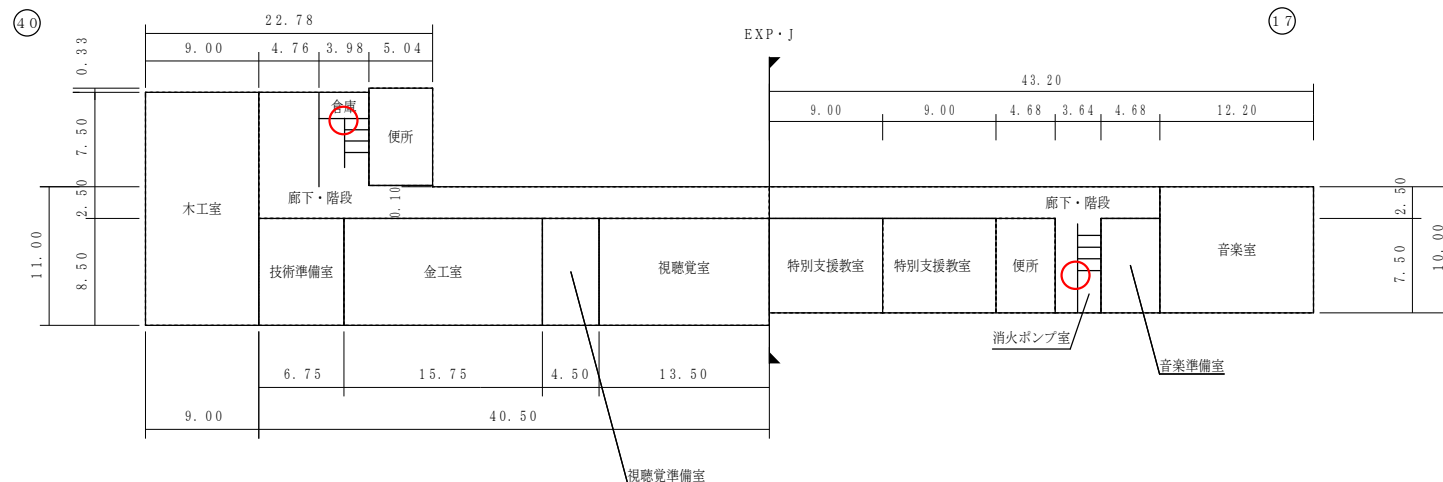

2 階

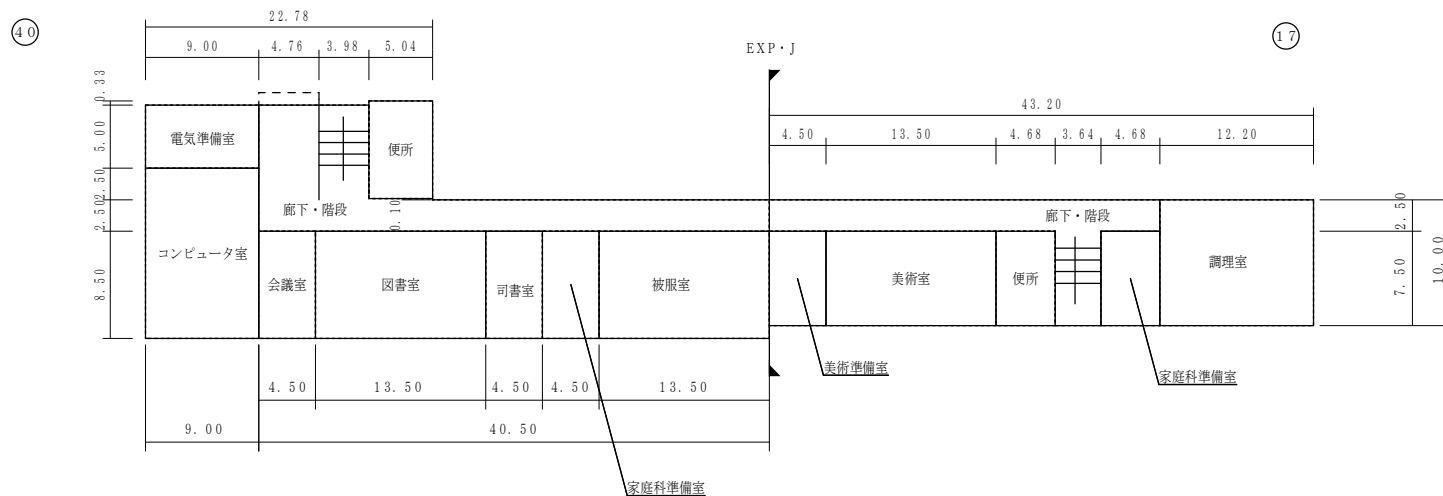

(令和7年度)

平面図

縮尺

1/600 (A4)

学校名

操山中学校

調査番号

(都道府県)


(市町村)

(学校)


整理番号

0142-4


○：検体採取想定箇所

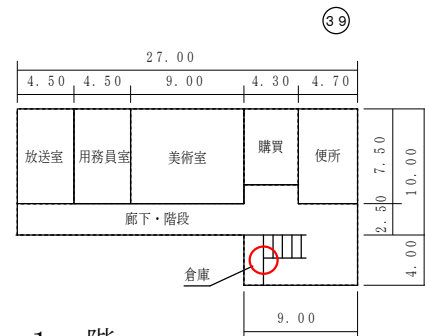

1階


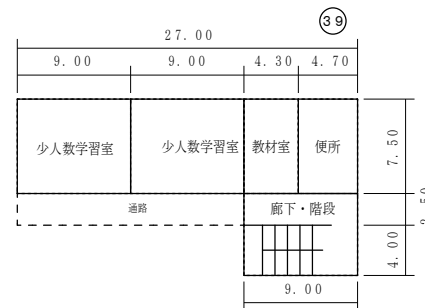


2階

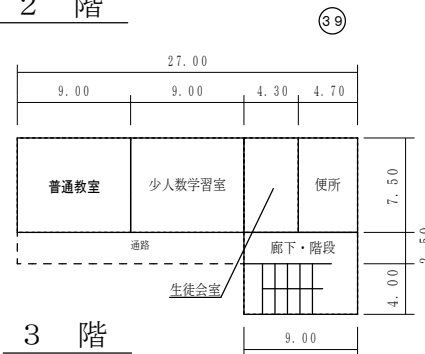


3階


中3階

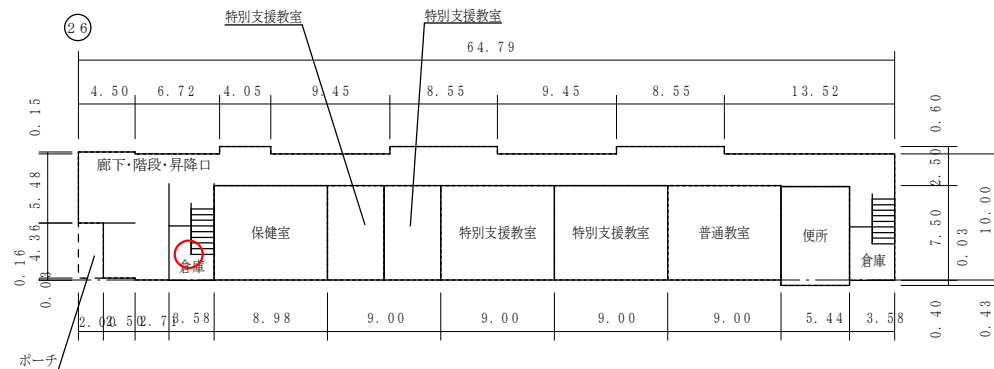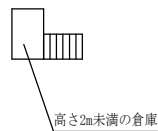

1階

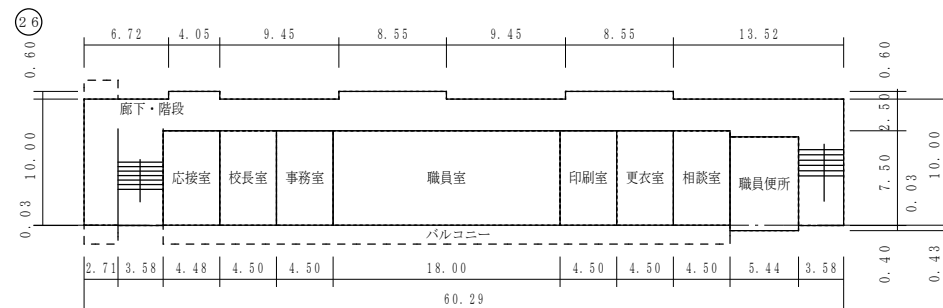


2階

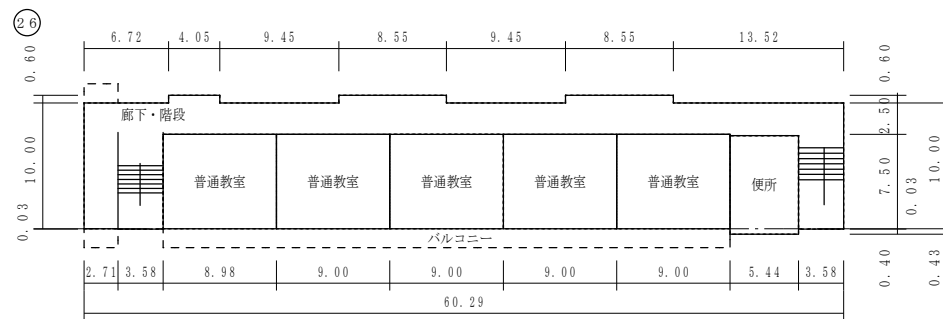


3階

中3階

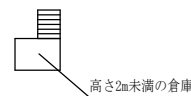


(令和7年度)







平 面 図	縮 尺		学校名	操山中学校	調査番号	(都道府県)	(市町村)	(学 校)	整理番号
					333	201	3519	0142-5	

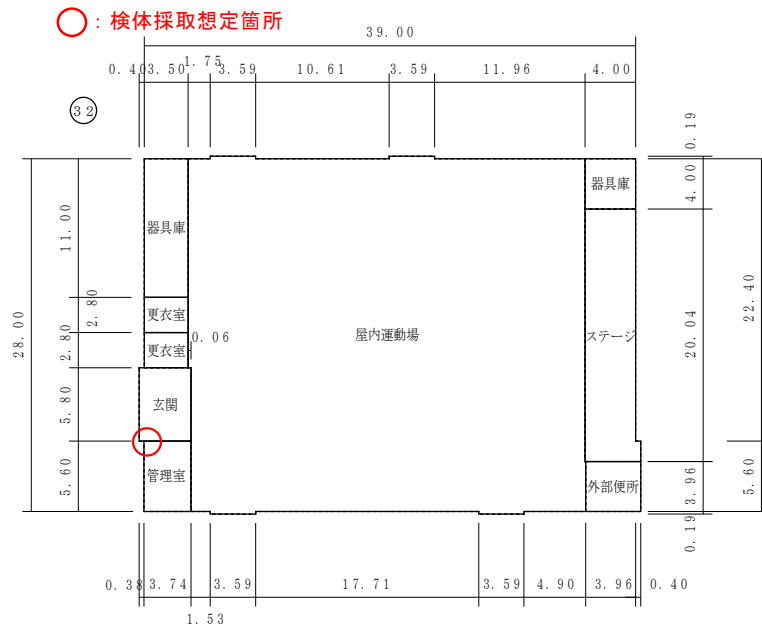

1 階

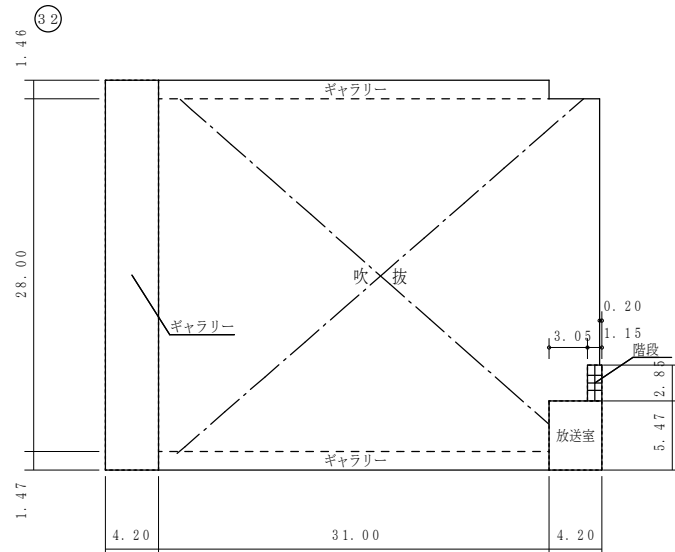

2 階

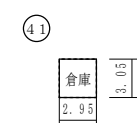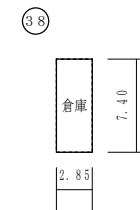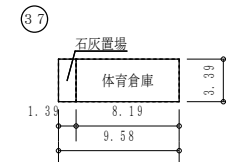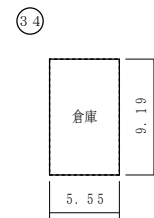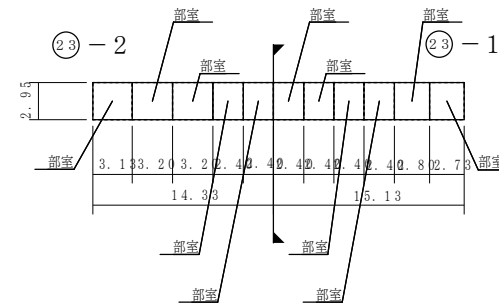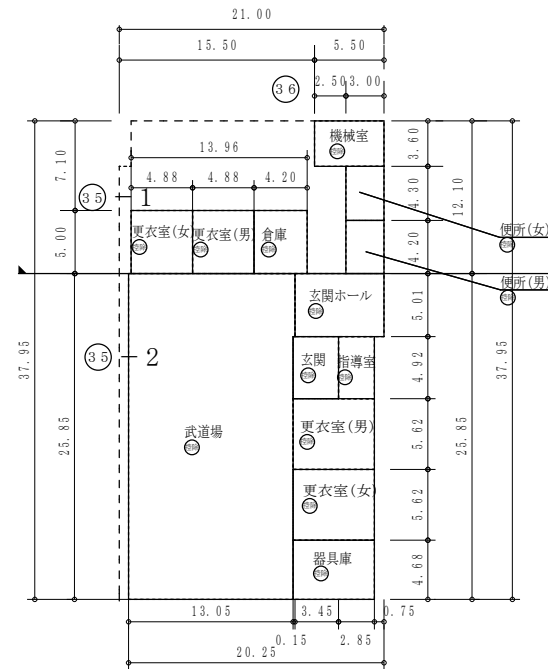

保有控除	
プール専用付属室	115.10m ²
武道場	507.83m ²

(令和7年度)

施設の配置図	縮尺	1/1300 (A4)	学校名	御休小学校	調査番号	(都道府県)	(市町村)	(学 校)	整理番号	0117-1
						33	201	0487		


凡 例

建 物


- 未 未とりこわし建物
- 危 危 険 建 物
- 借 借 用 建 物
- 一 一時使用建物
- 屋外 屋外教育環境整備事業によるもの

建物以外の工作物

- 門 正門・通用門
- 吹 吹抜け渡廊下
- 動 動物小屋
- 簡 簡易な小規模構造物
- ゴ ゴミ置場
- 自 自転車置場
- ボ ポンプ室
- 受 受水槽
- プ プロパン庫
- 砂 造形砂場
- 防 防球ネット
- 他 当該学校以外の建物

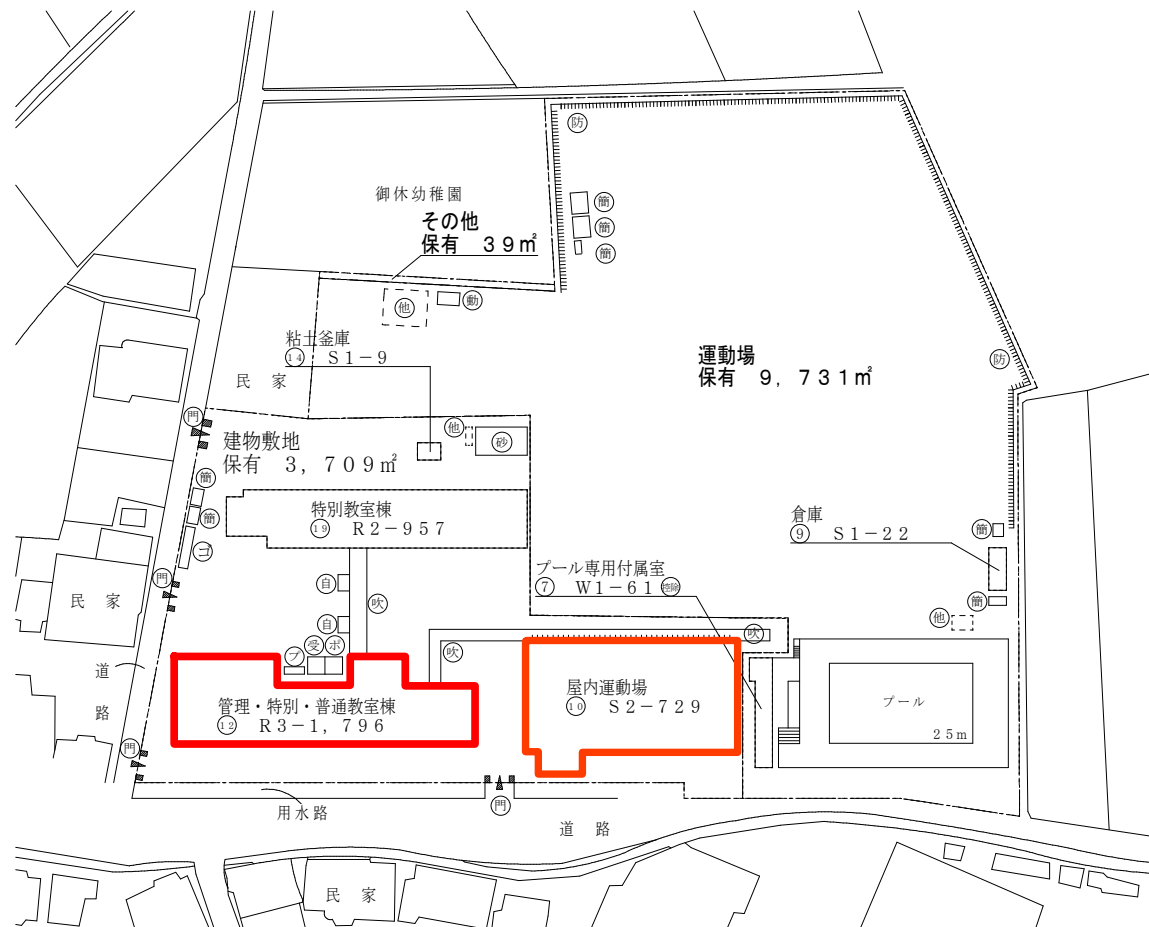

方 位

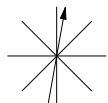

(北に矢印を付す)

(令和7年度)

平面図

縮尺

1/600 (A4)



学校名

御休小学校






調査番号

(都道府県) 33 (市町村) 201 (学 校) 0487

整理番号

0117-2

○: 検体採取想定箇所

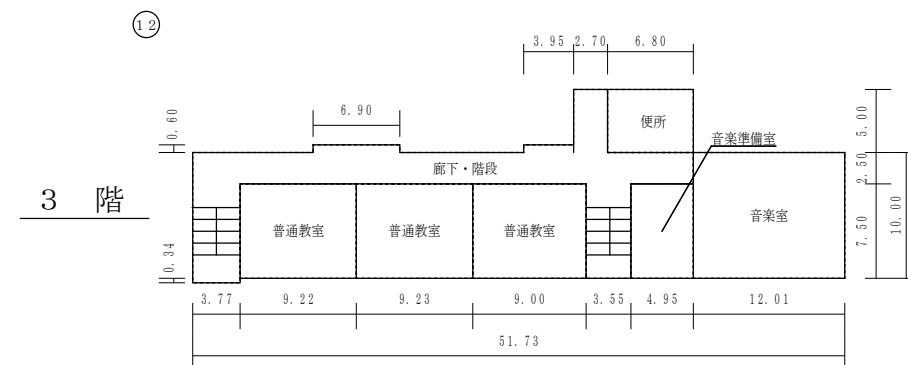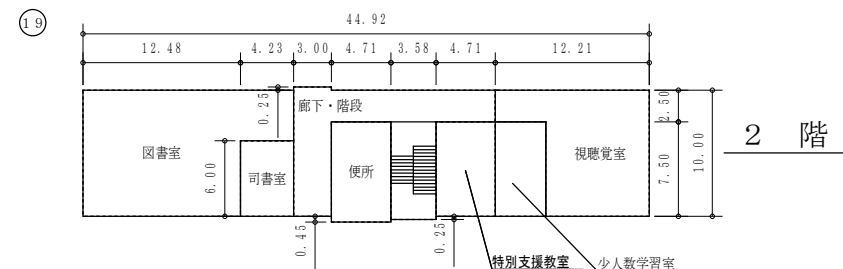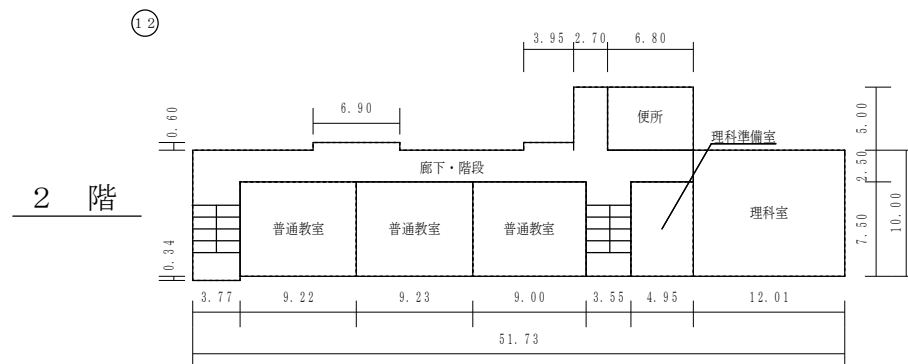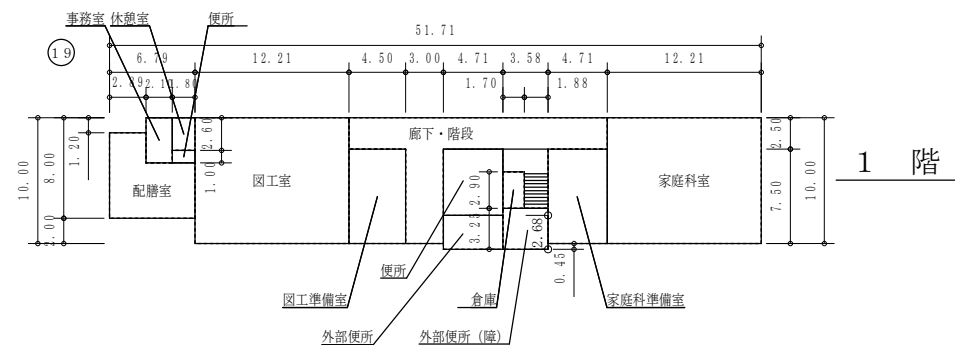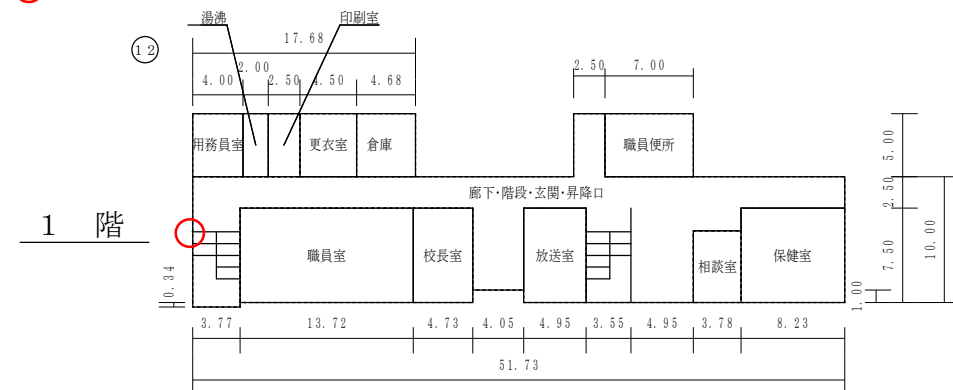

(令和7年度)

平面図

縮尺

1/600 (A4)

学校名

御休小学校

調査番号

33


201

0487


整理番号

0117-3




○: 検体採取想定箇所

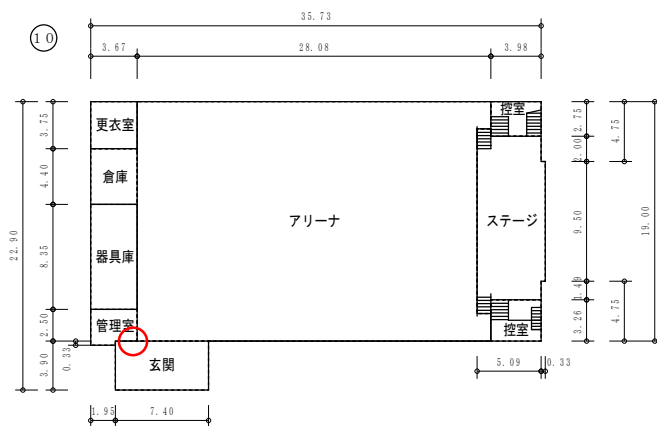

1 階

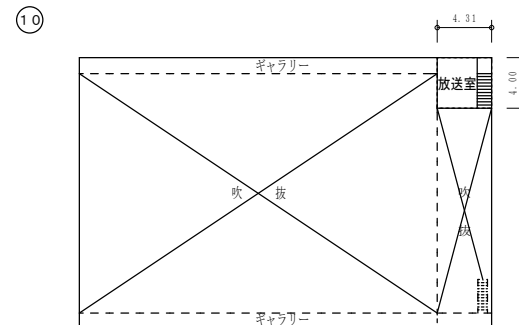

2 階

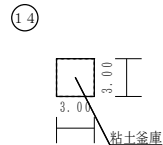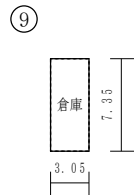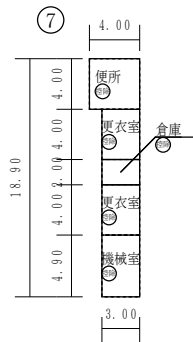

保有控除
プール専用付属室 60.70㎡