集じん灰吸引装置
（動物炉・胞衣炉）

残骨灰吸引装置
（動物炉・胞衣炉）

予備ロストル置場
・保管庫
200個程

残骨灰・集じん灰置場
・保管庫
25×3段＝75袋程

霊柩車置場・棚
・保管庫
2段合8個程

残骨灰吸引装置
（人体炉）

集じん灰吸引装置
（人体炉）

動物用冷蔵庫

中央監視制御装置
モニター盤備

共通機器盤

サーバー

14号炉
動物炉・胞衣炉

13号炉
動物炉・胞衣炉

動物用炉室

動物用
受付

動物用
告別室

動物用
骨保管庫

動物用
骨置場

残灰処理保管庫

監視室

職員
更衣室(4)

給湯室(3)

炉室用
倉庫(1)

階段(1)

サービス
ヤード(1)

屋外喫煙
スペース
(1)

炉室用倉庫(2)
（階段下）
・霊柩保管置
100袋程

男子休
ンター室

男衣室(3)(4)
WC 洗濯

職員
更衣室(2)

給湯室(2)

職員
トイレ(2)

職員食堂

会議室

職員廊下

サーバー室

管理事務室

職員用
多目的
トイレ

防災
センター

職員
更衣室(1)

給湯室
(1)

霊柩車置場(1)

男衣室(1)
WC 洗濯

進行状況
モニター

炉室

感震装置

12号炉
人体炉

11号炉
人体炉

10号炉
人体炉

9号炉
人体炉

8号炉
人体炉

7号炉
人体炉

6号炉
人体炉

5号炉
人体炉

4号炉
人体炉

3号炉
人体炉

2号炉
人体炉

1号炉
人体炉

防火スクリーンシャッター

防火スクリーンシャッター

炉内台車置場

炉操作盤

炉制御盤

前室操作盤

前室

炉前表示器

炉前操作盤

炉前化粧扉

予備炉内台車

可搬式予備バーナ

台車上部取替箇所　5～8号炉

炉内台車運搬車

炉前ホール（2）

炉前ホール（1）

到着ホール
（風除室）

遺体保冷庫

ゴミ庫

遺安室

見送り室(4)

進行状況
モニター

収骨準備室(2)

見送り室(3)

見送り室(2)

進行状況
モニター

収骨準備室(1)

柩運搬車

見送り室(1)

PS

収骨室(4)

収骨室(3)

収骨室(2)

収骨室(1)

見送り室表示器

総合案内表示器

収骨室表示器

火葬ホール

CX2 CX2a CX3 CX4 CX5 CX6 CX7 CX8 CX9 CX10 CX11

CY7 CY6 CY5 CY4 CY3 CY2 CY1a


6650 5650 3000 7500 7000 7000 3000 7000 2350 7000 7500 5460 7000

51460

7500 8000 7500 7700 10000


岡山市 市民生活局	市民生活部	課長	担当 課長	主幹	室長	課員	市民生活総務課	課長	室長	主査	副主査	係員		設計者号 20180194	作成日 総 括	照 査	記号/備考	担 当	工事名称 岡山北斎場整備事業【竣工図】 図面名称 火葬炉設備１階平面配置図 縮尺 A1: 1/100 A3: 1/200	図面番号 R010

炉内台車　仕様	
型式	台地無し一体構造型（特殊金属繊維配合）
数量	人体炉　　4台（内、予備2台） 廃物炉・廃衣炉　3台（内、予備1台）
寸法（外寸）	幅920mm×高さ300mm×長さ2,480mm
ケーシング材質	SS400
耐火材	耐火キャスタブル
重量	670kg

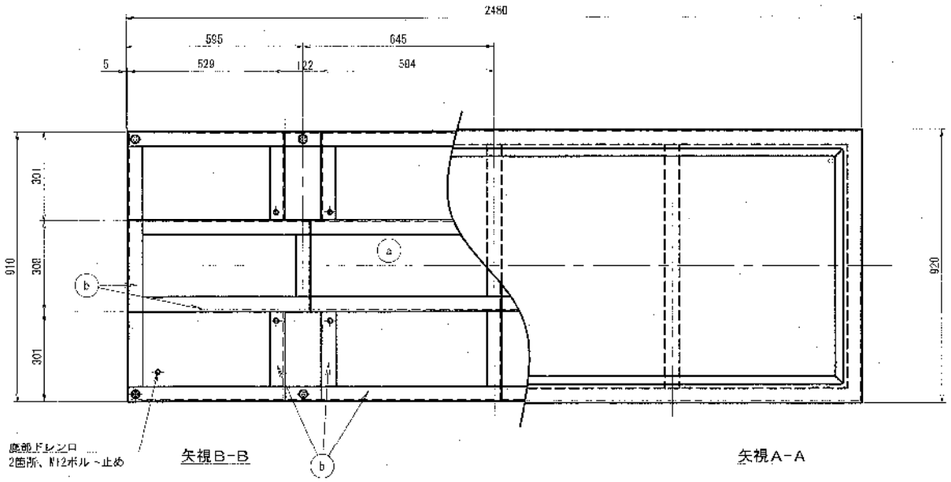


矢視B-B

矢視A-A

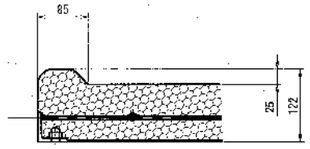

詳細C

A1: 1/5
A3: 1/10

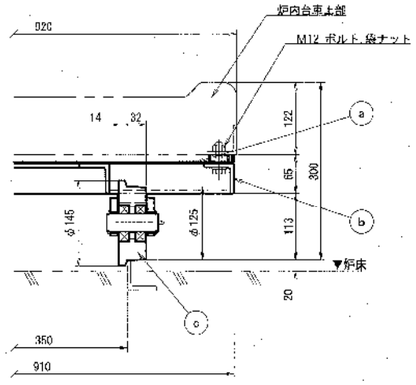



詳細D

A1: 1/5
A3: 1/10

記号	使用箇所	材質	板厚、鋼材
a	ケーシング	SS400	PL3.2
b	枠	SS400	□100×50×5
c	車輪	FC250	—

記号	名称
	耐火キャスタブル　(1,450℃対応)

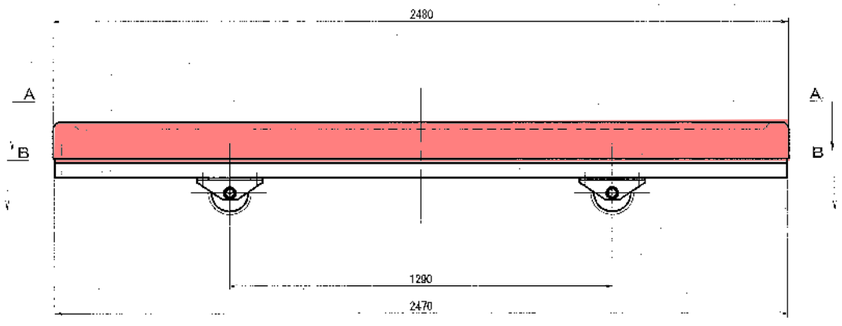

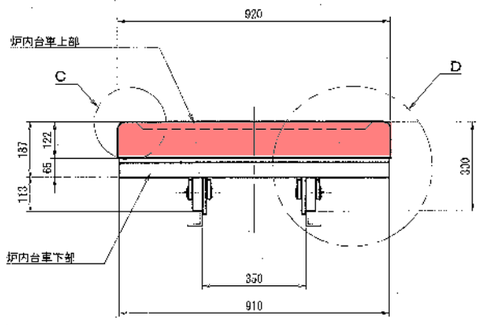

	岡山市 市民生活局	市民生活総務課	課長	担当 役長	主幹	室長	課長	市全体 民生活 総務課	部長	局長	主査	副主査	課員	設計番号 20180194	作成日	選択/備考		工事名称 岡山北斎場整備事業【竣工図】	図面番号 R018
														総括	照査		担当	図面名称 炉内台車外観図 縮尺　A1: 1/10, 1/5 A3: 1/20, 1/10	