


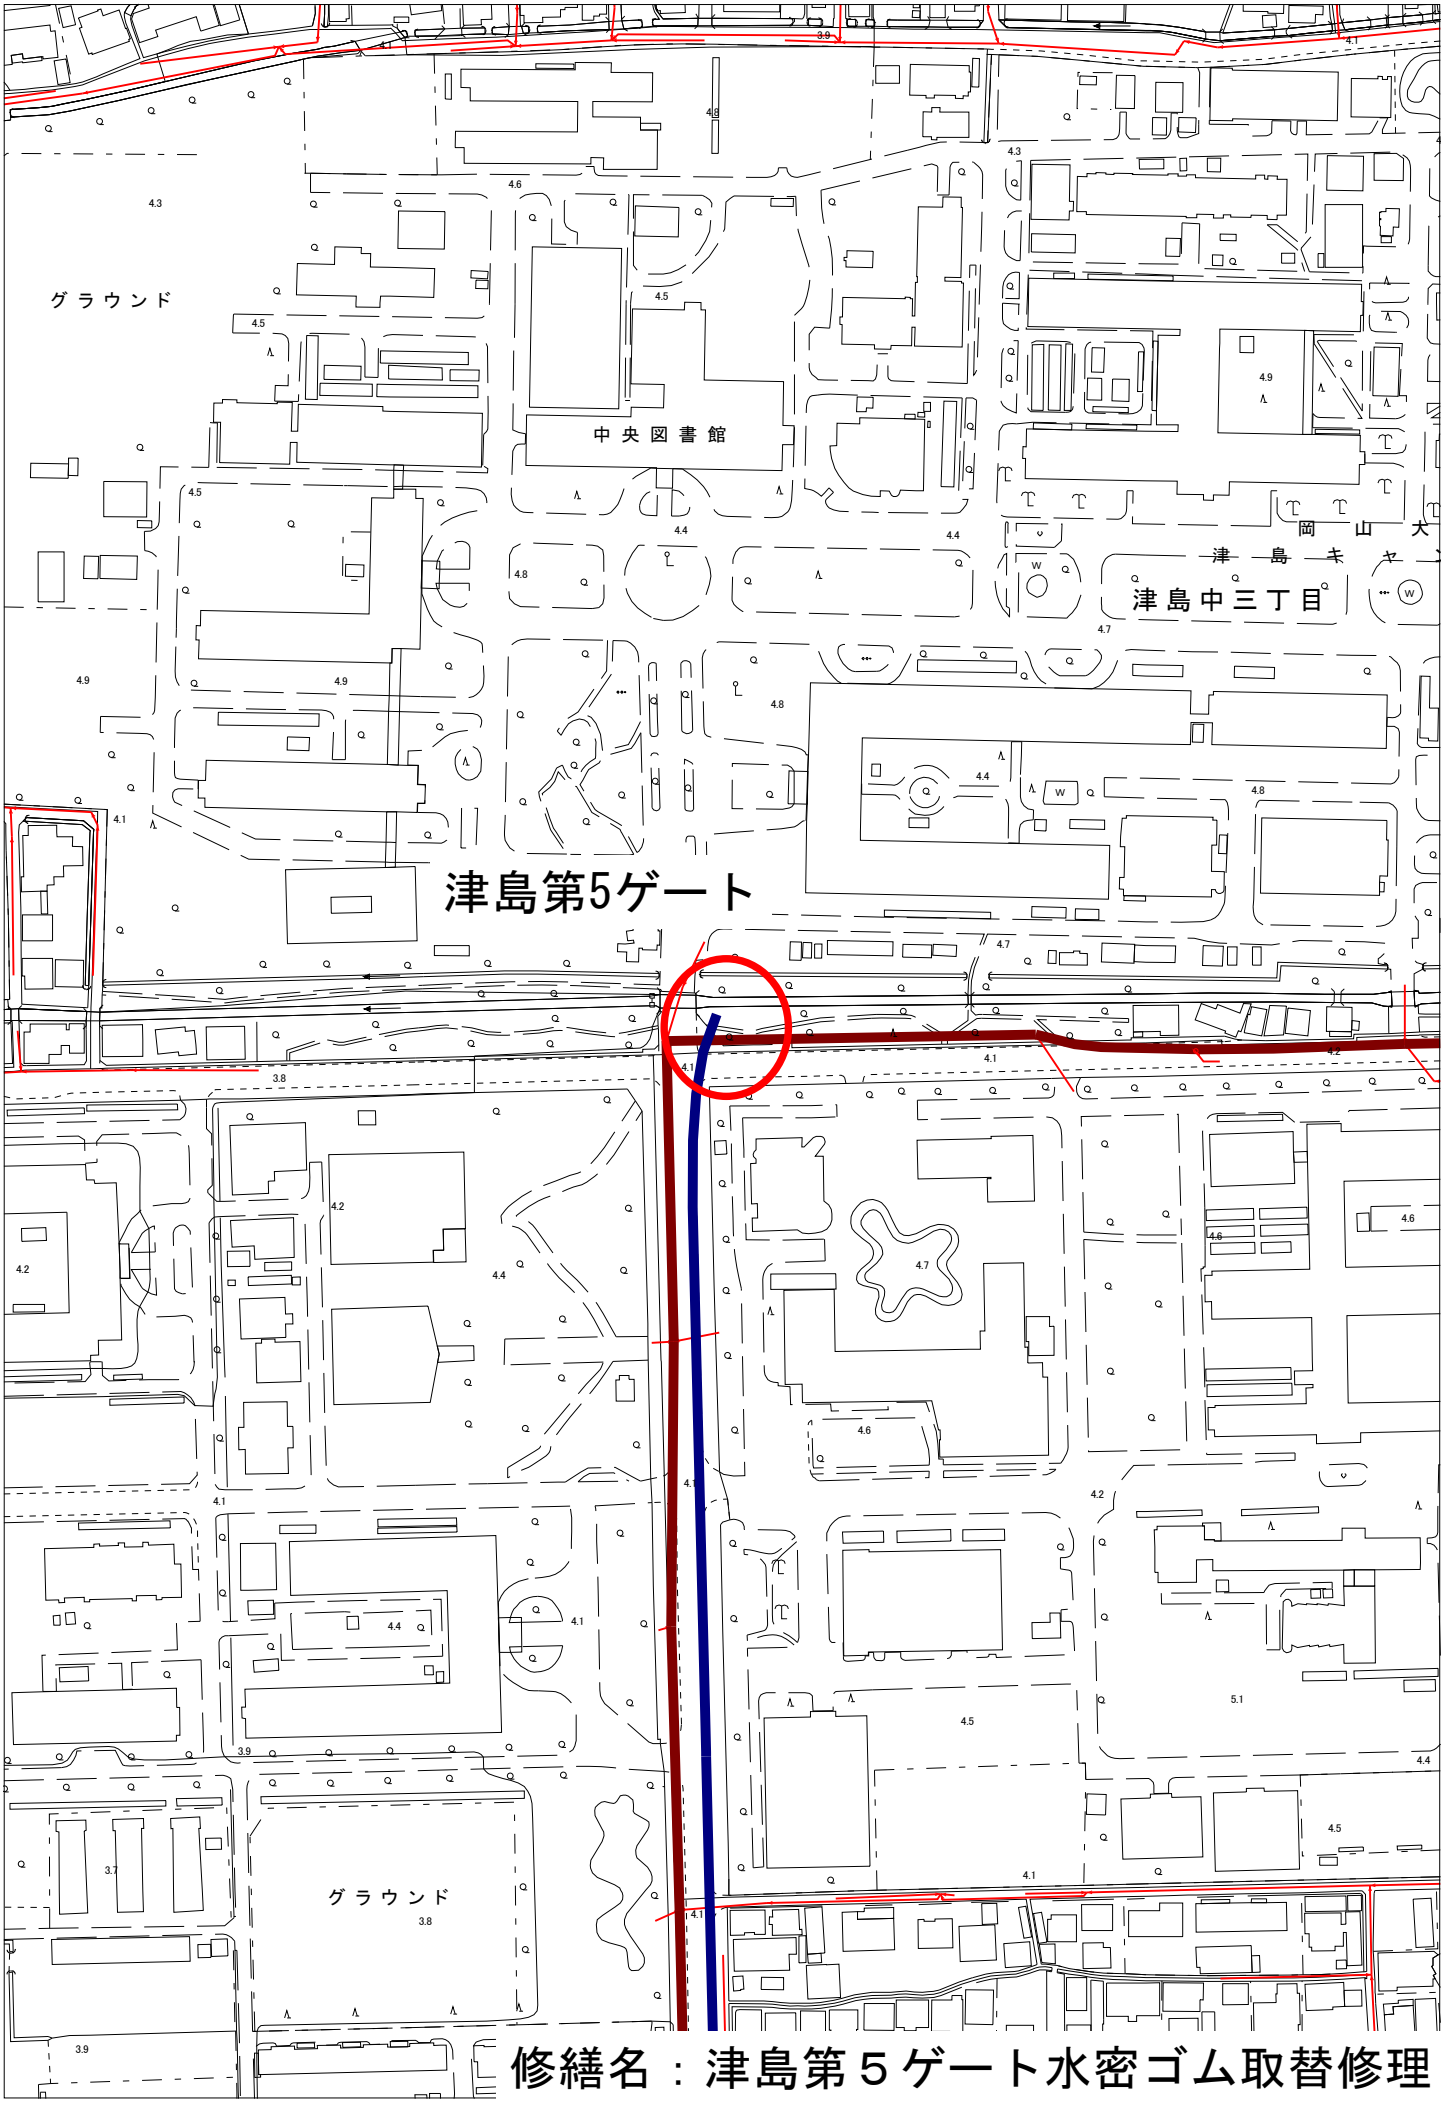


修繕名：津島第５ゲート水密ゴム取替修理

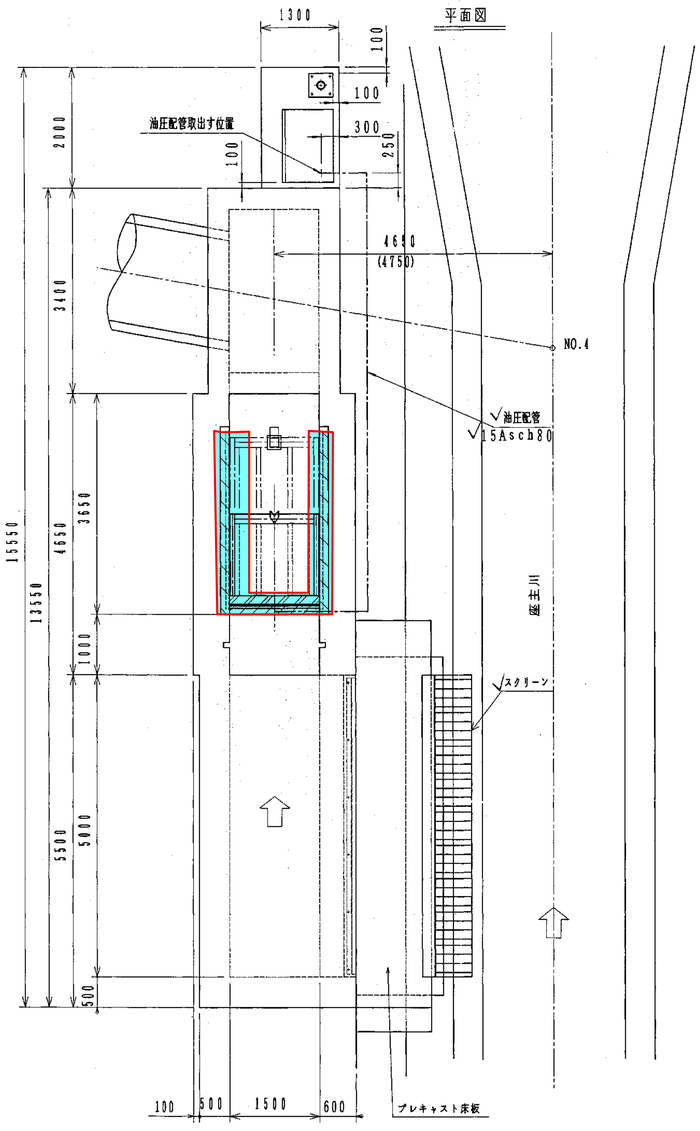

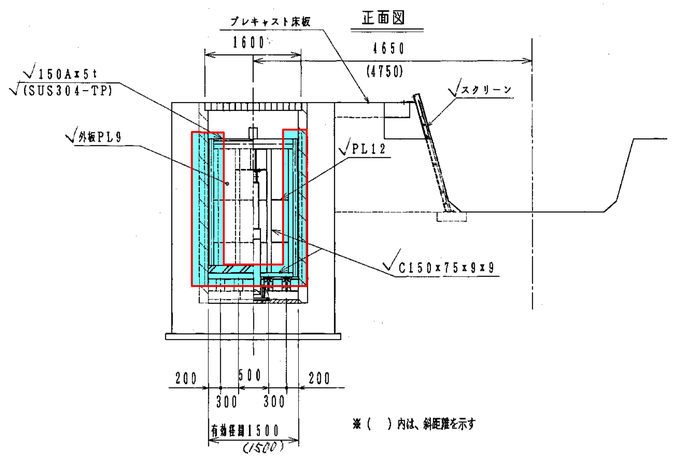



設計要項		
型式	ステンレス製 背面押上式転倒堰	
有効径間	1.50m	
有効高	2.20m	
水密方式	前面3方ゴム水密	
設置数	1門	
設計水深	上流側2.20m 下流側0.00m	
操作水深	上流側2.20m 下流側0.00m	
操作方式	起立	電動及び手動
	倒伏	電動及び手動
起立時間	10分以内（電動）、15分以内（手動）	
起立角度	60°	
主要材料	扉体	SUS304
	戸当	SUS304

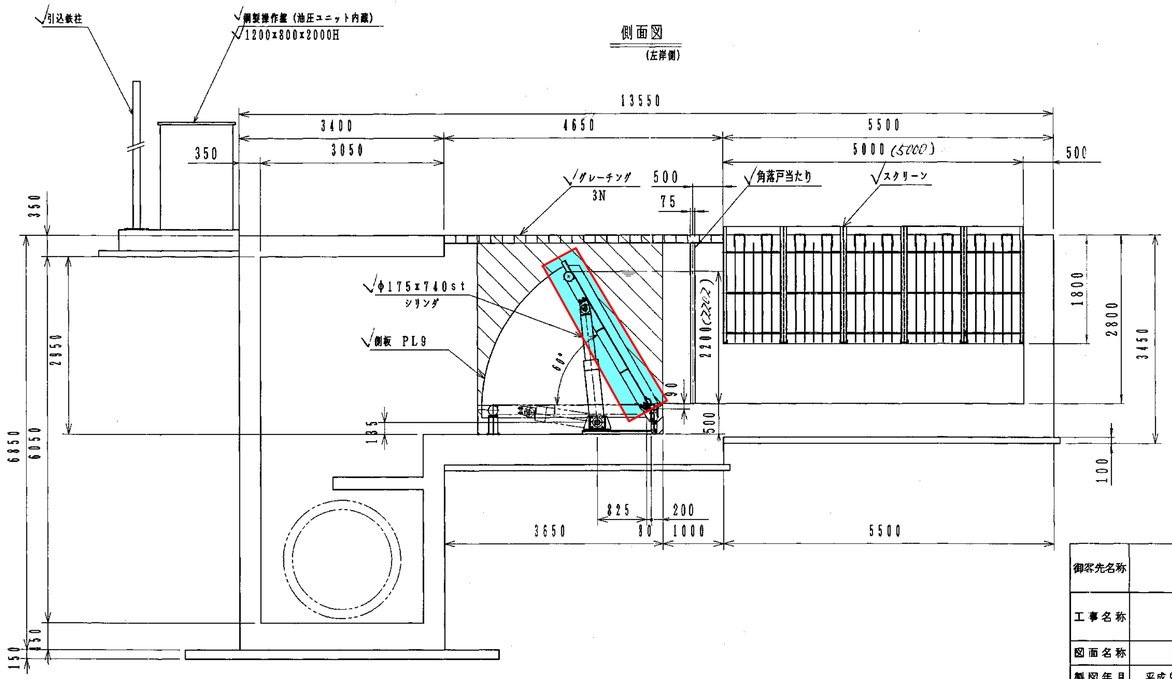


御客先名称					図面来歴	
工事名称						
図面名称	転倒ゲート一般配置図			尺度	1/50	
製図年月	平成9年10月	図面番号	1			
受注番号	109-053	設計番号	15278			
		部長	課長	担当	設計	製図


修繕名：津島第５ゲート水密ゴム取替修理

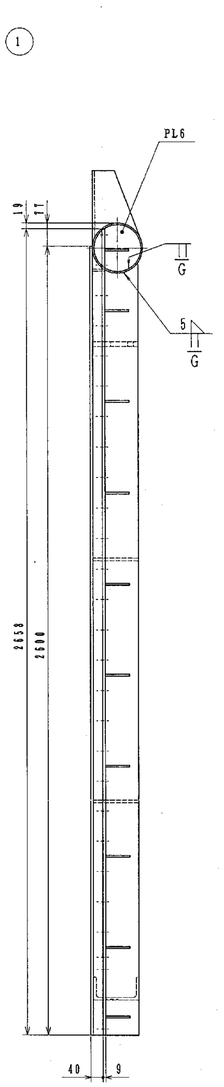


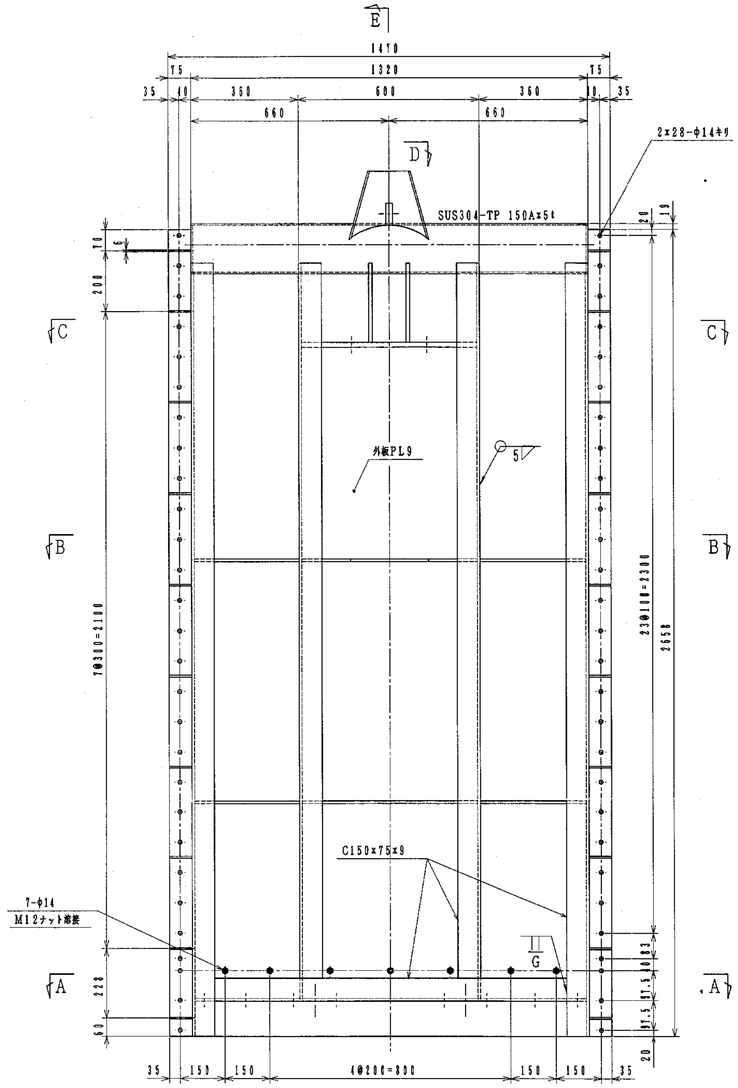


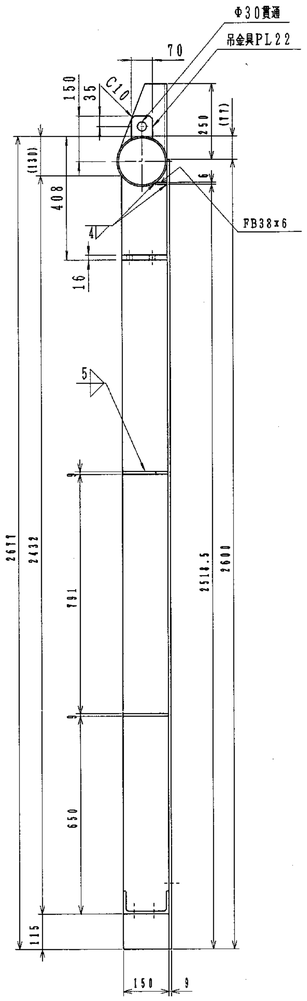


E-E

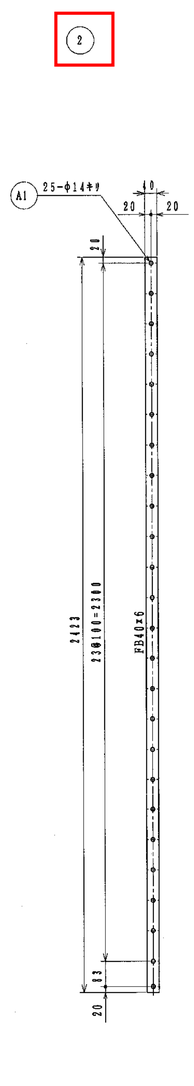


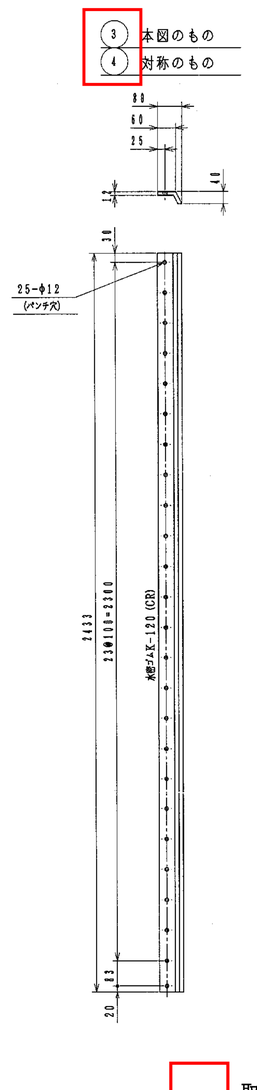

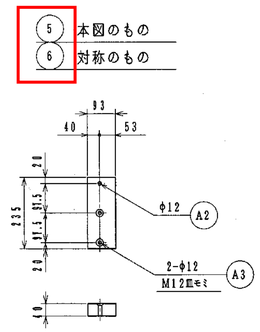


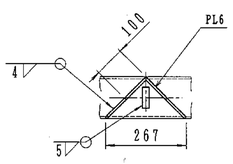


D矢視

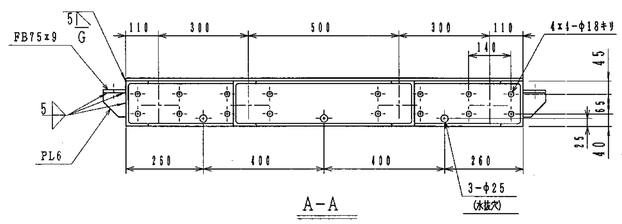


A-A

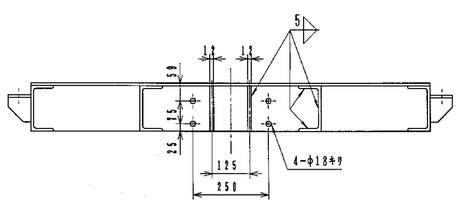

C-C

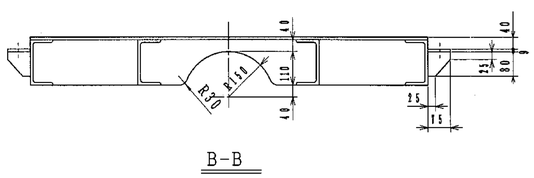

B-B

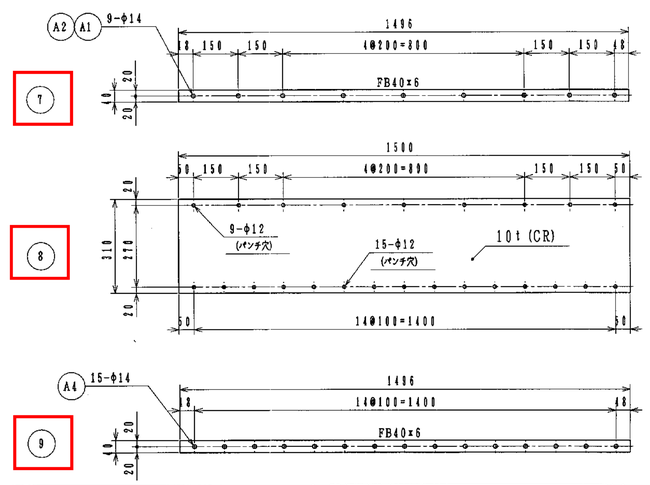

取替部品

品番	名称	材質	形式寸法	数量	摘要
A4	六角ボルト	SUS304	M12x30	15	
A3	皿ボルトナット	SUS304	M12x65	4	
A2	六角ボルトナット	SUS304	M12x80	2	
A1	六角ボルトナット	SUS304	M12x40	57	
9	下部ゴム押エ	SUS304	FB40x6	1	(戸当用)
8	水密ゴム	CR	10t	1	
7	下部ゴム押エ	SUS304	FB40x6	1	(扉体用)
6	補助ゴム	CR	93x40	1	
5	補助ゴム	CR	93x40	1	
4	側部水密ゴム	CR	K-120	1	
3	側部水密ゴム	CR	K-120	1	
2	側部ゴム押エ	SUS304	FB40x6	2	
1	扉体	SUS304		1	

図面名称	扉体製作図	尺度	1/10
製図年月	平成9年10月	図面番号	3
受注番号	109-053	設計番号	15278

部長	課長	担当	設計	製図
	大室		張	

修繕名：津島第５ゲート水密ゴム取替修理