位置図

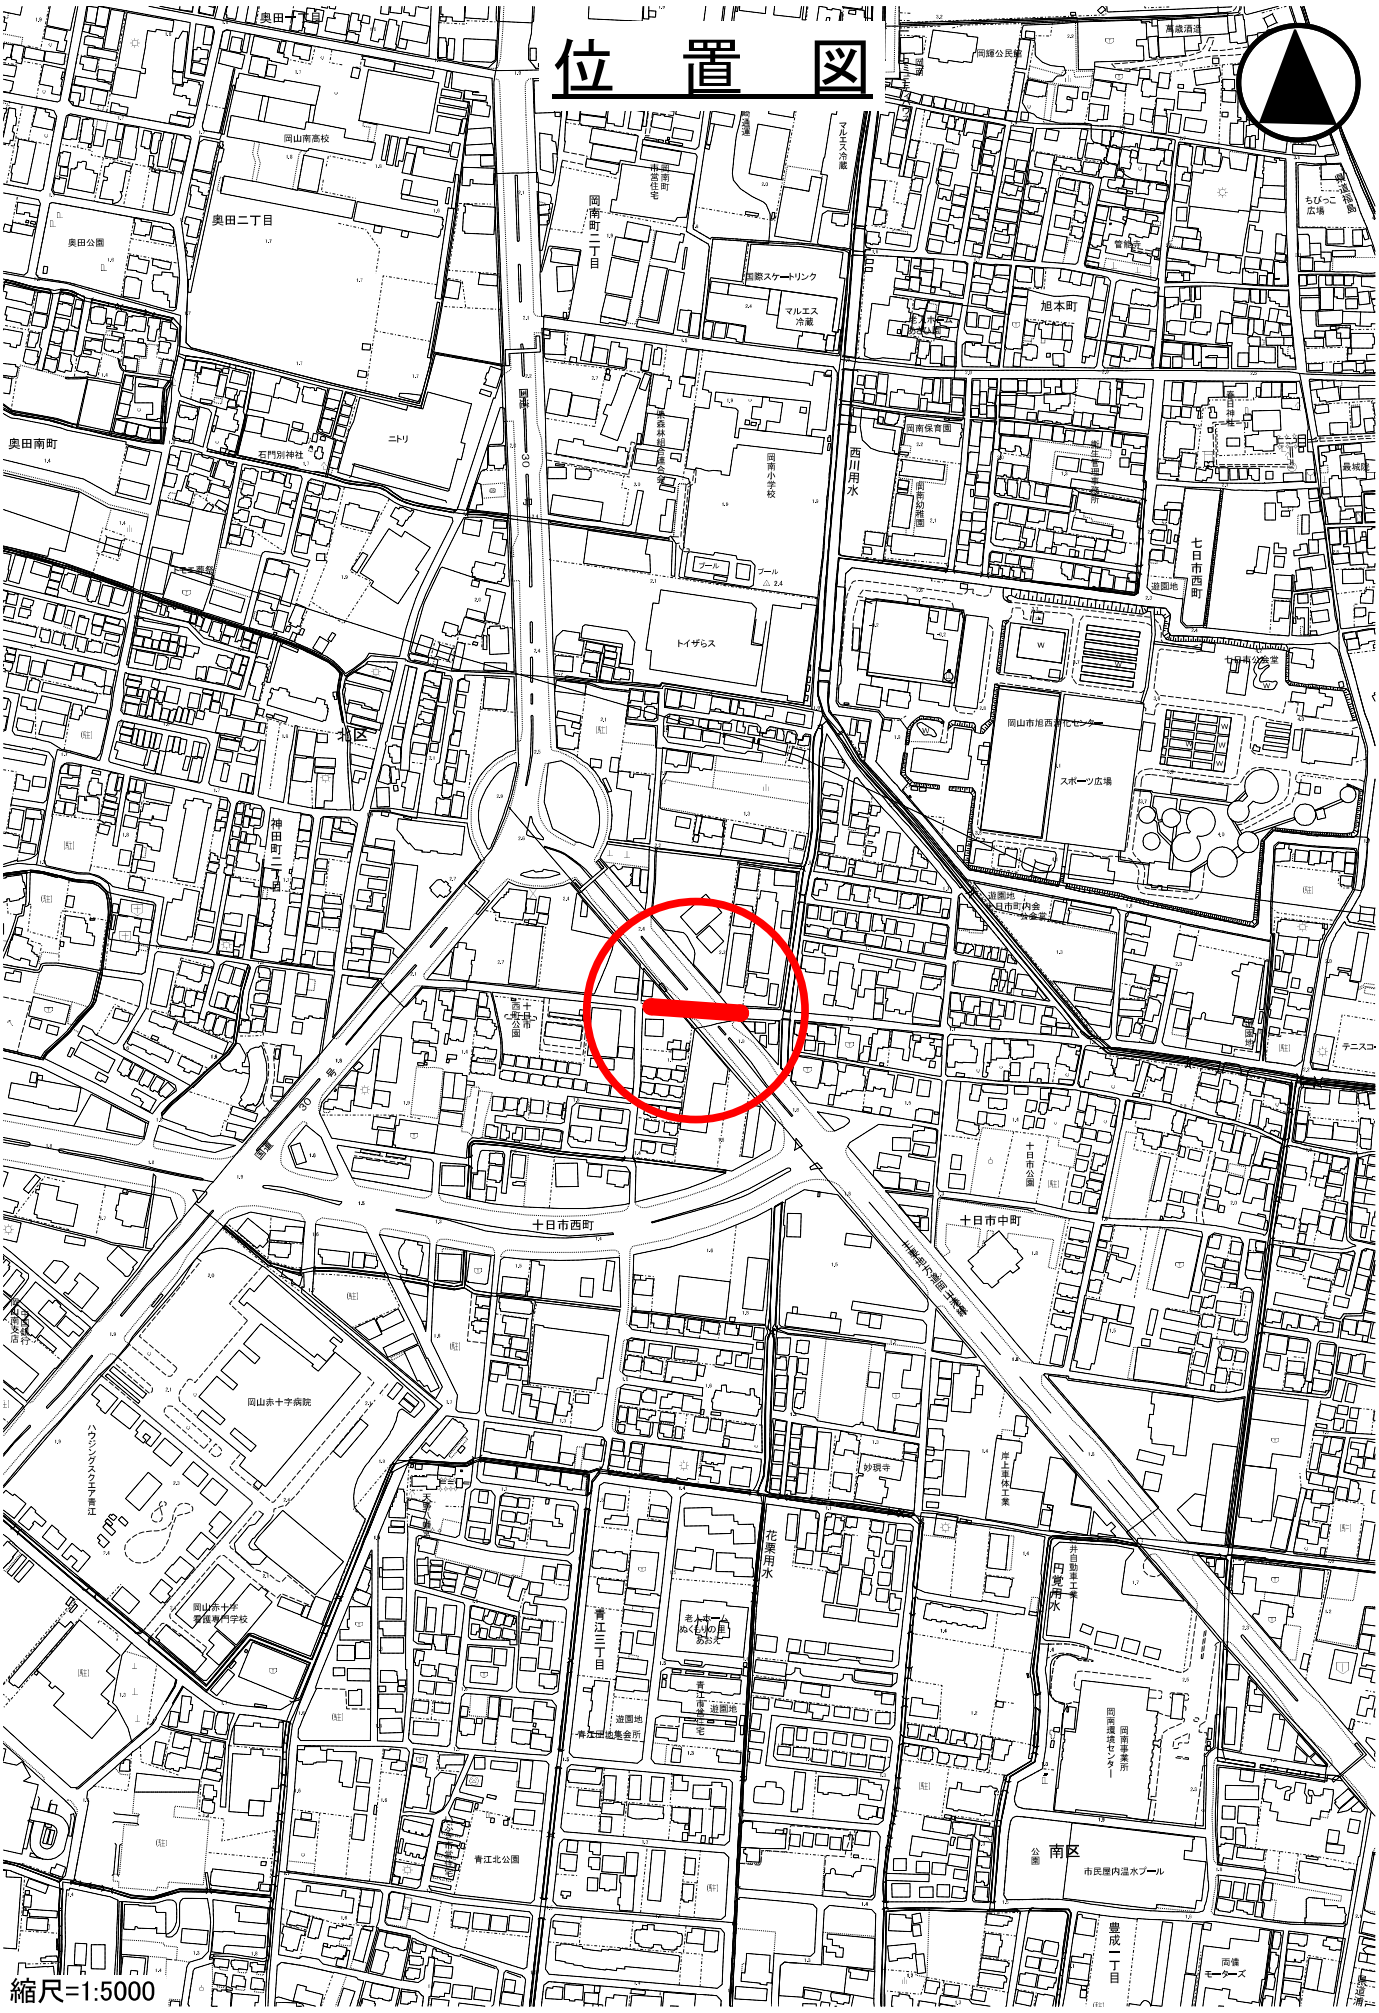
奥田二丁目
奥田公園
奥田南町
岡山南高校
岡南町二丁目
国際スケートリンク
マルエス冷蔵
旭本町
西川用水
岡南小学校
岡南保育園
七日市西町
遊園地
トイザらス
北区
神田町二丁目
スポーツ広場
十日市西町
十日市中町
十日市公園
岡山赤十字病院
ハウジングスクエア青江
青江三丁目
花栗用水
円覚用水
岸上車体工業
青江北公園
南区
市民屋内温水プール
豊成一丁目
縮尺=1:5000

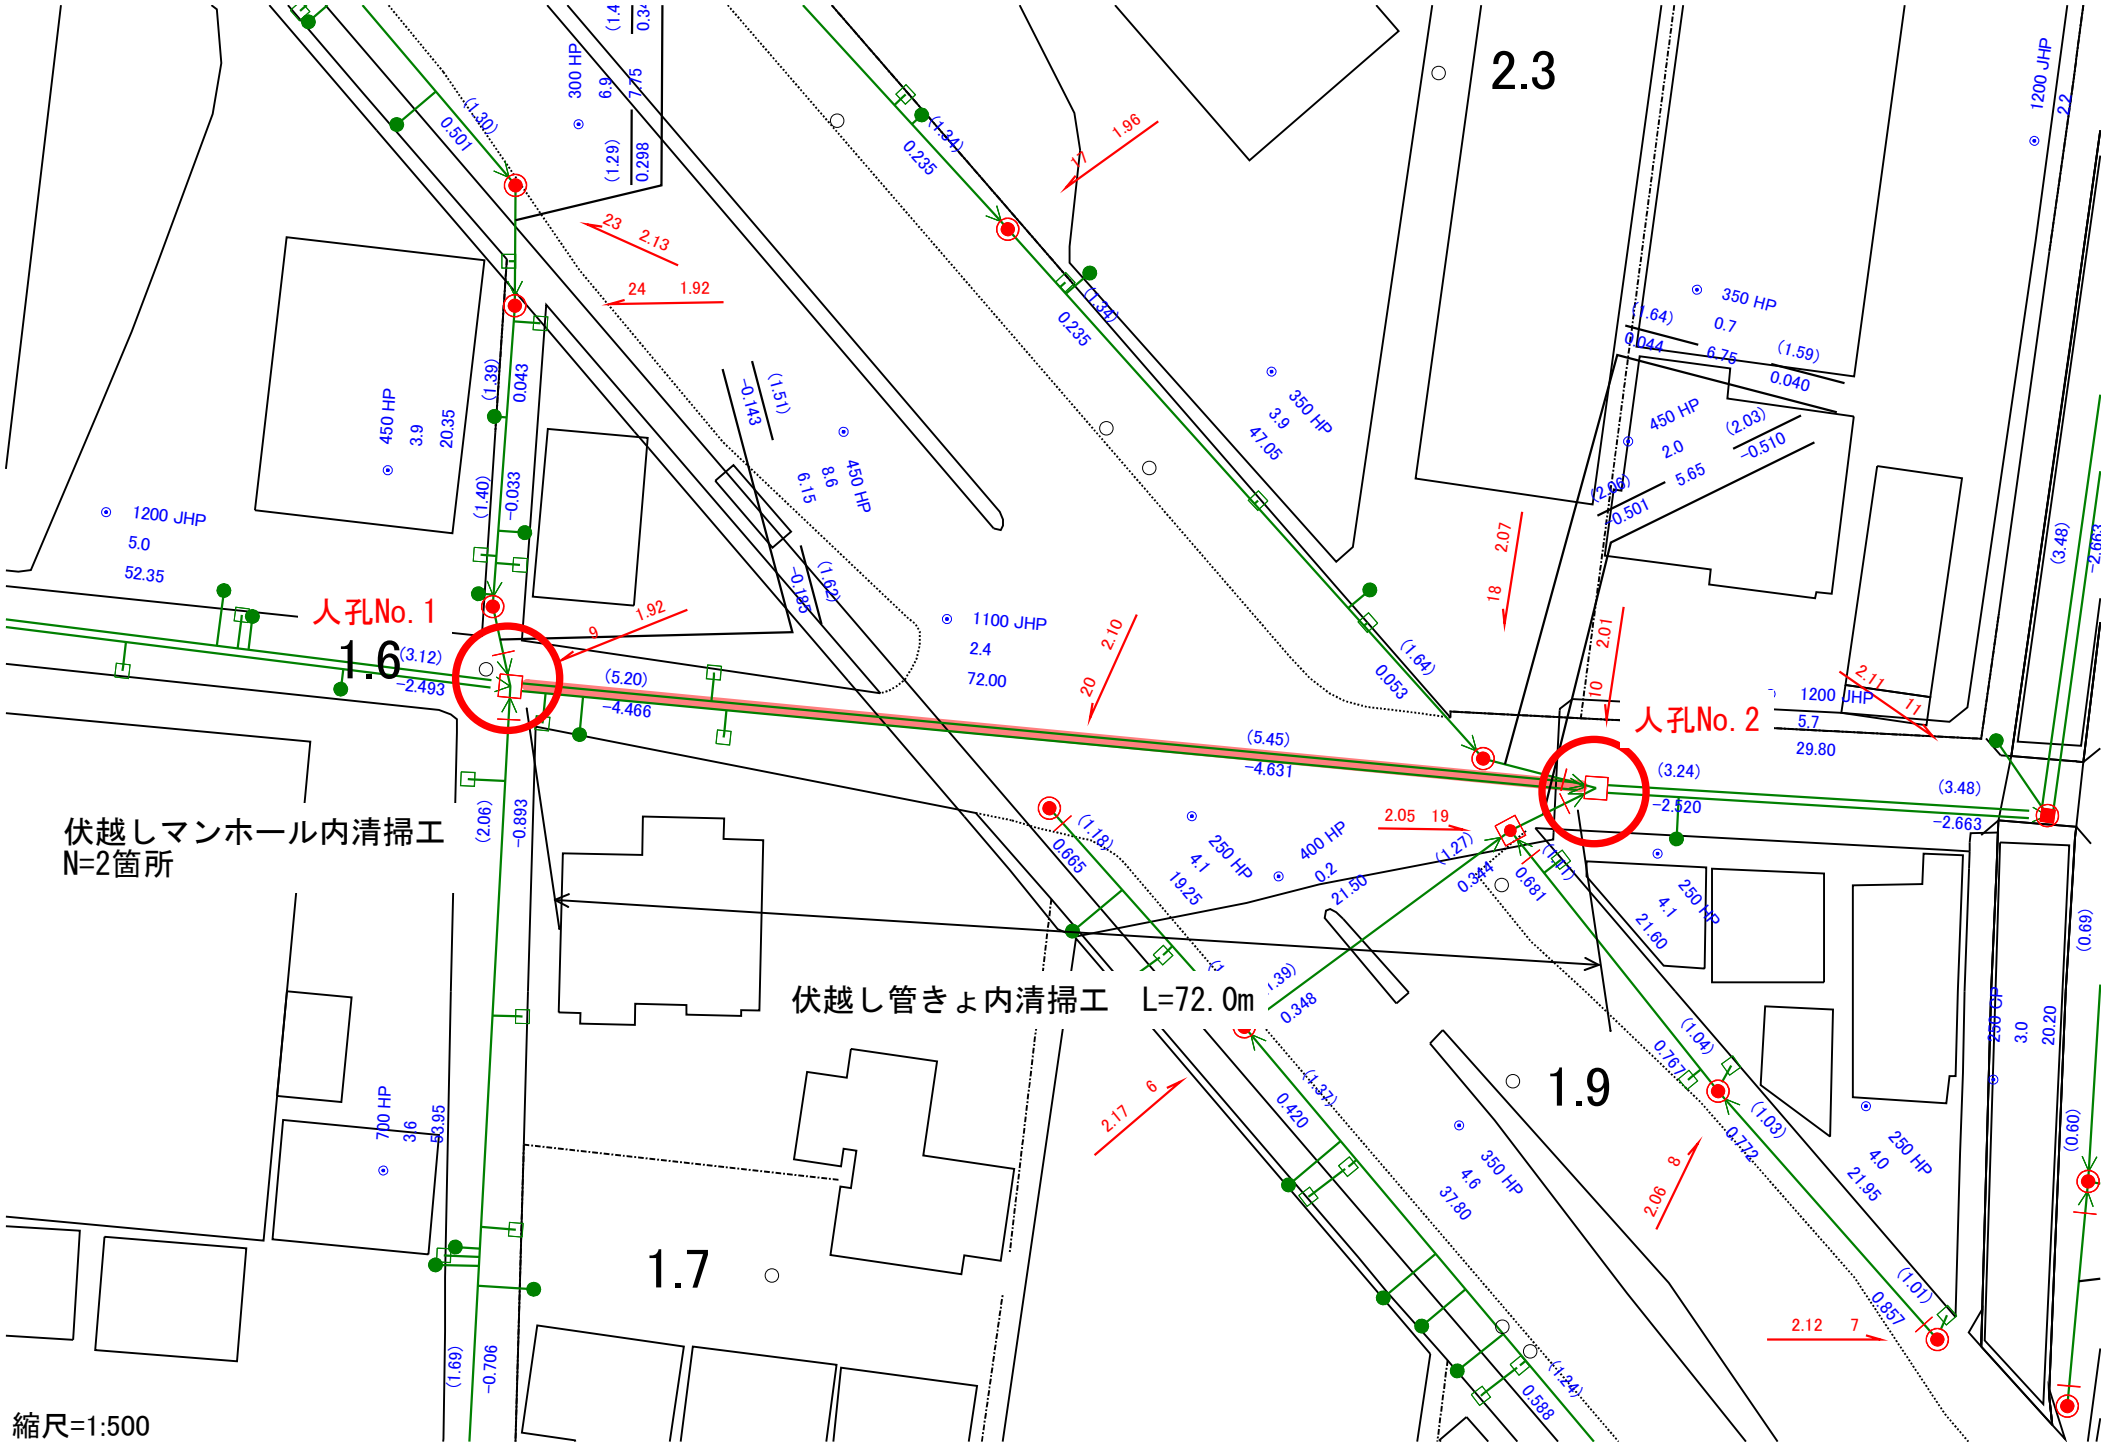
人孔No. 1
人孔No. 2
伏越しマンホール内清掃工
N=2箇所
伏越し管きょ内清掃工　L=72.0m
縮尺=1:500

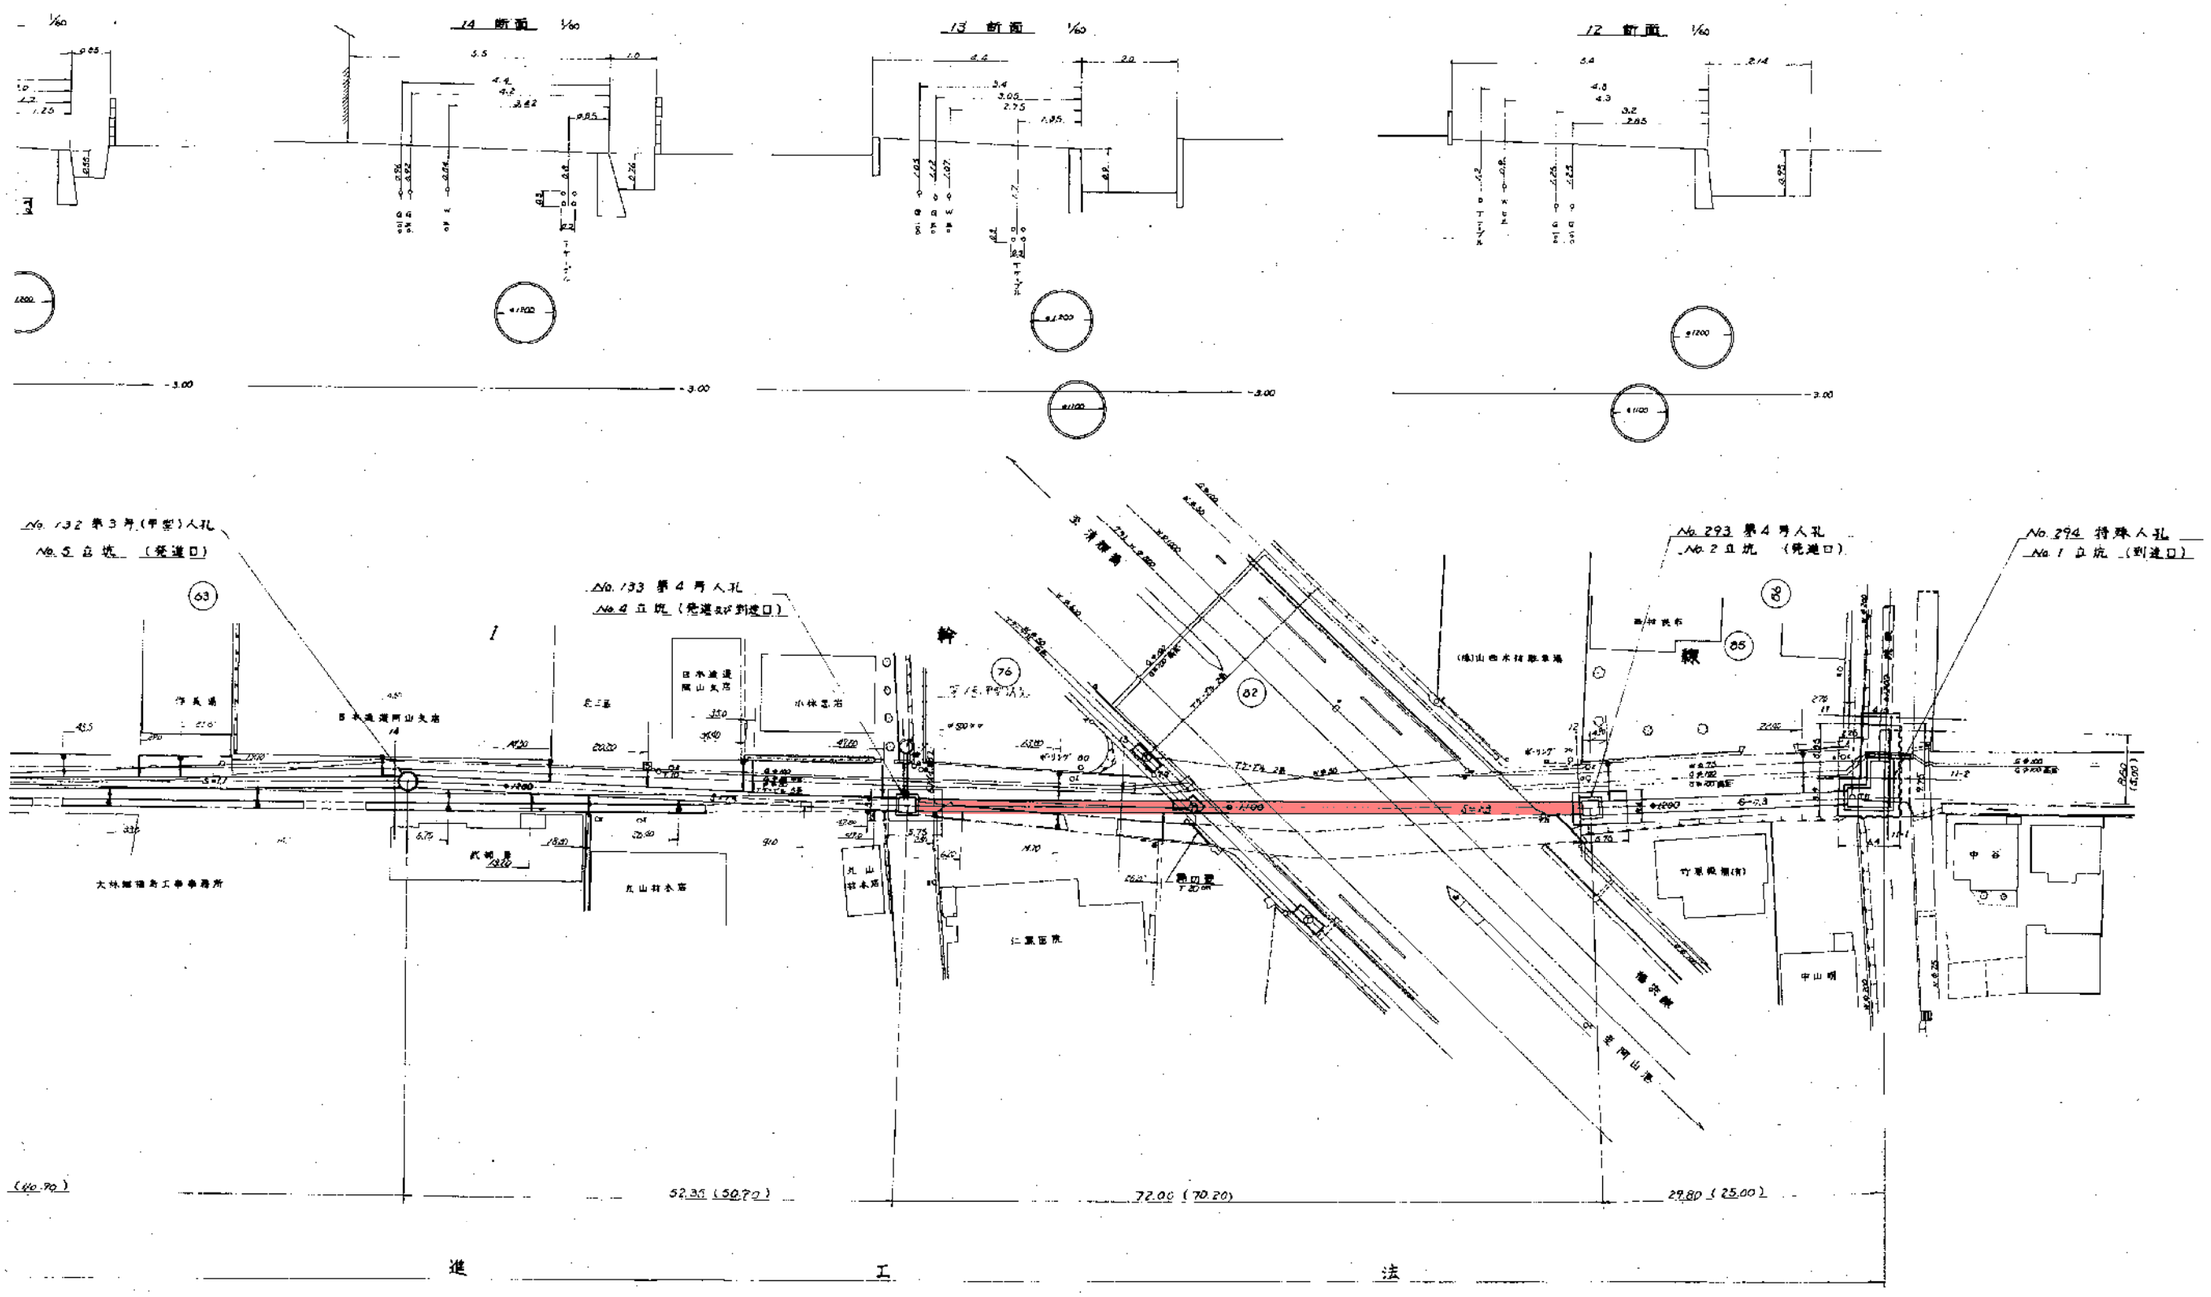

図面種別	しゆん功
工事名	十時線1幹線(2IE)その他下
図名	平面図 (4)
縮尺	1/300 1/60 6
総工番号	71

No.129 第1号 特殊人孔 H=4.139 (03)
No.6 立坑 (発進口)

No.132 第3号 (甲型) 人孔 H=4.006
No.5 立坑 (発進口)

No.133 第4号人孔 H=6.249 (03)
No.4 立坑 (到達口)

No.293 第4号人孔 H=6.100
No.2 立坑 (発進口)

No.294 特殊人孔
No.1 立坑 (到達口)

(75) φ700 - 0.630

(81) φ400 0.142
(79) φ700 - 0.815

(83) φ350 0.941
(82) φ500 0.425

第 1 幹 線

施

63 76 82 85

用	φ1200 推進用	φ1200 推進用	φ1.100 推進用	φ1200 推進用	φ1800 HP-B
	1.1	1.4	2.3	0.3	1.3
	112.55	52.35	72.00	29.50	8.6c
	110.90	50.70	70.20	25.00	5.x

| | | | | |