参考資料2- 13

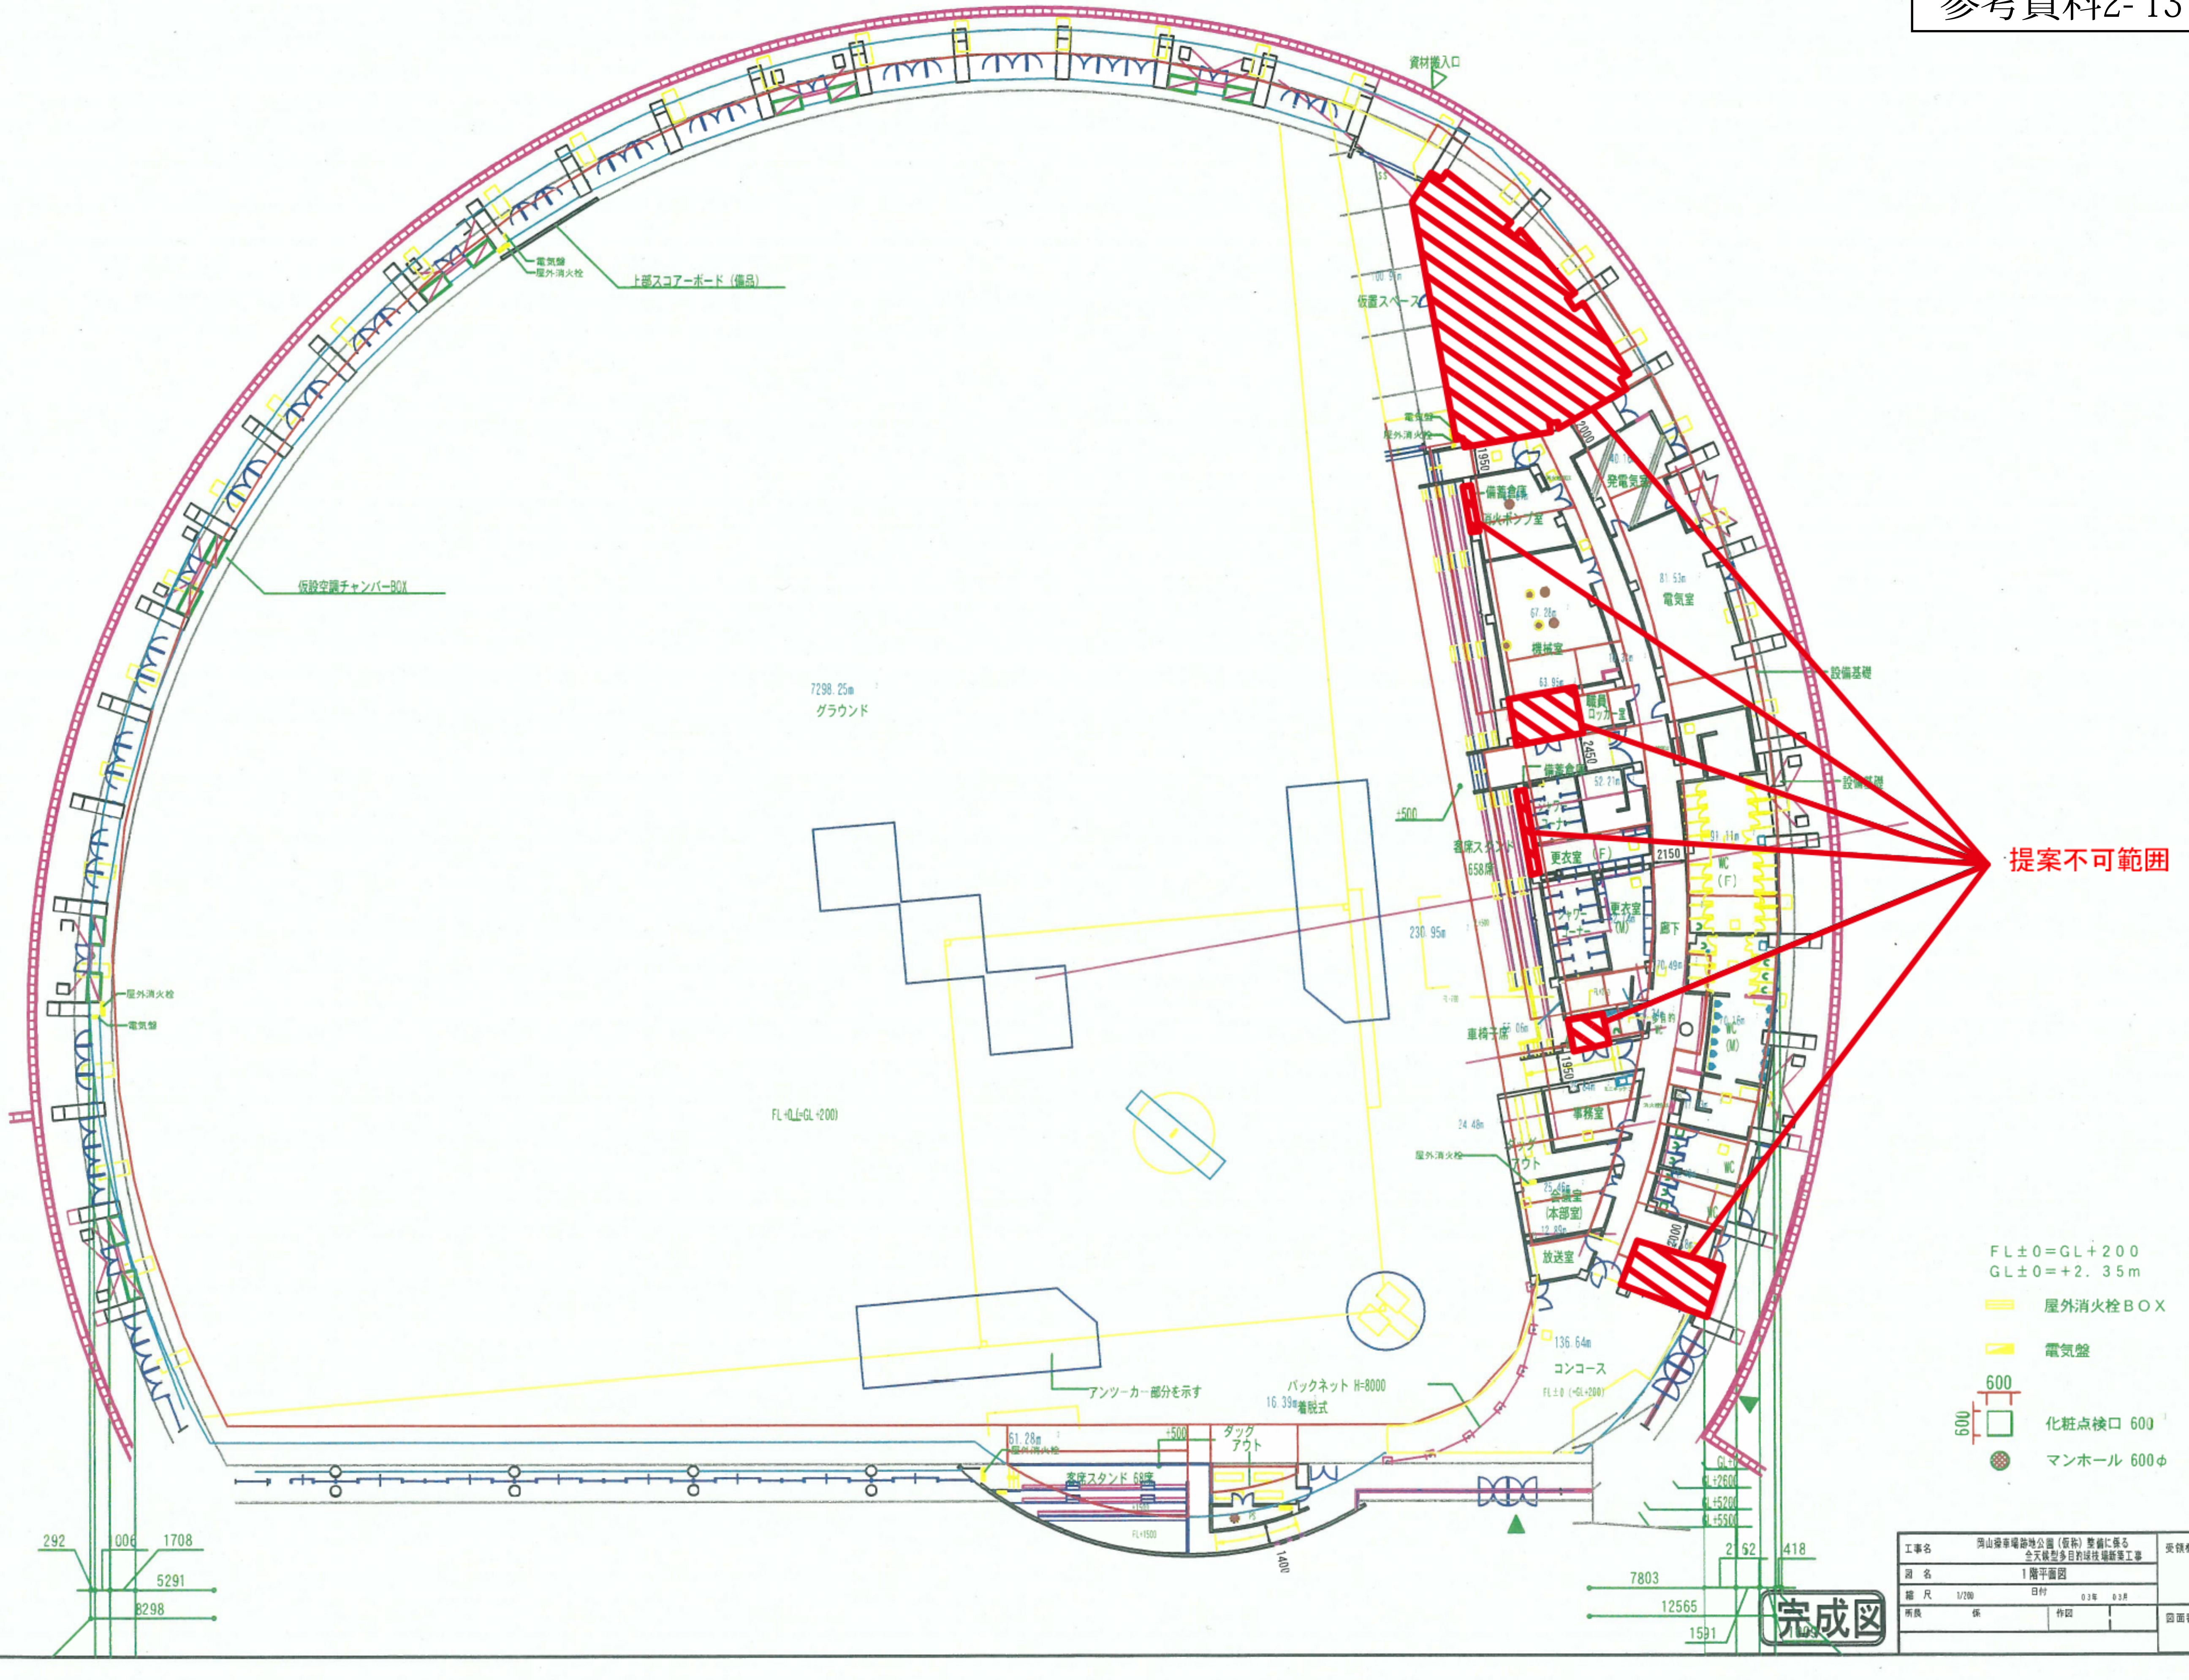
資材搬入口
上部スコアーボード（備品）
電気盤
屋外消火栓
仮設空調チャンバーBOX
仮置スペース
7298.25㎡
グラウンド
FL±0 (=GL+200)
屋外消火栓
電気盤
備蓄倉庫
消火ポンプ室
発電気室
40.16㎡
81.53㎡
電気室
67.28㎡
機械室
63.95㎡
職員ロッカー室
設備基礎
設備基礎
備蓄倉庫
52.21㎡
シャワーコーナー
+500
客席スタンド 658席
更衣室（F）
2150
91.11㎡
WC（F）
230.95㎡
シャワーコーナー
更衣室（M）
廊下
70.49㎡
車椅子席
55.06㎡
多目的WC
WC（M）
1950
2000
2450
1950
事務室
24.48㎡
ダッグアウト
屋外消火栓
25.46㎡
会議室（本部室）
12.89㎡
放送室
2000
WC
WC
136.64㎡
コンコース
FL±0（=GL+200）
アンツーカー部分を示す
バックネット H=8000
16.39㎡ 着脱式
51.28㎡
屋外消火栓
+500
ダッグアウト
客席スタンド 68席
FL+1500
1400
GL+0
GL+2600
GL+5200
GL+5500
2162
418
7803
12565
1591
292
1006
1708
5291
8298
提案不可範囲
FL±0＝GL＋200
GL±0＝+2．35m
屋外消火栓ＢＯＸ
電気盤
600
600
化粧点検口 600
マンホール 600φ
完成図

工事名	岡山操車場跡地公園（仮称）整備に係る 全天候型多目的球技場新築工事	受領欄
図名	1階平面図	
縮尺	1/200　日付　03年　03月	
所長　係	作図	図面番号 A－17